


## Zakres szczegółowy – Załącznik nr 2

Łomianki, Miła 15

| Zadanie            | Lp. | Element zadania                                                                                           | Ilość | Jedn. |
|--------------------|-----|---|-------|-------|
| WODA               | 1   | Włączenie do istniejącej sieci wodociągowej                                                               | 1     | szt.  |
|                    | 2   | Wybudowanie przyłącza wodociągowego $\varnothing$ 40                                                      | 20    | mb    |
|                    | 3   | Wybudowanie przyłącza wodociągowego $\varnothing$ 63 - $\varnothing$ 110                                  |       | mb    |
|                    | 4   | Studnia wodomierzowa od średnicy 1000mm.                                                                  |       | szt.  |
|                    | 5   | Wykonanie węzła pod wodomierz główny.                                                                     | 1     | szt.  |
|                    | 6   | Wprowadzenie przyłącza wodociągowego do budynku.                                                          | 1     | szt.  |
| KANALIZACJA        | 7   | Włączenie do istniejącej sieci kanalizacyjnej                                                             | 1     | szt.  |
|                    | 8   | Wybudowanie przykanalika $\varnothing$ 160 o głębokości do 2,0 m                                          | 5     | mb    |
|                    | 9   | Wybudowanie przykanalika $\varnothing$ 160 o głębokości powyżej 2,0 m                                     |       | mb    |
|                    | 10  | Wybudowanie przykanalika $\varnothing$ 200 o głębokości do 2,0 m                                          |       | mb    |
|                    | 11  | Wybudowanie przykanalika $\varnothing$ 200 o głębokości powyżej 2,0 m                                     |       | mb    |
|                    | 12  | Studnia kanalizacyjna od $\varnothing$ 600                                                                |       | szt.  |
|                    | 13  | Studnia PVC od $\varnothing$ 315 do $\varnothing$ 425                                                     | 1     | szt.  |
|                    | 14  | Adaptacja szamba                                                                                          |       | szt.  |
|                    | 15  | Przejście przez szambo wraz z zasypką                                                                     |       | szt.  |
|                    | 16  | Studnia nabudowana w ulicy                                                                                |       | szt.  |
|                    | 17  | Przydomowa przepompownia ścieków                                                                          |       | szt.  |
|                    | 18  | Wykonanie przyłącza kanalizacji sanitarnej ciśnieniowej $\varnothing$ 63                                  |       | mb    |
|                    | 19  | Wykonanie przyłącza kanalizacji sanitarnej ciśnieniowej powyżej $\varnothing$ 63                          |       | mb    |
| PRACE TOWARZYSZĄCE | 20  | Powykonawcza inwentaryzacja geodezyjna                                                                    | 2     | szt.  |
|                    | 21  | Zajęcie terenu                                                                                            |       | szt.  |
|                    | 22  | Projekt organizacji ruchu (dla przyłącza wodociągowo – kanalizacyjnego, sieci wodociągowo-kanalizacyjnej) |       | szt.  |
|                    | 23  | Rozbiórki terenów utwardzonych, skuwanie murka                                                            | 8     | m2    |
|                    | 24  | Odtworzenie nawierzchni w ulicy - asfalt                                                                  |       | m2    |
|                    | 25  | Wykonanie wykopów bez użycia koparki (ręczne wykopy) - decyzja po stronie ZWIK                            |       | szt.  |
|                    | 26  | Budowa dodatkowego zejścia przyłącza wody.                                                                |       | szt.  |
|                    | 27  | Budowa dodatkowego przyłącza kanalizacyjnego.                                                             |       | szt.  |

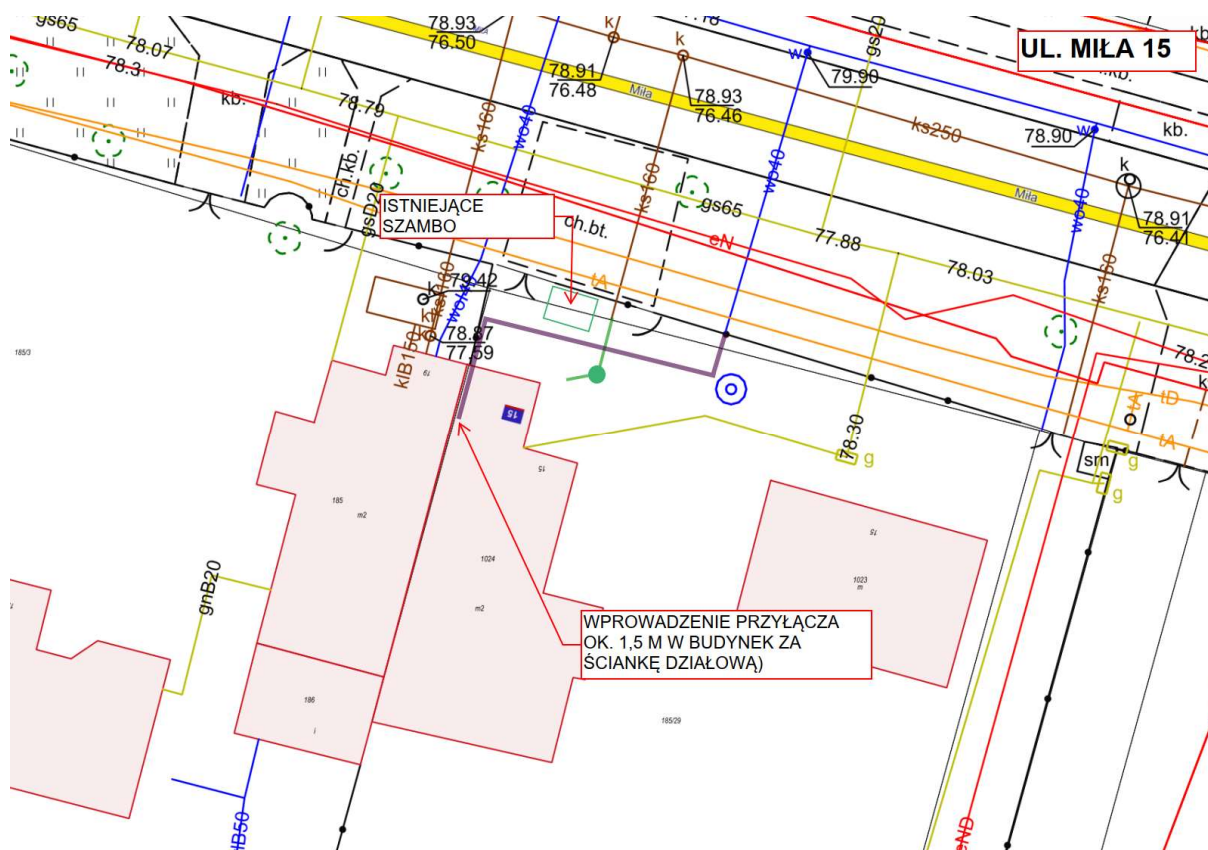


| Zadanie            | Lp. | Element zadania                                                                                           | Ilość | Jedn. |
|--------------------|-----|---|-------|-------|
| WODA               | 1   | Włączenie do istniejącej sieci wodociągowej                                                               | 1     | szt.  |
|                    | 2   | Wybudowanie przyłącza wodociągowego Ø 40                                                                  | 65    | mb    |
|                    | 3   | Wybudowanie przyłącza wodociągowego Ø 63 - Ø 110                                                          |       | mb    |
|                    | 4   | Studnia wodomierzowa od średnicy 1000mm.                                                                  |       | szt.  |
|                    | 5   | Wykonanie węzła pod wodomierz główny.                                                                     | 1     | szt.  |
|                    | 6   | Wprowadzenie przyłącza wodociągowego do budynku.                                                          | 1     | szt.  |
| KANALIZACJA        | 7   | Włączenie do istniejącej sieci kanalizacyjnej                                                             | 1     | szt.  |
|                    | 8   | Wybudowanie przykanalika Ø 160 o głębokości do 2,0 m                                                      | 60    | mb    |
|                    | 9   | Wybudowanie przykanalika Ø 160 o głębokości powyżej 2,0 m                                                 |       | mb    |
|                    | 10  | Wybudowanie przykanalika Ø 200 o głębokości do 2,0 m                                                      |       | mb    |
|                    | 11  | Wybudowanie przykanalika Ø 200 o głębokości powyżej 2,0 m                                                 |       | mb    |
|                    | 12  | Studnia kanalizacyjna od Ø 600                                                                            |       | szt.  |
|                    | 13  | Studnia PVC od Ø 315 do Ø 425                                                                             | 2     | szt.  |
|                    | 14  | Adaptacja szamba                                                                                          |       | szt.  |
|                    | 15  | Przejęcie przez szambo wraz z zasypką                                                                     |       | szt.  |
|                    | 16  | Studnia nabudowana w ulicy                                                                                |       | szt.  |
|                    | 17  | Przydomowa przepompownia ścieków                                                                          |       | szt.  |
|                    | 18  | Wykonanie przyłącza kanalizacji sanitarnej ciśnieniowej Ø 63                                              |       | mb    |
|                    | 19  | Wykonanie przyłącza kanalizacji sanitarnej ciśnieniowej powyżej Ø 63                                      |       | mb    |
| PRACE TOWARZYSZĄCE | 20  | Powykonawcza inwentaryzacja geodezyjna                                                                    | 2     | szt.  |
|                    | 21  | Zajęcie terenu                                                                                            |       | szt.  |
|                    | 22  | Projekt organizacji ruchu (dla przyłącza wodociągowo – kanalizacyjnego, sieci wodociągowo-kanalizacyjnej) |       | szt.  |
|                    | 23  | Rozbiórki terenów utwardzonych                                                                            | 19,6  | m2    |
|                    | 24  | Odtworzenie nawierzchni w ulicy - asfalt                                                                  |       | m2    |
|                    | 25  | Wykonanie wykopów bez użycia koparki (ręczne wykopy) - decyzja po stronie ZWiK                            |       | szt.  |
|                    | 26  | Budowa dodatkowego zejścia przyłącza wody.                                                                |       | szt.  |
|                    | 27  | Budowa dodatkowego przyłącza kanalizacyjnego.                                                             |       | szt.  |

Dokument bez mocy prawnej.

Wydruk mapy z systemu WebEWID

13-08-2024

UL. MIŁA 15 A

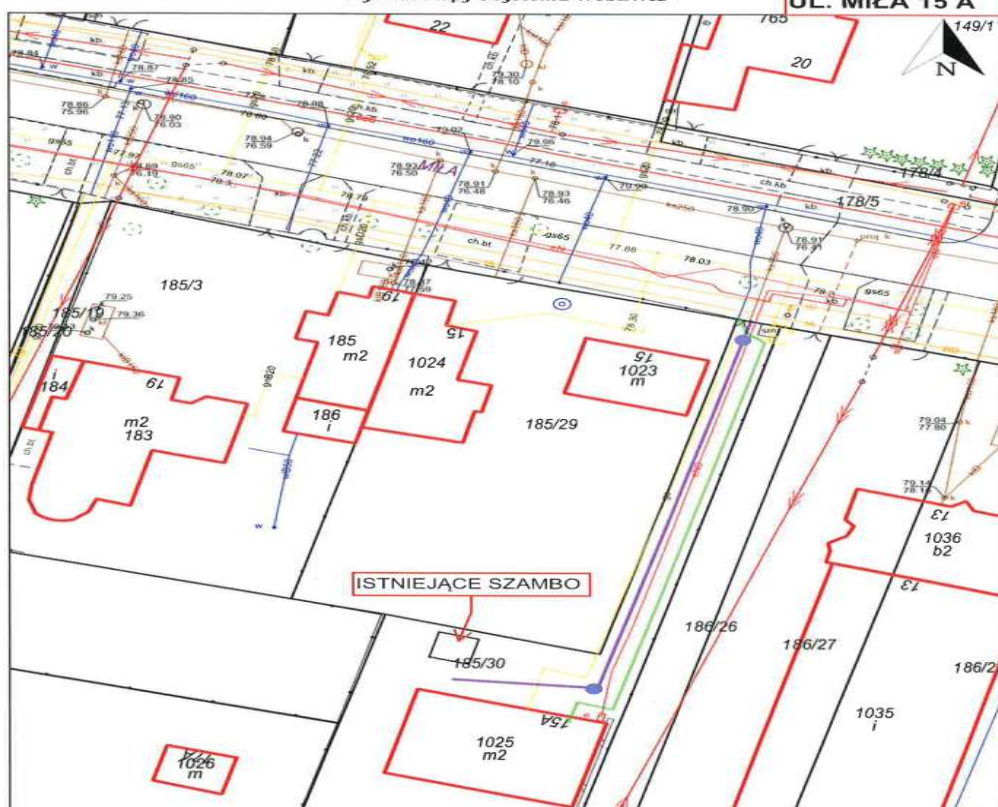

| Za<br>da           | Lp. | Element zadania   | Ilość | Jedn. |
|--------------------|-----|---|-------|-------|
| WODA               | 1   | Połączenie przyłącza z końcówką w granicy nieruchomości.(Demontaż korka , zgrzew )                                                                                   | 1     | szt.  |
|                    | 2   | Wybudowanie przyłącza wodociągowego Ø 40   | 73    | mb    |
|                    | 3   | Wybudowanie przyłącza wodociągowego Ø 63 - Ø 110   |       | mb    |
|                    | 4   | Studnia wodomierzowa od średnicy 1000mm.   |       | szt.  |
|                    | 5   | Wykonanie wężła pod wodomierz główny.   | 1     | szt.  |
|                    | 6   | Wprowadzenie przyłącza wodociągowego do budynku.   | 1     | szt.  |
| KANALIZACJA        | 7   | Nabudowanie studni DN 425 na sieci kanalizacyjnej w ulicy   |       | szt.  |
|                    | 8   | Wybudowanie przykanalika Ø 160 o głębokości do 2,0 m   | 55    | mb    |
|                    | 9   | Wybudowanie przykanalika Ø 160 o głębokości powyżej 2,0 m   | 10    | mb    |
|                    | 10  | Wybudowanie przykanalika Ø 200 o głębokości do 2,0 m   |       | mb    |
|                    | 11  | Wybudowanie przykanalika Ø 200 o głębokości powyżej 2,0 m   |       | mb    |
|                    | 12  | Studnia kanalizacyjna od Ø 600   |       | szt.  |
|                    | 13  | Studnia PVC od Ø 315 do Ø 425   | 2     | szt.  |
|                    | 14  | Adaptacja szamba   |       | szt.  |
|                    | 15  | Przejście przez szambo wraz z zasypką   |       | szt.  |
|                    | 16  | Studnia nabudowana w ulicy   |       | szt.  |
|                    | 17  | Przydomowa przepompownia ścieków   |       | szt.  |
|                    | 18  | Wykonanie przyłącza kanalizacji sanitarnej ciśnieniowej Ø 63   |       | mb    |
|                    | 19  | Wykonanie przyłącza kanalizacji sanitarnej ciśnieniowej powyżej Ø 63                                                                                                 |       | mb    |
| PRACE TOWARZYSZĄCE | 20  | Powykonawcza inwentaryzacja geodezyjna   | 2     | szt.  |
|                    | 21  | Zajęcie terenu   |       | szt.  |
|                    | 22  | Projekt organizacji ruchu (dla przyłącza wodociągowo – kanalizacyjnego, sieci wodociągowo-kanalizacyjnej) Uwaga o konieczności wykonania POR zdecyduję Urząd Miejski |       | szt.  |
|                    | 23  | Rozbiórki terenów utwardzonych,   | 100   | m2    |
|                    | 24  | Odtworzenie nawierzchni w ulicy - asfalt   |       | m2    |
|                    | 25  | Odtworzenie nawierzchni w ulicy - kostka brukowa   |       | szt.  |
|                    | 26  | Budowa dodatkowego zejścia przyłącza wody.   |       | szt.  |
|                    | 27  | Budowa dodatkowego przyłącza kanalizacyjnego.   |       | szt.  |

