


MAPA GEODEZYJNEJ INWENTARYZACJI POWYKONAWCZEJ UKŁADU DROGOWEGO WRAZ Z INFRASTRUKTURĄ
dla celów opiniodawczych
Skala 1 : 500

Woj. pomorskie
Pow. kartuski
Gm. Kartusy-G
Obręb: Staniszewo
Dz.nr: 157/17
ID: G.6640.6374.2024
Ks. rob. 7/63/2024
Układ wsp.prost.plas.: PL-2000
Układ wysokościowy: PL-EVRF2007-NH
Opracowano: Kartusy, dnia 29.07.2024r.
Wykonawca prac: inż. Tomasz Jeżewski
Kierownik prac: inż Tomasz Jeżewski(upr.nr 21099)

Poświadczam, że niniejszy dokument został opracowany w wyniku prac geodezyjnych i kartograficznych, których rezultaty zawiera operat techniczny pozytywnie zweryfikowany. Jednocześnie informuję, że jestem świadomy odpowiedzialności karnej za złożenie fałszywego oświadczenia.	
Identyfikator zgłoszenia prac geodezyjnych	G.6640.6374.2024
Organ służby geodezyjnej, który otrzymał zgłoszenie	Starosta kartuski
Wykonawca prac geodezyjnych	Zenit Usługi Geodezyjno-Kartograficzne inż. Tomasz Jeżewski
Identyfikator ewidencyjny operatu technicznego	Protokół Weryfikacji Nr: P.2205.2024.6553 z dnia 01.08.2024r.
Imię i nazwisko oraz nr uprawnień zawodowych kierownika prac	Tomasz Jeżewski Nr uprawnień 21099

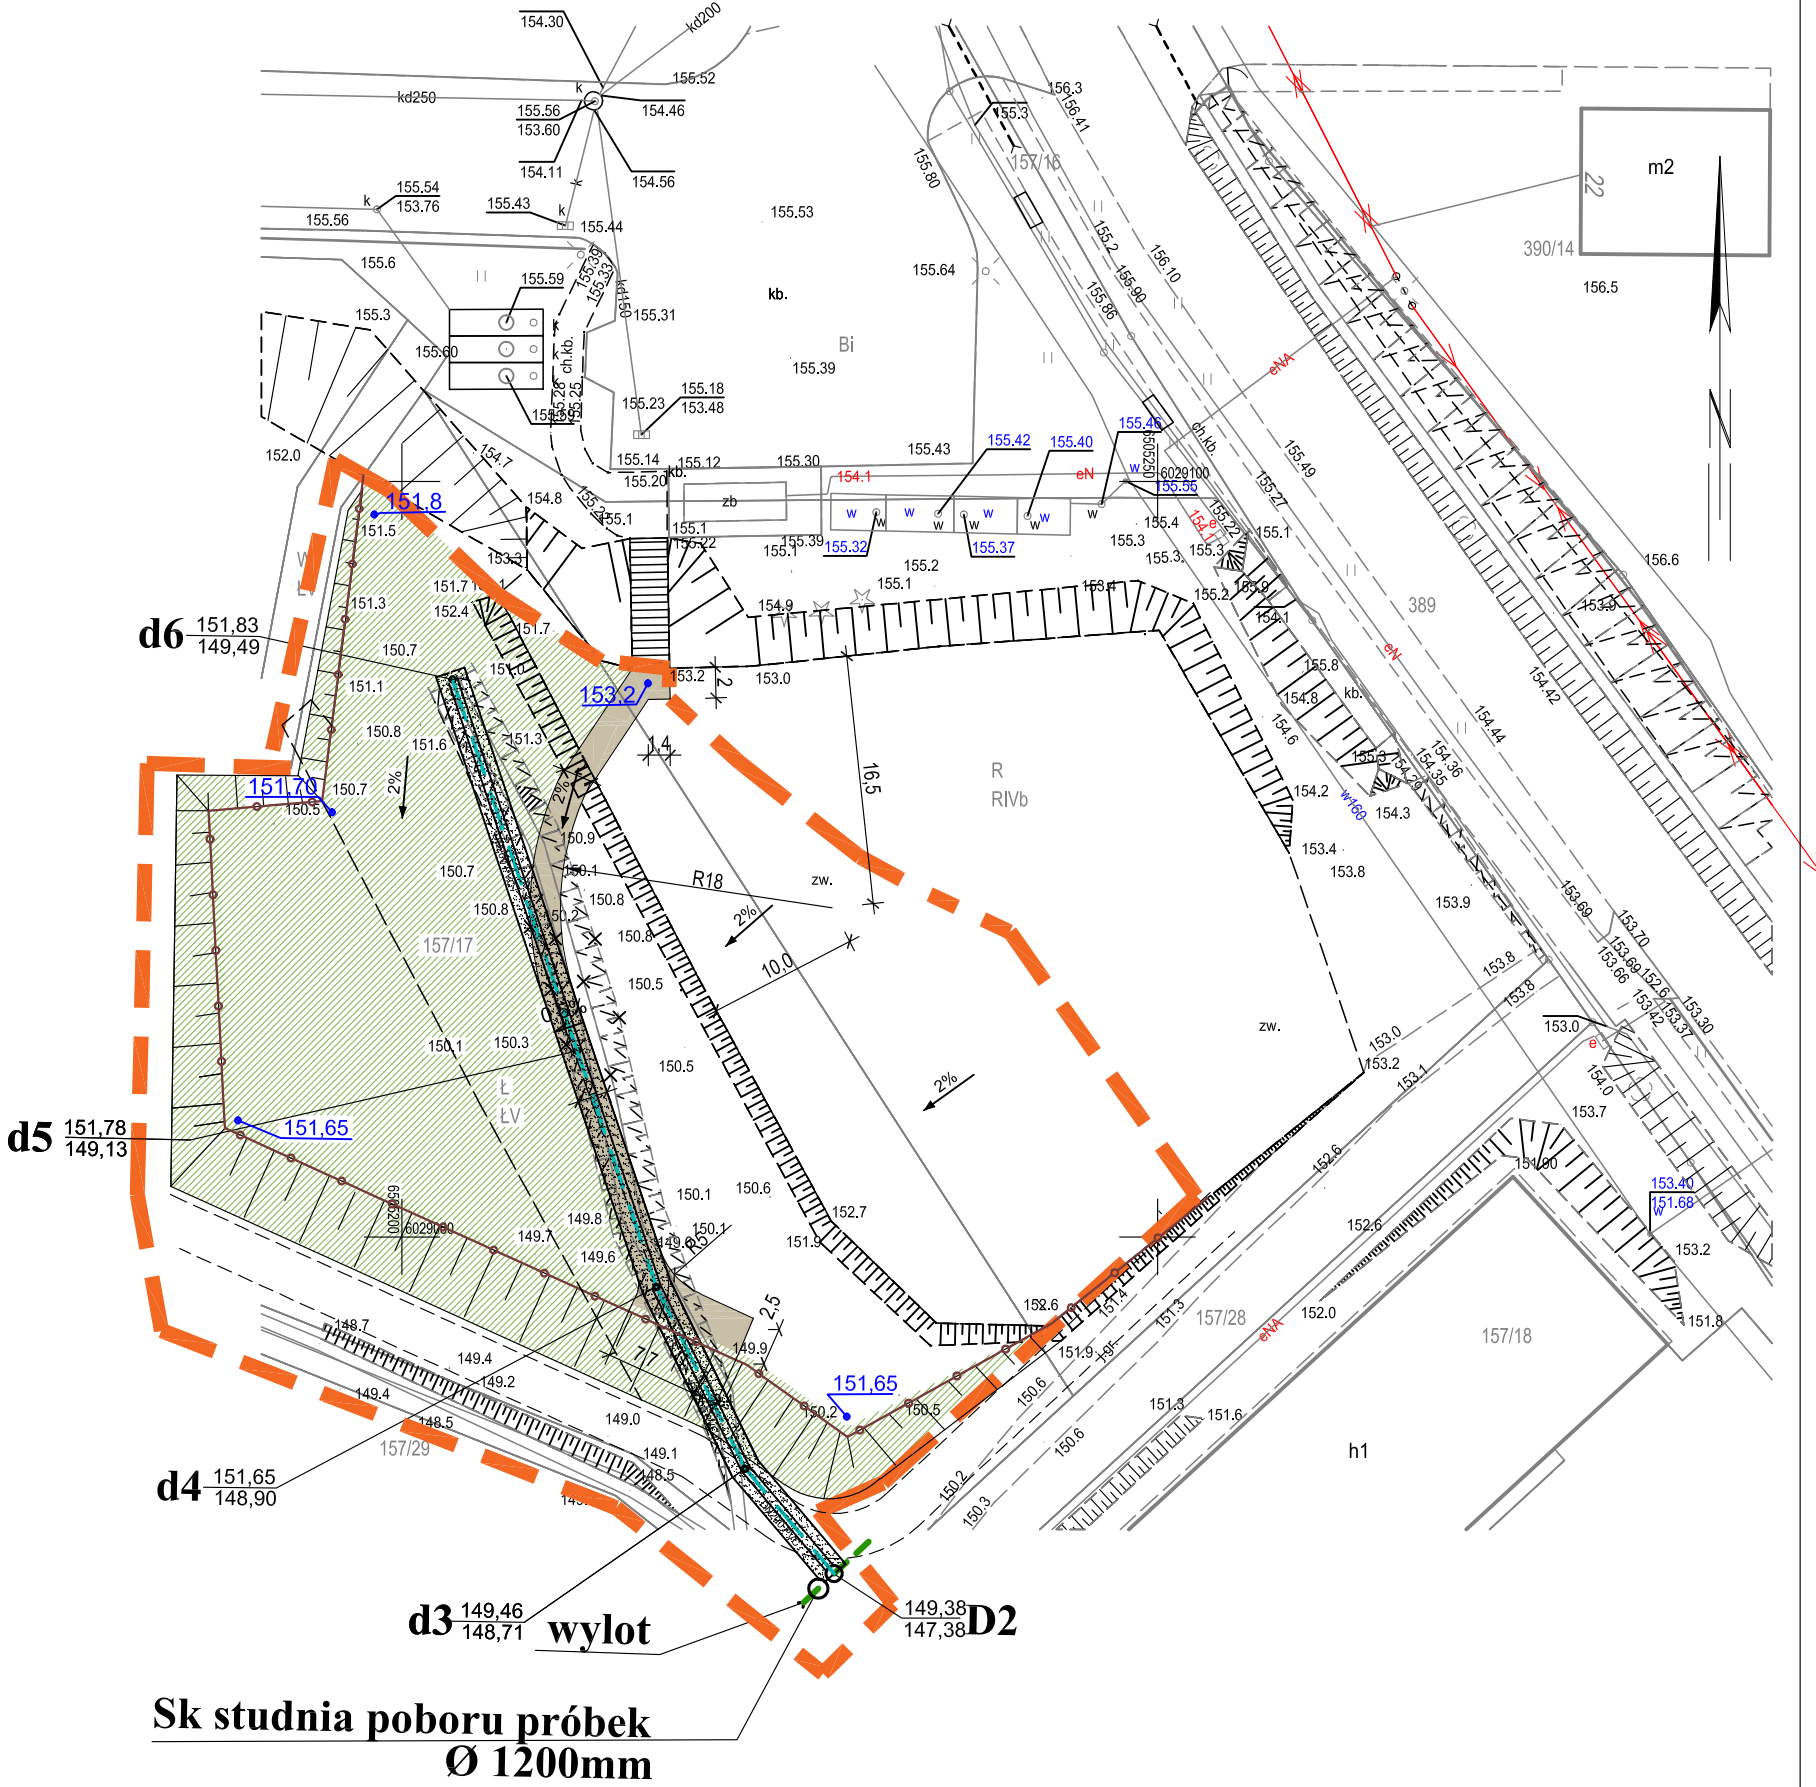

OZNACZENIA GRAFICZNE	PROJ.
obszar etapu II	
proj. ciągi piesze o nawierzchni gliniasto-żwirowej	
proj. zatrawienie	
zatrawienie projektowanych skarp	
projektowane rzędne terenu	85.30
ogrodzenie terenu panelowe	
istniejący rów do likwidacji	
drenaż	
sieć kanalizacji deszczowej	