

Departamentu Nieruchomości i Infrastruktury
01-402 Warszawa, ul. E. Ciołka 10 a fax: 022/ 532 10 02
2006 -05- 08 Z up. Marszałka Województwa

mgr inż. Michał Lesiński
Kierownik Biura Inżynierii Ruchu

**MARSZAŁEK
WOJEWÓDZTWA MAZOWIECKIEGO
ZATWIERDZENIE**

NI.D.I. 5418-212 / 09 ważne do 31.12.10
Zatwierdzam do realizacji stałą organizację
ruchu w całości - ze zmianami. Termin wprowadzenia
niniejszej organizacji ruchu należy zgłosić do:
Departamentu Nieruchomości i Infrastruktury
03-718 Warszawa, ul. Ks. J. Kozłowskiego 5 fax 022/597980
2009-06-20 p. Marszałka Województwa

Jan Barłósz
Zastępca Dyrektora Departamentu
Nieruchomości i Infrastruktury

DROGA WOJEWÓDZKA NR 632
odc. od km 19+950 do km 20+100

ARKUSZ NR 42

MARSZAŁEK
WOJEWÓDZTWA MAZOWIECKIEGO


ZATWIERDZENIE

N.I.I. 5418-...~~81~~...~~06~~... ważne do ~~31.12.2004~~
Zatwierdzam do realizacji stałą organizację
ruchu w całości - ze zmianami. Termin wprowadzenia
niniejszej organizacji ruchu należy zgłosić do:

Departamentu Nieruchomości i Infrastruktury
01-402 Warszawa, ul. E. Ciołka 10 a fax: 022/ 543 10 02
~~2006-05-08~~

Z up. Marszałka Województwa

inżynier *Michał Lesiński*
Kierownik Biura Inżynierii Ruchu

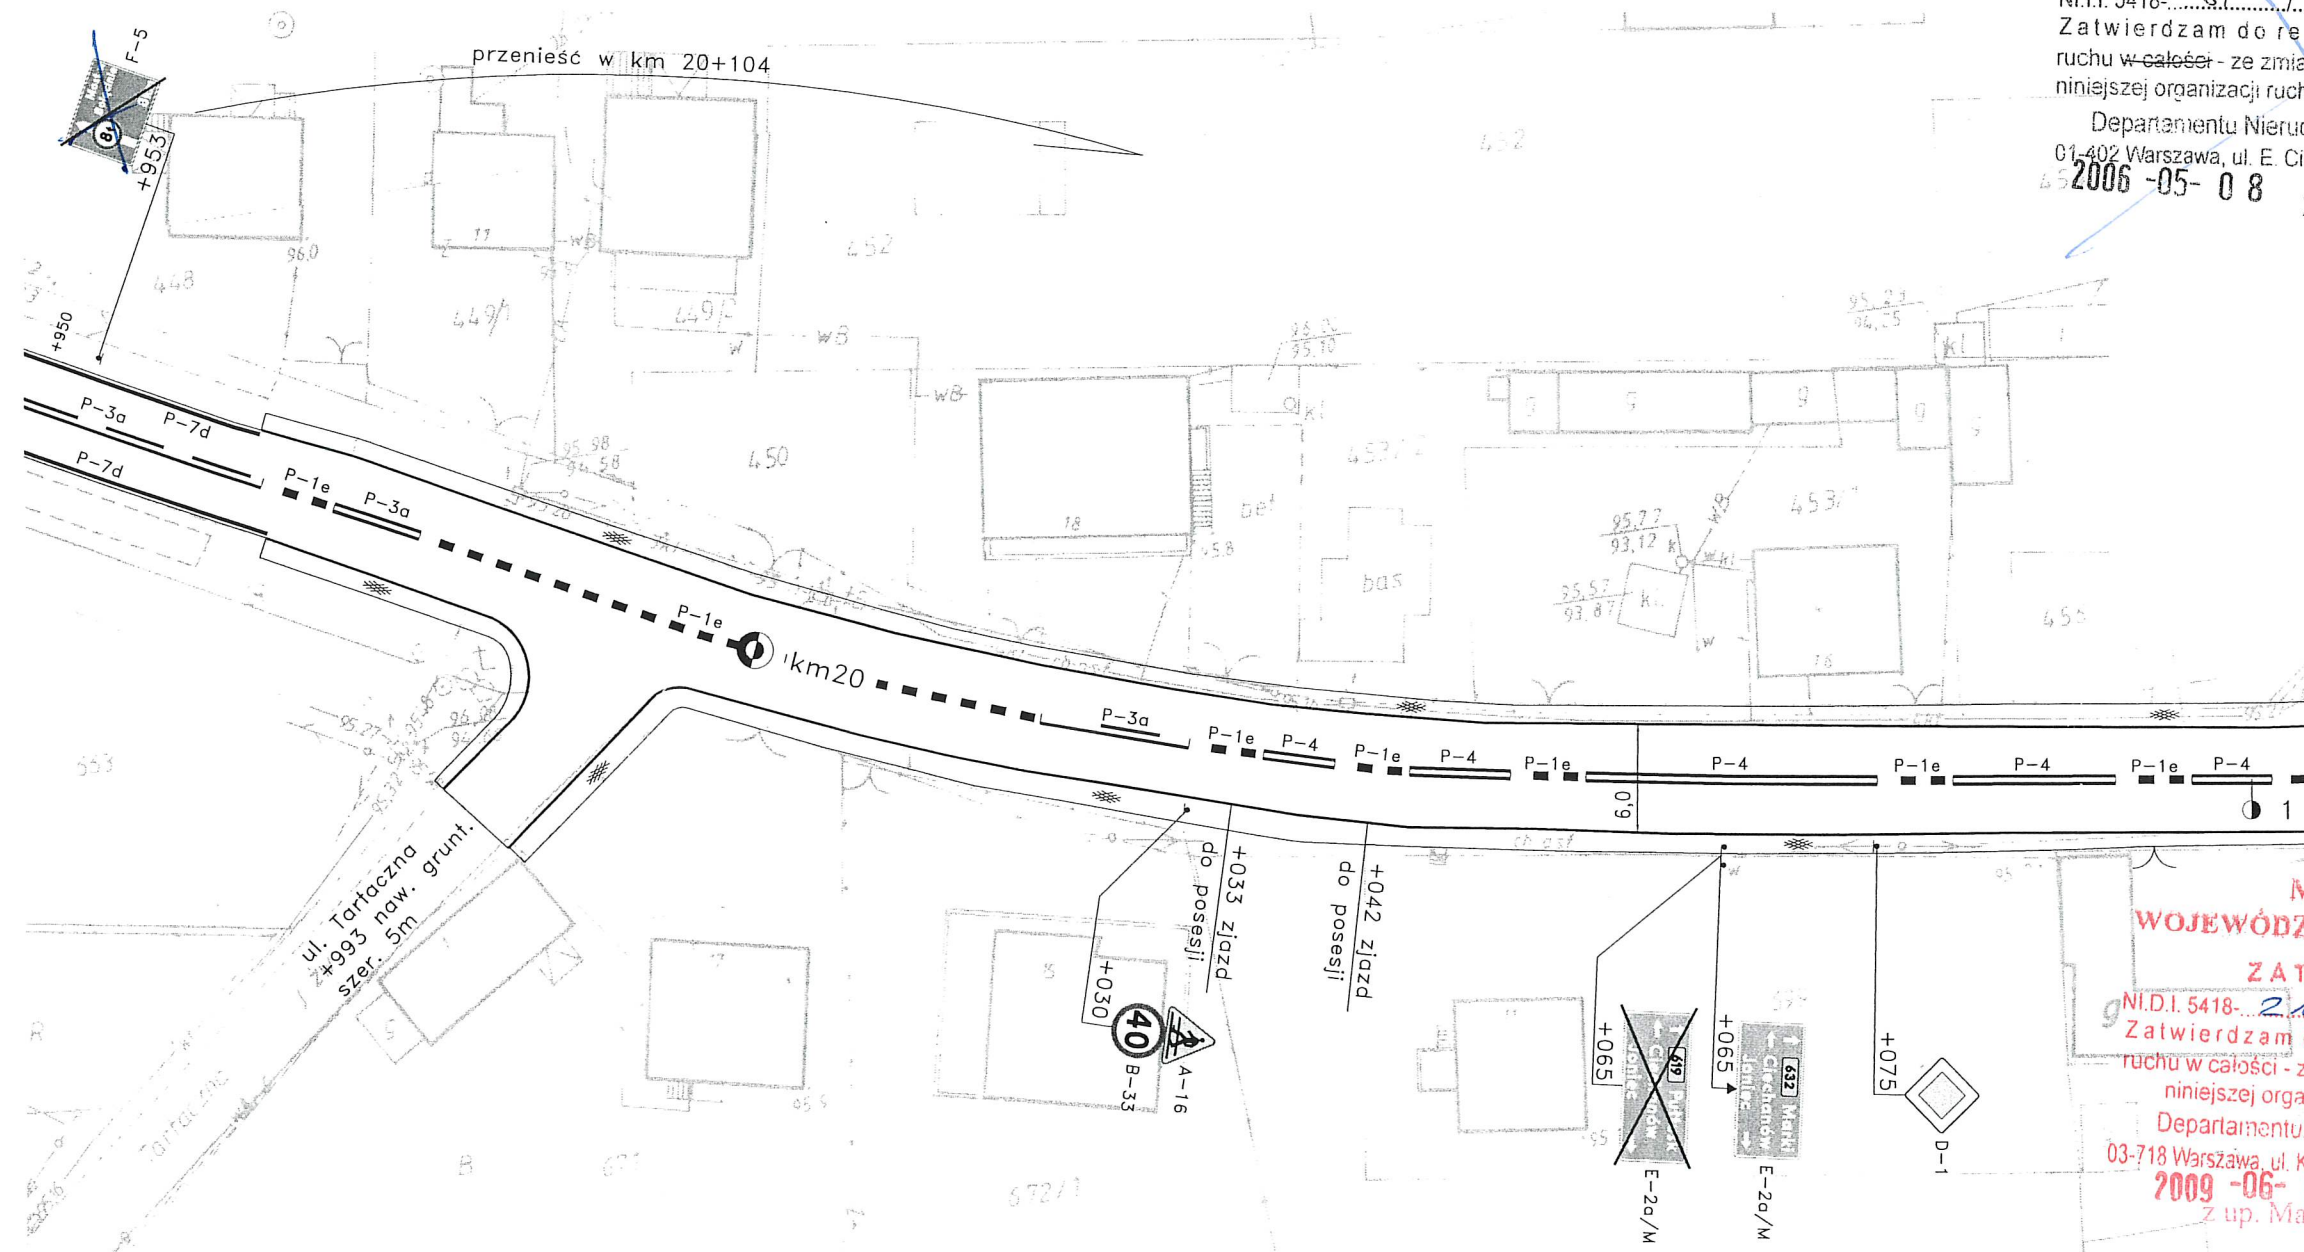

MARSZAŁEK
WOJEWÓDZTWA MAZOWIECKIEGO
ZATWIERDZENIE

N.I.D.I. 5418-...~~2.12.09~~... ważne do ~~31.12.10~~
Zatwierdzam do realizacji stałą organizację
ruchu w całości - ze zmianami. Termin wprowadzenia
niniejszej organizacji ruchu należy zgłosić do:


Departamentu Nieruchomości i Infrastruktury
03-718 Warszawa, ul. Ks. J. Kłopotowskiego 5 fax: 022/ 597 98 01
~~2009-06-04~~

Z up. Marszałka Województwa

Jan Bartoś
Zastępca Dyrektora Departamentu
Nieruchomości i Infrastruktury

DROGA WOJEWÓDZKA NR 632
odc. od km 20+100 do km 20+196

ARKUSZ NR 43

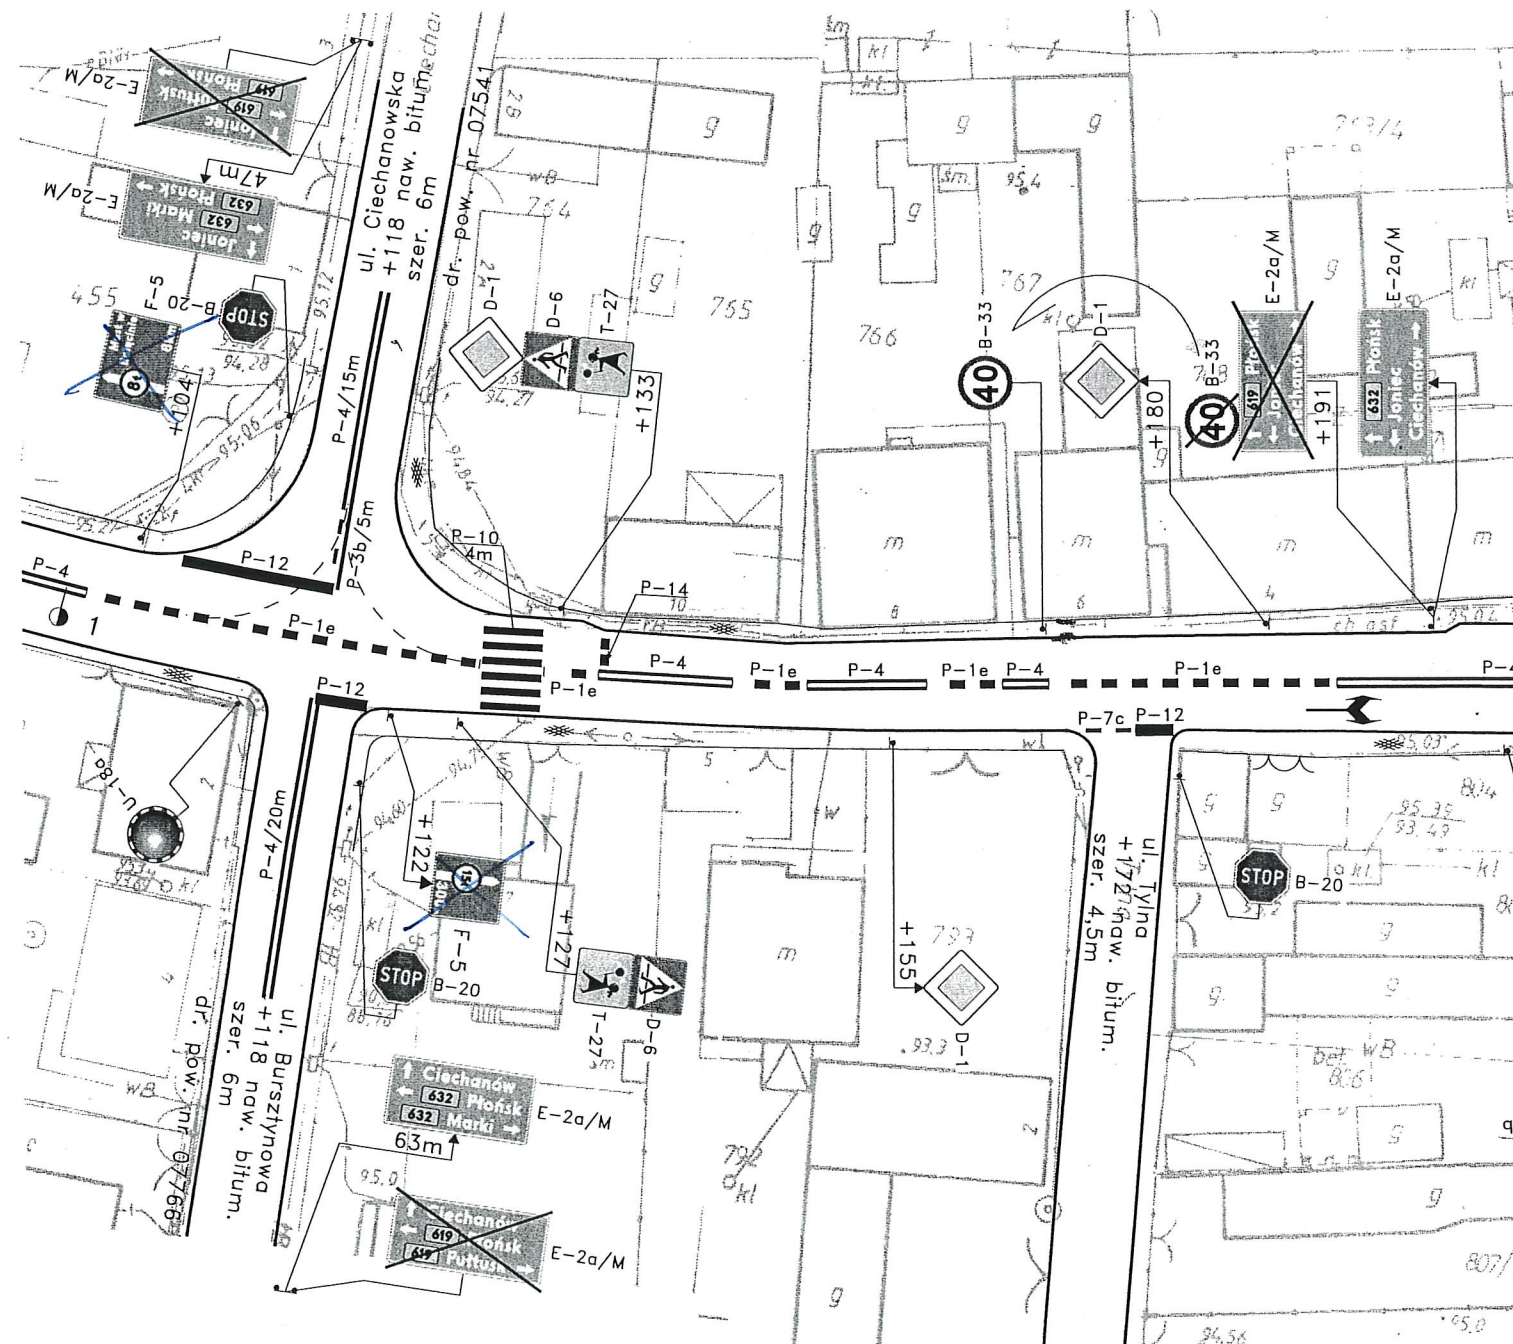

MARSZAŁEK
WOJEWÓDZTWA MAZOWIECKIEGO

ZATWIERDZENIE

NI.I.1. 5418-.../.../... ważne do 31.12.2007
Zatwierdzam do realizacji stałą organizację ruchu w całości - ze zmianami. Termin wprowadzenia niniejszej organizacji ruchu należy zgłosić do:

Departamentu Nieruchomości i Infrastruktury
01-402 Warszawa, ul. E. Ciołka 10 a fax: 022/ 533 10 02

2006-05-08

Z up. Marszałka Województwa

mgr inż. Michał Lesiński
Kierownik Biura Inżynierii Ruchu

MARSZAŁEK
WOJEWÓDZTWA MAZOWIECKIEGO

ZATWIERDZENIE


NI.I.1. 5418-.../.../... ważne do 31.12.10
Zatwierdzam do realizacji stałą organizację ruchu w całości - ze zmianami. Termin wprowadzenia niniejszej organizacji ruchu należy zgłosić do:



Departamentu Nieruchomości i Infrastruktury
03-718 Warszawa, ul. Ks. J. Kłopotowskiego 5 fax: 022/ 5979807

2009-06-04

Z up. Marszałka Województwa

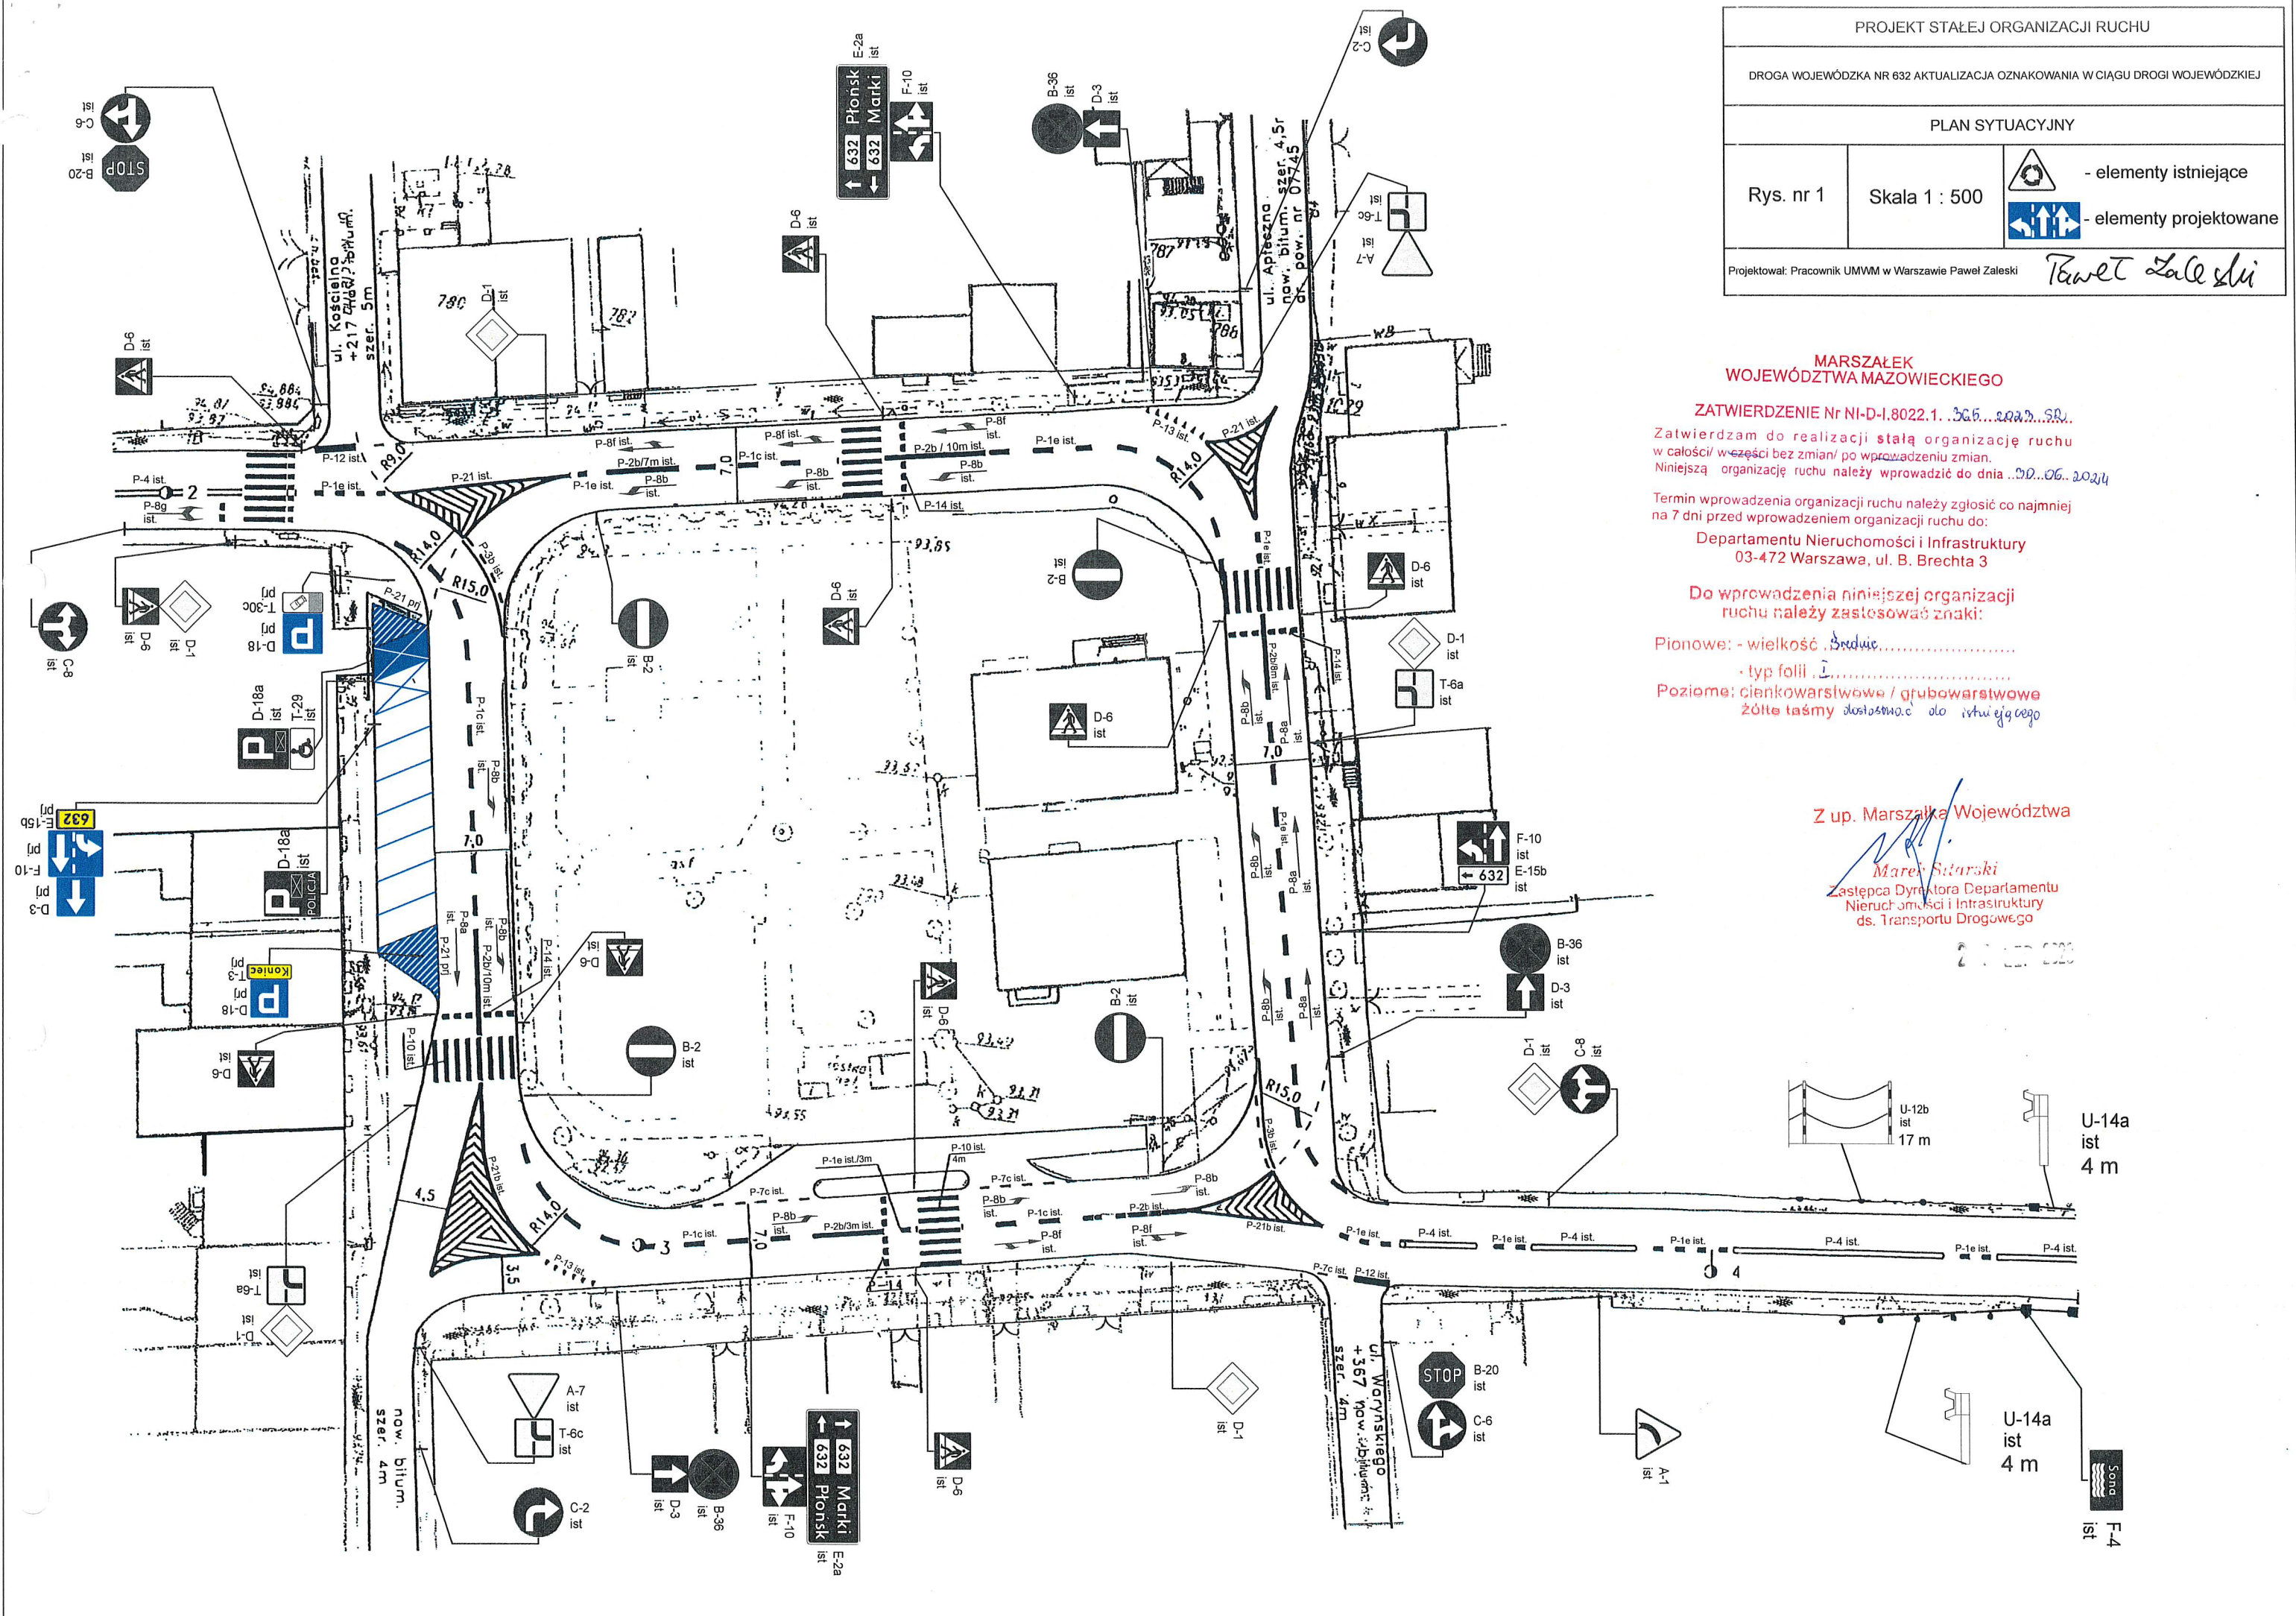Jan Bortosz
Zastępca Dyrektora Departamentu
Nieruchomości i Infrastruktury



PROJEKT STAŁEJ ORGANIZACJI RUCHU		
DROGA WOJEWÓDZKA NR 632 AKTUALIZACJA OZNAKOWANIA W CIĄGU DROGI WOJEWÓDZKIEJ		
PLAN SYTUACYJNY		
Rys. nr 1	Skala 1 : 500	 - elementy istniejące  - elementy projektowane
Projektował: Pracownik UMWM w Warszawie Paweł Zaleski		<i>Paweł Zaleski</i>

MARSZAŁEK
WOJEWÓDZTWA MAZOWIECKIEGO

ZATWIERDZENIE Nr NI-D-I.8022.1...30.05.2024...

Zatwierdzam do realizacji stałą organizację ruchu
w całości/ w części bez zmian/ po wprowadzeniu zmian.
Niniejszą organizację ruchu należy wprowadzić do dnia 30.06.2024

Termin wprowadzenia organizacji ruchu należy zgłosić co najmniej
na 7 dni przed wprowadzeniem organizacji ruchu do:

Departamentu Nieruchomości i Infrastruktury
03-472 Warszawa, ul. B. Brechta 3

Do wprowadzenia niniejszej organizacji
ruchu należy zastosować znaki:


Pionowe: - wielkość *średnie*

- typ folii *...*

Poziome: cienkowarstwowe / grubowarstwowe
żółte taśmy dostosować do istniejącego

Z up. Marszałka Województwa

Marek SitarSKI
Zastępca Dyrektora Departamentu
Nieruchomości i Infrastruktury
ds. Transportu Drogowego

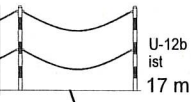

U-14a
ist
4 m

U-14a
ist
4 m

