

08 CZE 2015

30 CZE 2017

MARSZAŁEK
WOJEWÓDZTWA MAZOWIECKIEGO
ZATWIERDZENIE Nr NI-D-18022.1.623.2017.06

Zatwierdzam do realizacji stałą organizację ruchu
w całości oraz bez zmian i po wprowadzeniu zmian.
Niniejszą organizację ruchu należy wprowadzić do dnia 21.12.18

Termin wprowadzenia organizacji ruchu należy zgłosić co najmniej na
7 dni przed wprowadzeniem organizacji ruchu do:
Departamentu Nieruchomości i Infrastruktury
03-472 Warszawa ul. D. Dębina 3 fax 022 5970802

Do wprowadzenia niniejszej organizacji ruchu
należy zastosować znaki:

Pionowe: wielkości: 100 cm
typ: 100 cm

Poziome: wielkości: 100 cm
typ: 100 cm

z up. Marszałka Województwa

Tomasz Jędrzejewski
Zastępca Dyrektora Departamentu
Nieruchomości i Infrastruktury
os. Transakcja Drogowa

ODCINEK WYŁĄCZONY Z

P-4 L=4m

P-1e L=7m

P-1e L=3m

P-1e L=3m

P-4 L=12m

P-4 L=17m

P-1e L=3m

P-1e L=3m

A-12a

A-4

A-4


9.10.2017
13+761

30.12.2017

30.12.2017

A-4
A-3

Zaawizujący:		MAZOWIECKI ZARZĄD DRÓG WOJEWÓDZKICH W WARSZAWIE ul. Mazowiecka 14 00-048 Warszawa	
Wykonawca (konsorcjum firm w składzie):		Biurow Inżynierskie VIATECH Sp. z o.o. 02-017 Warszawa, Al. Jerozolimskie 126/127 tel: (+022) 699 70 10 fax: (+022) 699 70 11 www.viatech.pl	
Zamierzane budowlane:		APIA XXI I.A.K. Sp. z o.o. Grójecka 5, 02-019 Warszawa tel: +48 22 830 74 70 fax: +48 22 830 03 80 www.apiaod.pl	
"Rozbudowa drogi wojewódzkiej nr 727 relacji Kłwów-Przysucha-Szydłowiec-Wierzbica"			
Pikietaż arkusza		13+650 do km 13+830	
Brutto		DROGOWA	
Kod CPV:		74222300	
Stanowisko		Imię i nazwisko	
Opracowujący		mgr inż. Piotr Golaś	
Data opracowania		06.2010	
Skala:		1:500	
Strona		6/28	

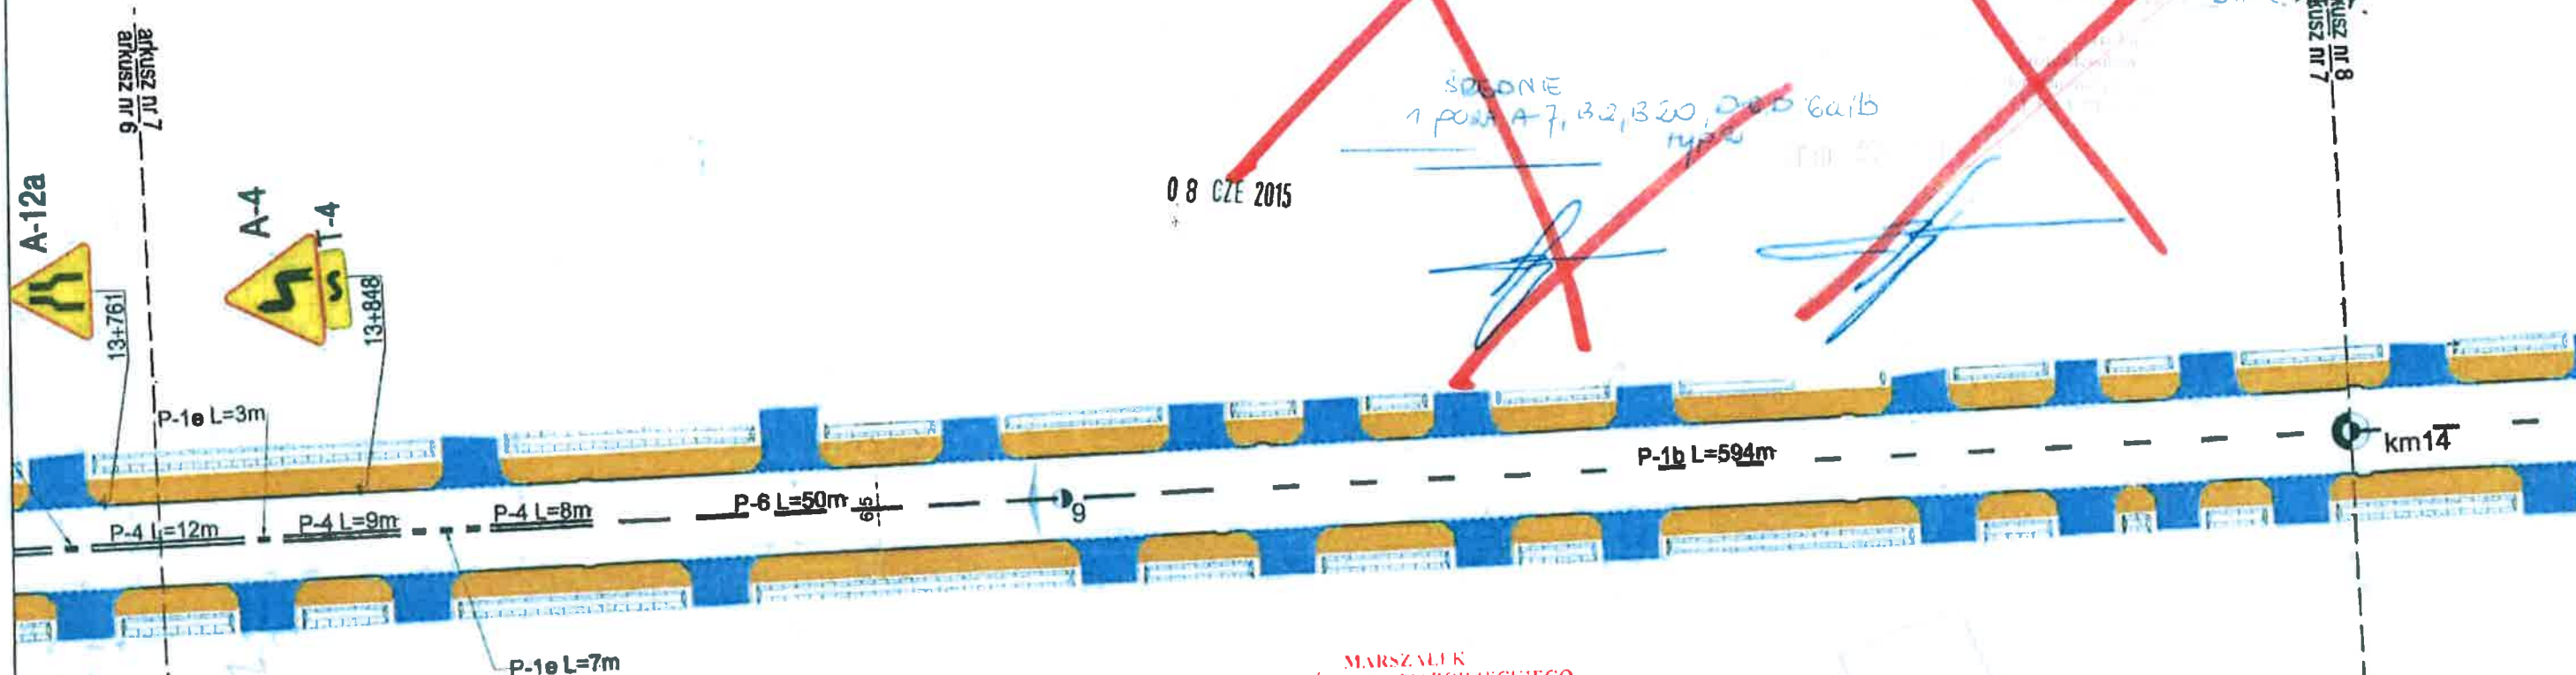

**MARSZAŁK
WOJEWÓDZTWA MAZOWIECKIEGO**

ZATWIERDZENIE Nr NI-D-I.8022.1 023.2012.39

Zatwierdzam do realizacji stałą organizację ruchu w relacji... po wprowadzeniu zmian. Niniejszą organizację ruchu należy wprowadzić do dnia 31.12.12.

W celu wprowadzenia organizacji ruchu należy zgłosić co najmniej 14 dni przed wprowadzeniem organizacji ruchu do: Departamentu Nieruchomości i Infrastruktury.

Do wprowadzenia niniejszej organizacji ruchu należy zastosować znaki:

Pionowe: wielkość: SREDNIA

01 CNU. 2017

z up- Marszałka Województwa

Przewodniczący
Zastępca Przewodniczącego
Departamentu
Nieruchomości i Infrastruktury
ds. Transportu Drogowego

 MAZOWIECKI ZARZĄD DRÓG WOJEWÓDZKICH W WARSZAWIE ul. Mazowiecka 14 00-048 Warszawa	
Wykonawca (konsorcjum firm w składzie):	
 BIURO INŻYNIERSTWA VIATECH Sp. z o.o. 02-017 Warszawa, Al. Jerozolimskie 125/127 tel: (+022) 022 699 70 10 fax: (+022) 022 699 70 11 www.viatech.pl	 APIA XXI I.A.K. Sp. z o.o. Grójcka 5, 02-018 Warszawa tel: +48 22 830 74 70 fax: +48 22 830 03 80 www.apiaxxi.pl
"Rozbudowa drogi wojewódzkiej nr 727 relacji Kiwów-Przysucha-Szydłowiec-Wierzbica"	
Pikietaż arkusza	13+830 do km 14+000
Brand DROGOWA	Tytuł rysunku: PROJEKT STAŁEJ ORGANIZACJI RUCHU ODCINEK III od km 12+400 do km 13+190 od km 13+770 do km 17+150
Kod CPV: 74222300	Podpis: mgr inż. Piotr Golaś mgr inż. Krzysztof Lubianiec
Data opracowania: 06.2010	Skala: 1:500
Strona: 7/28	

arkusz nr 8
arkusz nr 7

08 CZE 2015


30 CZE 2017

JN 238 10m

31 12 11

arkusz nr 6

ŚCIEŻNIE
1 pnia A-1, B-2, B-20, D-6, D-6aib
typ 2

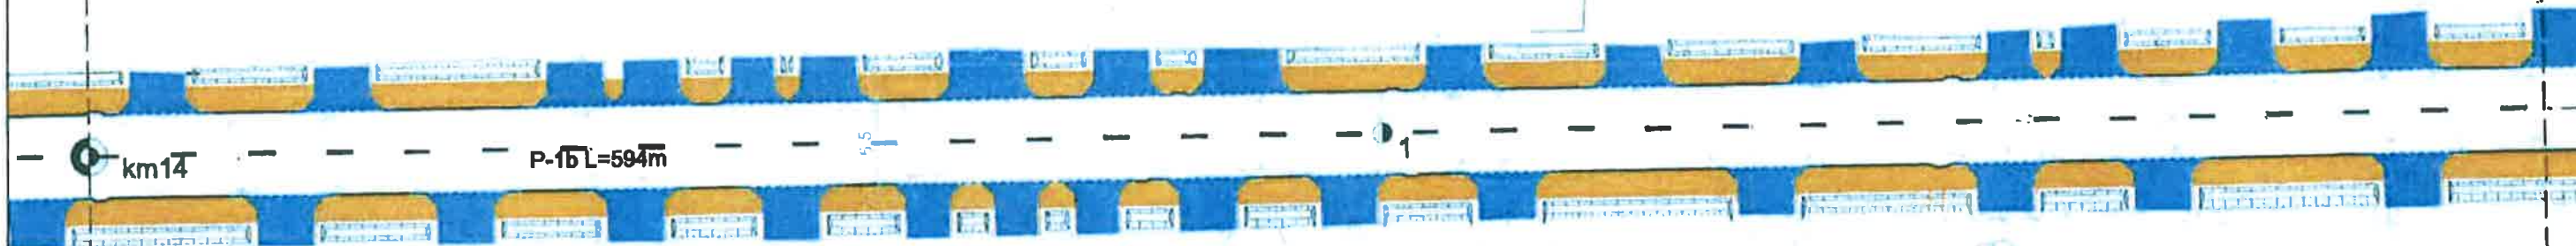

MARSZALEK
WOJEWÓDZTWA MAZOWIECKIEGO

ZATWIERDZENIE Nr NI-D-1.8022.1.620.004.20

Zatwierdzam do realizacji stałą organizację ruchu
w całości i po wprowadzeniu zmian.
Niniejszą organizację ruchu należy wprowadzić do dnia 31.12.18

Termin wprowadzenia organizacji ruchu należy zgłosić co najmniej na
7 dni przed wytworzeniem organizacji ruchu.
Departamentu Nieruchomości i Infrastruktury
03-472 Warszawa ul. M. Dłuskiego 3 tel. 022-5979802

Do wprowadzenia niniejszej organizacji ruchu
należy zastosować znaki:

Pionowe: wielkość: 5/2 F04114

arkusz nr 6

30 CZE 2017

08 CZE 2015

SRGP NIE
1. P. 20 A-1, B-2, B-20, D-C, D-62/15
typ 2

31.12.11r.

arkusz nr 10

P-1b
L=594m

MARSZAŁEK
WOJEWÓDZTWA MAZOWIECKIEGO

ZATWIERDZENIE Nr NI-D-1.8022.1.623.102.26

Zatwierdzam do realizacji stałą organizację ruchu
w zakresie wprowadzenia zmian
Niniejszą organizację ruchu należy wprowadzić do dnia 31.12.18

Termin wprowadzenia organizacji ruchu należy zgłosić co najmniej na
7 dni przed wprowadzeniem organizacji ruchu do
Departamentu Nieruchomości i Infrastruktury
03-472 Warszawa ul. M. Dłucha 3 fax: 022/5979802

Do wprowadzenia niniejszej organizacji ruchu
należy zastosować znaki:

Pionowe: wielkość: SRGP NIE
- typ: 1. P. 20 A-1, B-2, B-20, D-C, D-62/15

Poziome: pionowa i grubość warstwy /
4000 mm


08.09.2017

z up. Marszałka Województwa

Tomasz Kozłowski
Zastępca Naczelnika Departamentu
Nieruchomości i Infrastruktury
os. Transportu Drogowego

<p>Zamawiający:</p>  <p>MAZOWIECKI ZARZĄD DRÓG WOJEWÓDZKICH W WARSZAWIE ul. Mazowiecka 14 00-048 Warszawa</p>			
<p>Wykonawca (konsorcjum firm w składzie):</p> <table border="1"> <tr> <td>  <p>BIURO INŻYNIERSKIE VIATECH Sp. z o.o. 02-017 Warszawa, Al. Jerozolimskie 126/127 tel: (+022) 699 70 10 fax: (+022) 699 70 11 www.viatech.pl</p> </td> <td>  <p>APIA XXI I.A.K. Sp. z o.o. Grójecka 5, 02-019 Warszawa tel: +48 22 830 74 70 fax: +48 22 830 03 80 www.apiaod.pl</p> </td> </tr>
<p>Zamawiający budowlany:</p> <p>"Rozbudowa drogi wojewódzkiej nr 727 relacji Kłwów-Przysucha-Szydłowiec-Wierzbica"</p>			
<p>Pikietaż arkusza: 14+190 do km 14+380</p>			
<p>Brand:</p> <p>DROGOWA</p>	<p>Tytuł rysunku:</p> <p>PROJEKT STAŁEJ ORGANIZACJI RUCHU ODCINEK III od km 12+400 do km 13+190 od km 13+770 do km 17+150</p>		
<p>Mod. CPK:</p> <p>74222300</p>	<p>Podpis:</p> <p>mgr inż. Piotr Goleb</p>		
<p>Stwierdzenie:</p> <p>Opracowujący</p>	<p>Podpis:</p> <p>mgr inż. Krzysztof Kubiśka</p>		
<p>Data opracowania:</p> <p>06.2010</p>	<p>Skala:</p> <p>1:500</p>		
<p>Strona:</p> <p>9/28</p>			

arkusz nr 10
z arkusz nr 9

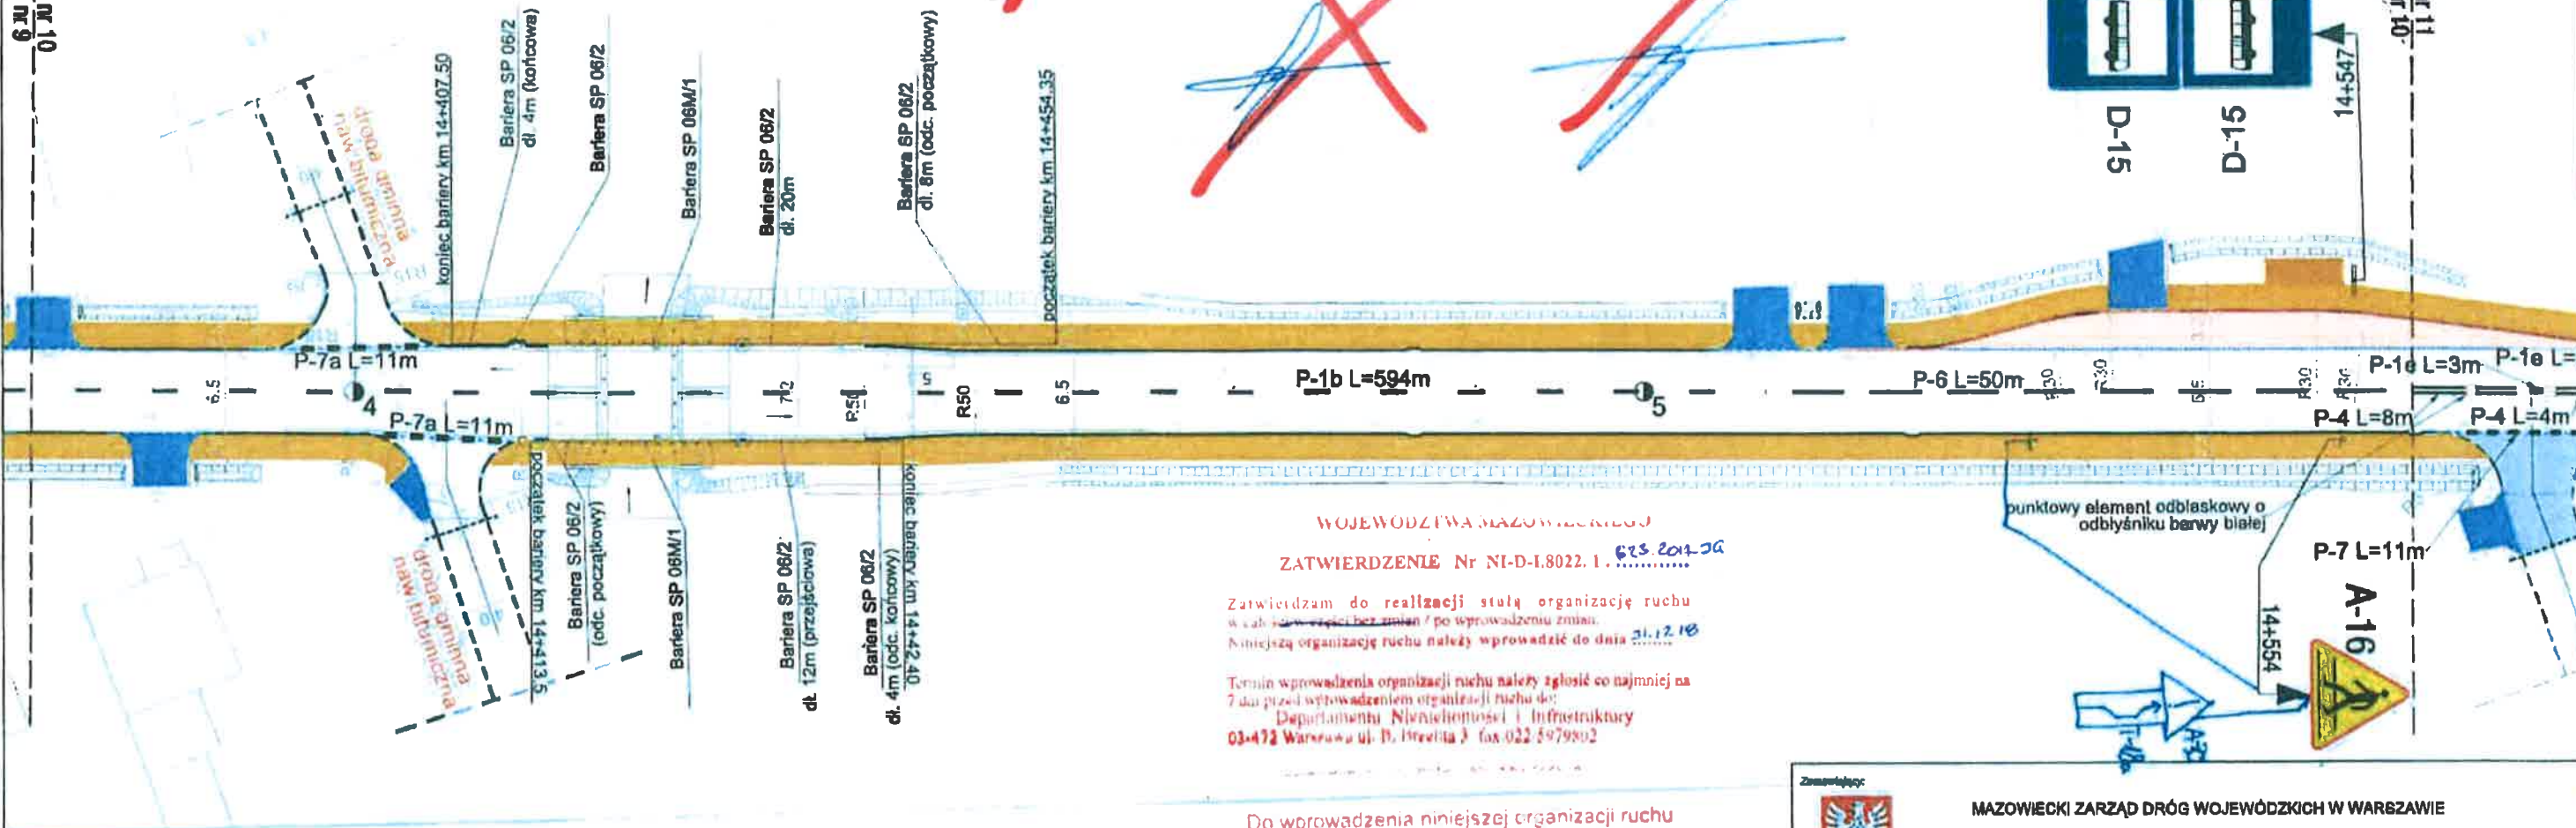

WOJEWÓDZTWA MAZOWIECKIEGO

ZATWIERDZENIE Nr NI-D-1.8022.1. 2017-06-23

Zatwierdzam do realizacji stałą organizację ruchu
w zakresie: ... bez zmian / po wprowadzeniu zmian.
Niniejszą organizację ruchu należy wprowadzić do dnia 31.12.18

Termin wprowadzenia organizacji ruchu należy zgłosić co najmniej na
7 dni przed wprowadzeniem organizacji ruchu do:
03-472 Warszawa ul. D. Dąbrowskiego 3 fax 022 6979302

Do wprowadzenia niniejszej organizacji ruchu
należy zastosować znaki:

Pionowe: - wielkość: SREDNIA
- typ linii: A2, D6, D10, D11, P1, P2, P3, P2146,

arkusz nr 12
arkusz nr 11

20.12.2015

3-0 CZE 2017

JN

23.12.10r.

21.12.11r.

SZEDNIA
1 pda 4-7, 3-2, 20, D-6, P-6a1b

08 CZE 2015

P-1bL=252m

P-1bL=252m

8

9

MARSZAŁEK
WOJEWÓDZTWA MAZOWIECKIEGO

ZATWIERDZENIE Nr NI-D-1.8022.1. 02.12.2012

Zatwierdzam do realizacji stałą organizację ruchu
w celu przeprowadzenia zmian.
Niniejszą organizację ruchu należy wprowadzić do dnia 21.12.12

Termin wprowadzenia organizacji ruchu należy zgłosić co najmniej na
7 dni przed wprowadzeniem organizacji ruchu do
Departamentu Nieruchomości i Infrastruktury
03-472 Warszawa ul. B. Drużbina 2 tel. 422 59 79 02

Do wprowadzenia niniejszej organizacji ruchu
należy zastosować znaki:


z up. Marszałka Województwa

Tomasz Janowski
Zastępca Dyrektora Departamentu
Nieruchomości i Infrastruktury
os. zastępcy Dyrektora



Zamawiający:	
 MAZOWIECKI ZARZĄD DRÓG WOJEWÓDZKICH W WARSZAWIE ul. Mazowiecka 14 00-048 Warszawa	
Wykonawca (konsorcjum firm w składzie):	
 BIURO INŻYNIERSKIE VIATECH Sp. z o.o. 02-017 Warszawa, Al. Jerozolimskie 125/127 tel: (+022) 699 70 10 fax: (+022) 699 70 11 www.viatech.pl	 APIA XXI I.A.K. Sp. z o.o. Grójecka 6, 02-019 Warszawa tel: +48 22 830 74 70 fax: +48 22 830 03 80 www.apiaod.pl
Zamierzany budowlany	
"Rozbudowa drogi wojewódzkiej nr 727 relacji Kiwów-Przysucha-Szydłowiec-Wierzbica"	
Pikietaż arkusza 14+720 do km 14+900	
Przebieg	Typ budowlany
DROGOWA	PROJEKT STAŁEJ ORGANIZACJI RUCHU ODCINEK III od km 12+400 do km 13+190 od km 13+770 do km 17+150
Nad CPV:	
74222300	
Opracowujący	mgr inż. Piotr Góral mgr inż. Krzysztof Łubianka
Data opracowania	12/28
06.2010	1:500

diakusis III 14
arkusz nr 13

08 CZE 2015

1 pos A-7 p 2 B-20 D-C
D-22 p 21

Taki sam komplet znaków
znajduje się w km 12+978
(odcinek wyłączony z opracowania)
- z drugiej strony miejscowości

Gliniec Janików

31.12 11

P-6 L=50m. u

km15

P-10 L=3mx3

P-4 L=3.5mx

le $L=13\text{m}$

$P = 1 \text{ e } L = 3.0 \text{ m}$

MARSZAŁEK
WOJEWÓDZTWA MAZOWIECKIEGO
ZATWIERDZENIE Nr NI-D-1.8022.1 622.20

Zatwierdzam do realizacji stałą organizację ruchu
w całym obszarze zmian i wprowadzenia zmian.
Niniejszą organizację ruchu należy wprowadzić do dnia 20.12.18
Termin wprowadzenia organizacji ruchu należy zgłosić co najmniej na
7 dni przed wprowadzeniem organizacji ruchu do
Wydziału Nieruchomości i Infrastruktury
03-472 74222 ul. Drobna 3 tel. 022-3979803

Do wprowadzenia niniejszej organizacji ruchu należy zastosować znaki:

Pionowe: wielkość: SREDNIA
- typ folii: 12.06.2011 2015T-1

Poziome: ciężar warstwowe / grubość warstwowe /
grubość warstwowa

61 CRJ. 734

z up. Marszałka Województwa

~~Tomasz Kozanowski
ds. Transportu Drogowego~~

MAZOWIECKI ZARZĄD DRÓG WOJEWÓDZKICH W WARSZAWIE
ul. Mazowiecka 14
00-048 Warszawa

Wykonawca (konsorcjum firm w składzie):



Biuro Inżynierskie VIATECH Sp. z o.o.
02-017 Warszawa, Al. Jerozolimskie 125/12
tel: (+022) 699 70 10
fax: (+022) 699 70 11
www.viatech.pl

API XXI
IAK
AG
API XXI I.A.K. Sp. z o.o.
Grójecka 5, 02-019 Warszawa
tel: +48 22 630 74 70
fax: +48 22 630 63 80
www.apixi.pl


"Rozbudowa drogi wojewódzkiej nr 727 relacji Kłwów-Przysucha-Szydłowiec-Wierzbica"

Pikietaż arkusza 14+900 do km 15+080

50


Mod GPV:

74222300




06.2010

1:500

13/28

Zamawiający:		 MAZOWIECKI ZARZĄD DRÓG WOJEWÓDZKICH W WARSZAWIE ul. Mazowiecka 14 00-048 Warszawa	
Wykonawca (konsorcjum firm w składzie):		 Biuro Inżynierskie VIATECH Sp. z o.o. 02-017 Warszawa, Al. Jerozolimskie 125/127 tel: (+022) 699 70 10 fax: (+022) 699 70 11 www.viatech.pl	 APIA XXI I.A.K. Sp. z o.o. Grójska 5, 02-019 Warszawa tel: +48 22 830 74 70 fax: +48 22 830 03 80 www.apiaxxi.pl
Zamierzany budżet:			
"Rozbudowa drogi wojewódzkiej nr 727 relacji Klów-Przysucha-Szydłowiec-Wierzbica"			
Pikietaż arkusza		15+080 do km 15+260	
Wzrost	DROGOWA	PROJEKT STAŁEJ ORGANIZACJI RUCHU ODCINEK III od km 12+400 do km 13+190 od km 13+770 do km 17+150	
Kod CPK	74222300		
Strona		Integ / realizacja	Podpis
Opracowujący		mgr inż. Piotr Gołęb	 
		mgr inż. Krzysztof Kubiśka	
Data opracowania	Skala	Miaro	
06.2010	1:500	14/28	

arkusz nr 15
arkusz nr 14

08 CZE 2015

el. n.
30 CZE 2017

JM 238 10 r.
31.12.11 r.

średnie
1.2.2.3.2.0. D.6. D.6.4.8
typ 2

arkusz nr 16
arkusz nr 15

P-1b L=346m

MARSZAŁEK
WOJEWÓDZTWA MAZOWIECKIEGO
ZATWIERDZENIE Nr NI-D-1.8022.1. BCS 041.20
Zatwierdzam do realizacji stałą organizację ruchu
w zakresie ~~zawieszania~~ ~~niezawieszania~~ ~~niezawieszania~~ zmian. 31.12.18
Niniejszą organizację ruchu należy wprowadzić do dnia
Termin wprowadzenia organizacji ruchu należy zgłosić co najmniej na
7 dni przed wprowadzeniem organizacji ruchu do
Departamentu Nieruchomości i Infrastruktury
03-472 Warszawa ul. D. Bielewicz 2 tel. 422 69 79 80

Do wprowadzenia niniejszej organizacji ruchu
należy zastosować znaki:

Pionowe: wielkość: średnia
- typ folii: R.3.06. R.4.1.1. P.01.01.1
Poziome: ciemnowarstwowa / grubowarstwowa /
biała / czarna

01 CZE 2017
z up. Marszałka Województwa

Tomasz Krawczuk
Zastępca Dyrektora Departamentu
Nieruchomości i Infrastruktury
ds. Transportu Drogowego

Zamawiający:  MAZOWIECKI ZARZĄD DRÓG WOJEWÓDZKICH W WARSZAWIE ul. Mazowiecka 14 00-046 Warszawa		
Wykonawca (konsorcjum firm w składzie):  BIURO INŻYNIERSKIE VIATECH Sp. z o.o. 02-017 Warszawa, Al. Jerozolimskie 125/127 tel: (+022) 699 70 10 fax: (+022) 699 70 11 www.viatech.pl  AXI AXI I.A.K. Sp. z o.o. Grójecka 5, 02-019 Warszawa tel: +48 22 680 74 70 fax: +48 22 630 03 80 www.splaxi.pl		
Zamierzony budulec: "Rozbudowa drogi wojewódzkiej nr 727 relacji Kiwów-Przysucha-Szydłowiec-Wierzbica"		
Pikietaż arkusza 15+280 do km 15+440		
Strona: DROGOWA Kod CPV: 74222300	Typ budowlany: PROJEKT STAŁEJ ORGANIZACJI RUCHU ODCINEK III od km 12+400 do km 13+190 od km 13+770 do km 17+150	
Stwierdził: Opracowujący	Indy i numeracja: mgr inż. Piotr Golań mgr inż. Krzysztof Lubianka	
Data opracowania: 06.2010	Skala: 1:500	Strona: 15/28

JM ~~238 10/11~~
3112

~~1. DREOMIE
1. 17, B2, B-20, D-6, D6ait
typ 2~~

D-15

D-16

154492

punktowy element odblaskowy o odbłyśniku barwy białej

A-16

Zatwierdzam do realizacji stałą organizację ruchu
w całości ~~organizację~~ wprowadzenia zmian.
Niniejszą organizację ruchu floty wprowadzić do dnia 2.2.18

terminu wprowadzenia organizacji ruchu należy zgłosić co najmniej
7 dni przed wprowadzeniem organizacji ruchu do:
Departamentu Nieruchomości i Infrastruktury

z up. Marszałka Województwa
Łódzkiego


Do wprowadzenia niniejszej organizacji ruchu należy zastosować znaki:


Pionowe: wielkość: $\frac{S_{\text{ZEM}}}{S_{\text{W}}$
• typ falli: A7, B6, B8-11
Rozmiar: pionowe / grubowarstwowe

PC-0

3-9

Zamawiający:  MAZOWIECKI ZARZĄD DRÓG WOJEWÓDZKICH W WARSZAWIE ul. Mazowiecka 14 00-048 Warszawa	
Wykonawca (konsorcjum firm w składzie):	
 Biuro Inżynierskie VIATECH Sp. z o.o. 02-017 Warszawa, Al. Jerozolimskie 125/127 tel: (+022) 899 70 10 fax: (+022) 899 70 11 www.viatech.pl	 APIA XXI I.A.K. Sp. z o.o. Grójecka 5, 02-018 Warszawa tel: +48 22 830 74 70 fax: +48 22 830 03 80 www.apiaxxi.pl
Zastępczyni podwykonawcy:	
"Rozbudowa drogi wojewódzkiej nr 727 relacji Kłwów-Przysucha-Szydłowiec-Wierzbica"	
Pikietaż arkusza 15+440 do km 15+810	
Strona DROGOWA	Tytuł rysunku PROJEKT STAŁEJ ORGANIZACJI RUCHU ODCINEK III od km 12+400 do km 13+190 od km 13+770 do km 17+150
Kod CPV 74222300	
Skanowisko	Inw. i realizacja
'Opracowujący	mgr inż. Piotr Goleś mgr inż. Krzysztof Lubianka
Data opracowania: 06.2010	Skala: 1:500
Strona 16/28	

arkusz nr 18
arkusz nr 17

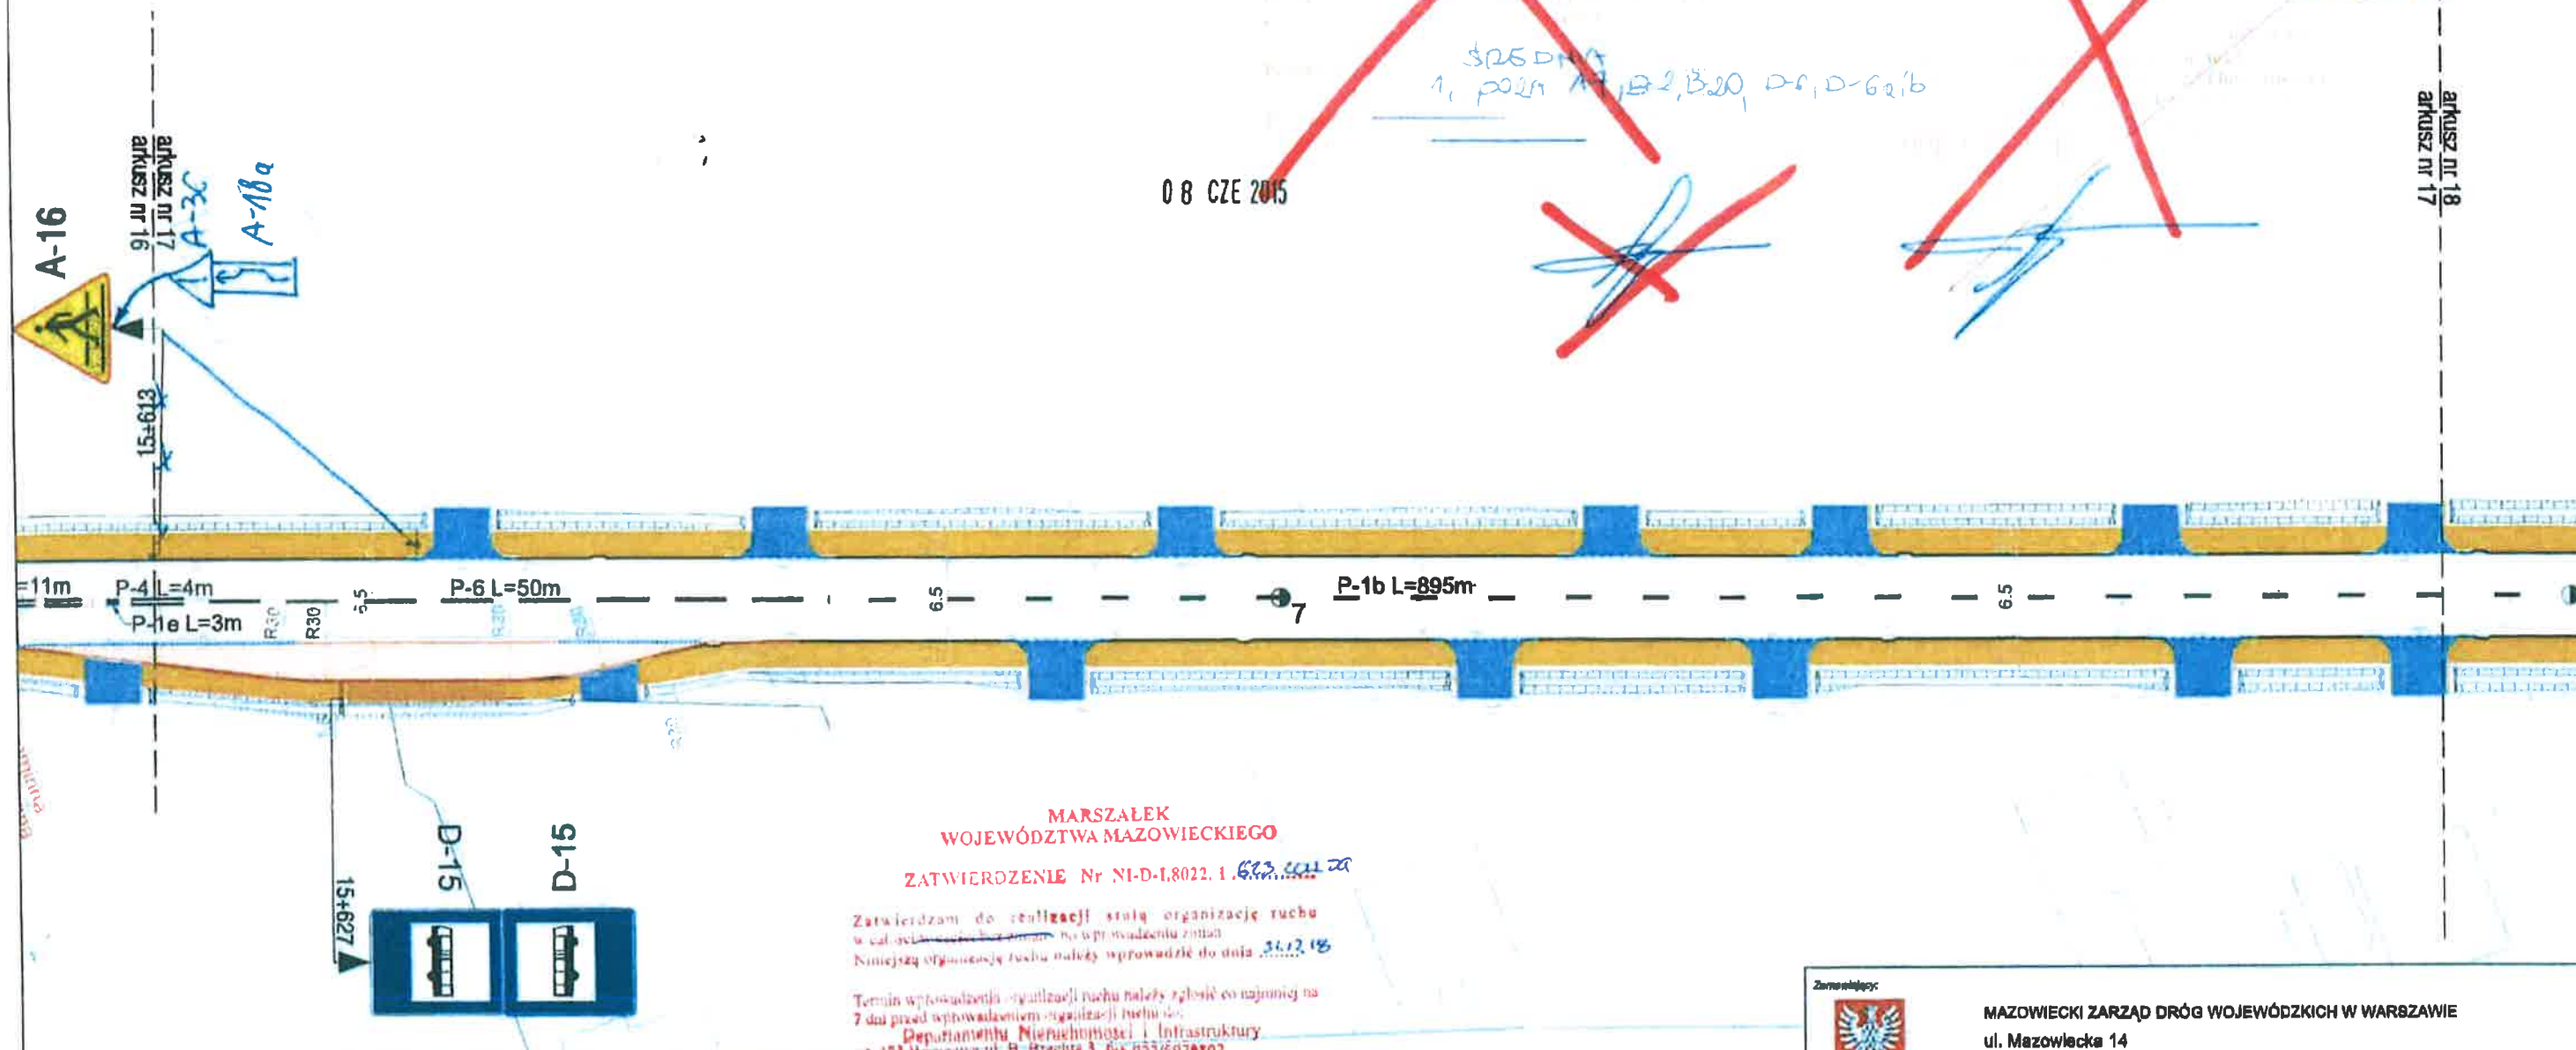

MARSZAŁEK
WOJEWÓDZTWA MAZOWIECKIEGO
ZATWIERDZENIE Nr NI-D-1.8022.1.623.001.20


Termin wprowadzenia organizacji ruchu należy zgłosić co najmniej na 7 dni przed wprowadzeniem organizacji ruchu do.


Departamentu Nieruchomości i Infrastruktury

Do wprowadzenia niniejszej organizacji ruchu należy zastosować znaki:

Planowe: wielkość: średnia
 * typ: Atroski; parsk
 Poziome: niezmiennawość i zmiennawość
 Zmienne: ...

z up. Marszałek Województwa
Tomasz Manduski
Zastępca Dyrektora Departamentu
Nieruchomości i Infrastruktury
os. Tomasz Długoszyński

Zamawiający:		 MAZOWIECKI ZARZĄD DRÓG WOJEWÓDZKICH W WARSZAWIE ul. Mazowiecka 14 00-048 Warszawa	
Wykonawca (konsorcjum firm w składzie):			
 Biuro Inżynierskie VIATECH Sp. z o.o. 02-017 Warszawa, Aleje Jerozolimskie 125/127 tel: (+022) 699 70 10 fax: (+022) 699 70 11 www.viatech.pl	 APIA XXI I A.K. Sp. z o.o. Grójecka 5, 02-019 Warszawa tel: +48 22 830 74 70 fax: +48 22 830 03 80 www.mpload.pl		
Zamierzenie inwestycyjne:			
"Rozbudowa drogi wojewódzkiej nr 727 relacji Kłwów-Przysucha-Szydłowiec-Wierzbica"			
Pikietaż arkusza		15+610 do km 15+790	
Stanisław	DROGOWA Kod CPV: 74222300	Tytuł rysunku: PROJEKT STAŁEJ ORGANIZACJI RUCHU ODCINEK III od km 12+400 do km 13+190 od km 13+770 do km 17+150	
Stanisław		Imię i nazwisko	Podpis
Opracowujący		mgr inż. Piotr Gołoś	 
		mgr inż. Krzysztof Kubińska	
Data opracowania:	Skala:	Strona	
06.2010	1:500	17/28	

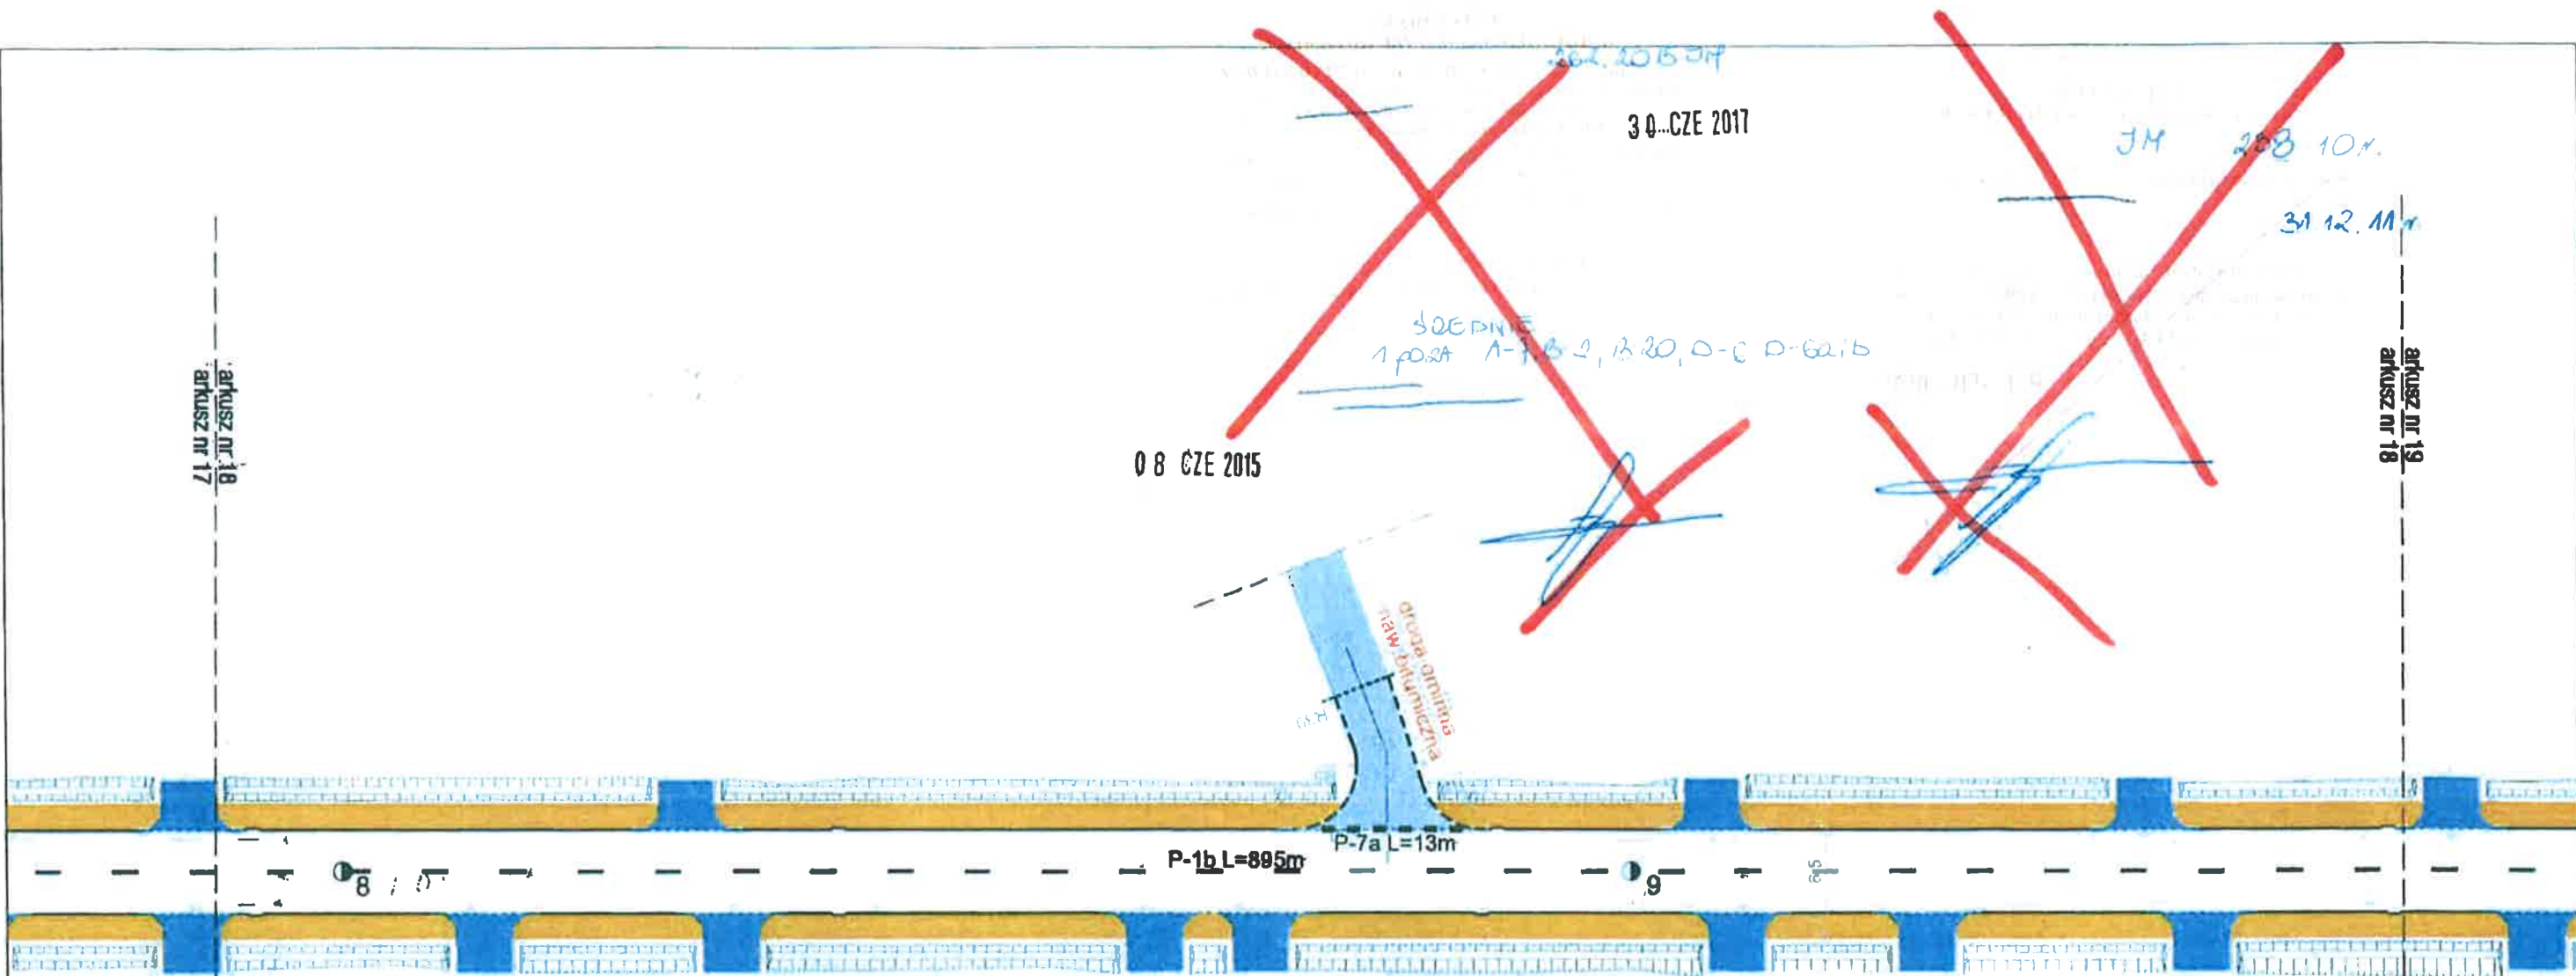

**MARSZAŁEK
WOJEWÓDZTWA MAZOWIECKIEGO**
ZATWIERDZENIE Nr NI-D-1.8022.1.623.402.29

Zatwierdzam do realizacji stałą organizację ruchu
w całości w całości bez zmian i po wprowadzeniu zmian.
Niniejszą organizację ruchu należy wprowadzić do dnia 31.12.18

Termin wprowadzenia organizacji ruchu należy zgłosić co najmniej na
7 dni przed wprowadzeniem organizacji ruchu do
Departamentu Nieruchomości i Infrastruktury
01-472 Warszawa ul. B. Brechta 3 fax: 022/6979803

Do wprowadzenia niniejszej organizacji ruchu
należy zastosować znaki:

Pionowe: wielkość: średnia
typ folii: A3, 06, 08, 11, 12, 15, 18, 6060, 6063

 <p>MAZOWIECKI ZARZĄD DRÓG WOJEWÓDZKICH W WARSZAWIE ul. Mazowiecka 14 00-048 Warszawa</p>							
<p>Wykonawca (konsorcjum firm w składzie):</p> <table border="1"> <tr> <td>  <p>Biuro Inżynierskie VIATECH Sp. z o.o. 02-017 Warszawa, Al. Jerozolimskie 125/127 tel: (+022) 699 70 10 fax: (+022) 699 70 11 www.viatech.pl</p> </td> <td>  <p>API XXI I.A.K. Sp. z o.o. Grójecka 6, 02-019 Warszawa tel: +48 22 830 74 70 fax: +48 22 830 08 80 www.apixxi.pl</p> </td> </tr>
<p>Zamówienie budowlane:</p> <p>"Rozbudowa drogi wojewódzkiej nr 727 relacji: Kłwów-Przysucha-Szydłowiec-Wierzbica"</p> <p>Pikietaż arkusza 16+880 do km 16+130</p>							
<p>Symbol</p> <p>DROGOWA</p> <p>Nad CPK:</p> <p>74222300</p>	<p><i>Tytuł rysunku</i></p> <p>PROJEKT STAŁEJ ORGANIZACJI RUCHU ODCINEK III od km 12+400 do km 13+190 od km 13+770 do km 17+150</p>						
<p>Stanowisko</p> <p>Opracowujący</p>	<table border="1"> <tr> <td>Imię i nazwisko</td> <td>Podpis</td> </tr> <tr> <td>mgr inż. Piotr Gołoś</td> <td></td> </tr> <tr> <td>mgr inż. Krzysztof Lubieniec</td> <td></td> </tr> </table>	Imię i nazwisko	Podpis	mgr inż. Piotr Gołoś		mgr inż. Krzysztof Lubieniec	
Imię i nazwisko	Podpis						
mgr inż. Piotr Gołoś							
mgr inż. Krzysztof Lubieniec							
<p>Data opracowania:</p> <p>06.2010</p>	<p>Skala</p> <p>1:500</p>						
<p>Strona</p> <p>19/28</p>							

arkusz nr 19

3.0...CZE 2017


arkusz nr 21

0.8 CZE 2015

SKRONE
1 poz. A-1 B-2, B-20 O-G
D-1 B-2, B-20 typ 2

2010 07 1

P-1b L=895m

P-7a L=11m

MARSZAŁK
WOJEWÓDZTWA MAZOWIECKIEGO

ZATWIERDZENIE Nr NI-D-I.8022.1.623.2012.20

Zatwierdzam do realizacji stałą organizację ruchu
w całości w części bez zmian po wprowadzeniu zmian.
Niniejszą organizację ruchu należy wprowadzić do dnia 21.12.12

Termin wprowadzenia organizacji ruchu należy zgłosić co najmniej na
7 dni przed wprowadzeniem organizacji ruchu do
Departamentu Nienastępnosci i Infrastruktury
03-472 Warszawa ul. B. (Wieża) 3 fax: 022-5979902

Do wprowadzenia niniejszej organizacji ruchu
należy zastosować znaki:

Pionowe: wielkość: SREDA
- typ: A2.06. B-2, B-20 typ 2
Poziome: cienkowarsztowa / grubowarsztowa /
głębokość: 100mm

0.1 GRU. 2017

z up. Marszałka Województwa

Tomasz Jędrzejewski
Zastępca Dyrektora Departamentu
Nienastępnosci i Infrastruktury
ds. Transportu Drogowego



MAZOWIECKI ZARZĄD DRÓG WOJEWÓDZKICH W WARSZAWIE
ul. Mazowiecka 14
00-048 Warszawa

Wykonawca (konsorcjum firm w składzie):

Biuro Inżynierii VIATECH Sp. z o.o.
02-017 Warszawa, Al. Jerozolimskie 126/127
tel: (+022) 690 70 10
fax: (+022) 690 70 11
www.viatech.pl

APIA XXI I.A.K. Sp. z o.o.
Gródzka 5, 02-019 Warszawa
tel: +48 22 830 74 70
fax: +48 22 830 03 80
www.apiaxxi.pl

"Rozbudowa drogi wojewódzkiej nr 727 relacji Kłwów-Przysucha-Szydłowiec-Wierzbica"

Pikietaż arkusza 16+130 do km 16+305

Brand DROGOWA Tytuł rysunku PROJEKT STAŁEJ ORGANIZACJI RUCHU ODCINEK III
Kod CPV 74222300 od km 12+400 do km 13+190 od km 13+770 do km 17+150

Opracowujący mgr inż. Piotr Gołob mgr inż. Krzysztof Lubienka
Data opracowania 06.2010 Skala 1:500 Strona 20/28

arkusz nr 21
arkusz nr 20

~~24. 2015 PM~~

JN 238 10m

4

~~SECRET
7020-13-2, 13-20
D-6, D-14, D-15 Hyp 2~~

4

3 P-7a $L=11\text{m}$

ZATWIERDZENIE Nr NI-D-1.8022.1.623.002

Termin wprowadzenia organizacji nachu należy zgłosić co najmniej na 7 dni przed wprowadzeniem organizacji nachu do:
Departamentu Nieruchomości i Infrastruktury
03-472 Warszawa ul. B. Brechta 3 fax 022/5979802

Pionowe: wielkość: 520x110
- typ folii: A3, 26, B2-II, 2004 ↓
Pozostałe: ~~niekierowane~~ grubowarstwowe /
~~niekierowane~~

z up. Marszałka Województwa
Tomasz Lisowski
Zastępca Dyrektora Departamentu



Wykonawca (konsorcjum firm w składzie):



Zamierzanie bodźcowe

Piklotaz arkua

16+305 do km 16+480

	Tybet rymindax
--	----------------

PROJEKT STAŁEJ
ORGANIZACJI RUCHU
ODCINEK III

od km 12+400 do km 13+190
od km 13+770 do km 17+150

July / November

mgr inż. Piotr Gola


mgr inż. Krzysztof Kubiński

Scale
1:500

21/28

30 CZE 2017

08 CZE 2015

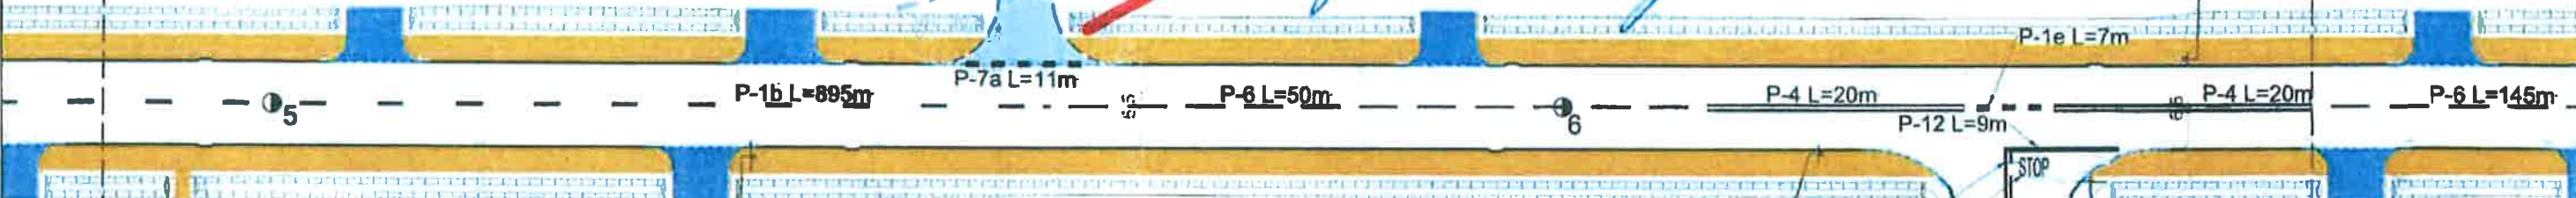

MARSZAŁK
WOJEWÓDZTWA MAZOWIECKIEGO
Termin wprowadzenia organizacji ruchu należy zgłosić co najmniej na
7 dni przed wprowadzeniem organizacji ruchu do:
Departamentu Nieruchomości i Infrastruktury

Do wprowadzenia niniejszej organizacji ruchu
należy zastosować znaki:

Pionowe: wielkość: 525x112
4x100 mm

01 CRO. 2017


z up. Marszałka Województwa

Nieruchomości i Infrastruktury
ds. Transportu Drogowego

<p>Zamawiający:</p>  <p>MAZOWIECKI ZARZĄD DRÓG WOJEWÓDZKICH W WARSZAWIE ul. Mazowiecka 14 00-048 Warszawa</p>		
<p>Wykonawca (konsorcjum firm w składzie):</p> <div style="display: flex; justify-content: space-between;"> <div> <p>Biuro Inżynierskie VIATECH Sp. z o.o. 02-017 Warszawa, Al. Jerozolimskie 125/127 tel: (+022) 688 70 10 fax: (+022) 688 70 11 www.viatech.pl</p> </div> <div> <p>AK APIA XXI I.A.K. Sp. z o.o. Grójecka 5, 02-019 Warszawa tel: +48 22 830 74 70 fax: +48 22 830 03 80 www.splend.pl</p> </div> </div>		
<p>Zamierzany Inwestycja:</p> <p>"Rozbudowa drogi wojewódzkiej nr 727 relacji Kłwów-Przysucha-Szydłowiec-Wierzbica"</p>		
<p>Pikietaż arkusza: 16+480 do km 16+680</p>		
<p>Brand:</p> <p>DROGOWA</p>	<p>Tytuł rysunku:</p> <p>PROJEKT STAŁEJ ORGANIZACJI RUCHU ODCINEK III od km 12+400 do km 13+190 od km 13+770 do km 17+150</p>	
<p>Nad CPV:</p> <p>74222300</p>		
<p>Opracowujący:</p> <p>mgr inż. Piotr Golaś mgr inż. Krzysztof Łubianka</p>	<p>Podpis:</p> <p><i>Golaś</i> <i>Łubianka</i></p>	
<p>Data opracowania:</p> <p>06.2010</p>	<p>Skala:</p> <p>1:500</p>	<p>Strona:</p> <p>22/28</p>

06.2010	1:500	23/28
---------	-------	-------

24/28

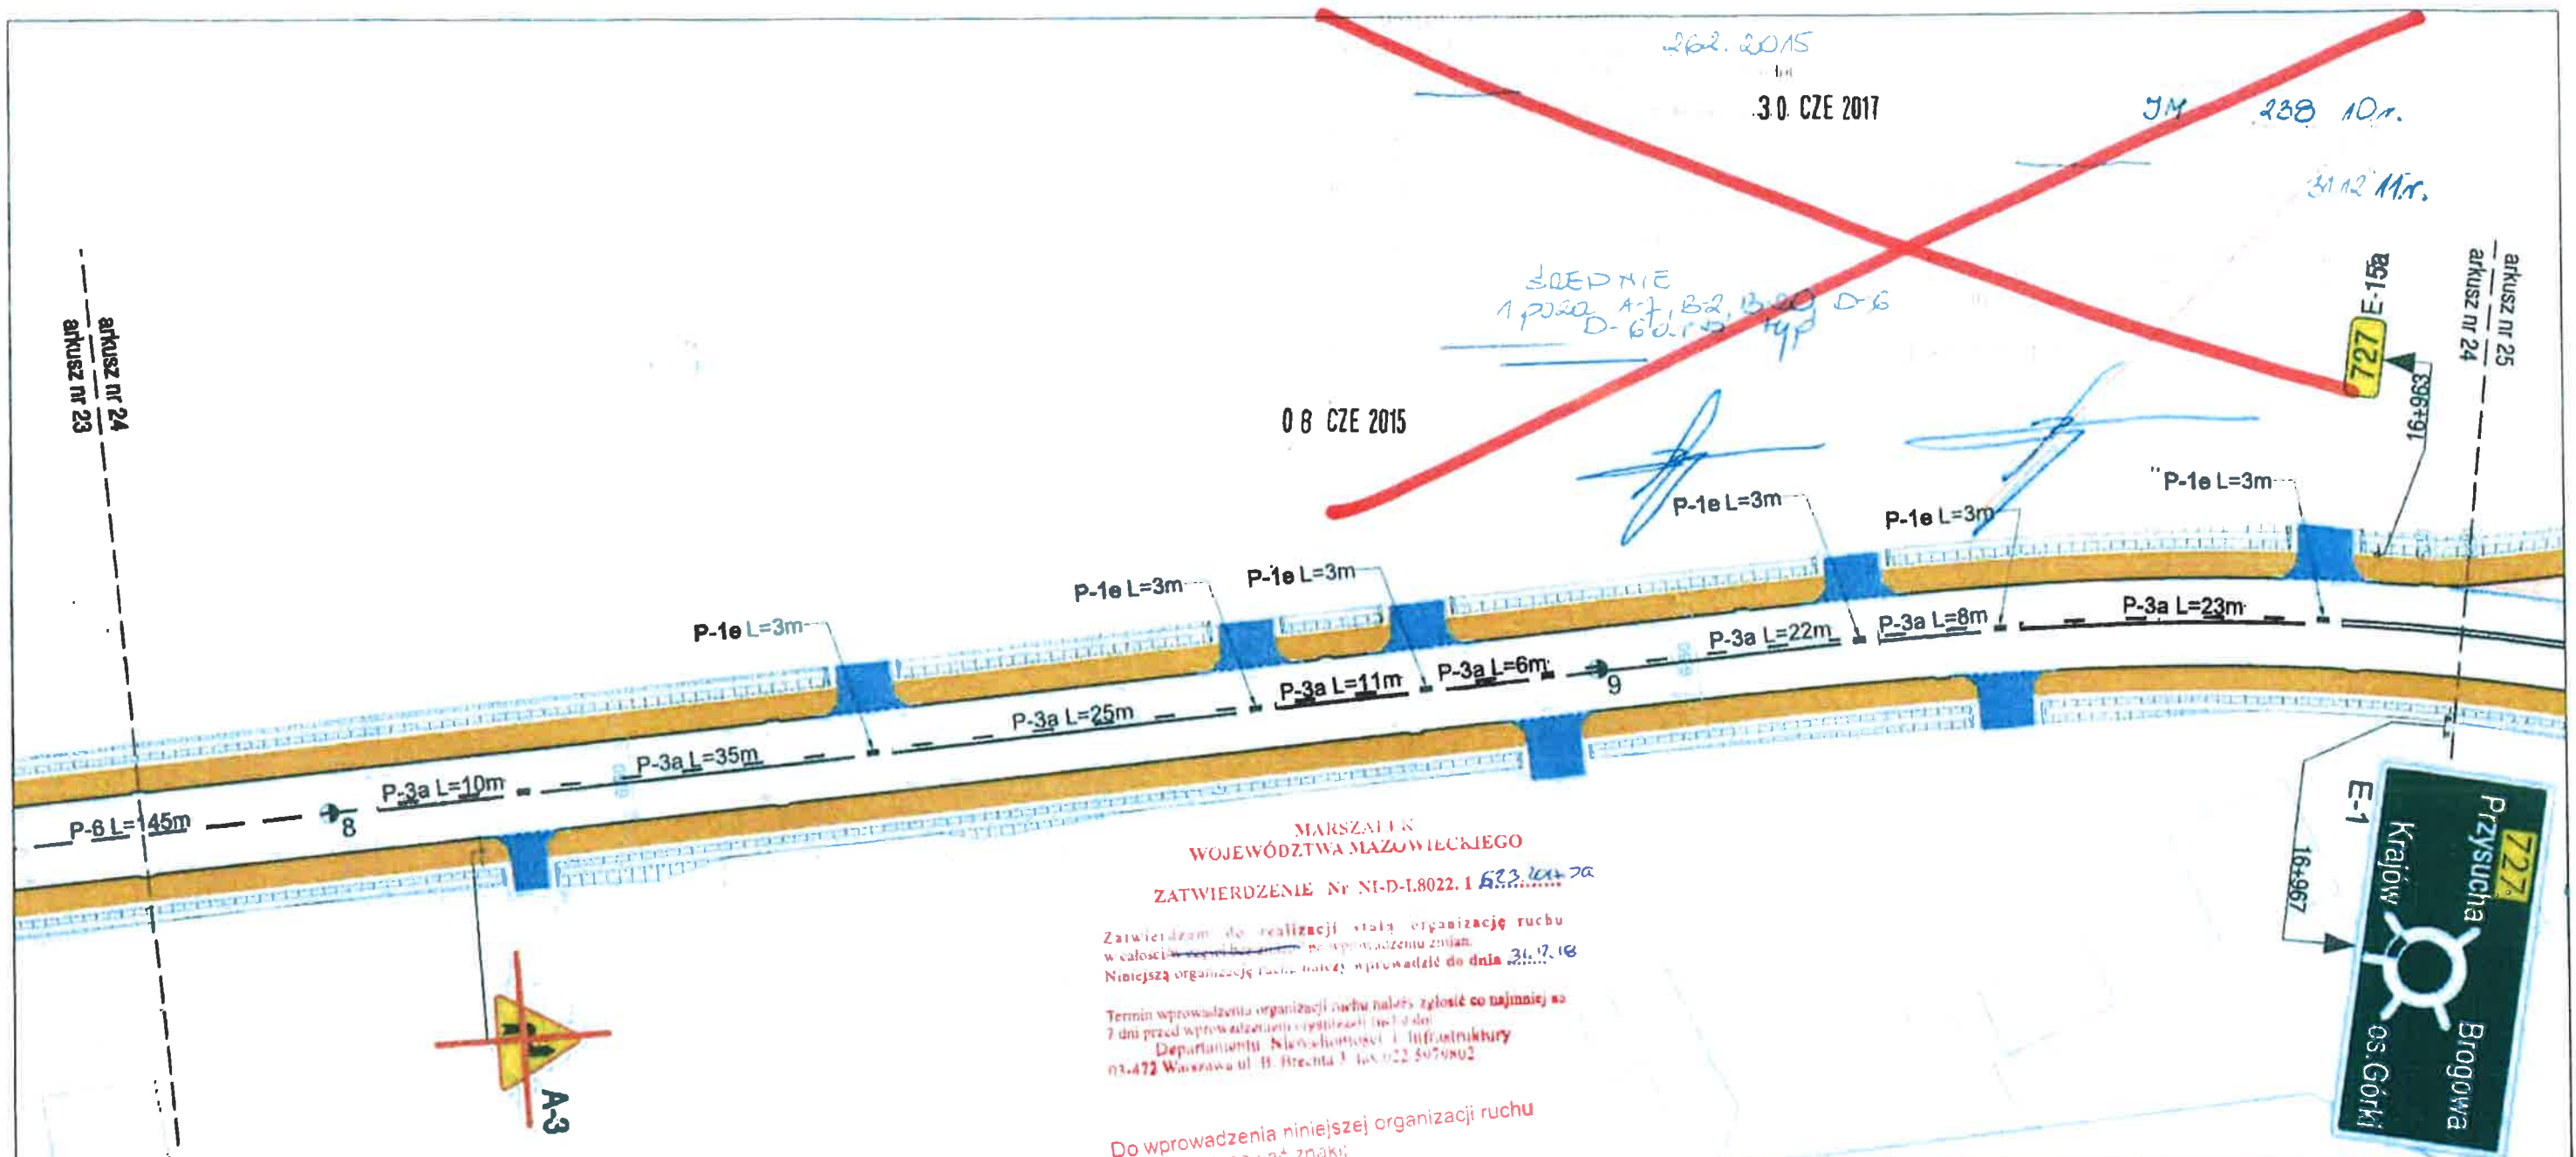

Zatwierdzam do realizacji stałą organizację ruchu
w całości i części bez zmian - po wprowadzeniu zmian.

Termin wprowadzenia organizacji ruchu należy zgłosić co najmniej na
7 dni przed wprowadzeniem organizacji ruchu do

Wprowadzenie niniejszej organizacji ruchu
należy zastosować znaki



z up. Marszałka Województwa

BRONIE
1 po A-7, B-2, B-20, D-6, D-6a, b
typ 2

08 CZE 2015

30 CZE 2015

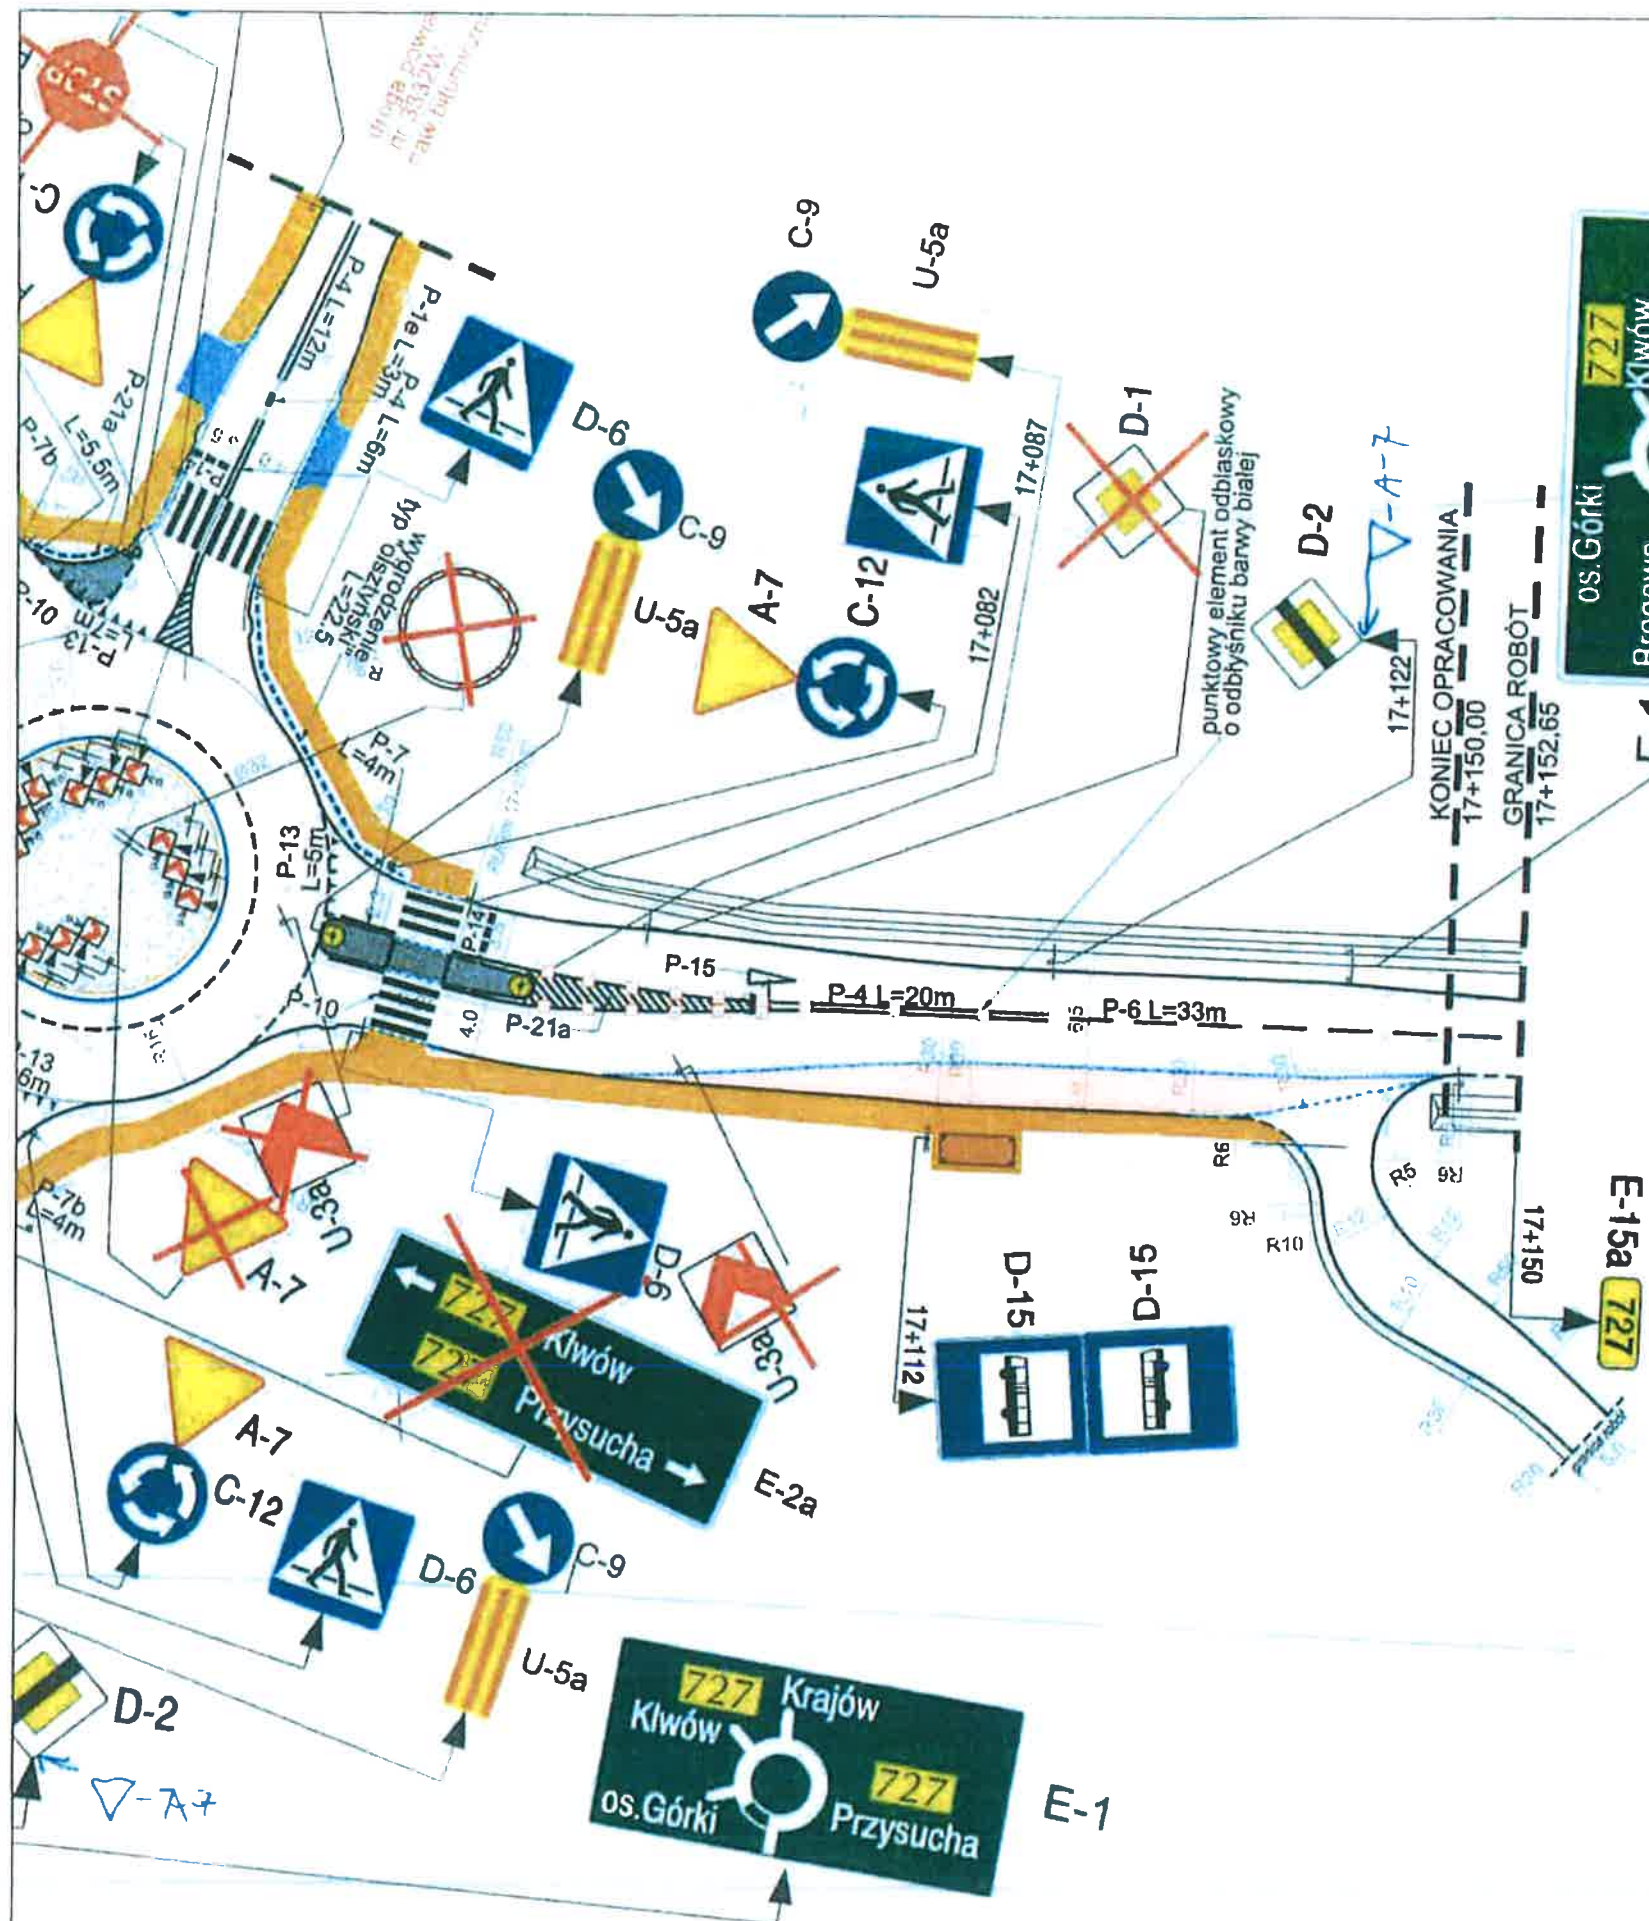

Zamawiający:



MAZOWIECKI ZARZĄD DRÓG WOJEWÓDZKICH W WARSZAWIE
ul. Mazowiecka 14
00-048 Warszawa

Wykonawca (konsorcjum firm w składzie):



Biuro Inżynierów VIATECH Sp. z o.o.
02-017 Warszawa, Al. Jerozolimskie 125/127
tel: (+022) 689 70 10
fax: (+022) 689 70 11
www.viatech.pl



APIA XXI I.A.K. Sp. z o.o.
Grójecka 5, 02-019 Warszawa
tel: +48 22 630 74 70
fax: +48 22 630 03 80
www.apiaxxi.pl

"Rozbudowa drogi wojewódzkiej nr 727 relacji Kłwów-Przysucha-Szydłowiec-Wierzbica"

Pikietaż arkusza 17+054 do km 17+155

Brand:

DROGOWA

Tytuł rysunku:

PROJEKT STAŁEJ
ORGANIZACJI RUCHU
ODCINEK III

Kod GPV:

74222300

od km 12+400 do km 13+190
od km 13+770 do km 17+150

Stanowisko:

Imię i nazwisko

Podpis

Opracowujący

mgr inż. Piotr Golaś

mgr inż. Krzysztof Łubienka

Data opracowania:


06.2010

Skala

1:500

Strona

27/28

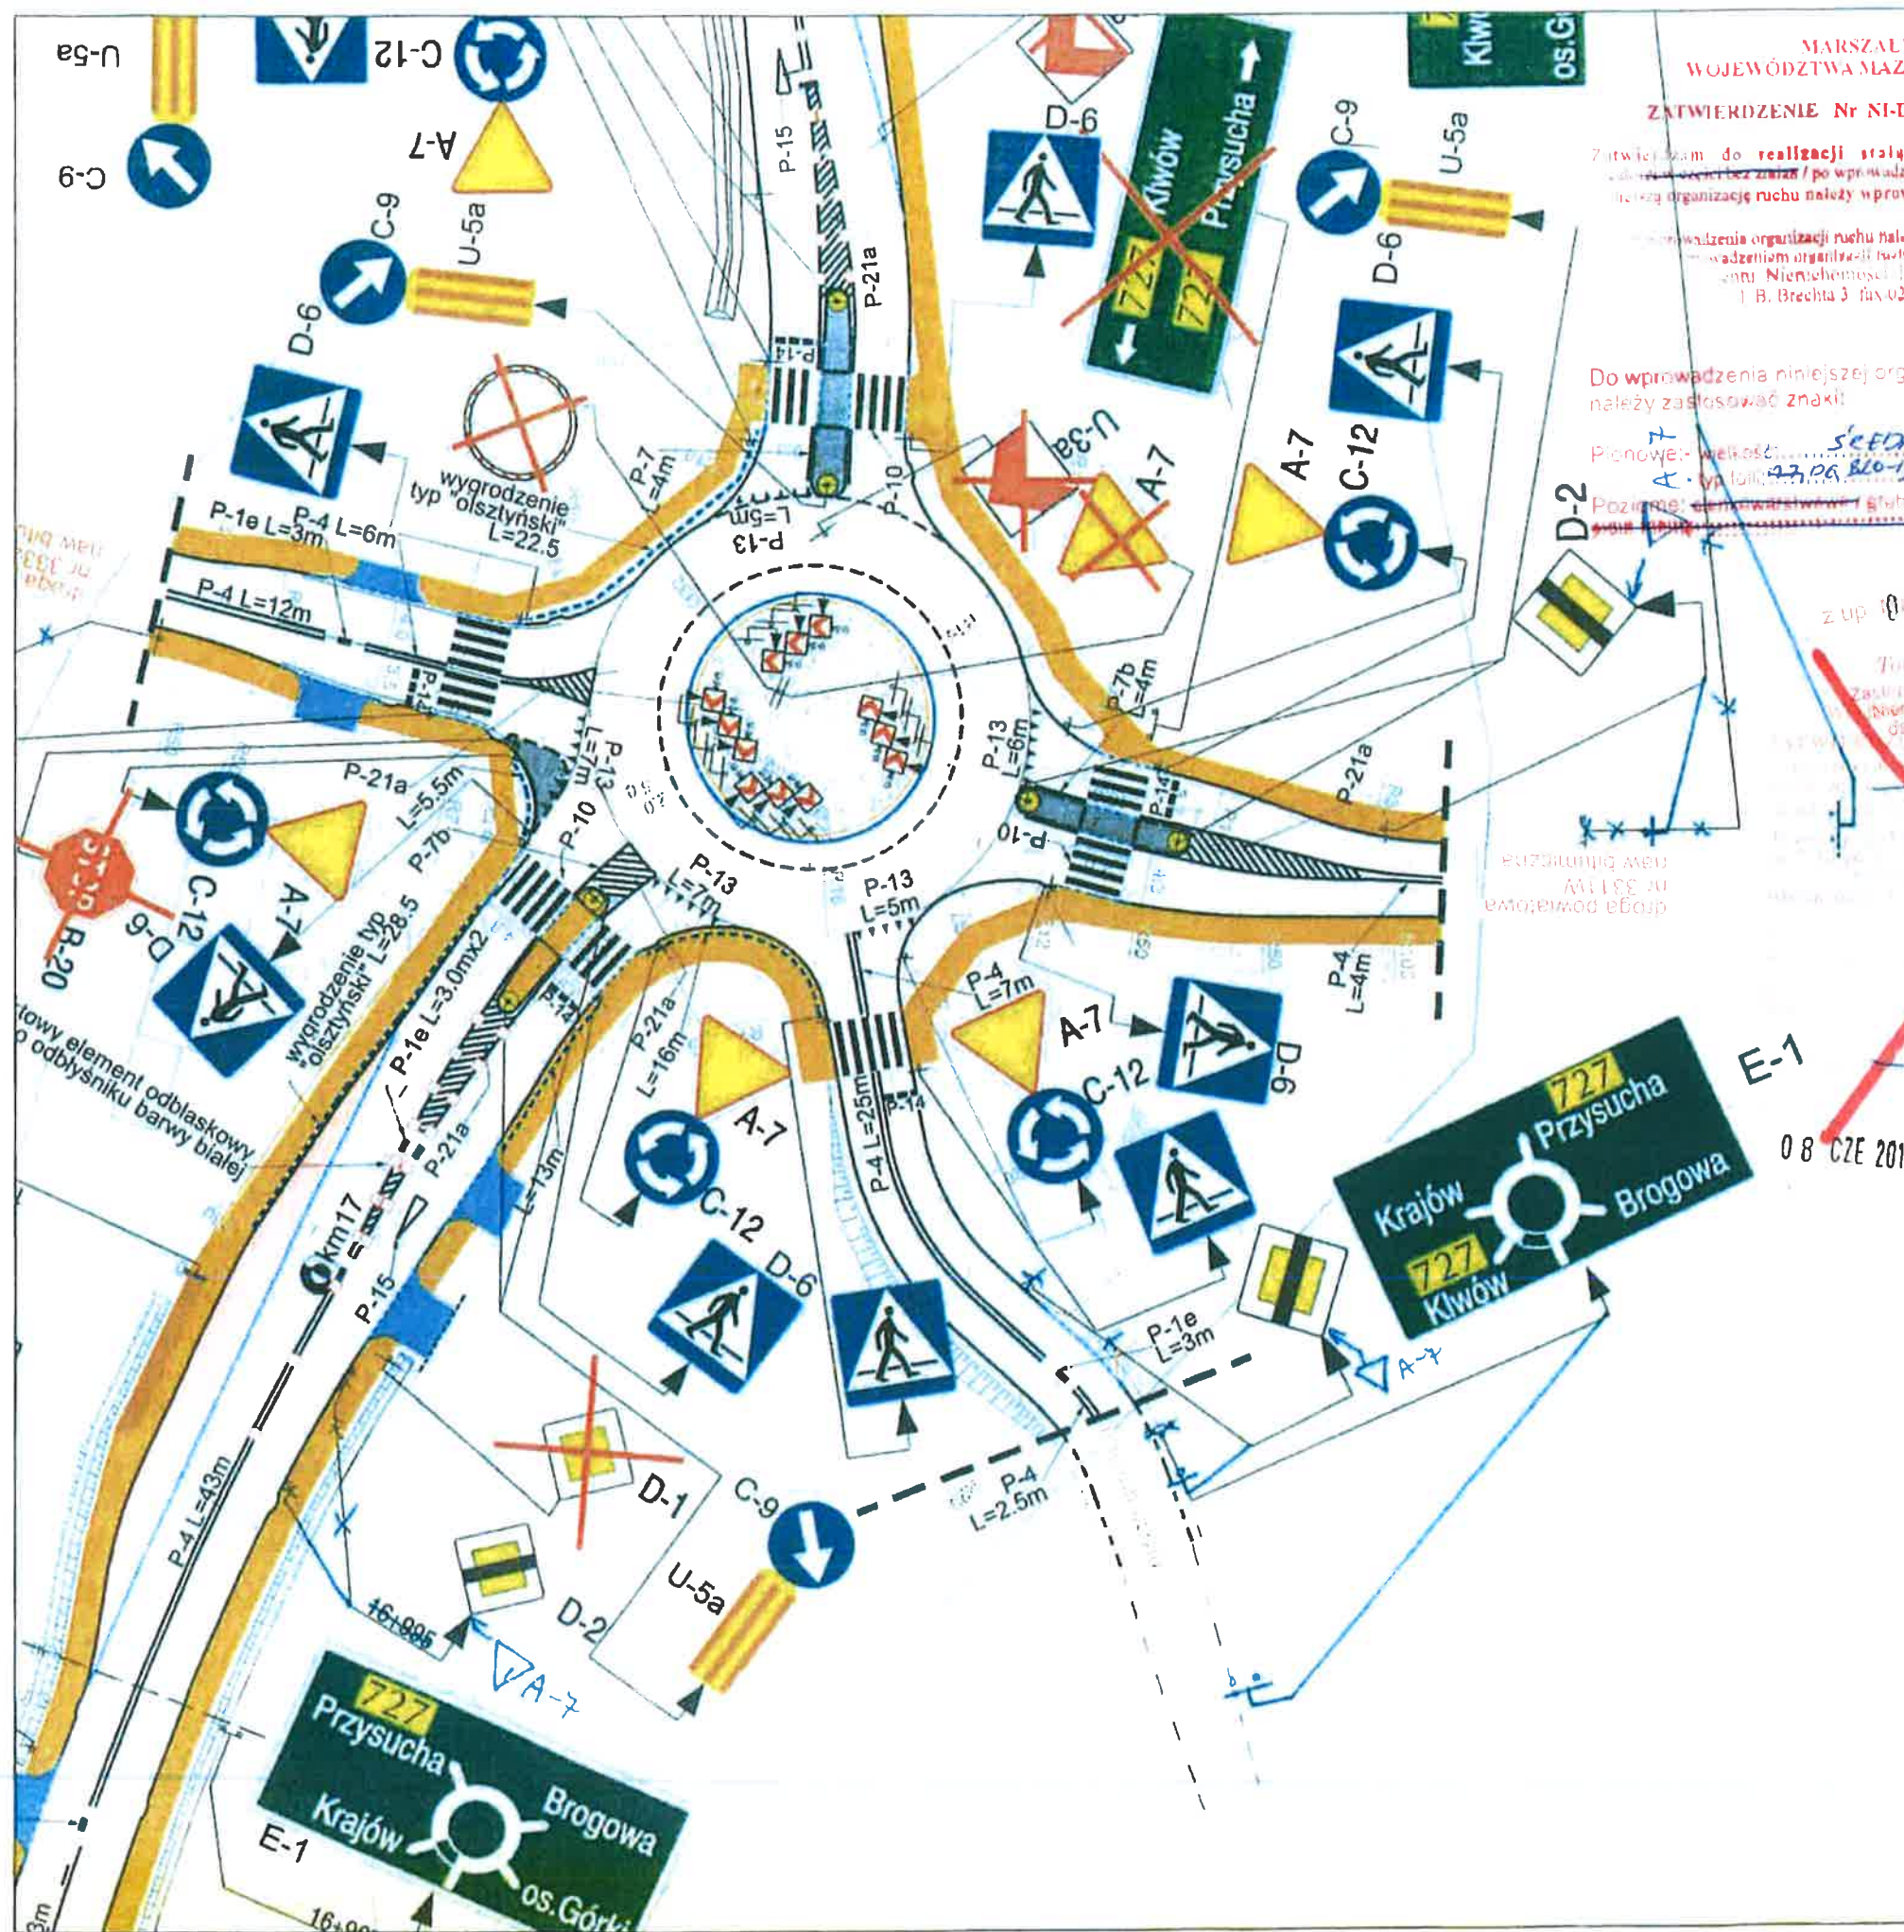

MARSZAŁEK
WOJEWÓDZTWA MAZOWIECKIEGO

ZATWIERDZENIE Nr NI-D-1.8022.1 623 2017 20

Zatwierdzam do realizacji stałą organizację ruchu
wskazując bez zmian / po wprowadzeniu zmian
należy organizację ruchu należy wprowadzić do dnia 31.12.18

Wprowadzenia organizacji ruchu należy zgłosić co najmniej na
wadeżeniom organizacji ruchu do:
Zem. Nieruchomości / Infrastruktury
1. B. Brechta 3 fax 022/5979802

Do wprowadzenia niniejszej organizacji ruchu
należy zastosować znaki:

Pionowe: wielkości SŁEDNIP

Tomasz J. Jankowski
Zastępca Dyrektora Departamentu
Inżynierii i Infrastruktury
Drogi Województwa Mazowieckiego

30 CZE 2017

E-1
0 8 CZE 2015

Zamawiający:



MAZOWIECKI ZARZĄD DRÓG WOJEWÓDZKICH W WARSZAWIE
ul. Mazowiecka 14
00-048 Warszawa

Wykonawca (konsorcjum firm w składzie):



BIURO INŻYNIERSKIE VIATECH Sp. z o.o.
02-017 Warszawa, Aleje Jerozolimskie 125/127
tel: (+022) 698 70 10
fax: (+022) 698 70 11
www.viatech.pl



APIA XXI I.A.K. Sp. z o.o.
Grójecka 5, 02-019 Warszawa
tel: +48 22 830 74 70
fax: +48 22 830 03 80
www.apiaxxi.pl

"Rozbudowa drogi wojewódzkiej nr 727 relacji Kłwów-Przysucha-Szydłowiec-Wierzbica"

Pikietaż arkusza 16+950 do km 17+100

Brandz
DROGOŹA

Kod GPV
74222300

Tytuł rysunku:
PROJEKT STAŁEJ
ORGANIZACJI RUCHU
ODCINEK III
od km 12+400 do km 13+190
od km 13+770 do km 17+150

Stanowisko
Opracowujący

Imię i nazwisko
mgr inż. Piotr Gołaś
mgr inż. Krzysztof Lubienka

Podpis
[Signature]

Data opracowania
06.2010

Długość
1:500

Strona
28/28