

Oznaczenia literowe stosowane
na schematach rozdzielnic elektrycznych

- 1Q... – wyłącznik mocy
- 2Q... – rozłącznik mocy
- 3Q... – rozłącznik izolacyjny
- 0F... – bezpiecznik topikowy
- 1F... – rozłącznik bezpiecznikowy
- 2F... – wyłącznik nadprądowy
- 3F... – wyłącznik nadprądowy
z modułem różnicowoprądowym
- 4F... – wyłącznik silnikowy
- FI... – wyłącznik różnicowoprądowy
- K... – stycznik instalacyjny
- KM... – przekaźnik instalacyjny
- KT... – przekaźnik czasowy z opóźnieniem wyłączenia
- TR... – transformator bezpieczeństwa
- T... – przekładnik prądowy

Układ sieci: TN–S

Ochrona przeciwporażeniowa podstawowa:

- izolacja podstawowa,
- obudowa urządzeń.

Ochrona przeciwporażeniowa dodatkowa:

- samoczynne wyłączenie zasilania.


Ochrona przeciwporażeniowa uzupełniająca:

- wyłączniki różnicowoprądowe, wysokoczułe,
- miejscowe połączenia wyrównawcze, ochronne.

DOKUMENTACJA
POWYKONAWCZA



PROJEKT	"AKCELERATOR BIZNESOWY KSENON" - BUDOWA KOMPLEKSU CZTERECH HAL PRZEMYSŁOWYCH WRAZ Z CZĘŚCIĄ USŁUGOWĄ ORAZ BUDOWĄ, ROZBUDOWĄ, I PRZEBUDOWĄ INFRASTRUKTURY TECHNICZNEJ I TOWARZYSZĄCEJ - ETAP 1			
INWESTOR	KATOWICKA SPECJALNA STREFA EKONOMICZNA S.A.			
	40-026 KATOWICE, UL. WOJEWÓDZKA 42			
FAZA	DOKUMENTACJA POWYKONAWCZA			
BRANŻA	ELEKTRYCZNA			
WYKONAWCA	<div><div></div><div>Budimex S.A. 01-204 Warszawa, ul. Siedmiogrodzka 9 tel.: 22 623 60 00 e-mail: info@budimex.pl</div></div>			
PODWYKONAWCA	<div><div></div><div>ELEKTROMONTAŻ RZESZÓW S.A. 35-210 Rzeszów ul. Baczyńskiego 7a Tel: 12 630 17 62 e-mail: krakow@elektromontaz.com.pl</div></div>			
SPRAWDZAJĄCY	mgr inż. Jakub Drużkowski			
OPRACOWANIE	mgr inż. Kamil Stramowski			
SKALA	DATA	06.2023	REWIZJA	00
NAZWA	SCHEMAT ROZDZIELNICY TL BUDYNEK B			
NR RYSUNKU	E-115			

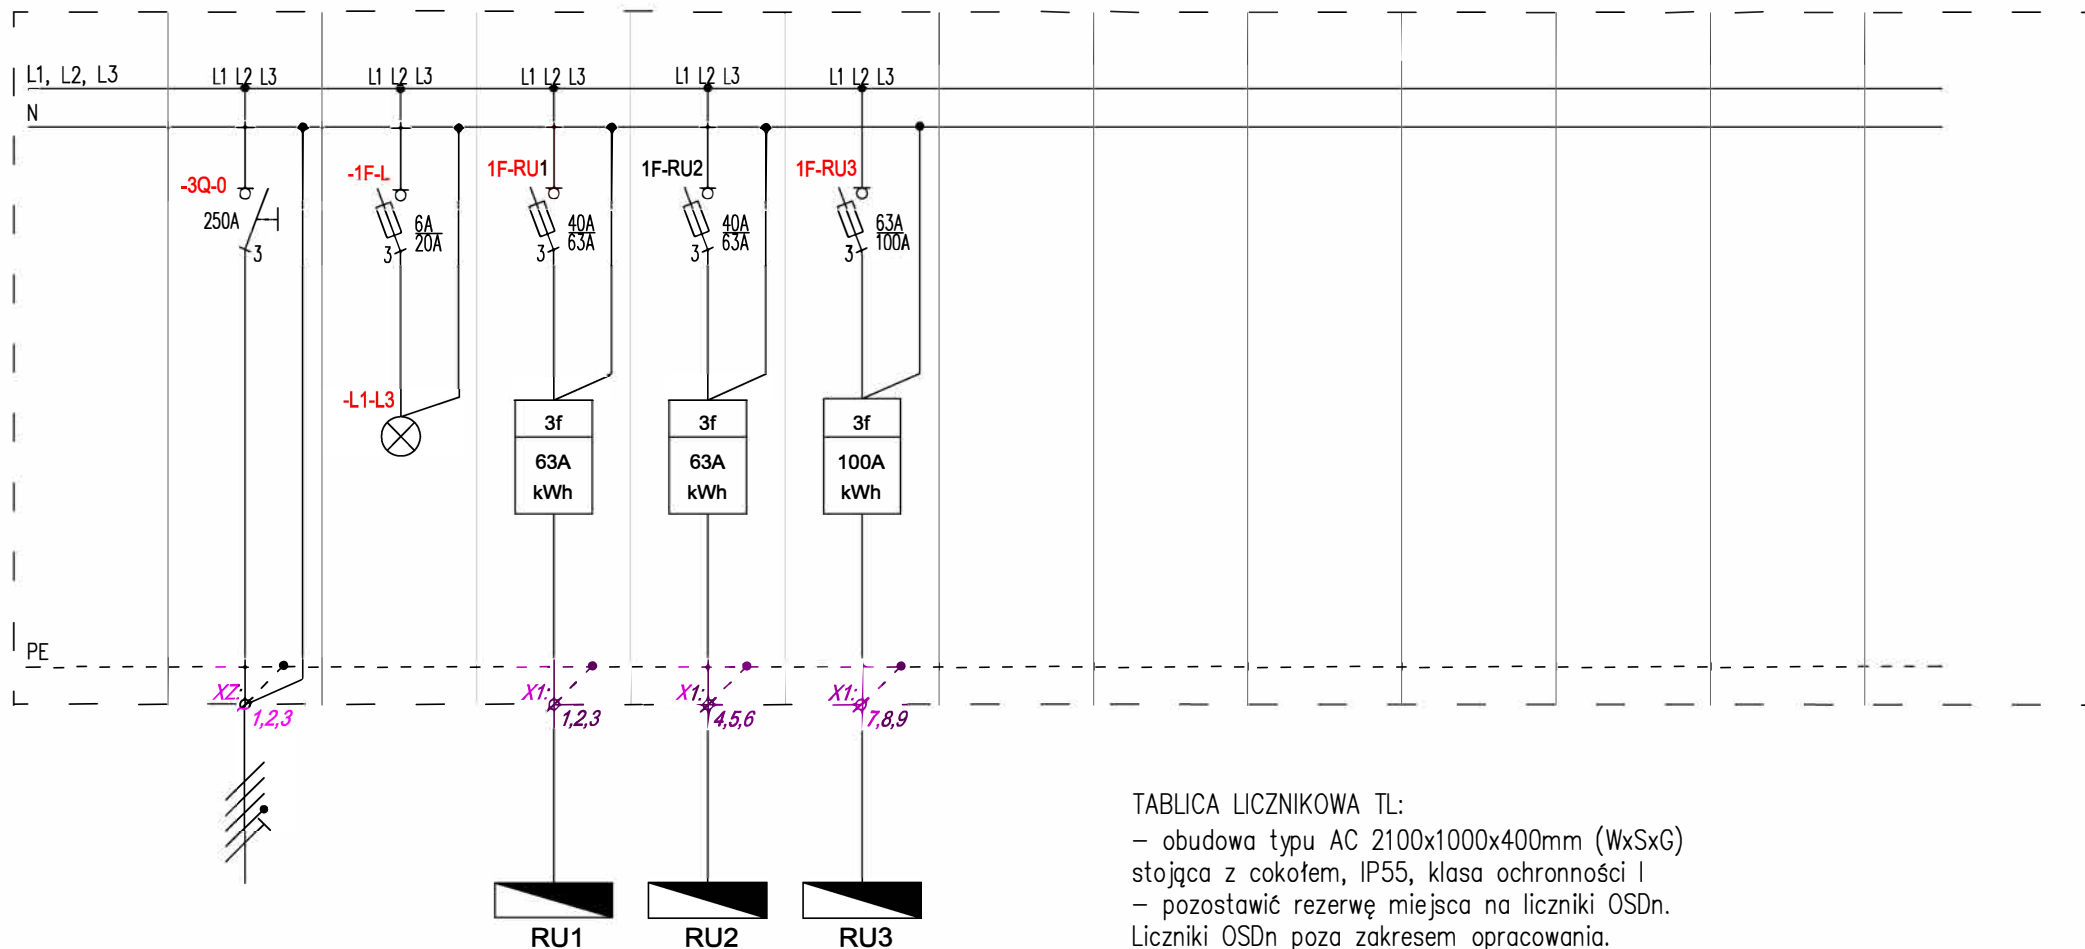

TABLICA LICZNIKOWA TL:

- obudowa typu AC 2100x1000x400mm (WxSxG) stojąca z cokołem, IP55, klasa ochronności I
- pozostawić rezerwę miejsca na liczniki OSDn. Liczniki OSDn poza zakresem opracowania.

–	–	TL1/RU1	TL1/RU2	TL1/RU3						
–	–	1	1	1						
126950	–	15000	15000	96950						
5x YKY 1x70	–	N2XH 5x16	N2XH 5x16	N2XH 5x35						
Człon zasilający z obwodu RGnN-B/TL	Lampki kontrolne	Rozdzielnica lokalu usługowego	Rozdzielnica lokalu usługowego	Rozdzielnica lokalu usługowego (gastronomia)						
	RU2	parter	parter	parter						

NAZWA RYSUNKU:

Tablica licznikowa TL-B
Schemat strukturalny

NUMER RYSUNKU: NUMER ARKUSZA:

E-115

1 / 1