

LEGENDA:
 PROJEKTOWANY CHODNIK
 PROJEKTOWANA ŚCIEŻKA ROWEROWA


Zestawienie projektowanych urządzeń bezpieczeństwa ruchu		
L.p.	Rodzaj	Długość [m]
1	Bariera H1/B/W3	46,1
2	Barieroporecz H1/B/W3	68,3

Zestawienie projektowanego oznakowania poziomego		
L.p.	Znaki poziome	Długość [m]
1	Linia krawędziowa P-7d	147,4
2	Linia podwójna ciągła P-4	73,7

Zestawienie projektowanego oznakowania pionowego			
L.p.	Znaki pionowe	Liczba [szt]	Uwagi
1	A-6c	2	istniejący, do wymiany
2	F-3b	2	istniejący, do wymiany
3	T-6b	1	istniejący, do wymiany
4	U-1c	11	projektowany

Inwestor: Zarząd Województwa Mazowieckiego Mazowiecki Zarząd Dróg Wojewódzkich w Warszawie ul. Mazowiecka 14, 00-048 Warszawa		Przedsięwzięcie budowlane Rozbiórka istniejącego i budowa nowego obiektu mostowego przez rzekę Lwica w m. Wyczołki w km 10+613 dr. woj. 698 wraz z dojazdami w niezbędnym zakresie	
Opis: Projekt stałej organizacji ruchu		Rysunek: Plan sytuacyjny	Data: 19.05.2017
Funkcja: Tytuł, imię, nazwisko		Nr uprawnień, specjalność	Podpis
Projektant: mgr inż. Dariusz Czarnik		K-67/01, konstr. bud	
Biuro Projektów:		Nr złącznika: 2	



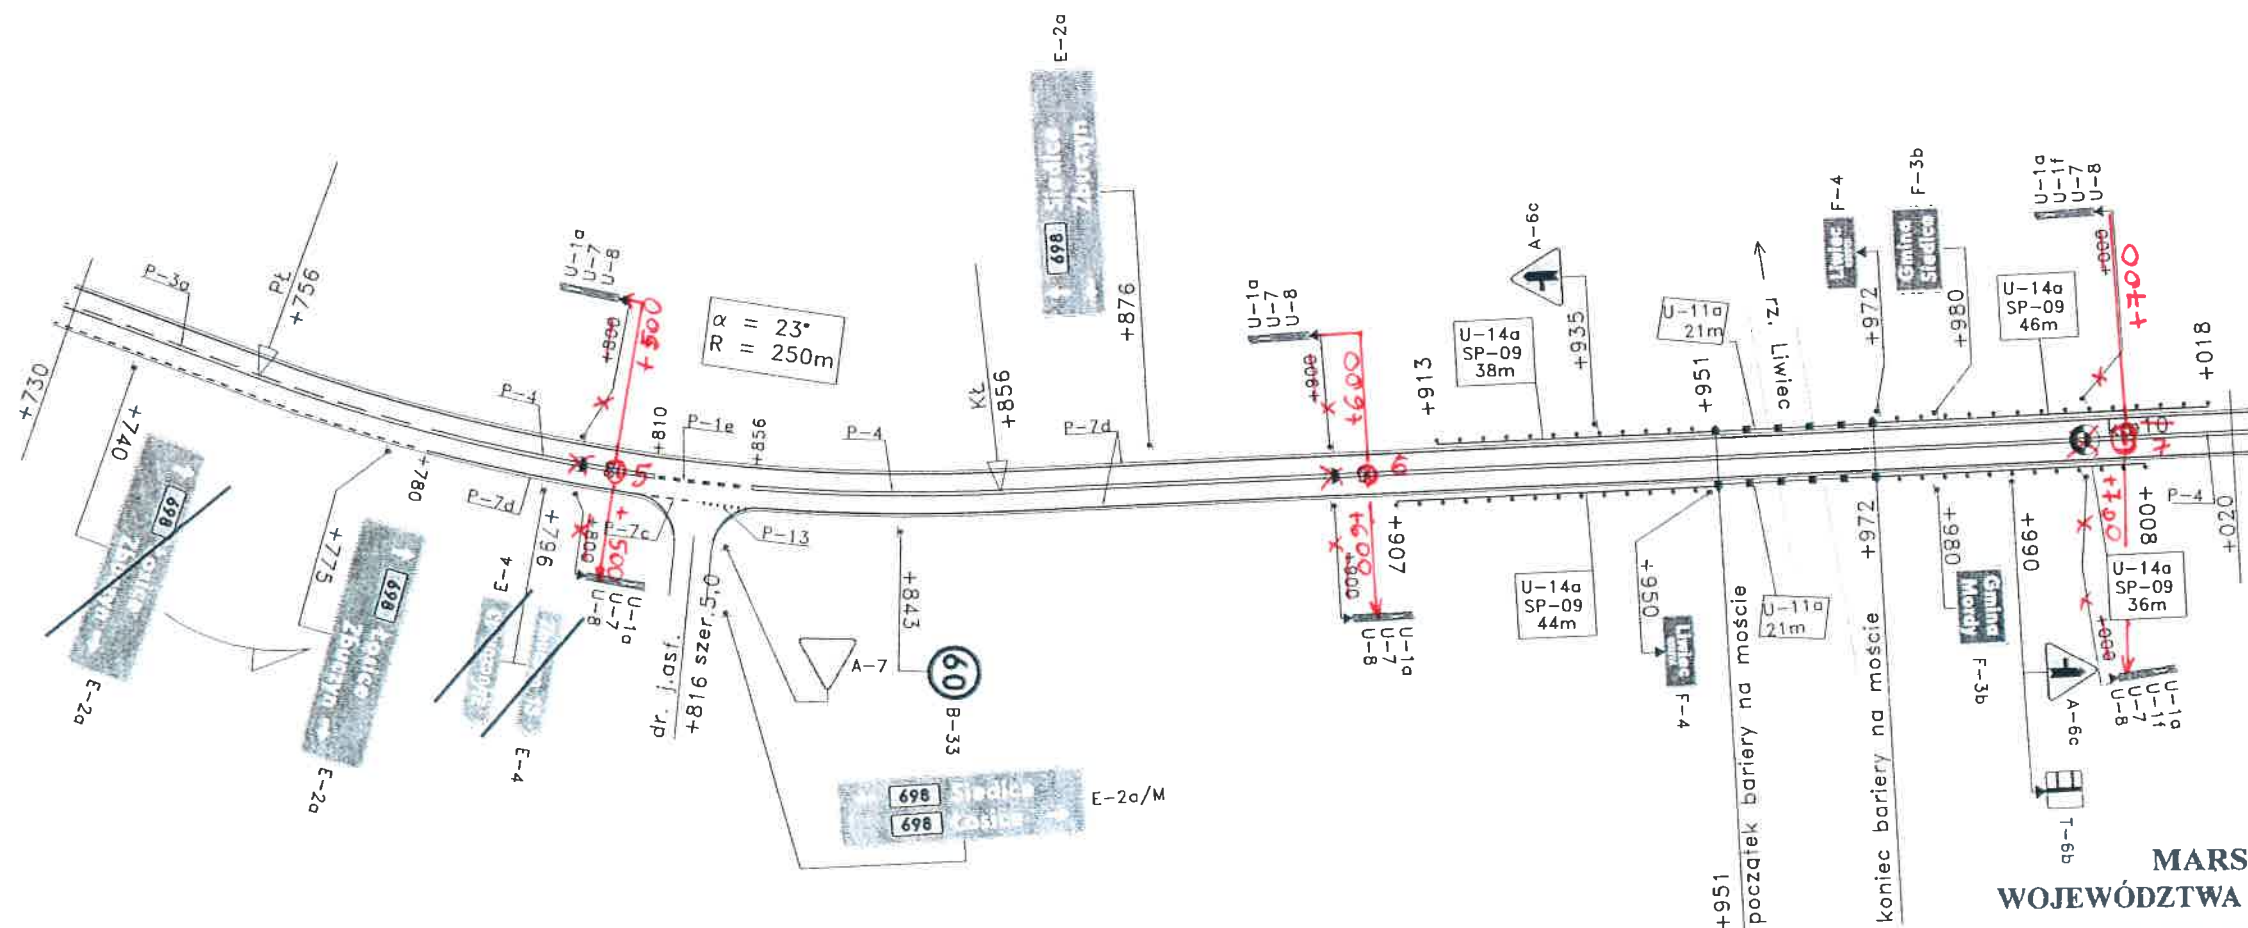

59-
MARSZAŁEK
WOJEWÓDZTWA MAZOWIECKIEGO

ZATWIERDZENIE

N.I.I. 5418-110 / 06 ważne do 3112 04
Zatwierdzam do realizacji stałą organizację
ruchu w całości - ze zmianami. Termin wprowadzenia
niniejszej organizacji ruchu należy zgłosić do:
Departamentu Nieruchomości i Infrastruktury
03-718 Warszawa, ul. Ks. I. Kłopotowskiego 6 fax: 022/6979802


2006-06-26

Z up. Marszałka Województwa

Kierownik Biura Inżynierii Ruchu

DROGA WOJEWÓDZKA NR 698
 odc. od km ~~10+020~~ do km ~~10+360~~
 10+715 11+055

ARKUSZ NR 14

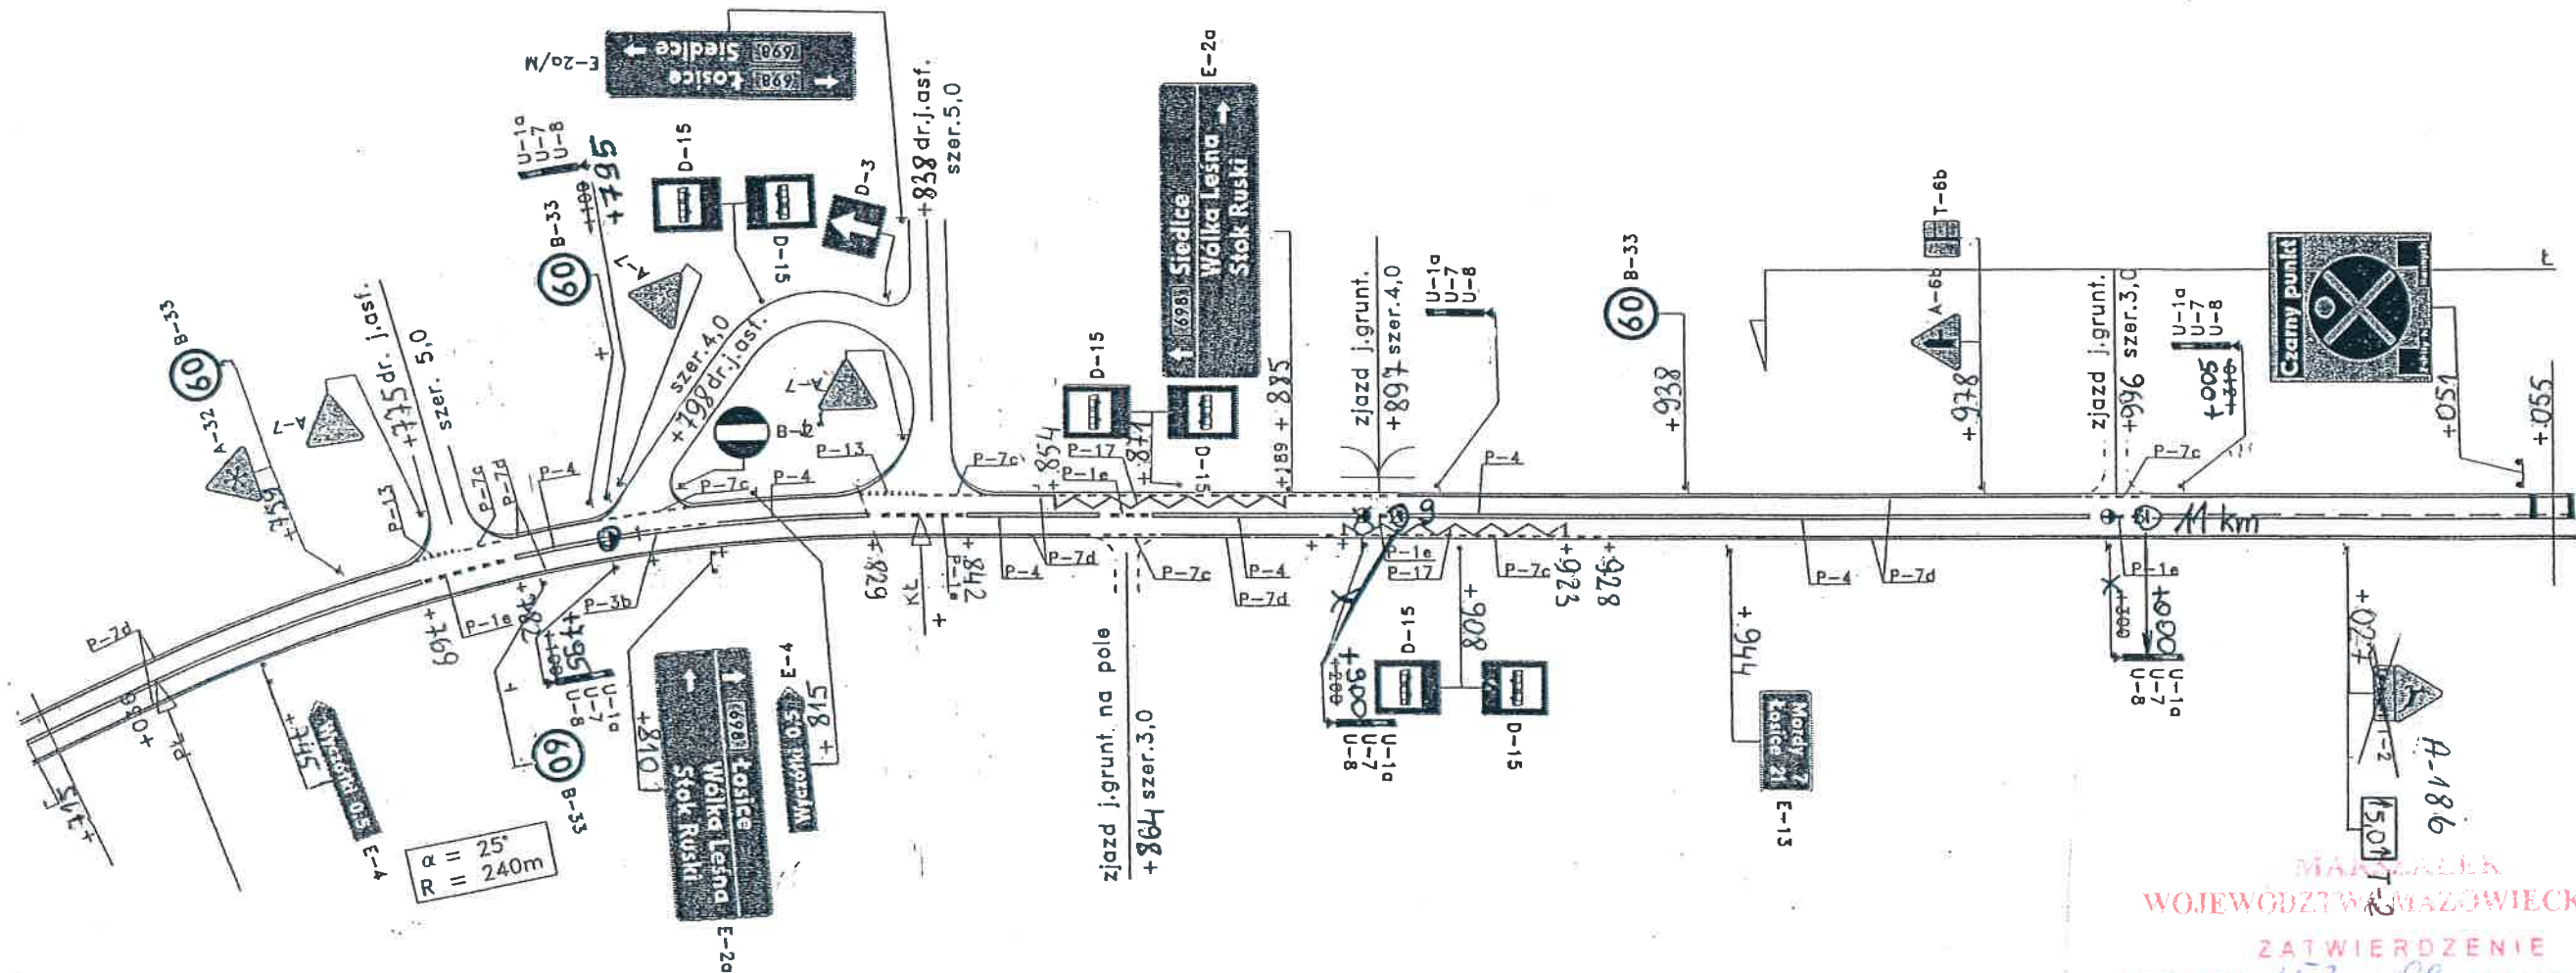

WOJEWÓDZTWA MAZOWIECKIEGO

ZATWIERDZENIE 2010-12-31


N/DI 5418-453/09 ważnik do 2010-12-31

Zatwierdzam do realizacji, stać, organizację ruchu w całości - ze zmianami. Termin wprowadzenia niniejszej organizacji ruchu należy zgłosić do Departamentu Nieuchronności Infrastruktury 03-718 Warszawa ul. Ks. J. Kłopotnickiego 5, fax 022 5079802

2009-12-08

DROGA WOJEWÓDZKA NR 698
odc. od km ~~10+020~~ do km ~~10+360~~
10+715 11+055

ARKUSZ NR 14

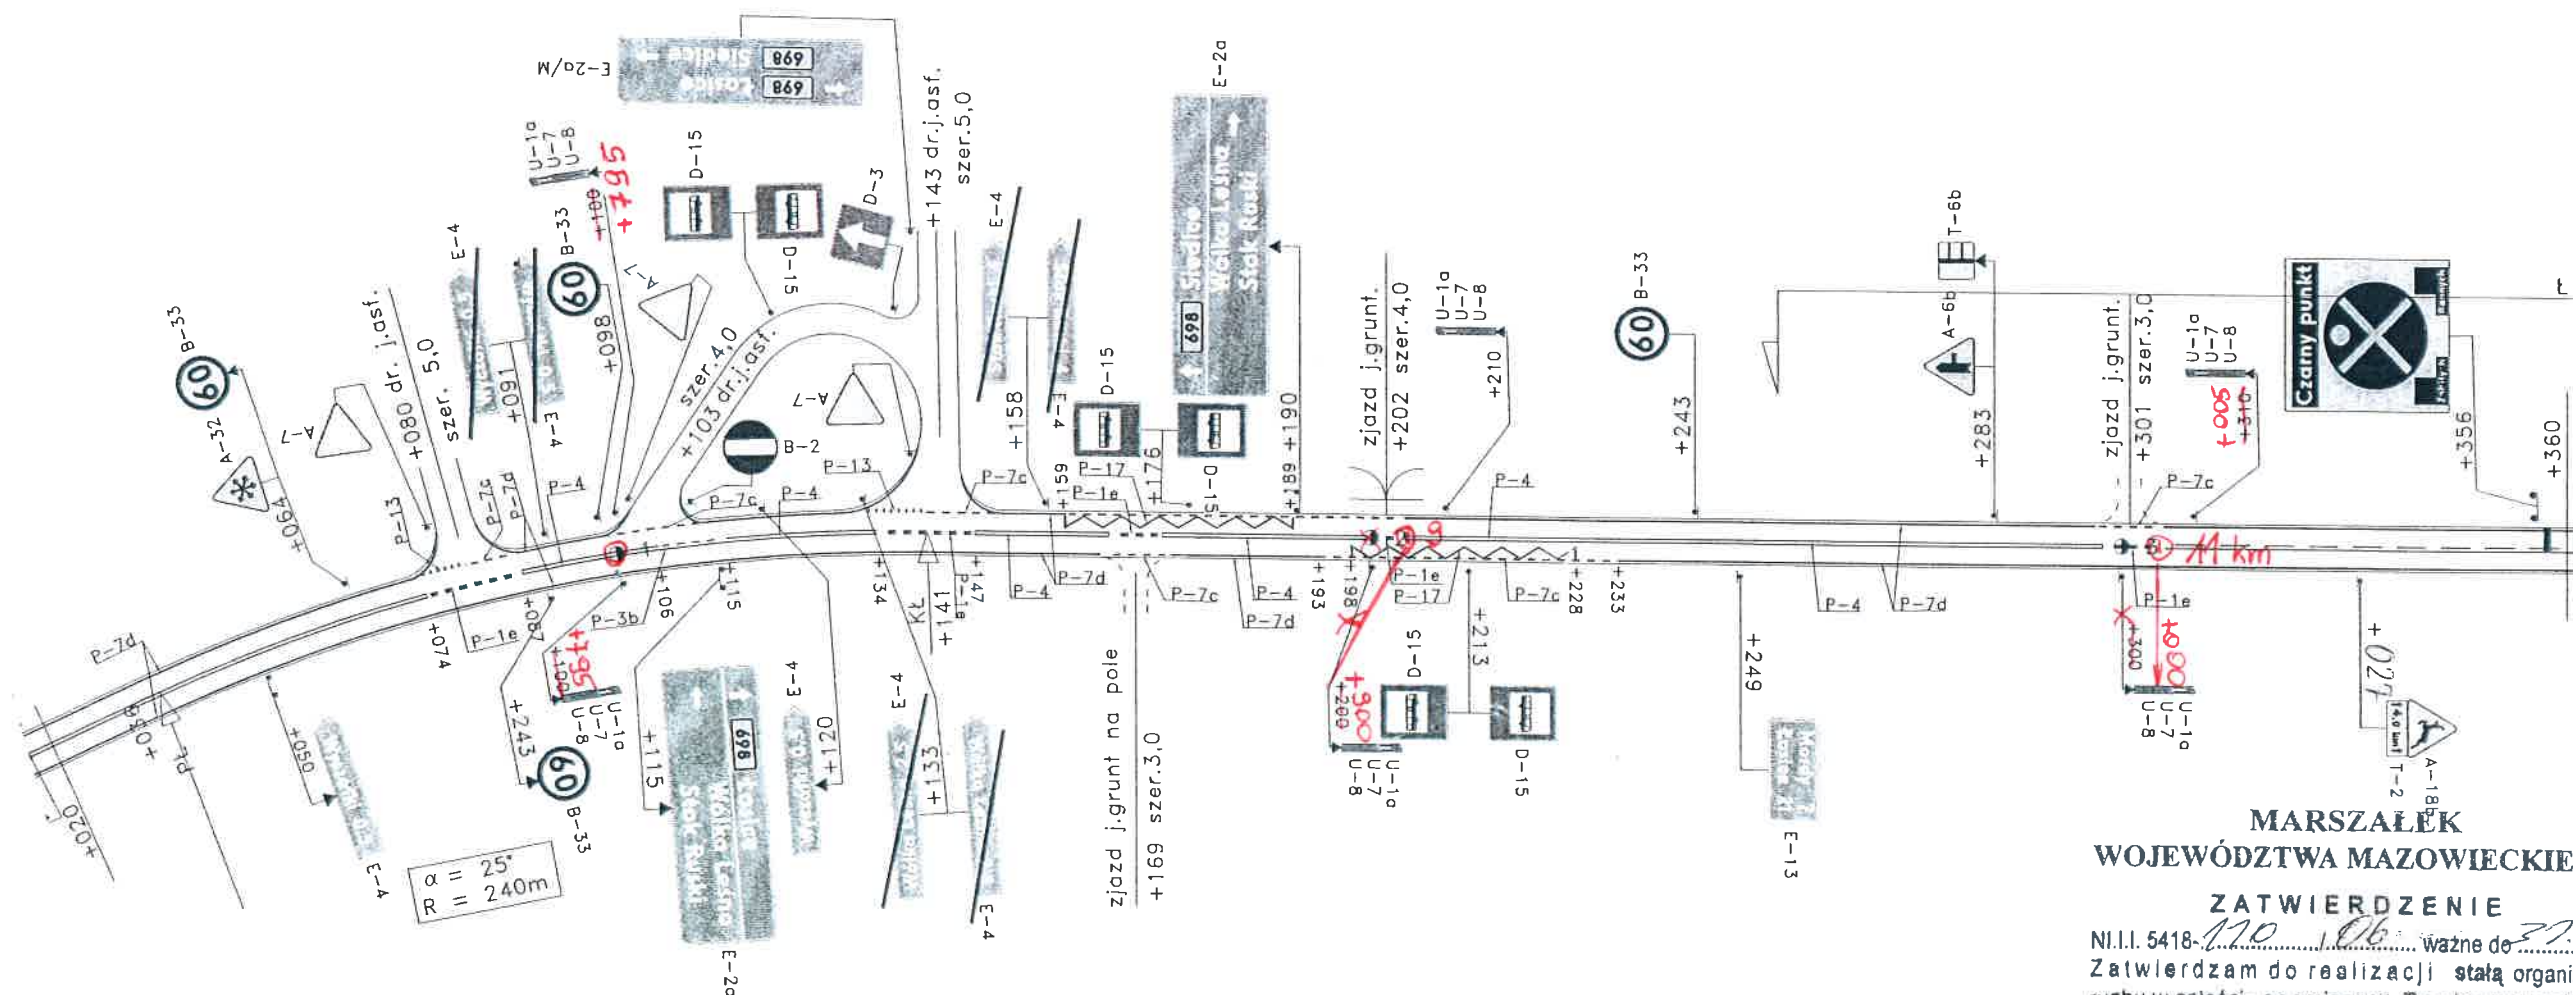

MARSZAŁEK
WOJEWÓDZTWA MAZOWIECKIEGO

ZATWIERDZENIE

NI.I.I. 5418-110-06-37.12.07

Zatwierdzam do realizacji stałą organizację ruchu w całości - ze zmianami. Termin wprowadzenia niniejszej organizacji ruchu należy zgłosić do:

Departamentu Nieruchomości i Infrastruktury
03-718 Warszawa, ul. Ks. i. Kłopotowskiego 6 fax: 022/ 5979802

2006-06-26

Z up. Marszałka Województwa

mgr inż. Michał Łasinski
Kierownik Biura Inżynierii Ruchu

Profil A
Grupa ARCADIS Polska


SKALA 1 : 1000

STRONA

22

DROGA WOJEWÓDZKA NR 698
 odc. od km ~~10+360~~ do km ~~11+050~~
 11+055 11+745

ARKUSZ NR 15

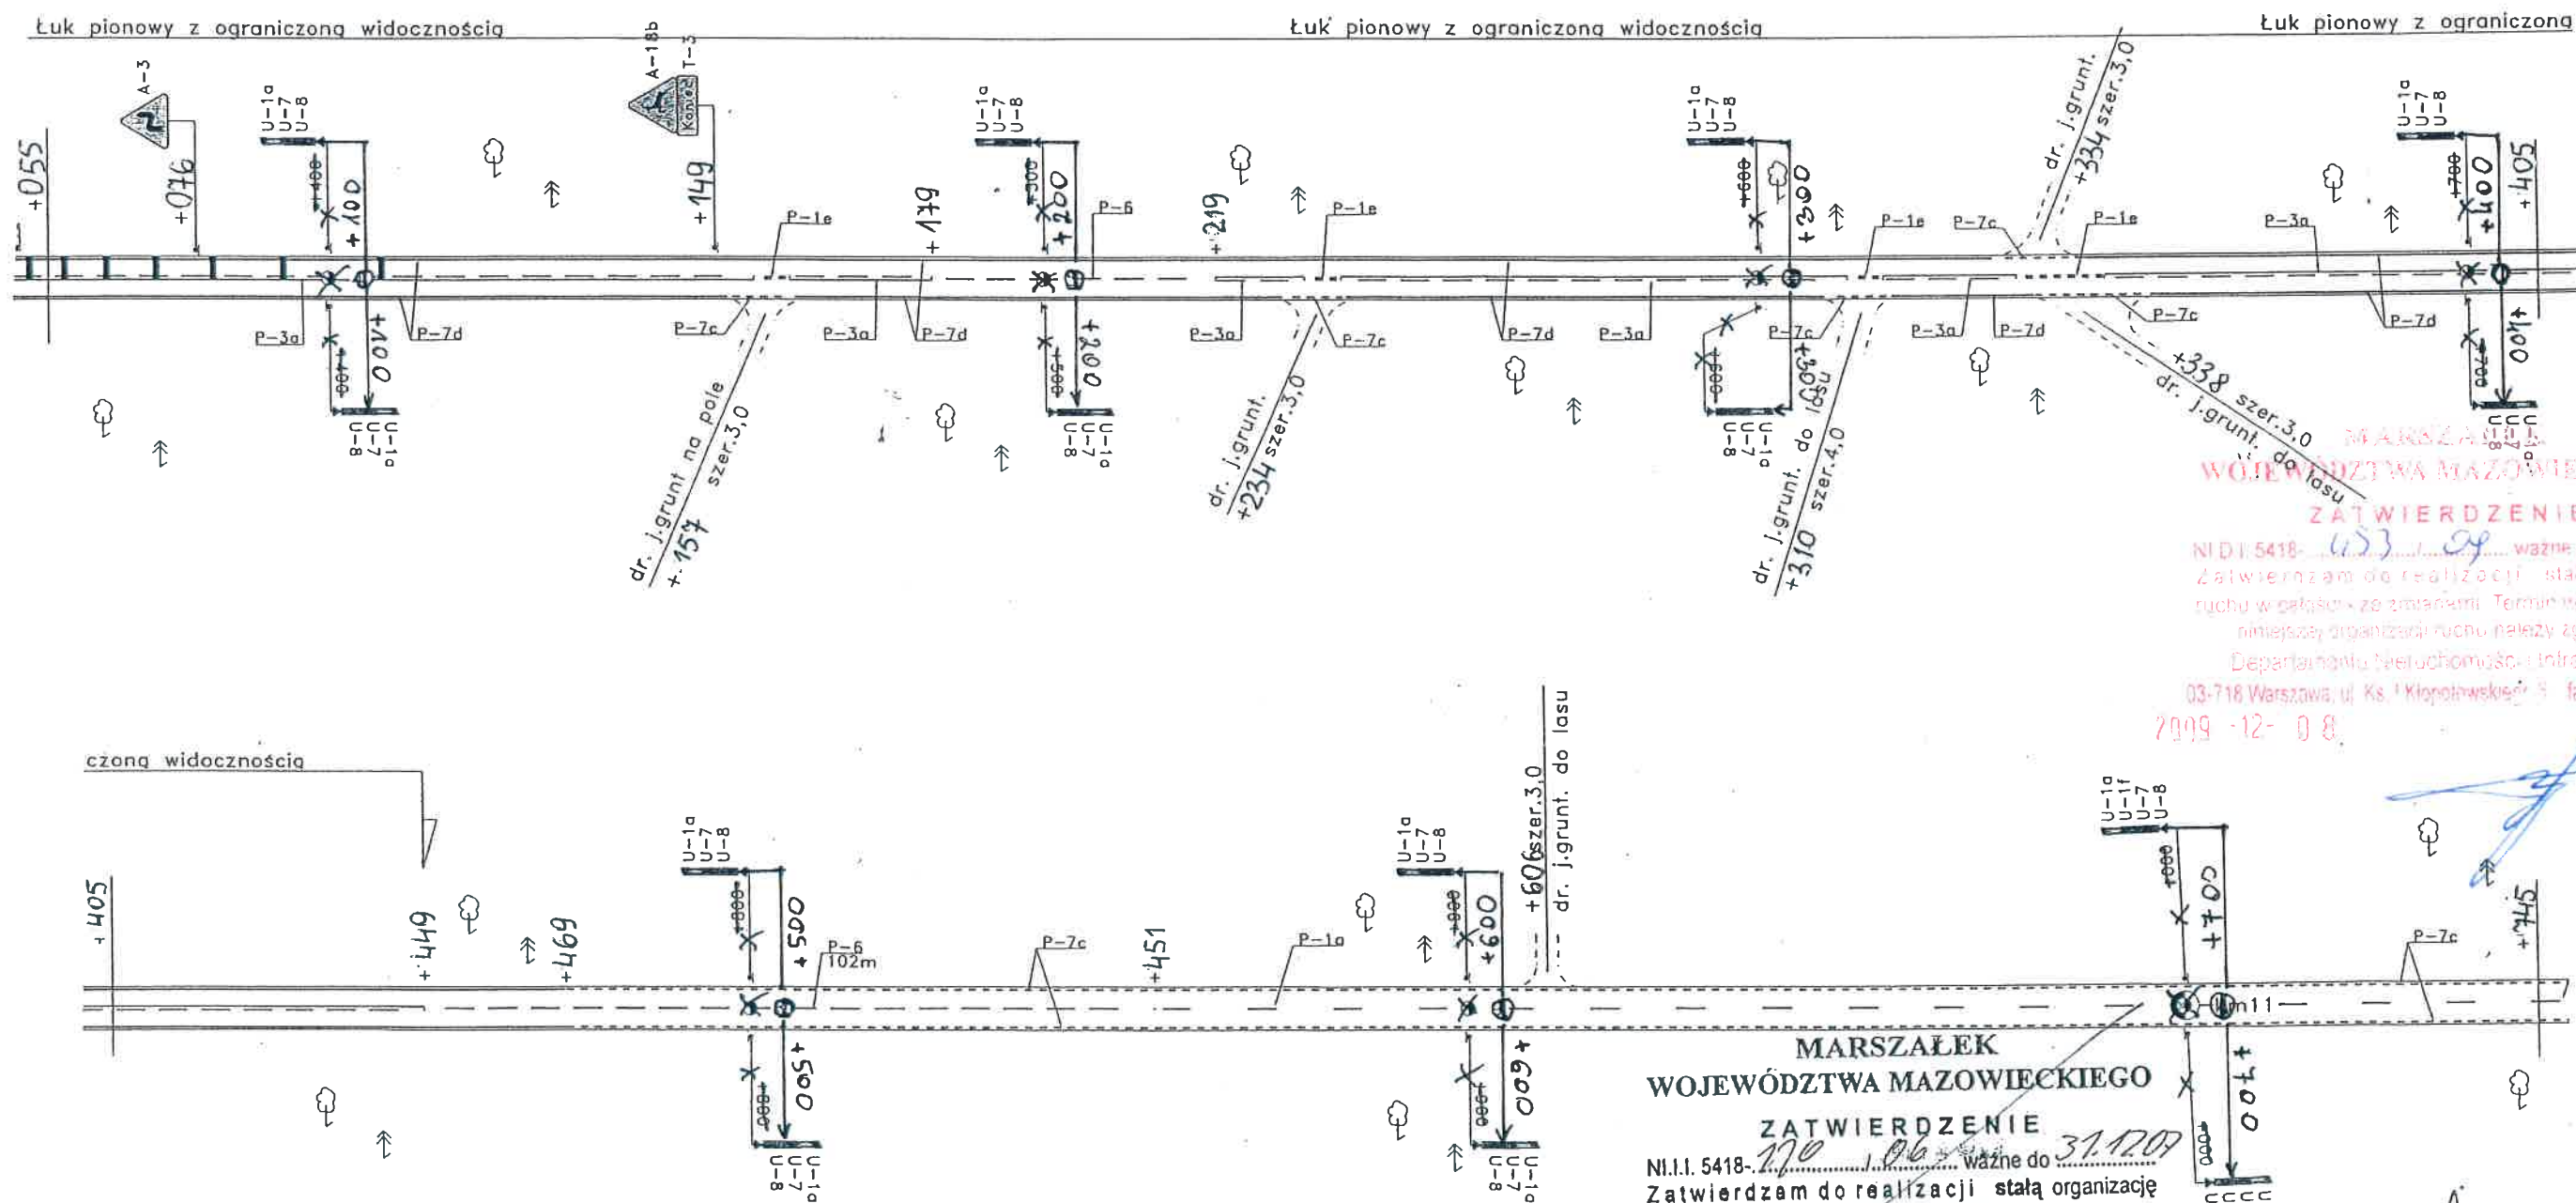

MARSZAŁEK
 WOJEWÓDZTWA MAZOWIECKIEGO
 ZATWIERDZENIE
 N.I.I. 5418-453... ważne do 2010-12-31
 Zatwierdzam do realizacji stałą organizację
 ruchu w całości - ze zmianami. Termin wprowadzenia
 niniejszej organizacji ruchu należy zgłosić do:
 Departamentu Nieruchomości i Infrastruktury
 03-718 Warszawa, ul. Ks. I. Kłopotowskiego 9 fax: 022/ 5979802
 2009-12-08

MARSZAŁEK
 WOJEWÓDZTWA MAZOWIECKIEGO
 ZATWIERDZENIE
 N.I.I. 5418-170... ważne do 31.12.09
 Zatwierdzam do realizacji stałą organizację
 ruchu w całości - ze zmianami. Termin wprowadzenia
 niniejszej organizacji ruchu należy zgłosić do:
 Departamentu Nieruchomości i Infrastruktury
 03-718 Warszawa, ul. Ks. I. Kłopotowskiego 9 fax: 022/ 5979802
 2006-06-26

Z up. Marszałka Województwa
 mgr inż. Michał Łeżiński
 Kierownik Biura Inżynierii Ruchu




2006 -06- 26

mgr inż. Michał Lesiński
Kierownik Biura Inżynierii Ruchu

DROGA WOJEWÓDZKA NR 698
odc. od km ~~11+050~~ do km ~~11+770~~
11+745 12+465

ARKUSZ NR 16

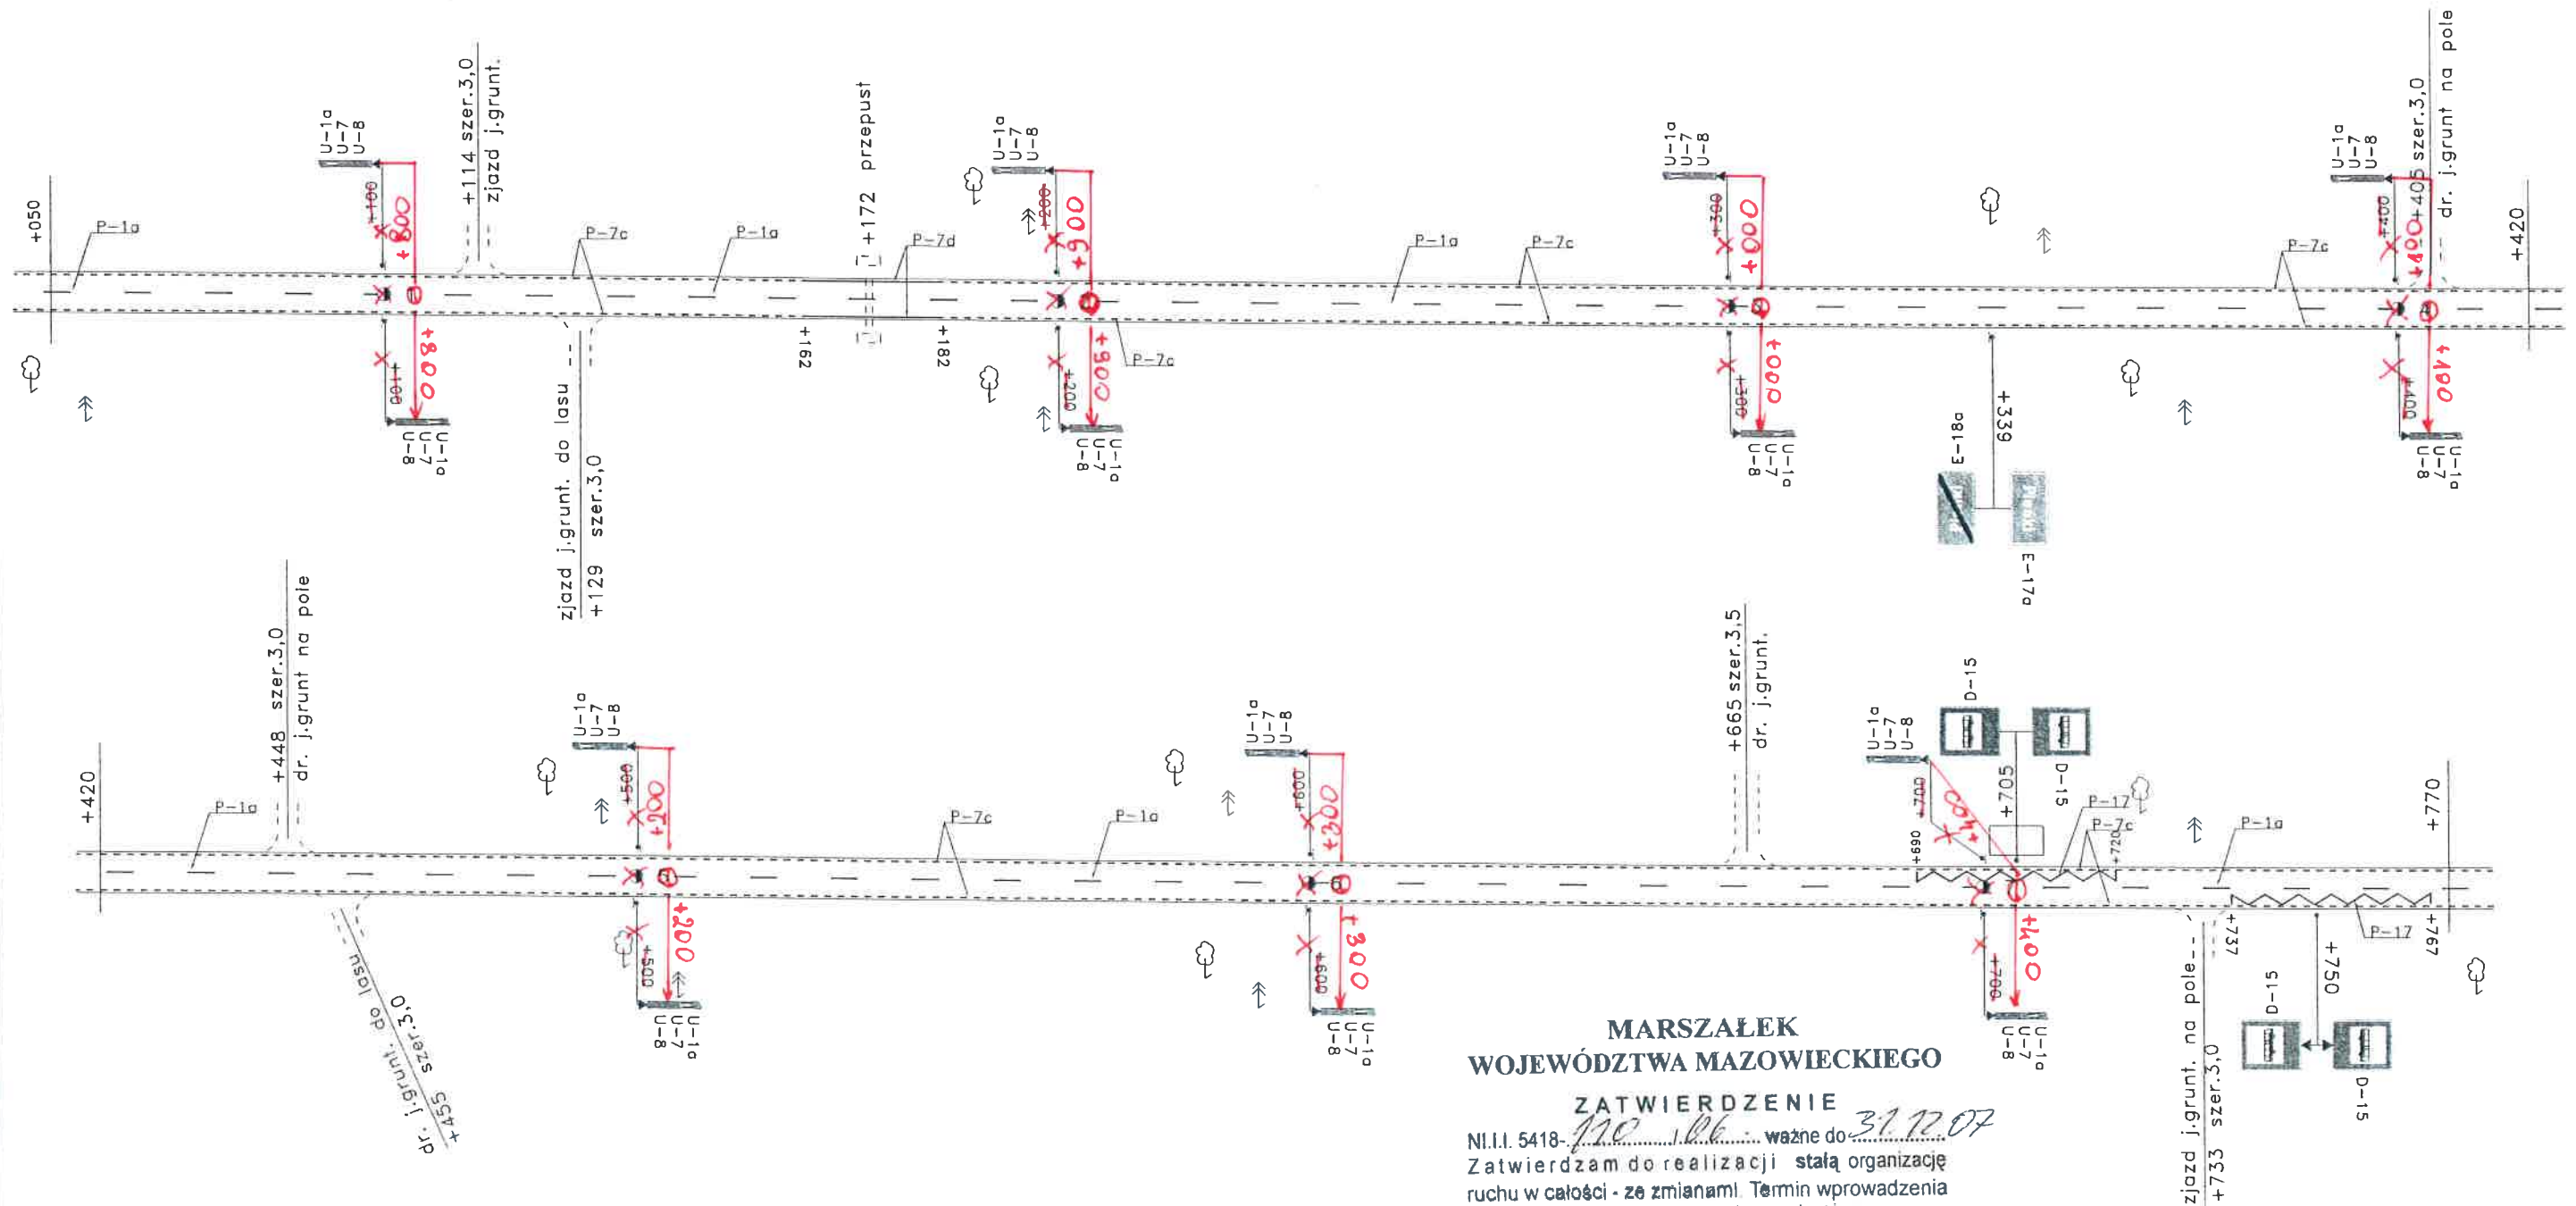

MARSZAŁEK
WOJEWÓDZTWA MAZOWIECKIEGO

ZATWIERDZENIE

Zatwierdzam do realizacji stałą organizację
ruchu w całości - ze zmianami. Termin wprowadzenia
niniejszej organizacji ruchu należy zgłosić do:

Departamentu Nieruchomości i Infrastruktury
03-718 Warszawa, ul. Ks. I. Kłopotowskiego 5 fax: 022/ 5979902

2006-06-26

Z up. Marszałka Województwa

mgr inż. Michał Lesiński
Kierownik Biura Inżynierii Ruchu

Profil A
Grupa ARCADIS Polska

SKALA 1 : 1000

STRONA

24

KM 12+465 ÷ 12+765

ARKUSZ NR 17


WOJEWÓDZKA MAZOWIECKA
ZATWIERDZENIE

143.2015.H.
30/06/2016
15 KWI 2015

Mazowiecki Zarząd Dróg Wojewódzkich
w Warszawie
ul. Mazowiecka 14, 00-048 Warszawa

Załącznik nr ... 1

Do pisma nr U-4426-1084-14-3-6282

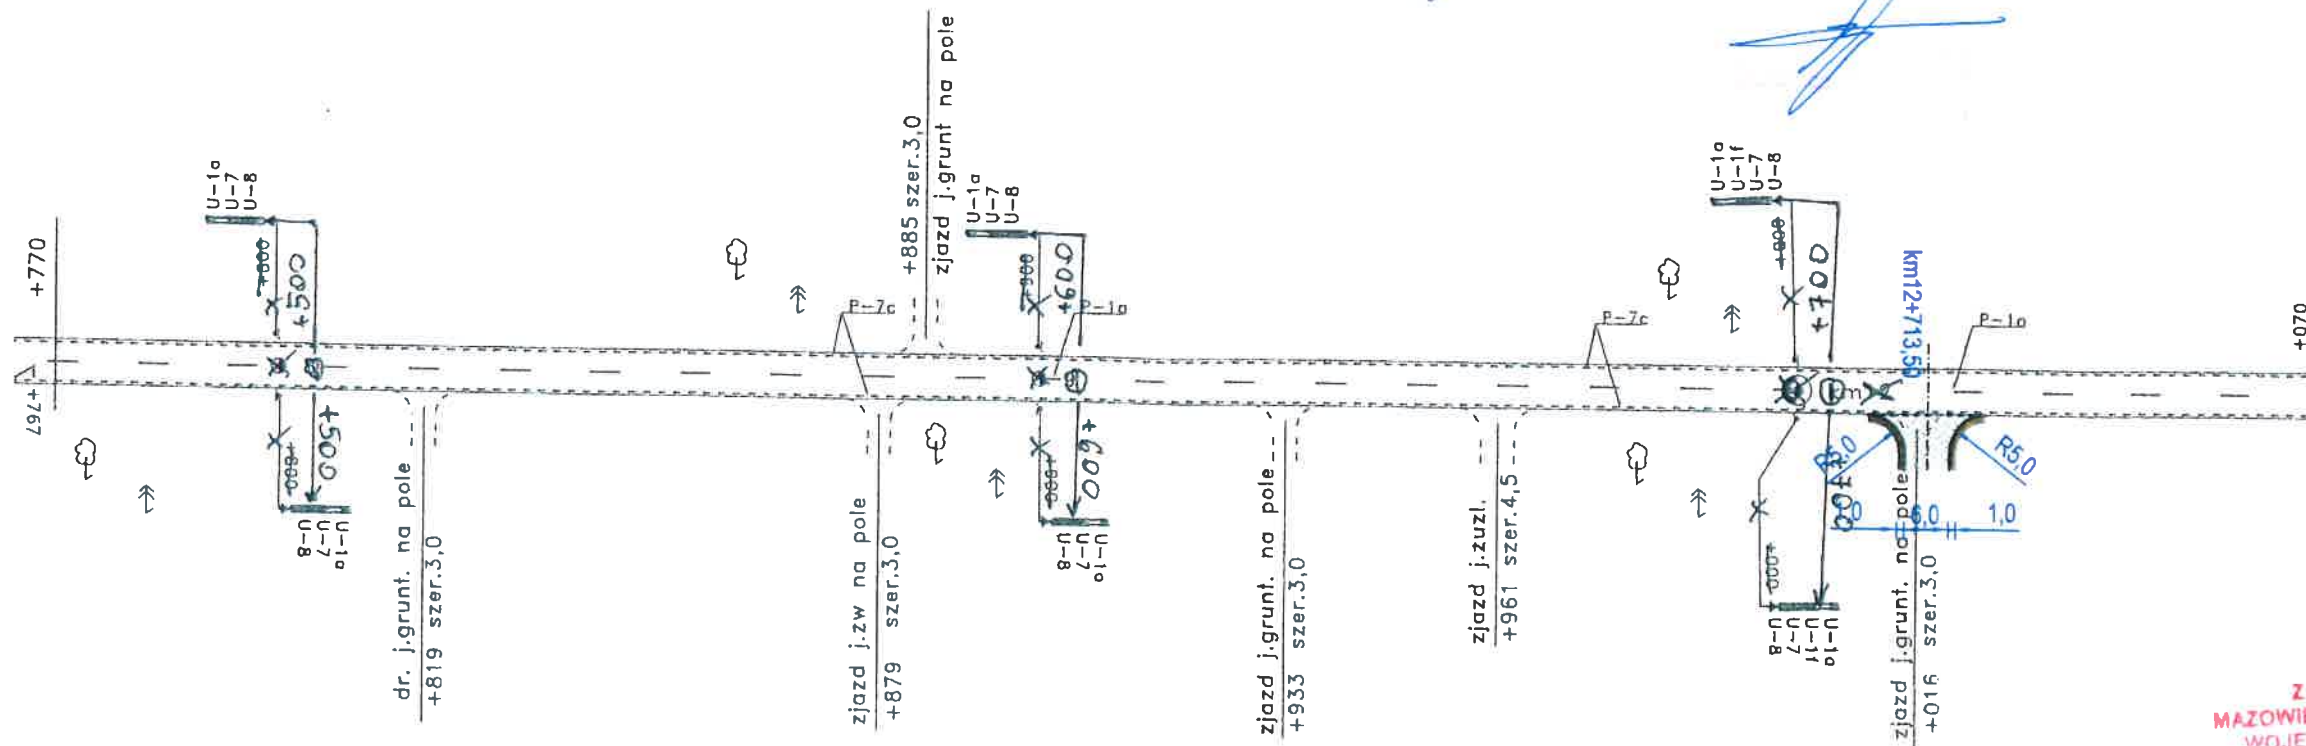

01 09 2014

Z UPOWAŻNIENIA
MAZOWIECKIEGO KOMENDANTA
WOJEWÓDZKIEGO POLICJI


PROJEKT - SZKIC
organizacji ruchu opiniuje
pozytywnie - negatywnie

Ekspert

Awdziału Ruchu Drogowego
CWP z siedzibą w Radomiu

Arkadiusz Bielecki

 Przedsiębiorstwo Projektowo-Usługowe "Ar - Kon" Arkadiusz Jarosław Konasiuk	
Inwestor: DARIUSZ SKORUPKA WYCZÓLKI 90, 08-140 MORDY	
Tytuł projektu: BUDOWA ZJAZDU Z DROGI WOJEWÓDZKIEJ NR 698 NA DZIAŁKĘ O NR EW. 890 W MIEJSCOWOŚCI WYCZÓLKI	
Tytuł rysunku: PROJEKT STAŁEJ ORGANIZACJI RUCHU	Rys.3
Projektant: mgr inż. Arkadiusz Jarosław Konasiuk upr. nr ewid. LUB/0183/PWOD/06 do proj. i kierow. robotami budowlanymi bez ograniczeń w specjalności drogowej LUB/BD/0090/07	Skala: 1:1000 Branża: INŻYNIERIA RUCHU Data: CZERWIEC 2014 r.


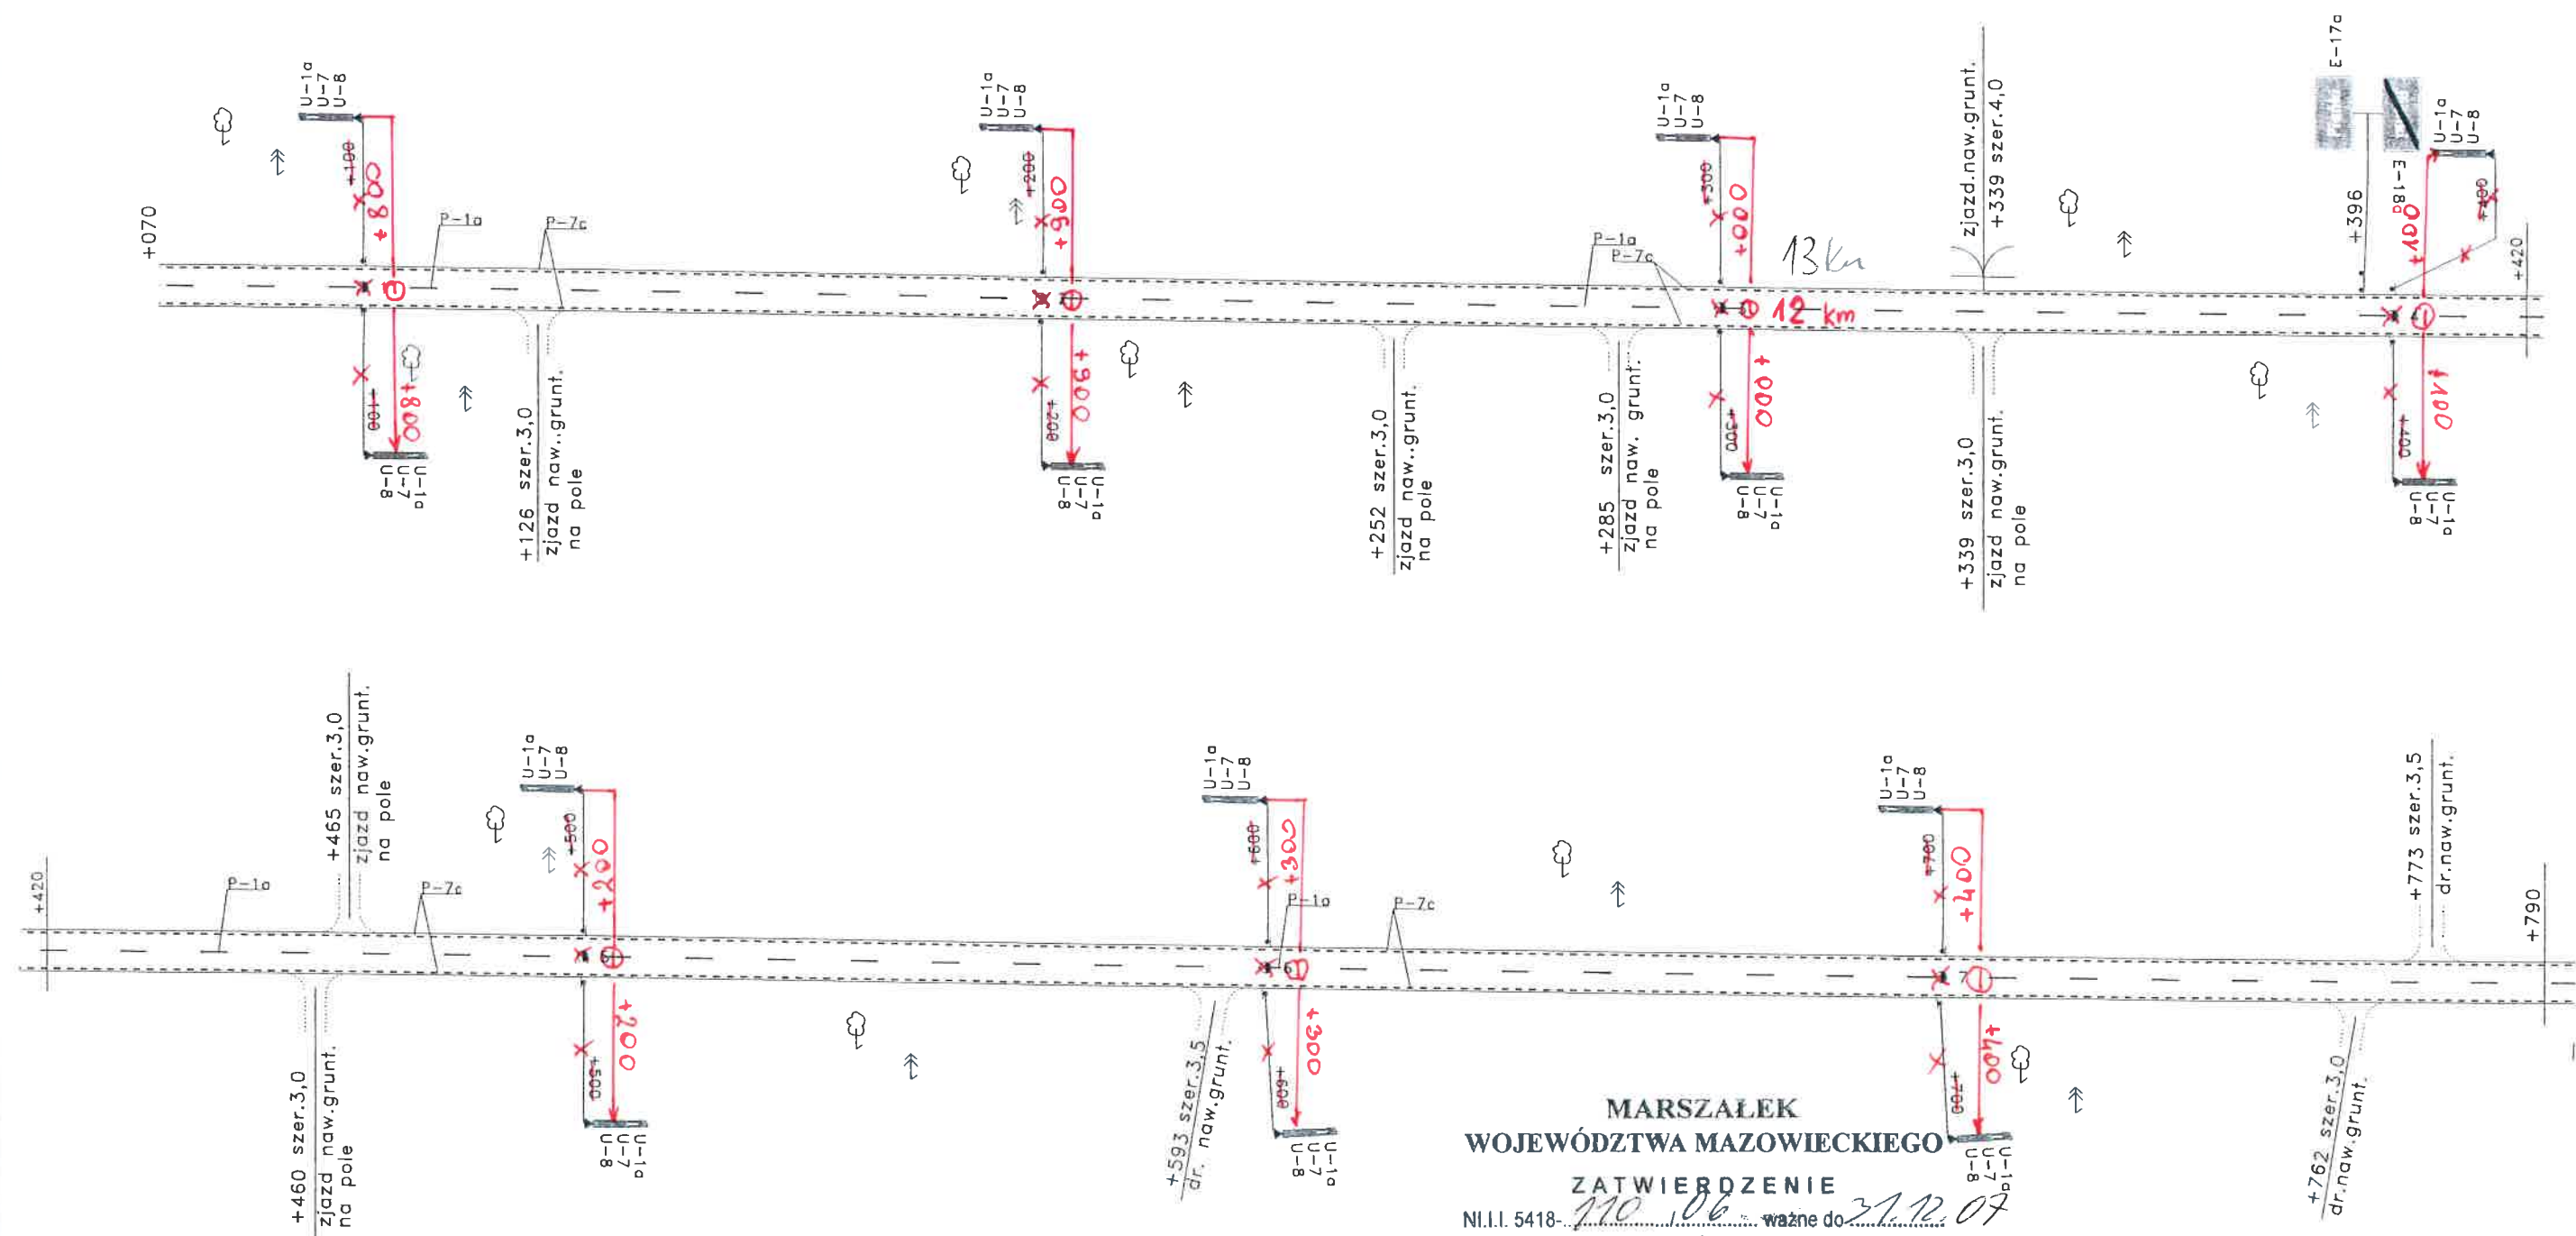


**MARSZAŁEK
 WOJEWÓDZTWA MAZOWIECKIEGO**
ZATWIERDZENIE
 NI.II. 5418-... 110.106 ... ważne do 31.12.07
 Zatwierdzam do realizacji stałą organizację
 ruchu w całości - ze zmianami. Termin wprowadzenia
 niniejszej organizacji ruchu należy zgłosić do:
 Departamentu Nieruchomości i Infrastruktury
 03-718 Warszawa, ul. Ks. I. Kłopotowskiego 5 fax: 022/ 5979802

2006-06-26

Z up. Marszałka Województwa

 mer inż. Marcin Michał Lesiński
 Kierownik Biura Inżynierii Ruchu

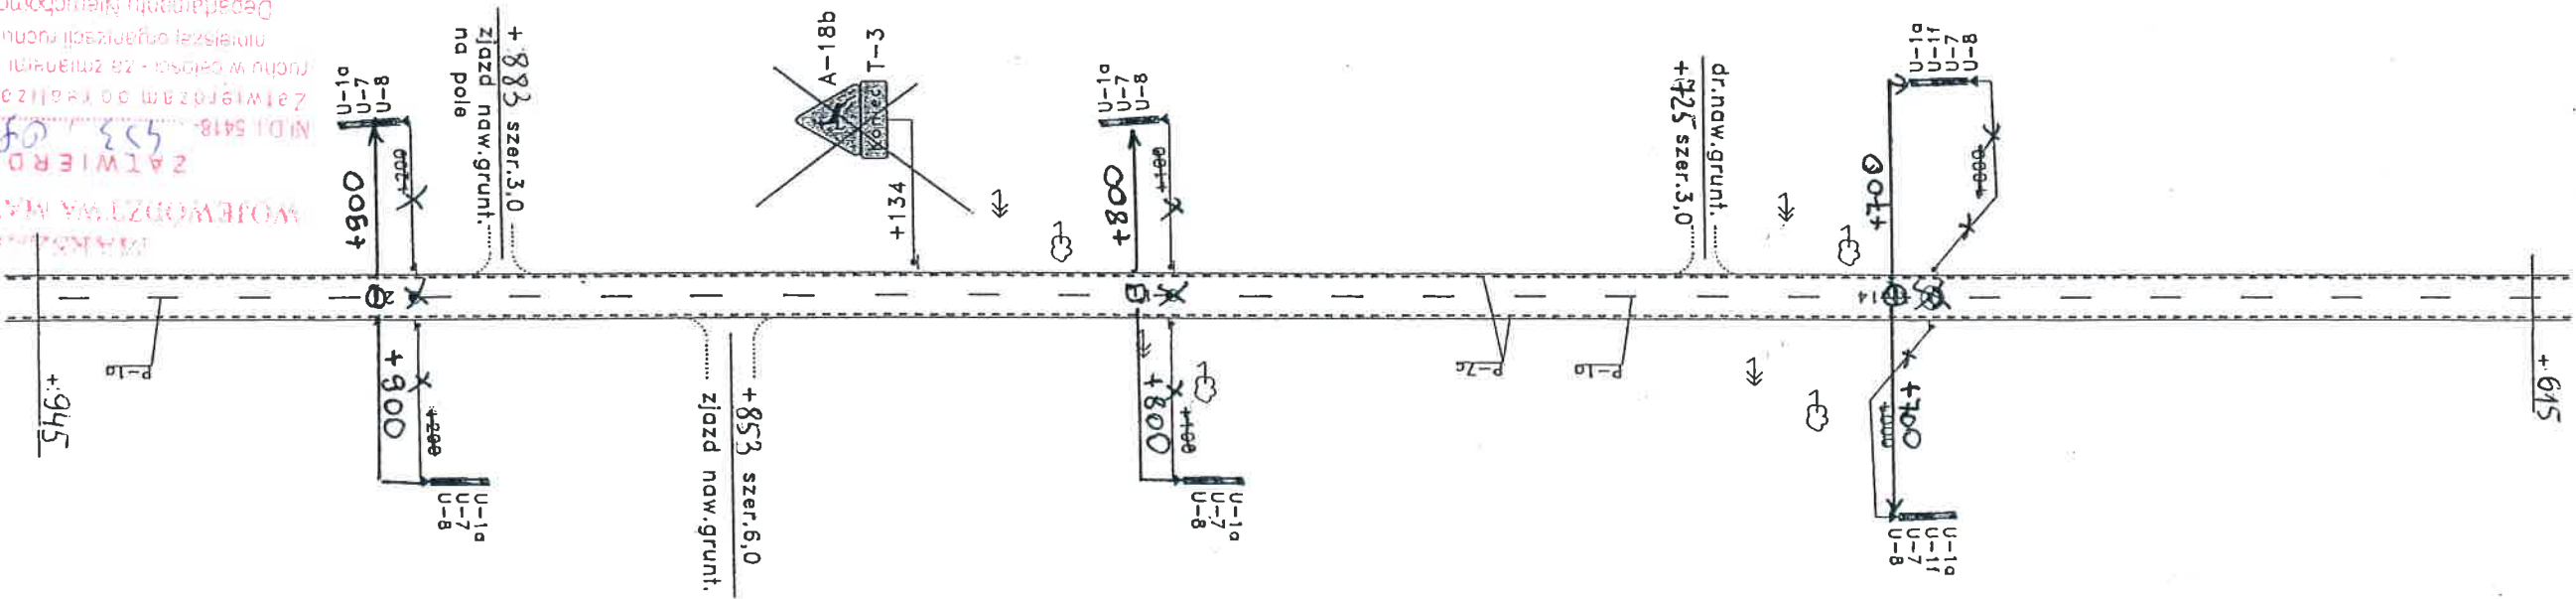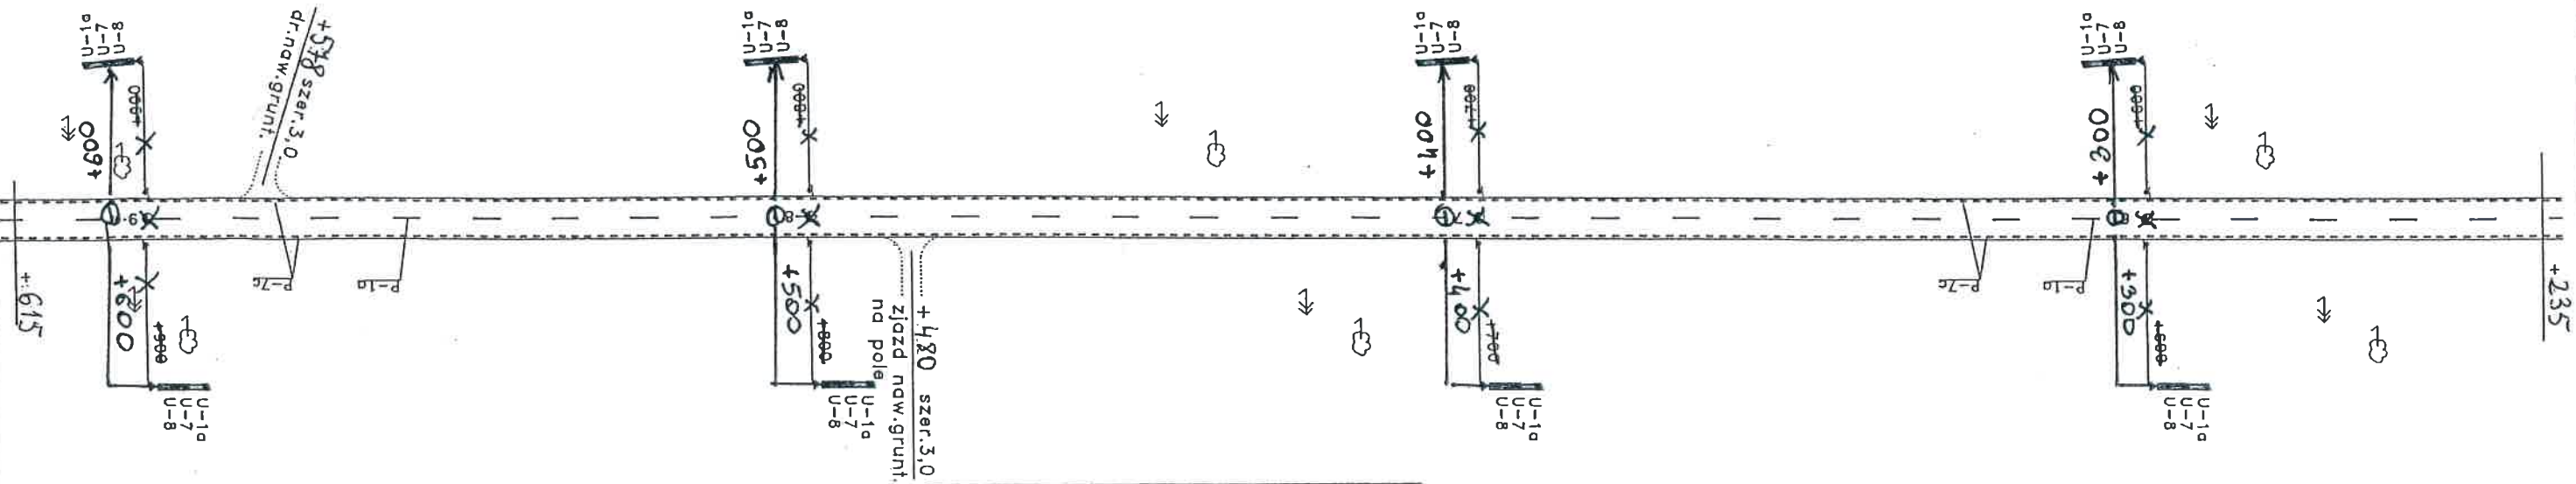


2009-12-08

Profit  Grupa ARCADIS Polska

SKALA 1 : 1000

DROGA WOJEWÓDZKA NR 698

odc. od km ~~14+250~~ do km ~~14+950~~
~~14+945~~ ~~15+645~~

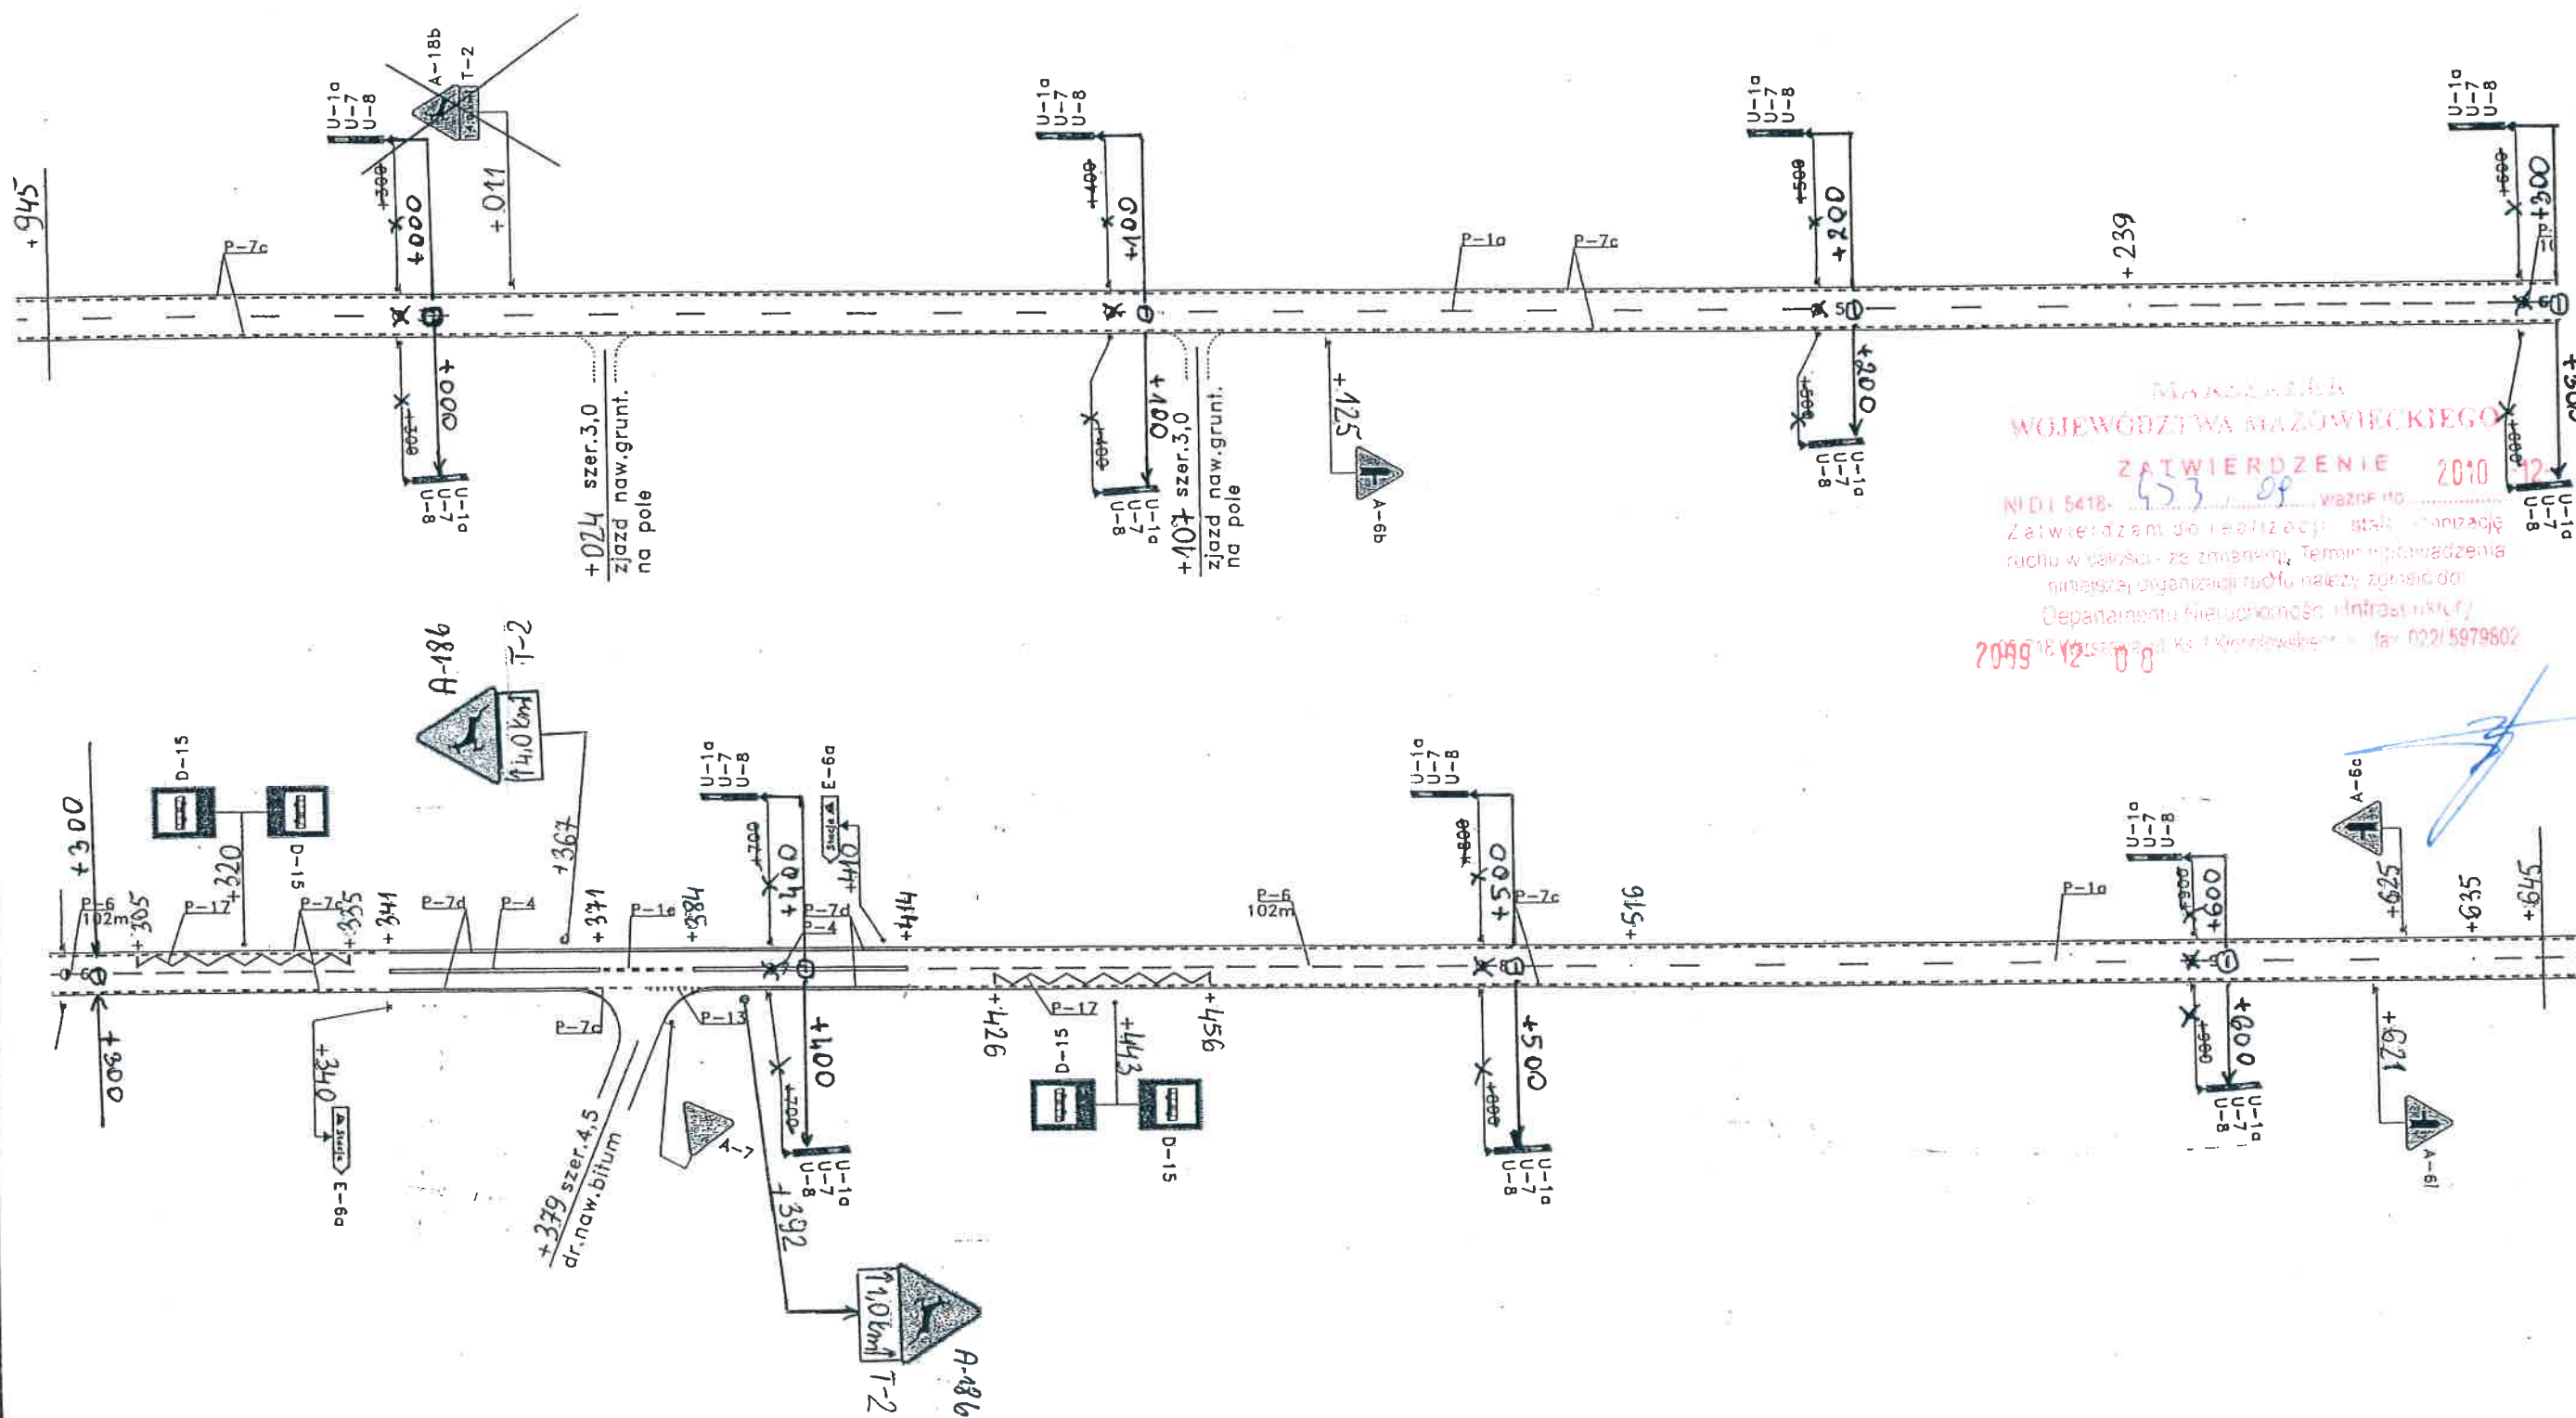


WOJEWÓDZTWA MAZOWIECKIEGO


ZATWIERDZENIE 2010 12 31

NID I 5418- 653 09 WAZNE DO:


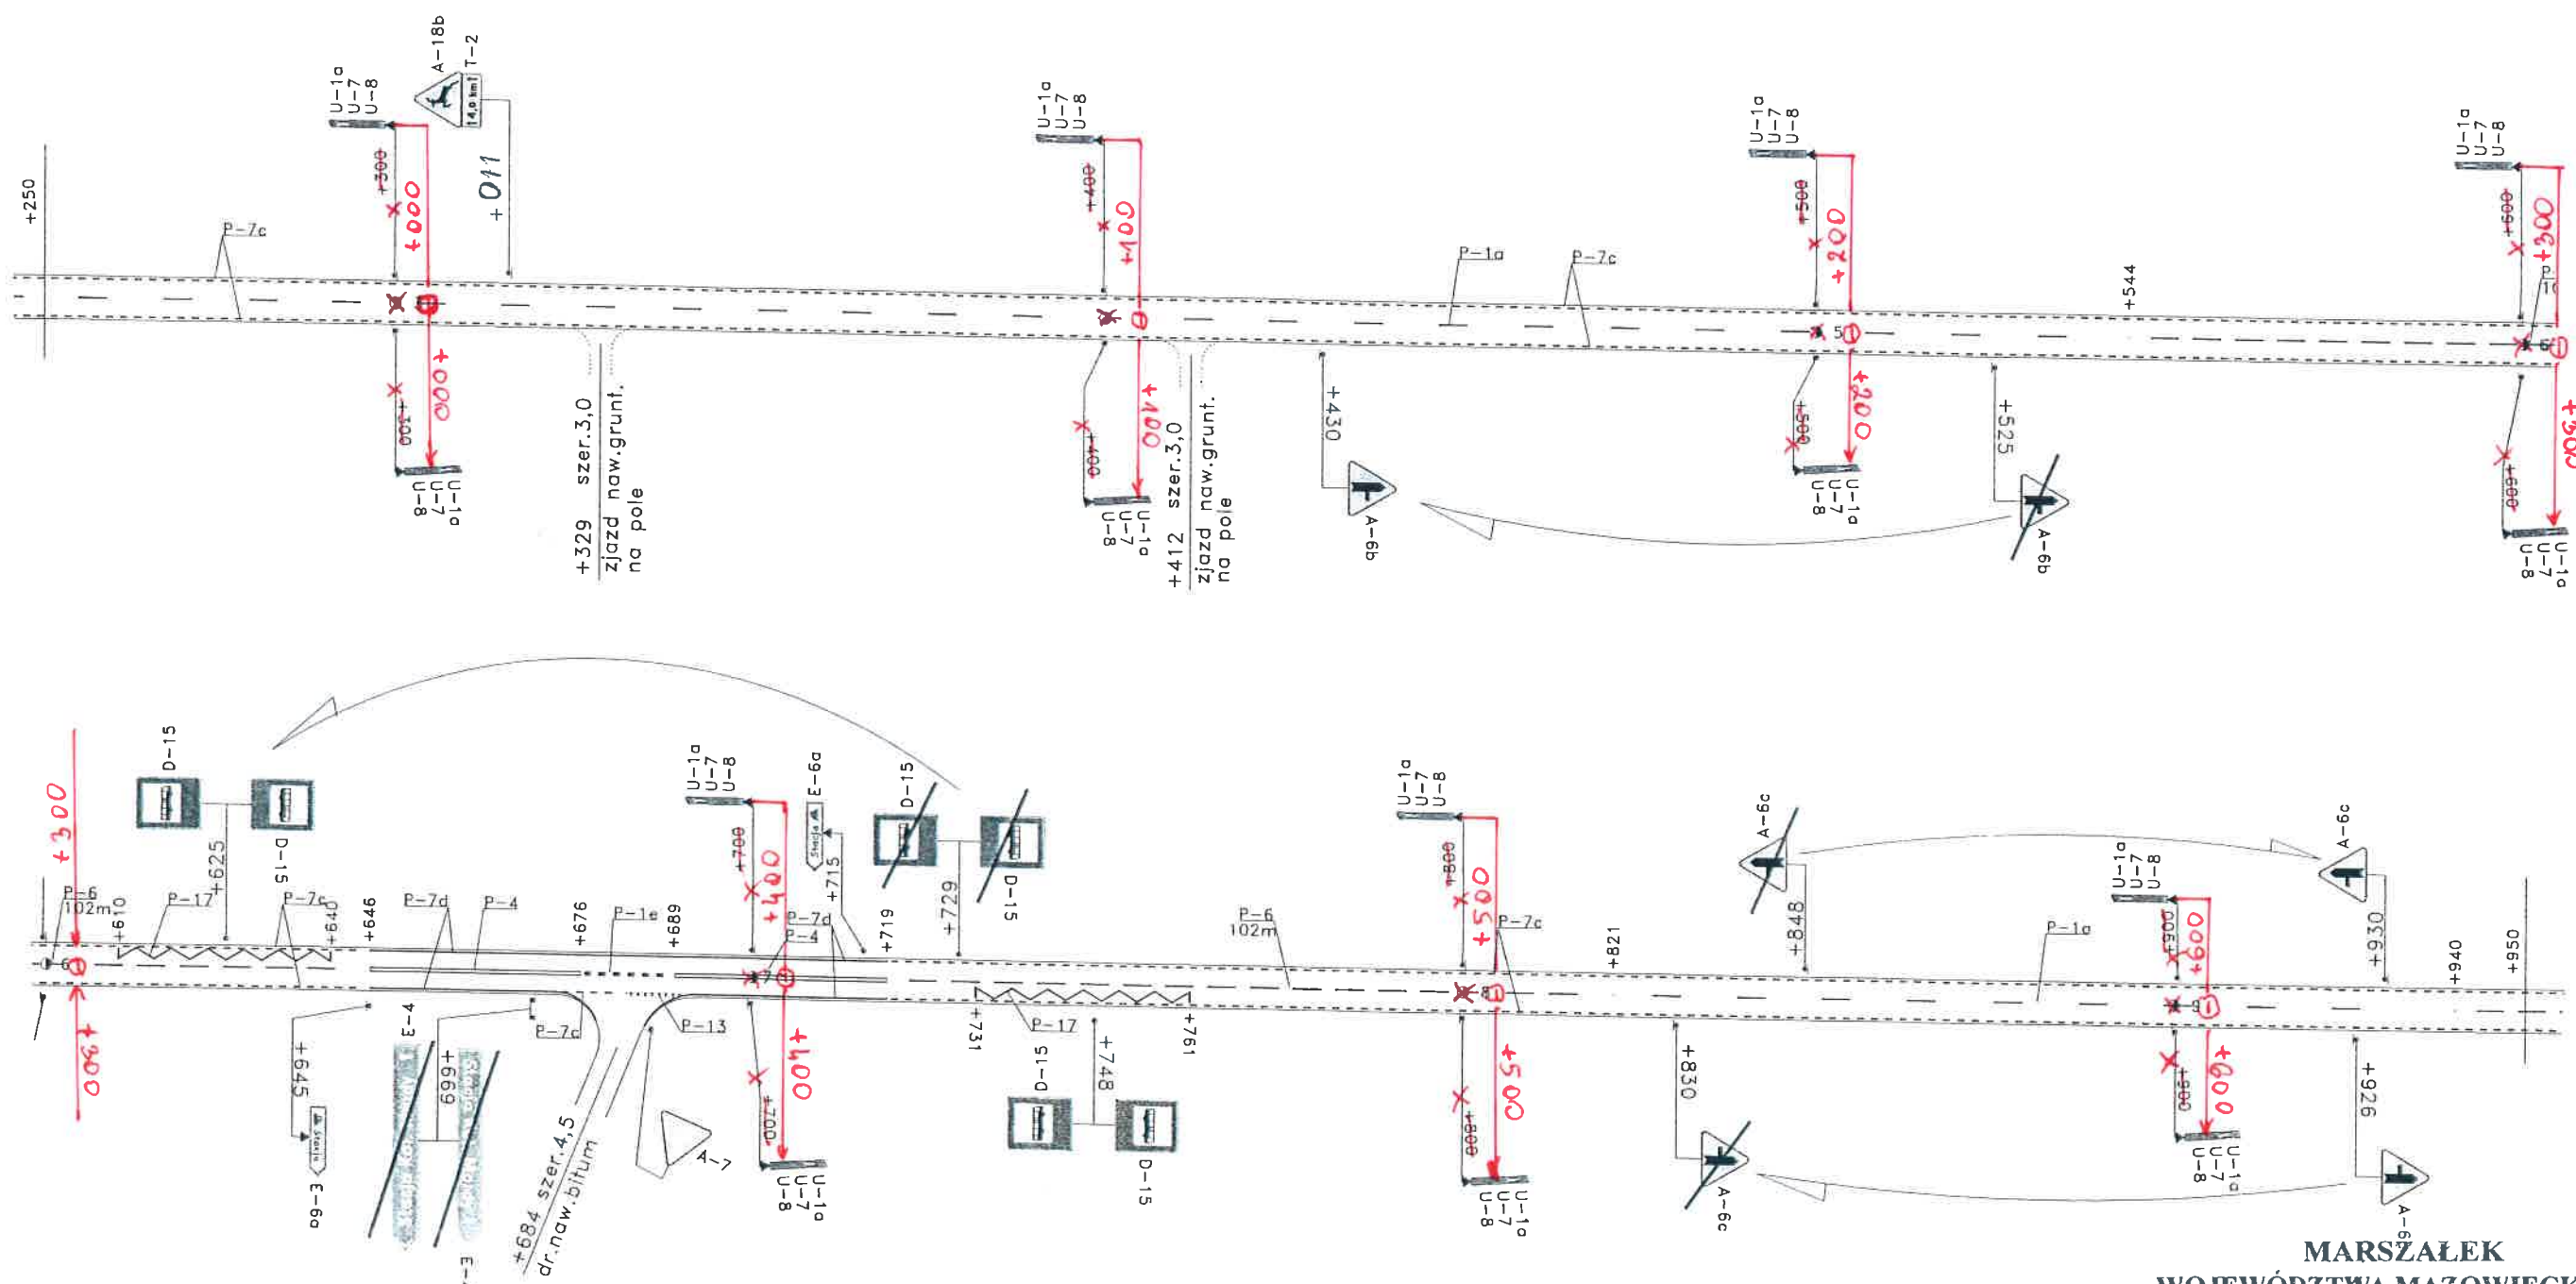

**MARSZAŁEK
WOJEWÓDZTWA MAZOWIECKIEGO**

ZATWIERDZENIE

N.I.I. 5418-*110* *106* - ważne do *31.12.07*
 Zatwierdzam do realizacji stałą organizację
 ruchu w całości - ze zmianami. Termin wprowadzenia
 niniejszej organizacji ruchu należy zgłosić do:
 Departamentu Nieruchomości i Infrastruktury
 03-718 Warszawa, ul. Ks. I. Kłopotowskiego 5 fax: 022/ 5579802

2006-08-26

Z up. Marszałka Województwa

mgr inż. Michał Lesiński

Profil 
Grupa ARCADIS Polska


STRONA

SKALA 1 : 1000

29

DROGA WOJEWÓDZKA NR 698
 odc. od km ~~14+950~~ do km ~~15+580~~
 15+645 16+275

ARKUSZ NR 22

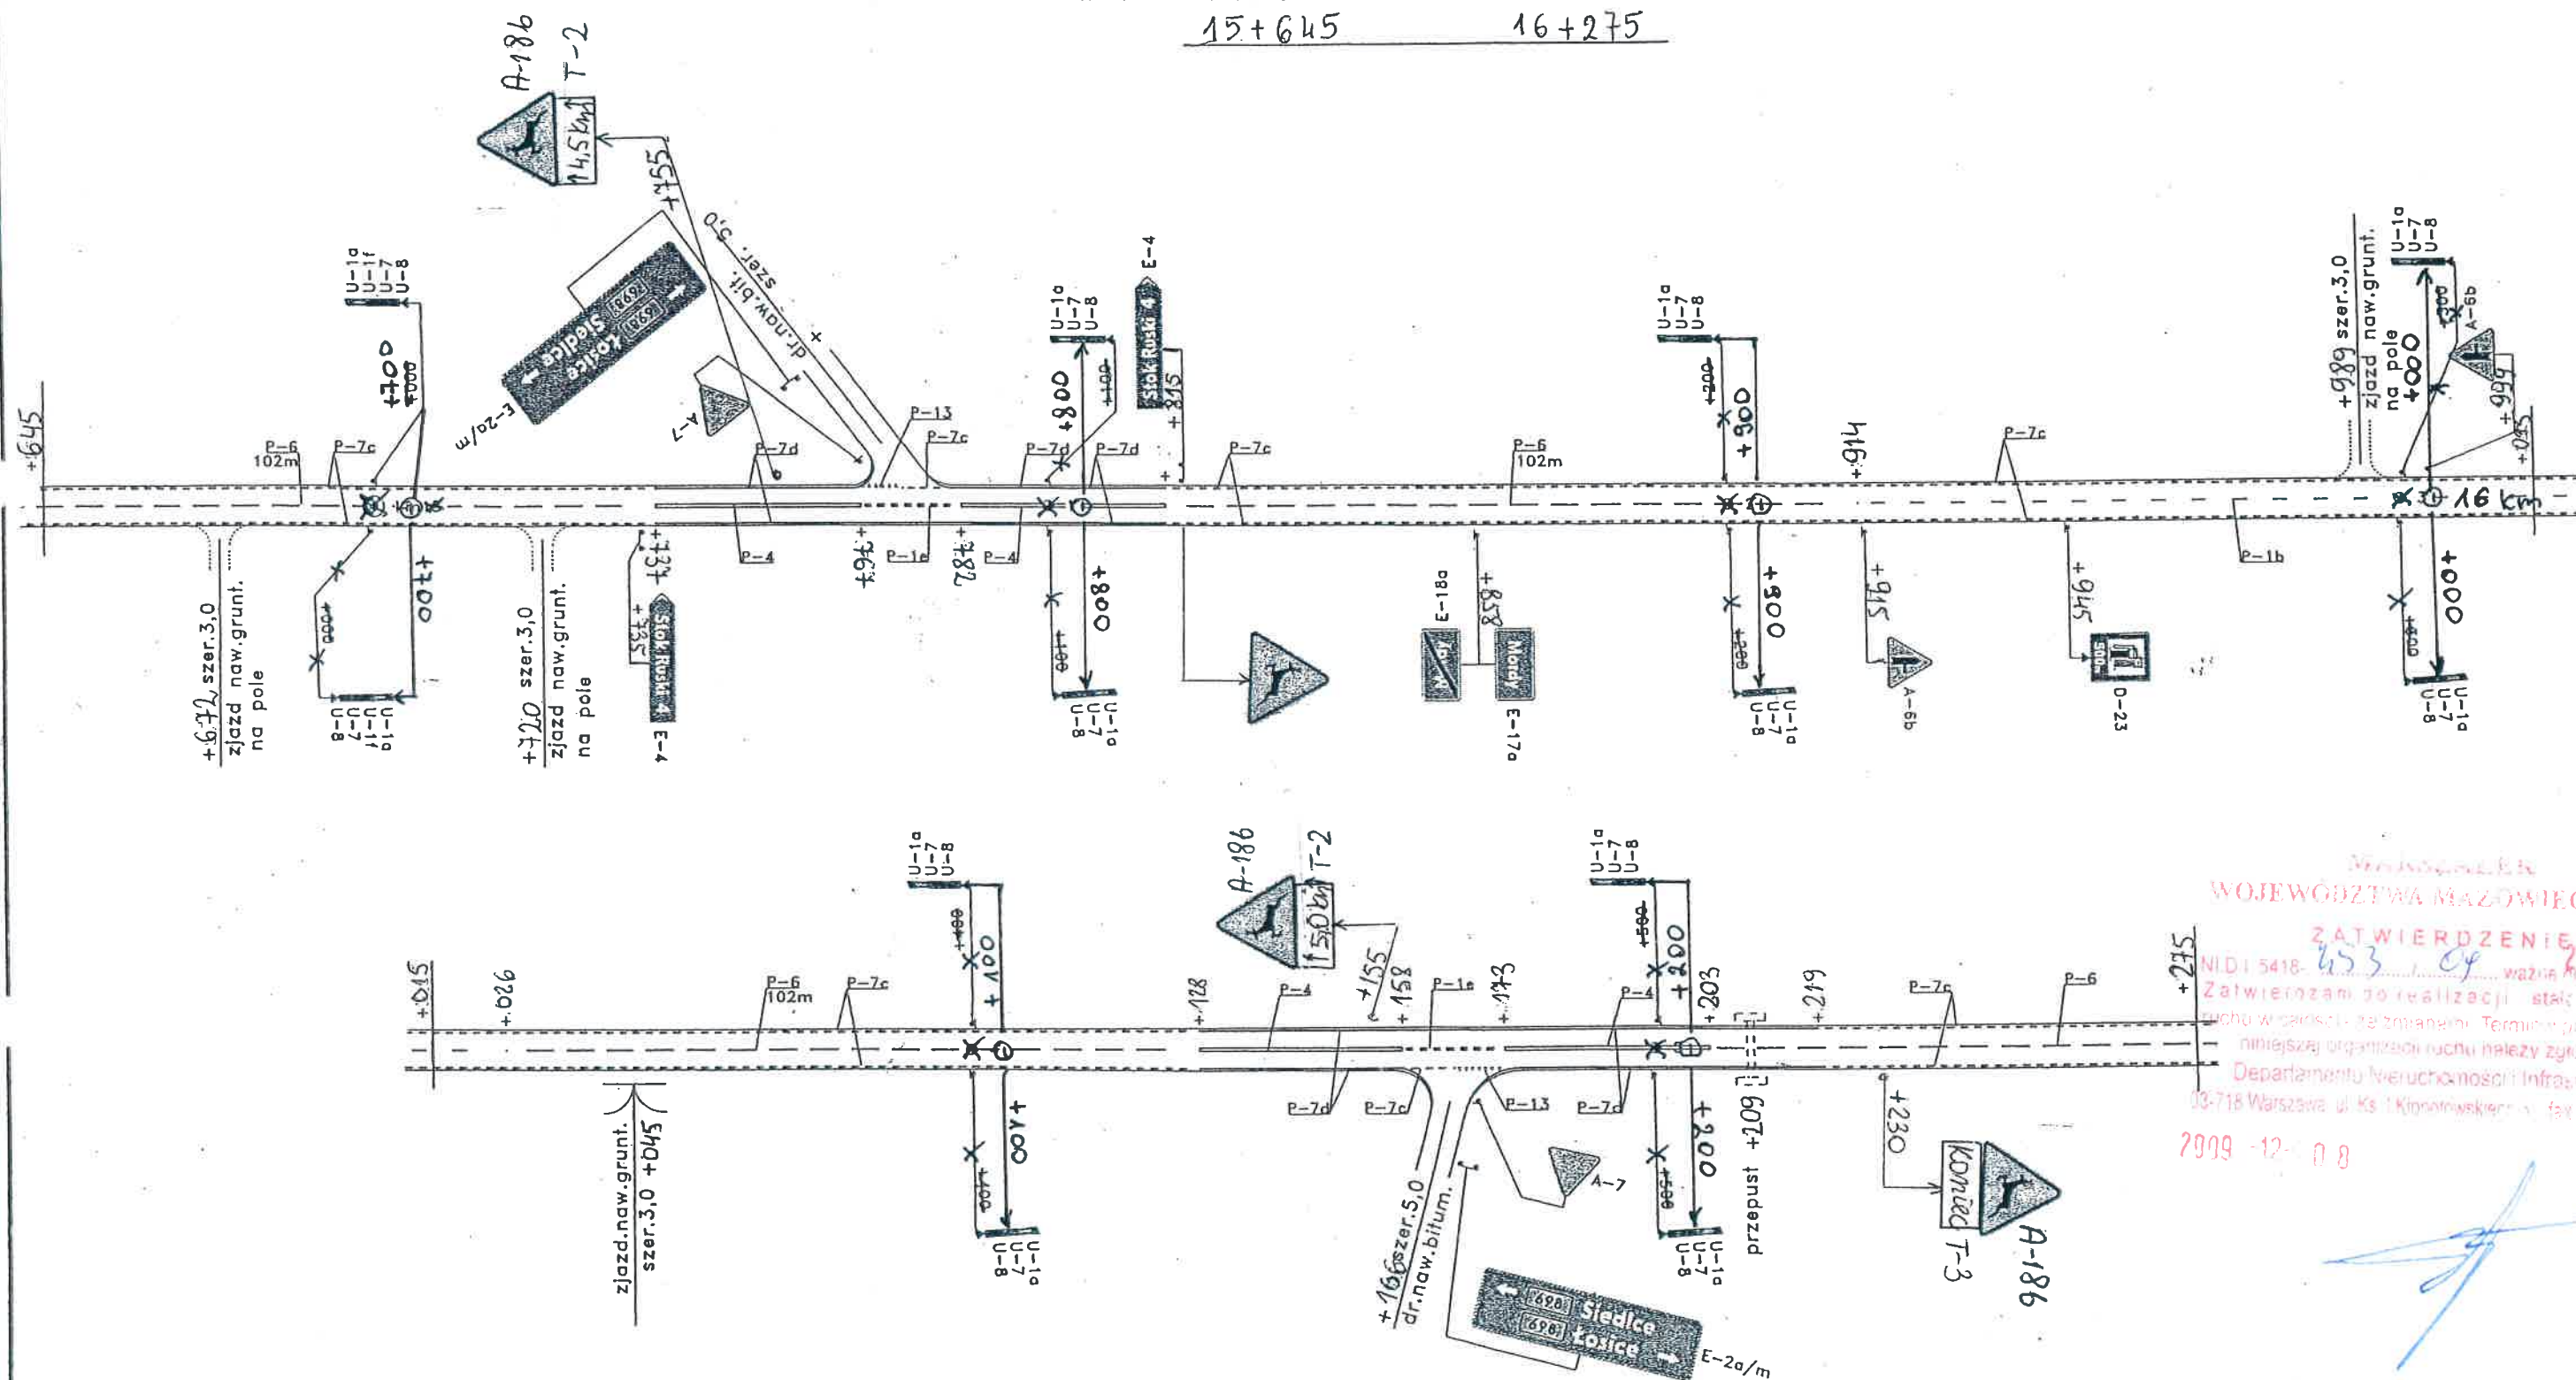

WOJEWÓDZTWA MAZOWIECKIEGO

ZATWIERDZENIE

NID 1 5418- 453 04 2010-12-31

Zatwierdzam do realizacji stałą

ochronę w czasie realizacji. Termin prowadzenia

innych prac należy zgłaszać do




2009-12-08

DROGA WOJEWÓDZKA NR 698
 odc. od km ~~15+580~~ do km ~~15+900~~
 16+275 16+595



ARKUSZ NR 23

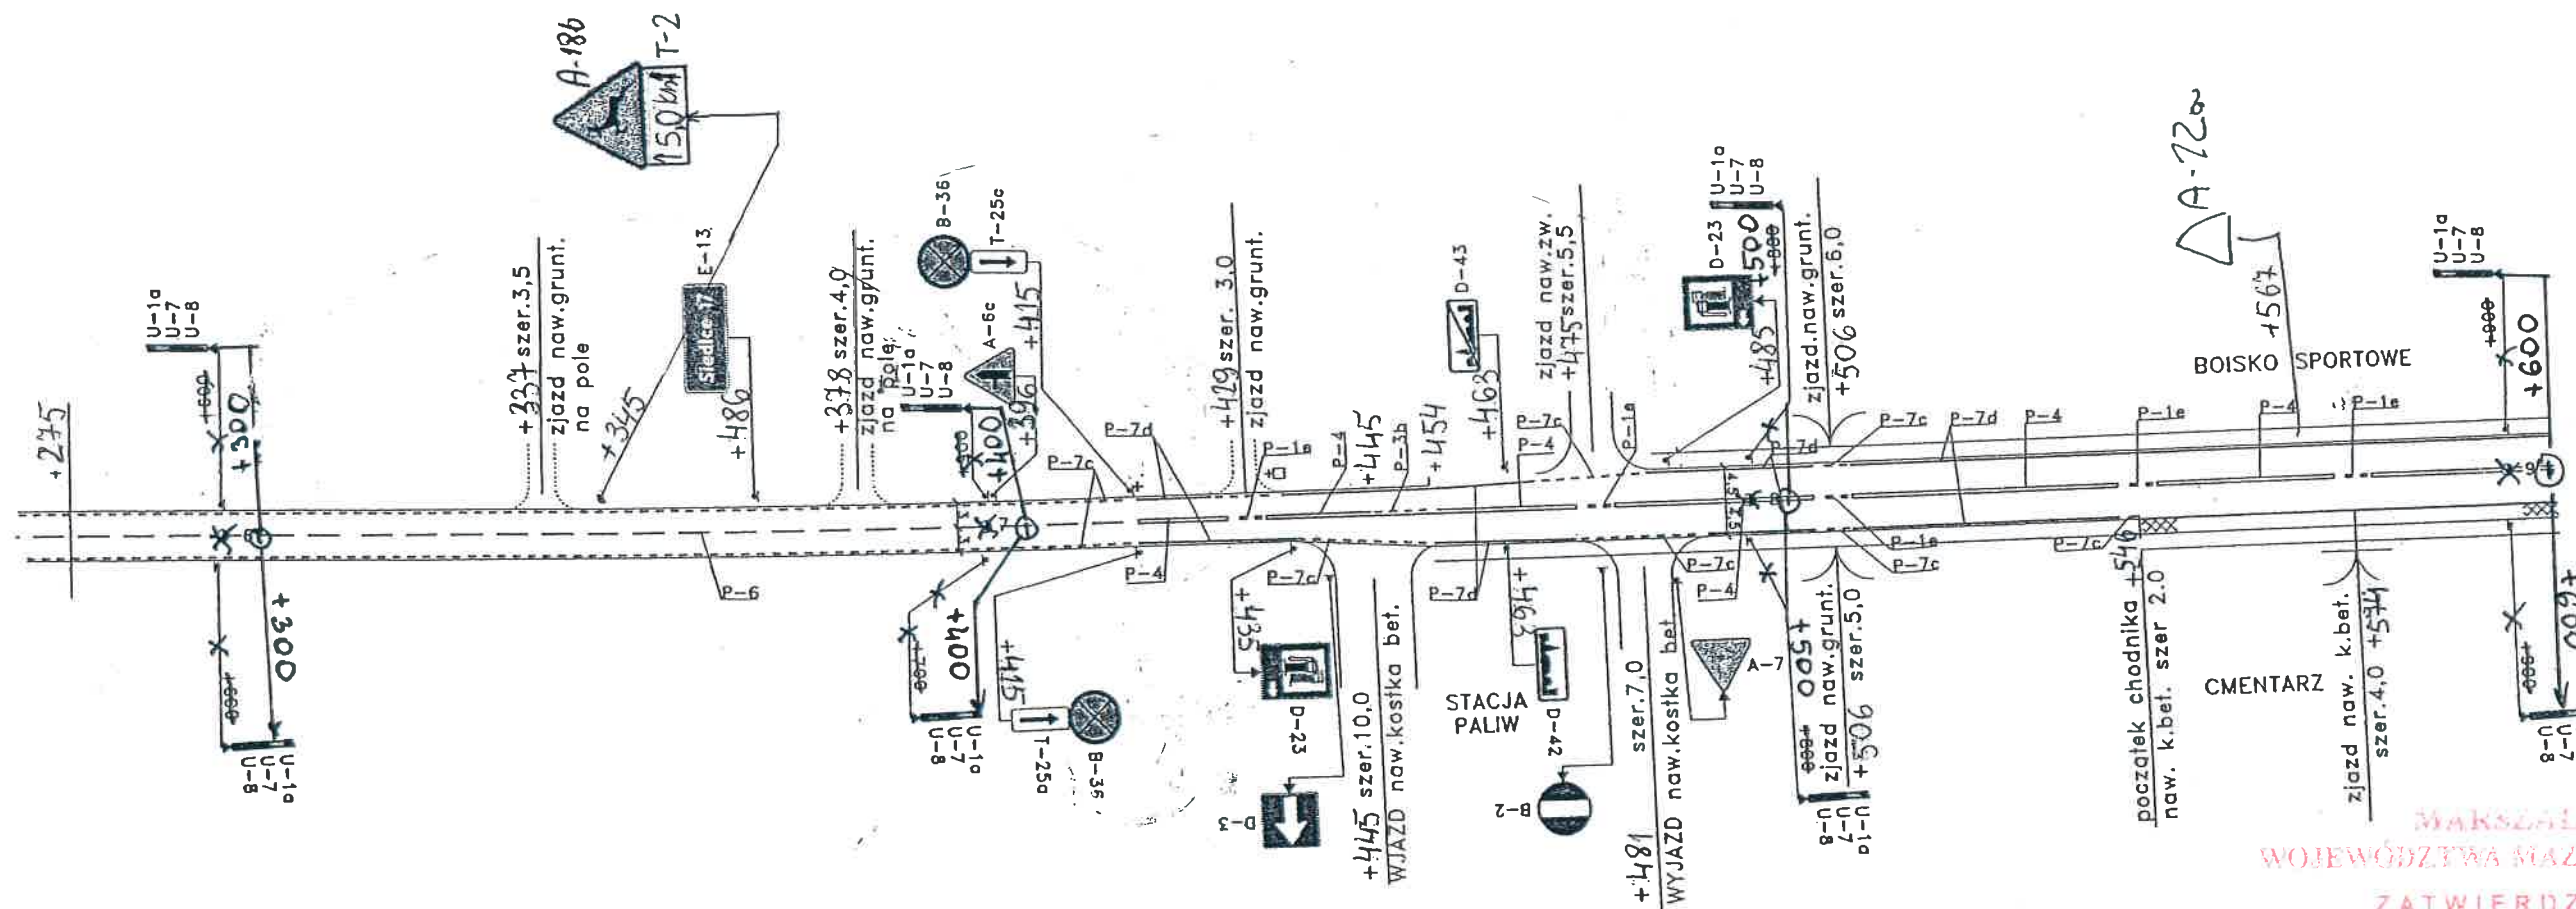

MARSELEN
 WOJEWÓDZTWA MAZOWIECKIEGO
 ZATWIERDZENIE 2010-12-31
 NID 5418-453.08
 Zatwierdzam do realizacji: stację organizację ruchu w całości ze zmianami. Termin przeprowadzenia niniejszej organizacji ruchu należy zgłosić do Departamentu Inżynierii i Infrastruktury 03-716 Warszawa, ul. Kołłątajowskiej 5, tel. 022 5979802
 2010-12-08

DROGA WOJEWÓDZKA NR 698
odc. od km 15+900 do km 16+346
16+595 17+041

ARKUSZ NR 24

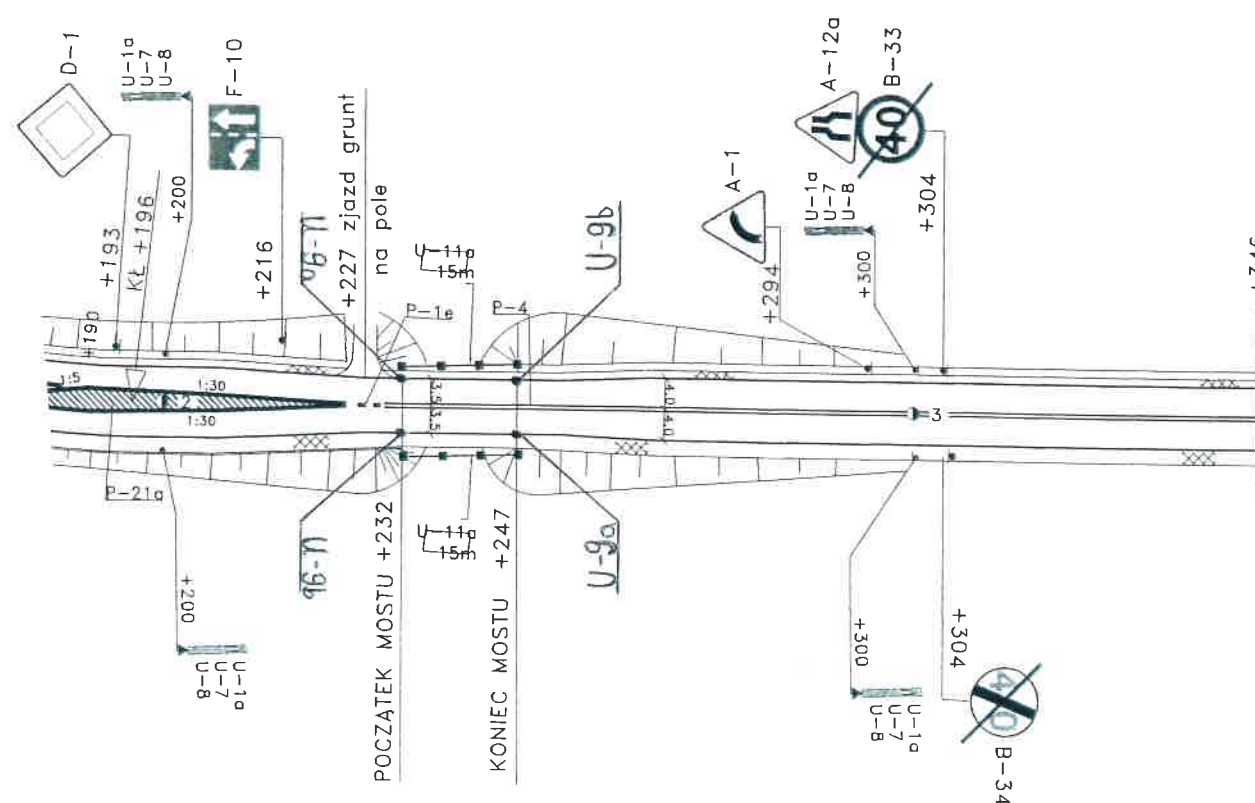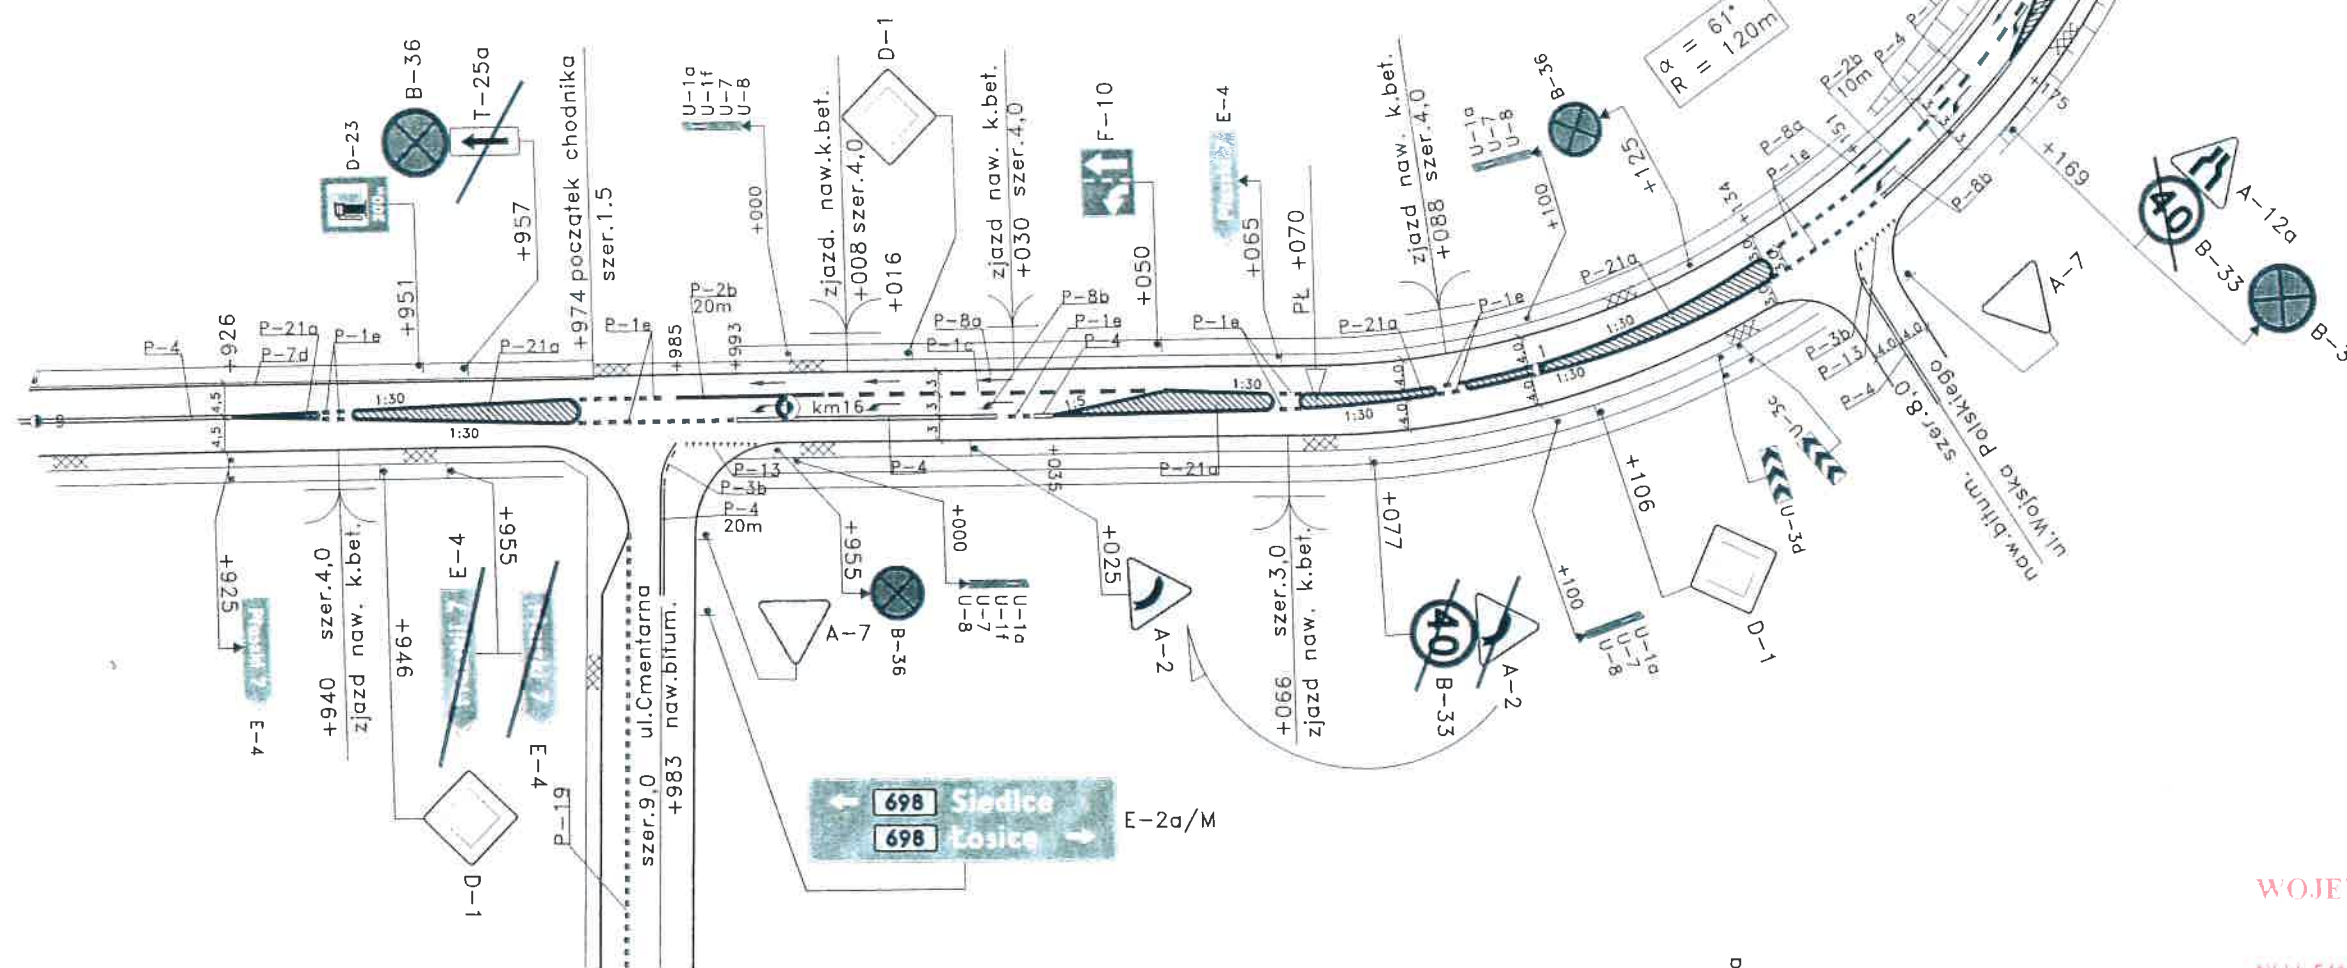

MARSZAŁEK
WOJEWÓDZTWA MAZOWIECKIEGO

ZATWIERDZENIE

NII 5418-110-00 ważne do 31.12.2006
Zatwierdzam do realizacji stałą organizację
ruchu w galosie z zmiarami. Termin wprowadzenia
innej organizacji ruchu należy zgłosić do
Departamentu Nieruchomości i Infrastruktury


2006-06-26

[Signature]
Marszałek Województwa Mazowieckiego

DROGA WOJEWÓDZKA NR 698

odc. od km ~~16+815~~ do km ~~17+480~~
17+510 18+175


ARKUSZ NR 28

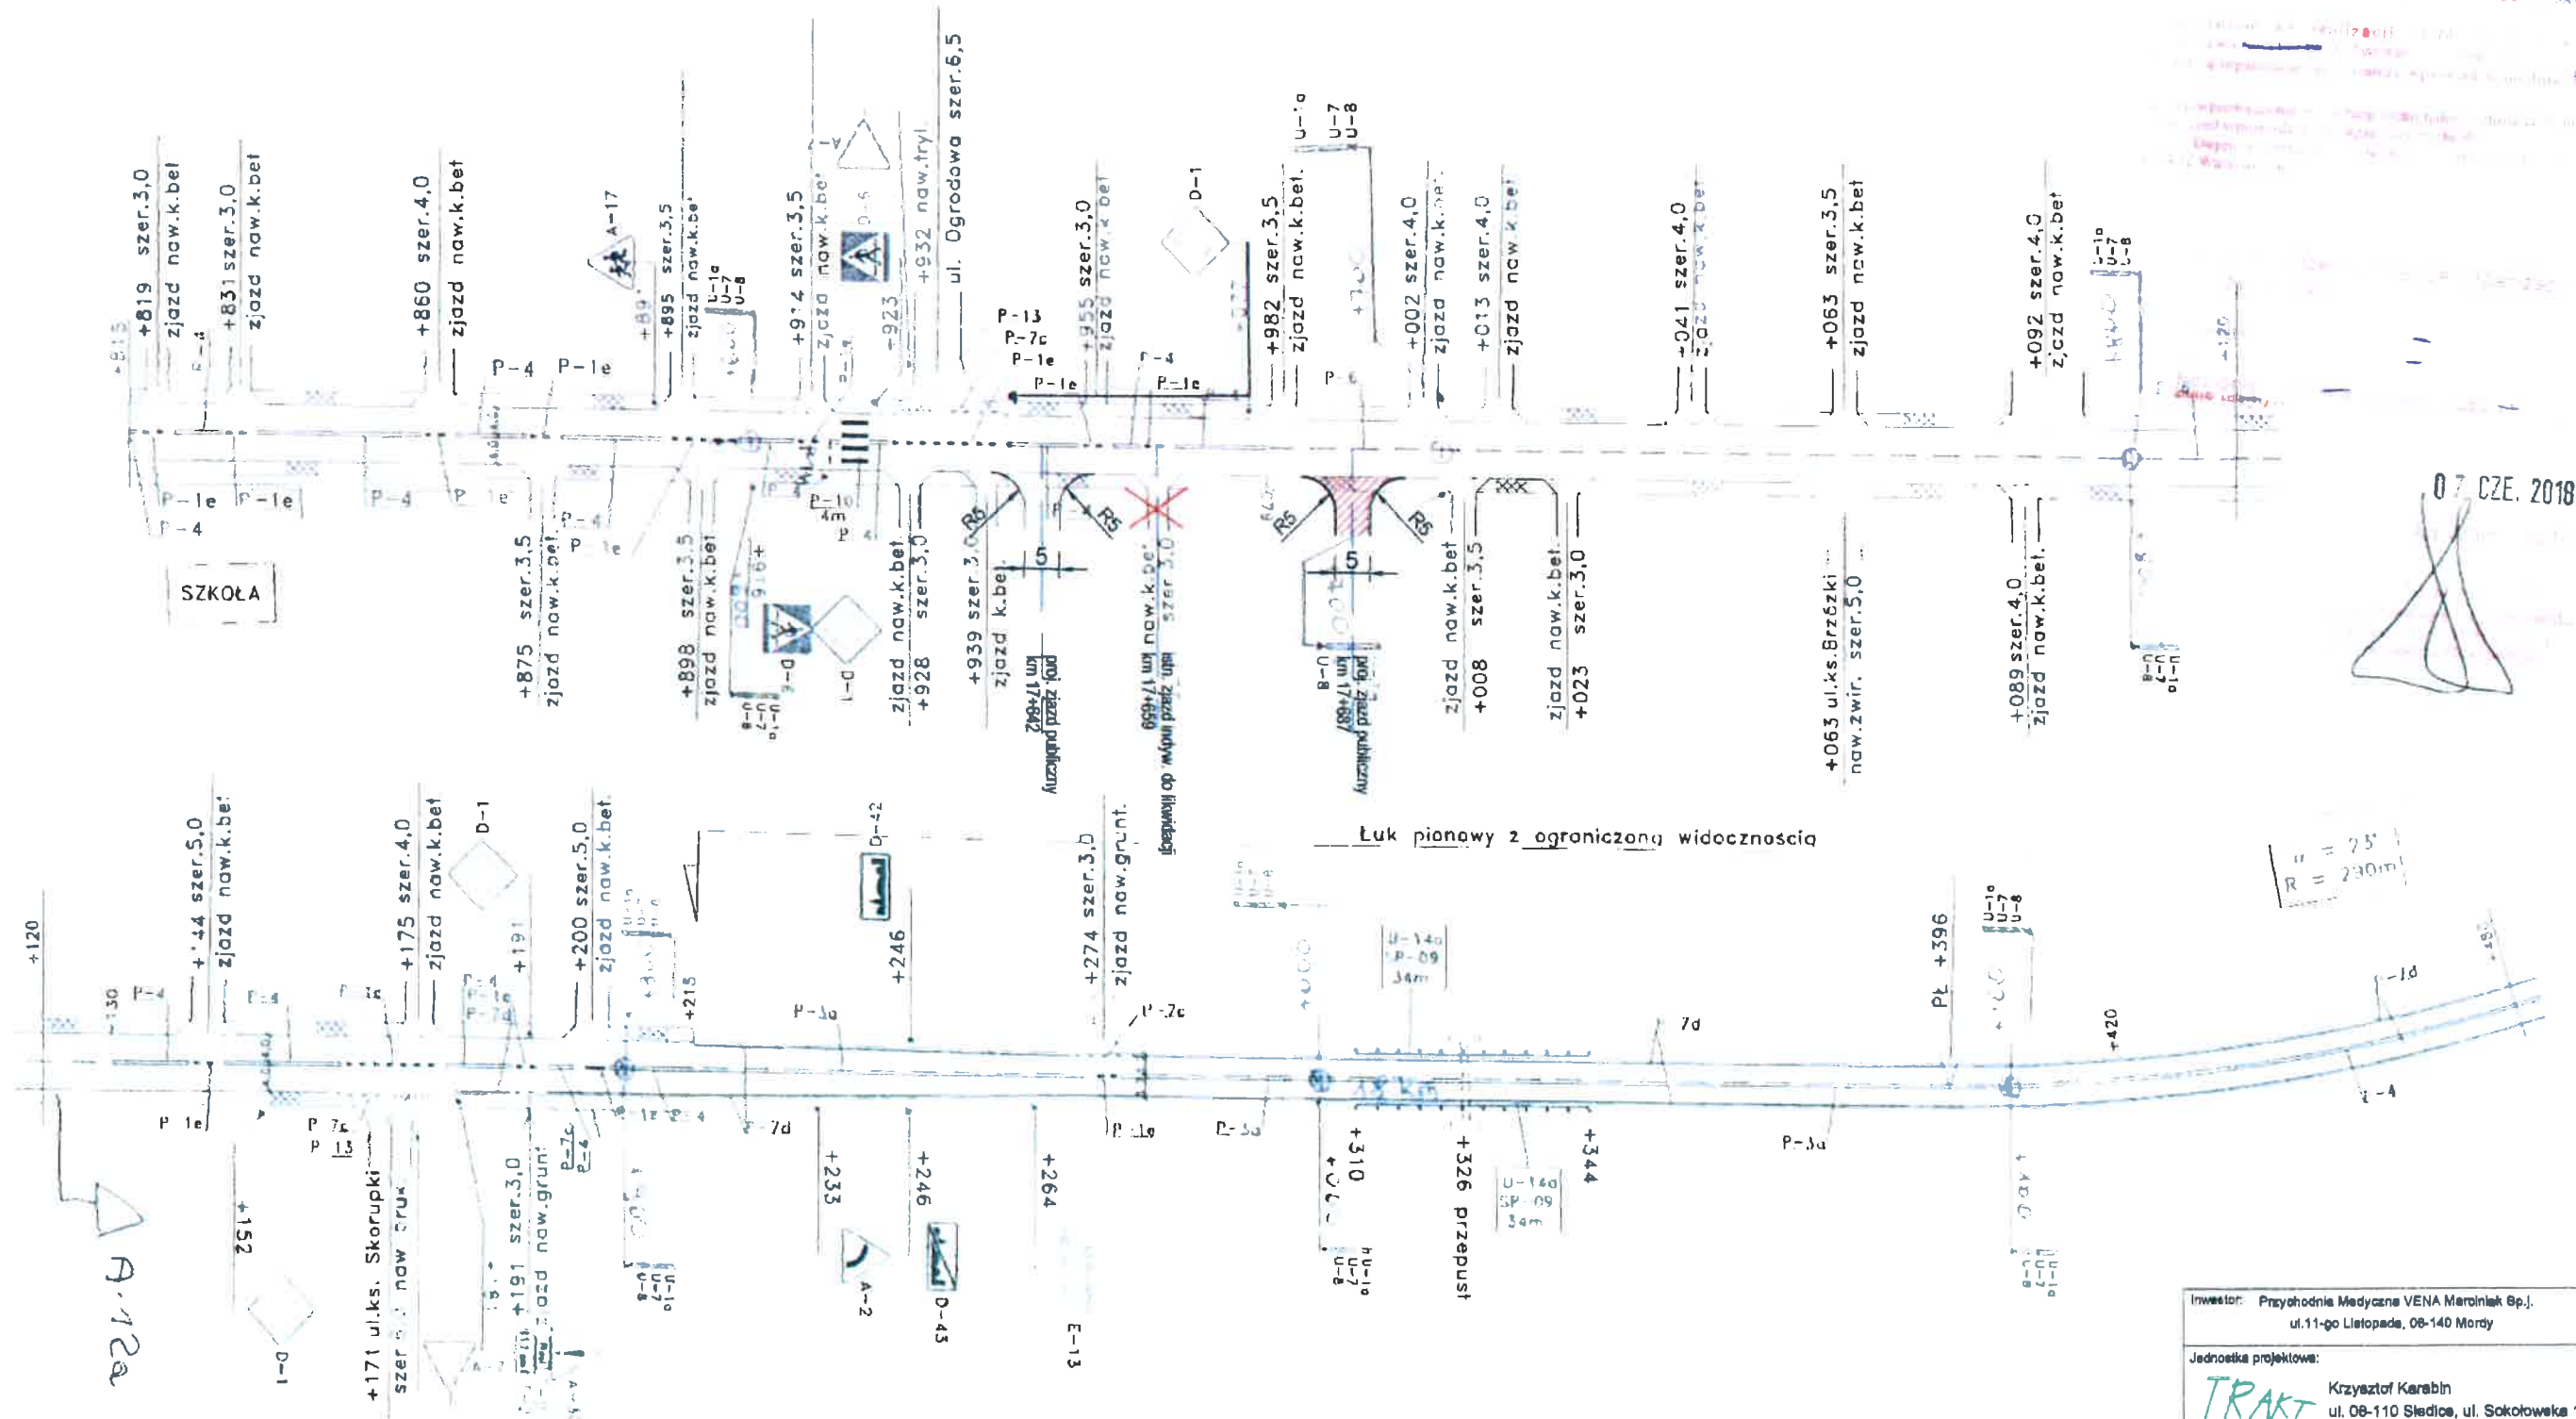

LEGENDA

- proj. zjazd
- istn. oznakowanie poziome

Inwestor: Przychodnia Medyczna VENA Marcinak Sp. z o.o. ul. 11-go Listopada, 08-140 Mordy	
Jednostka projektowa: TRAKT Krzysztof Karabin ul. 08-110 Siedlice, ul. Sokółowska 181A/A1-028 tel. 608-402-771; e-mail: biuro@trakt-projekt.pl	
Temat: Przebudowa zjazdu indywidualnego na publiczny z drogi wojewódzkiej nr 698 (ul. 11-go Listopada) położonej w m. Mordy na teren dz. nr 2219/2	
Stadium: Stała organizacja ruchu	
Tytuł rysunku: Plan oznakowania	Rys. 3
Projektant: mgr inż. Krzysztof Karabin MAZ0122/PODR08	skala: 1:1000
Podpis: <i>[Signature]</i>	Data: Kwiecień 2018 r.

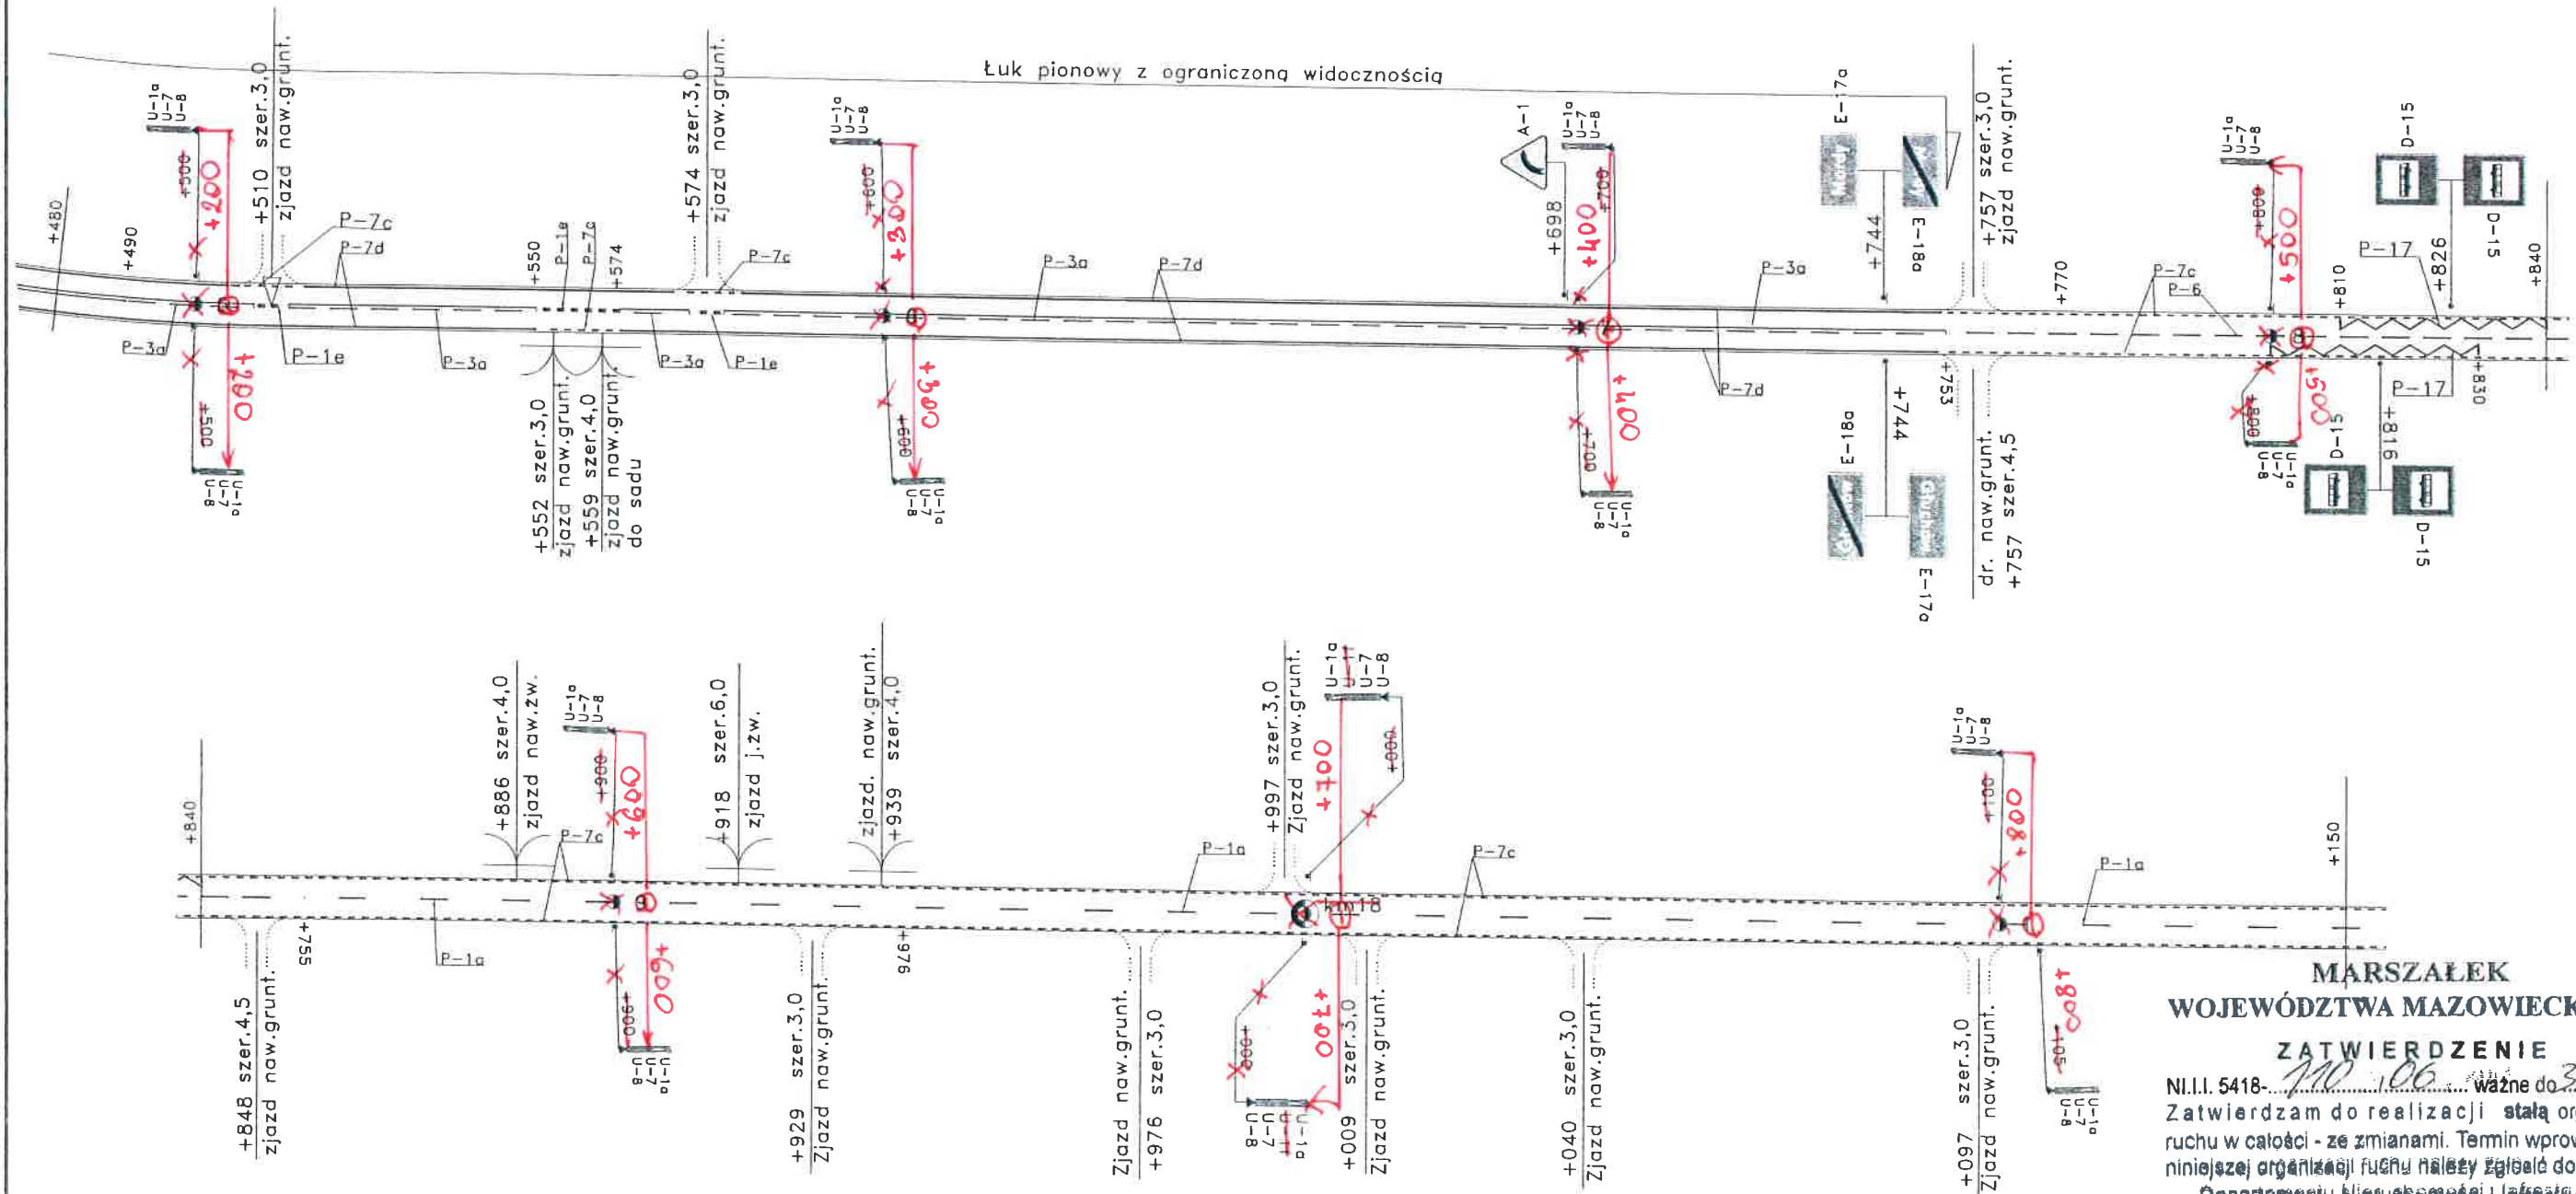

**MARSZAŁEK
WOJEWÓDZTWA MAZOWIECKIEGO**

ZATWIERDZENIE

NI.I.I. 5418-.....*MD 106*..... ważne do *31.12.07*
Zatwierdzam do realizacji stałą organizację
ruchu w całości - ze zmianami. Termin wprowadzenia
niniejszej organizacji ruchu należy zgłosić do:
Departamentu Nieruchomości i Infrastruktury
03-716 Warszawa, ul. Ks. I. Kłopotowskiego 6 fax: 022/ 6976666

Z up. Marszałka Województwa

mgr inż. Michał Lesiński
Kierownik Biura Inżynierii Ruchu

2006 -06- 26