


PODGiK.6640.92.2024

Skala 1:500

~~układ współrzędnych prostokątnych płaskich "PL-2000"~~
~~układ wysokości "PL-EVRF2007-NH"~~

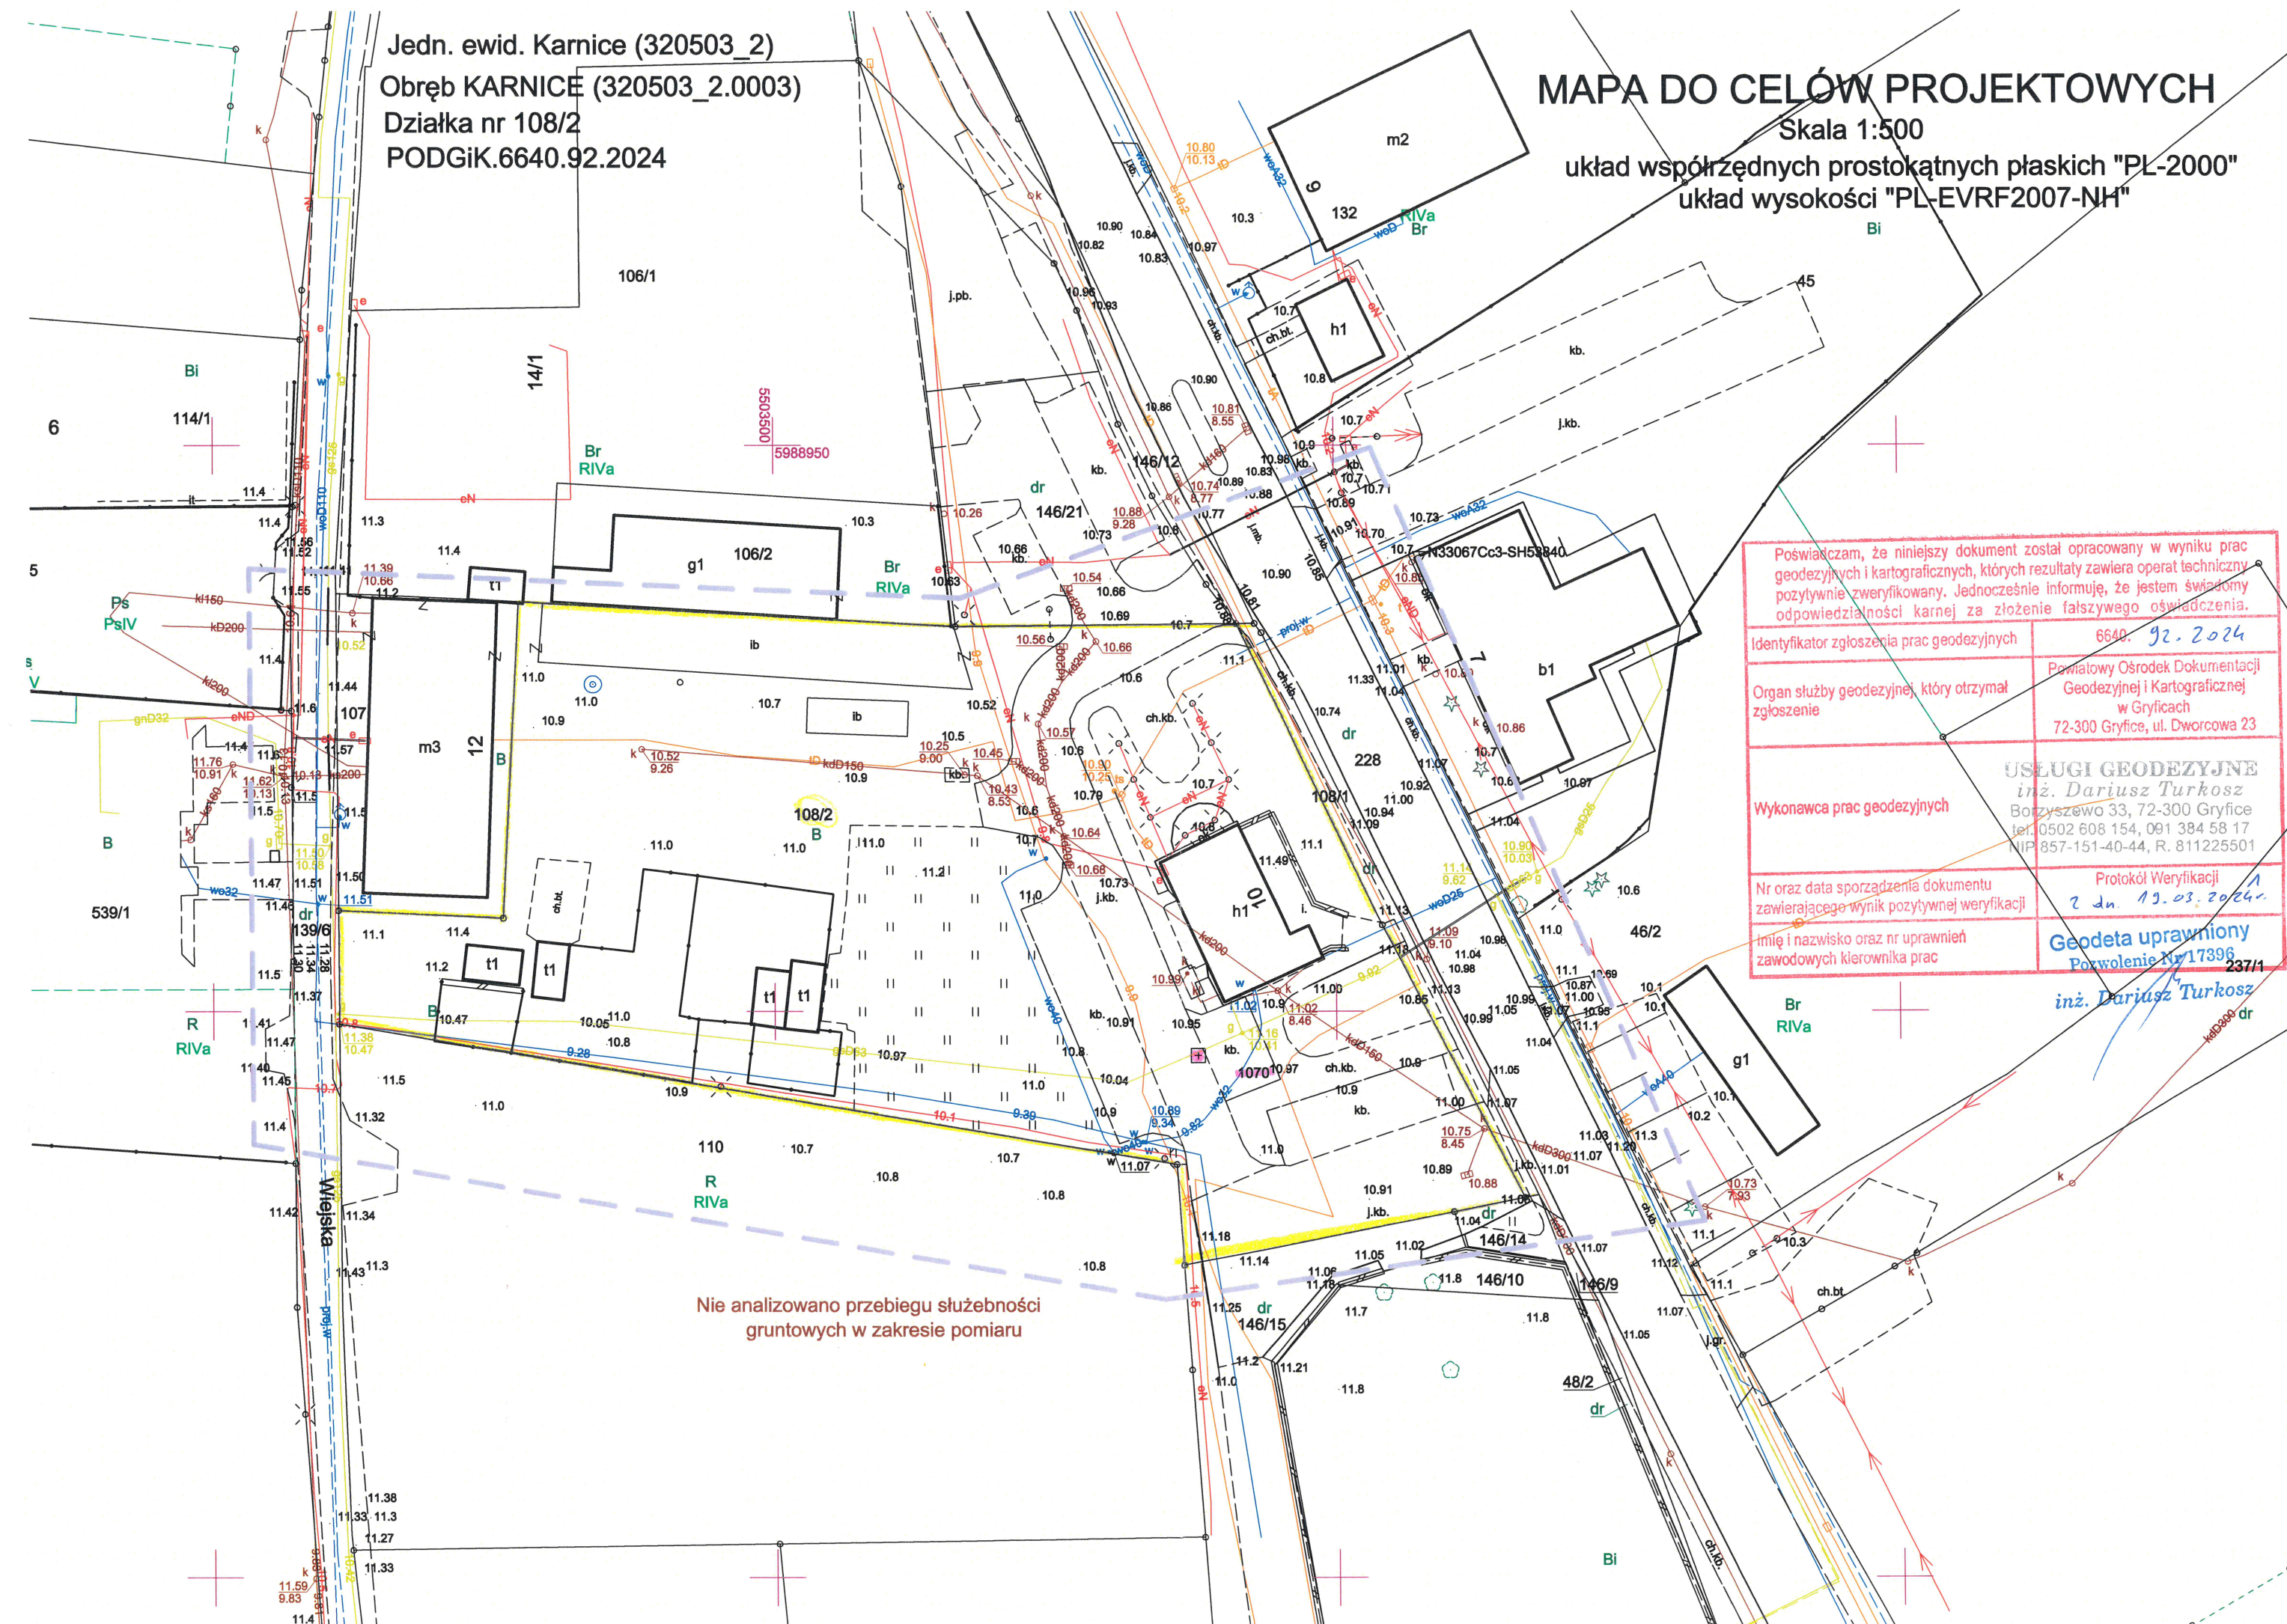

Poswiadczam, że niniejszy dokument został opracowany w wyniku prac geodezyjnych i kartograficznych, których rezultaty zawiera operat techniczny pozytywnie zweryfikowany. Jednocześnie informuję, że jestem świadomy odpowiedzialności karnej za złożenie fałszywego oświadczenia.

Identyfikator zgłoszenia prac geodezyjnych 6640. 92.2024

Organ służby geodezyjnej, który otrzymał zgłoszenie	Powiatowy Ośrodek Dokumentacji Geodezyjnej i Kartograficznej w Gryficach 72-300 Gryfice, ul. Dworcowa 23
---	---

USŁUGI GEODEZYJNE
inż. Dariusz Turkosz
Borzysszewo 33, 72-300 Gryfice
tel. 0502 608 154, 091 384 58 17
NIP 857-151-40-44, R. 811225501

Nr oraz data sporządzenia dokumentu
zawierającego wynik pozytywnej weryfikacji

Imię i nazwisko oraz nr uprawnień
zawodowych kierownika prac

Geodeta uprawniony
Pozwolenie Nr 17396

inż. Dariusz Turkosz