

M.Z.D.W. Warszawa Droga woj. nr 636
Rejon Drogowy Wołomin-Nowy Dwór Maz.
odc. od km 15+600 do km 16+000

SKALA 1:1000

2

MARSZAŁEK
WOJEWÓDZTWA MAZOWIECKIEGO

ZATWIERDZENIE


NID.I. 5418-393-08 ważna do 30.06.09
Zatwierdzam do realizacji stałą organizację
ruchu w całości - ze zmianami. Termin wprowadzenia
niniejszej organizacji ruchu należy zgłosić do:
Departamentu Nieruchomości i Infrastruktury
03-718 Warszawa, ul. Kałuzajska 15, fax: 022/ 5979802
2008-12-10

z up. Marszałka Województwa

Zastępca Dyrektora Departamentu
Nieruchomości i Infrastruktury

łuk pionowy z ograniczoną widocznością

łuk pionowy z ograniczoną widocznością

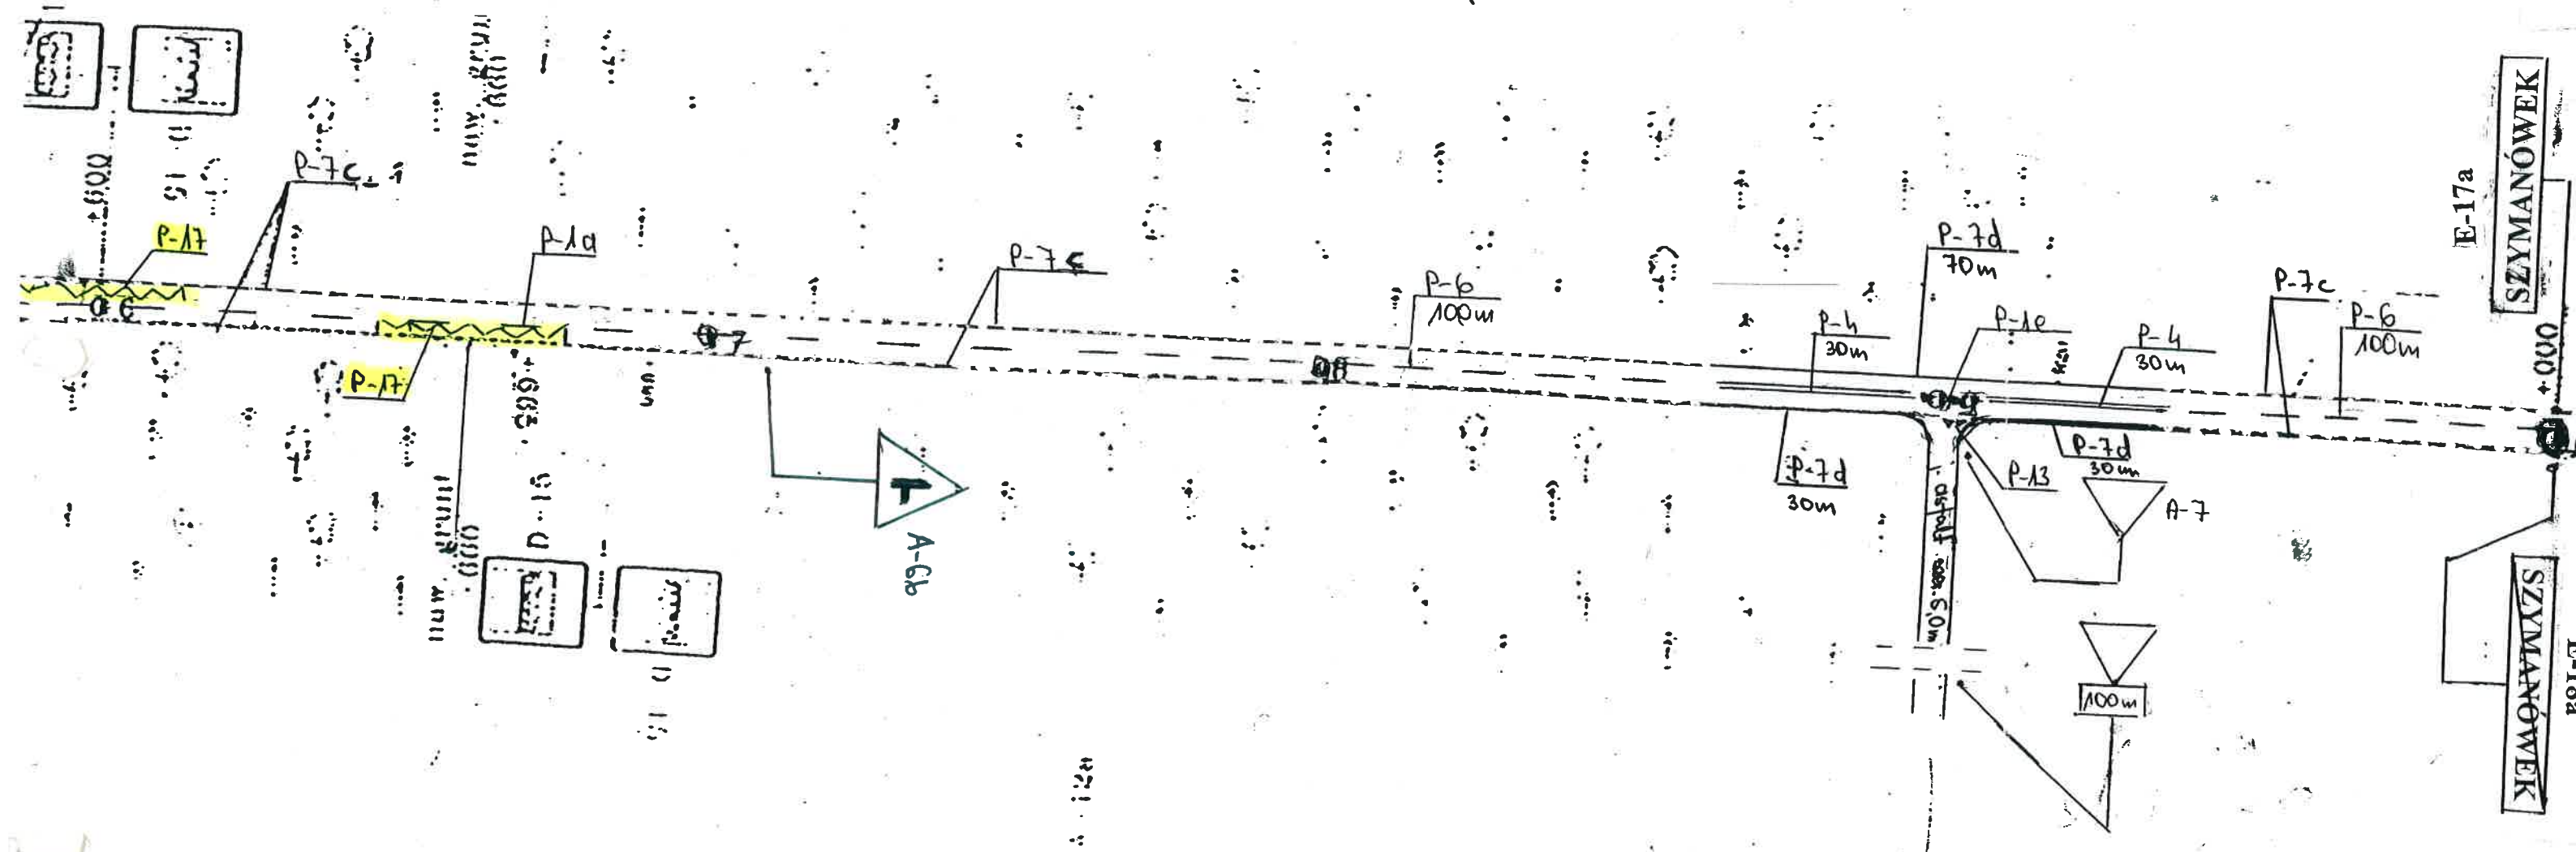

skala 1:1000

2313 LUT. 07


ZATWIERDZENIE Nr NI-B.4.8012.1 130.2018.AB

nadkom ~~Anur~~ WILK

Sredme

~~Tomasz Lewandowski~~
~~Zastępca Dyrektora Departamentu~~
~~Nieruchomości i Infrastruktury~~
~~ds. Transportu Drogowego~~

21 MAR. 2018

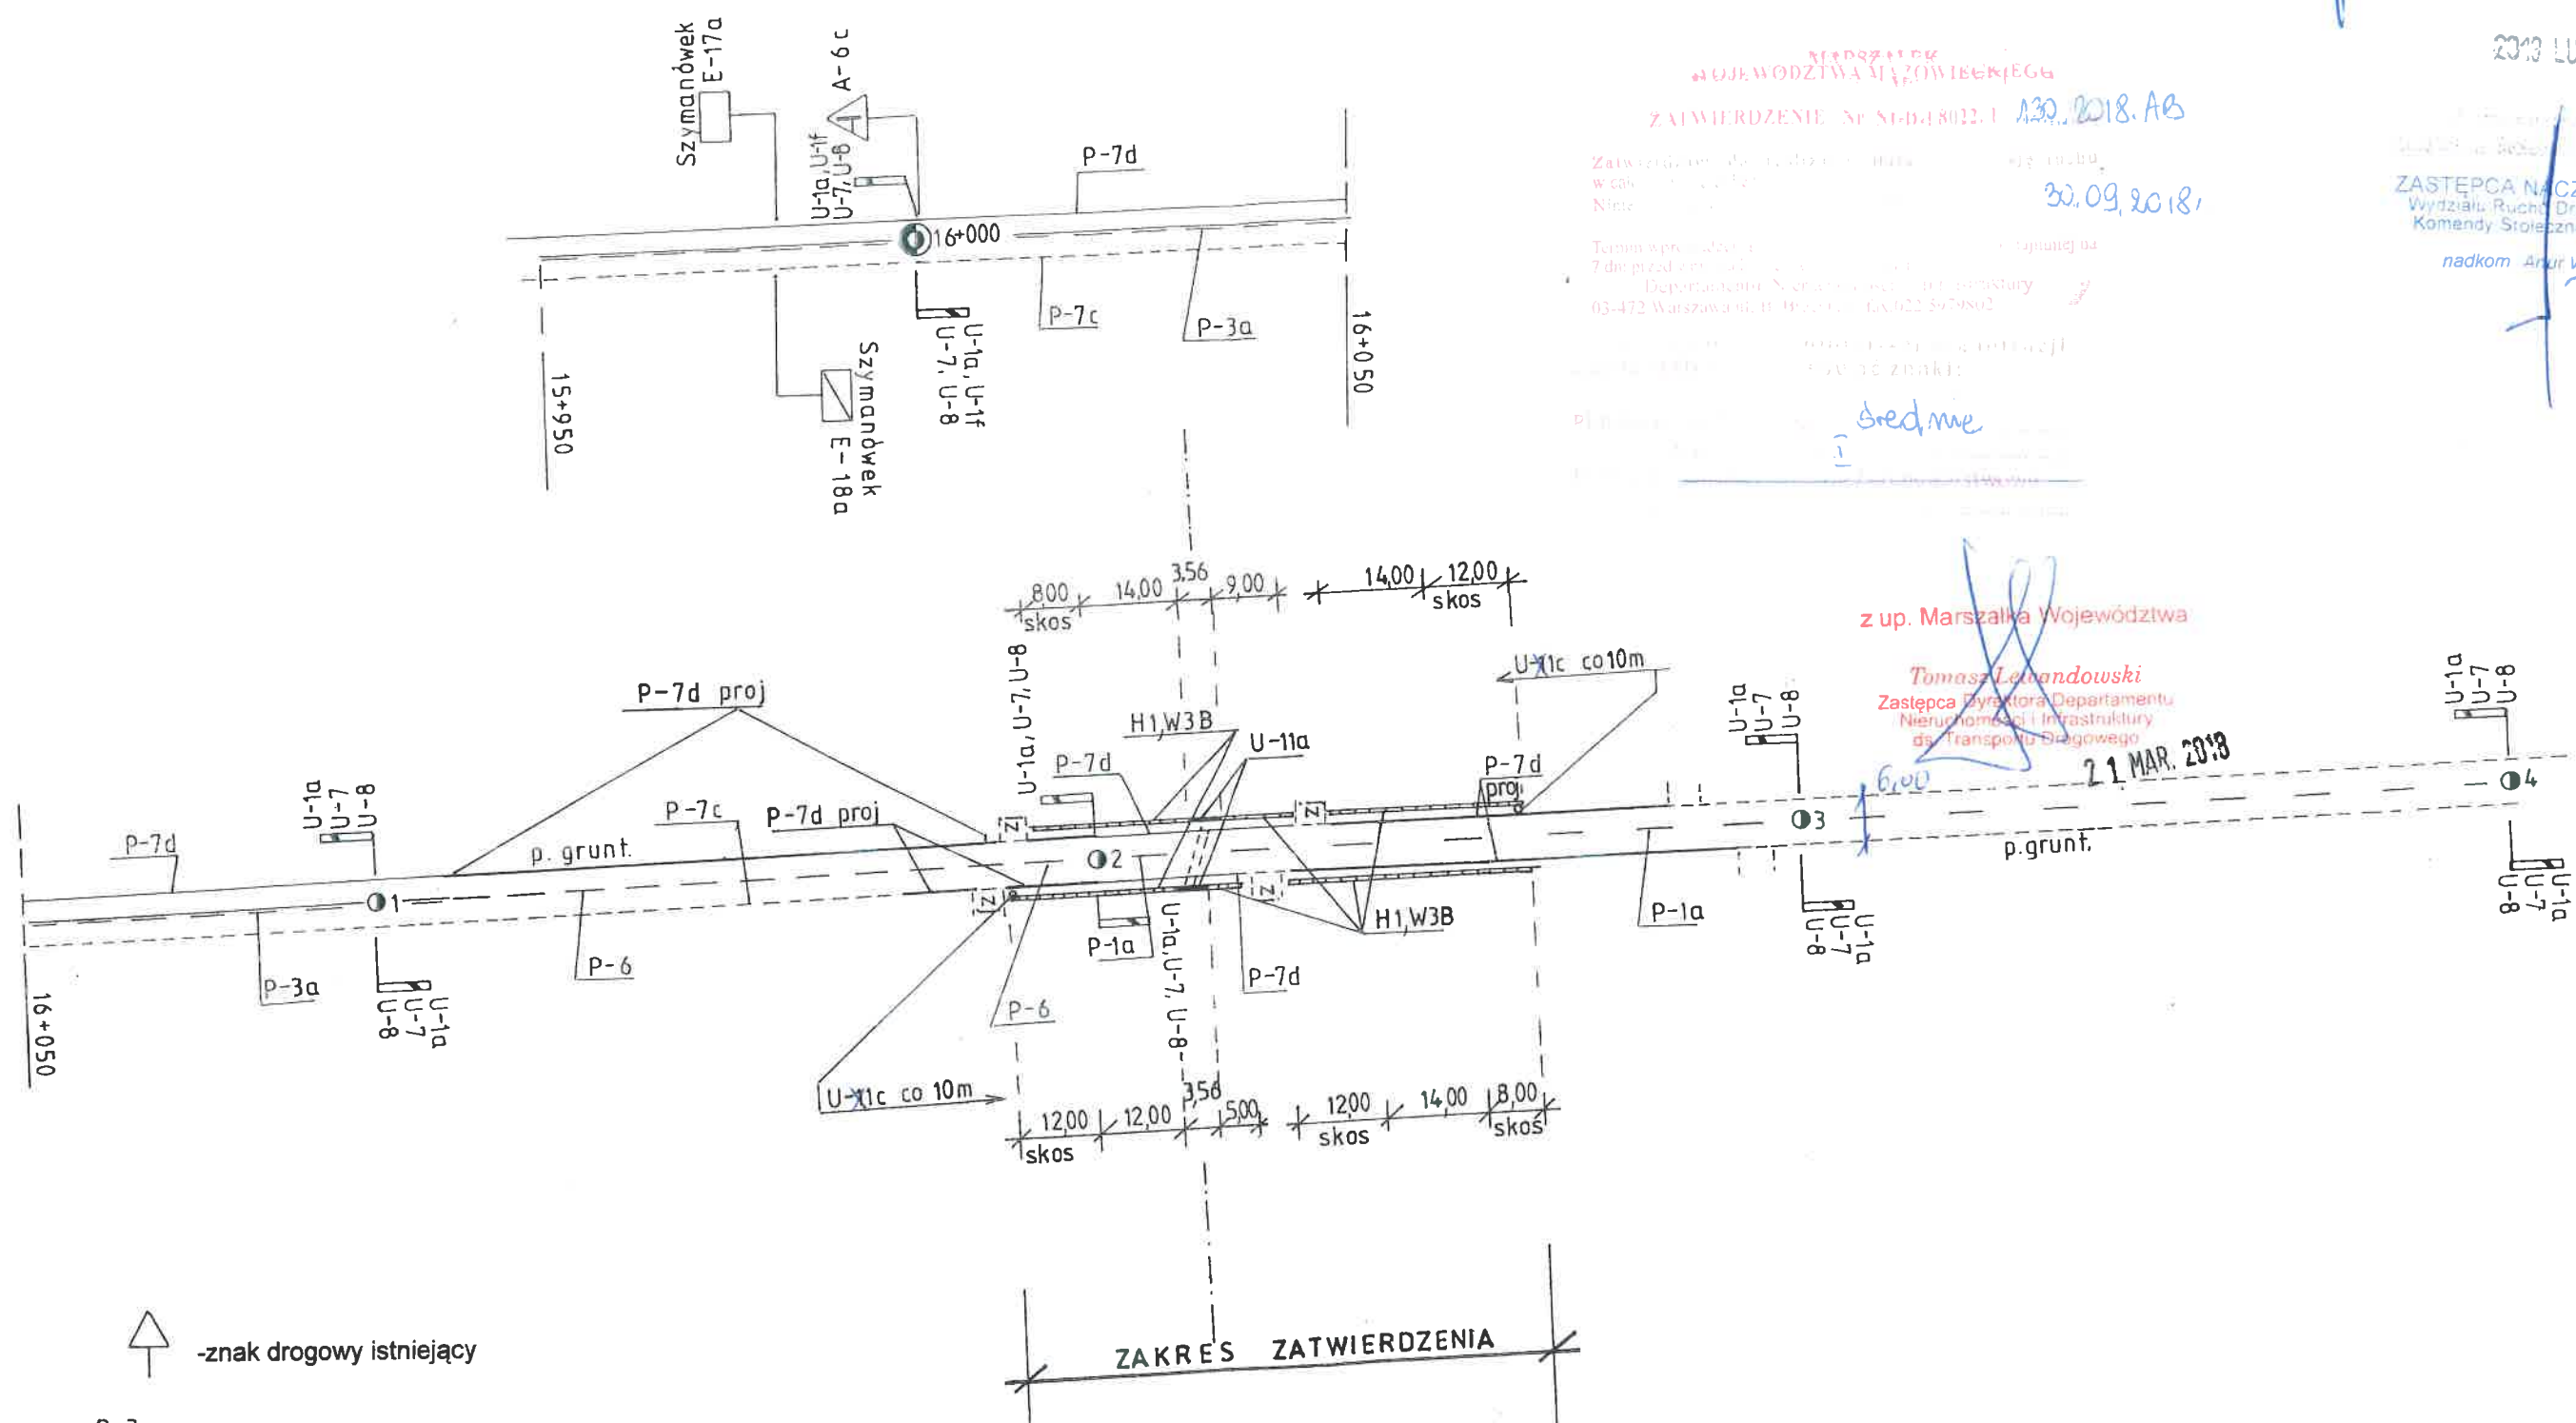

-znak drogowy istniejący

p-3a -istniejące oznakowanie poziome

UWAGA !

Zakres zatwierdzenia -projektowane bariery ochronne

[Signature]

STANOWISKO
DOKŁADU
ZATWIERDZENIE Nr SI-D-E8022.1. 501.2018.AB

Zatwierdzam do realizacji stałą organizację ruchu
wcałozu w...
Niniejszą organizację ruchu należy wprowadzić 30.03.2018

Termin wprowadzenia organizacji ruchu należy zgłosić najpóźniej na
7 dni przed wprowadzeniem organizacji ruchu
ruchu należy zastosować znaki:

Pionowe: wielkość: średnie
- typ folii: I
Poziome: cienkowarstwowe / grubowarstwowe

Z up. Marszałka Województwa

Katarzyna Wójcik
Dyrektor Departamentu
Numer telefonu: 622 347 980

29 SIE. 2018

JEDNOSTKA
PROJEKTOWA

DROGOWSKAZ

Usługi Projektowe Jan Libura
05-200 Wołomin ul. Wileńska 51A lokal 110
tel. 505 708 265 jan.libura@gmail.com


INWESTOR **Anna i Marek Beredowie**
ul. Szymanówek 24
05-240 Tłuszcz

OBIEKT **Projekt stałej organizacji ruchu DW 636**
ulicy Podkowińskiego w m. Mokra Wieś,
gmina Tłuszcz uwzględniający zjazd publiczny
do dz. nr ew. 284/2, obr. Mokra Wieś

PROJEKTOWAŁ
inż. Jan Libura

RYSUNEK **Projekt stałej organizacji ruchu**


BRANŻA	NR RYSUNKU	SKALA	DATA
DR	1	1:500	07.2018

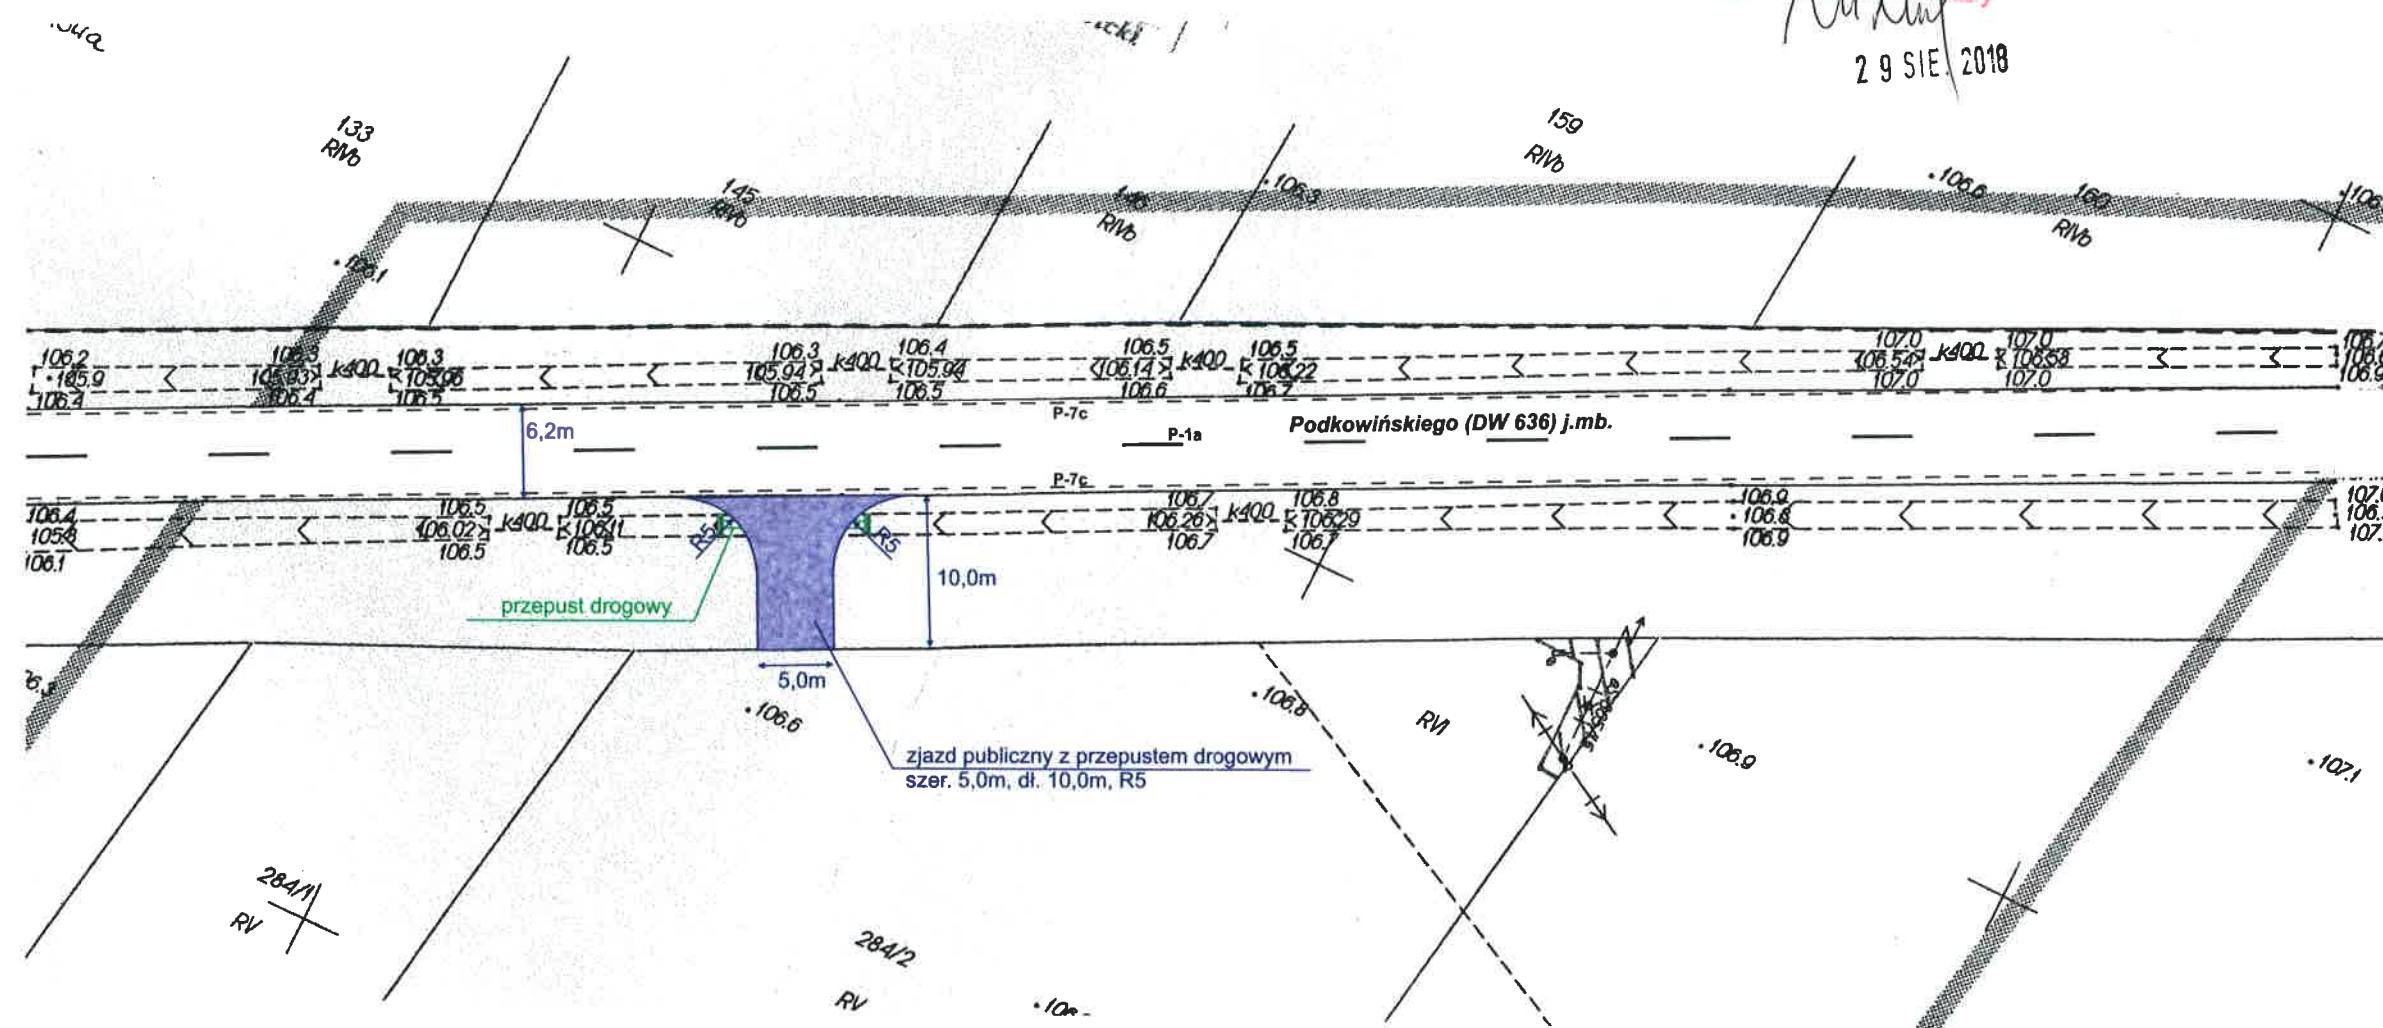

M.Z.D.W. Warszawa Droga woj. nr 636
Rejon Drogowy Wołomin-Nowy Dwór Maz.
odc. od km 16+000 do km 17+000

SKALA 1:100

22

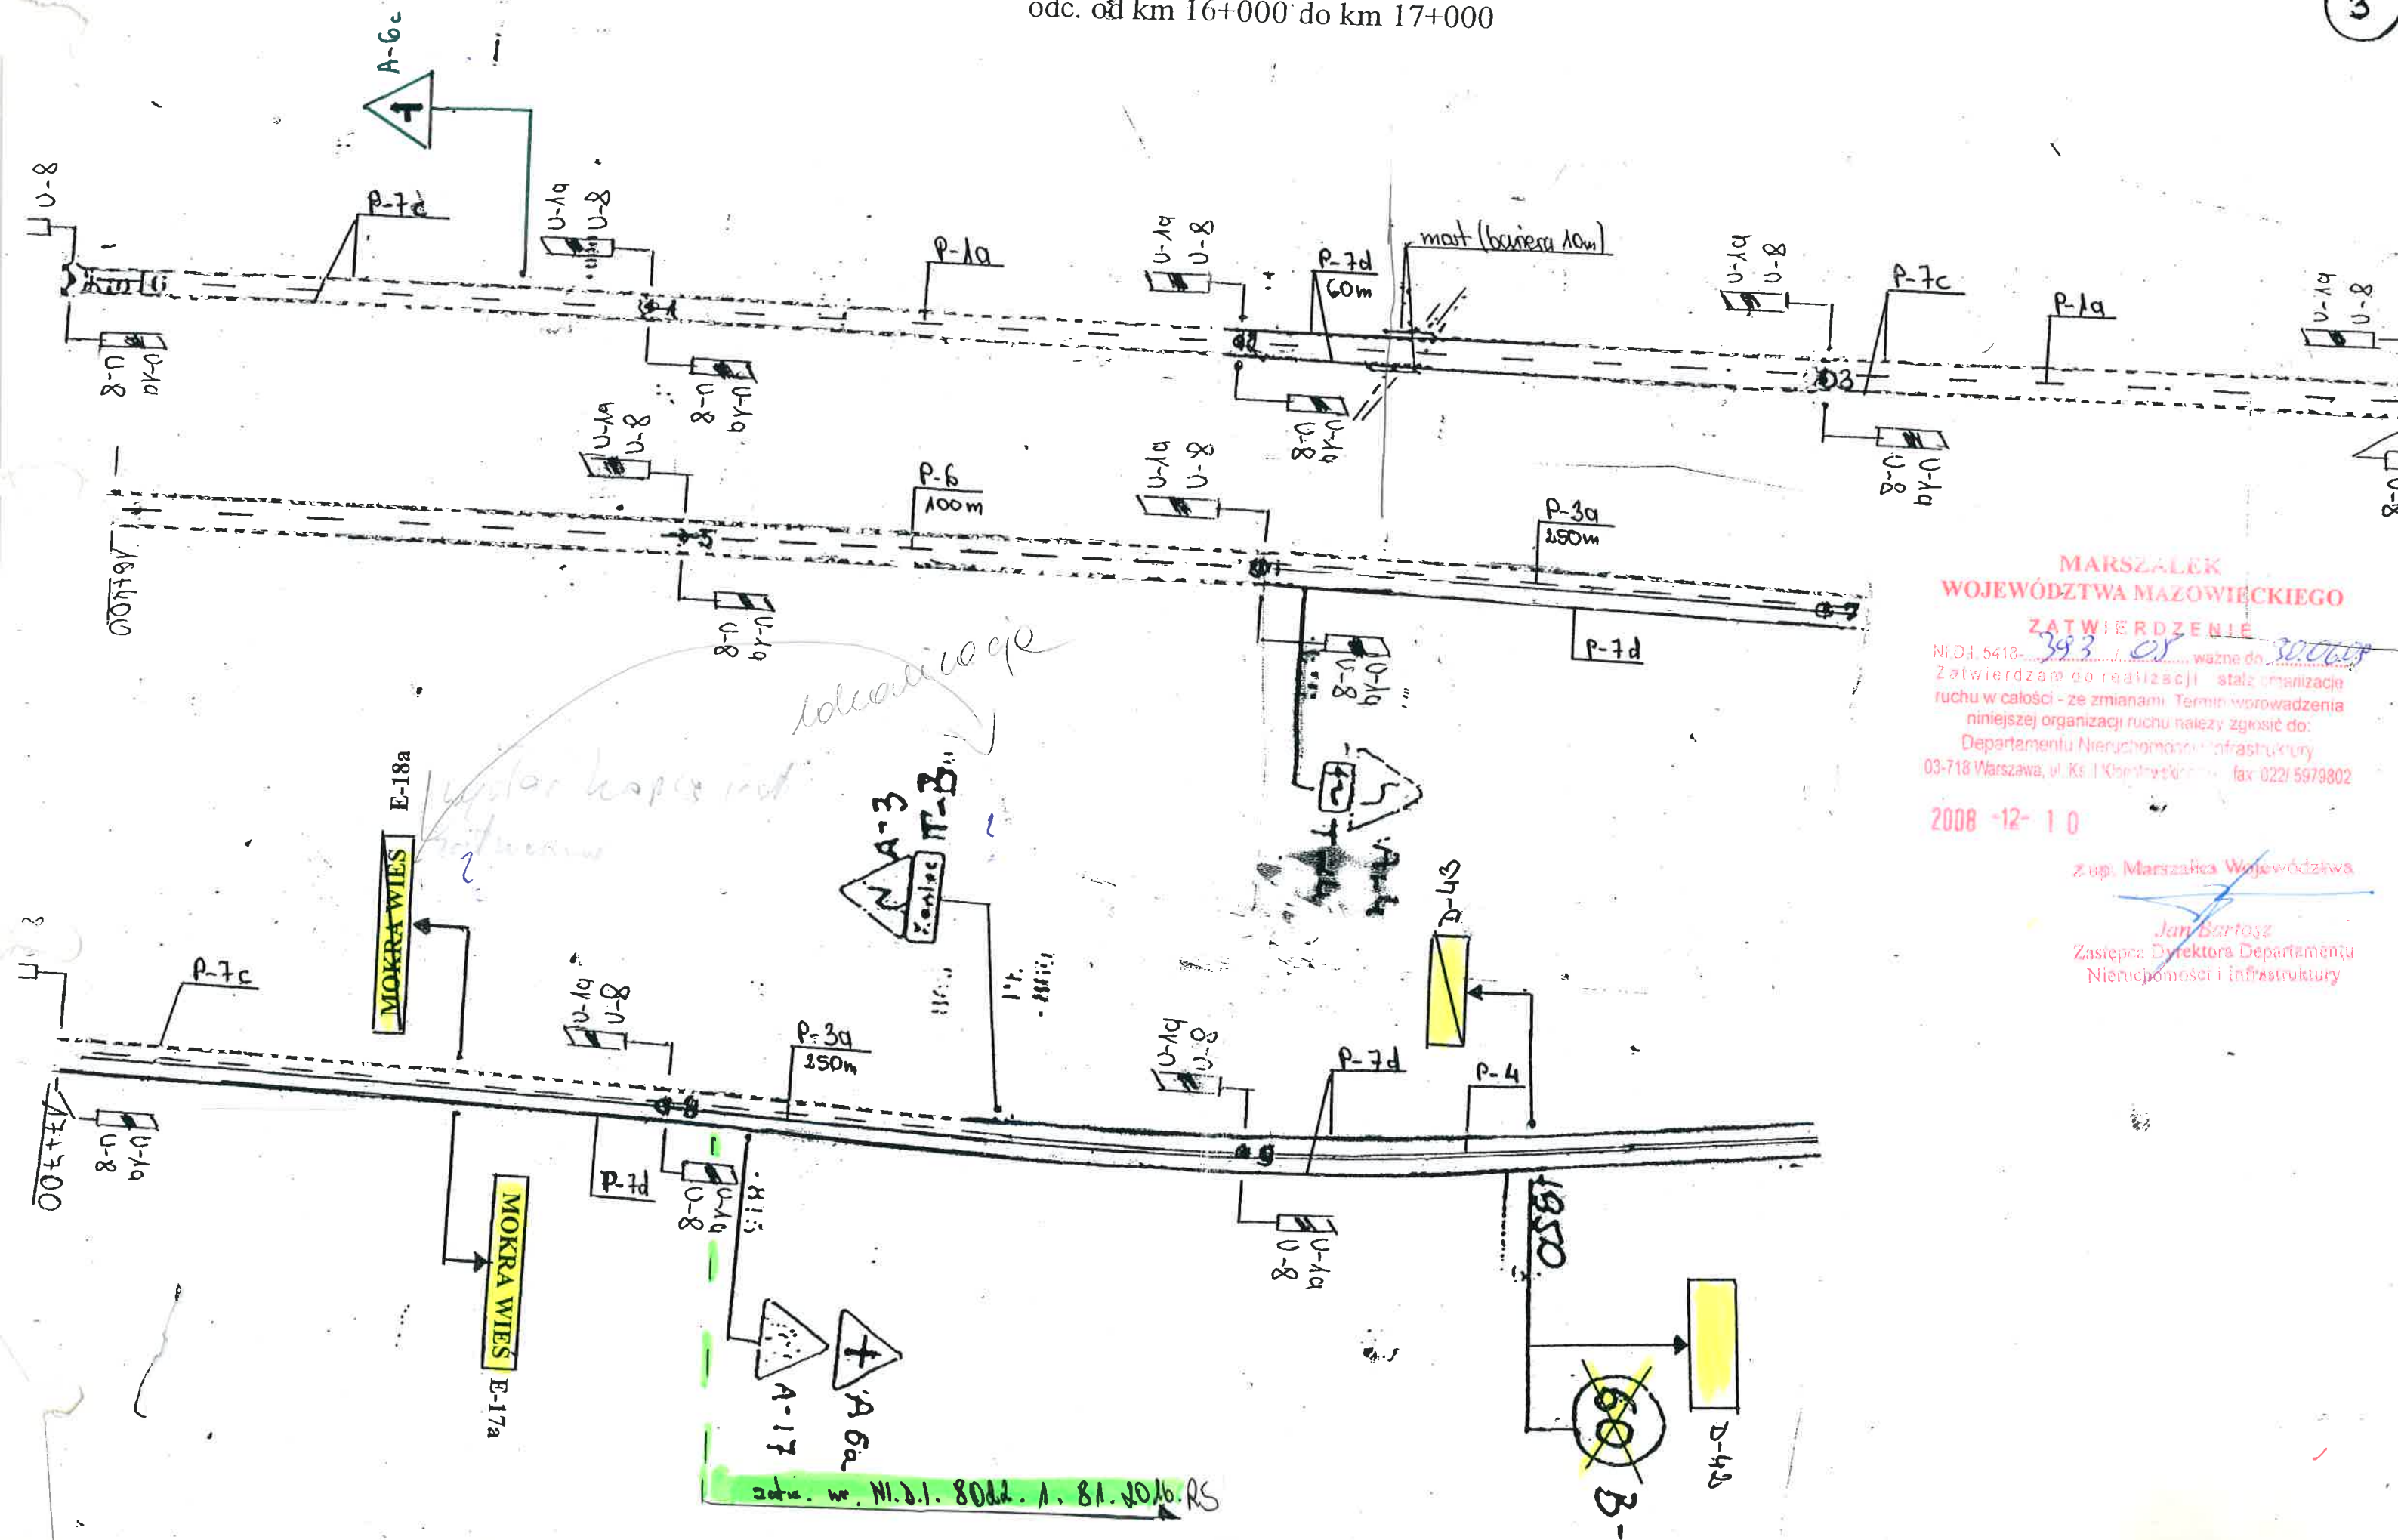

MARSZAŁEK
WOJEWÓDZTWA MAZOWIECKIEGO

ZATWIERDZENIE

NrD.1.5418-393 J. *CS* ważne do 30.06.2017
Zatwierdzam do realizacji stałą organizację
ruchu w całości - ze zmianami. Termin wprowadzenia
niniejszej organizacji ruchu należy zgłosić do:
Departamentu Nieruchomości i Infrastruktury
03-718 Warszawa, ul. Kałł Kłobucki 100 tel. 0221 5979802

2008-12-10

~~z up. Marszałka Województwa~~

Jan Bartosz
Zastępca Dyrektora Departamentu
Nieruchomości i infrastruktury