


LEGENDA:


- CDSO CENTRALA DSO MULTIVES - SZAFKA RACK 19"
- GŁOŚNIK NAŚCIENNY - ABT-W6
- GŁOŚNIK SUFITOWY - ABT-S2010
- GŁOŚNIK SUFITOWY - ABT-S136
- DFMS MIKROFON STRAŻAKA - ABT-DFMS
- DMS MIKROFON STREFOWY - ABT-DMS

SYSTEM OPISU GŁOŚNIKÓW:

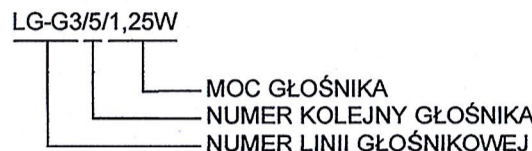

DOKUMENTACJA POWYKONAWCZA

SCHEMAT BUDYNKU SZPITALA

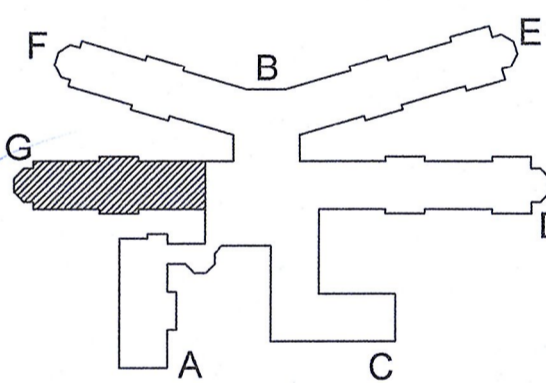

SEGMENT "G"

INWESTYCJA:	BUDOWA MAZOWIECKIEGO SZPITALA WOJEWÓDZKIEGO DREWNICA		NR PROJEKTU:	MSW-ZAB-84
ADRES INWESTYCJI:	ul. RYCHLIŃSKIEGO 1, 05-091 ZĄBKI			
INWESTOR:	MAZOWIECKI SZPITAL WOJEWÓDZKI DREWNICA SP. Z O.O. UL. DREWNICKA 5, 05-091 ZĄBKI			
FAZA:	Dokumentacja Powykonawcza			
BRANŻA:	TELETECHNIKA			
DATA:	2018-01-16			
<div><div></div><div><p>PAS PROJEKT ARCHITECTS UL. PLANTOWA 5 05-530 NADARZYN TEL. (022) 739-90-25 FAX (022) 739-79-00 www.pasprojekt.com</p></div><div><p>KIEROWNIK PRAC Łukasz Pawłowski</p></div></div>				
ZESPÓŁ PROJEKTOWY:	MIŁOŚĆ NADZIERSKI	NR UP:	PODPIŚ:	
PROJEKTOWAŁ:	Robert Kuźniński			
OPRACOWAŁ:	Krzysztof Wojtowicz			
OPRACOWAŁ:	Piotr Ferdyn			
TREŚĆ RYSUNKU:	SEGMENT G. PIĘTRO I. PLAN INSTALACJI DSO		SKALA:	1:100
			NR.RYS:	DSO-G02