



2\_PIĘTRO Segment\_B

LEGENDA:

- CDSO CENTRALA DSO MULTIVES - SZAFKA RACK 19"
- GŁOŚNIK NAŚCIENNY - ABT-W6
- GŁOŚNIK SUFITOWY - ABT-S2010
- GŁOŚNIK SUFITOWY - ABT-S136
- POŻAROWY GŁOŚNIK PROJEKTOROWY - MCR-SMSP20
- DFMS MIKROFON STRAŻAKA - ABT-DFMS
- DMS MIKROFON STREFOWY - ABT-DMS

SYSTEM OPISU GŁOŚNIKÓW:

- LG-B2/6/1,25W
- MOC GŁOŚNIKA
- NUMER KOLEJNY GŁOŚNIKA
- NUMER LINII GŁOŚNIKOWEJ

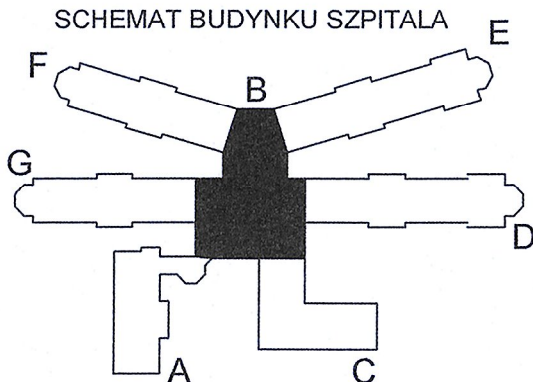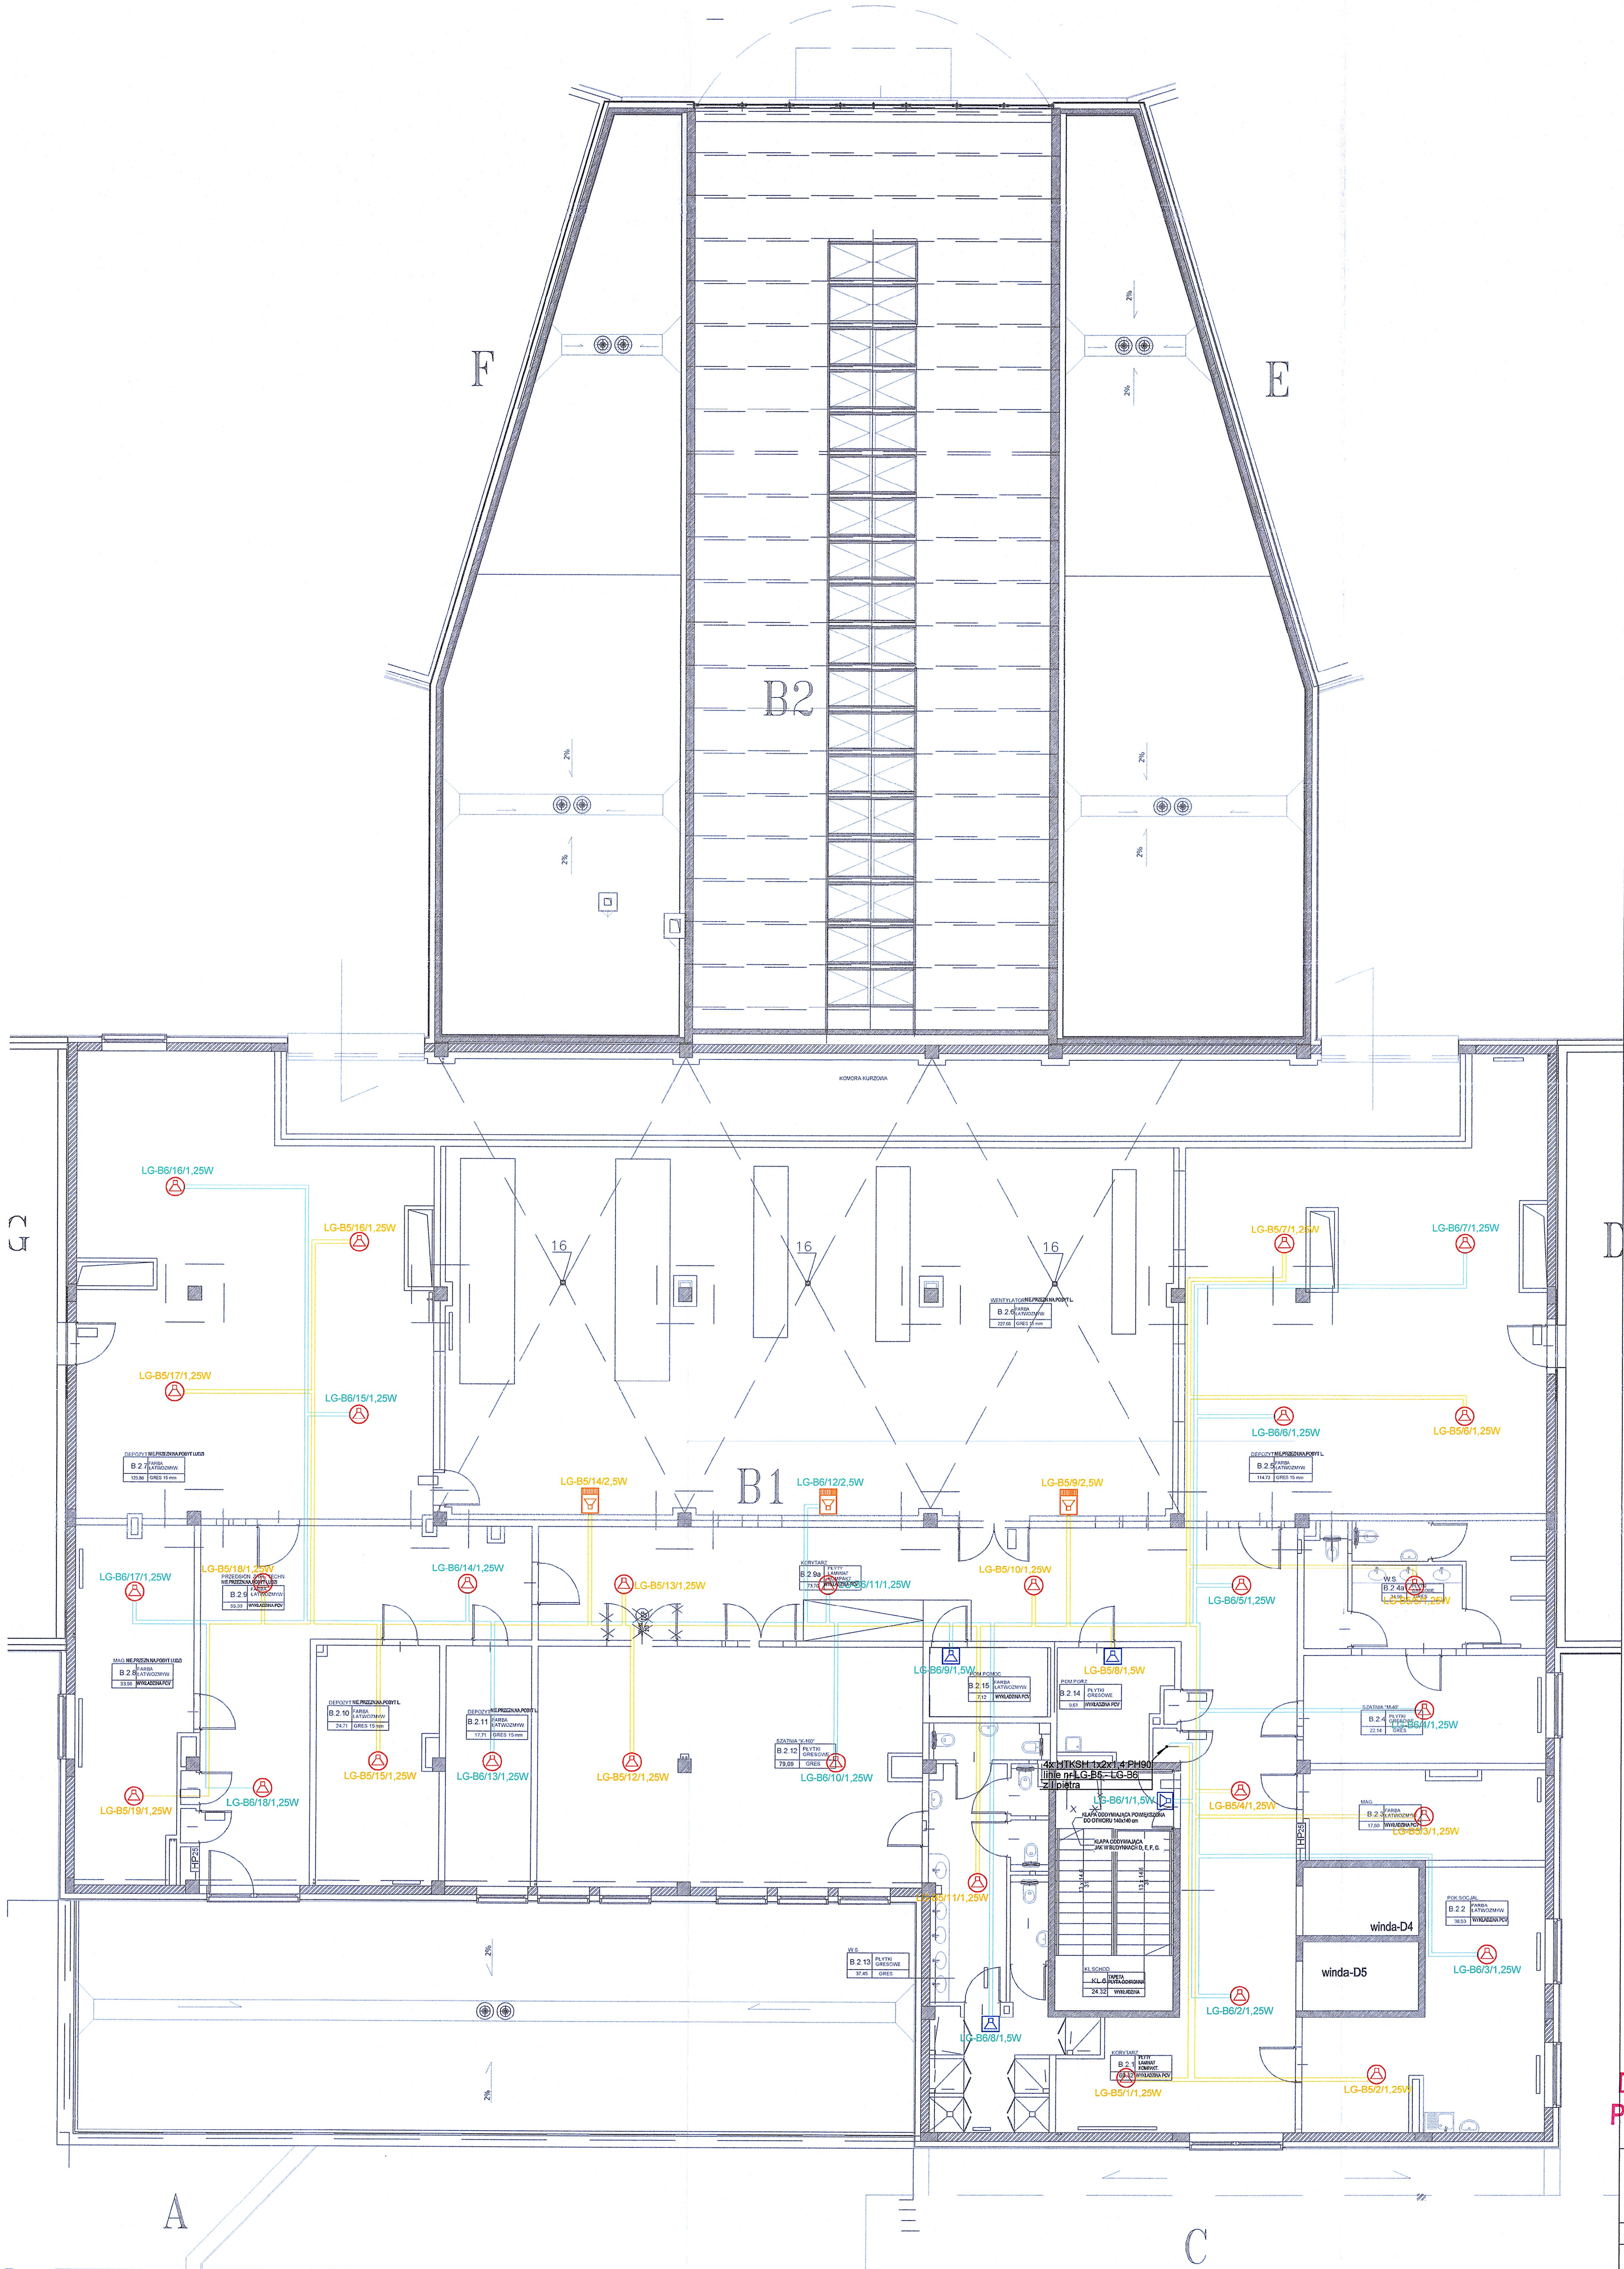

DOKUMENTACJA POWYKONAWCZA SEGMENT "B"

INWESTYCJA:		NR PROJEKTU:				
BUDOWA MAZOWIECKIEGO SZPITALA WOJEWÓDZKIEGO DREWNIKA		MSW-ZAB-84				
ADRES INWESTYCJI: ul. RYCHLIŃSKIEGO 1, 05-091 ZĄBKI						
INWESTOR:						
MAZOWIECKI SZPITAL WOJEWÓDZKI DREWNIKA SP. Z O.O. UL. DREWNIKA 5, 05-091 ZĄBKI						
FAZA:						
Dokumentacja Powykonawcza						
BRANŻA:						
TELETECHNIKA						
DATA:						
2018-01-16						
BUDOWA MAZOWIECKIEGO SZPITALA WOJEWÓDZKIEGO DREWNIKA ZESPÓŁ PROJEKTOWY INSTRUMENTALNA I PROJEKTOWA				KTEROŚCI ROBÓT ELEKTRYCZNYCH <i>Robert Kułpiński</i> Krzysztof Pawłowski		
	PAS PROJEKT ARCHI STUDIO UL. PLANTOWA 5 05-830 NADARZYN TEL. (022) 739-90-25 FAX (022) 739-79-06 <a href="http://www.pasprojekt.com">www.pasprojekt.com</a>					
	ZESPÓŁ PROJEKTOWY:			NR UPD:		
	PROJEKTOWAŁ:			PROJEKTOWAŁ:		
	Robert Kułpiński					
	OPRACOWAŁ:			OPRACOWAŁ:		
	Krzysztof Wojłowicz					
	OPRACOWAŁ:		OPRACOWAŁ:			
	Piotr Ferdyn					
	TREŚĆ RYSUNKU: SEGMENT B. PIĘTRO II PLAN INSTALACJI DSO		SKALA: 1:100			
		NR.RYS.: DSO-B03				