

LEGENDA:


- CD SO  
CENTRALA DSO  
MULTIVES - SZAFKA RACK 19"
- GŁOŚNIK NAŚCIENNY - ABT-W6
- GŁOŚNIK SUFITOWY - ABT-S2010
- GŁOŚNIK SUFITOWY - ABT-S136
- DFMS  
MIKROFON STRAŻAKA - ABT-DFMS
- DMS  
MIKROFON STREFOWY - ABT-DMS

SYSTEM OPISU GŁOŚNIKÓW:

- LG-D2/5/1,25W
- MOC GŁOŚNIKA
- NUMER KOLEJNY GŁOŚNIKA
- NUMER LINII GŁOŚNIKOWEJ

DOKUMENTACJA  
POWYKONAWCZA

SCHEMAT BUDYNKU SZPITALA

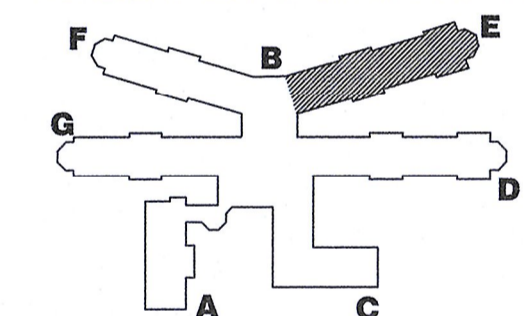

SEGMENT "E"

INWESTYCJA:	BUDOWA MAZOWIECKIEGO SZPITALA WOJEWÓDZKIEGO DREWNIKA	NR PROJEKTU:	MSW-ZAB-04
ADRES INWESTYCJI:	ul. RYCHLIŃSKIEGO 1, 05-091 ZĄBKI		
INWESTOR:	MAZOWIECKI SZPITAL WOJEWÓDZKI DREWNIKA SP. Z O O UL. DREWNIKA 5, 05-091 ZĄBKI		
FAZA:	Dokumentacja Powykonawcza		
BRANŻA:	TELETECHNIKA		
DATA:	2018-01-16		
<b>PROJEKT</b>			
PAS PROJEKT ARCHI STUDIO UL. PLANTOWA 5 05-830 NADARZYN TEL. (022) 730-00-25, FAX (022) 730-70-05 www.pasprojekt.com			
KIEROWNIK ROBÓT ELEKTRYCZNYCH <i>Łukasz Pawłowski</i>		NR RYS.: DSO-E02	
PROJEKTOWY: Robert Kuipinski		NR UPŁ.: PROJEKTOWY:	
OPRACOWAŁ: Krzysztof Wójcicki		OPRACOWAŁ:	
OPRACOWAŁ: Piotr Ferdyn		OPRACOWAŁ:	
TREŚĆ RYSUNKU: SEGMENT E. PIĘTRO 1. PLAN INSTALACJI DSO		SKALA: 1:100	