


LEGENDA:

- CDSDO CENTRALA DSO MULTIVES - SZAFKA RACK 19"
- GŁOŚNIK NAŚCIENNY - ABT-W6
- GŁOŚNIK SUFITOWY - ABT-S2010
- GŁOŚNIK SUFITOWY - ABT-S136
- MIKROFON STRAŻAKA - ABT-DFMS
- MIKROFON STREFOWY - ABT-DMS

SYSTEM OPISU GŁOŚNIKÓW:

- LG-D2/5/1,25W
- MOC GŁOŚNIKA
- NUMER KOLEJNY GŁOŚNIKA
- NUMER LINII GŁOŚNIKOWEJ

SCHEMAT BUDYNKU SZPITALA

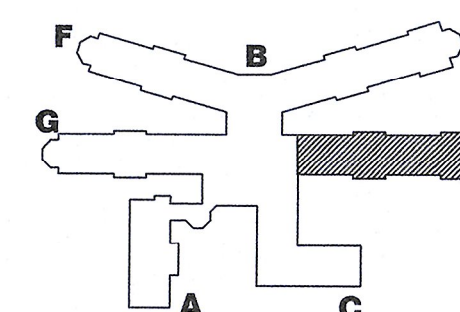

DOKUMENTACJA POWYKONAWCZA SEGMENT "D"

INWESTYCJA:	BUDOWA MAZOWIECKIEGO SZPITALA WOJEWÓDZKIEGO DREWNIKA	NR PROJEKTU:	MSW-ZAB-84
ADRES INWESTYCJI:	ul. RYCHLIŃSKIEGO 1, 05-091 ZĄBKI	INWESTOR:	MAZOWIECKI SZPITAL WOJEWÓDZKI DREWNIKA SP. Z O.O. UL. DREWNIKA 5, 05-091 ZĄBKI
FAZA:	Dokumentacja Powykonawcza	BRANŻA:	TELETECHNIKA
DATA:	2018-01-16		
<p>PROJEKT</p> <p>PAS PROJEKT ARCHITECTURA I INŻYNIERIA</p> <p>UL. PLANTOWA 5</p> <p>05-830 NADARZYN</p> <p>TEL. (022) 738-90-25, FAX (022) 739-79-08</p> <p>www.pasprojekt.com</p>			
OPRACOWAŁ:	Krzysztof Wójcik	OPRACOWAŁ:	Piotr Ferdyń
OPRACOWAŁ:	Piotr Ferdyń	OPRACOWAŁ:	Piotr Ferdyń
TREŚĆ RYSUNKU:		SKALA:	NR. RYS.
SEGMENT D. PARTER.		1:100	DSO-D01
PLAN INSTALACJI DSO			