


LEGENDA:

- CDSO
CENTRALA DSO
MULTIVES - SZAFKA RACK 19"
- GŁOŚNIK NAŚCIENNY - ABT-W6
- GŁOŚNIK SUFITOWY - ABT-S2010
- GŁOŚNIK SUFITOWY - ABT-S136
- DFMS
MIKROFON STRAŻAKA - ABT-DFMS
- DMS
MIKROFON STREFOWY - ABT-DMS

SYSTEM OPISU GŁOŚNIKÓW:

- LG-D2/5/1,25W
- MOC GŁOŚNIKA
NUMER KOLEJNY GŁOŚNIKA
NUMER LINII GŁOŚNIKOWEJ

SCHEMAT BUDYNKU SZPITALA

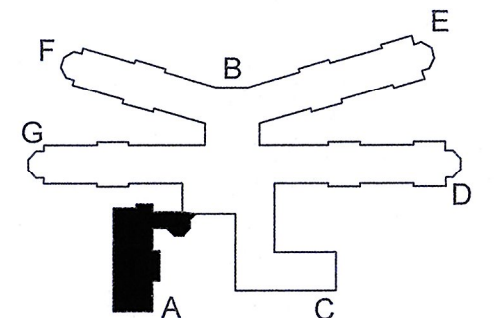

DOKUMENTACJA POWYKONAWCZA SEGMENT "A"

INWESTYCJA:	BUDOWA MAZOWIECKIEGO SZPITALA WOJEWÓDZKIEGO DREWNICA	NR PROJEKTU:	MSW-ZAB-84
ADRES INWESTYCJI:	ul. RYCHLIŃSKIEGO 1, 05-091 ZĄBK		
INWESTOR:	MAZOWIECKI SZPITAL WOJEWÓDZKI DREWNICA SP. Z O.O UL. DREWNICKA 5, 05-091 ZĄBK		
FAZA:	Dokumentacja Powykonawcza		
BRANŻA:	TELETECHNIKA		
DATA:	2018-01-16		
PROJEKT	PAS PROJEKT ARCHI STUDIO UL. PLANTOWA 5 05-830 NADARZYN TEL. (022) 739-90-25, FAX (022) 739-79-06 www.pasprojekt.com	KIEROWNIK ROBÓT ELEKTRYCZNYCH Łukasz Pawłowski	
ZESPÓŁ PROJEKTOWAŁ:	IMIE I NAZWISKO Robert Kulpiński	NR UPR.:	
OPRACOWAŁ:	Krzysztof Wojtowicz		
OPRACOWAŁ:	Piotr Ferdyn		
TREŚĆ RYSUNKU:	SEGMENT A. PIĘTRO II. PLAN INSTALACJI DSO	SKALA:	1:100
		NR RYS.:	DSO-A03