



LEGENDA:

- CDSO CENTRALA DSO MULTIVES - SZAFKA RACK 19"
- GŁOŚNIK NAŚCIENNY - ABT-W6
- GŁOŚNIK SUFITOWY - ABT-S2010
- GŁOŚNIK SUFITOWY - ABT-S136
- DFMS MIKROFON STRAŻAKA - ABT-DFMS
- DMS MIKROFON STREFOWY - ABT-DMS

SYSTEM OPISU GŁOŚNIKÓW:

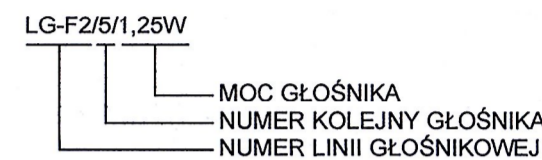

DOKUMENTACJA OBYKONAWCZA

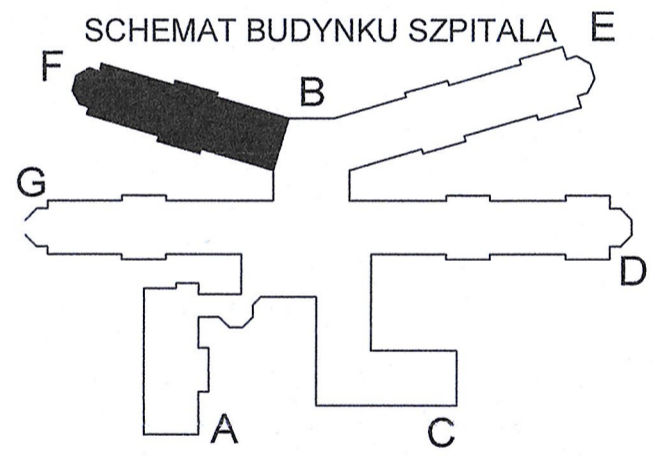

SEGMENT "F"

INWESTYCYJA:	BUDOWA MAZOWIECKIEGO SZPITALA WOJEWÓDZKIEGO DREWNICA	NR PROJEKTU:	MSW-ZAB-84
ADRES INWESTYCYJI:	ul. RYCHLIŃSKIEGO 1, 05-091 ZĄBKÓ		
INWESTOR:	MAZOWIECKI SZPITAL WOJEWÓDZKI DREWNICA SP. Z O.O. UL. DREWNICKA 5, 05-091 ZĄBKÓ		
FAZA:	Dokumentacja Powykonawcza		
BRANZA:	TELETECHNIKA		
DATA:	2019-01-16		
PROJEKT			
PAS PROJEKT ARCH+STUDIO UL. PLANTOWA 5 05-830 NADARZYN TEL. (022) 739-90-25, FAX (022) 739-79-06 www.pasprojekt.com			
RESPONSALNY PROJEKTOWY: Robert Kulpiński		KIEROWNIK PROJEKTOWY: Robert Kulpiński	
OPRACOWAŁ: Krzysztof Wojtowicz		OPRACOWAŁ: Piotr Ferdyn	
TREŚĆ RYSUNKU: SEGMENT F. PARTER. PLAN INSTALACJI DSO		SKALA: 1:100	NR RYS. DSO-F01