

# LEGENDA:


- CD60 CENTRALA DSO MULTIVES - SZAFKA RACK 19"
- GŁOŚNIK NAŚCIENNY - ABT-W6
- GŁOŚNIK SUFITOWY - ABT-S2010
- GŁOŚNIK SUFITOWY - ABT-S136
- DFMS MIKROFON STRAŻAKA - ABT-DFMS
- DMS MIKROFON STREFOWY - ABT-DMS

## SYSTEM OPISU GŁOŚNIKÓW:

LG-D2/5/1,25W  
MOC GŁOŚNIKA  
NUMER KOLEJNY GŁOŚNIKA  
NUMER LINII GŁOŚNIKOWEJ

## DOKUMENTACJA POWYKONAWCZA

### SCHEMAT BUDYNKU SZPITALA

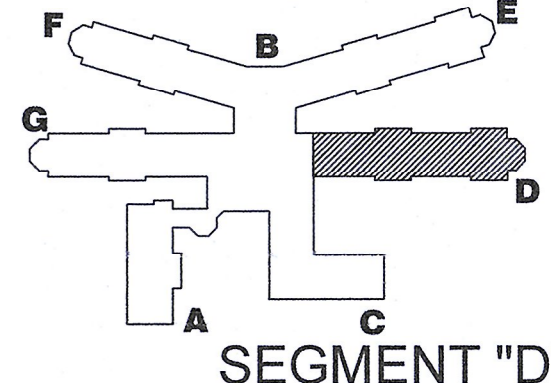

INWESTYCJA:	BUDOWA MAZOWIECKIEGO SZPITALA WOJEWÓDZKIEGO DREWNIKA	NR PROJEKTU:	MSW-ZAB-84
ADRES INWESTYCJI:	ul. RYCHLIŃSKIEGO 1, 05-091 ZĄBKI		
INWESTOR:	MAZOWIECKI SZPITAL WOJEWÓDZKI DREWNIKA SP. Z O.O. UL. DREWNIKA 5, 05-091 ZĄBKI		
FAZA:	Dokumentacja Powykonawcza		
BRANŻA:	TELETECHNIKA		
DATA:	2018-01-16		
<b>PROJEKT</b>			
PAS PROJEKT ARCHI STUDIO UL. PLANTOWA 5 05-830 NADARZYN TEL. (022) 730-90-25 FAX (022) 730-79-06 www.pasprojekt.com			
OPRACOWY:	Krzysztof Wójcicki		
OPRACOWY:	Piotr Ferdy		
TRZECI RYSUNKU:	SEGMENT D. PIĘTRO I.	SKALA:	1:100
NR RYS.	DSO-D02		