




| Lokalizacja piezometrów w uki. Wsp. 2000 strefa VII |                    |  |            |
|---|--------------------|--|------------|
| Nr  | Opis               | Współrzędne geodezyjne w układzie<br>2000 strefa VII |            |
|   |                    | X  | Y          |
| 22  | Zapora boczna lewa | 5736427.22   | 7447263.15 |
| 23  | Zapora boczna lewa | 5736291.09   | 7447207.63 |
| 24  | Zapora boczna lewa | 5736295.26   | 7447204.08 |
| 25  | Zapora boczna lewa | 5736205.38   | 7447023.75 |

| Lokalizacja reperów w ukt. Wsp. 2000 strefa VII |                    |   |            |
|---|--------------------|---|------------|
| Nr reperu na PZT                                | Opis               | Współrzędne geodezyjne w układzie 2000 strefa VII |            |
|   |                    | X   | Y          |
| 9   | Zapora boczna lewa | 5736286.54  | 7447210.22 |
| 10  | Zapora boczna lewa | 5736199.63  | 7447024.69 |

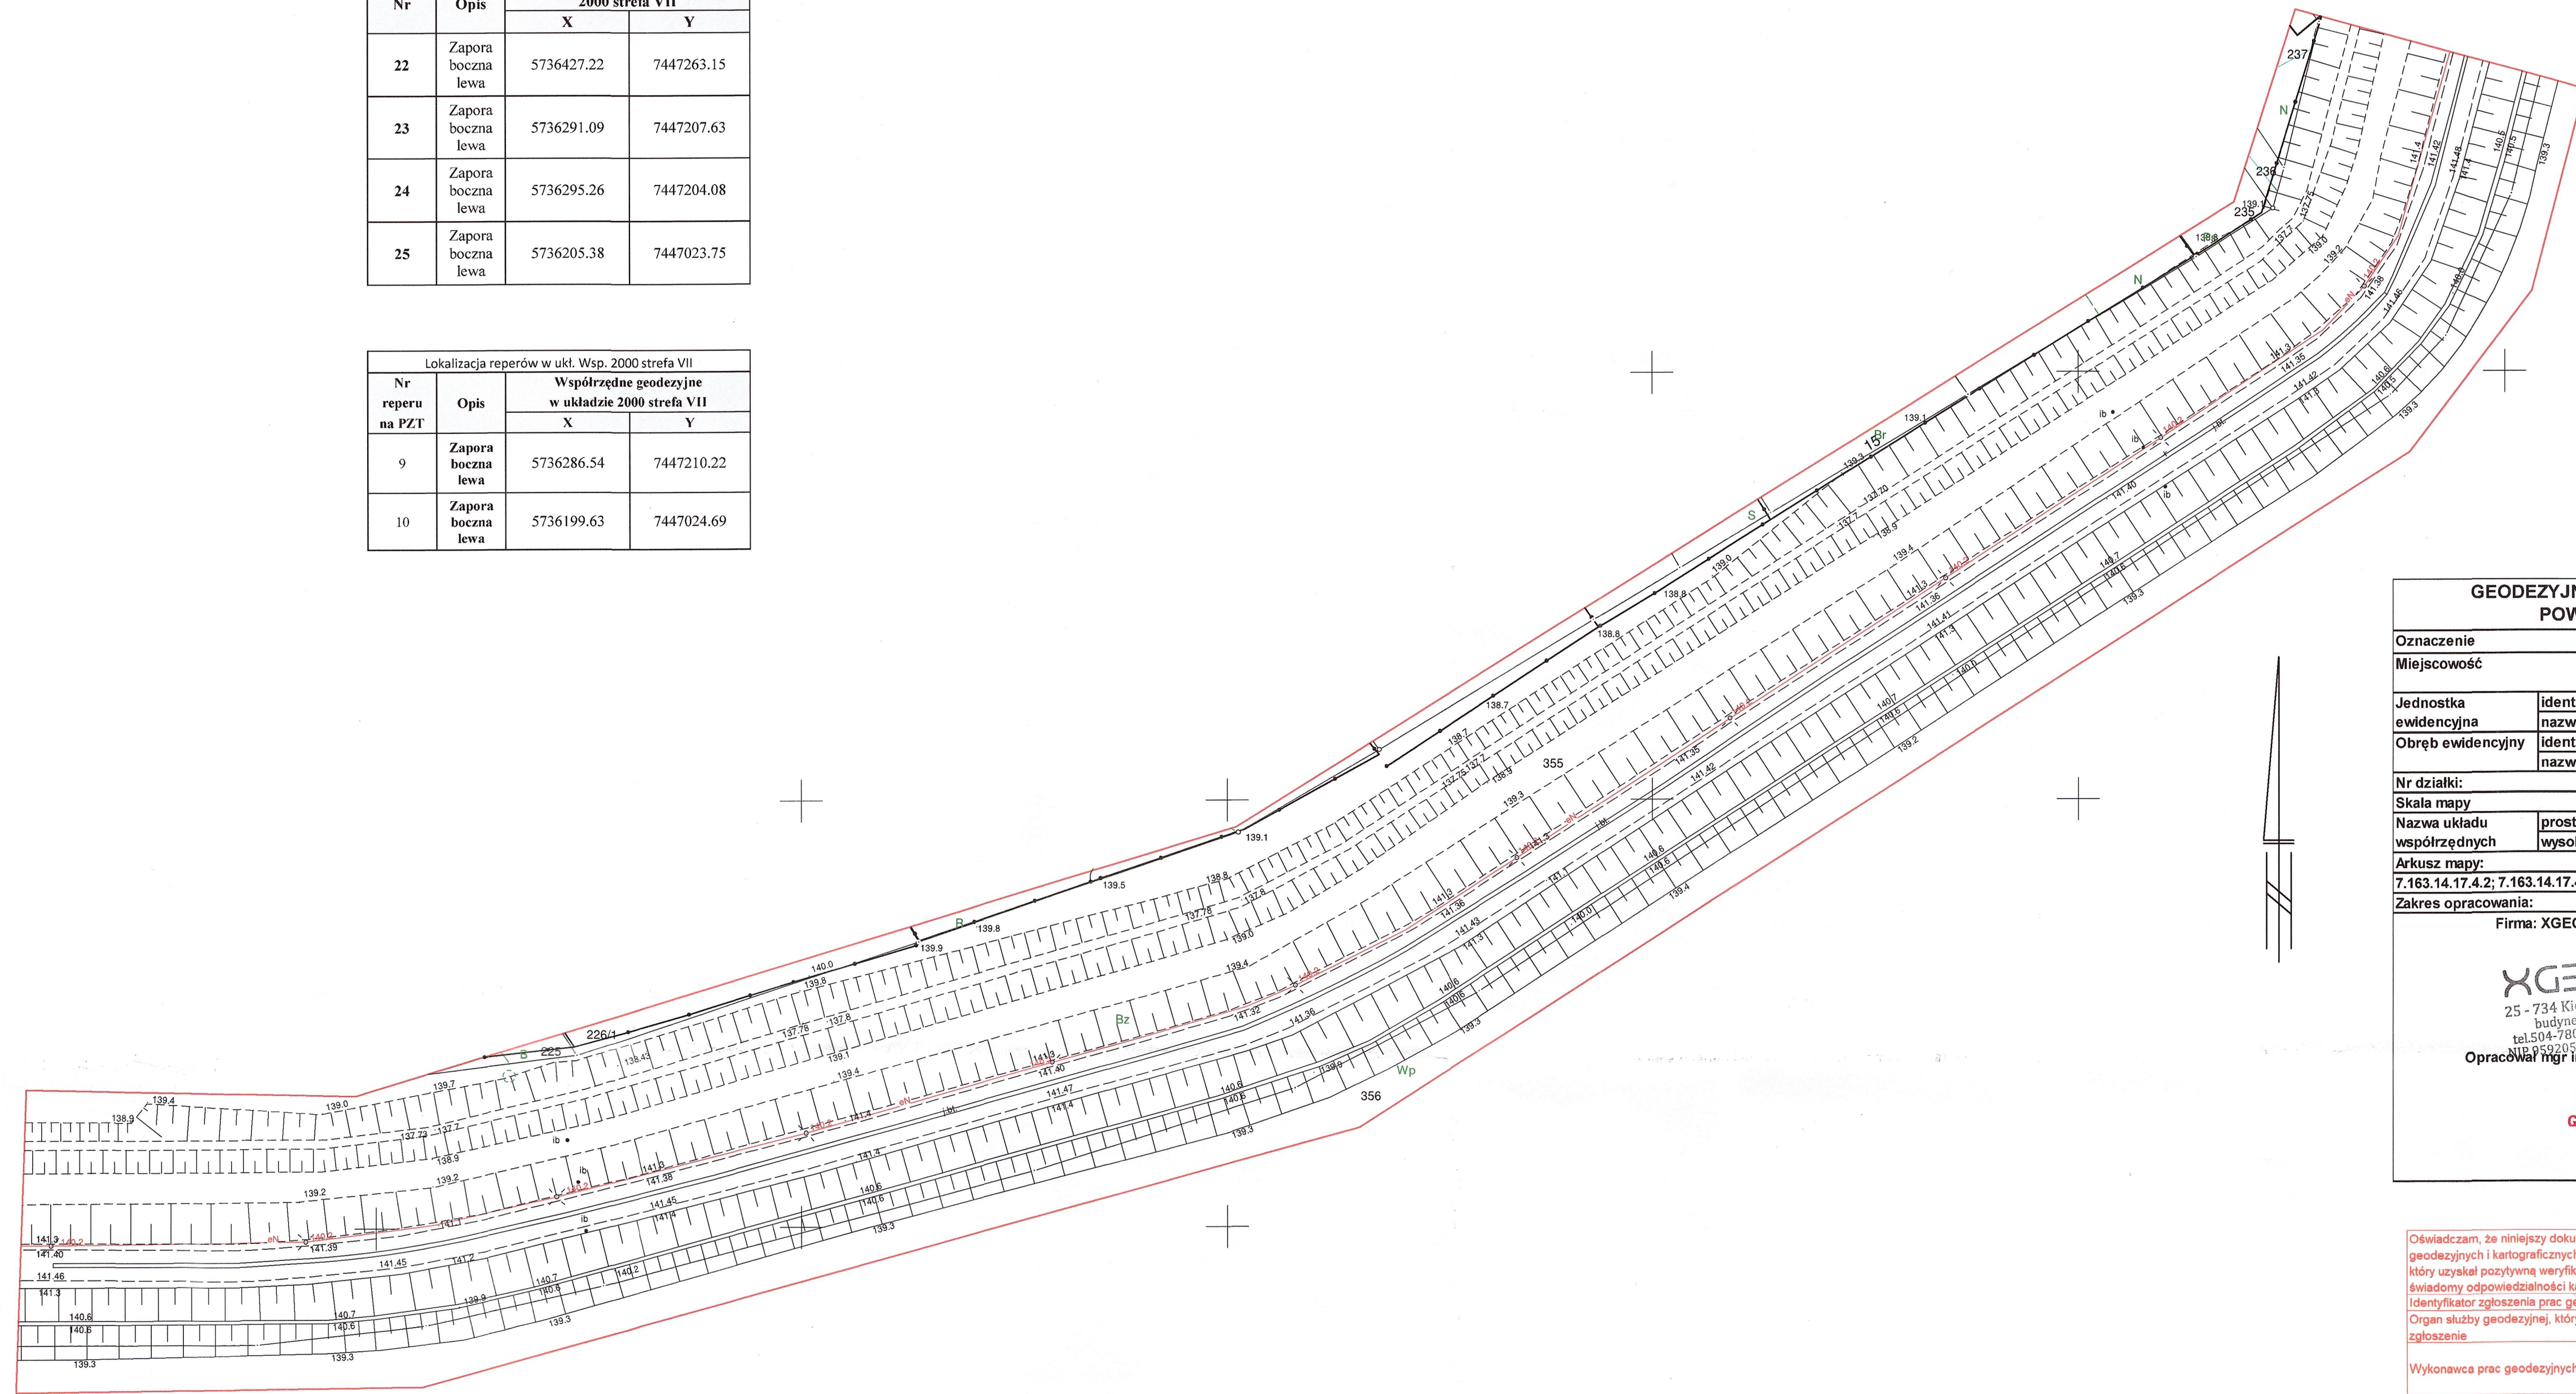

|   |  |
|---|--|
| <b>GEODEZYJNA INWENTARYZACJA<br/>POWYKONAWCZA</b>                                     |  |
| <b>Oznaczenie</b>   | GG.II.6640.1863.2024                                 |
| <b>Miejscowość</b>  | Rawa Mazowiecka -<br>miasto                          |
| <b>Jednostka<br/>ewidencyjna</b>  | identyfikator<br>nazwa<br>101301_1<br>Rawa           |
| <b>Obręb ewidencyjny</b>  | identyfikator<br>nazwa<br>101301_1.0008<br>0008      |
| <b>Nr działki:</b>  | wg. Zakresu  |
| <b>Skala mapy</b>   | 1 : 500  |
| <b>Nazwa układu<br/>współrzędnych</b>   | prostokątny<br>wysokości<br>2000/7<br>PL-EVRF2007-NH |
| <b>Arkusz mapy:</b>   |  |
| 7.163.14.17.4.2; 7.163.14.17.4.4; 7.163.14.18.3.1                                     |  |
| <b>Zakres opracowania:</b>  |  |
| Firma: XGEO Spółka Z O.O.   |  |
|  |  |
| Opracował mgr inż. Wiktor Stęsicki upr.zaw 22371                                      |  |
|  |  |
| <b>Wiktor Stęsicki</b><br><b>Geodeta uprawniony</b><br><b>upr. nr 22371</b>           |  |
| Kielce dnia: 10.12.2024   |  |

|  |  |  |
|--|--|--|
| <p>Oświadczam, że niniejszy dokument został opracowany w wyniku prac geodezyjnych i kartograficznych, których rezultaty zawiera oparte technicznie, który uzyskał pozytywną weryfikację. Jednocześnie informuję, że jestem świadomy odpowiedzialności karnej za złożenie fałszywych oświadczeń.</p> <p>Identyfikator zgłoszenia prac geodezyjnych</p> <p>Organ sądu geodezyjnej, który otrzymał zgłoszenie</p> |  | <p>GG.II.6640.1863.2024</p> <p>Starosta Rawski</p>   |
| <p>Wykonawca prac geodezyjnych</p> <p>Nr oraz data sporządzenia dokumentu zawierającego wynik pozytywnej weryfikacji</p>   |  | <p>25-12-2024</p> <p>tel. 504-780900</p> <p>NIP 632010942, ul. Piłsudskiego 14350, z dnia 14.01.2025</p> |
| <p>Imię i nazwisko oraz nr uprawnień zawodowych kierownika prac</p>  |  | <p>Wiktor Stęsiński</p> <p>Geodeta uprawniony</p> <p>upr. nr 22371</p>                                   |