

1127

województwo opolskie
 miasto-gmina Kluczbork
 wieś-obręb GOTARTÓW
 położenie k.m. 1 dz. 243
 Godło mapy zas. 464 213 074
 Skala 1: 1000




Nr zlec. 246/01
 DZ 1798/01
 KERG 22/8/01

GEODETA UPRAWNIONY
 Świadectwo Min.G.P.I.B. Nr 14055

Ewa Kurzawa
 46-220 Byczyna, ul. Rynek 2/2


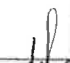

PRACOWNIA
 GEODEZYJNO-KARTOGRAFICZNA
 "GEODEZJA" S.C.
 46-260 KLUCZBORK
 ul. Katowicka 22, tel. 33-44-66
 NIP 780-000-100

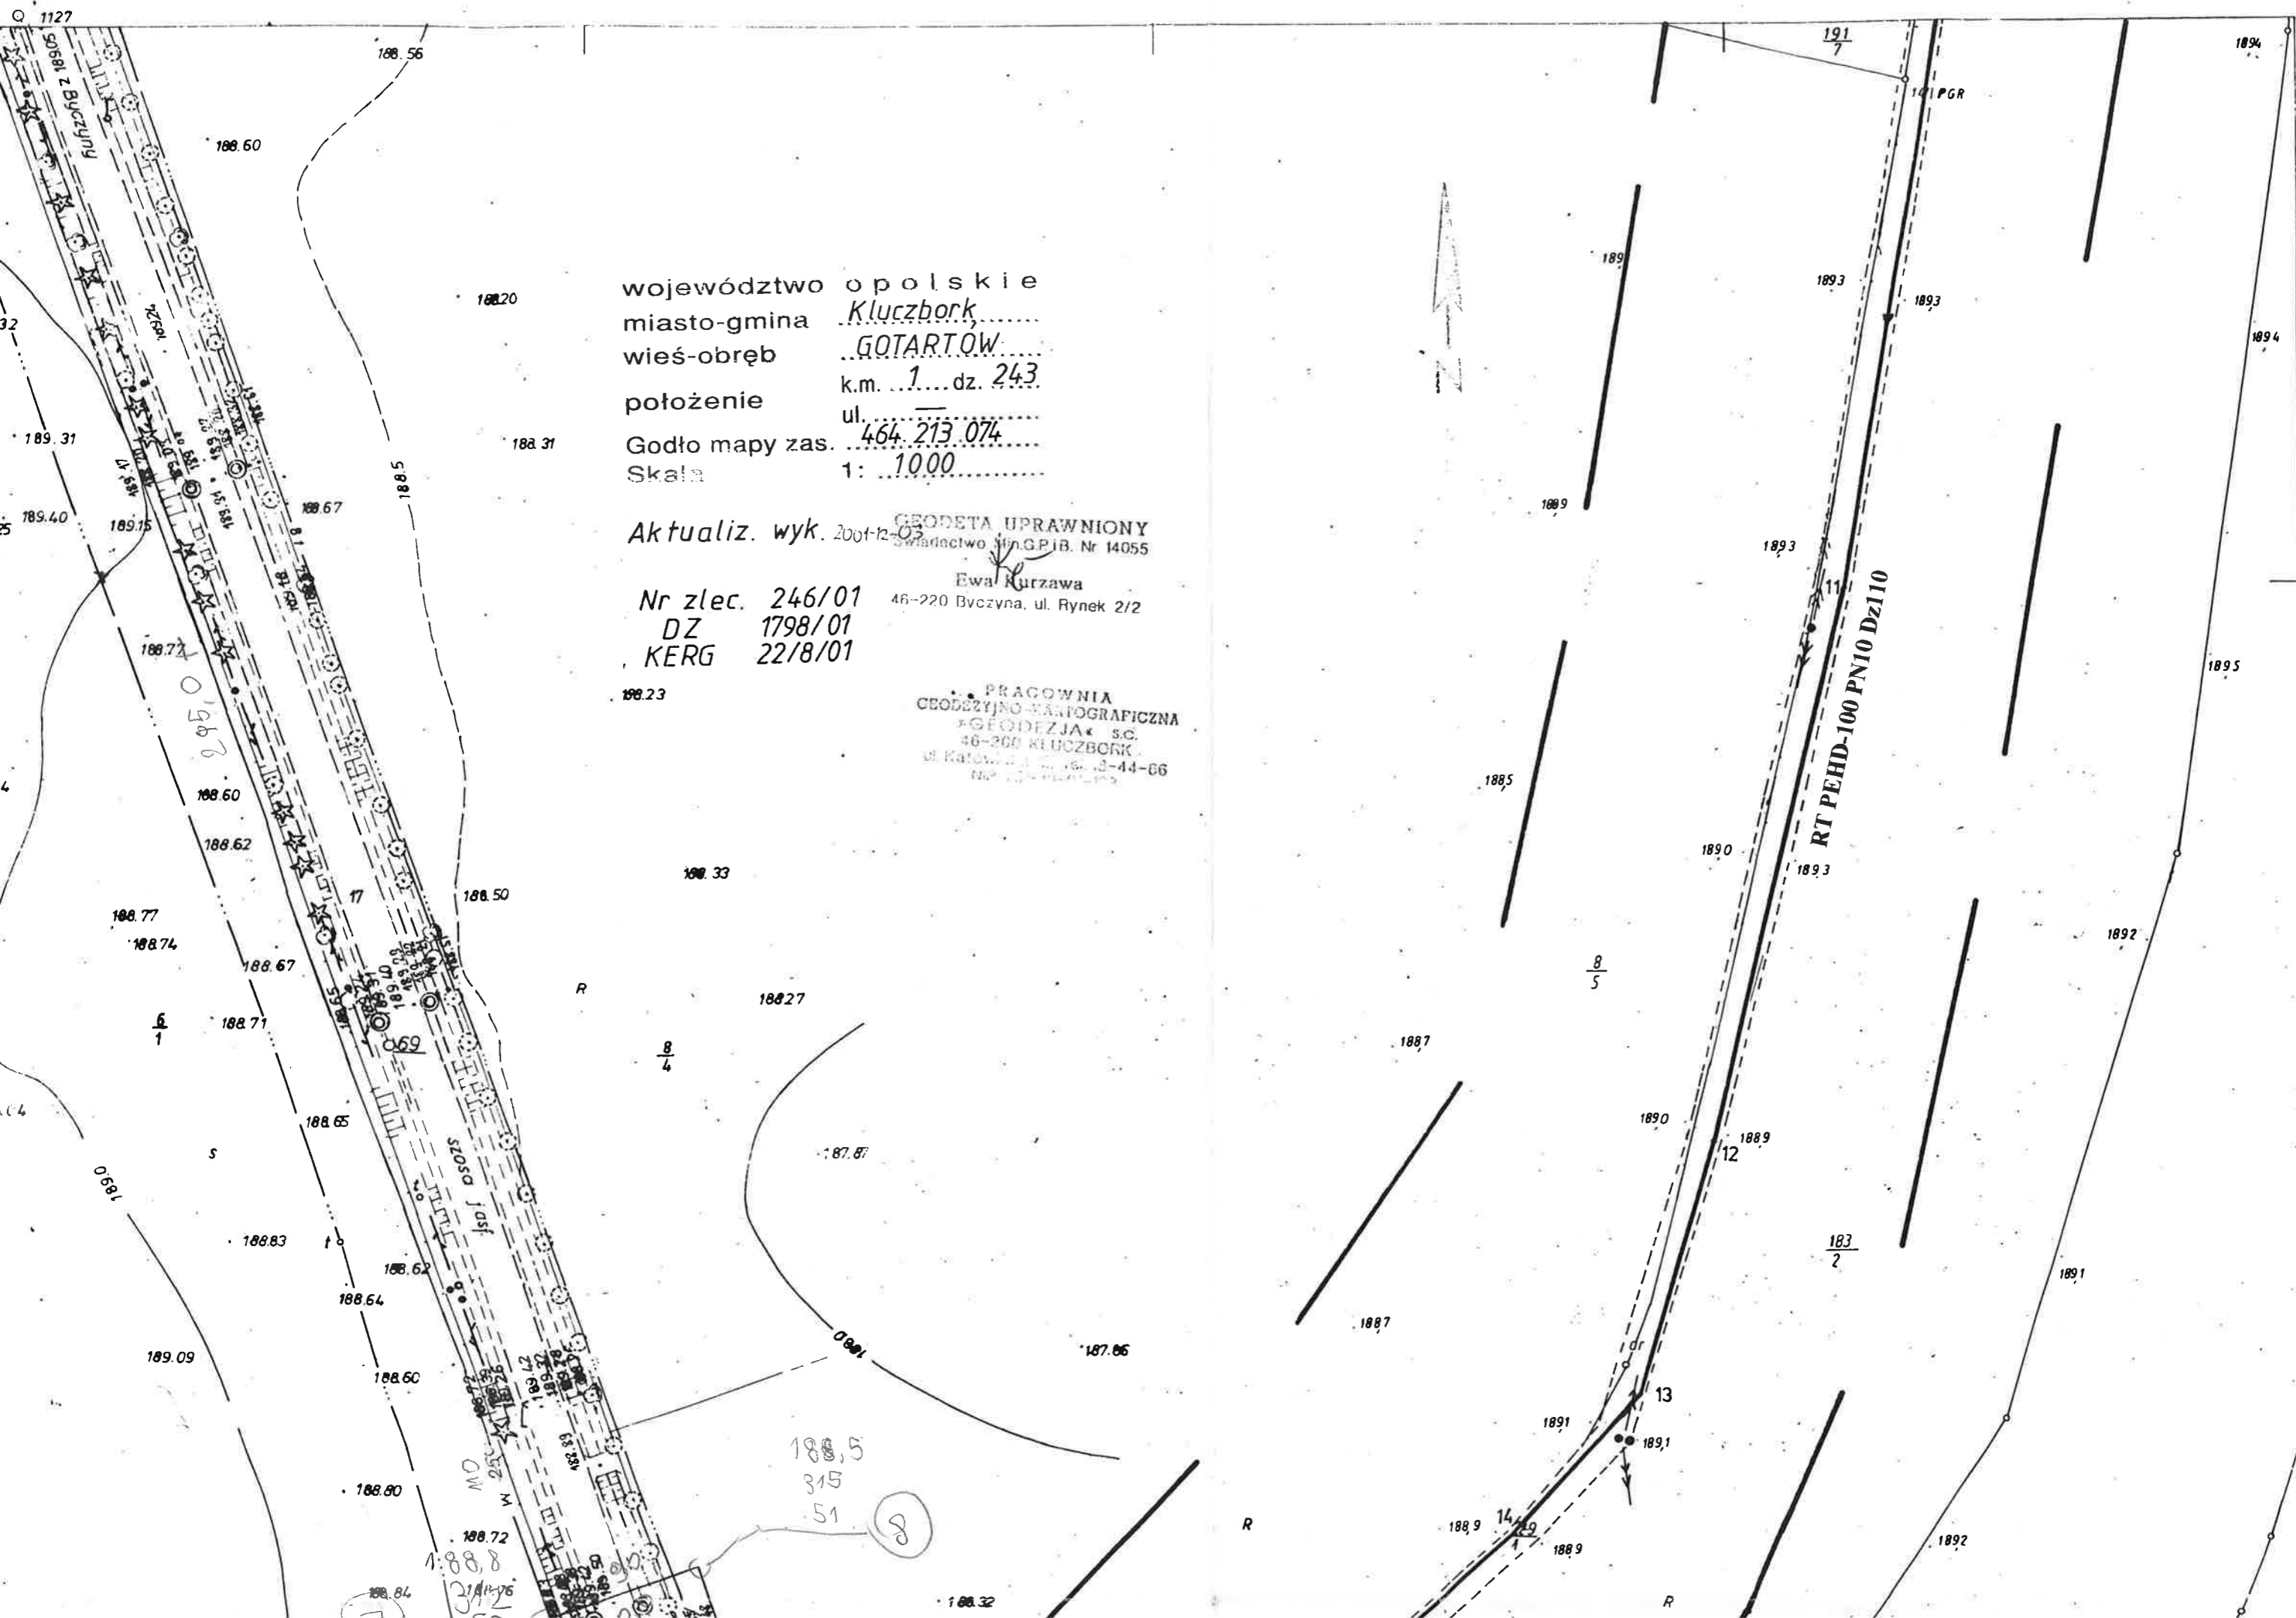

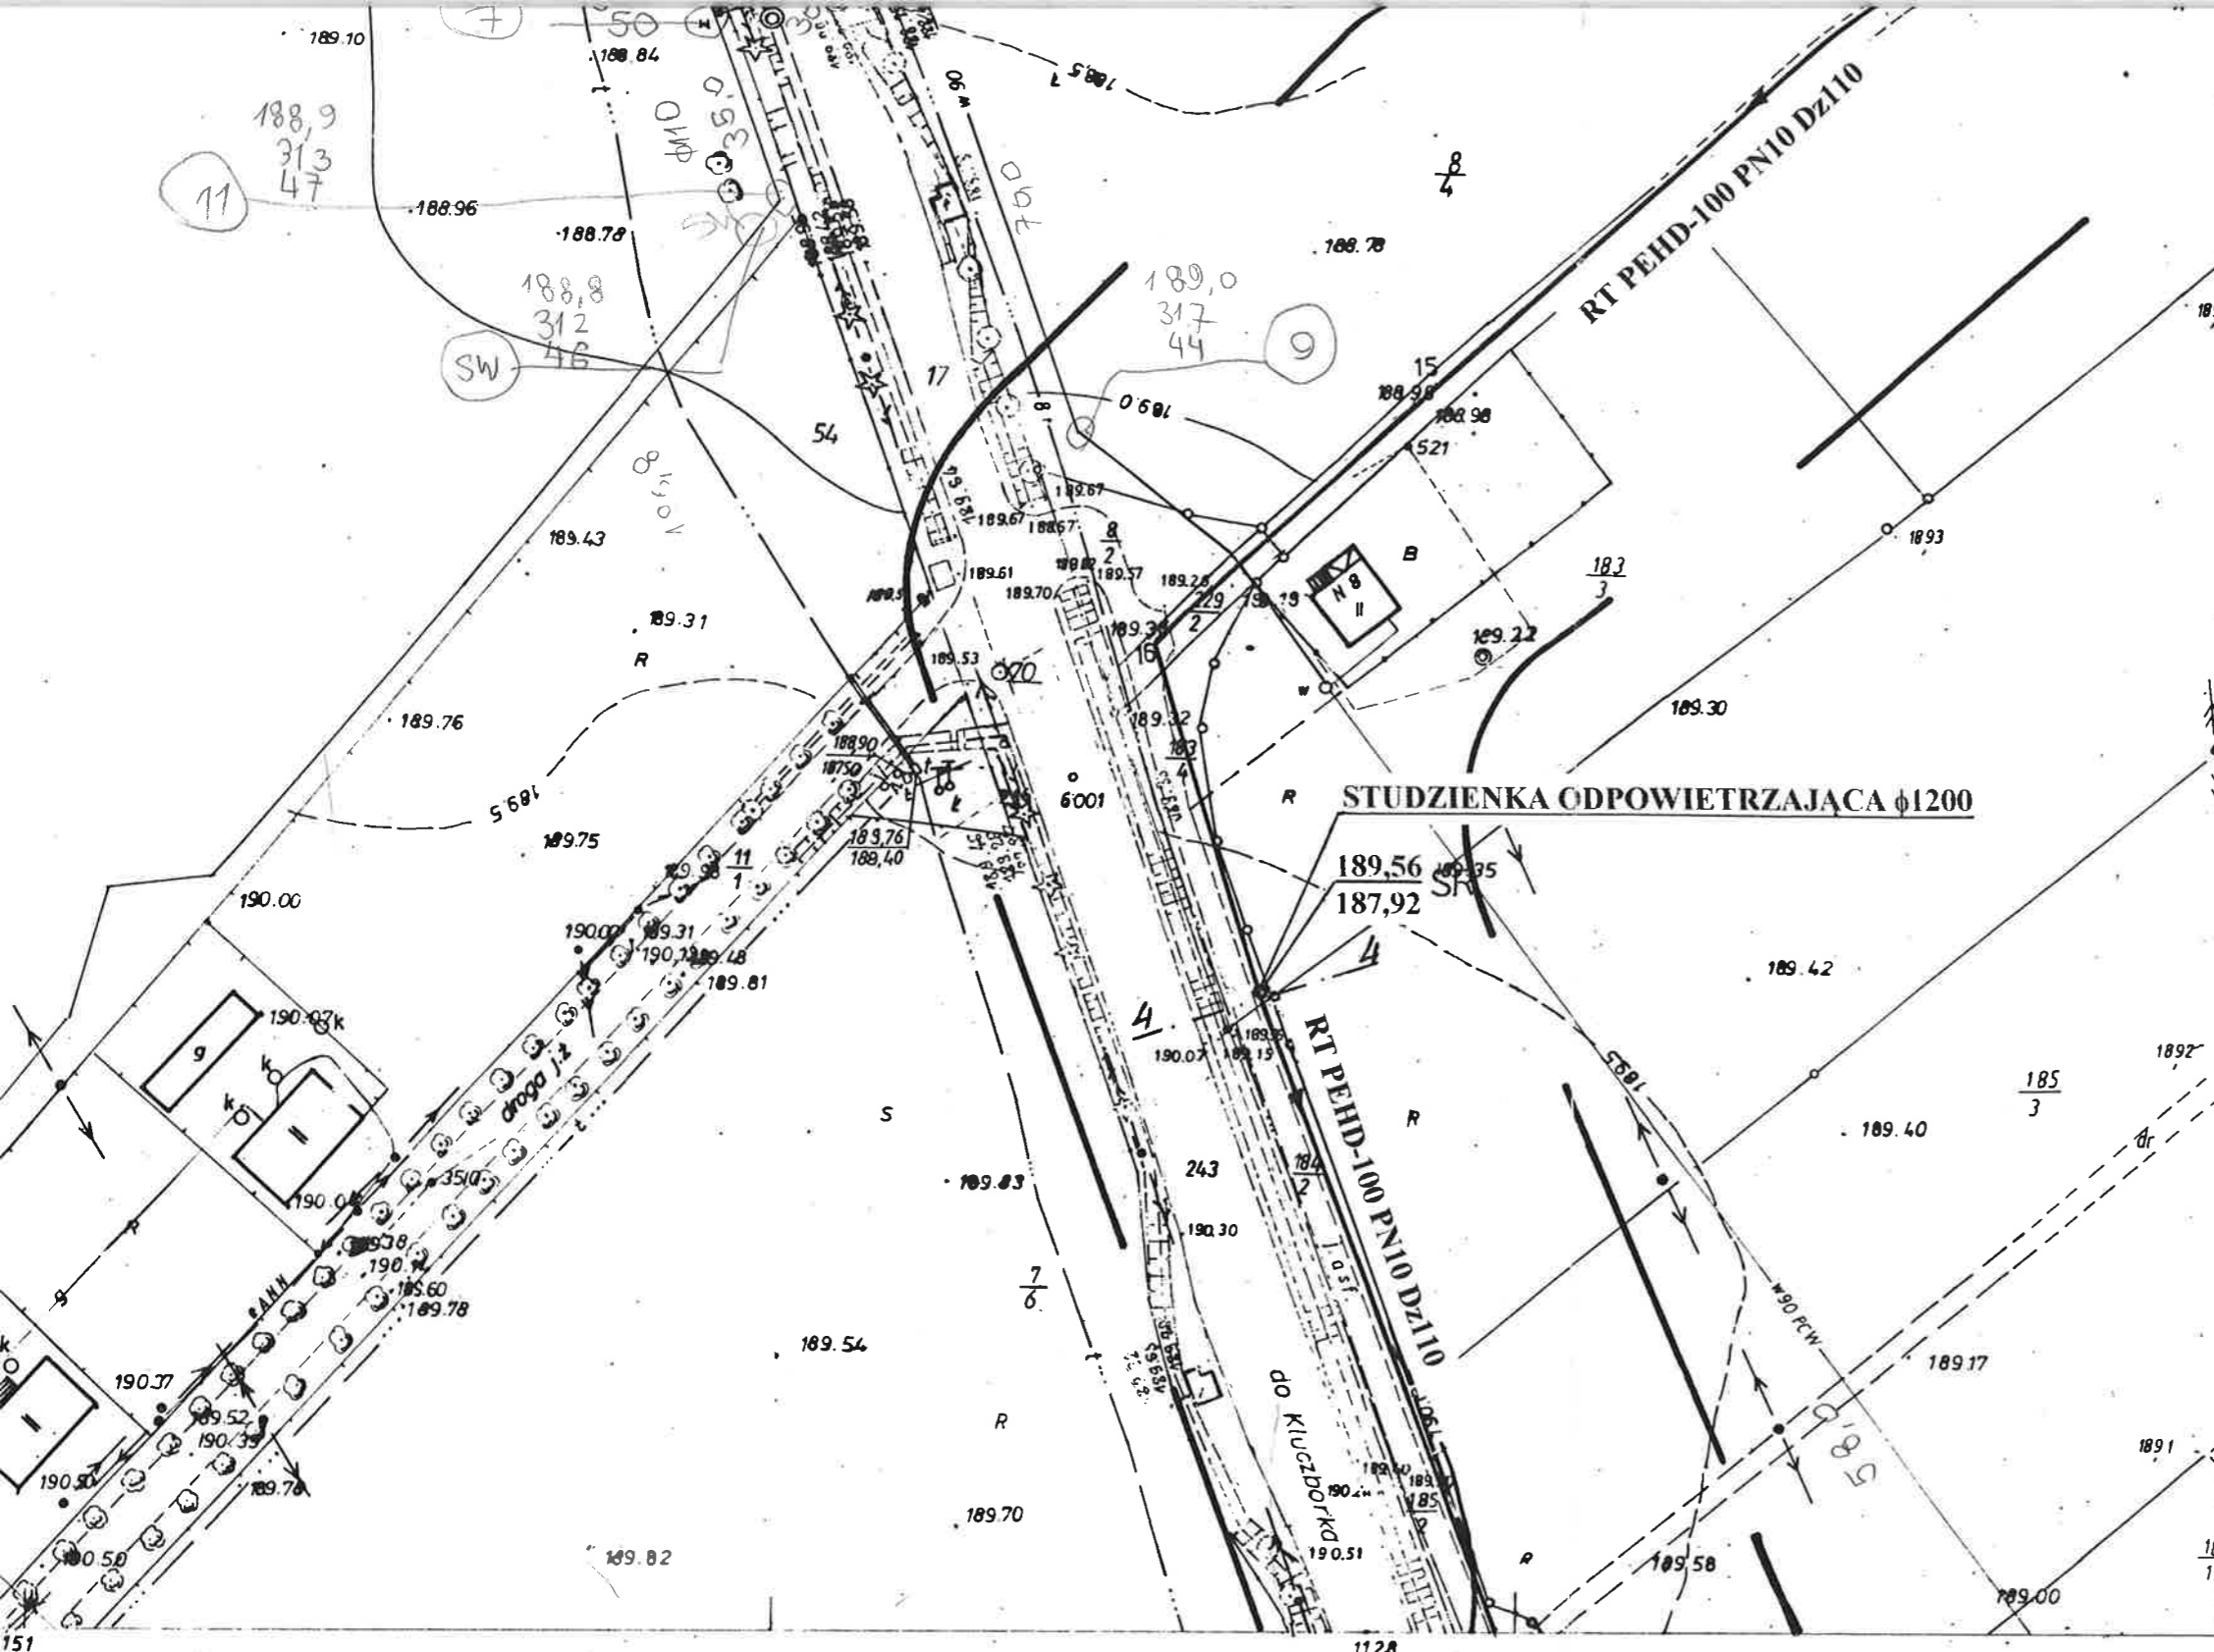

STAROSTA KLUCZBORSKI
POWIATOWY OŚRODEK DOKUMENTACJI
GEODEZYJNEJ I KARTOGRAFICZNEJ
w Kluczborku, ul. Katowicka 1, tel. 077/418 14 81 w. 234
W obszarze oznaczonym linią... dokonano aktualizacji
treści mapy zasadniczej. Dokumenty z pomocą uzupełniającego
przyjęto do zasobu powiatowego w dniu 25 STY. 2002
i zaewidencjonowano pod nr 218/02-25 STY. 2002
Niniejsza mapa może służyć do celów projektowych.
Projektowane punkty budowlane wymagające pozwolenia na budo-
wę, podlegają wyliczeniu i inwentaryzacji powykonawczej przez
jednostki uprawnione do wykonywania powyższych czynności.
Kluczbork, 25 STY. 2002
Z up. Starosty
Kierownik PODGIK

POWIATOWY OŚRODEK DOKUMENTACJI
GEODEZYJNEJ I KARTOGRAFICZNEJ
w Kluczborku, ul. Katowicka 1, tel. 077/418 14 81 w. 234
Reprodukowanie, rozpowszechnianie i rozprowadzanie
niniejszego dokumentu wymaga zezwolenia, o którym
mowa w art. 18 ustawy z dnia 17 maja 1989r. - Prawo
geodezyjne i kartograficzne (Dz. U. Nr 30, poz. 163,
z późniejszymi zmianami)
Kluczbork, 25 STY. 2002
Z up. Starosty
Kierownik PODGIK

 PROJWES	"PROJWES" S.C. PROJEKTOWANIE I USŁUGI W INŻYNIERII ŚRODOWISKA JÓZEF WESOŁOWSKI, MARIUSZ WESOŁOWSKI 45-861 Opole, ul. Dąbienia 101/10 tel.-fax 077 4742006	Zał. Nr rys. 2.2
PRZEDMIOT RYS.	BUDOWA RUROCIĄGU ODPROWADZAJĄCEGO ODCIEKI Z WYSYPISKA ODPADÓW KOMUNALNYCH W GOTARTOWIE DO OCZYSZCZALNI ŚCIEKÓW	SKALA: 1:1000  podpis:  podpis:
PRZEDMIOT RYS.	Plan zabudowy i zagospodarowania terenu	
INWESTOR	Zarząd Miejski Kluczbork	
STADIUM DOK.	Projekt budowlano-wykonawczy	
PROJEKTOWAŁ	Mgr inż Józef Wesołowski upraw.:337/94/OP, 73/1975/OP	
OPRACOWAŁ	Mgr inż. Mariusz Wesołowski	
DATA OPRACOWANIA	luty 2002	

Wpisano do ewidencji w składnicy geodezyjnej
w dniu 10.V 1977c za nr 219/12/1/77
Podstawa art.9 dekretu z dnia 13VI 1956r.
o państwowej służbie geodezyjnej (Dz.U. Nr 25 poz. 113)

071	072	081
073	074	083
121	122	131

OKRĘGOWE PRZEDSIĘBIORSTWO GEOD. KARTOGR. W OPOLU
ZAKŁAD TERENOWY W KLUCZBORKU
Mapę wykonał
J. Skoczylas
Kierownik Zakładu
mgr inż. L. Zajackowski
Kontrolę techniczną przeprowadził
I. Goral
Kierownik brygady

Mapę uzupełniono w ramach zlec. 1574/91 przez OPGK Opole

Nr ks. rob. 120/76