


DOKUMENTACJA POWYKONAWCZA

OBIEKT NR18.....

BRANŻA ..TECHNOLOGIA.....

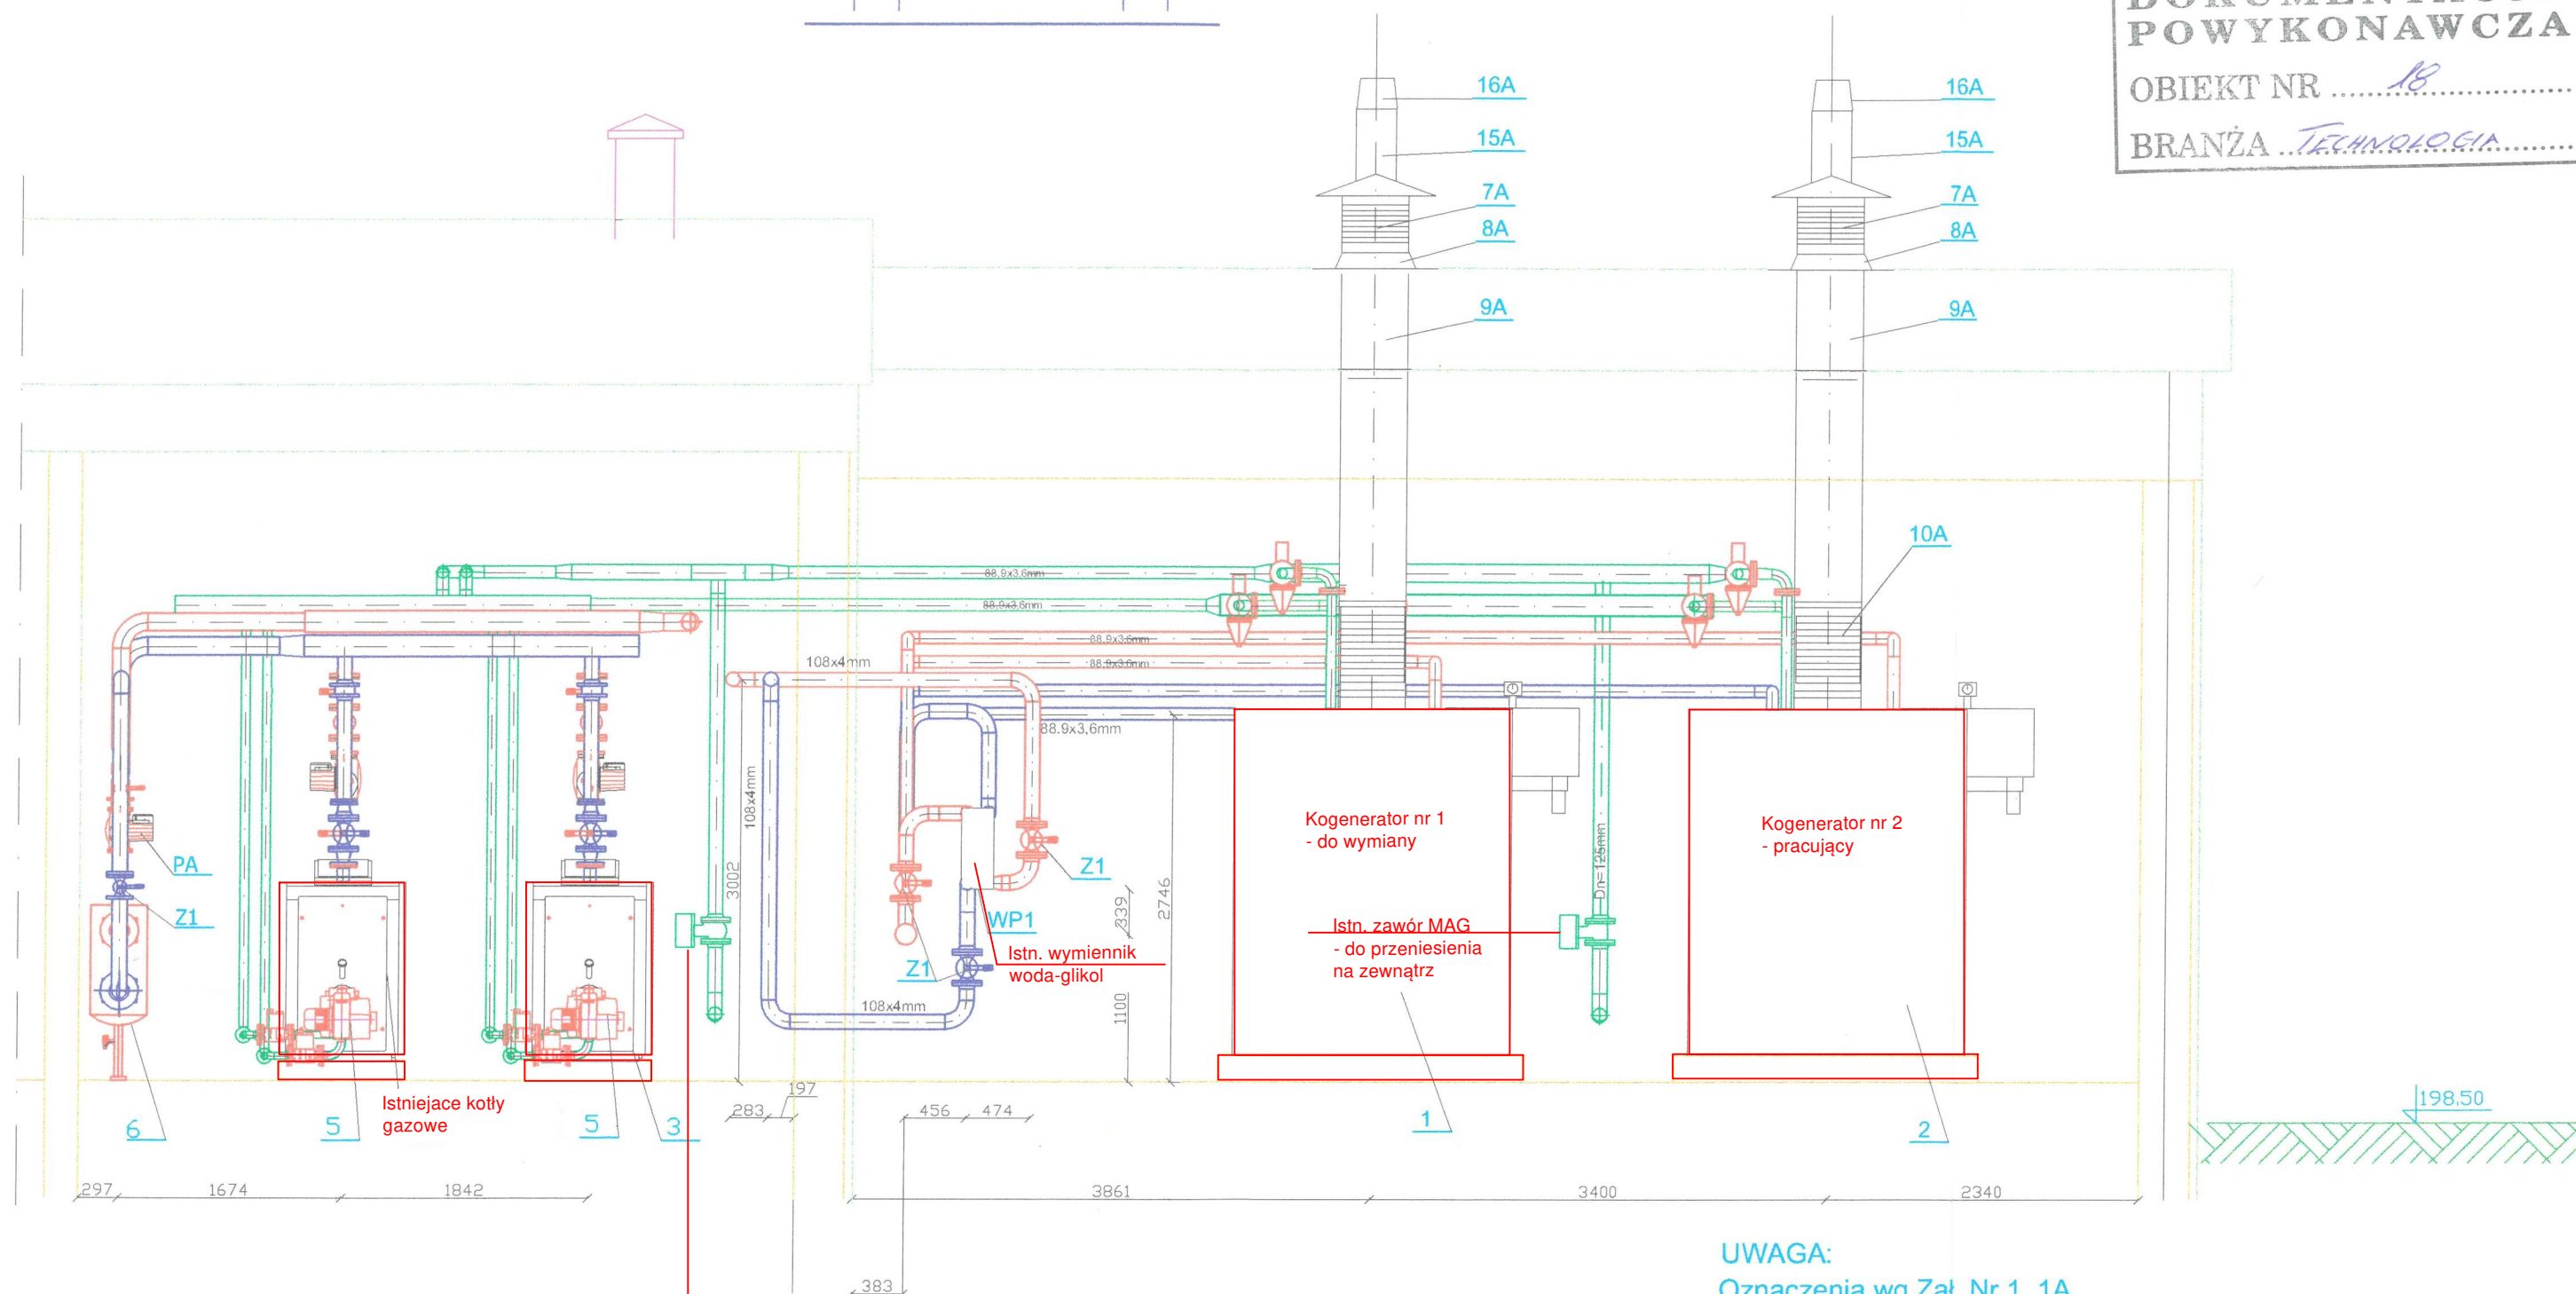

UWAGA:
Oznaczenia wg Zał. Nr 1, 1A

