


woj. łódzkie  
pow. zduńskowolski  
gm. Zapolice  
w. Rembieszów  
dz. 428, 430, 432/1, 432/2

Układ współrzędnych: "2000/18"  
Poziom odniesienia: "Kronsztadt 60"  
sekcja: 6.157.28.09.4  
GK.6640.33.2018

# Mapa z geodezyjnej inwentaryzacji powykonawczej zbiornika wodnego

Skala 1:500

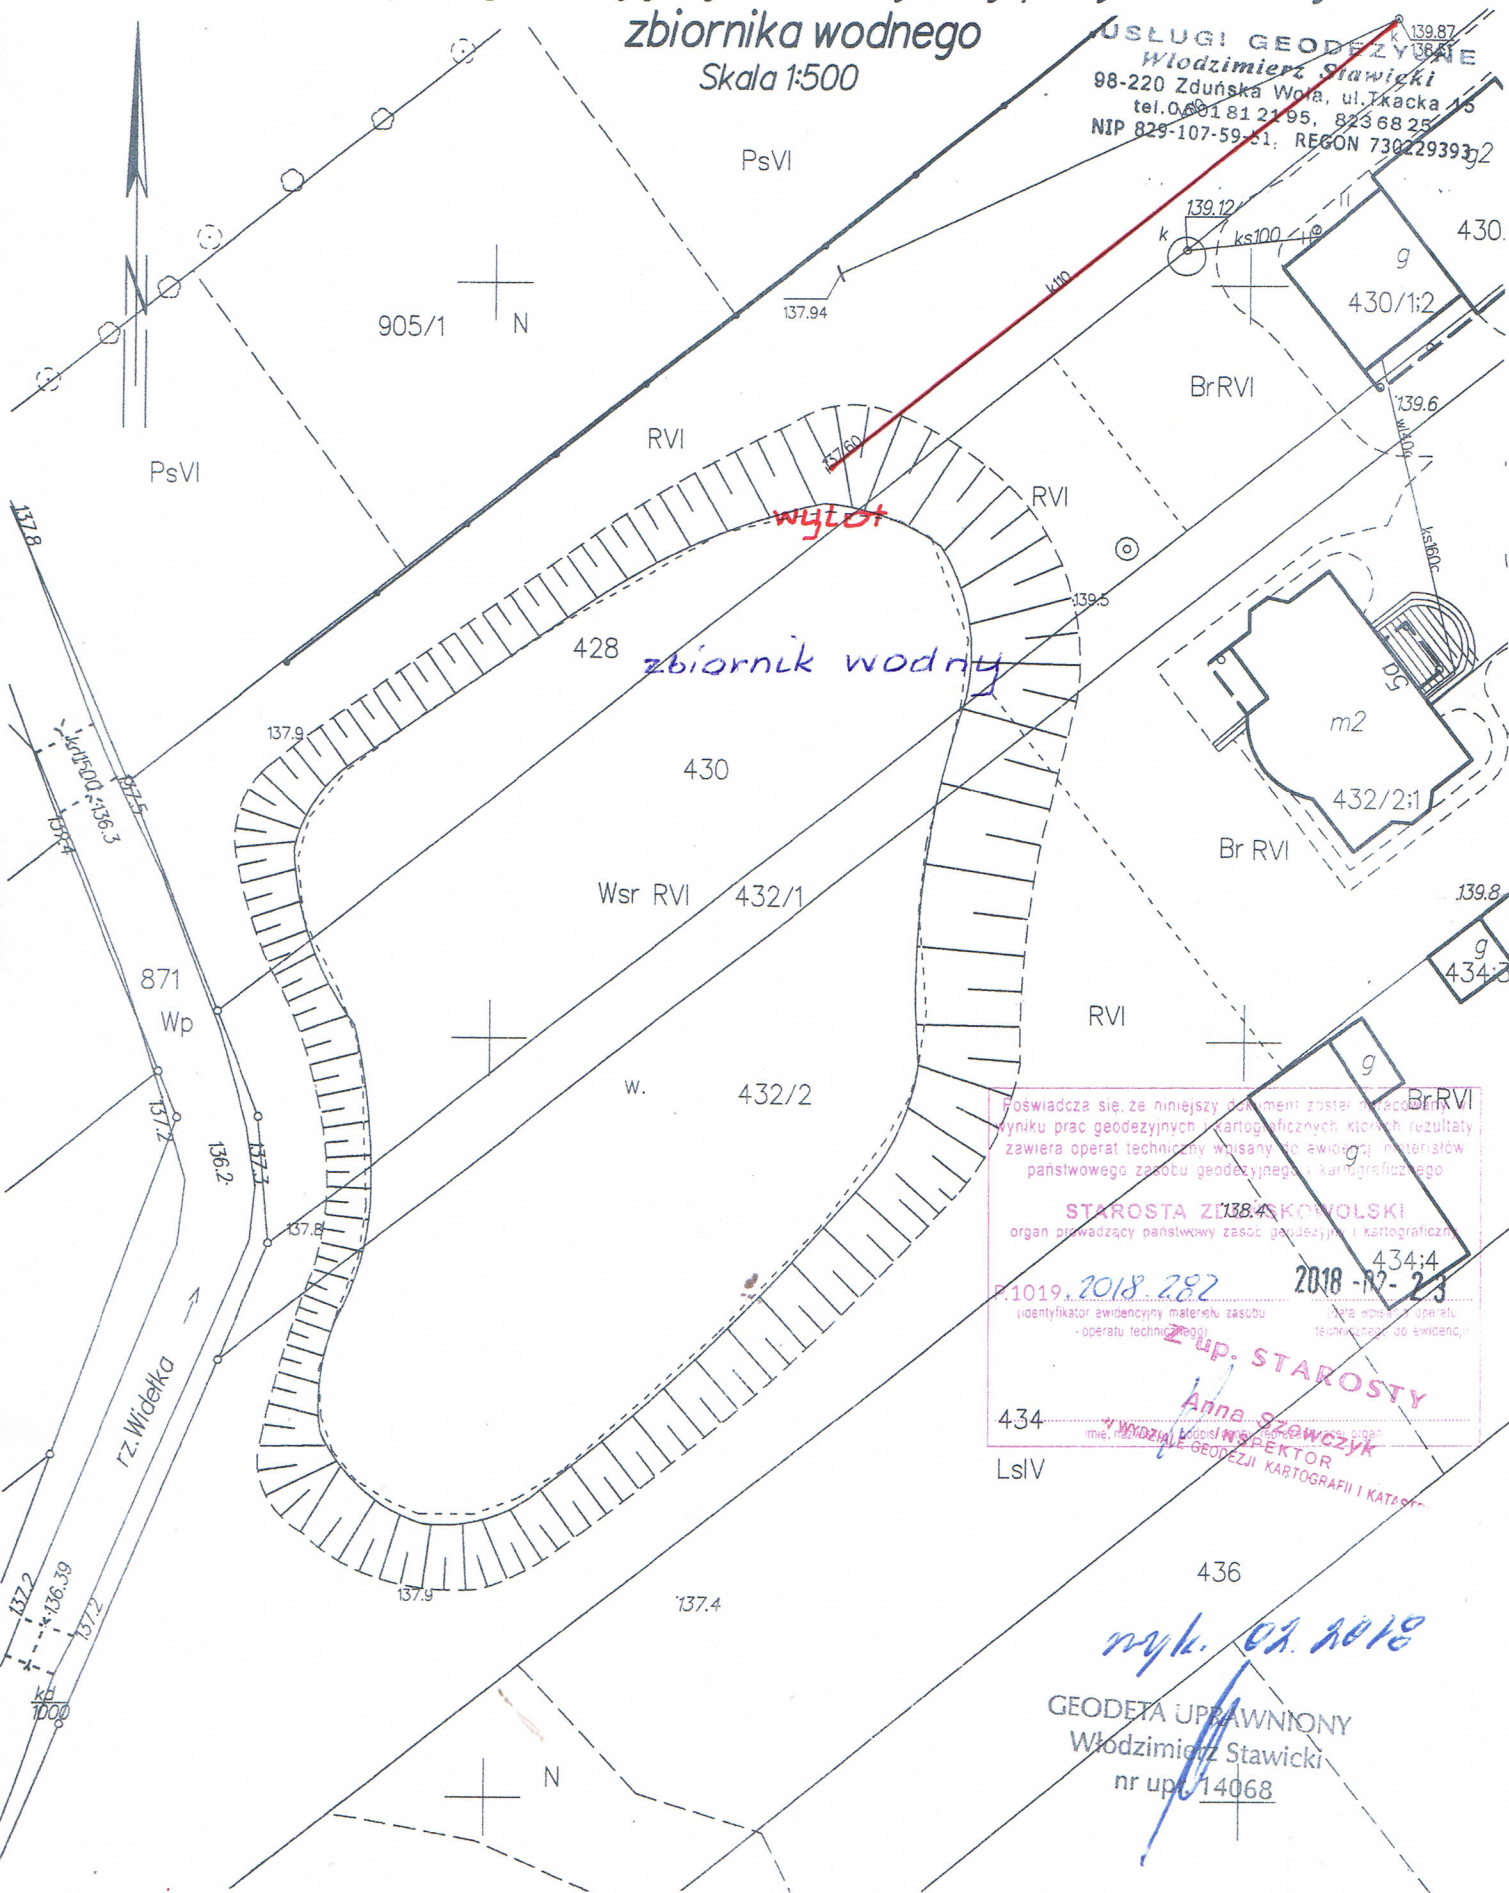

USŁUGI GEODEZYJNE  
Włodzimierz Stawicki  
98-220 Zduńska Wola, ul. Tkacka 15  
tel. 0 601 81 21 95, 823 68 25  
NIP 829-107-59-51, REGON 730229393

Świadcza się, że niniejszy dokument został sporządzony na podstawie wyników prac geodezyjnych i kartograficznych, których rezultaty zawiera operat techniczny wpisany do ewidencji materiałów państwowego zasobu geodezyjnego i kartograficznego.

STAROSTA ZDUŃSKOWOLSKI  
organ prowadzący państwowy zasób geodezyjny i kartograficzny

1019. 2018. 282  
(identyfikator ewidencyjny materiału zasobu - operatu technicznego)

2018-02-23  
(data wpisania operatu technicznego do ewidencji)

434  
LsIV

2. UP. STAROSTY  
Anna Szewczyk  

GEODETA UPRAWNIONY  
Włodzimierz Stawicki  
nr upr. 14068