


DOKUMENTACJA POWYKONAWCZA

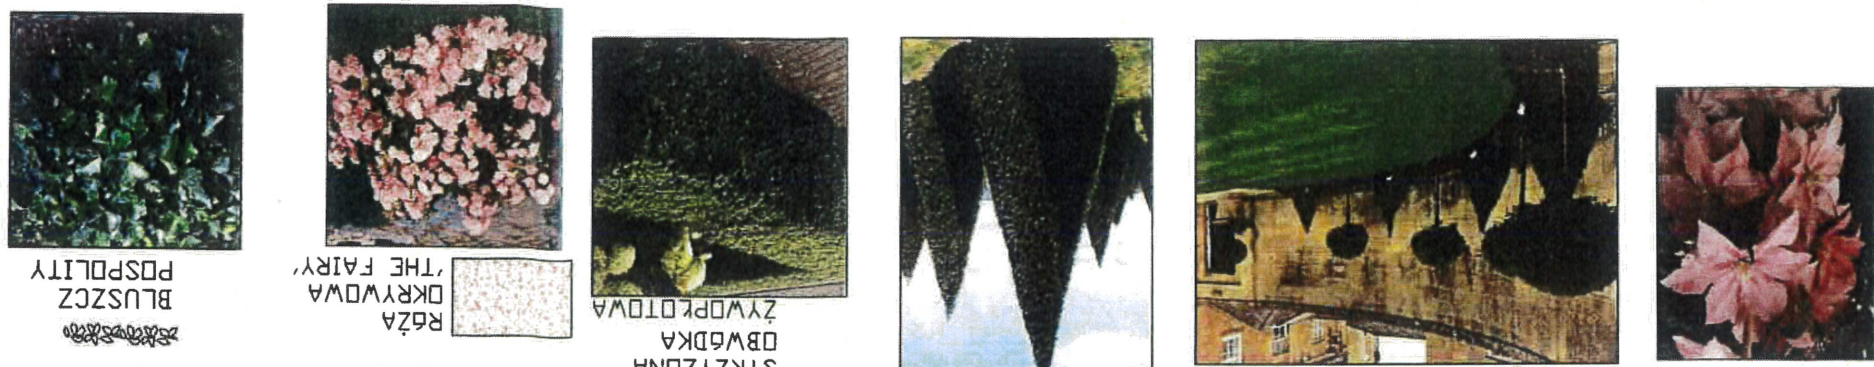


POWOJNIK 'Hagley Hybrid'


CIS POSPOLITY
KULA NA PNIE

ŚCIEKOWANIE RABAT I DONIC -
AGROWŁOKNINA I KORA SŁOSNOWA


RABATA 6-8 - RABATA NA POZIOMIE GRUNTU
POWIĄZANA Z GRUNTEM - NASYP NOŚNY
(GŁĘB. SUBSTRATU MIN. 80 CM)
DONICA 1-3 - DONICE W SYSTEMIE ZIELONEGO
DACHU, WYS. 80CM

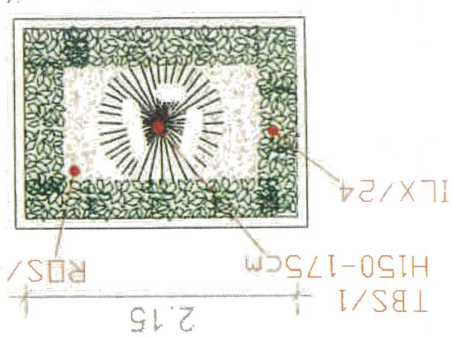


DONICA 3

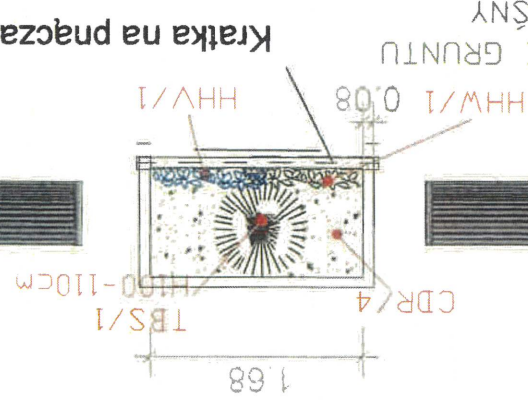


DONICA 2

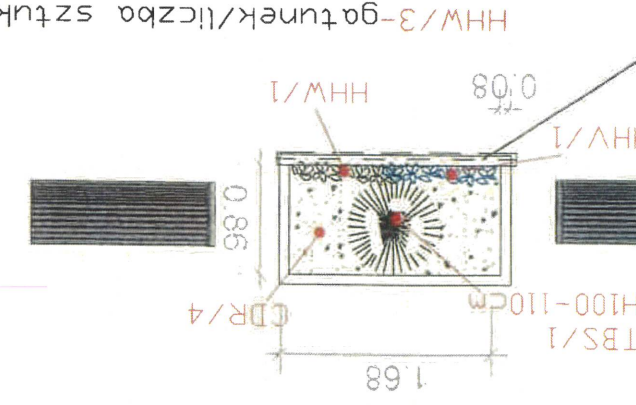


DONICA 1

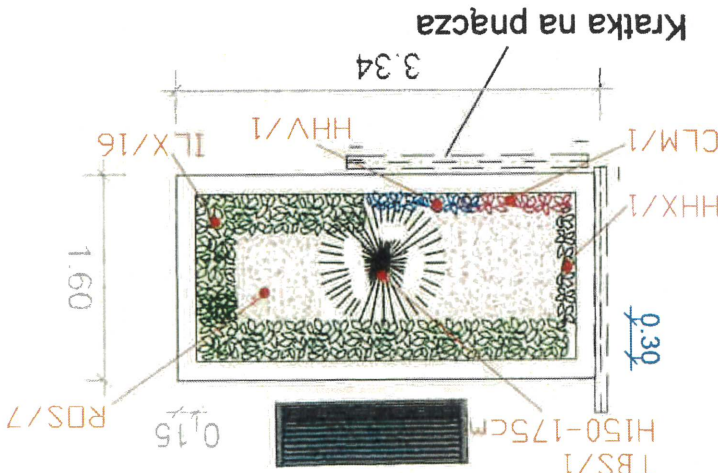

RABATA 8

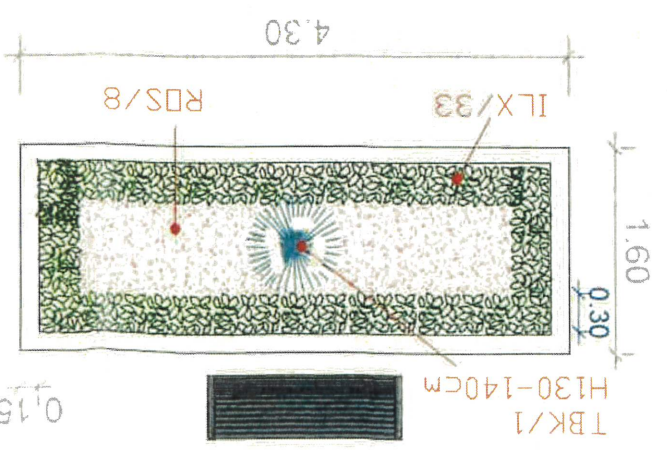

RABATA 7

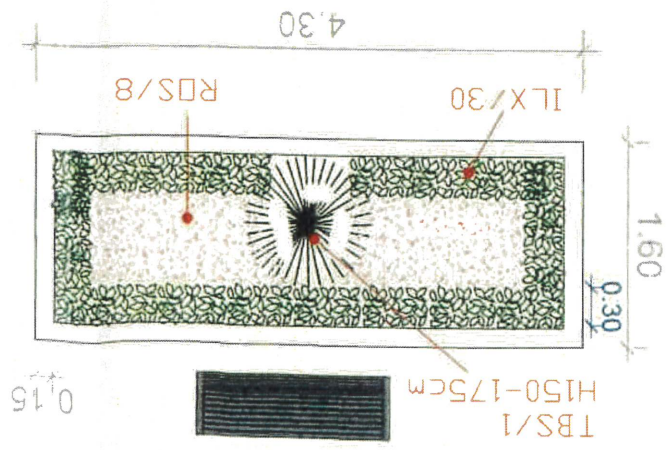

RABATA 6

OZNACZENIA ROŚLIN

CDR - Iriga rozesiana 'Eichholz'
TBS - Cis pospolity forma stożka
TBK - Cis pospolity forma kuli
ILX - Ostrokrzew karbowanolistny
ROS - Róża okrywowa 'The Fairy'
CLM - Powojnik 'Hagley Hybrid'
HPB - Hortensja bukietowa 'Bobo'
HHV - Bluszcz pospolity 'Woerner'
Variegata' z białą obwódką na liściu


GENERALNY WYKONAWCA: MOSTOSTAL WARSZAWA S.A. ul. Konstruktorska 12A 02-673 Warszawa									
INWESTOR: ul. Koszarzy 34 70-540 Szczecin									
PROJEKTANT: ul. Parzyżanów 5 73-110 Sieradz tel. 91 577 62 97 www.art-projekt.com.pl									
BIURO PROJEKTÓW ART-PROJEKT SP. Z O.O. Kierownik Budowy Janusz Pacak ZAP/0032/OWOK/14									
WYKONANIE AKTUALIZACJI DOKUMENTACJI TECHNICZNEJ DLA TARASÓW ZAMKU KSIĄŻĄT POMORSKICH W SZCZECINIE "ANEKS nr 2 NAZWA OBIEKTU BUDOWLANEGO: PRZEBUDOWA ELEWACJI I POMIESZCZEŃ PRZYZIEMIA POD TARASEM POŁUDNIOWYM ORAZ ZMIANA ZAGOSPODAROWANIA TERENU WRAZ Z BUDOWĄ OBIEKTÓW MAŁEJ ARCHITEKTURY I PRZEBUDOWĄ NIEZBĘDNEJ INFRASTRUKTURY TECHNICZNEJ.									
PROJEKTANT: mgr inż. Agata Kika-Wróblewska									
PROJEKTANT: mgr inż. Justyna Bogdan									
PROJEKTANT: mgr inż. Magdalena Kotodziejska									
TYTUŁ RYSUNKU: ZAGOSPODAROWANIE ZIELENI - TARAS WSCH.									
NUMER RYSUNKU: 100 002									
Projekt	ART	PW	E1	L00	RYS	ZIE	ZEW	520 004	00
Autor	PW								
Faza projektu									
Etap									
Lokalizacja									
Typ									
Branda									
Podpraca									
Numer									
Ramka									
Karta zmian									

DATA: 05.2024


STADIUM: PW

SKALA:

DONICA 9 DONICA 8 DONICA 7 DONICA 6 DONICA 5 DONICA 4

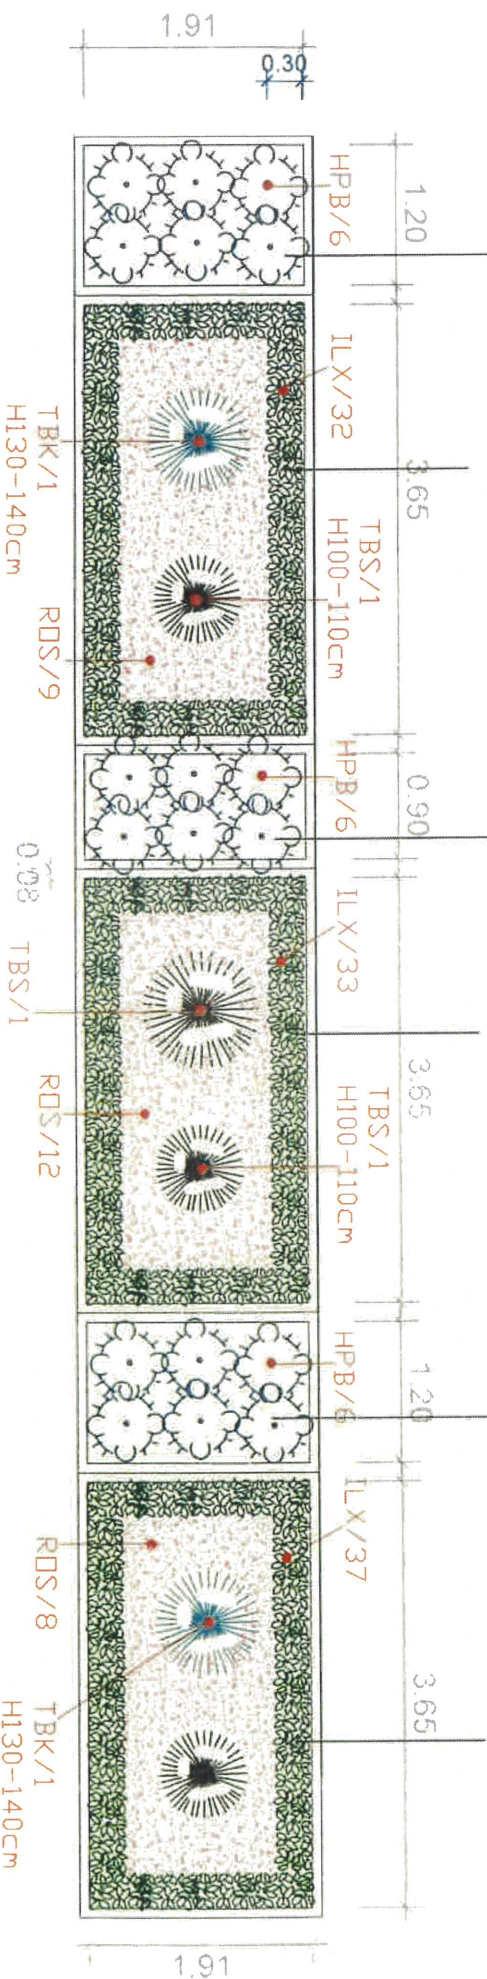


DONICA 12 DONICA 11 DONICA 10

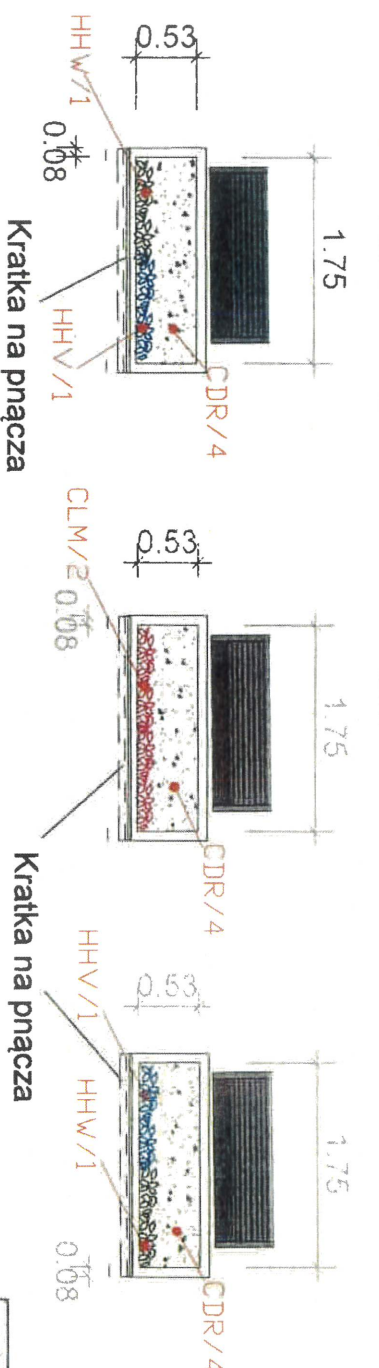

OZNACZENIA ROŚLIN
CDR - irga rozeszlana 'Eichholz'
TBS - Cis pospolity forma stożka
TBK - Cis pospolity forma kuli
ILX - Ostrokrzew karbowanolistny
ROS - Róża okrywowa 'The Fairy'
CLM - Powojnik 'Hagley Hybrid'
HPB - Hortensja bukietowa 'Bobo'
HHV - Bluszcz pospolity 'Woerner'
Variegata


DONICA 13

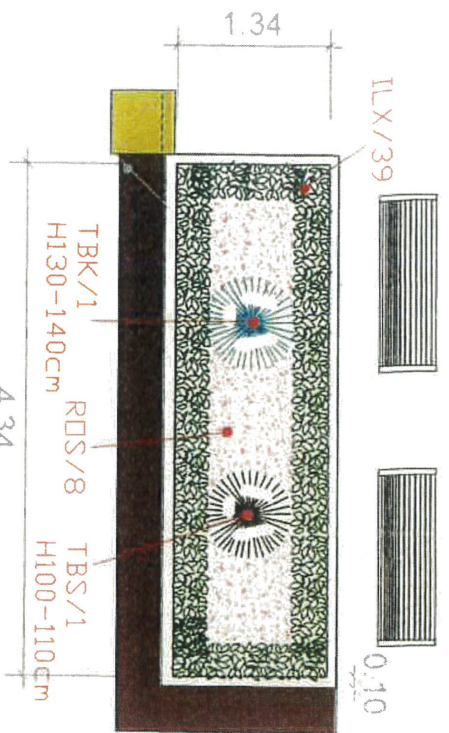

HORTENSJA
BUKIETOWA 'BOBO'



IRGA
ROZESZLANA
'EICHHOLZ'

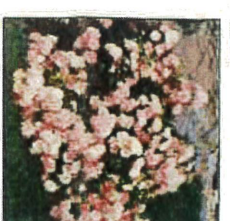


RÓŻA OKRYWOWA
'THE FAIRY'

ŚCIEŁKOWANIE RABAT I DONIC -
AGROWŁÓKNINA I KORA SŁOSNOWA

DONICA 4-13 - DONICA W SYSTEMIE ZIELONEGO DACHU,
DONICA 4-9 - WYSOKOŚĆ 80 CM,
DONICA 10-12 - WYSOKOŚĆ 60 CM,
DONICA 13 - WYSOKOŚĆ 100 CM
HHW/3 - gałunek/liczba sztuk



CIS POSPOLITY
KULA NA PNIE

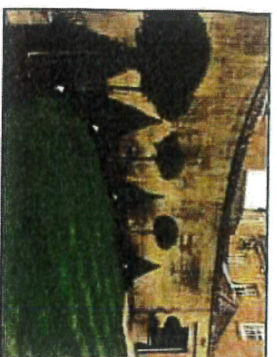

CIS POSPOLITY
STOŻEK RÓŻNE WYS



POWJONIK 'Hagley
Hybrid'



BLUSZCZ POSPOLITY
białobrzeczony



mgr inż. Agata Kika-Wróblewska

PROJEKTANT:

mgr inż. Justyna Bogdan

PROJEKTANT:

mgr inż. Magdalena Kolodziejka


PROJEKTANT:

BLUSZCZ POSPOLITY



BLUSZCZ POSPOLITY

DOKUMENTACJA POWYKONAWCZA

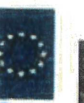

Tytuł rysunku: ZAGOSPODAROWANIE ZIELENI - TARAS WSCH. DONICA 4-13									
Numer rysunku: 100-002									
GENERALNY WYKONAWCA:
MOSTOSTAL WARSZAWA S.A.
ul. Konarskiego 12A
02-673 Warszawa



INWESTOR:
ZAMEK KSIĄŻĄT POMORSKICH W SZCZECINIE

ul. Koszarzy 34
70-540 Szczecin



PROJEKTANT:
BIURO PROJEKTÓW ART-PROJEKT SP. Z O. O.

ul. Partyzanów 5
73-110 Sieraków
tel. 91 577 62 97
www.art-projekt.com.pl



WYKONANIE AKTUALIZACJI DOKUMENTACJI TECHNICZNEJ DLA
REALIZACJI INWESTYCJI pn.: "KOMPLEKSOWE ZAGOSPODAROWANIE
TARASÓW ZAMKU KSIĄŻĄT POMORSKICH W SZCZECINIE" ANEKS nr 2

NAZWA OBIEKTU BUDOWANEGO:
PRZEBUDOWA ELEWACJI I POMIĘSZEŃ PRZYZIEMIENIA POD TARASEM
POŁUDNIOWYM ORAZ ZMIANA ZAGOSPODAROWANIA TERENU WRAZ Z
BUDOWĄ OBIEKTÓW MAŁEJ ARCHITEKTURY I PRZEBUDOWĄ NIEZBĘDNEJ
INFRASTRUKTURY TECHNICZNEJ.

PROJEKTANT:
mgr inż. Agata Kika-Wróblewska

PROJEKTANT:

mgr inż. Justyna Bogdan

PROJEKTANT:

mgr inż. Magdalena Kolodziejka


PROJEKTANT:

BLUSZCZ POSPOLITY



BLUSZCZ POSPOLITY

Przykładowy
przekrój
przez donicę
w systemie
dachy
zielonego

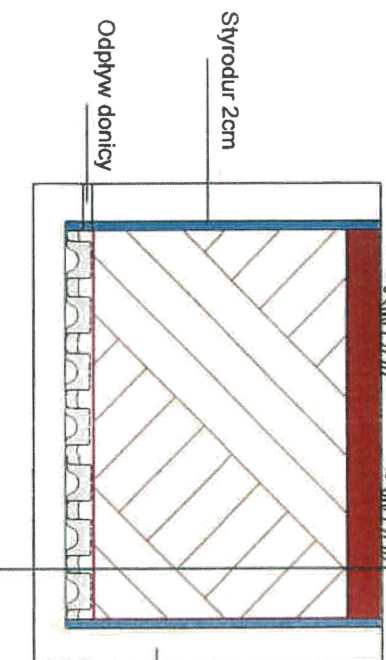

Wysokość donicy - nasadzenia wysokie i średniowysokie - minimum 80 cm
Wysokość donicy - nasadzenia niskie - minimum 50 cm

Uwagi: wszystkie donice i rabaty
w systemie zielonego dachu muszą posiadać
odwodnienie w formie odpływu za zewnątrz

Nasadzenia roślin wg projektu
Kora sosnowa
Agrowłóknina antychwastowa
Substrat ogród dachowy
Włóknina filtracyjna SF
Drenaż Floradrain FD 40-E
Mata chłono-ochronna

DONICA 14

80.0

POWIDUNIK 'Hagley
Hybrid'



BLUSZCZ POSPOLITY



BLUSZCZ POSPOLITY
białobrzęzowy



OZNACZENIA ROŚLIN

CDR - Iriga rozestłana 'Eichholz'
TBS - Cis pospolity forma stożka
TBK - Cis pospolity forma kuli
ILX - Ostrokrzew karłowatolistny
ROS - Róża okrywowa 'The Fairy'
CLM - Powojnik 'Hagley Hybrid'
HPB - Hortensja bukietowa 'Bubo'
HHW - Bluszcz pospolity 'Woerner'
HHV - Bluszcz pospolity 'Variegata'
'Glacier' / 'Harold' z białą obwódką
na liściach

DONICA 15

0.45

CLM/2

HHV/1

6.70

HHW/2 Pergola

CLM/2

DONICA 16

DONICA 17

0.76

RDS/3




RDS/3




0.30

1.24

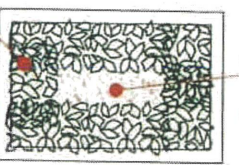

ILX/12

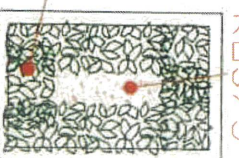

ILX/12

0.08

0.08

OSTROKRZEW
KARŁOWATOLISTNY
STRZYŻONA DBWIDKA
ŻYWIŁOTOWA

sztuk

HHW/3 - gałunek/liczba

IRGA
ROZESTŁANA
'EICHHOLZ'
RÓŻA
OKRYWOWA
'THE FAIRY'



DOKUMENTACJA POWYKONAWCZA



GENERALNY WYKONAWCA:		MOSTOSTAL WARSZAWA S.A.	
ul. Konopnicka 12A		02-673 Warszawa	
INWESTOR:		ZAMEK KSIĄŻĄT POMORSKICH W SZCZECINIE	
ul. Korwary 34		70-540 Szczecin	
PROJEKTANT:		BIURO PROJEKTÓW ART-PROJEKT SP. Z O. O.	
ul. Partyzanów 5		73-110 Sierad	
tel. 91 577 62 97		www.art-projekt.com.pl	
NAZWA INWESTYCJI:		WYKONANIE AKTUALIZACJI DOKUMENTACJI TECHNICZNEJ DLA REALIZACJI INWESTYCJI pn.: "KOMPLEKSOWE ZAGOSPODAROWANIE TARASÓW ZAMKU KSIĄŻĄT POMORSKICH W SZCZECINIE" ANEKS nr 2	
NAZWA OBIEKTU BUDOWANEGO:		PRZEBUDOWA ELEWACJI I POMIĘSZEŃ PRZYZIEMIA POD TARASEM POŁUDNIOWYM ORAZ ZMIANA ZAGOSPODAROWANIA TERENU WRAZ Z BUDOWĄ OBIEKTÓW MAŁEJ ARCHITEKTURY I PRZEBUDOWĄ NIEZBĘDNEJ INFRASTRUKTURY TECHNICZNEJ.	
PROJEKTANT:		mgr inż. Agata Kika-Wroblewska	
PROJEKTANT:		mgr inż. Agata Kika-Wroblewska	
PROJEKTANT:		mgr inż. Magdalena Kojdzicka	
PROJEKTANT:		mgr inż. Magdalena Kojdzicka	
TYTUŁ RYSUNKU:		ZAGOSPODAROWANIE ZIELENI - TARAS WSCH.	
NUMER RYSUNKU:		100 002	
Projekt		Faza projektu	
Autor		Etap	
Lokalizacja		Typ	
Branża		Podbranża	
Numer		Rewizja	
Karta Zmian		Karta Zmian	
ZKP ART		PW E1 L00 RYS ZIE ZEW	
520 006		00 00	
DATA:		05.2024	
STADIUM:		PW	
SKALA:			

MOSTOSTAL WARSZAWA S.A. GENERALNY WYKONAWCA									
INWESTOR									
ZAMEK KSIĄŻĄT POMORSKICH W SZCZECINIE									
PROJEKTANT									
BUREAU PROJEKTÓW ART-PROJEKT SP. Z O.O.									
NAZWA INWESTYCJI									
WYKONANIE AKTUALIZACJI DOKUMENTACJI TECHNICZNEJ DLA									
REALIZACJI INWESTYCJI pn.: "KOMPLEKSOWE ZAGOSPODAROWANIE									
TARASÓW ZAMKU KSIĄŻĄT POMORSKICH W SZCZECINIE" ANEKS nr 2									
PRZEBUDOWA ELEWACJI I POMIESZCZEŃ PRZYZIEMIA POD TARASAM									
PODZIEMNYM ORAZ ZMIANA ZAGOSPODAROWANIA TERENU WRAZ Z									
BUDOWĄ OBIEKTÓW MAŁEJ ARCHITEKTURY I PRZEBUDOWĄ NIEZBĘDNEJ									
INFRASTRUKTURY TECHNICZNEJ.									
PROJEKTANT									
mgr inż. Agata Włochowska									
PROJEKTANT									
mgr inż. Justyna Bogdan									
PROJEKTANT									
mgr inż. Magdalena Kozłowska									
TYTUŁ RYSUNKU									
ZAGOSPODAROWANIE ZIELENI - SYSTEM NAWADNIANIA									
NUMER RYSUNKU: 100 002									
Projekt	Autorka	Forma projektu	Etap	Ładunek	Typ	Wariant	Podstawa	Nazwa	Kod Zmian
ZKP ART	PW	E1	L00	RYS	ZIE	ZEW	520 007	00	00
STADIUM									
PW									
SKALA									
05.2024									
DATA									

1/S1/D	2/S1/D	3/S5/D	4/S2/D	5/S3/D	6/S4/D
32m 1,1	32m 2,3	32m 1,4	40m 3,8	40m 6,9	40m 7,1
7/S5/D	8/S7/D	9/S10/D	10/S10/D	11/S8/D	12/S9/D
40m 7,2	40m 7,1	40m 7,0	40m 6,4	40m 6,7	40m 7,7
13/S6/D	5,2				



DOKUMENTACJA POWYKONAWCZA



ETAP 1

