

MARSZAŁEK  
WOJEWÓDZTWA MAZOWIECKIEGO


ZATWIERDZENIE

N.D.I. 5418-243/08 ważne do 30.12.08  
Zatwierdzam do realizacji stałą organizację  
ruchu w całości - ze zmianami. Termin wprowadzenia  
niniejszej organizacji ruchu należy zgłosić do:  
Departamentu Nieruchomości i Infrastruktury  
03-718 Warszawa, ul. Ks. i Kłopotowskiego 5 - fax: 022/ 5979802

z up. Marszałka Województwa

2008-08-19

~~Jan Dąbrowski~~  
Zastępca Dyrektora Departamentu  
Nieruchomości i Infrastruktury

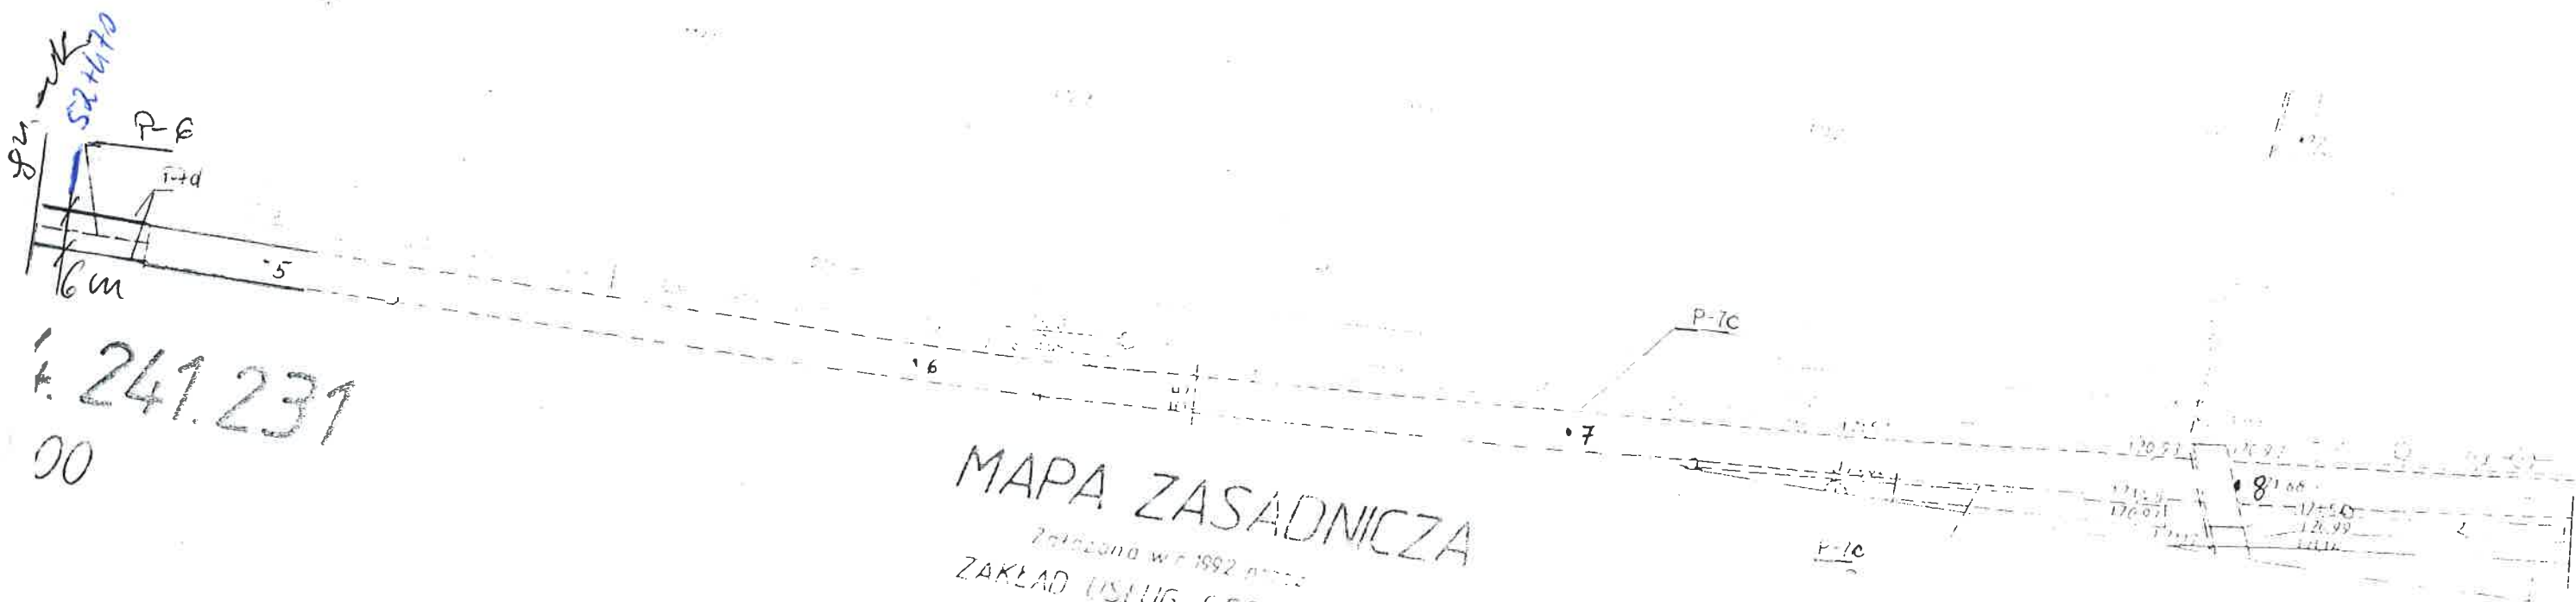

f. 241.231  
00

MAPA ZASADNICZA

Zatwierdzona w 1992 przez  
ZAKŁAD USŁUG GEODEZYJNYCH  
W ZWOLENIU

droga nr 733  
Zadanie nr 2  
Arkusz  
nr 136  
skala 1:1000

GRZYB MARSZAŁKOWSKI  
Województwo Mazowieckie  
Wydział Inżynierski i Transportu  
ul. Długa 13-17, Warszawa  
Tel. 0-22-23-61-97, 23-17

ZATWIERDZENIE  
DT.5418-1345/2000  
Ważne do 31.08.2002

Zatwierdzam do realizacji projekt - szkic stałej organizacji ruchu w całości - ze zmianami wniesionymi na projekcie. Termin wprowadzenia niniejszej organizacji ruchu należy zgłosić do tutejszego wydziału

2001-02-19


2001-01-23

*Zgromy*

Z UPOWAŻNIENIA  
KOMENDANTA WOJEWÓDZKIEGO POLICJI  
z siedzibą w RADOMIU

PROJEKT - SZKIC  
organizacji ruchu opiniuję  
pozytywnie - ~~negatywnie~~  
z następującymi warunkami

ASYSTENT  
Wydziału Ruchu Drogowego  
KWP z siedzibą w RADOMIU  
mł. asp. *Radosław Osuch*

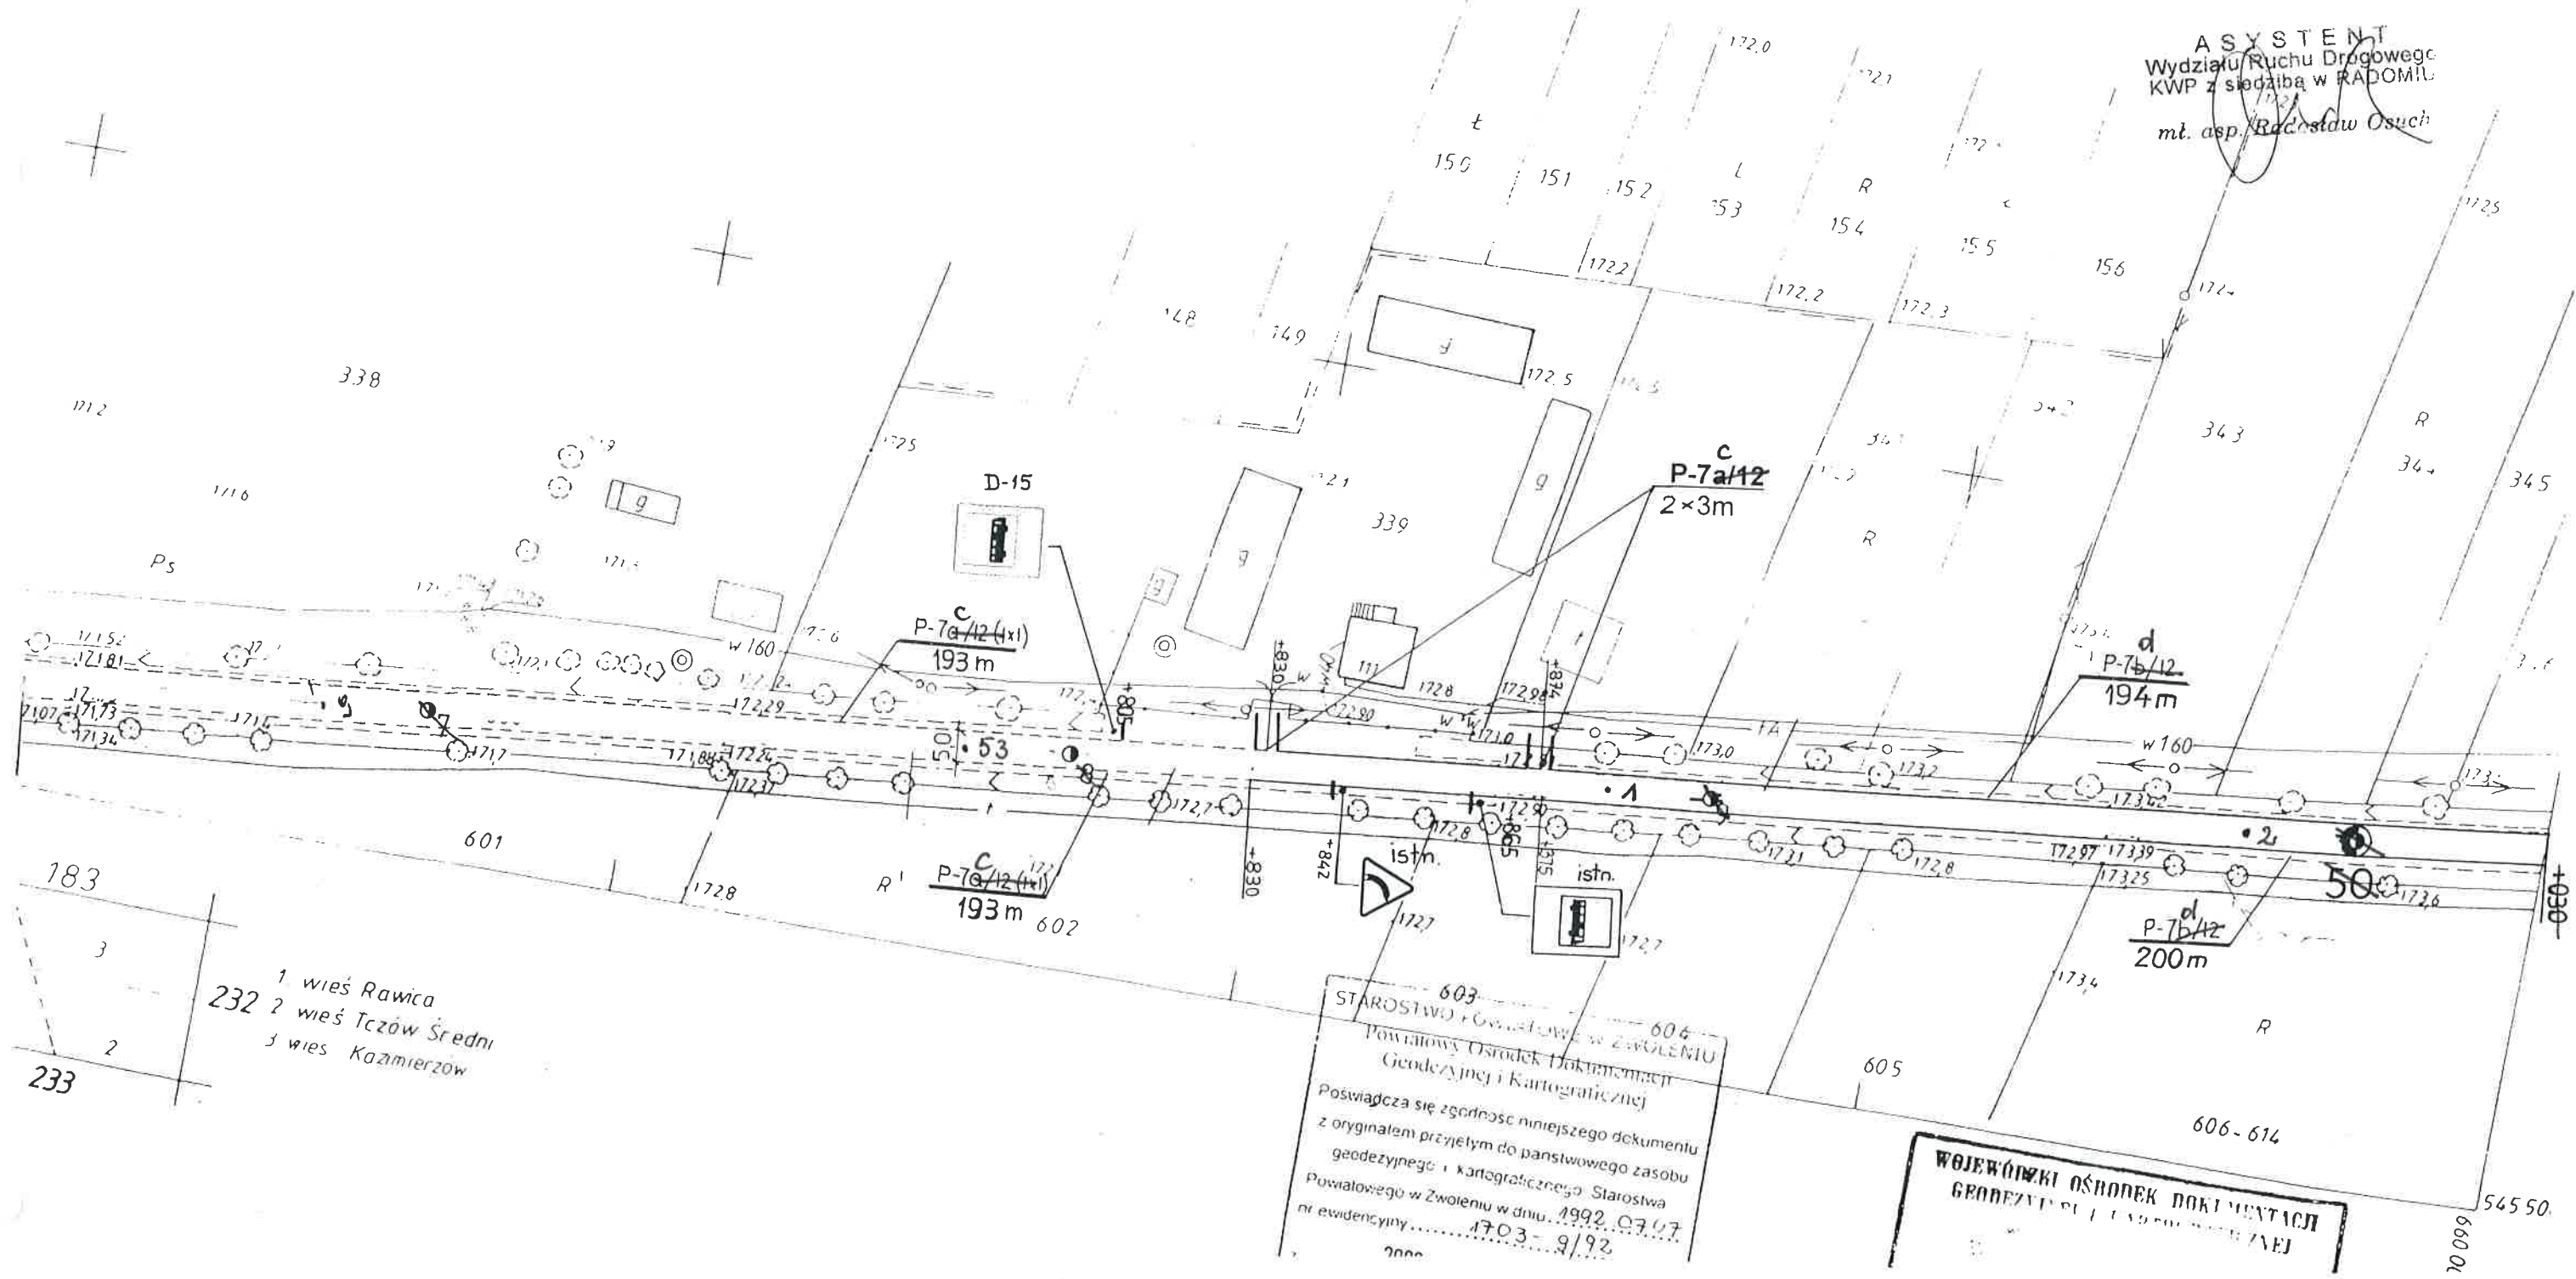

603-604  
STAROSTWO Powiatowe w ZWOLIENIU  
Powiatowy Ośrodek Dokumentacji  
Geodezyjnej i Kartograficznej  
Poświadczam zgodność niniejszego dokumentu  
z oryginałem przyjętym do państwowego zasobu  
geodezyjnego i kartograficznego Starostwa  
Powiatowego w Zwoleńniu w dniu 1992.07.27  
nr ewidencyjny 1703-9/92

WOJEWÓDZKI OŚRODEK DOKUMENTACJI  
GEODEZYJNEJ I KARTOGRAFICZNEJ