

# MAPA DO CELÓW PROJEKTOWYCH

SKALA 1 : 1000


Hieronim Wilk

Nr	x	y
W24	5637799,3	6604265,0
W25	5637792,2	6604260,2
W26	5637784,7	6604243,0
W27	5637749,6	6604185,9
W28	5637746,6	6604179,4
W29	5637745,8	6604176,5
W30	5637745,1	6604157,6
W31	5637746,9	6604132,3
Hp9	5637747,8	6604132,6

Potwierdzam zgodność mapy z opracowaniem w ramach KERG 203/2012 z 27.04.2012

GEODETA UPRAWNIONY  
inż. Hieronim Wilk  
zaśw. nr 15086  
tel. 604 275 834, 034 3281785

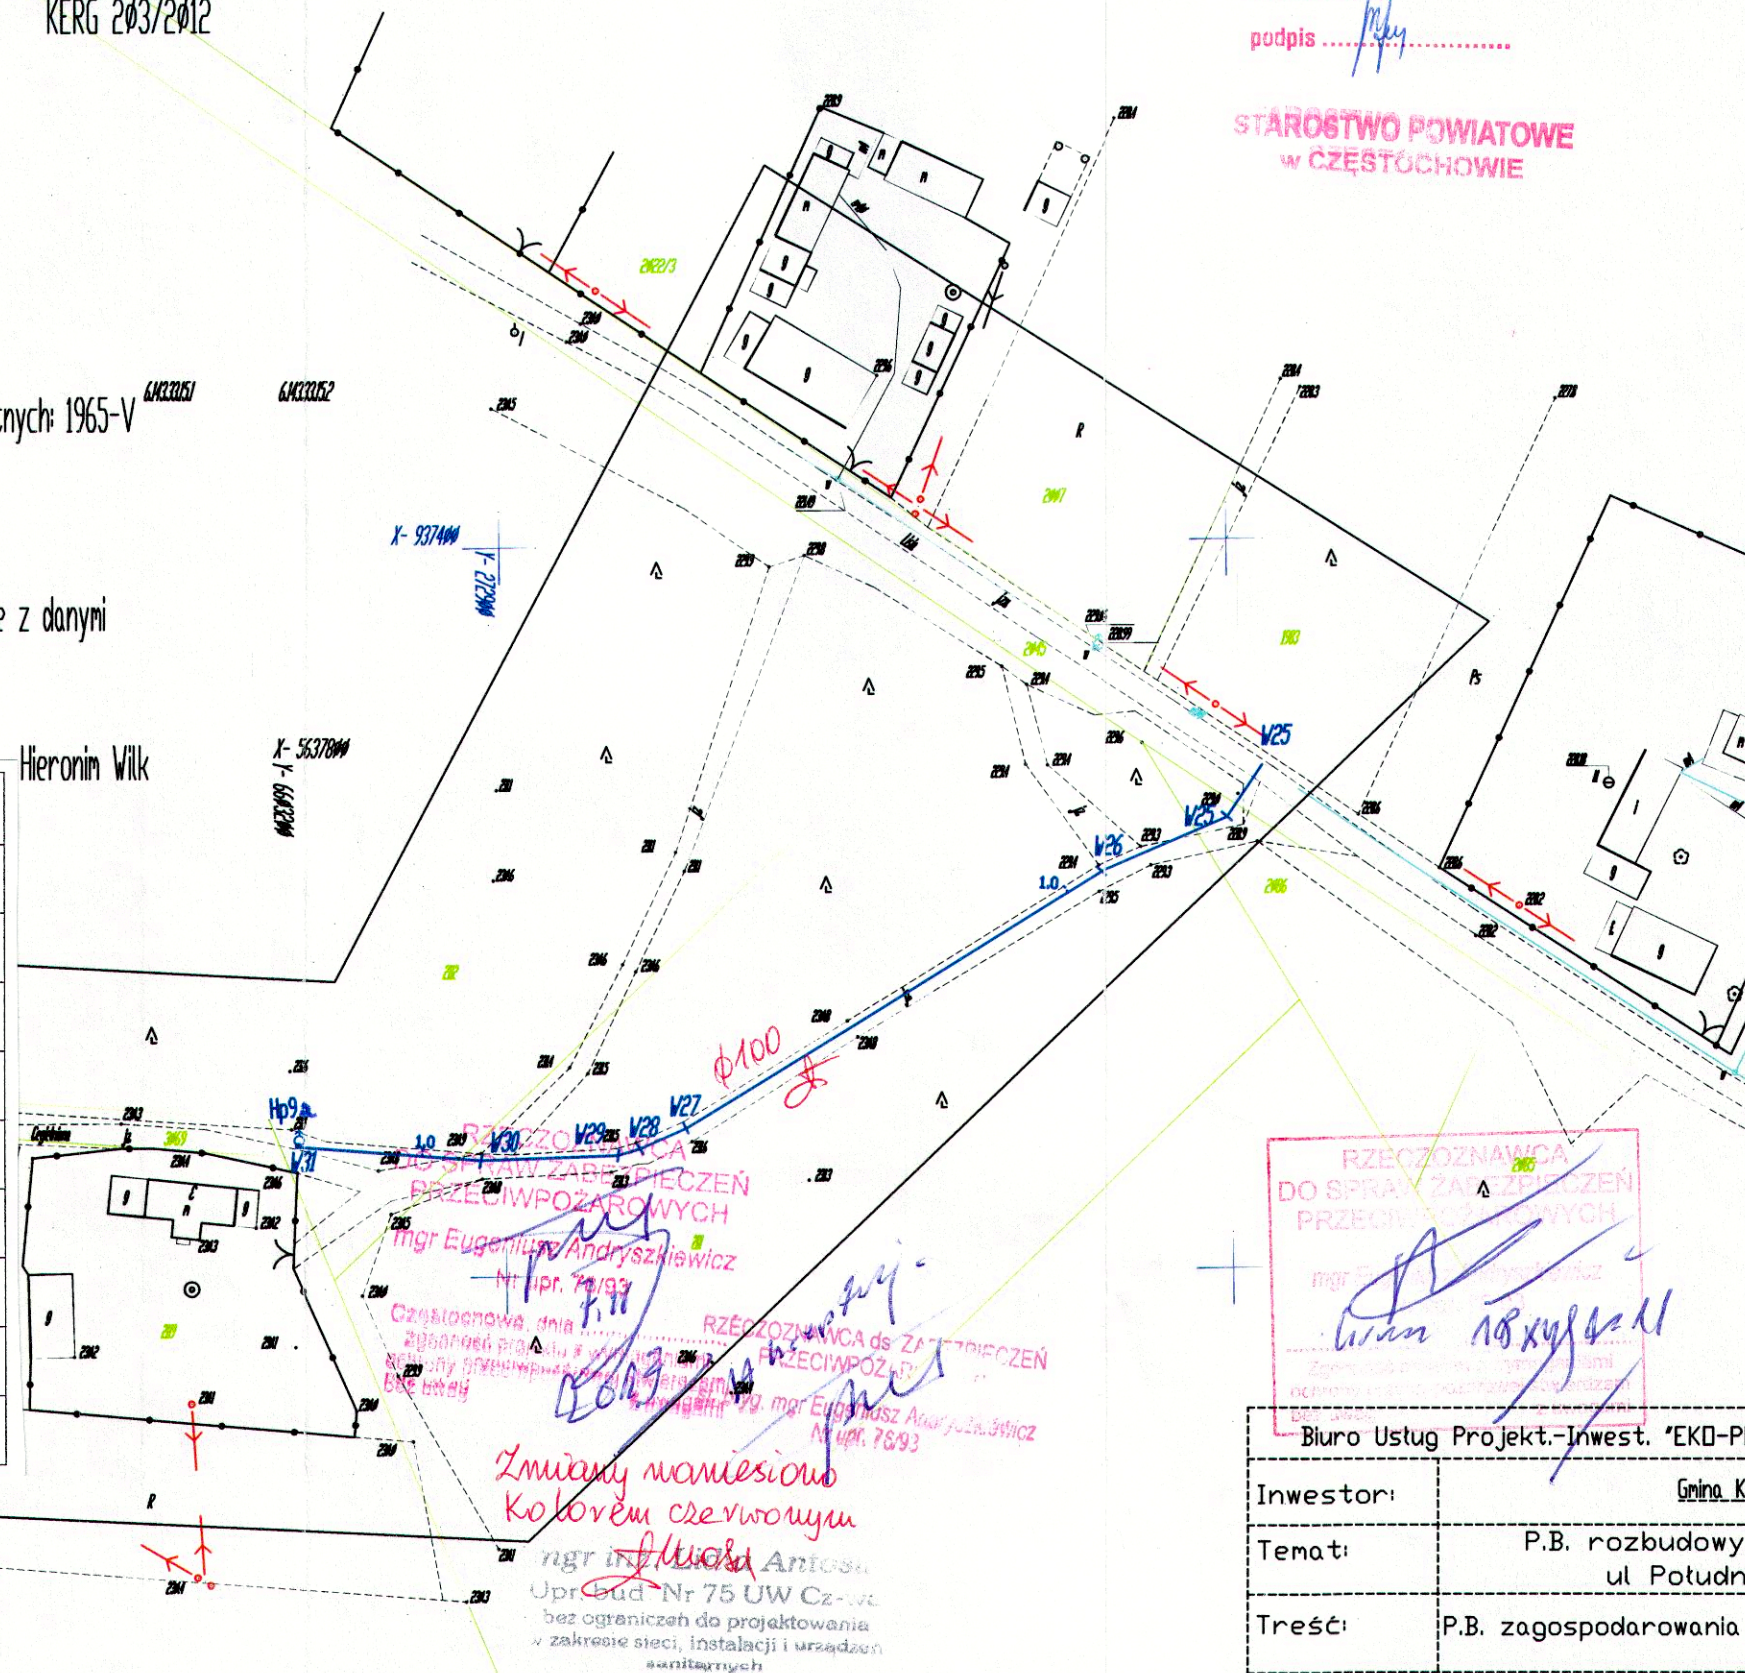

Projekt zatwierdzony  
decyzją Starosty Częstochowskiego  
Nr 338/2013 z dnia 17.04.2013 r.  
znak sprawy AB 6140.262.2013  
(229.5.49)  
Załącznik nr 1  
do w/w decyzji  
podpis [signature]

STAROSTWO POWIATOWE  
W CZĘSTOCHOWIE

## LEGENDA

- komunikacja
- użytki
- istn wodociąg
- istn. kanalizacja
- proj wodociąg
- proj. węzeł wodociagowy
- proj. hydrant

STAROSTA CZĘSTOCHOWSKI  
Zespół Uzgodnień Dokumentacji Projektowej  
Na podstawie art. 28 ust. 1 z dnia 17 maja 1989 r. - Prawo geodezyjne i kartograficzne (Dz.U. z 2005 r. Nr 240, poz. 202) ze zm. uzgodniono usytuowanie projektowanych sieci uzbrojenia terenu:  
[signature]  
Uzgodnione usytuowanie sieci uzbrojenia terenu podlega wytyczeniu geodezyjnej inwentaryzacji powykonawczej przez jednostki uprawnione do wykonywania prac geodezyjnych.  
W razie niezgodności realizacji sieci uzbrojenia terenu z uzgodnionym projektem, inwestor zobowiązany jest przedłożyć mapę z wynikami pomiarów powykonawczych właściwemu organowi administracji architektoniczno-budowlanej.  
Uzgodnienie usytuowania projektowanych sieci uzbrojenia terenu, zachowuje ważność przez okres 3 lat od dnia wydania opinii w sprawie uzgodnienia usytuowania projektowanych sieci uzbrojenia terenu.  
Uzgodnienie traci ważność w przypadku, o którym mowa w § 13 rozporządzenia Ministra Rozwoju Regionalnego i Budownictwa z dnia 2 kwietnia 2001 r. w sprawie geodezyjnej ewidencji sieci uzbrojenia terenu, o którym mowa w art. 10 ust. 1 ustawy z dnia 29 września 2006 r. o zmianie ustawy o geodezji i kartografii oraz niektórych innych ustaw (Dz.U. z 2006 r. Nr 100, poz. 700).  
940/12  
(sygn. opinii)  
2012.04.30  
Częstochowa, dnia 30.04.2012 r.  
[signature]  
Zespół Uzgodnień Dokumentacji Projektowej  
Przy Starostwie Częstochowskim

RZECZOZNAWCA  
DO SPRAW ZABEZPIECZENIA  
PRZECIWPÓŻAROWYCH  
mgr Eugeniusz Andryszkiewicz  
Nr upr. 75/93  
Częstochowa, dnia 30.04.2012 r.  
[signature]  
RZECZOZNAWCA ds. ZABEZPIECZENIA  
PRZECIWPÓŻAROWYCH  
mgr Eugeniusz Andryszkiewicz  
Nr upr. 75/93

Zmiany naniesiono  
kolorem czerwonym  
[signature]  
mgr inż. Lidia Antosik  
Upr. bud. Nr 75 UW Cz. wa.  
bez ograniczeń do projektowania  
w zakresie sieci, instalacji i urządzeń  
sanitarnych

Biuro Usług Projekt.-Inwest. "EKO-PROJEKT" - Częstochowa, ul. Prądzyńskiego 12/3			
Inwestor:	Gmina Kłomnice, ul. Strażacka 20, 42-270 Kłomnice		
Temat:	P.B. rozbudowy sieci wodociągowej w m. Garnek, ul. Południowa, Leśna, Poprzeczna,		
Treść:	P.B. zagospodarowania terenu - mapa sytuacyjno-wysokościowa		
Projektował:	MGR INŻ. LIDIA ANTOSIK	UPR. 75/98 -U.W. CZ-WA	[signature]
Sprawdził:	INŻ. JERZY WIĘCKOWSKI	UPR. 182/2001 ŚUW K-ce	[signature]
Skala:	1:1000	Data:	09. 2012 r. Rys. nr 2/6