


DOUMENTACJA
POWYKONAWCZA

KIEROWNIK BUDOWY
Dariusz Czaplinski

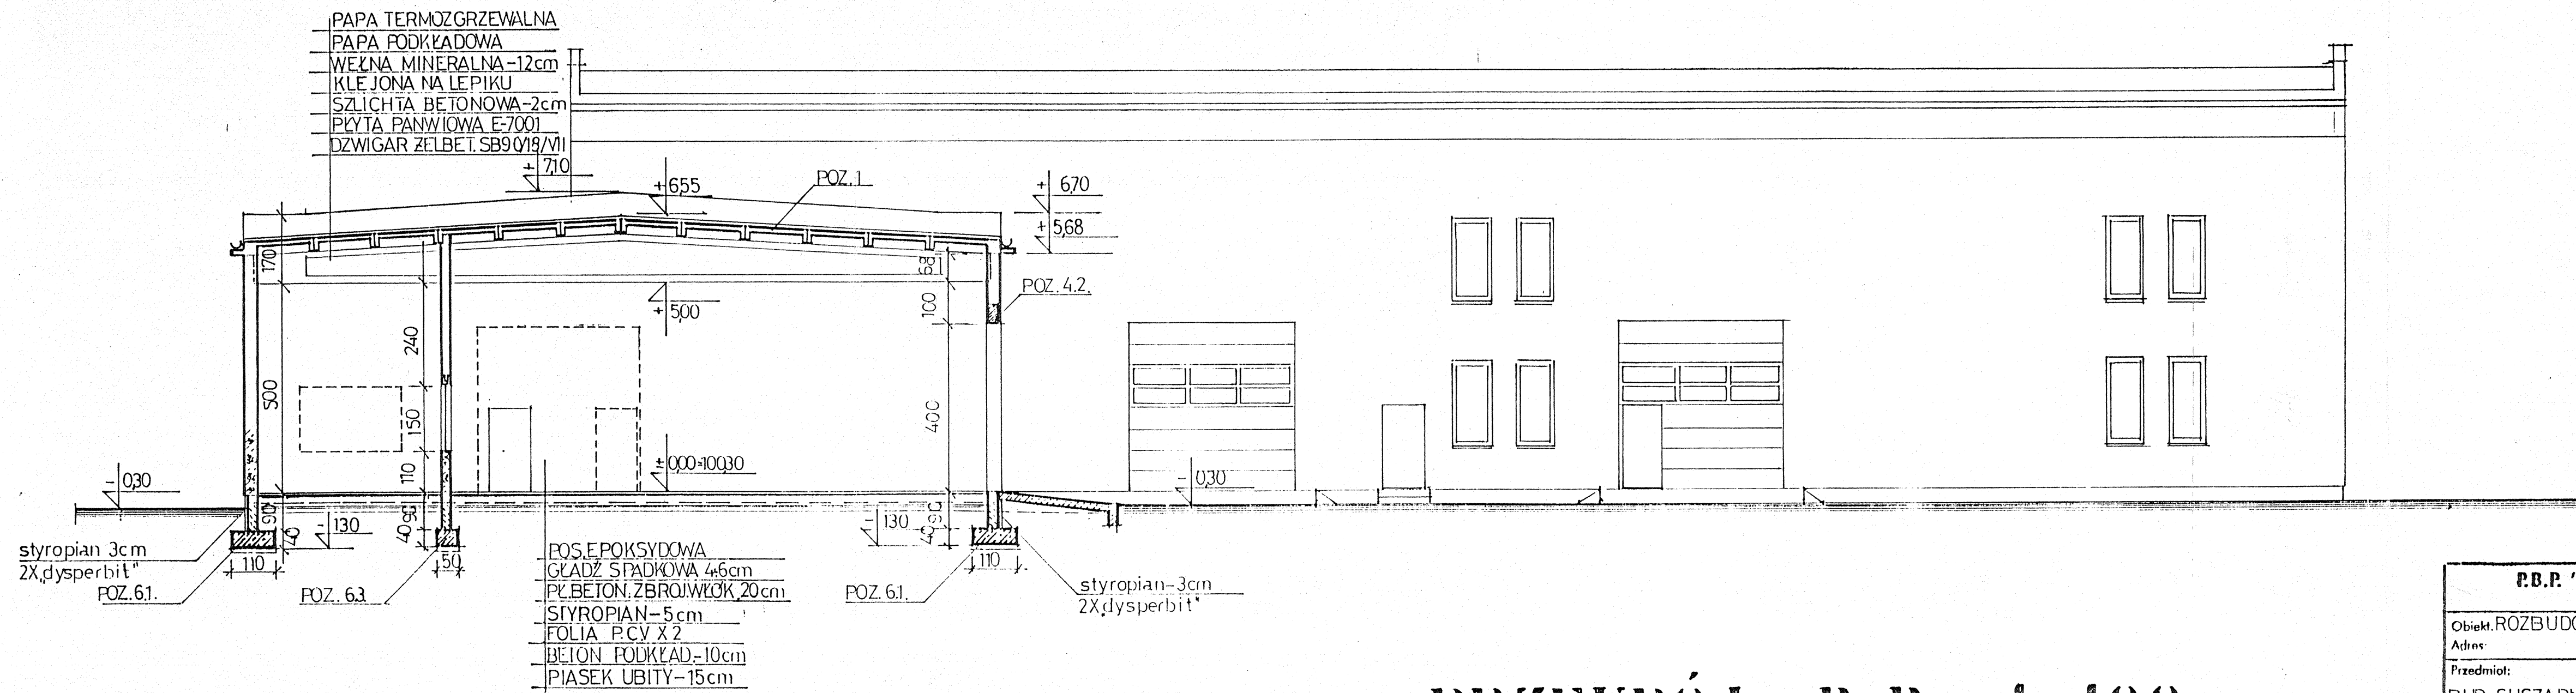

rys. A-4


P.B.P. "EKOSYSTEM" - BIURO PROJEKTÓW w ZIELONEJ GÓRZE			
Obiekt: ROZBUDOWA OCZYSZCZALNI ŚCIEKÓW W PIASECZNIE			
Adres:			
Przedmiot: BUD. SUSZARNI I PRZERÓBKII OSADÓW			Skala: 1:100
Wykonawcy opracowania:		Nr uprawnień:	Data:
Autor:	arch. K. BEREZOWSKI	273/72 ZG	09/02
Opracował:	arch. K. BEREZOWSKI		
Kreślił:	arch. K. BEREZOWSKI		
Gł. projektant:	mgr inż. R. MATYJASZEK	55/90 ZG	
Sprawdził:	arch. Zb. KMIĘCIK	351/69 ZG	
Kier. zespołu:	inż. R. KIELIN		