


~~8337E 2022~~

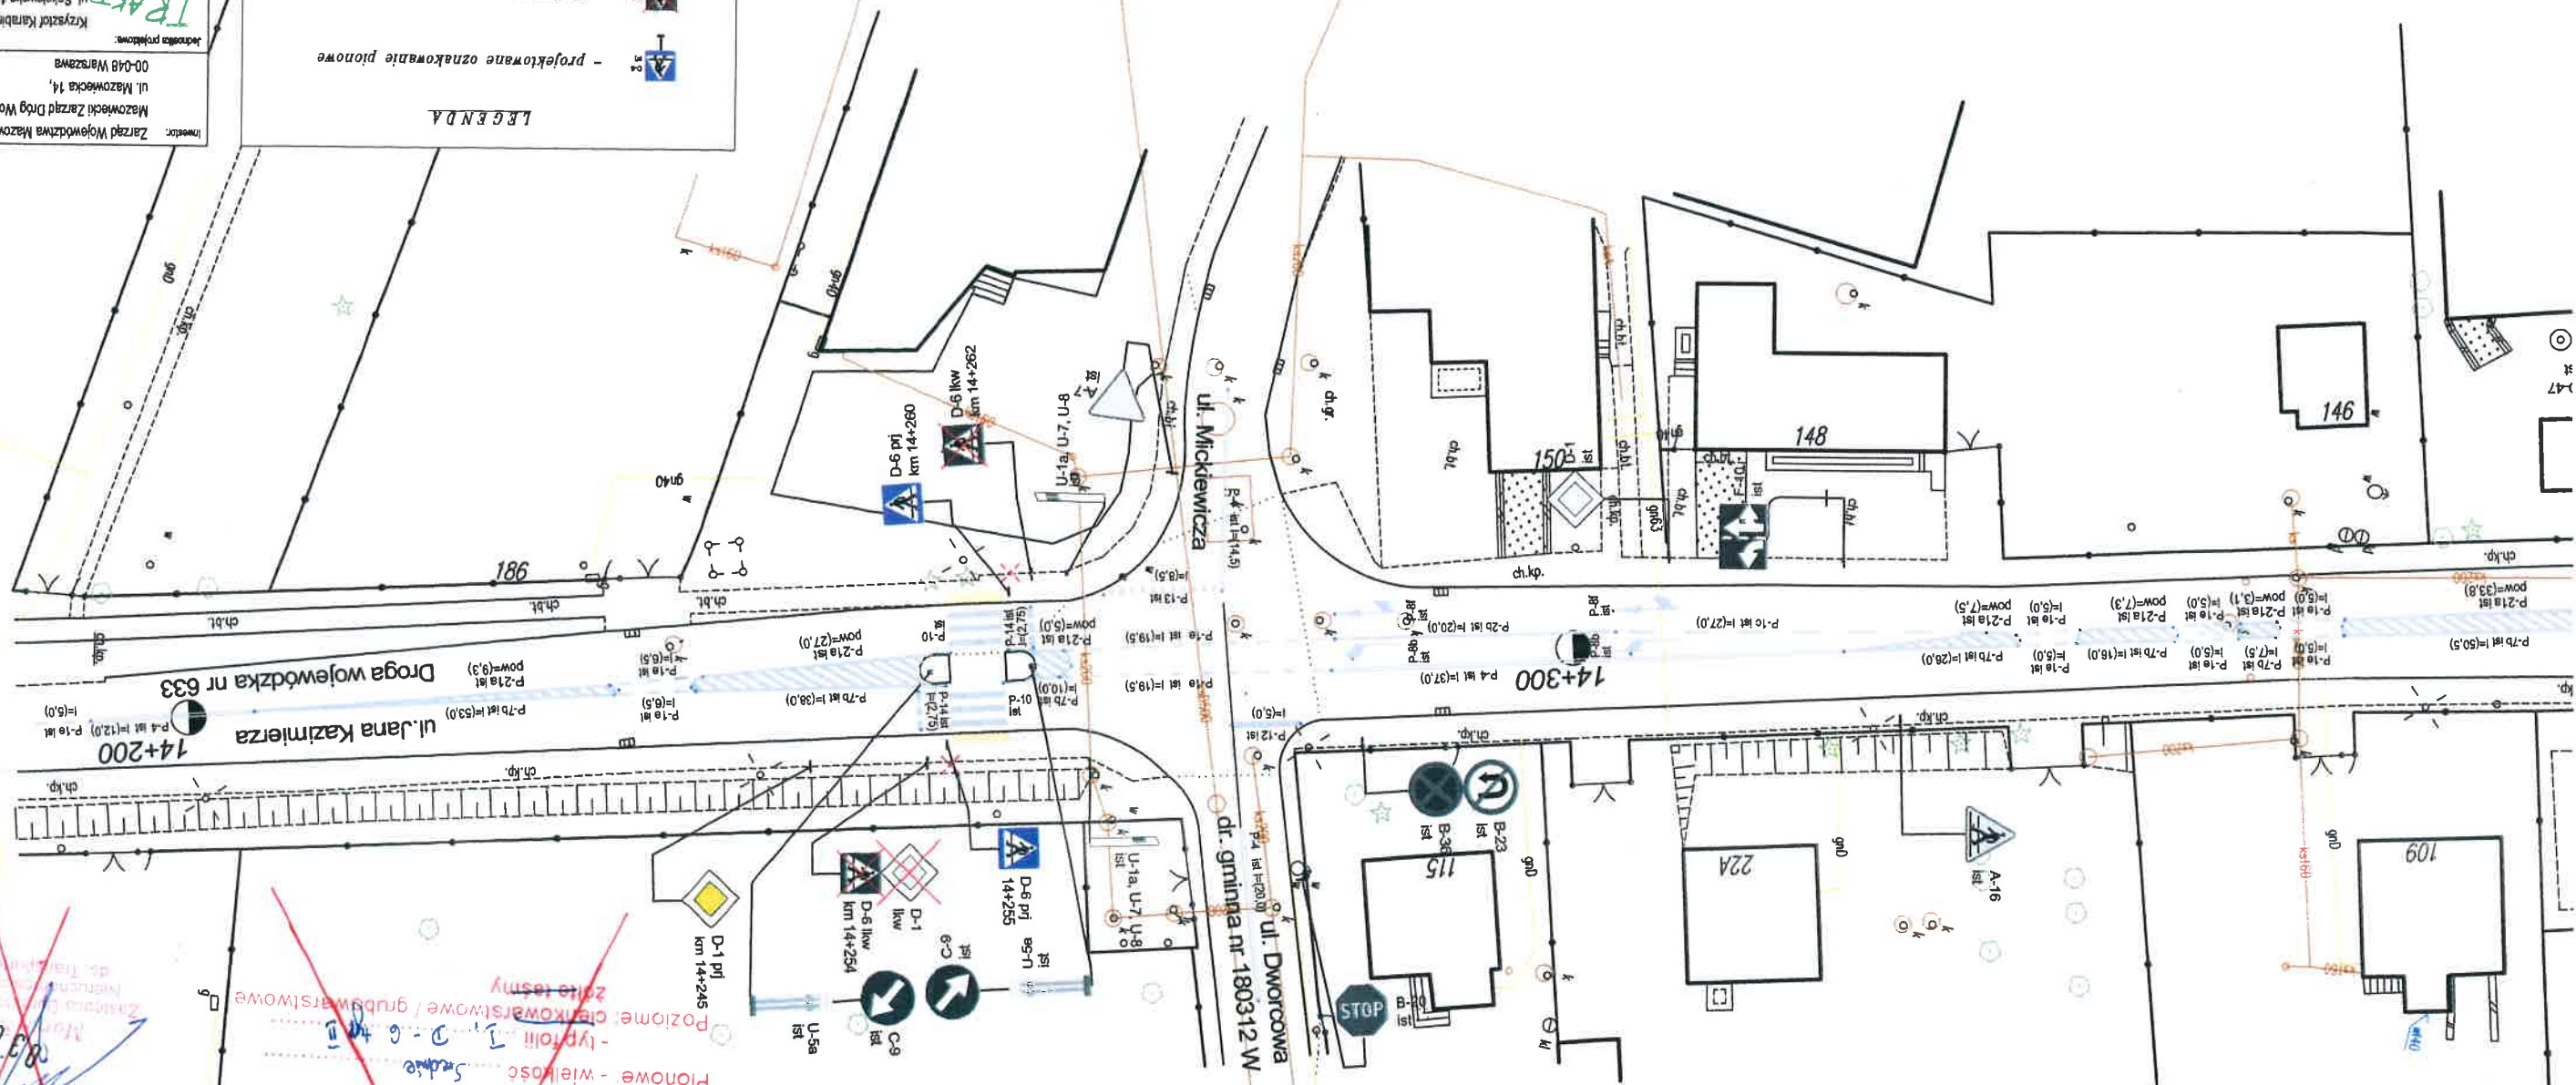

Inwestor:	Zarząd Województwa Mazowieckiego reprezentowany przez
Miejscowość i adres:	Mazowiecki Zarząd Drog Wojewódzkich w Warszawie ul. Mazowiecka 14, 00-048 Warszawa
Nazwa projektu:	IRAKI Kiszczorst Karabin ul. Sokółowska 161A/A-028, 08-110 Świdów tel. 790 602 771; e-mail: biuro@rak-projekt.pl
Temat:	*Opaczkowanie dokumentacji projektowej na modernizację 14 przejazdów dla pieszych na drodze wojewódzkiej nr 633 dla pieszych? powiat Legionowski – Bezpieczne przejścia
Status:	Stała Organizacja Ruchu
Tytuł projektu:	Przejazdy dla pieszych przy skrzyżowaniu z ul. Plac Wolności oraz przy skrzyżowaniu z ul. Dworcową i ul. Adama Mickiewicza we wsi Nieporęt
Podjęte:	Data: Rys. 4 1:500
Wykonano:	Wskazanie drogi m.in. Kiszczorst Karabin MAZ/012/P-C/OCD/08 mgr inż. Jakub Prochacki WMA/012/PB/D/21
Latało:	Lato 2021 r.

LEGENDA

ARKUSZ NR 20


MARSZAŁEK
WOJEWÓDZTWA MAZOWIECKIEGO

ZATWIERDZENIE Nr N1-D-I-802 z 14.11.2012 r. P.T.

Zatwierdzam do realizacji stałą organizację ruchu
w całości / w części bez zmian / po wprowadzeniu zmian.
Niniejszą organizację ruchu należy wprowadzić do dnia 31.03.2012 r.

Termin wprowadzenia organizacji ruchu należy zgłosić co
najmniej na 7 dni przed wprowadzeniem organizacji ruchu do
Departamentu Nieruchomości i Infrastruktury.

03-718 Warszawa, ul. Ks. J. Kłopotowskiego 5, fax. 22/5979802

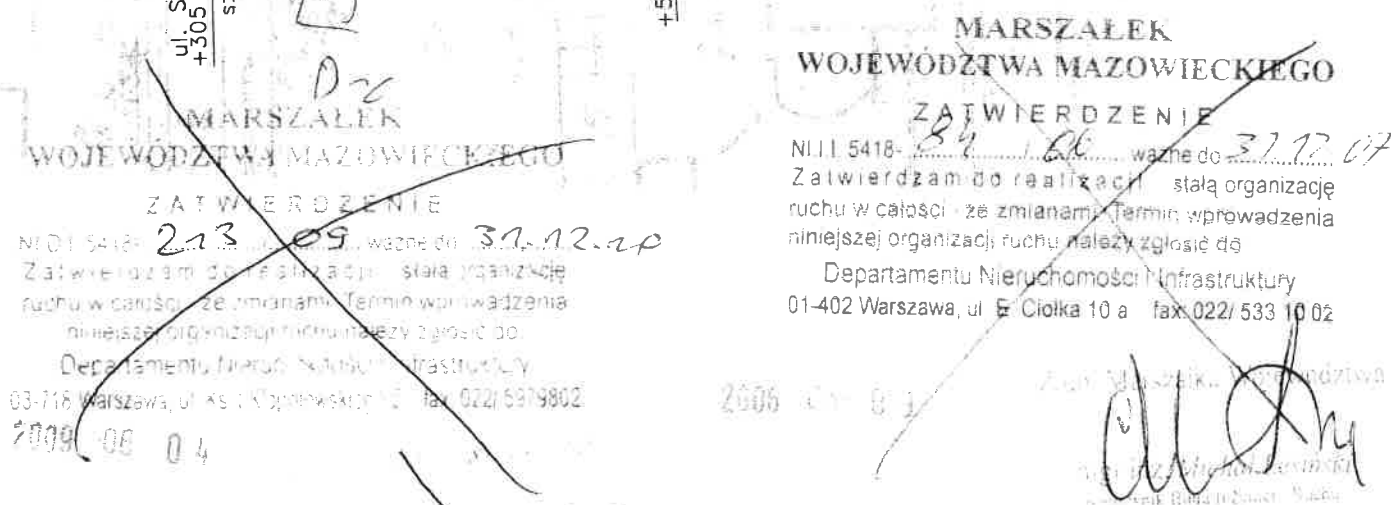

626.2018.16

31.12.18

179.43


średnie
A7 B20-26 typ I

Do wykonania niniejszej organizacji
ruchu należy zastosować znaki:

zobowiązuje
zobowiązuje
zobowiązuje

z up. Marszałka Województwa

Urząd Marszałkowski
Zastępca Dyrektora Departamentu
os. Transportu i Logistyki

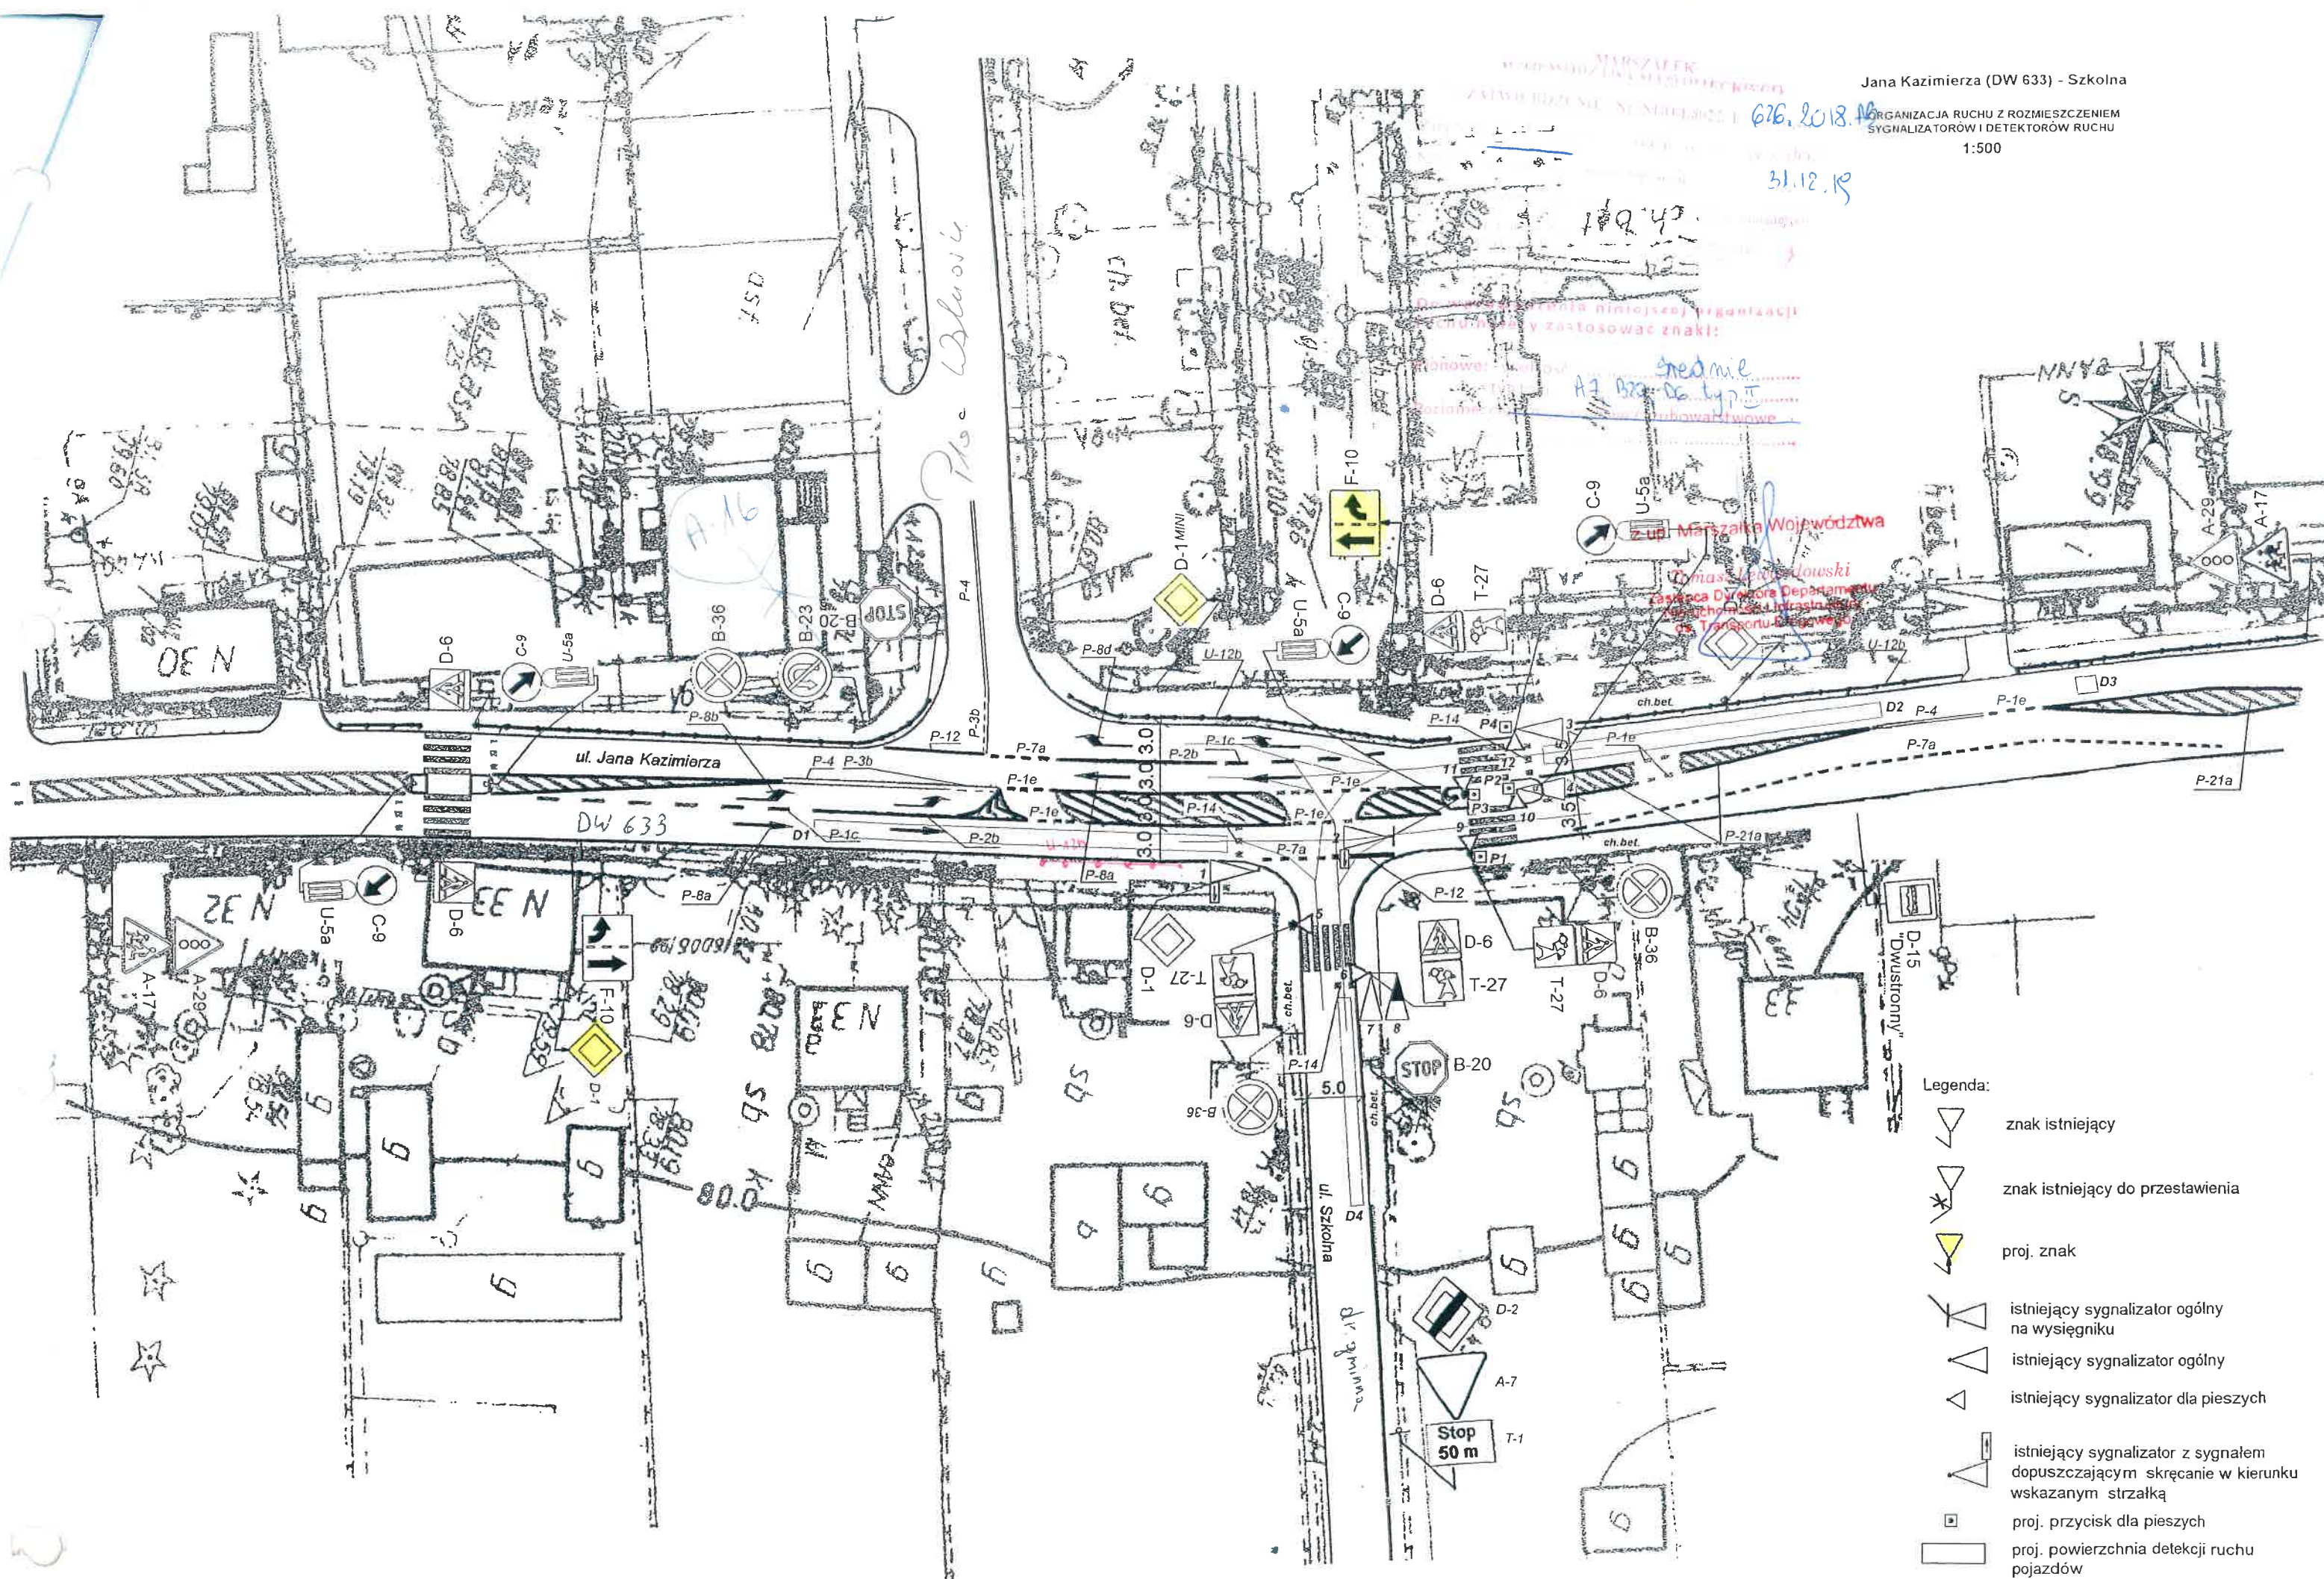


DROGA WOJEWÓDZKA NR 633

Wydział Ruchu Drogowego
Komendy Stołecznej Policji
projekt - szkice
organizacji ruchu
25 STY. 2010

Z upoważnienia
Komendanta Stołecznej Policji

ZASTĘPCA NACZELNIKA
Wydziału Ruchu Drogowego
Komendy Stołecznej Policji
p. inż. Paweł MAKOL

zastosować znak A-17
z licem z folii pryzmatycznej odblaskowo-fluorescencyjnej
barwy pomarańczowej

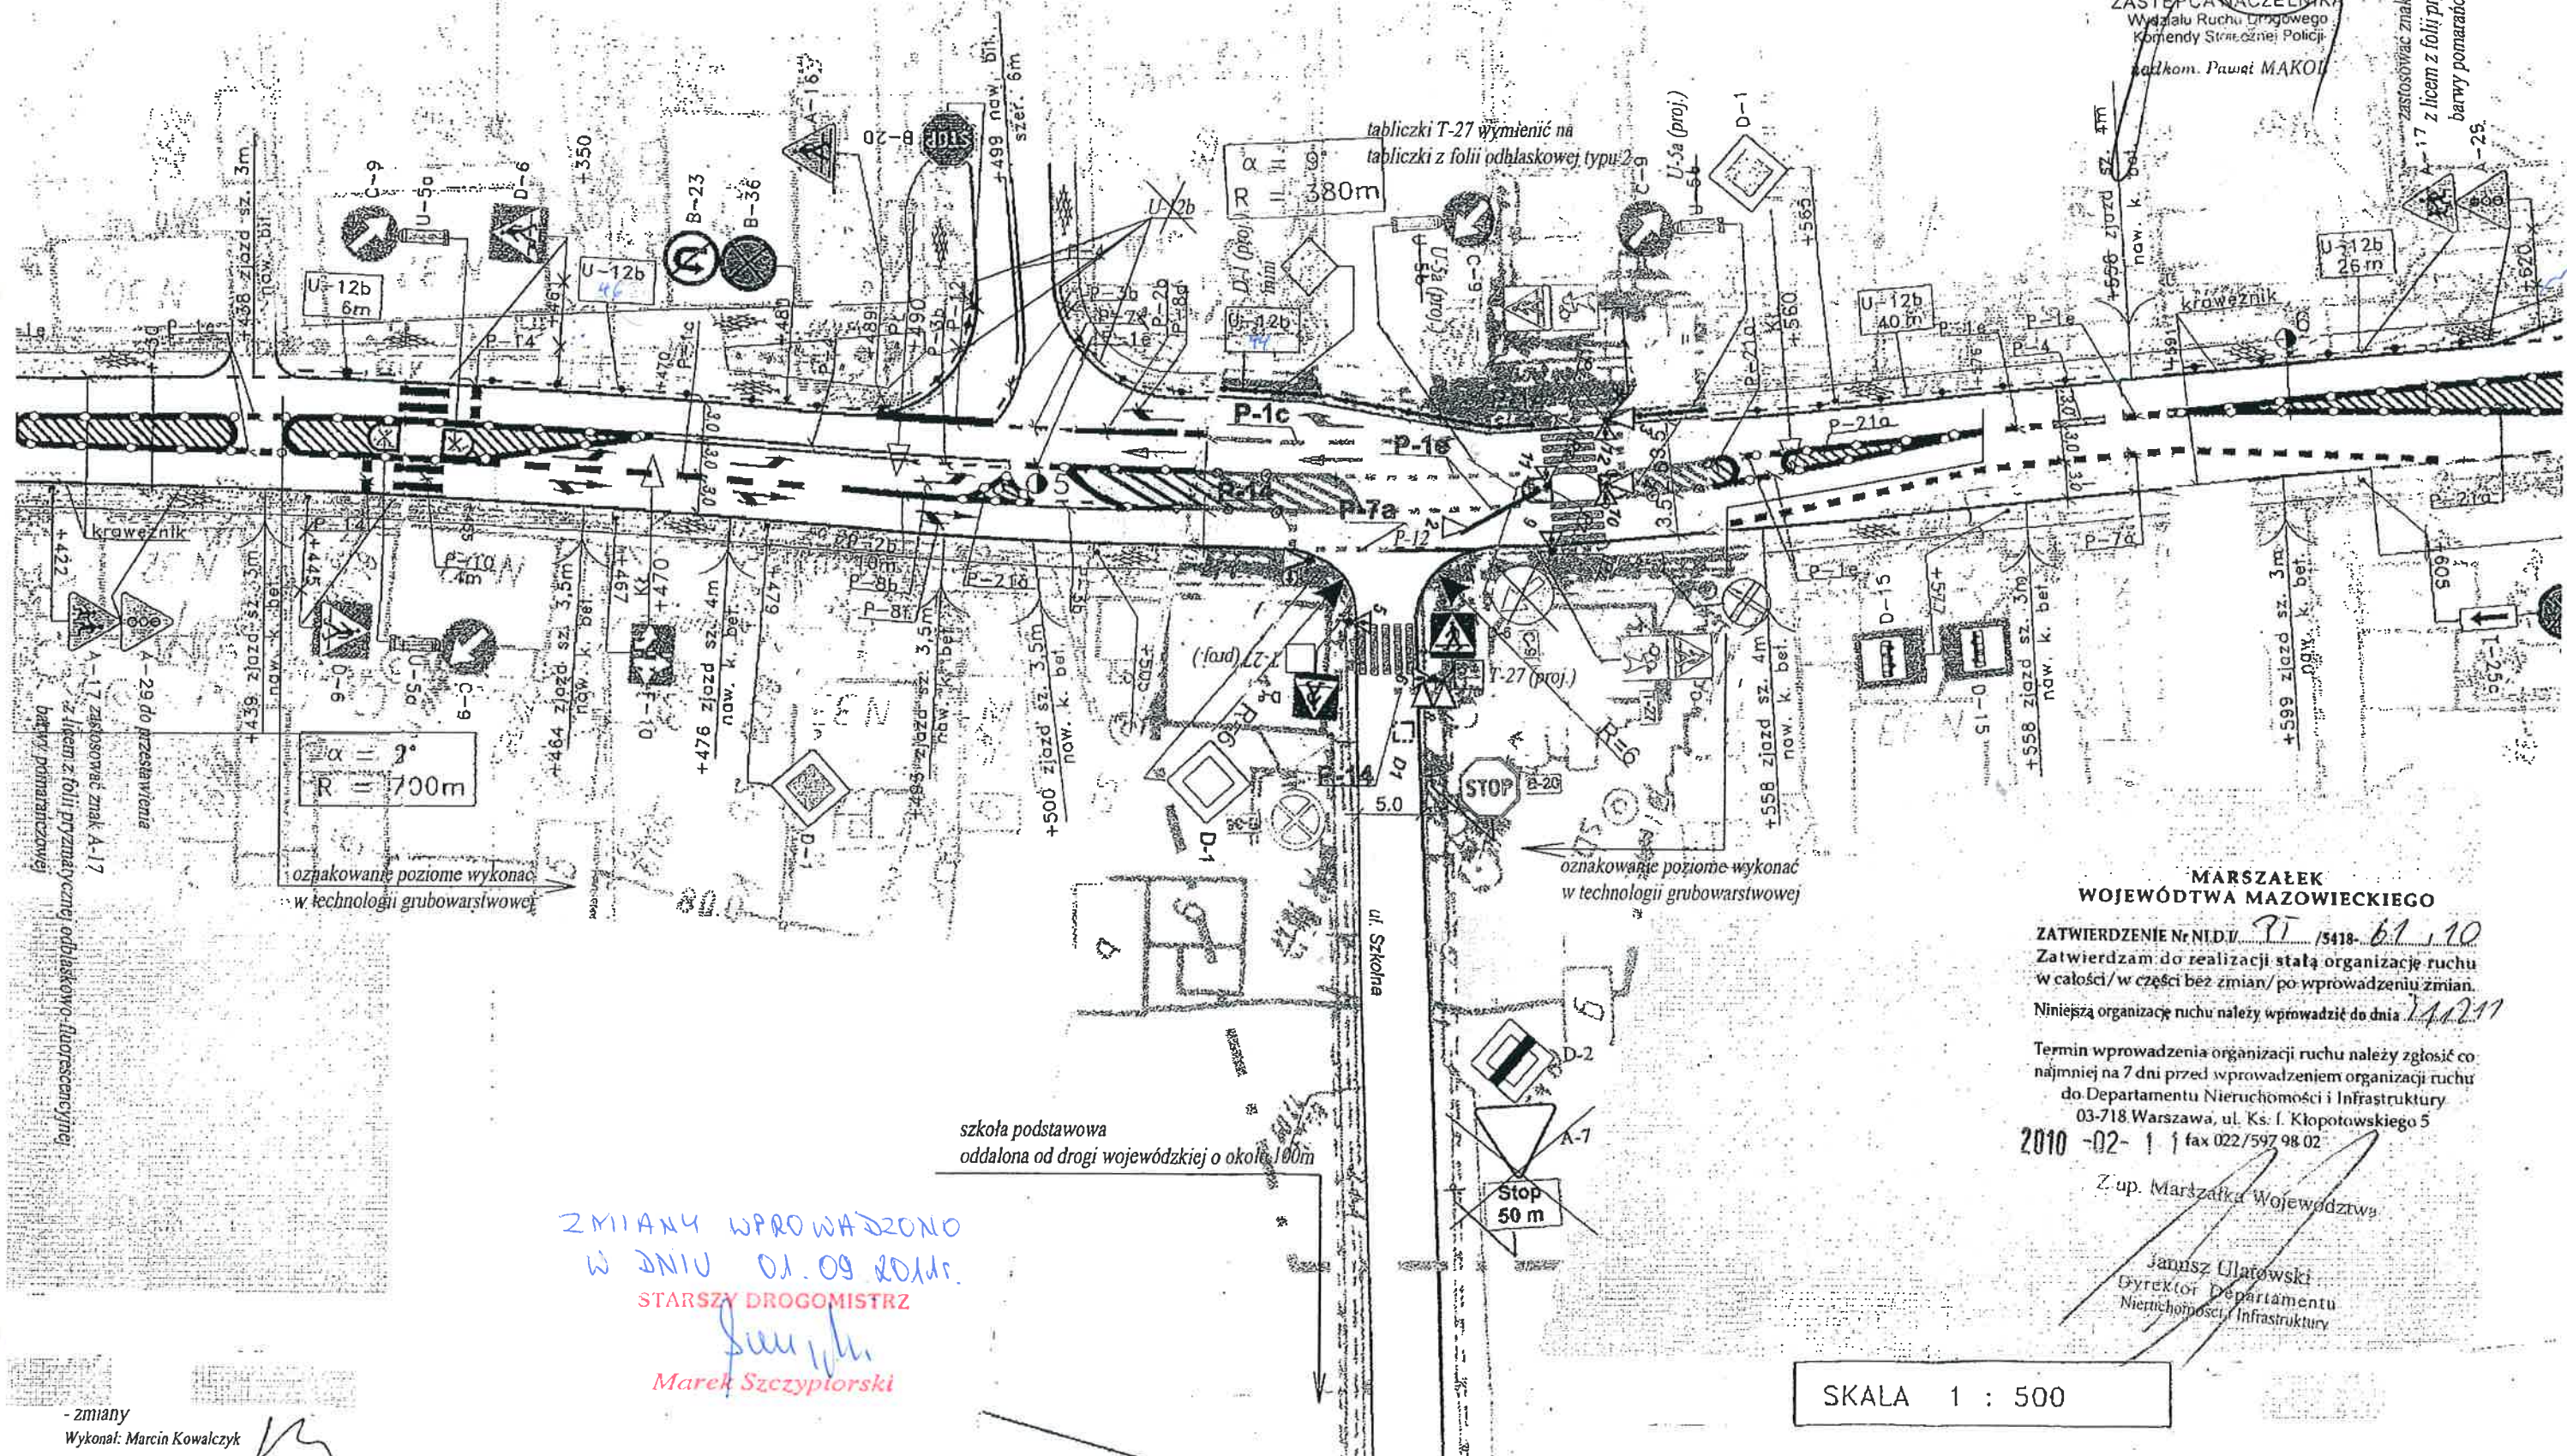

MARSZAŁEK
WOJEWÓDZTWA MAZOWIECKIEGO

ZATWIERDZENIE Nr NID.V. 71 / 5418-61.10
Zatwierdzam do realizacji stałą organizację ruchu
w całości / w części bez zmian / po wprowadzeniu zmian.
Niniejszą organizację ruchu należy wprowadzić do dnia 14.02.11

Termin wprowadzenia organizacji ruchu należy zgłosić co
najmniej na 7 dni przed wprowadzeniem organizacji ruchu
do Departamentu Nieruchomości i Infrastruktury
03-718 Warszawa, ul. Ks. f. Kłopotowskiego 5
2010 -02- 1 1 fax 022/597 98 02

Z up. Marszałka Województwa

Janusz Ulatowski
Dyrektor Departamentu
Nieruchomości i Infrastruktury

SKALA 1 : 500

ZMIANY WPROWADZONO
W DNIU 01.09.2010r.
STARSZY DROGOMISTRZ


Marek Szczyptorski

- zmiany
Wykonał: Marcin Kowalczyk

DROGA WOJEWÓDZKA NR 633
odc. od km 14+591 do km 14+770

ARKUSZ NR 21

MARSZAŁEK
WOJEWÓDZTWA MAZOWIECKIEGO
ZATWIERDZENIE Nr NI-D-1.802/24.12.2014 R.T.
Zatwierdzam do realizacji stałą organizację ruchu
w całości / w części bez zmian / po wprowadzeniu zmian
Niniejszą organizację ruchu należy wprowadzić do dnia 31.03.2012
Termin wprowadzenia organizacji ruchu należy zgłosić co
najmniej na 7 dni przed wprowadzeniem organizacji ruchu do
Departamentu Nieruchomości i Infrastruktury
03-718 Warszawa, ul. Ks. J. Klepotowskiego 5, fax: 22/5979802

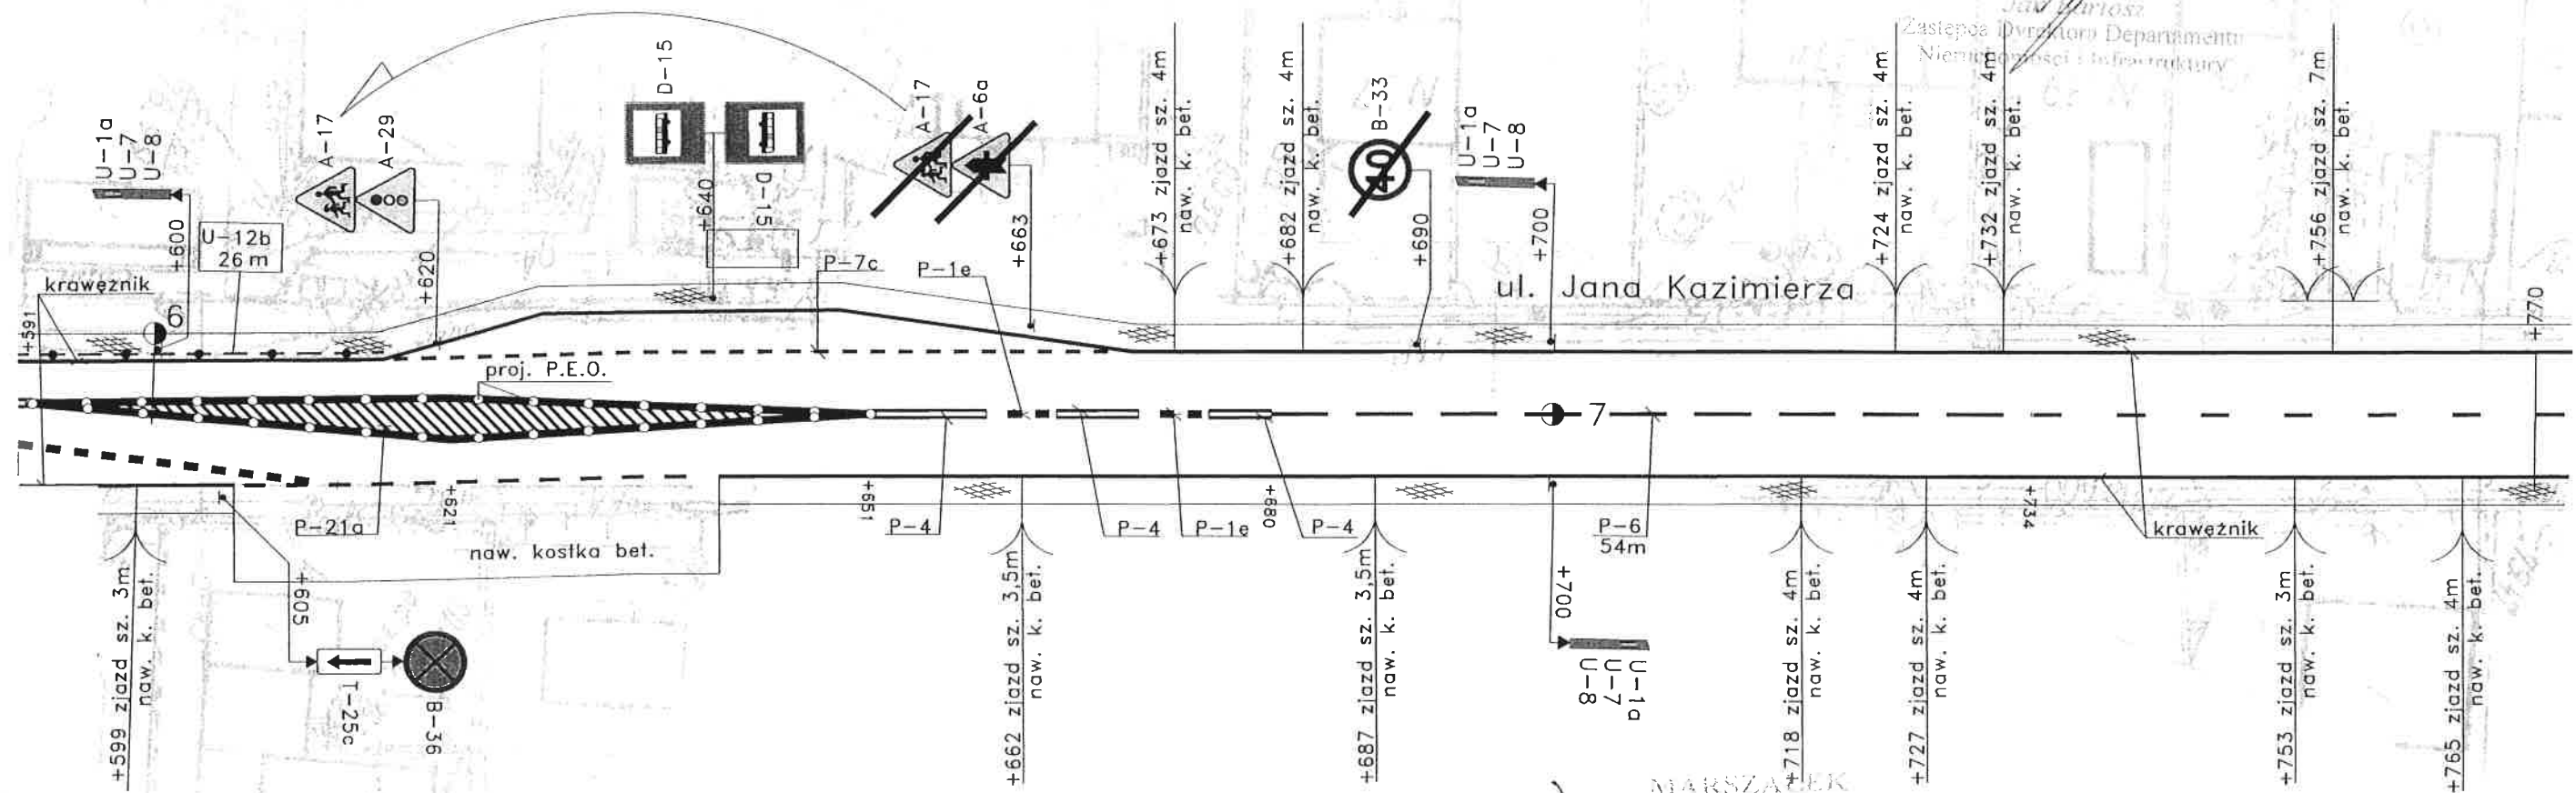

MARSZAŁEK
WOJEWÓDZTWA MAZOWIECKIEGO
ZATWIERDZENIE
NI.D.1.5418-243.09, ważne do 31.12.10
Zatwierdzam do realizacji stałą organizację
ruchu w całości - ze zmianami. Termin wprowadzenia
niniejszej organizacji ruchu należy zgłosić do
Departamentu Nieruchomości i Infrastruktury
03-718 Warszawa, ul. Ks. J. Klepotowskiego 5, fax: 022/ 5979802
2009-06-04

MARSZAŁEK
WOJEWÓDZTWA MAZOWIECKIEGO
ZATWIERDZENIE
NI.D.1.5418-84.106, ważne do 31.12.07
Zatwierdzam do realizacji stałą organizację
ruchu w całości - ze zmianami. Termin wprowadzenia
niniejszej organizacji ruchu należy zgłosić do
Departamentu Nieruchomości i Infrastruktury
01-402 Warszawa, ul. E. Ciołka 10 a, fax: 022/ 533 10 02

2006-05-02

7 up. Marszałka Województwa

mgr inż. Michał Jędrzejczyk
Kierownik Biura Inżynierii Ruchu

Profil A
Grupa ARCADIS Polska

STRONA

SKALA 1 : 500

26


DROGA WOJEWÓDZKA NR 633
odc. od km 14+770 do km 14+900

ARKUSZ NR 22

MARSZAŁEK
WOJEWÓDZTWA MAZOWIECKIEGO
ZATWIERDZENIE Nr NI-D-1.802/2012.1.01

Zatwierdzam do realizacji stałą organizację ruchu
w całości / w części bez zmian / po wprowadzeniu zmian.
Niniejszą organizację ruchu należy wprowadzić do dnia 31.03.2012

Termin wprowadzenia organizacji ruchu należy zgłosić co
najmniej na 7 dni przed wprowadzeniem organizacji ruchu do
Departamentu Nieruchomości i Infrastruktury
03-718 Warszawa, ul. Ks. J. Kłopotowskiego 5, fax. 22/5979802

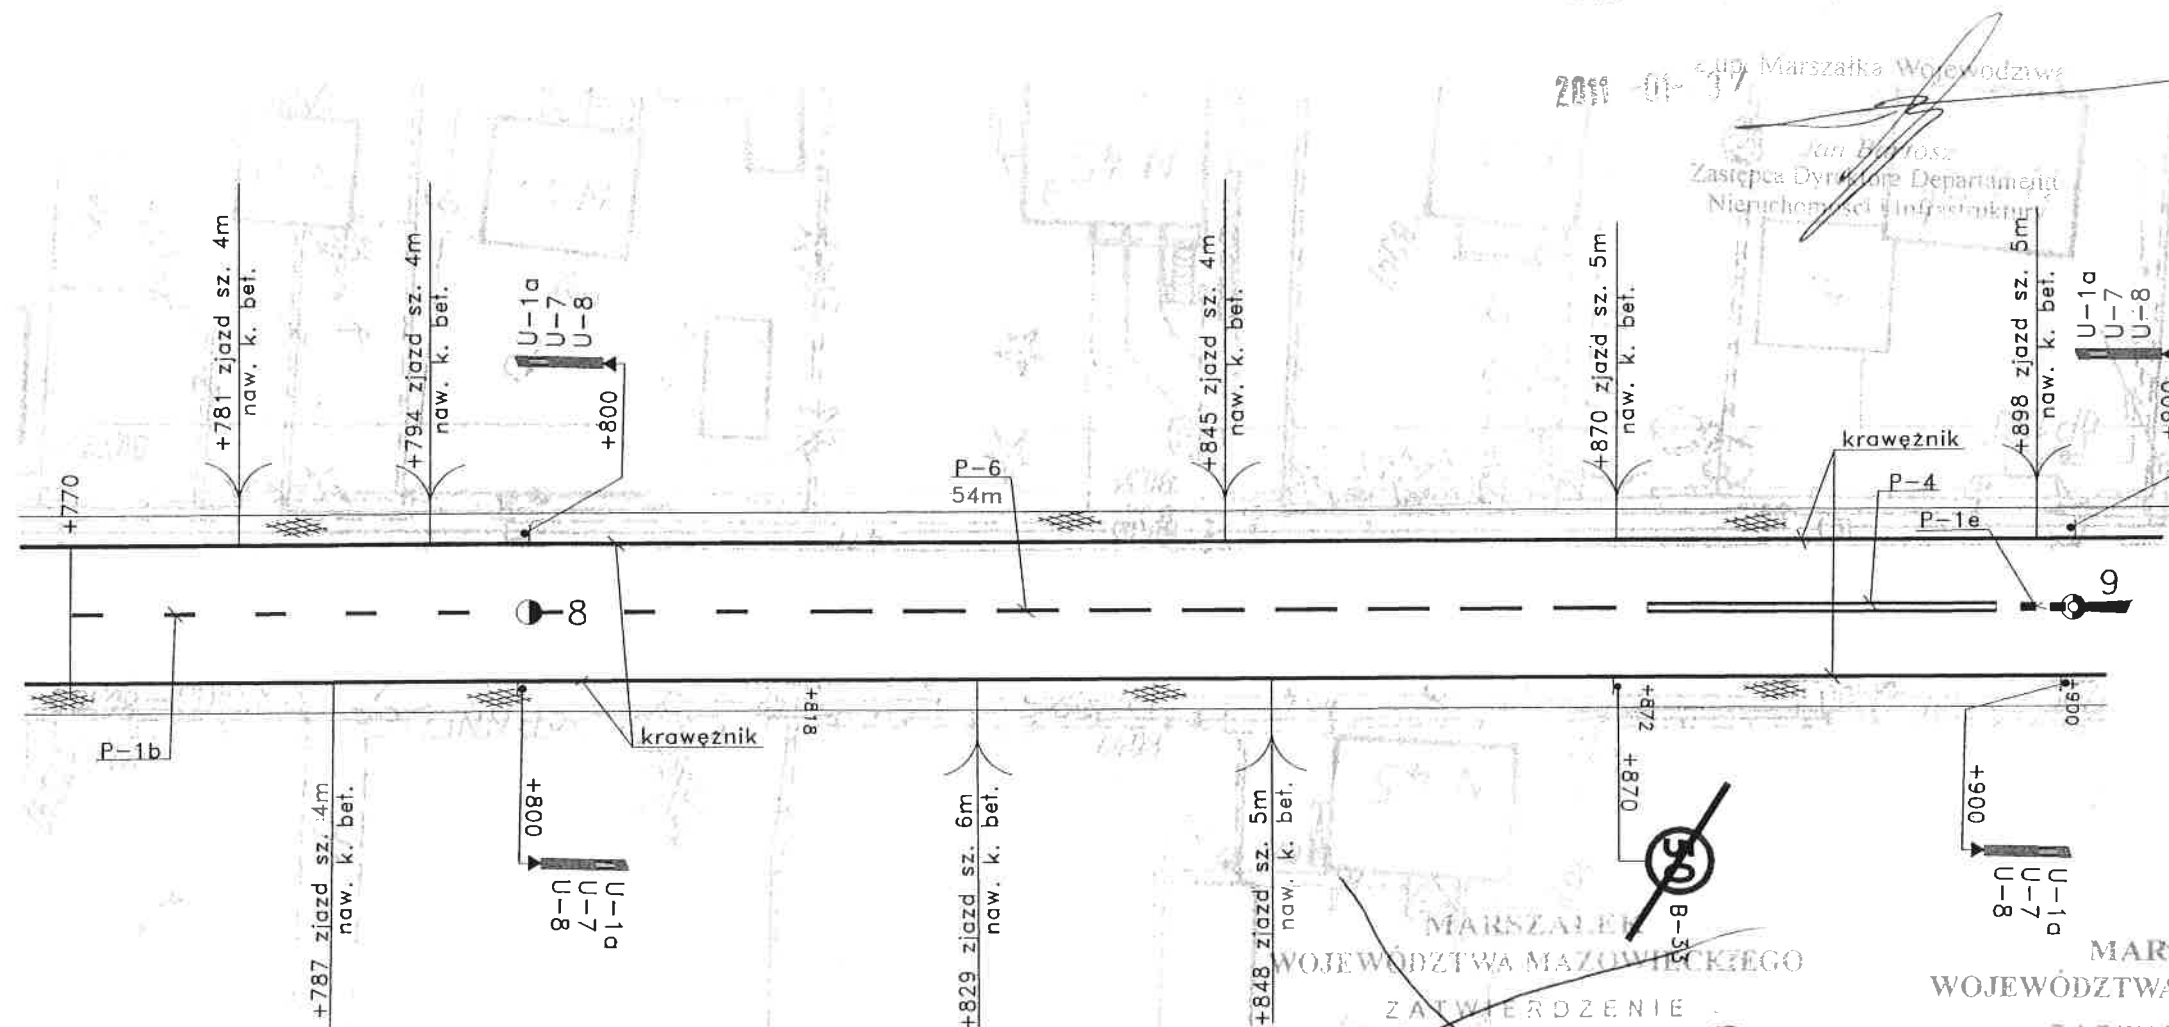

MARSZAŁEK
WOJEWÓDZTWA MAZOWIECKIEGO
ZATWIERDZENIE

NI.DI.5418-2012.09, ważne do 31.12.12
Zatwierdzam do realizacji stałą organizację
ruchu w całości - ze zmianami. Termin wprowadzenia
niniejszej organizacji ruchu należy zgłosić do
Departamentu Nieruchomości i Infrastruktury
03-718 Warszawa, ul. Ks. J. Kłopotowskiego 5, fax. 022/ 5979802

MARSZAŁEK
WOJEWÓDZTWA MAZOWIECKIEGO
ZATWIERDZENIE

NI.DI.5418-2012.06, ważne do 31.12.07
Zatwierdzam do realizacji stałą organizację
ruchu w całości - ze zmianami. Termin wprowadzenia
niniejszej organizacji ruchu należy zgłosić do
Departamentu Nieruchomości i Infrastruktury
01-402 Warszawa, ul. E. Ciołka 10 a fax: 022/ 533 10 02

Profil
Grupa ARCADIS Polska

SKALA 1 : 500


STRONA

27

Inwestor: Zarząd Województwa Mazowieckiego reprezentowany przez Mazowiecki Zarząd Drog Wojewódzkich w Warszawie ul. Mazowiecka 14, 00-048 Warszawa		Jednostka projektowa: Krzyżoń Karabin ul. Sokółowska 161A/3-026, 08-110 Siedlce tel. 780 602 771; e-mail: biuro@urak-projekt.pl		Temat: „Opracowanie dokumentacji projektowej na modernizację 14 przejazdów dla pieszych na drodze wojewódzkiej nr 633 na terenie Gminy Nieporęt, powiat Legionowski – Bezpieczne przejścia dla pieszych”		Skala: 1:500		Rys. 3		Data: Luty 2021 r.	
Projektant: Stacja Organizacja Ruchu											
Podpis: mgr inż. Jakub Prochacki WAM/0126/PB/21											

LEGENDA

- istniejące oznakowanie pionowe do przeniesienia
- istniejące oznakowanie pionowe przeniesione
- projektowane słupy oświetleniowe z wypuskami
- istniejące wygrozdzenia
- istniejące oznakowanie pionowe
- istniejące urządzenie bezpieczeństwa ruchu
- istniejące oznakowanie poziome

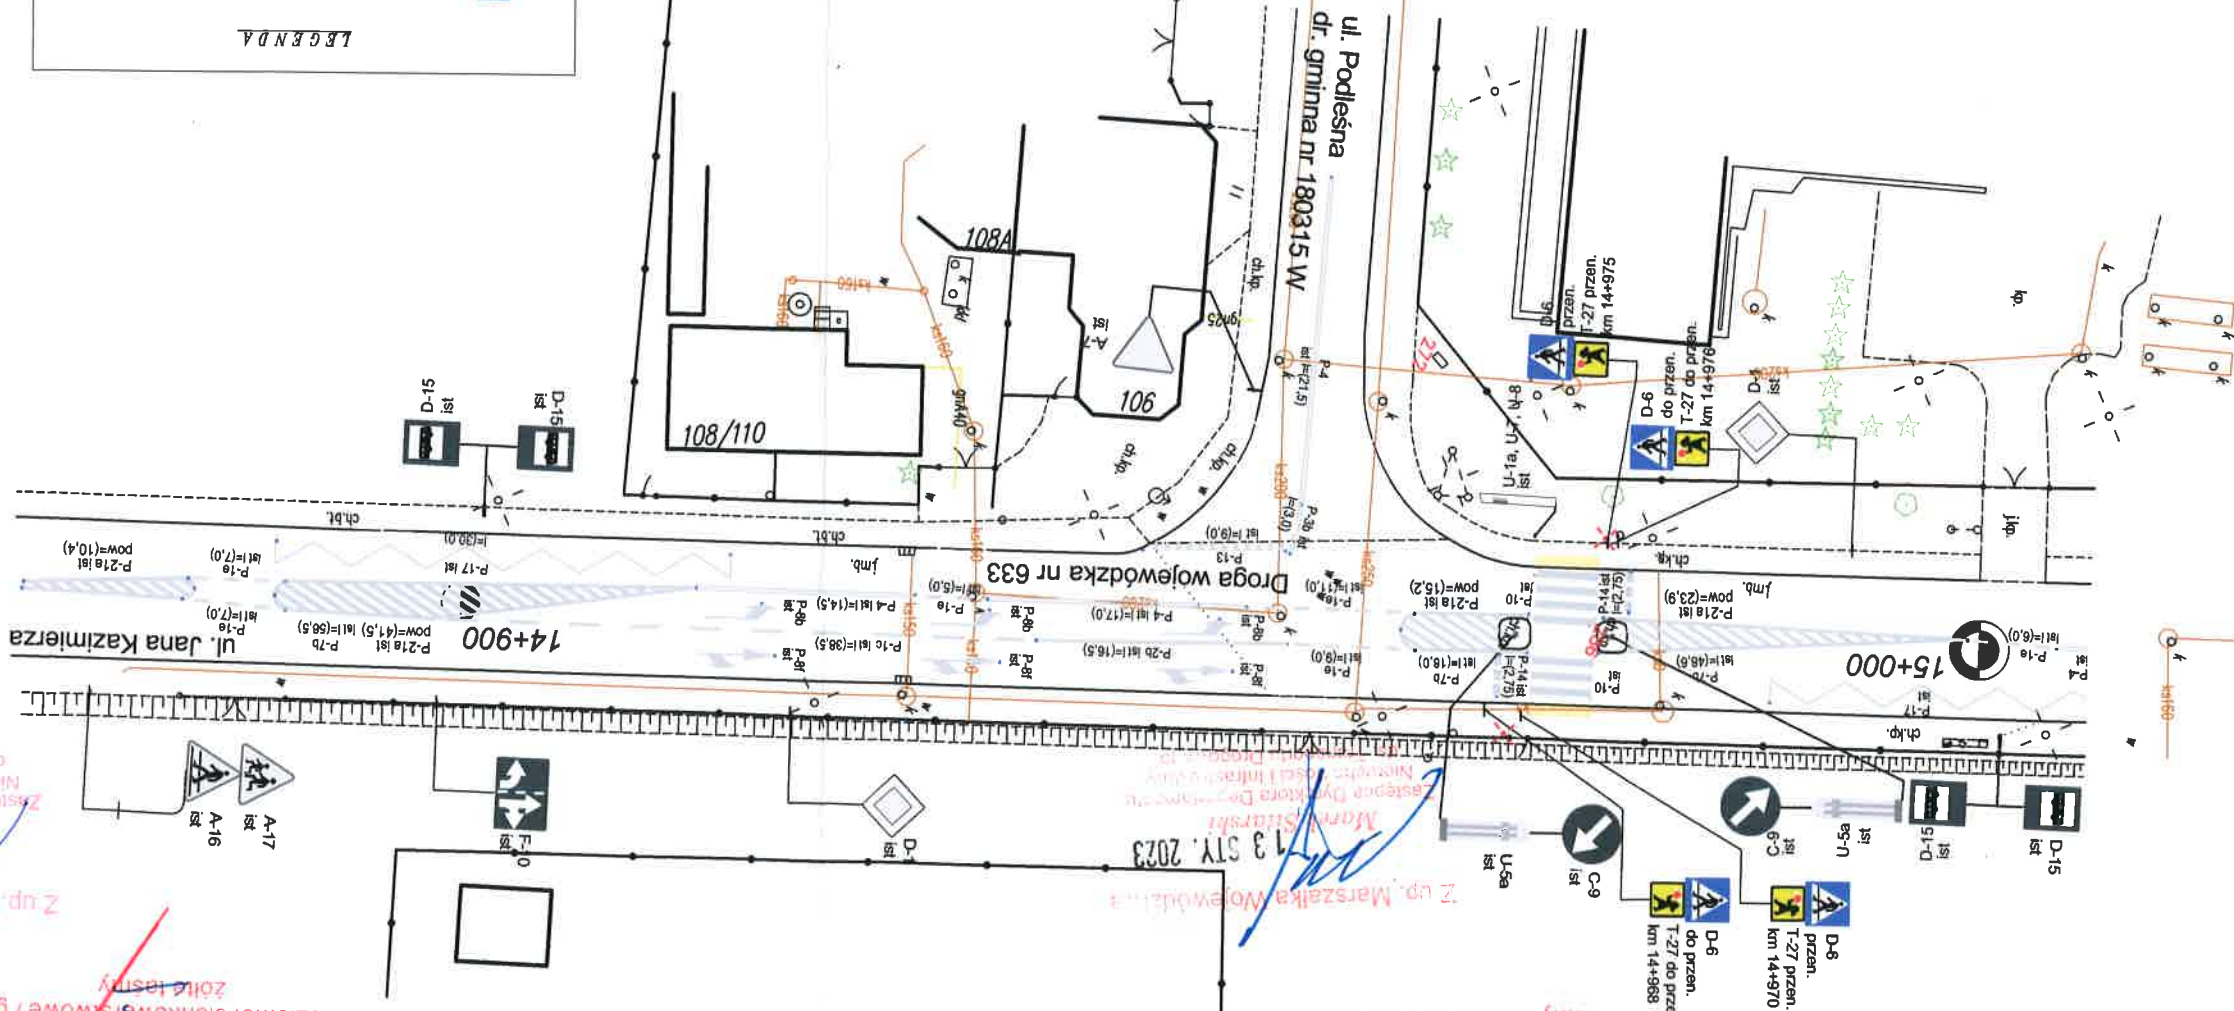

NIEPORĘT

MARSZAŁEK WOJEWÓDZTWA MAZOWIECKIEGO
ZATWIERDZENIE Nr NI-D-1.8022.1, 12.04.2023
Zatwierdzam do realizacji stałą organizację ruchu i całości w części bez zmian po wprowadzeniu zmian. Niniejszą organizację ruchu należy wprowadzić do dnia 31.12.2023.

Do wprowadzenia niniejszej organizacji ruchu należy zastosować znaki:
Pionowe: - wielkość...
- typ folii...
Poziome: cienkowarstwowe / grubowarstwowe



Zastępca Dyrektora Departamentu
Nieruchomości i Infrastruktury

$$\alpha = 8^\circ$$
$$R = 310\text{m}$$


ZATWIERDZENIE

NI II, 5418-83/06... ważne do 37 12 07

Zatwierdzam do realizacji - stałą organizację ruchu w całości - ze zmianami. Termin wprowadzenia niniejszej organizacji ruchu należy zgłosić do:

Departamentu Nieruchomości i Infrastruktury
01-402 Warszawa, ul. E. Ciołka 10 a fax: 022/ 533 10 02

MARSZAŁEK
WOJEWÓDZTWA MAZOWIECKIEGO

~~ZATWIERDZENIE~~

NID L 5418 ~~28213/09~~ ważne do 31.12.20




mgr inż. Michał Lesiński
Kierownik Biura Inżynierii Ruchu

MARSZAŁEK
WOJEWÓDZTWA MAZOWIECKIEGO
ZATWIERDZENIE Nr SI-D-18022, 1. 450.2018. AB

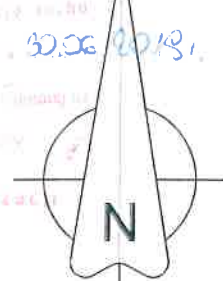

km ~15+430
połączyć z
oznakowaniem
istniejącym

Zatwierdzenie do realizacji: 30.06.2018
Numer sprawy: 30.06.2018

Planowa wielkość: średnie
Rozmiar: dost. do istniejącego

MARSZAŁEK
WOJEWÓDZTWA MAZOWIECKIEGO
ZATWIERDZENIE Nr SI-D-18022, 1. 353.2016. AS
Zatwierdzenie do realizacji: 31.12.2016
Numer sprawy: 31.12.2016

Termin wprowadzenia organizacji ruchu należy zgłosić co najmniej
m. 7 dni przed wprowadzeniem organizacji ruchu do


Do wprowadzenia niniejszej organizacji
ruchu należy zastosować znaki:

Pionowe: wielkość: średnie
- typ: folia: ...
Poziome: znakowarstwo / grafowarstwo
dotyczy: do istniejącego

20 CZE 2018
/ up. Marszałek województwa
Katarzyna Jędrzejczyk
Dyrektor Biura
Miejskiego Zarządu Dróg
Miejskich


— linie grub. 12 cm
— linie grub. 24 cm

92-334 Łódź ul. Milionowa 72/6 NIP 728-10-23-780 Regon 101668145		DROPLUS tel. 601 940 381 733 845 735 e-mail: biuro@droplus.pl	
Obiekt:		ul. CHABROWA – droga wewnętrzna włączenie do drogi wojewódzkiej nr 633 miejscowość: Nieporęt	
Inwestor:		Gmina Nieporęt Pl. Wolności 1 05-126 Nieporęt	Data: 06-2015 Umowa nr: BF.272.64.2015
Rysunek:		Projekt stałego oznakowania	Rysunek: 3 Faza: Proj Org. Ruchu Skala: 1:500

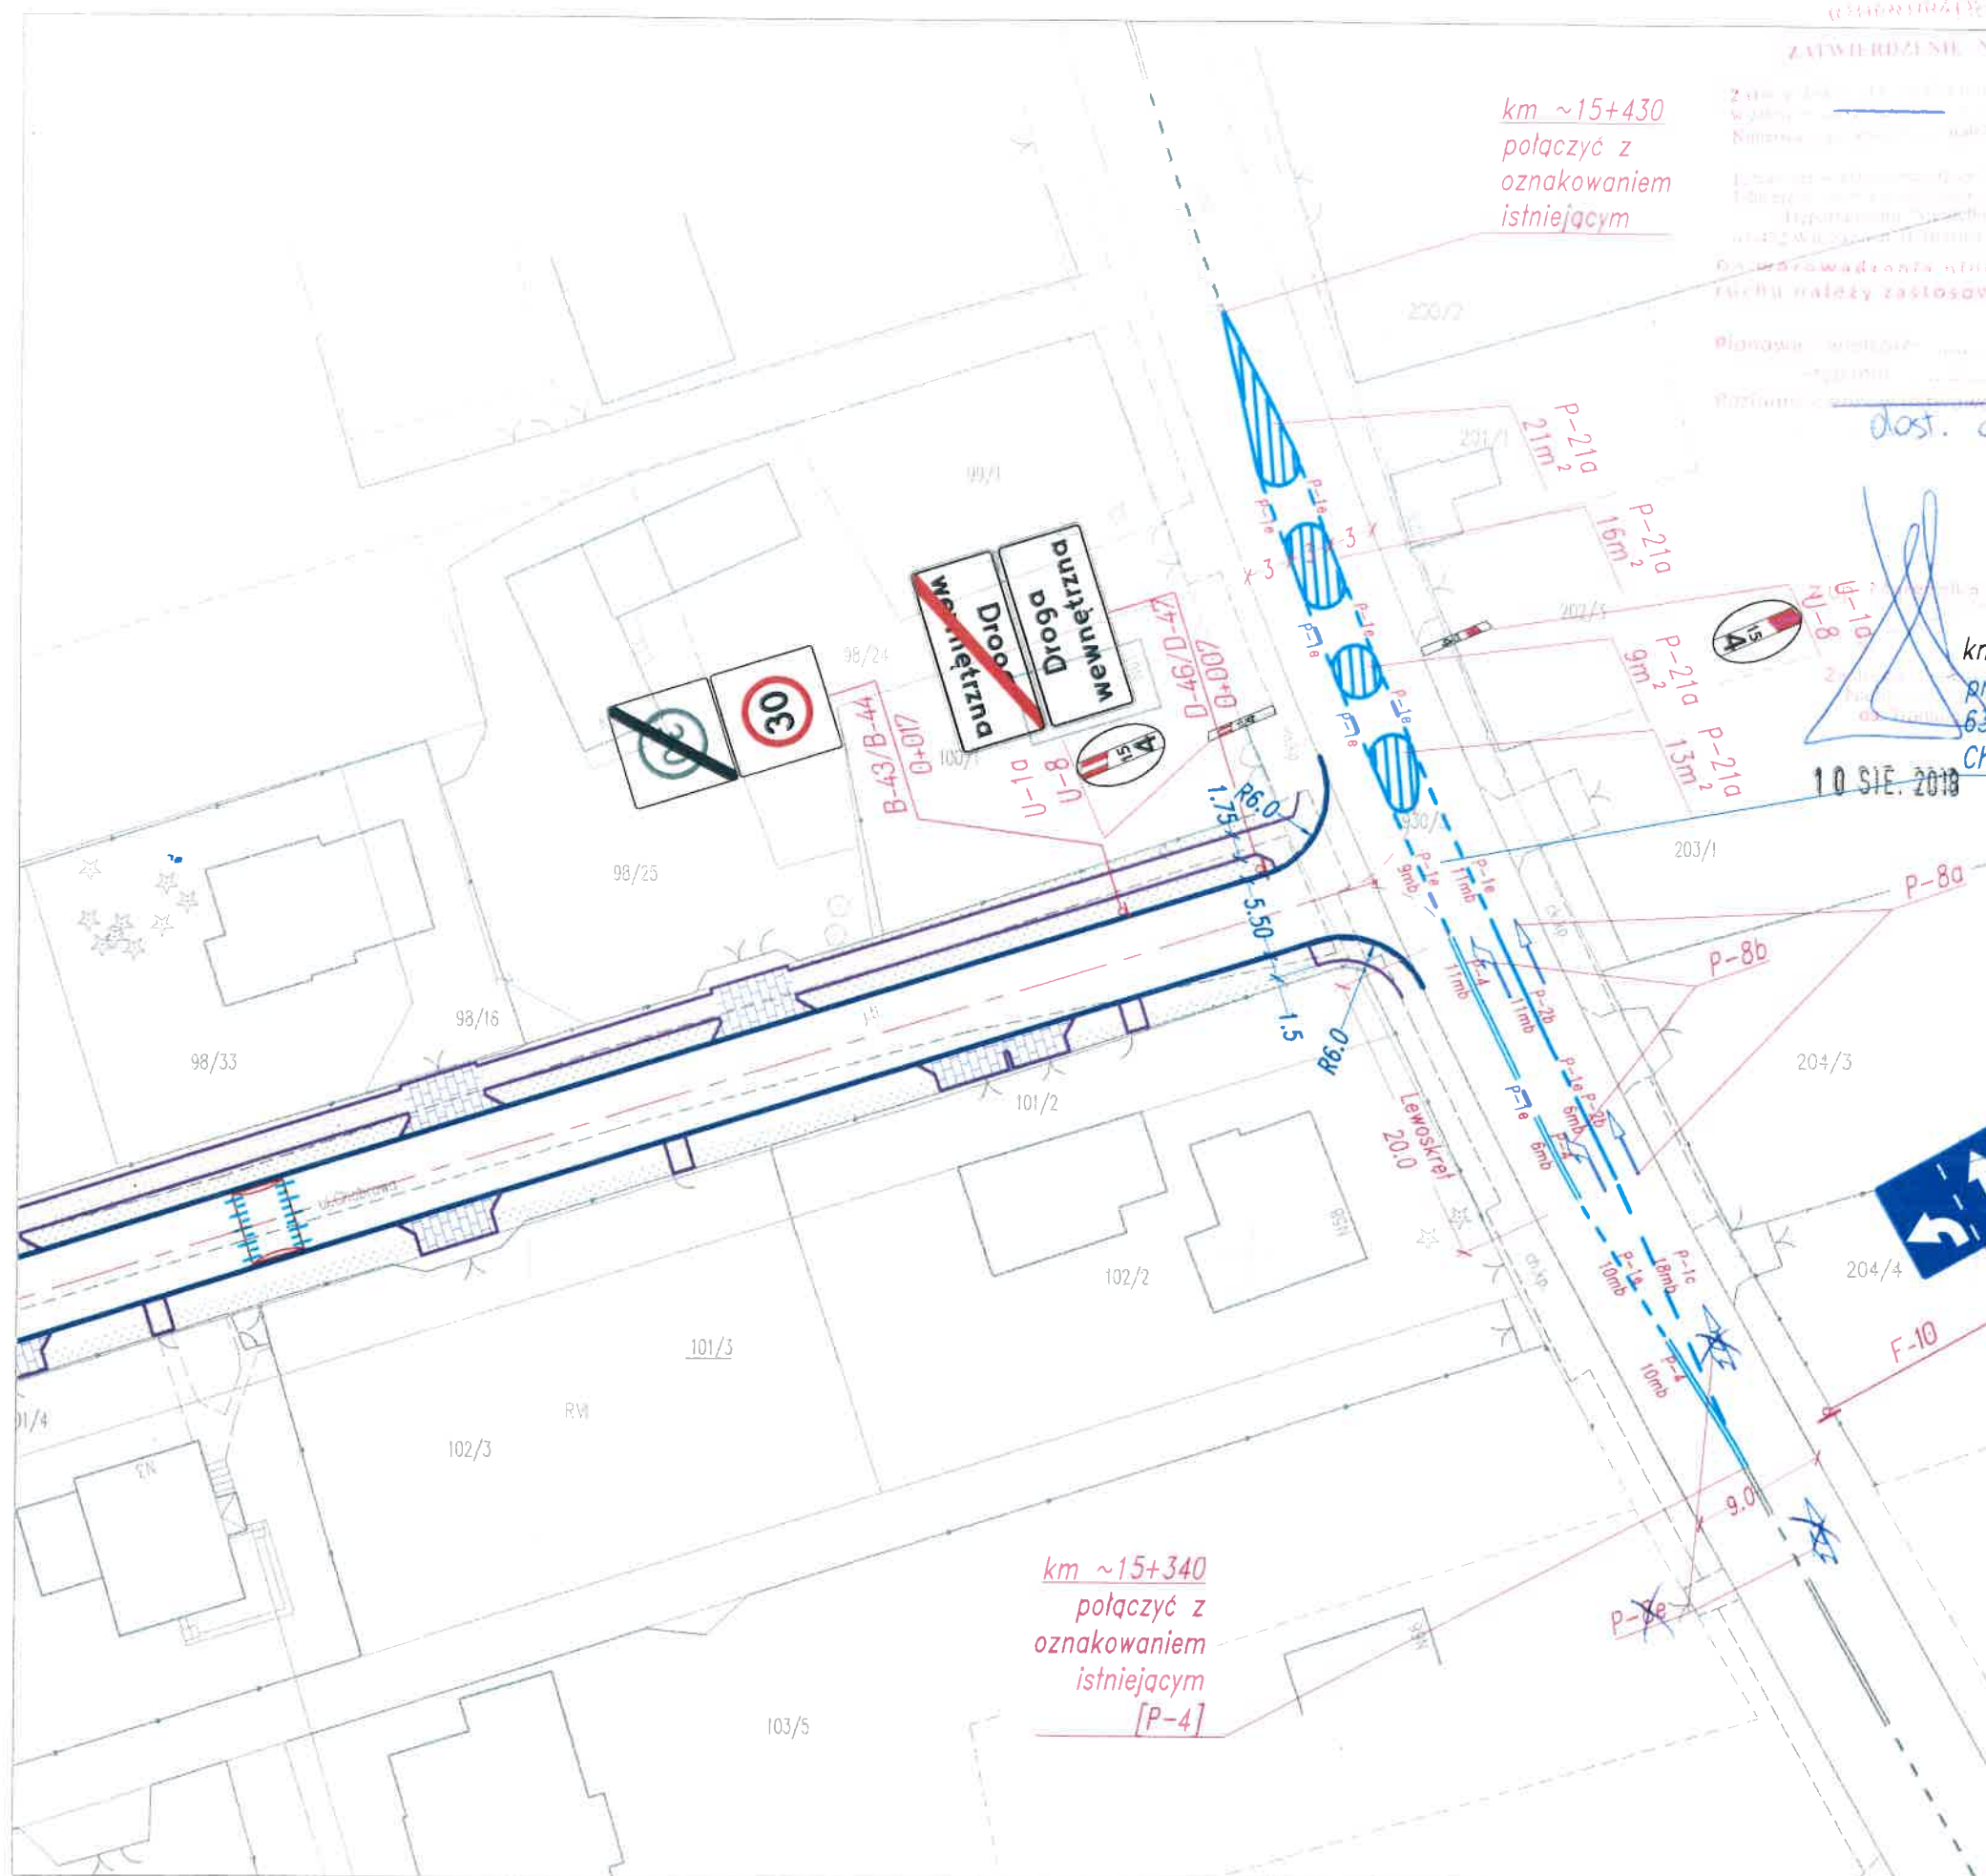

km ~15+340
połączyć z
oznakowaniem
istniejącym
[P-4]

Termin wprowadzenia organizacji ruchu należy zgłosić co najmniej na 7 dni przed wprowadzeniem organizacji ruchu do
Departamentu Nieruchomości i Infrastruktury
03-718 Warszawa, ul. Ks. J. Kłopotowskiego 5, fax. 22/5979802

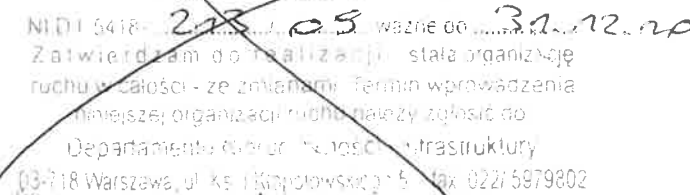

 Zatwierdzam do realizacji ~~stałą~~ organizację
 ruchu w całości - ze zmianami Termin wprowadzenia
 niniejszej organizacji ruchu należy zgłosić do
 Departamentu Nieruchomości i Infrastruktury

