


płyta OSB/MFP 18mm

obróbka blacharska
deska okapowa 3x20 cm
murłata 12x12 cm
bloczek YTONG 20x12 cm



detal: A
SKALA 1:20

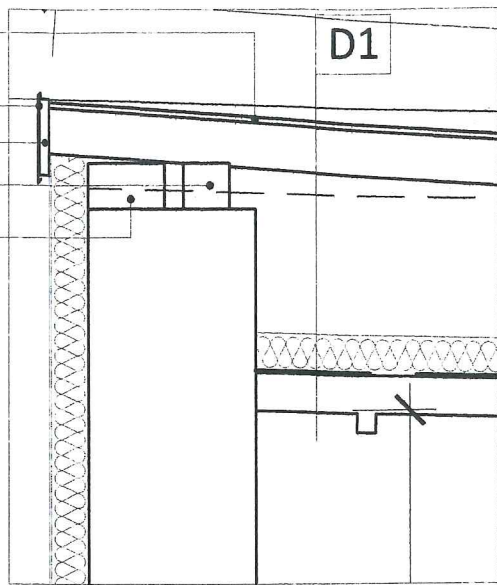

płyta OSB/MFP 18mm


krokiew 7x12 cm
deska podtrzymująca 3x20 cm
belka oporowa 7x12 cm

detal: B
SKALA 1:20

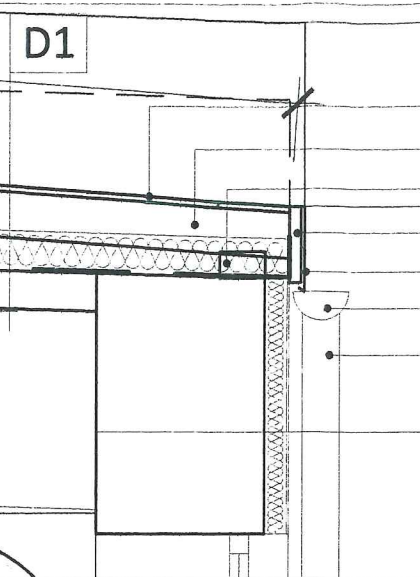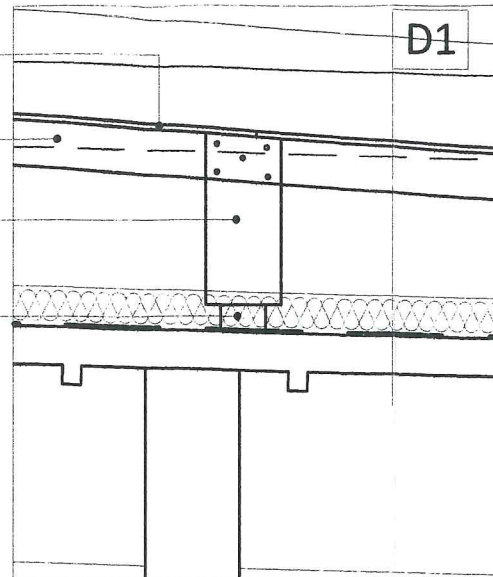

detal: C
SKALA 1:20

płyta OSB/MFP 18mm
krokiew 7x12 cm
murłata 7x12 cm
deska okapowa 3x20 cm
obróbka blacharska
rywna pcv 150mm
rura spustowa pcv 100mm
tynk strukturalny
styropian 10cm
istniejąca ściana z cegły pełnej 45cm

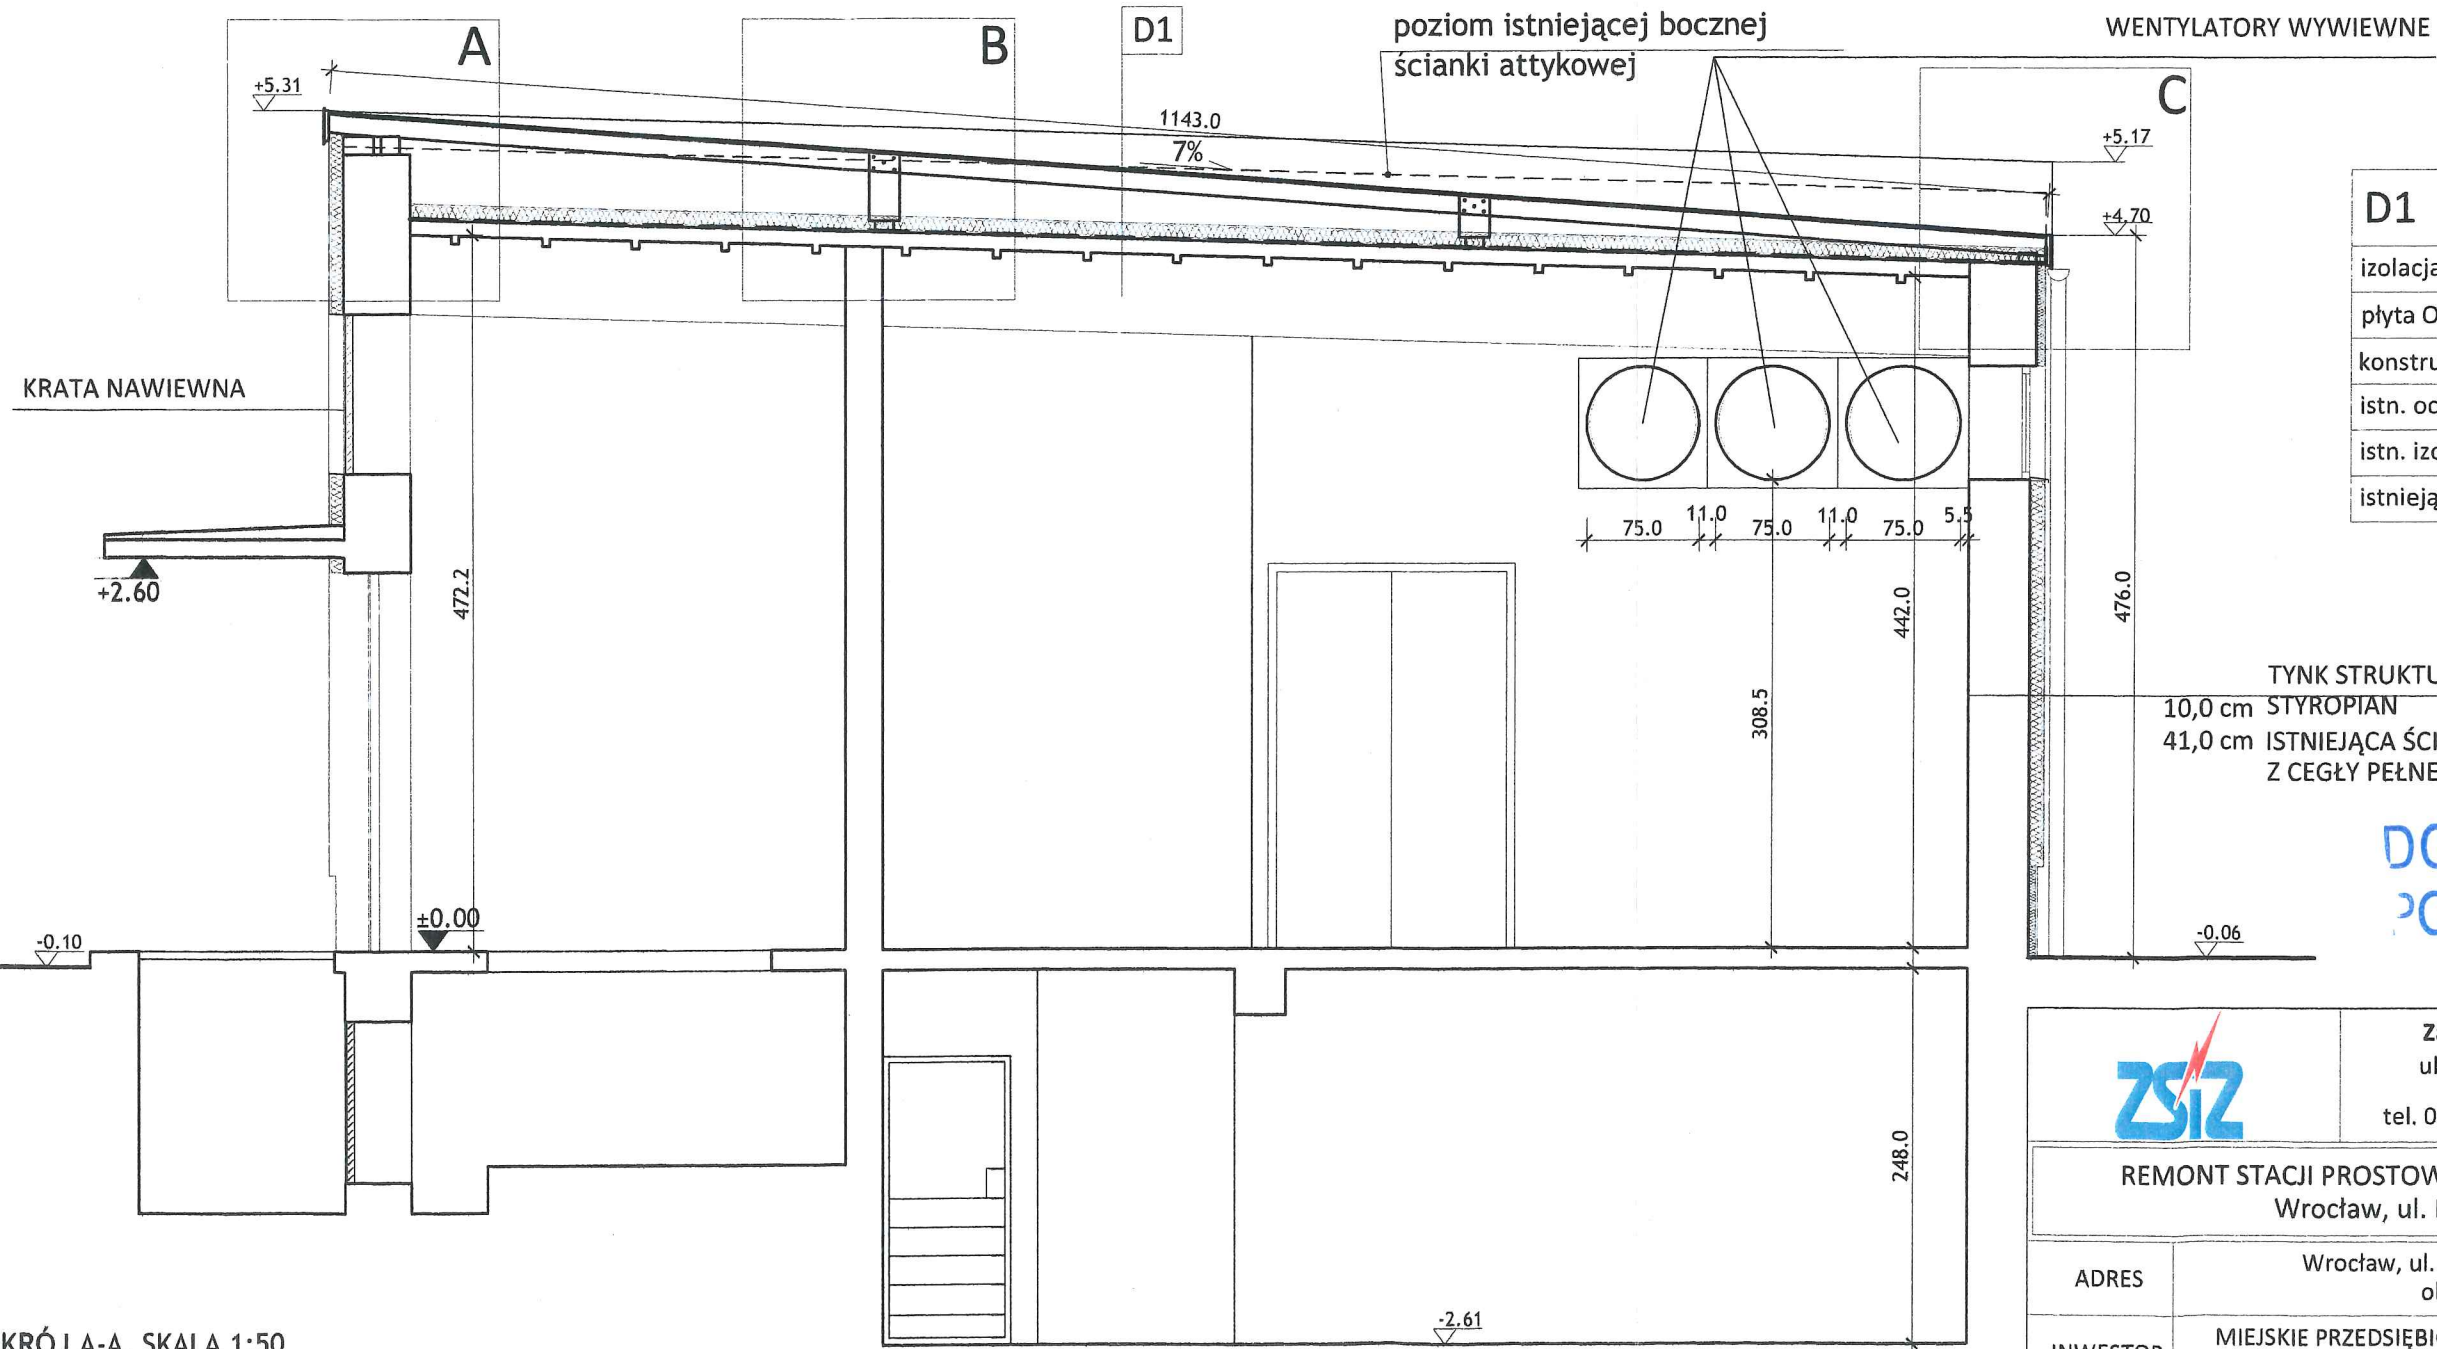

PRZEKRÓJ A-A, SKALA 1:50

D1

izolacja p.wodna - 2x papa asfalt. zgrzewana
płyta OSB/MFP - 18mm
konstrukcja pokrycia - belki 7x12
istn. ocieplenie - wełna min. twarda
istn. izolacja p.wodna - papa asfaltowa
istniejący strop - płyty panwiowe

TYNK STRUKTURALNY
10,0 cm STYROPIAN
41,0 cm ISTNIEJĄCA ŚCIANA
Z CEGŁY PEŁNEJ


DOKUMENTACJA
POWYKONAWCZA



Zakład Sieci i Zasilania Sp. z o.o.
ul. Legnicka 65, 54-205 Wrocław
tel. 071-342-74-51 fax 071-342-76-44

REMONT STACJI PROSTOWNIKOWEJ "NABYCIŃSKA",
Wrocław, ul. Nabycińska 21

ADRES	Wrocław, ul. Nabycińska, dz. nr 10, AM-9, obręb Stare Miasto	
INWESTOR	MIEJSKIE PRZEDSIĘBIORSTWO KOMUNIKACYJNE Sp. z o.o. ul. Bolesława Prusa 75-79, 59-316 Wrocław	
ARCHITEKTURA	arch. Jerzy Chmura, nr upr. 356/90/UW	01.2011r.
RYSUNEK	PRZEKRÓJ skala 1:50, DETALE skala 1:20	A - NB-05

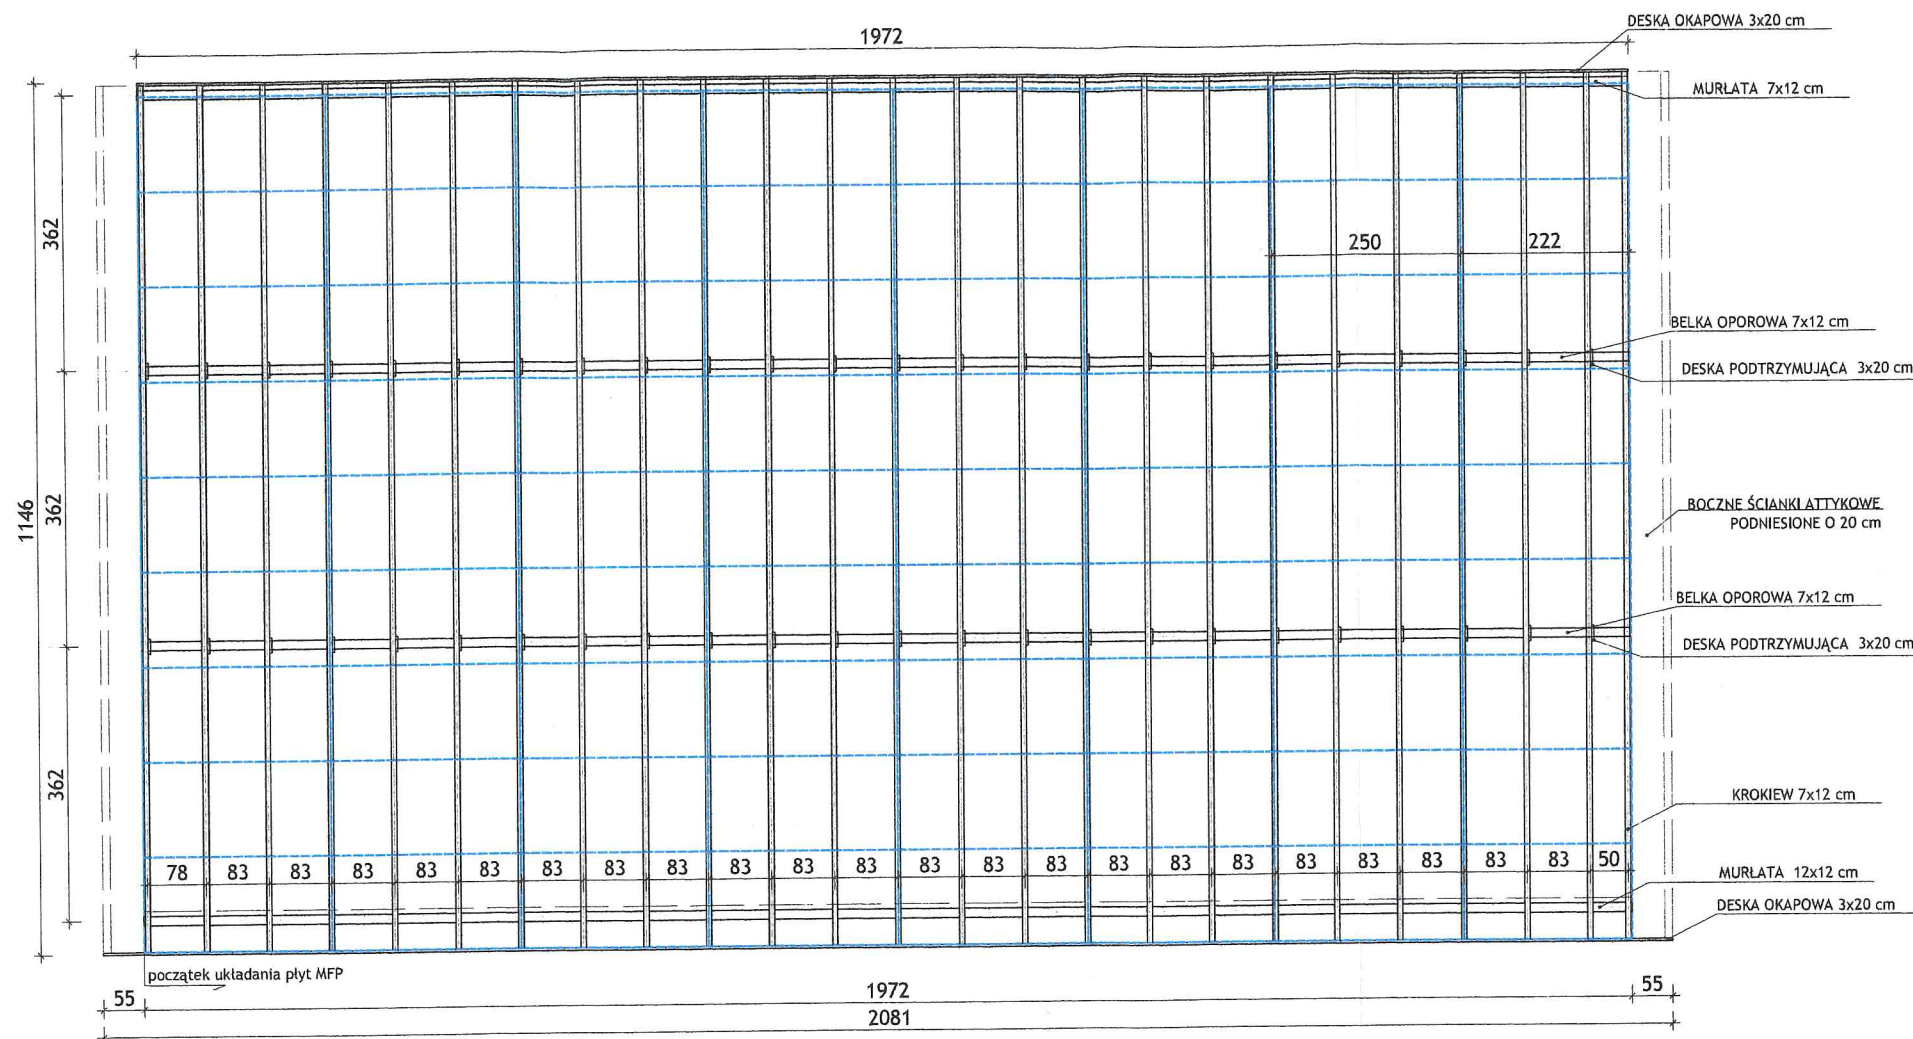

DOKUMENTACJA
PROJEKCIOWA

RZUT KONSTRUKCJI DREWNIANEJ PRZEKRYCIA DACHU,
SKALA 1:100

	Zakład Sieci i Zasilania Sp. z o.o. ul. Legnicka 65, 54-205 Wrocław tel. 071-342-74-51 fax 071-342-76-44	
	REMONT STACJI PROSTOWNIKOWEJ "NABYCIŃSKA", Wrocław, ul. Nabycińska 21	
ADRES	Wrocław, ul. Nabycińska, dz. nr 10, AM-9, obręb Stare Miasto	
INWESTOR	MIEJSKIE PRZEDSIĘBIORSTWO KOMUNIKACYJNE Sp. Z o.o. ul. Bolesława Prusa 75-79, 59-316 Wrocław	
ARCHITEKTURA	arch. Jerzy Chmura, nr upr. 356/90/UW	01.2011r. 
RYSUNEK	RZUT KONSTRUKCJI PRZEKRYCIA, skala 1:100	A - NB-06