

PK 15+820.64

03 GRU 2021
Wydział Ruchu Drogowego
Komendy Stołecznej Policji
projekt -
zabezpieczenie ruchu organizacji ruchu
opiniuje pozytywnie -

Z upoważnienia
Komendanta Stołecznego Policji

16 GRU. 2021

R=255.000m
L=168.138m

R=255.00m
A=112.00

A=112.00m
L=49.19m

15+900

ul. Królewicza Jakuba
15+900

0-3 GRU 2021

Wydział Techniczny Drogowy
Komenda Stołecznej Policji
projekt
Zatwierdzenie projektu organizacji ruchu
dotyczy przebiegu - drogowej

Z upoważnienia
Komendanta Stołecznej Policji

PKP 16+211.43
A=135.00

334-101.50

31.11.2021

16 GRU. 2021

16+100

16+200

OPRACOWAŁ: MAREK NIEMIDA


18 GRU. 2007
DHW

ZASTĘPCA NACZELNIKA
Wydziału Ruchu Drogowego
Komendy Stołecznej Policji
podkom. mgr Andrzej PIASECKI

$362\text{m} \pm 3^{\circ}15'47.43''$
 $135.000 \text{ Hk} = 0.216\text{m}$
 $22.779\text{m} \text{ X} = 45.548\text{m}$
 $-0.865\text{m} \text{ Td} = 30.380\text{m}$
 $\text{Tk} = 15.192\text{m}$

$A = 135.00$
 $R = 400.00m$

R= 400.000m
L= 55.574m
T= 27.832m
Alfa 7°57'37.24"

KLK=PKP 16+312.56 R= 400.00m
A= 135.00

L=45.562m t= 3°15'47.43"
A=135.000 Hk=0.216m
Xs=22.779m X=45.548m
Y=0.865m Td=30.380m
Tk=15.192m

KKP 16+358.13 A=135.00

MARSZAŁEK
WOJEWÓDZTWA MAZOWIECKIEGO

ZATWIERDZENIE Nr N.I.D.V. / 5418

Zatwierdzam do realizacji stałą organizację ruchu
w całości/ w części bez zmian/ po wprowadzeniu zmian
Niniejszą organizację ruchu należy wprowadzić do dnia 30/6

Termin wprowadzenia organizacji ruchu należy zgłosić co najmniej na 7 dni przed wprowadzeniem organizacji ruchu do Departamentu Nieruchomości i Infrastruktury 03-718 Warszawa, ul. Ks. I. Kłopotowskiego 5
tel. 022/597 98 02 fax 022/597 98 02

MARSZAŁEK
WOJEWÓDZTWA MAZOWIECKIEGO

ZATWIERDZENIE
112

N.I.D.15418-28 107 WZIERZENIE
 ważne do 30.06.09
 Zastwierdzam do realizacji stałą organizację
 ruchu w całości, ze zmianami. Termin wprowadzenia
 niniejszej organizacji ruchu należy zgłosić do:
 Departamentu Nieruchomości i Infrastruktury
 03-718 Warszawa, ul Ks. i Kłopotowskiego 5 fax. 022/ 5979802

7 up. Alaszka Województwa

~~Janusz Ulatowski
Dyrektor Departamentu
Nieruchomości Infrastruktury~~

ZMIANY OPRACOWAŁ: MACEK N. EMIRA

Mazowiecki Zarząd Dróg Wojewódzkich
w Warszawie
ul. Kruczkowskiego 3, 00-380 Warszawa

METROPROJEKT Spółka z o.o.
BUDOWA PROJEKTÓW Rok założenia 1991 00-683 Warszawa, ul. Marszałkowska 777

Dokumentacja projektowa przebudowy drogi wojewódzkiej nr 580 relacji WARSZAWA - SOCHACZEW
na odc. granica Warszawy - Leszno, od km 9+508,00 do km 27+308,98
na terenie gminy Stare Babice i Leszno, powiatu Warszawa - Zachód

Projekt stałej organizacji ruchu



Wydział Ruchu Drogowego
Komenda Stołecznej Policji
projektant: *[signature]*
opiniujący: *[signature]*

18 GRU. 2007
DLK

Z upoważnienia
Komendanta Stołecznej Policji
ZASTĘPCA NACZELNIKA
Wydziału Ruchu Drogowego
Komendy Stołecznej Policji
podkom. mgr Paweł PIASECKI

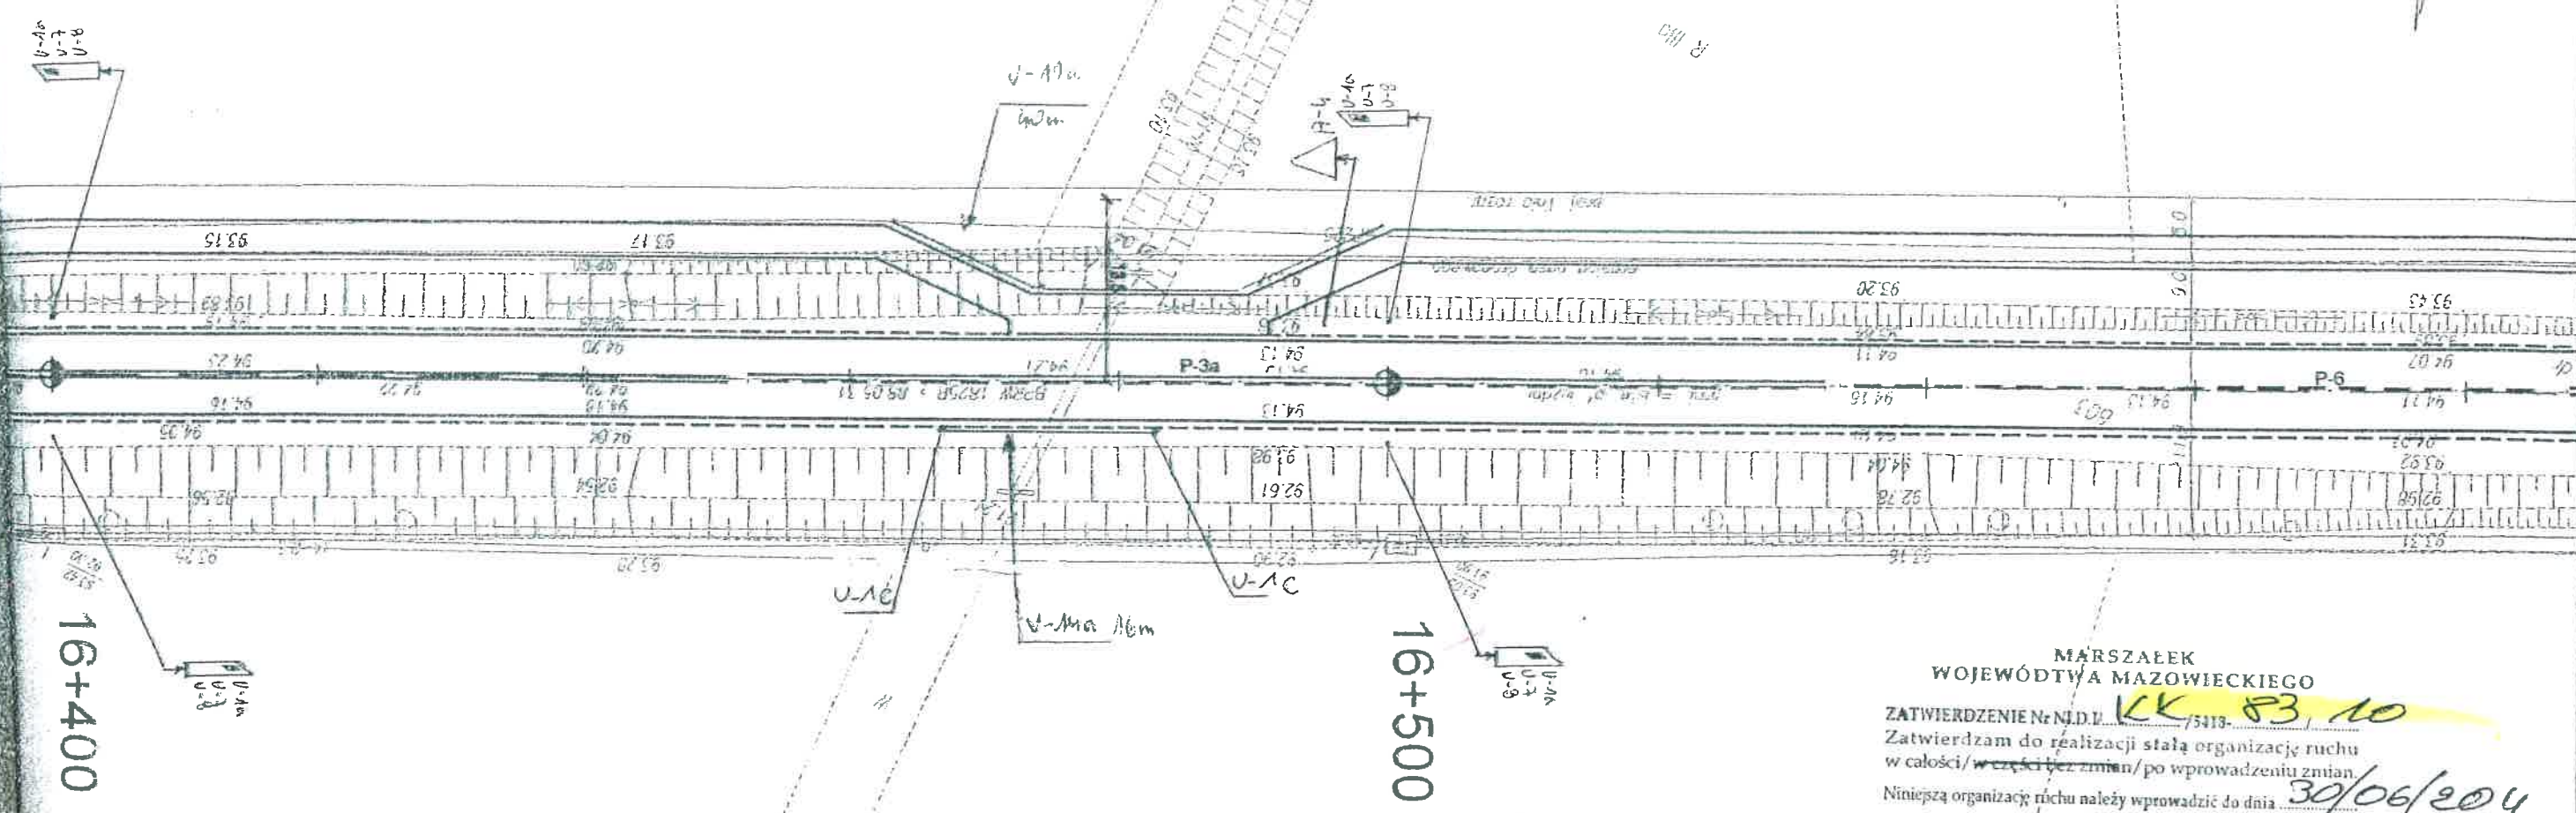

MARSZAŁEK
WOJEWÓDZTWA MAZOWIECKIEGO

ZATWIERDZENIE N/D.I. *KK 83, 10*
Zatwierdzam do realizacji stałą organizację ruchu
w całości/ w części/ z zmian/ po wprowadzeniu zmian

Niniejszą organizację ruchu należy wprowadzić do dnia *30/06/2004*

Termin wprowadzenia organizacji ruchu należy zgłosić co
najmniej na 7 dni przed wprowadzeniem organizacji ruchu
do Departamentu Nieruchomości i Infrastruktury
03-718 Warszawa, ul. Ks. I. Kłopotowskiego 5
fax 022/597 98 02

MARSZAŁEK
WOJEWÓDZTWA MAZOWIECKIEGO

ZATWIERDZENIE

N/D.I. 5418-*448.107* ważne do *30.06.03.*
Zatwierdzam do realizacji stałą organizację
ruchu w całości/ z zmianami. Termin wprowadzenia
niniejszej organizacji ruchu należy zgłosić do
Departamentu Nieruchomości i Infrastruktury
03-718 Warszawa, ul. Ks. I. Kłopotowskiego 5 fax 022/5979802

Zm. Marszałka Województwa

[signature]
Departament
Nieruchomości i Infrastruktury

Inwestor: Mazowiecki Zarząd Drogi Wojewódzkiej w Warszawie ul. Karłowicza 3, 01-300 Warszawa		Spółka METROPROJEKT BIURO PROJEKTÓW Rok założenia 1981 00-083 Warszawa, ul. Mszczuńska 77/79	
Nazwa opracowania: Ekskwerdacja projektowa przebudowy drogi wojewódzkiej nr 580 między WARSZAWĄ - SOCHACZEW na odc. granica Warszawy - Leszno, od km 9+500,00 do km 27+308,99 na terenie gminy Stara Babcia i Leszno, powiatu Warszawa - Zachód			
Nazwa opracowania: Projekt stałej organizacji ruchu		Projektant: Inż. Zbigniew DRYZNER	GP obiekt: Inż. Zbigniew DRYZNER
Skala: 1:500	Wskazanie: 40A	Sprawdzający: mgr Inż. Feliks Czechowski	


03 GRU 2021

Wydział Ruchu Drogowego
Komendy Stołecznej Policji
Z upoważnienia
Komendanta Stołecznego Policji

MARSZAŁEK
WOJEWÓDZTWA MAZOWIECKIEGO

18 GRU 2021


RAMPA PRZECIEKOWA
L=30,0

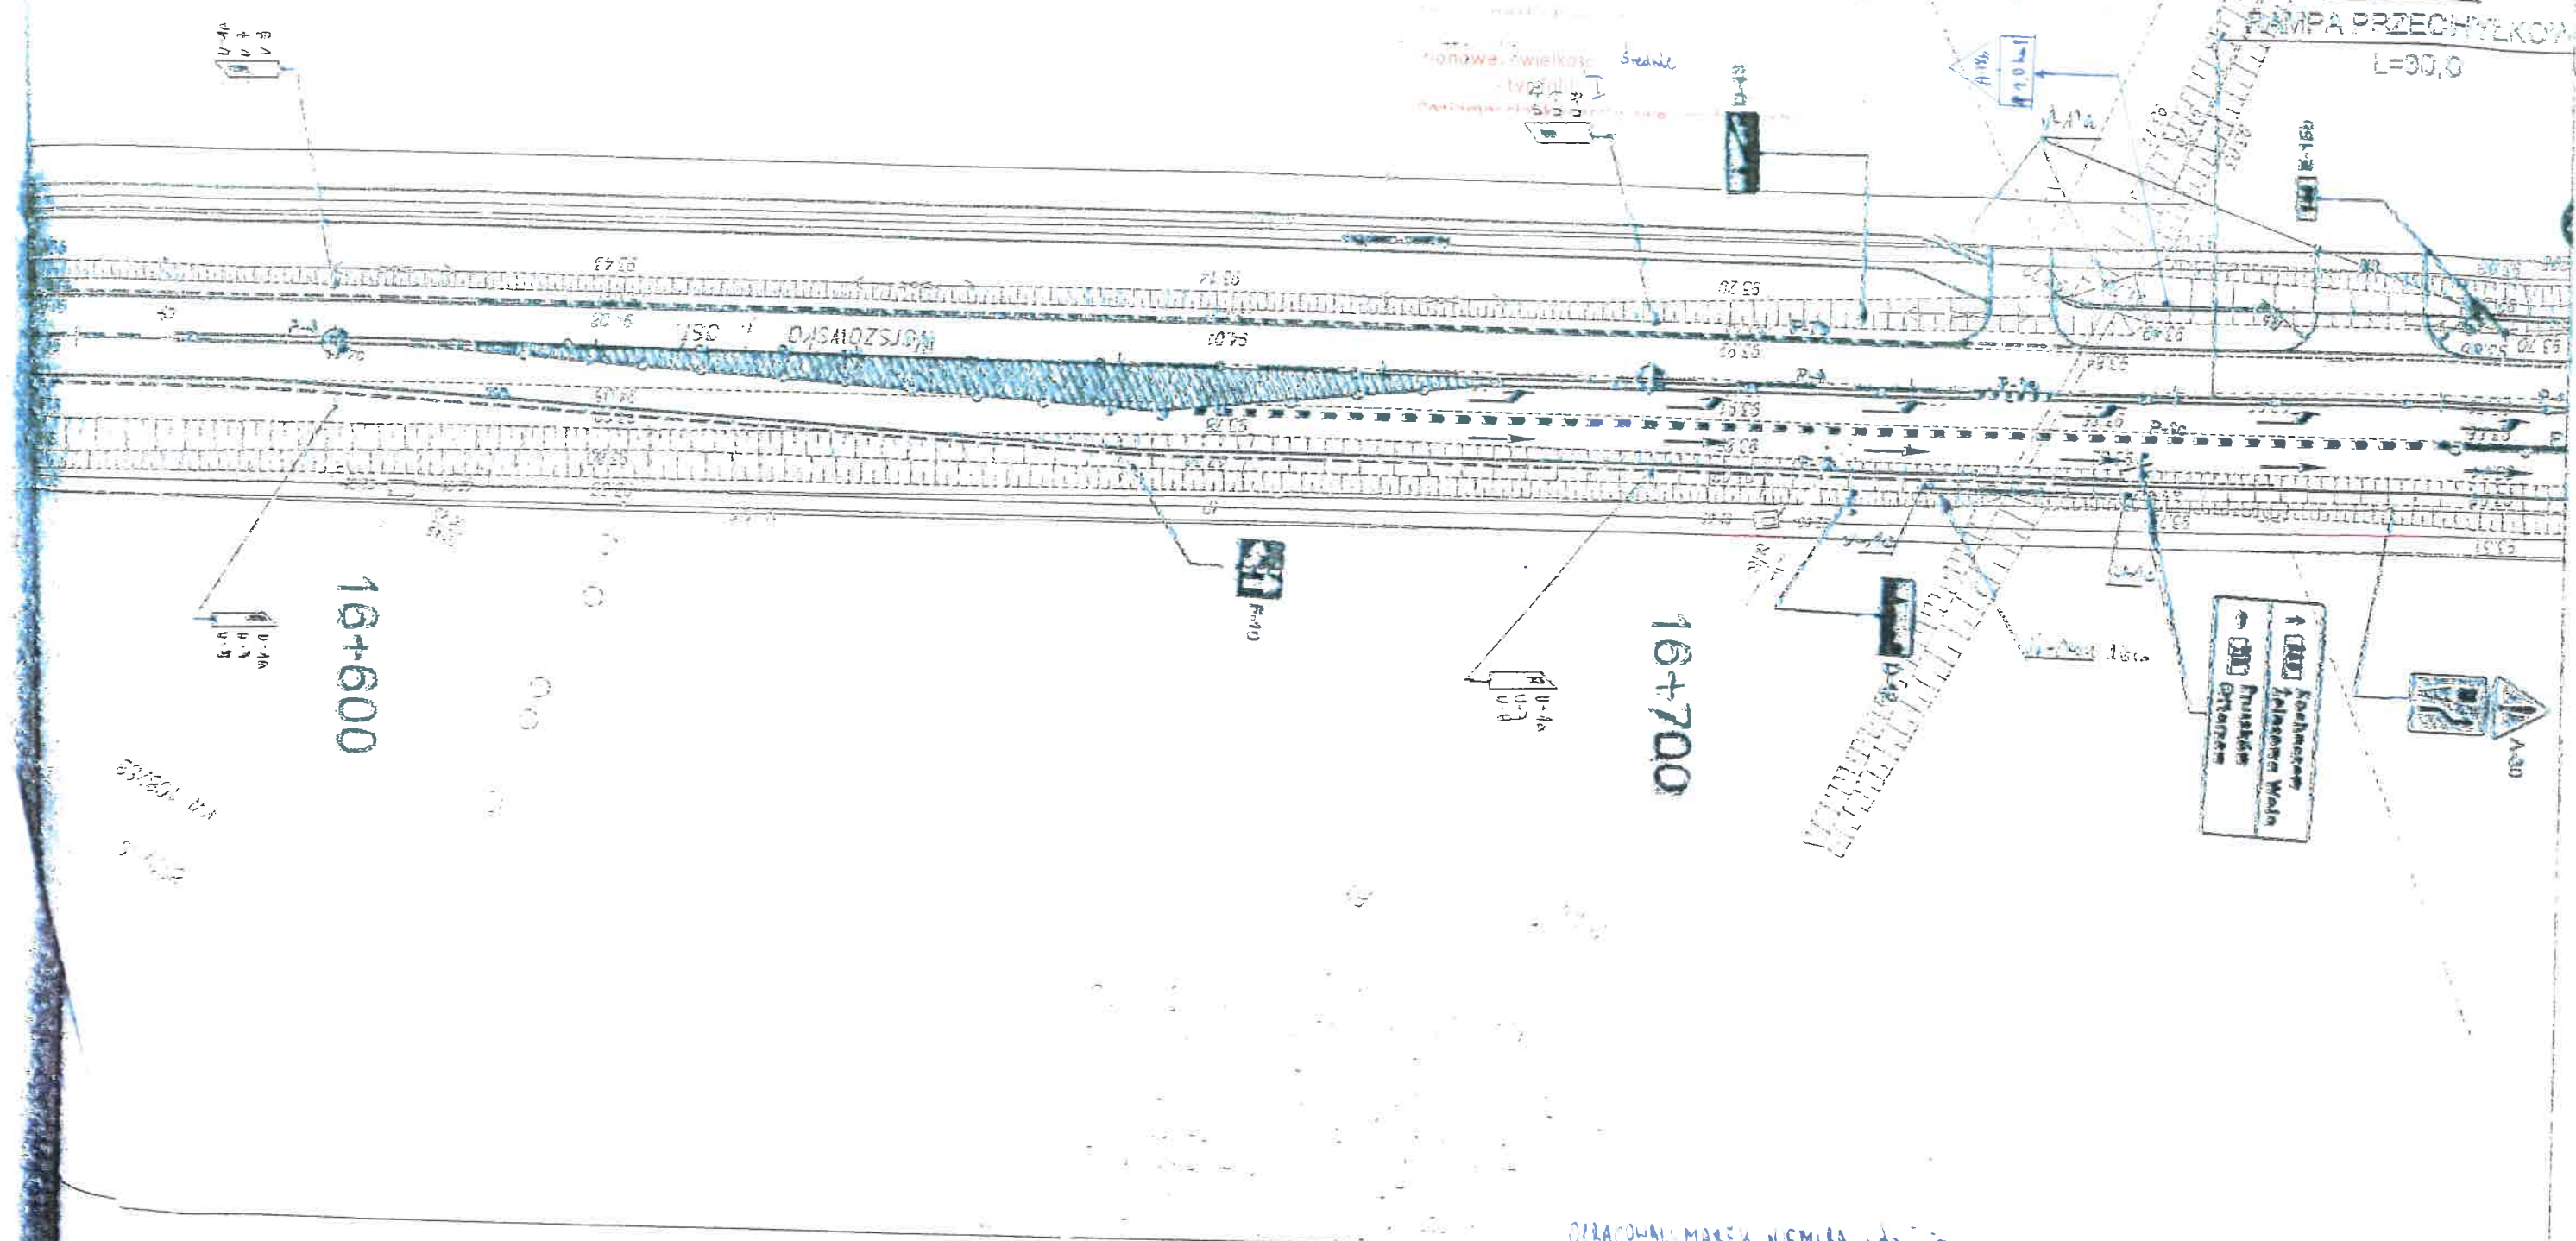


Opracował: MAREK NEMIRA


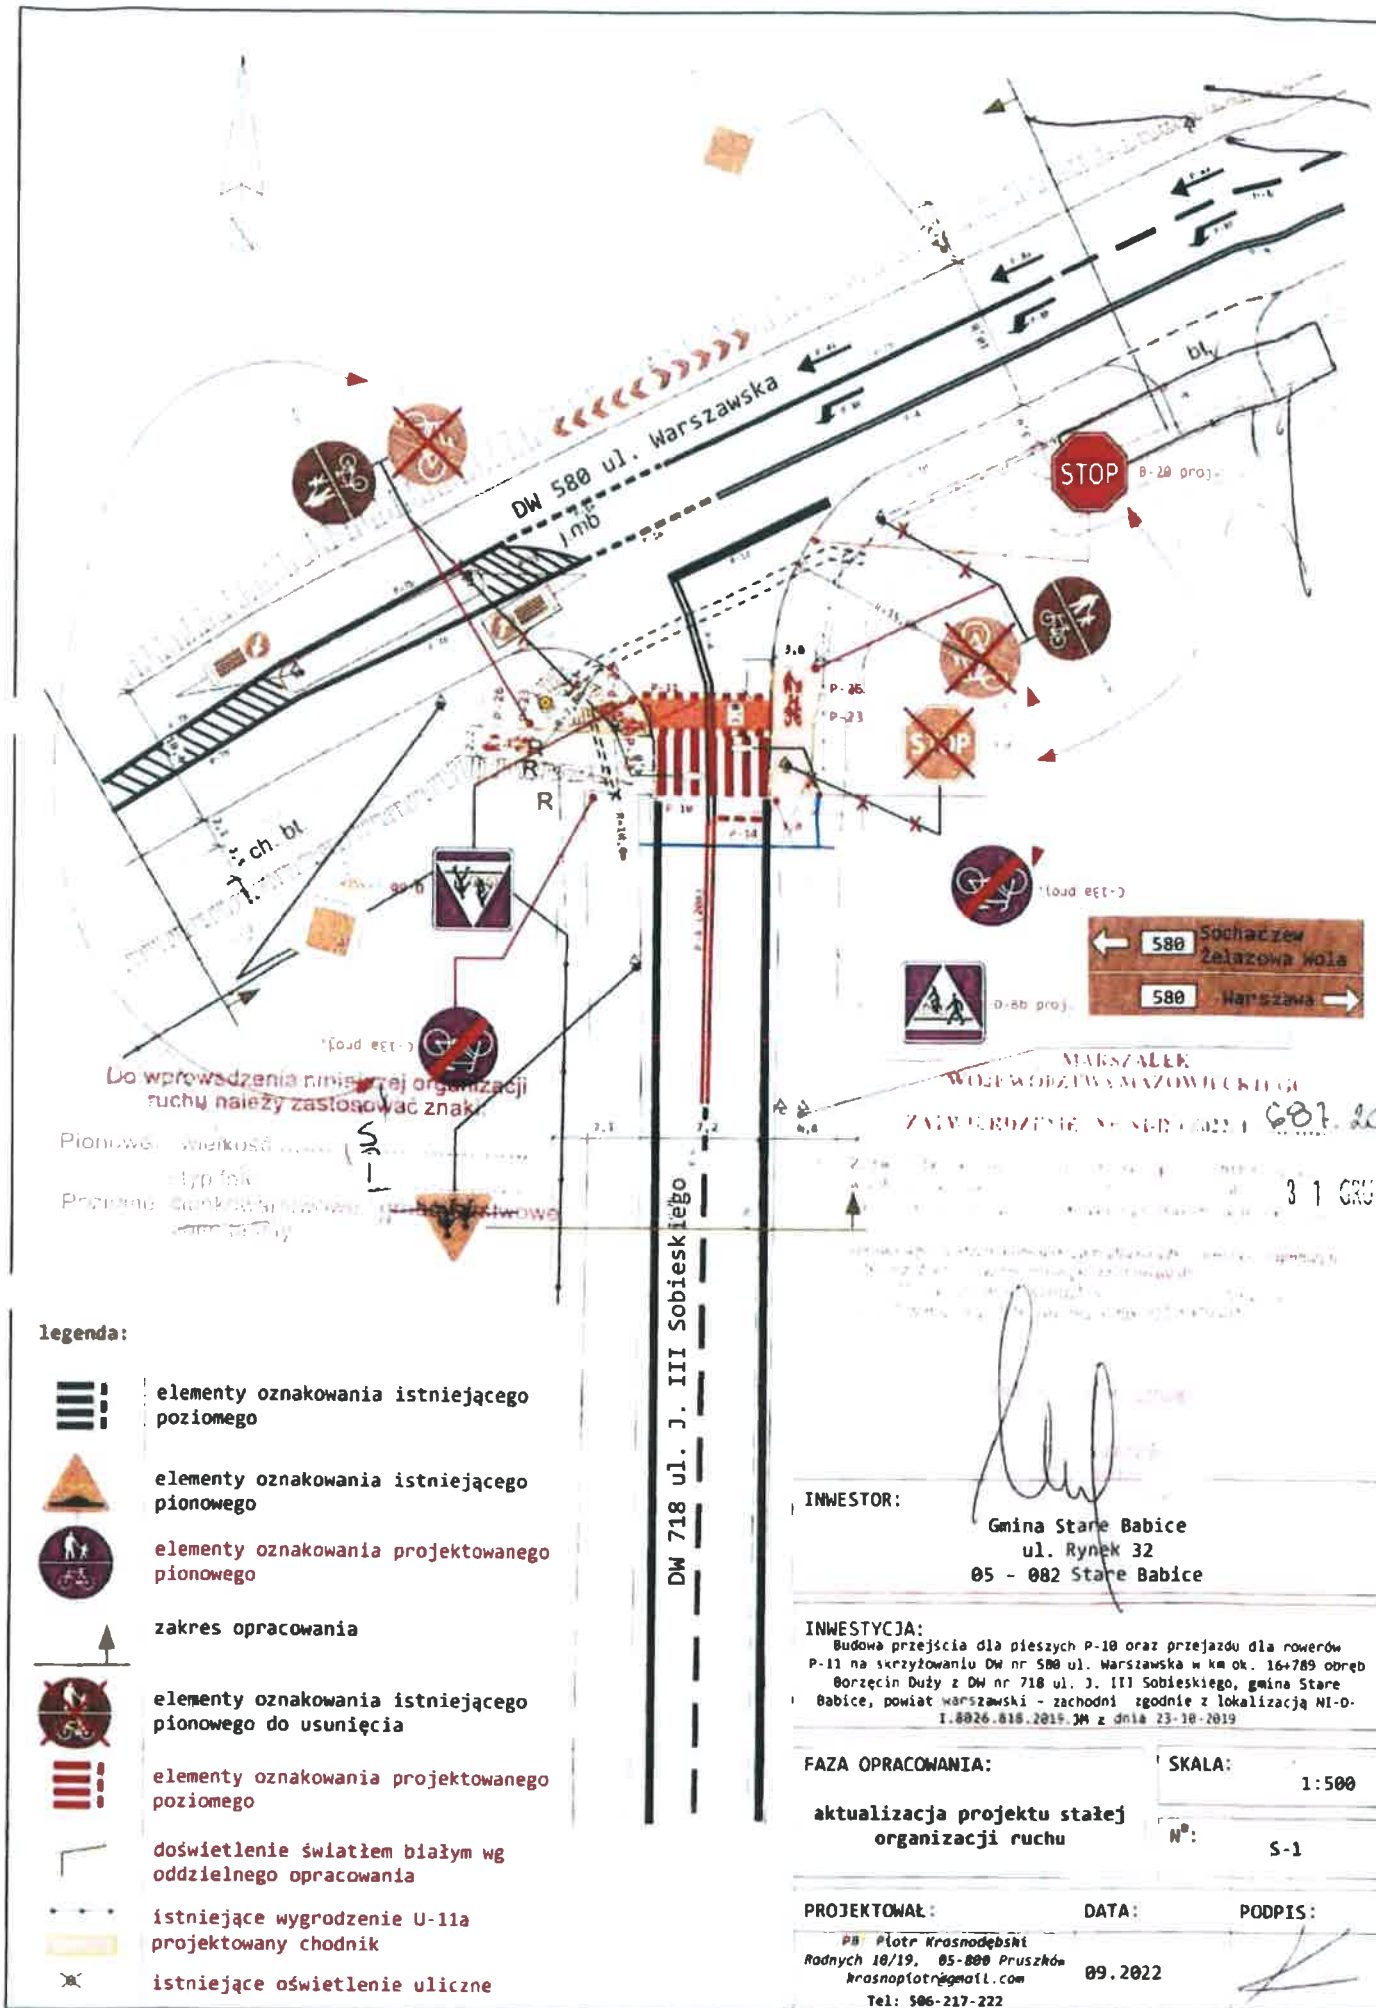

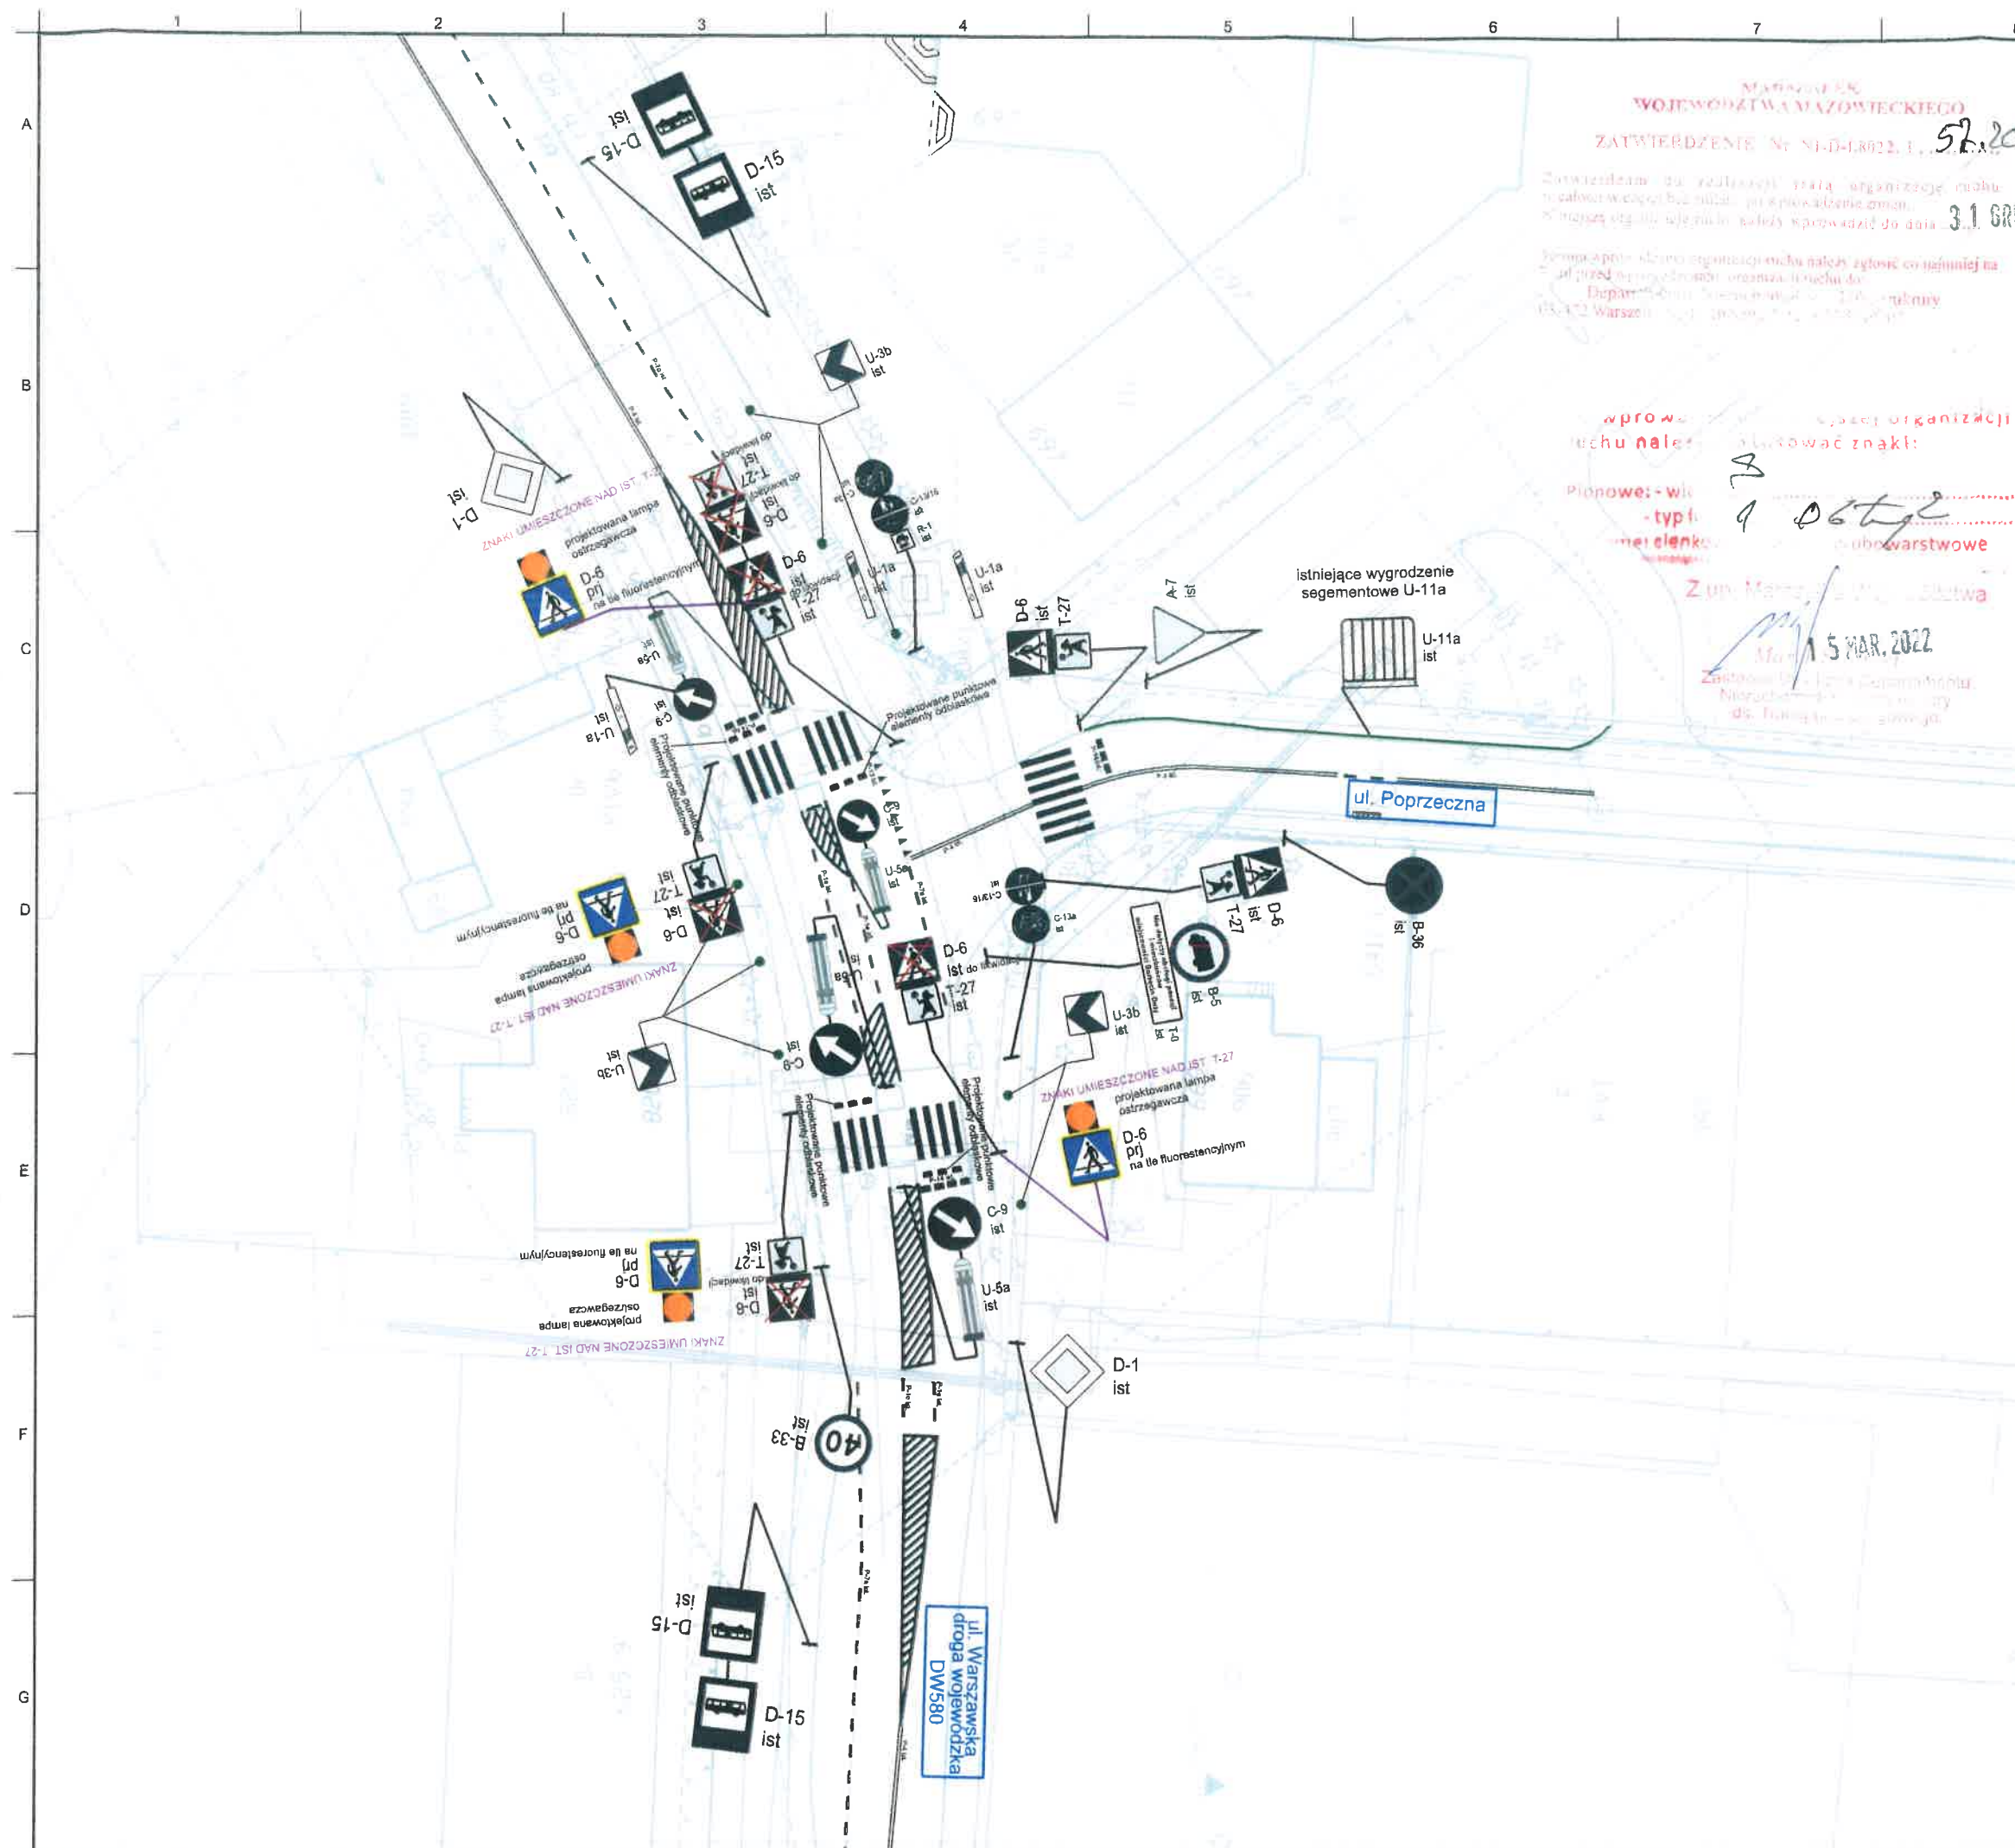


Legenda :

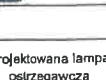

-  - istniejące oznakowanie pionowe
 -  - istniejące oznakowanie poziome
 -  - istniejące wygradzenie U-11a
 -  - istniejące elementy bezpieczeństwa ruchu drogowego
 -  - projektowane lampy ostrzegawcze
 -  - projektowane oznakowanie pionowe
 -  - projektowane punktowe elementy odbłaskowe

Inwestor/Zamawiający:

 Mazowiecki Zarząd
Dróg Wojewódzkich
w Warszawie

Mazowiecki Zarząd Dróg Wojewódzkich
ul. Mazowiecka 14
00-048 Warszawa
tel: 22 244 90 00
fax: 22 244 90 13

Jednostka projektowa:

Bluro Projektowe VEGMAR Sp. z o.o.
ul. Dembego 12 lok. 14
02-796 Warszawa
tel. 22 435 68 24
fax. 22 435 68 25

Nazwa opracowania:
Budowa urządzeń bezpieczeństwa ruchu drogowego - oświetlenie istniejących przejść dla pieszych zlokalizowanych w pasie drogi wojewódzkiej 580 m. Borzęcin Duży, gmina Stare Babice, powiat warszawski zachodni, województwo mazowieckie

Funkcja, imię, nazwisko / nr upr. bud.:	Podpis:
---	---------

Projektant:
mgr inż. Jakub Krawczyk
upr. do projektowania baz ograniczeń w specialności drogowej
nr MAZ/0353/POOD/08

Sprawdzający: mgr inż. Mikołaj Dryzner
upr. do projektowania bez ograniczeń w specjalności drogowej
nr MAZ/01486/BB/18

Opracowujący:	
inż. Emilia Krasuska	

Faza opracowania:	Data:
Projekt Wykonawczy	11.2021

Tytuł rysunku: **Stara Organizacja Ruchu**

Skala:	Nr projektu:	Nr rysunku:	Nr arkusza:
1:500	100-450	SOR-01	1/1

Prawa autorskie zastrzeżone. Ustawa z dn. 4 lutego 1994 r.


RAMPA PRZECZYŁKOWA

R=200.000m
L=74.339m
T=37.603m
Alfa 21°17'47.12"

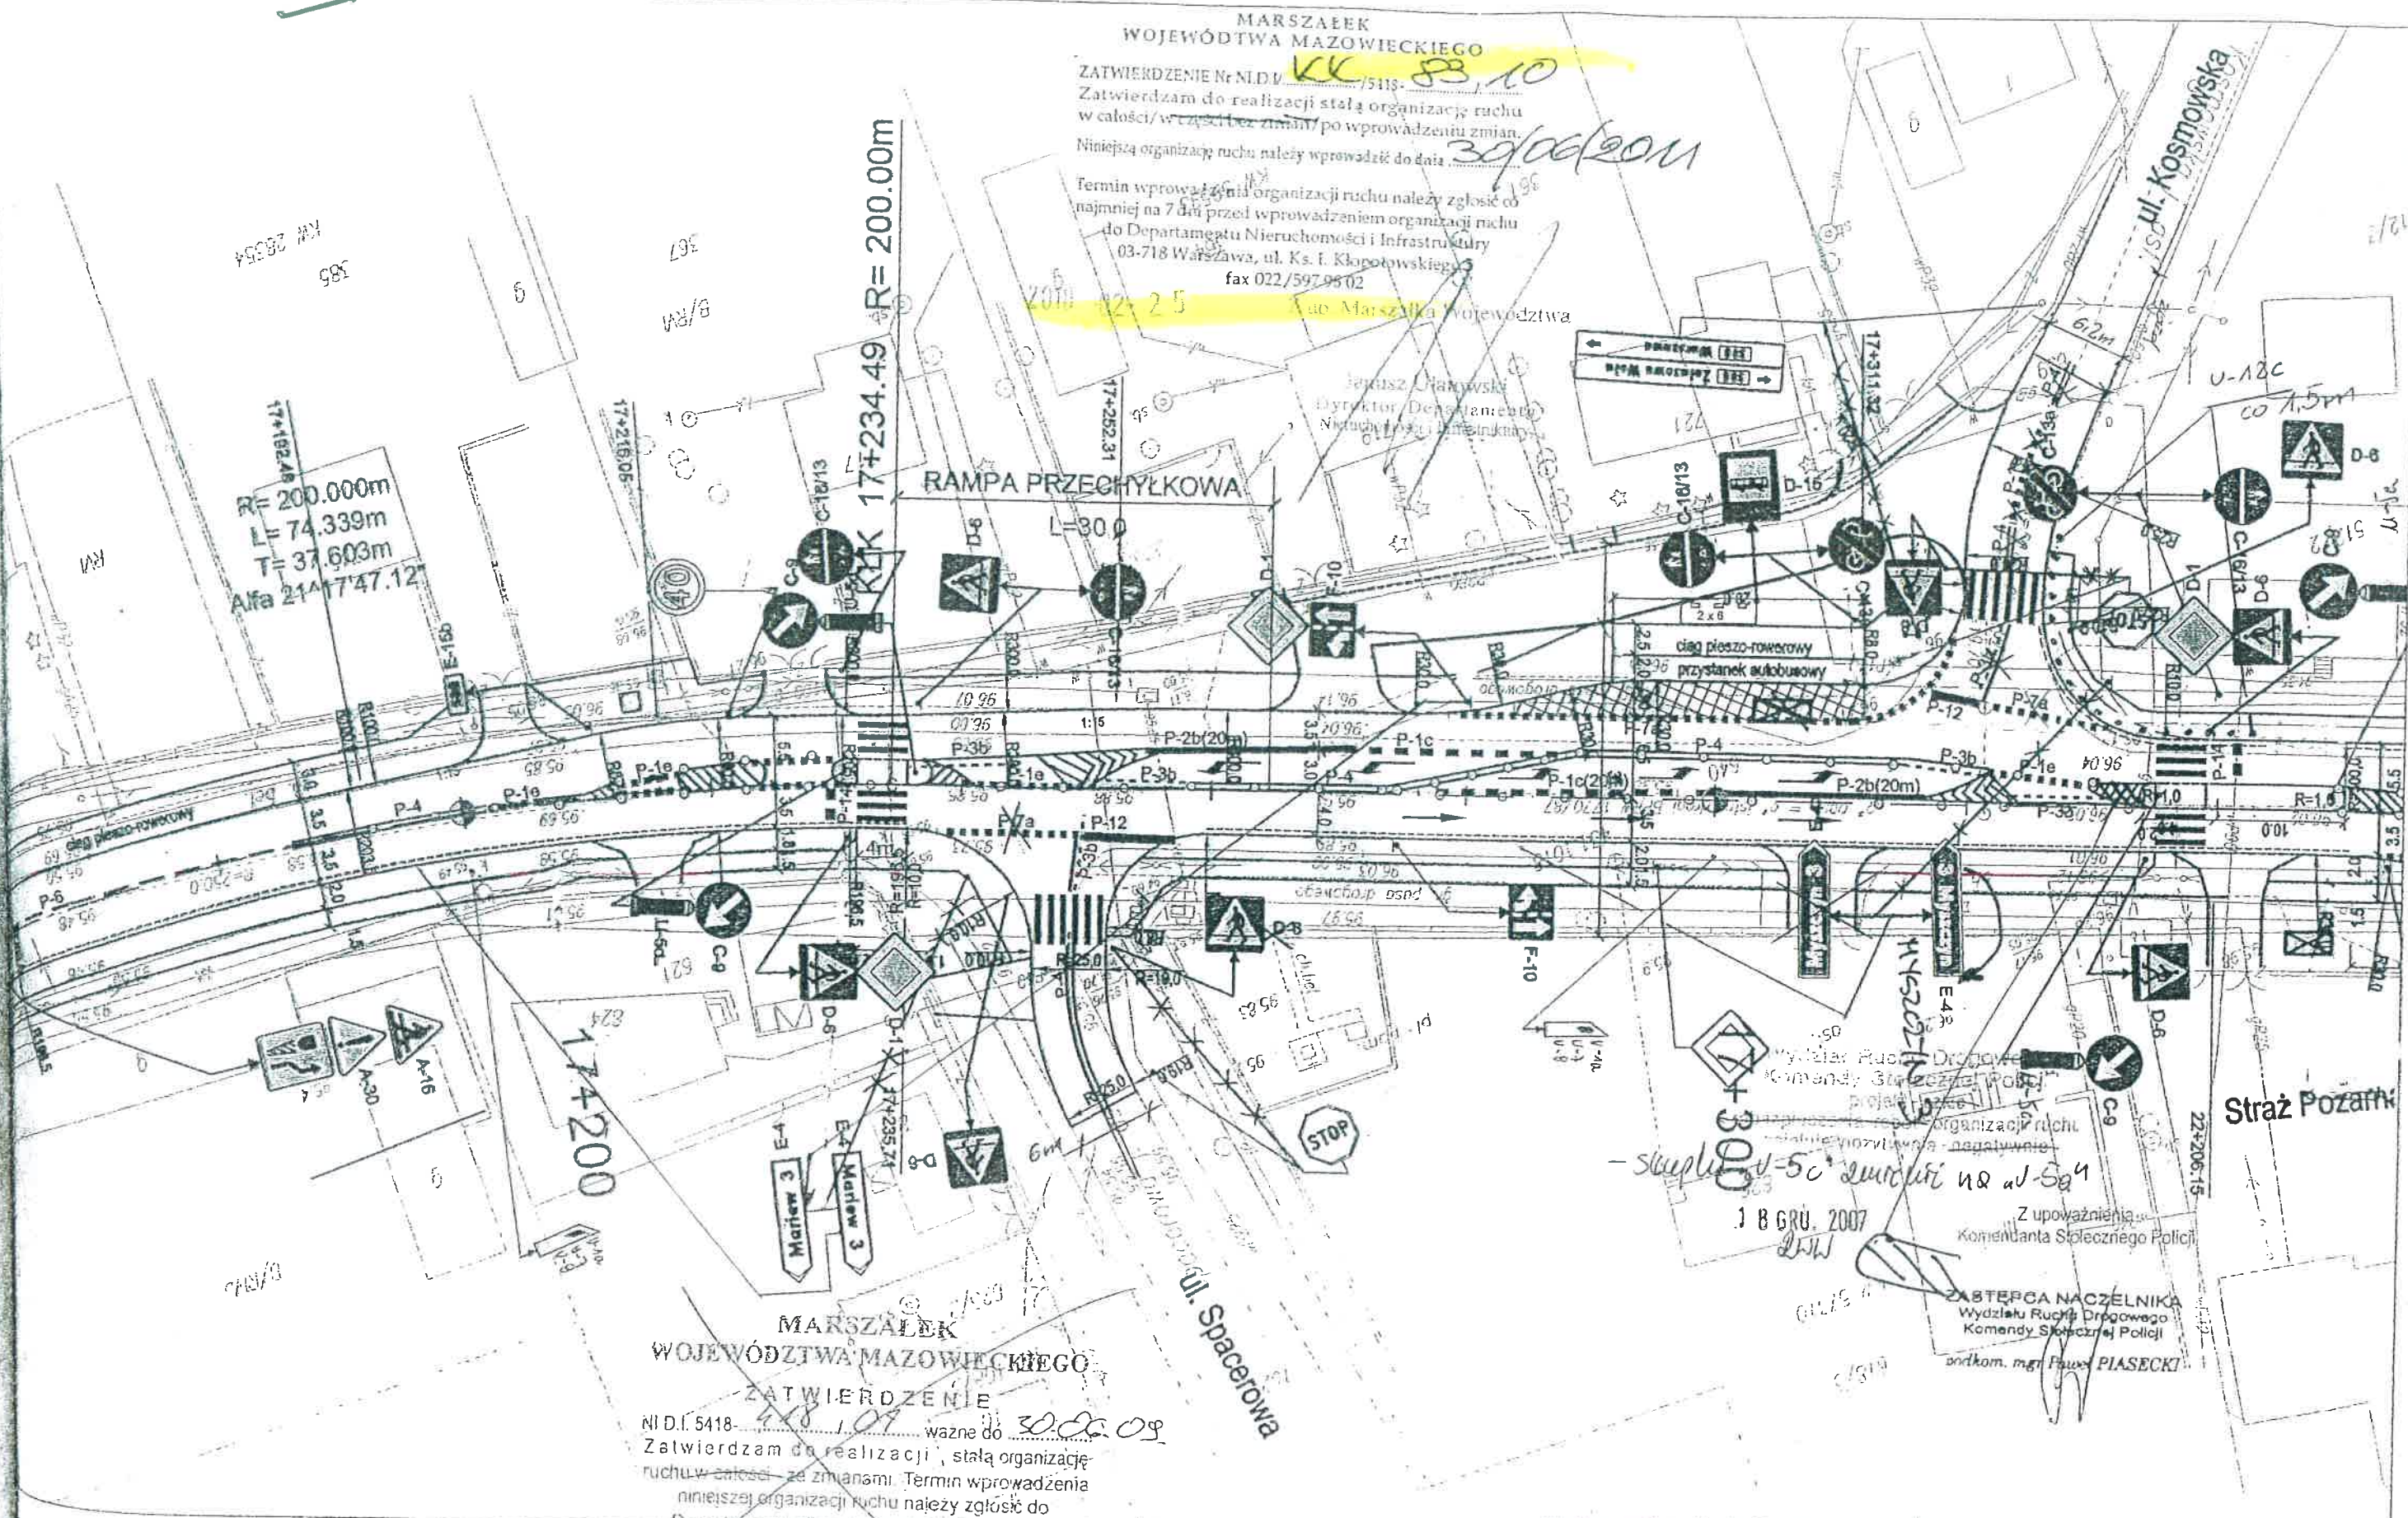

MARSZAŁEK
WOJEWÓDZTWA MAZOWIECKIEGO


ZATWIERDZENIE
NID/V 5418-88,10 ważne do 30/06/09
Zatwierdzam do realizacji stałą organizację
ruchu w całości/ze zmianami. Termin wprowadzenia
niniejszej organizacji ruchu należy zgłosić do
Departamentu Nieruchomości i Infrastruktury
03-718 Warszawa, ul. Ks. t. Kłopotowskiego 5 fax 022/597 98 02

Maciej Marszałek Województwa

Maciej Marszałek
Dyrektor Departamentu
Nieruchomości i Infrastruktury

ZBIANY OPERACJONALNY MAREK NIEMIRA

Investor: Mazowiecki Zarząd Dróg Wojewódzkich w Warszawie ul. Krasińskiego 3, 00-380 Warszawa	Spółka o.o. METROPROJEKT BIURO PROJEKTÓW Rok założenia 1981 00-683 Warszawa, ul. Marszałkowska 77/79
Nazwa opracowania: Dokumentacja projektowa przebudowy drogi wojewódzkiej nr 590 relacji WARSZAWA - SOCHACZEW na odc. granica Warszawy - Leszno, od km 9+500,00 do km 27+308,99 na terenie gminy Stare Babie i Leszno, powiatu Warszawa - Zachód	
Nazwa opracowania: Projekt stałej organizacji ruchu	Projektant: inż. Zbigniew DRYZNER GP obiekt: inż. Zbigniew DRYZNER

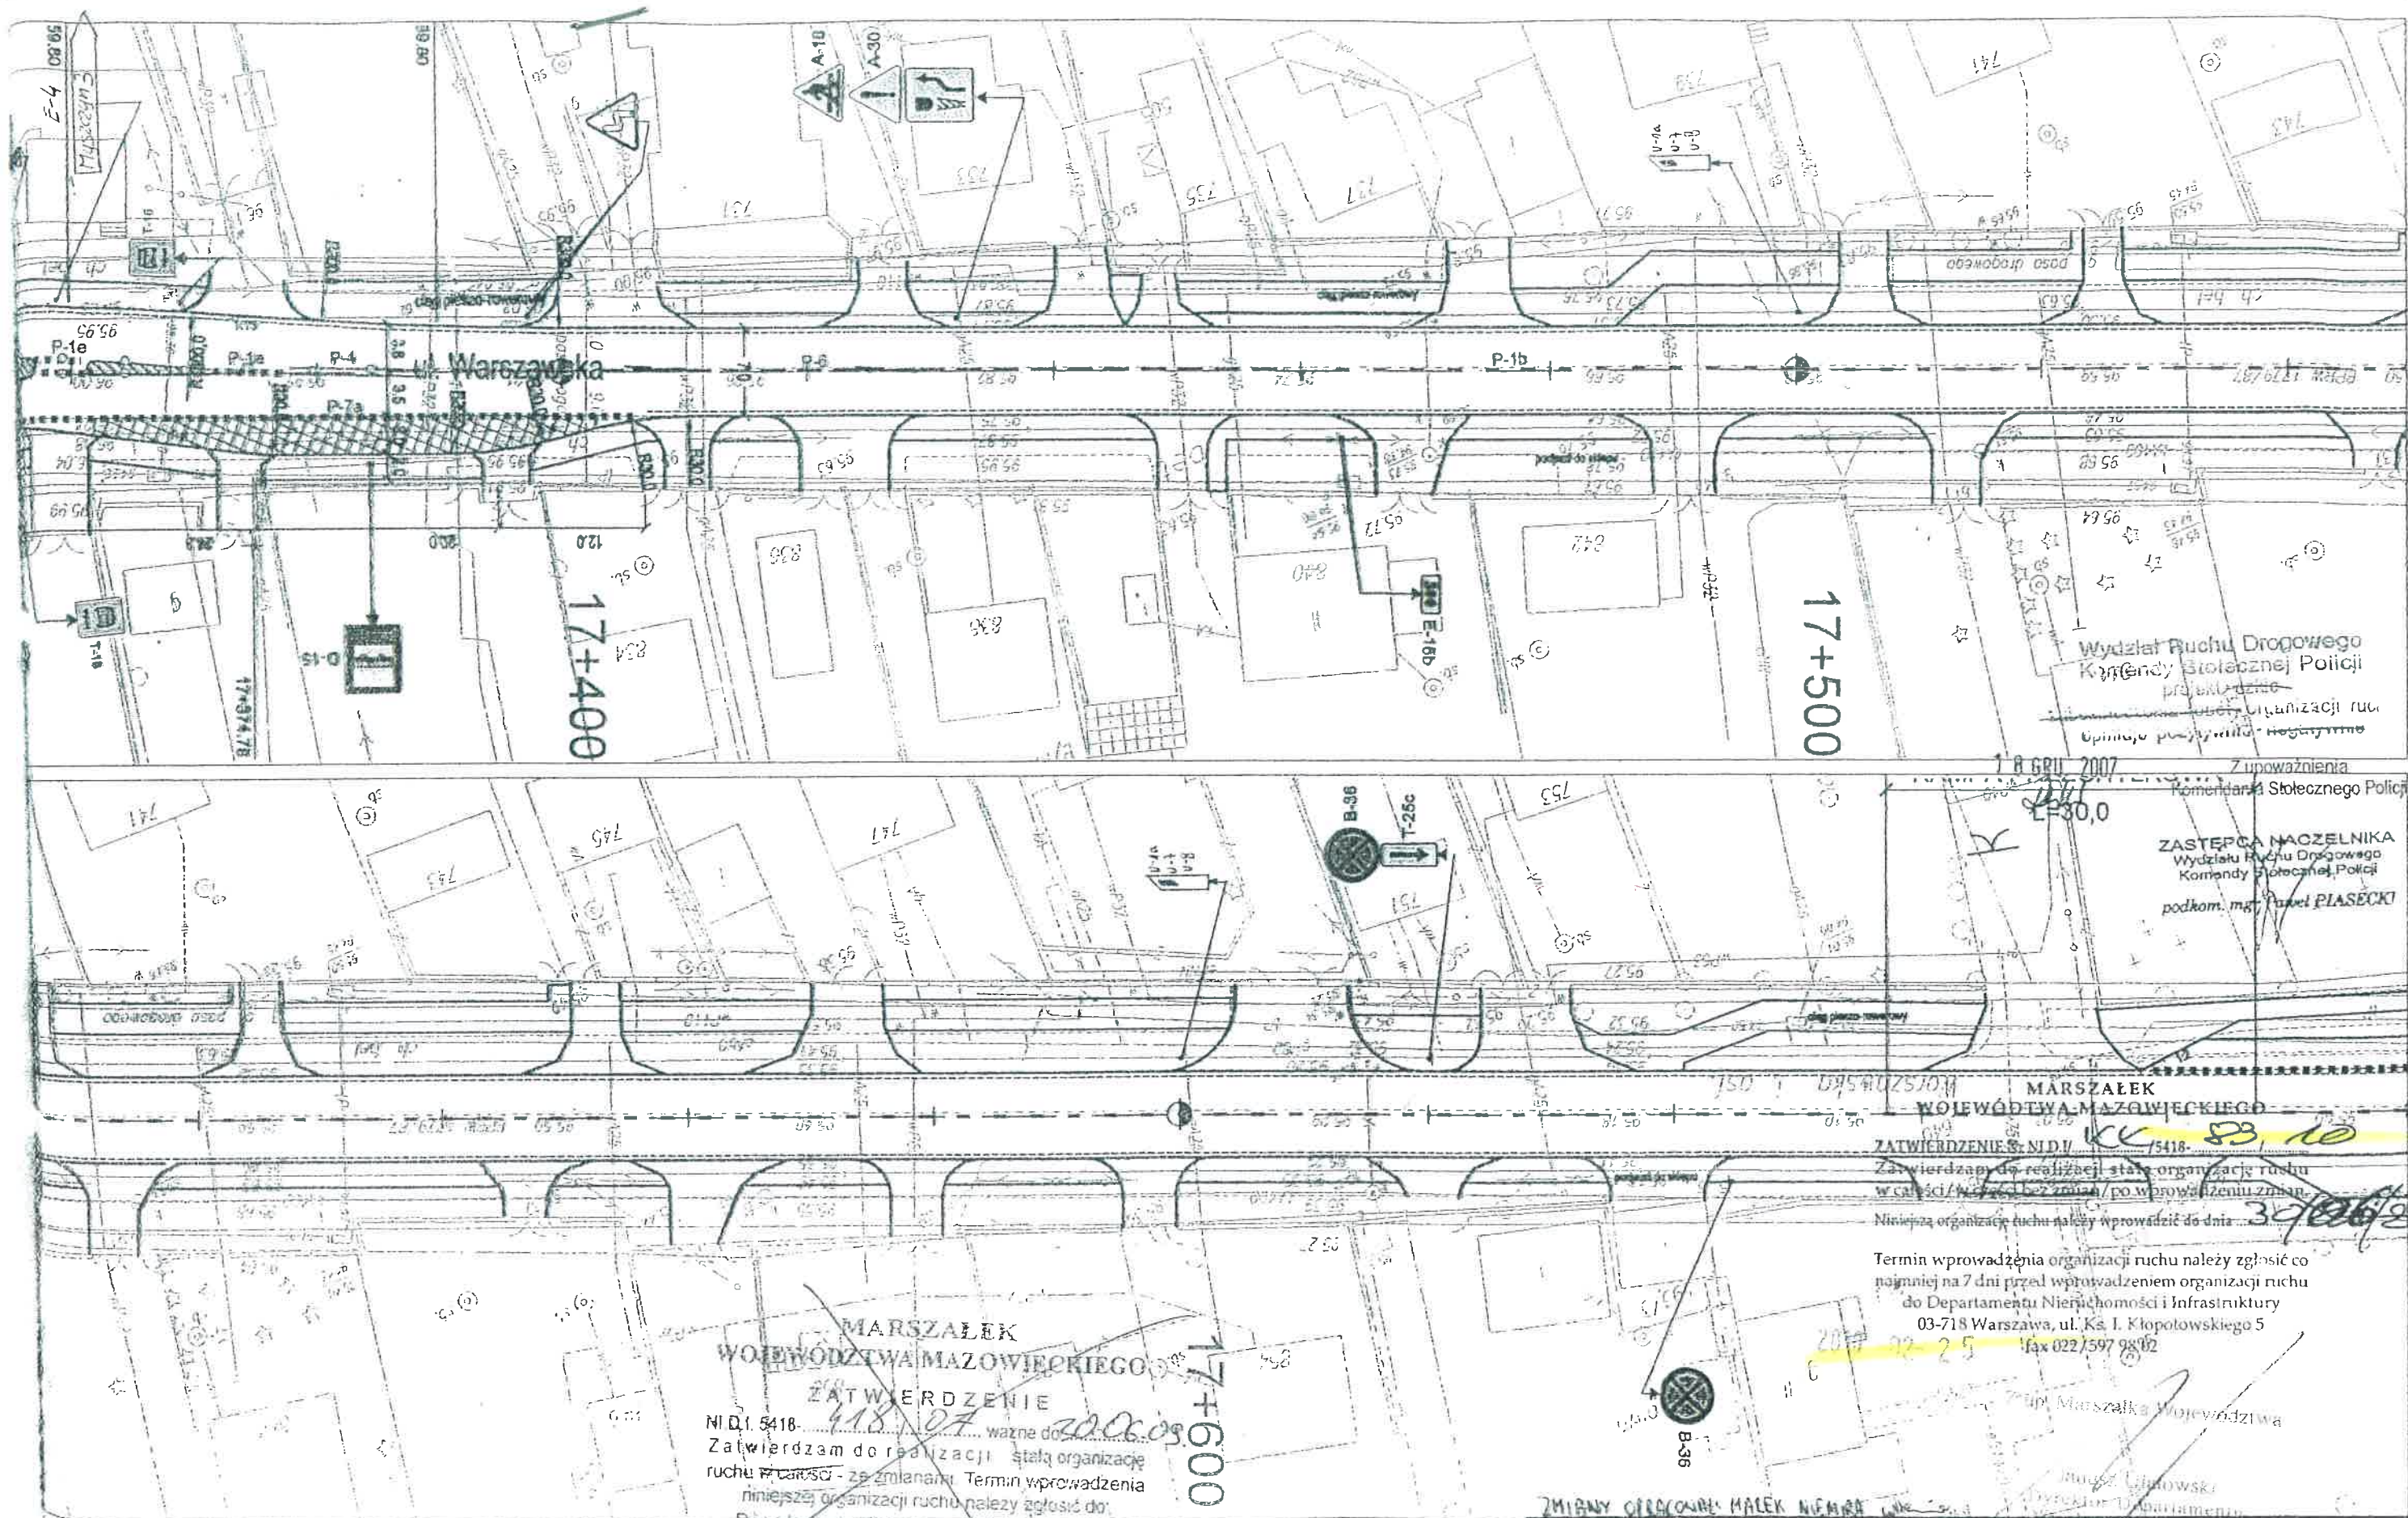

Wydział Ruchu Drogowego
Komendy Stołecznej Policji
projekt organizacji ruchu
Opiniuje: p. inż. m. HOGNYMIR

Zastępca Naczelnika
Wydziału Ruchu Drogowego
Komendy Stołecznej Policji
podkom. mgr. Paweł PLASECKI

MARSZAŁEK
WOJEWÓDZTWA MAZOWIECKIEGO

ZATWIERDZENIE NID 5418

Zatwierdzam do realizacji stałą organizację ruchu w całości / w części / bez zmian / po wprowadzeniu zmian

Niniejszą organizację ruchu należy wprowadzić do dnia 30.06.2011

Termin wprowadzenia organizacji ruchu należy zgłosić co najmniej 7 dni przed wprowadzeniem organizacji ruchu do Departamentu Nieruchomości i Infrastruktury

03-718 Warszawa, ul. Ks. I. Kłopotowskiego 5

fax 022/597 98 02

MARSZAŁEK
WOJEWÓDZTWA MAZOWIECKIEGO
ZATWIERDZENIE
NID 5418
Zatwierdzam do realizacji stałą organizację ruchu w całości / w części / bez zmian / po wprowadzeniu zmian
Niniejszą organizację ruchu należy zgłosić do Departamentu Nieruchomości i Infrastruktury
03-718 Warszawa, ul. Ks. I. Kłopotowskiego 5 fax 022/597 98 02

Mazowiecki Zarząd Dróg Wojewódzkich w Warszawie ul. Kruczkowskiego 3, 00-300 Warszawa		METROPROJEKT BISKO PROJEKTÓW Rok założenia 1991 00-683 Warszawa, ul. Marszałkowska 71/73	
Dokumentacja projektowa przebudowy drogi wojewódzkiej nr 580 relacji WARSZAWA - SOCHACZEW na odc. granica Warszawy - Leszno, od km 9+500,00 do km 27+308,99 na terenie gminy Stare Babie i Leszno, powiatu Warszawa - Zachód			
Nazwa opracowania: Projekt stałej organizacji ruchu		Nazwa wykonawcy: inż. Zbigniew DRYZNER	GP określa: inż. Zbigniew DRYZNER
Skala: 1:500		Wskazanie: 45	Wskazanie: 45