

# MAPA DO CELÓW PROJEKTOWYCH

Skala 1 : 500

Obiekt	ul. Jasna dz. 4/5;9/5;13/5;13/19
Obręb	140101_5.0015 Kolonia Brzeźce
Gmina	140101_4 Białobrzegi - miasto
Powiat	białobrzegi
prostokątnych płaskich (X,Y)	PL-2000
wysokości (H)	Kronsztadt 60
Identyfikator zgłoszenia pracy geodezyjnej	GPVI.6640.180.2015
czy jest zgodna z oryginałem (nr sekcji)	7.160.20.05.2.2; 7.160.21.01.1.1
Treść mapy aktualna na dzień	09.03.2015 r.
one służebnościami gruntowymi, w granicach inwestycji budowlanej, ujawnione w księgach majątkowych na zagospodarowanie gruntów wchodzących w granicach projektowanych inwestycji	brak
istnienia w terenie urządzeń podziemnych, dla których brak było informacji branżowych i nie zostały odnalezione w terenie w czasie powykonawczej inwentaryzacji geodezyjnej.	
Miejscowość i data sporządzenia	Białobrzegi dn. 24.03.2015 r.

NIP: 798-147-65-78 REGON: 146306591  
Pracownia Geodezyjna  
GEOLEX Sp. z o.o.  
ul. Rzemieślnicza 26, 26-800 Białobrzegi  
tel. 721-856-655 KRS: 0000438190  
www.geolex.eu biuro@geolex.eu

Pracownia Geodezyjna  
GEOLEX Sp. z o.o.  
Geodeta  
Jarosław Chydzinski  
26-800 Białobrzegi ul. Rzemieślnicza 26

GEODETA UPRAWNIONY  
Tadeusz Kacprzak  
ul. Rzemieślnicza 35/38 26-800 Białobrzegi  
Upr. Zaśw. Nr 1888  
tel 48 613 3513

## STAROSTA BIAŁOBRZESKI

Plac Zygmunta Starożytnego 9, 26-800 Białobrzegi


Poświadczam, że niniejszy dokument został opracowany w wyniku prac geodezyjnych i kartograficznych, których rezultaty zawiera operat techniczny wpisany do ewidencji materiałów państwowego zasobu geodezyjnego i kartograficznego. Identyfikator ewidencyjny materiału zasobu - operat techniczny: P.1401. 2015. 252  
Data wpisania operatu technicznego do ewidencji materiałów zasobu: 2015-03-24

z up. STAROSTY

(podpis osoby reprezentującej)

mgr inż. Grzegorz Sępniowski  
Geodeta Powiatowy

istniejąca szafa SOU zlikwidowana na stacji SN/nn Brzeźce 6  
szafa sterowania oświetleniem do wymiany na 3F

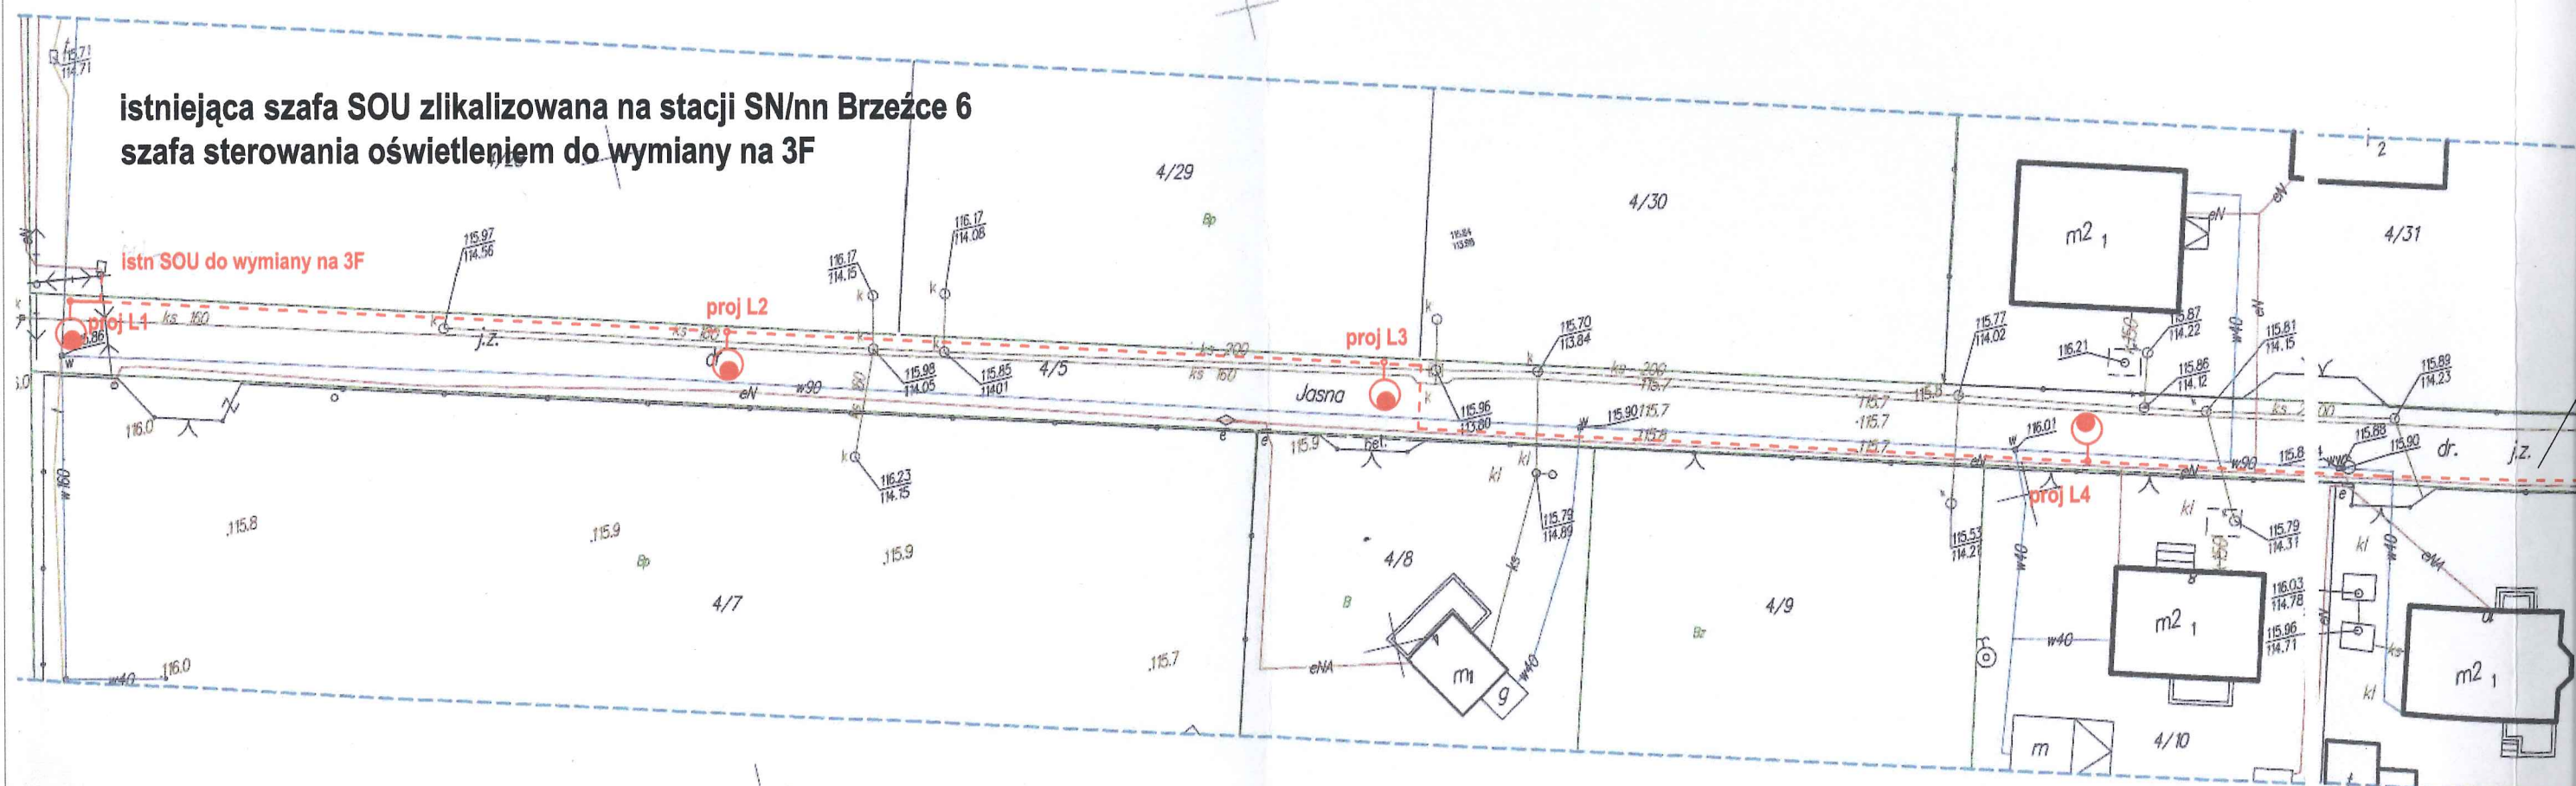



MAPA DO CELÓW PROJEKTOWYCH		
Skala 1 : 500		
Obiekt		ul. Jasna dz. 4/5;9/5;13/5;13/19
Obręb		140101_5.0015 Kolonia Brzeźce
Gmina		140101_4 Białobrzegi - miasto
Powiat		białobrzezski
Nazwa układu współrzędnych	prostokątnych płaskich (X,Y)	PL-2000
	wysokości (H)	Kronsztadt 60
Identyfikator zgłoszenia pracy geodezyjnej		GPV1.6640.180.2015
Kopia mapy jest zgodna z oryginałem (nr sekcji)		7.160.20.05.2.2; 7.160.21.01.1.1
Treść mapy aktualna na dzień		09.03.2015 r.
Grunty obciążone służebnościami gruntowymi, w granicach projektowanej inwestycji budowlanej, ujawnione w księgach wieczystych, mające wpływ na zagospodarowanie gruntów zlokalizowanych w granicach projektowanych inwestycji		brak
Nie wyklucza się istnienia w terenie urządzeń podziemnych, dla których brak było informacji branżowych i nie zostały odnalezione w terenie w czasie powykonawczej inwentaryzacji geodezyjnej.		
Miejscowość i data sporządzenia		Białobrzegi dn. 24.03.2015 r.

NIP: 798-147-65-78 REGON: 148306591  
 Pracownia Geodezyjna  
**GEOLEX Sp. z o.o.**  
 ul. Rzemieślnicza 26, 26-800 Białobrzegi  
 tel. 721-856-655 KRS: 0000438190  
 www.geolex.eu biuro@geolex.eu

Pracownia Geodezyjna  
**GEOLEX Sp. z o.o.**  
 Geodeta  
**Jarosław Chydzinski**  
 26-800 Białobrzegi ul. Rzemieślnicza 26

**GEODETA UPRAWNIONY**  
 Tadeusz Kucprzak  
 ul. Rzemieślnicza 35/36 26-800 Białobrzegi  
 Upr. Zask. Nr 1688  
 tel 48 613 3513

**STAROSTA BIAŁOBRZESKI**  
 Załącznik do zgłoszenia  
 znak: BA 6143.355.2015  
 z dnia 16.10.2015

Z up. STAROSTY  
 Naczelnik Wydziału  
 Budownictwa i Architektury  
 Elżbieta Szczechowska

**STAROSTA BIAŁOBRZESKI**  
 Plac Zygmunta Starego 9, 26-800 Białobrzegi  
 Poświadczam, że niniejszy dokument został opracowany w wyniku prac geodezyjnych i kartograficznych, których rezultaty zawiera operat techniczny wpisany do ewidencji materiałów państwowego zasobu geodezyjnego i kartograficznego. Identyfikator ewidencyjny materiału zasobu - operatu technicznego: P.1401. 2016. 122  
 Data wpisania operatu technicznego do ewidencji materiałów zasobu: 2015-09-10  
 (podpis osoby upoważnionej)  
 2015-09-24

mgr inż. Grzegorz Stępniewski  
 geodeta powiatowy

VEGO

m szafa sterowania oświetleniem



INWESTYCJA	Budowa elektroenergetycznej linii napowietrznej niskiego napięcia oświetlenia drogowego w . m. Kolonia Brzeźce gm. Białobrzegi		
INWESTOR	GMINA BIAŁOBRZEGI UL. PL. ZYGMUNTA STAREGO 9 26-800 BIAŁOBRZEGI		
TREŚĆ RYSUNKU	LOKALIZACJA PROJ. OŚWIETLENIA		
PROJEKTANT	mgr inż. Maksym Daniel upr.proj. MAZ/0585/POOE/12	DATA	05-2015
STADIUM	PROJEKT BUDOWLANO-WYKONAWCZY		NR.RYS. 1/E
		PODPIS	SKALA 1:500
			BRANŻA ELEKTRYCZNA