

## OZNACZENIA :

— LINIE ROZGRANICZAJĄCE  
TEREN INWESTYCJI  
— NIEPRZEKARCZALNA LINIA  
ZABUDOWY

1. Kuchnia
2. Budynek główny pałac.
3. Łącznik.
4. Bud. socjalny

WÓJT GMINY BIESEKIERZ  
woj. zachodniopomorskie

Załącznik do decyzji 481/2023  
Wójta Gminy Biesiekierz  
Nr UG.Or.B.6730.43.2023.KK  
z dnia 1.6.2023

Z up. Wójta  
Specjalista ds. Budownictwa  
Katarzyna Mięrowska

Na wykluczenie się z terenów w terenie  
innych nie wyznaczonych na niniejszej  
mapie urządzeń podziemnych, które  
nie były zgłoszone do inwentaryzacji  
lub o których brak jest informacji  
w inwentaryzacji brzożowych.

Podpisano się zgodnie z treścią kopii z listy materiału, parsiowego, zozodu, geodazyjnego	STAROSTA KOSZALINSKI
Organ prowadzący inwentaryzację	Mapa zasadnicza
Wzrost materiału zozodu	PL-PZG-K-4518
Wzrost materiału zozodu	2023.04.04
Data wykonania kopii	Miejsce odbioru
Imię, nazwisko i podpis osoby reprezentującej organ	OK


Niniejsza mapa nie może służyć do celów projektowych

PROJEKTOWANIE I NADZÓR BUDOWLANY Mirosław Piórkowski  
tel/fax 94 3618185; kom. 602124970; e-mail: piorkowski@poczta.fm  
www.piorkowski-projekt.com.pl

Obiekt:	Budynek Urzędności publicznej	Data:	1/2024
Temat:	Wymiana dźwigu osobowego	Rys. nr:	1
Adres:	Nowe Bielice DPS	Skala:	1:100
Inwestor:	Powiat Koszalin i Dom Pomocy Społecznej w Nowych Bielicach		
Opracował:	Mirosław Piórkowski		
Sprawdził:			



# DŹWIG OSOBOWY CIERNY- Nowy wymieniony

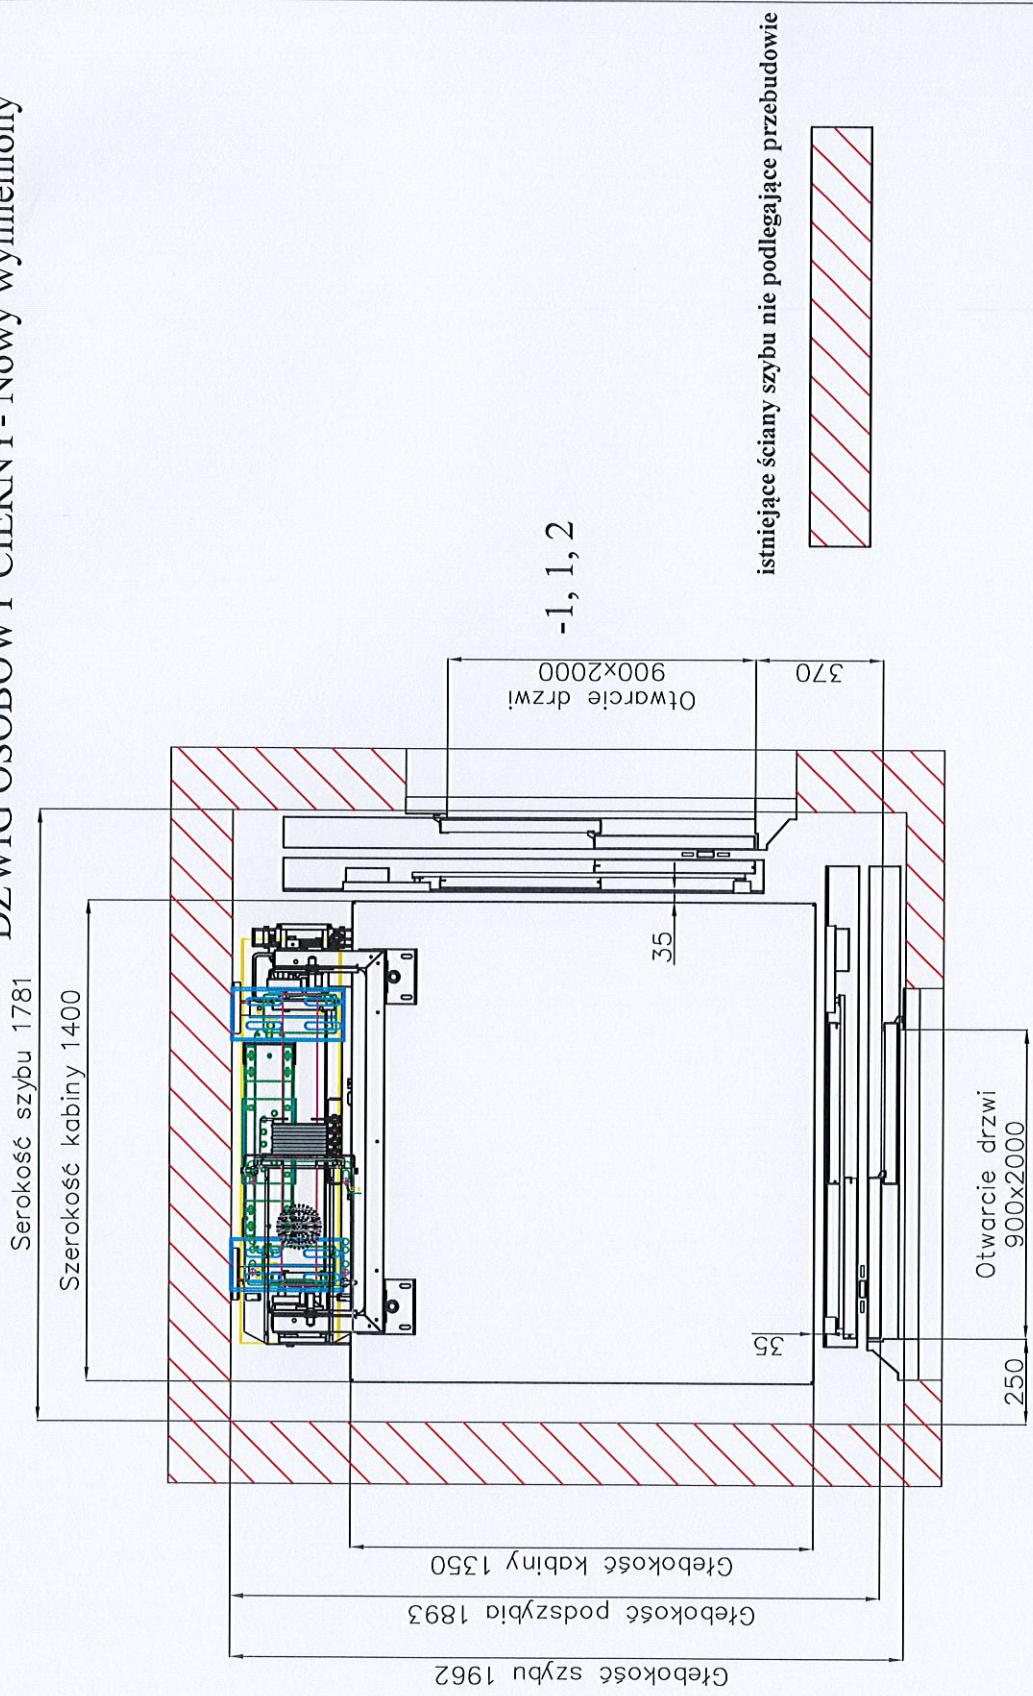

Uwaga.

Montaż nowego dźwigu osobowego w istniejącej szybie-nie naruszy stanów granicznych istniejących ścian. Nie spowoduje przebudowy szybia.

W projekcie przewidziano dostawę i montaż fabrycznie nowego dźwigu osobowego oraz opracowanie przez wykonawcę robót uzgodnienia dokumentacji techniczno-ruchowej, przeprowadzenie oceny zgodności przez Jednostkę Notyfikowaną oraz uczestnictwo w badaniu przed wydaniem pierwszej decyzji zezwalającej na eksploatację. Projektowana wind zamontowana zostanie w istniejącym szybie bez zmiany konstrukcyjnej istniejącego szybia i budynku. Nie naruszy stanów granicznych konstrukcji obiektu.



Firma	BIURO PROJEKTOWE Urszula Piorkowska 78-530 Wierzchowa, ul. Wąpka Podkiego 14 tel/fax 94 3618185, kom. 662172440, e-mail: piorkowski_m@poczta.onet.pl www.piorkowski-projekt.com.pl										DŹWIG OSOBOWY CIERNY-Projekt techniczny									
											Tytuł									
											Rzut szybu-Projekt techniczny									
											Udług									
Inwestor:											Q= 825 kg / 11 osób									
											v= 0.5 m/s									
											Projekt									
											Nr rysunku									
Oznaczenie																				
Data 23.01.2024																				
										Jedn. [mm]										
										Skala 1:25										
										Format A3										
										Rev. 00										
Obiekt											Miroslaw Piorkowski upr									
											UAN/N/7210/1039/88									
											data i podpis									
											Sprawdził									
											data i podpis									



Projekt-DŹWIG OSOBOWY CIERNY- Nowy wymiöniony



istniejące ściany szybu nie podlegające  
przebudowie

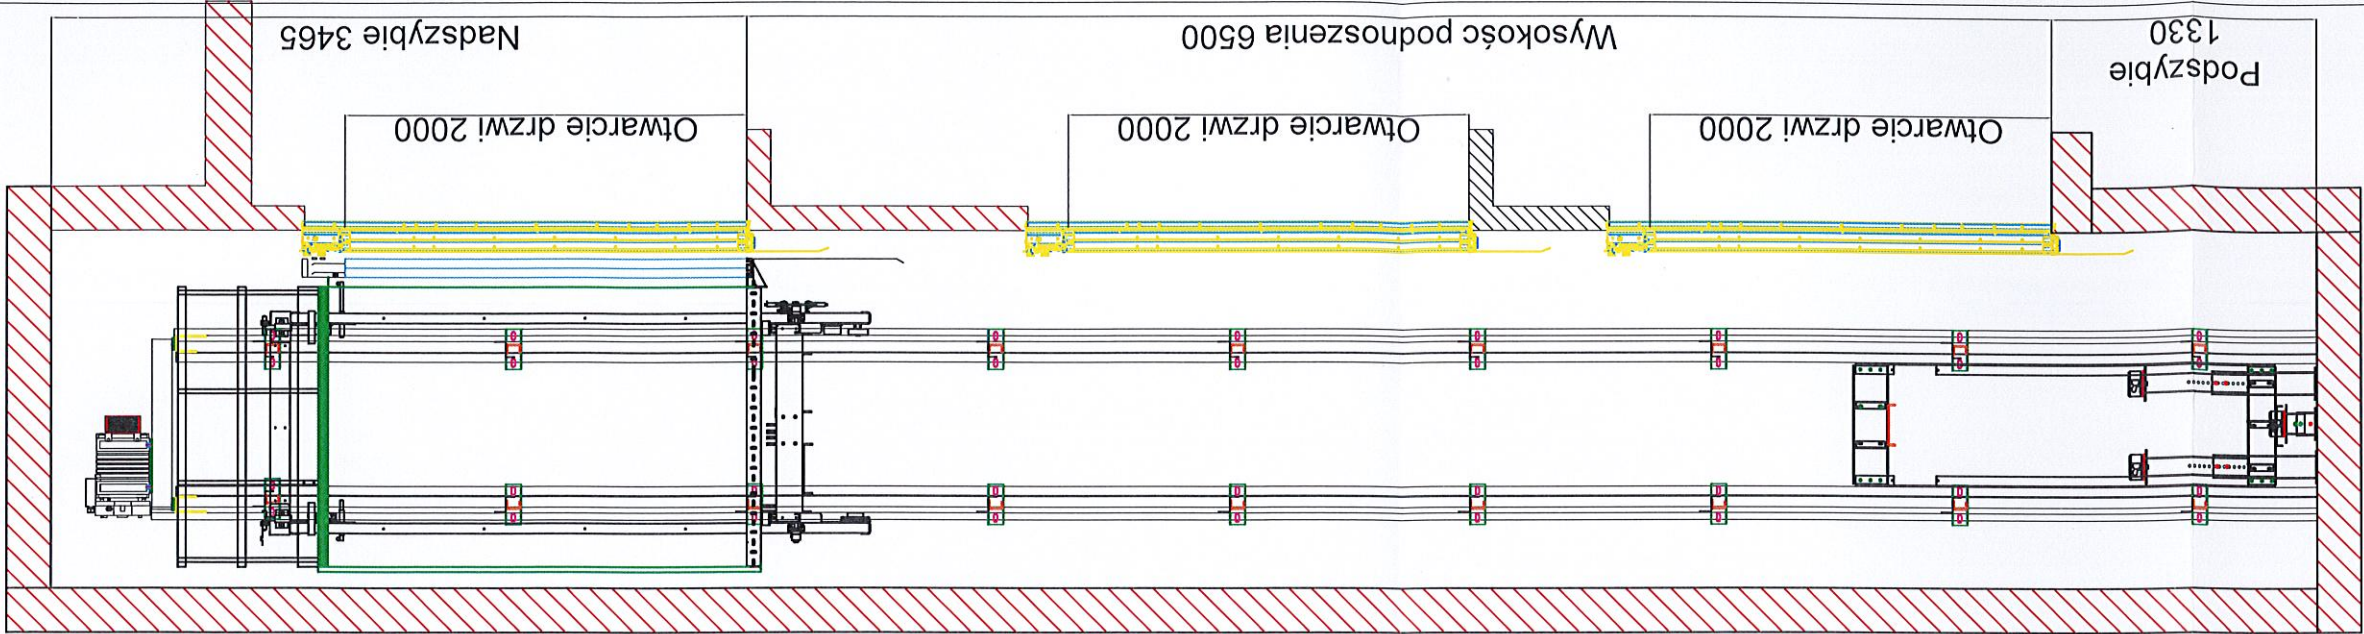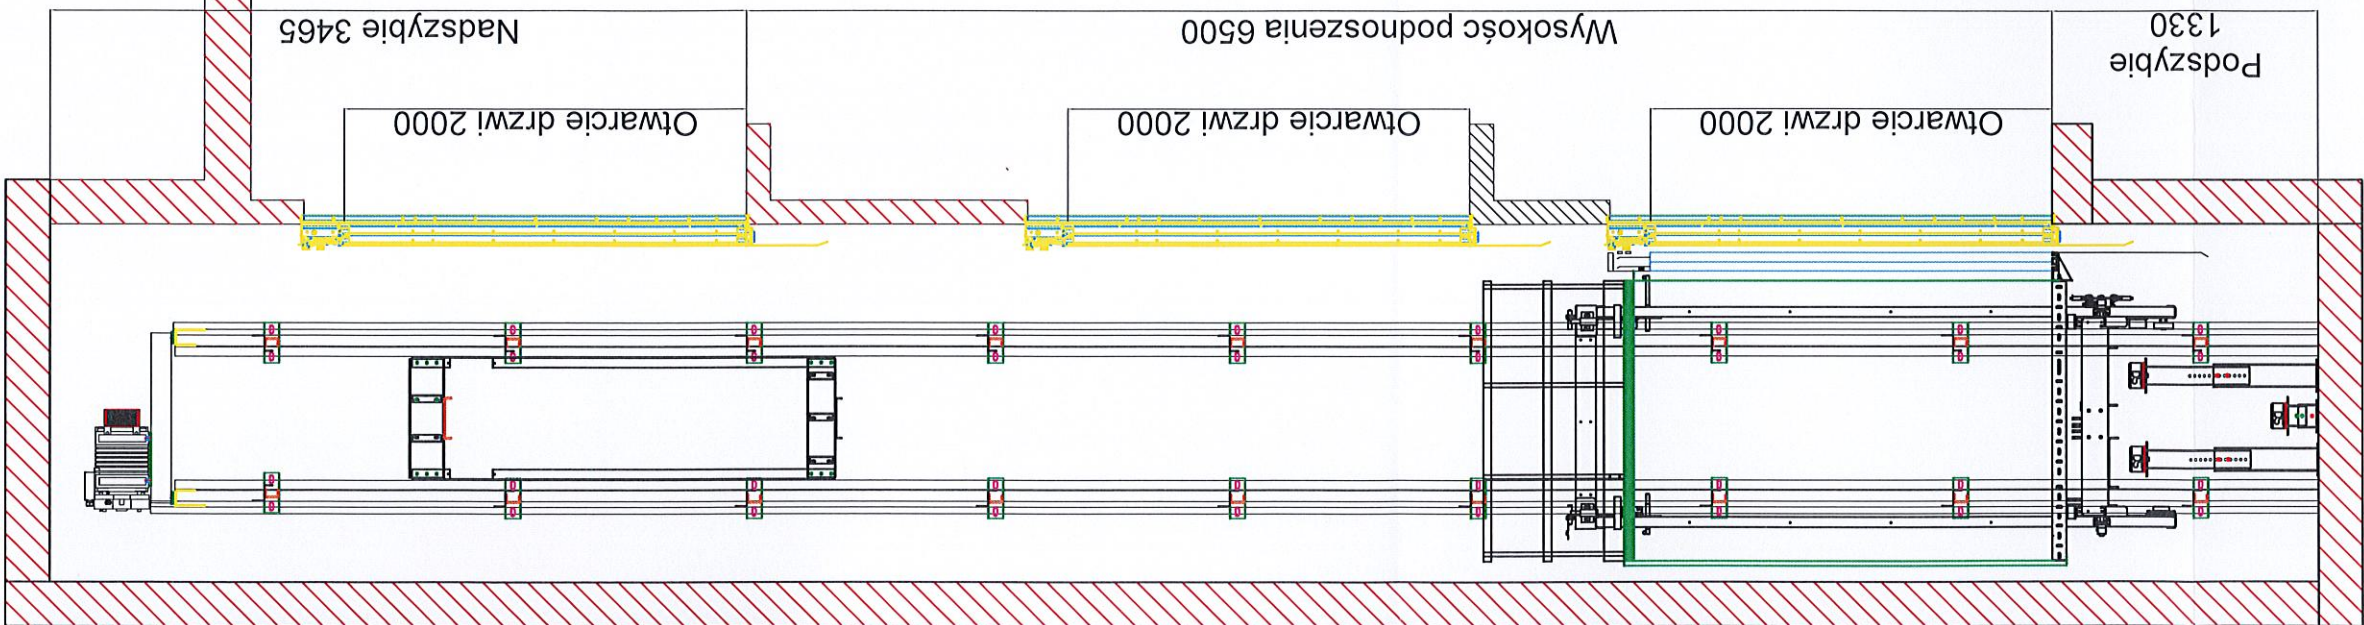

Uwaga.  
Montaż nowego dźwigu osobowego w istniejący szybu-nie naruszy stanów granicznych istniejących ścian.Nie spowoduje przebudowy szybia.



W projekcie przewidziano dostawę i montaż fabrycznie nowego dźwigu osobowego oraz opracowanie przez wykonawcę robót uzgodnienia dokumentacji techniczno-ruchowej, przeprowadzenie oceny zgodności przez Jednostkę Notyfikowaną oraz uczestnictwo w badaniu przed wydaniem pierwszej decyzji zezwalającej na eksploatację. Projektowana wind zamontowana zostanie w istniejącym szybie bez zmiany konstrukcyjnej istniejącego szybia i budynku. Nie naruszy stanów granicznych konstrukcji obiektu.

Firma	BIURO PROJEKTOWE Mirosław Piórkowski 78-530 Wierzcho, ul. Wojska Polskiego 14 tel/fax 94 3618185, kom. 662172440, e-mail: piorkowski_m@pocsta.fm, www.piorkowski-projekty.com.pl				
	Sporządził Mirosław Piórkowski upr UAN/N/7210/1039/88				
Projekt		Nr rysunku 03			
Treść		Rzut szybu-Projekt techniczny			
Udzwig		Q= 825 kg / 11 osób			
Prędkość		v= 0,5 m/s			
Nr fabr.		Jedn. [mm]		Skala 1:25	
Data 23.01.2024		Format A3		Rev. 01	

data i podpis



# Projekt DŹWIG OSOBOWY CIERNY- Nowy wymieniony

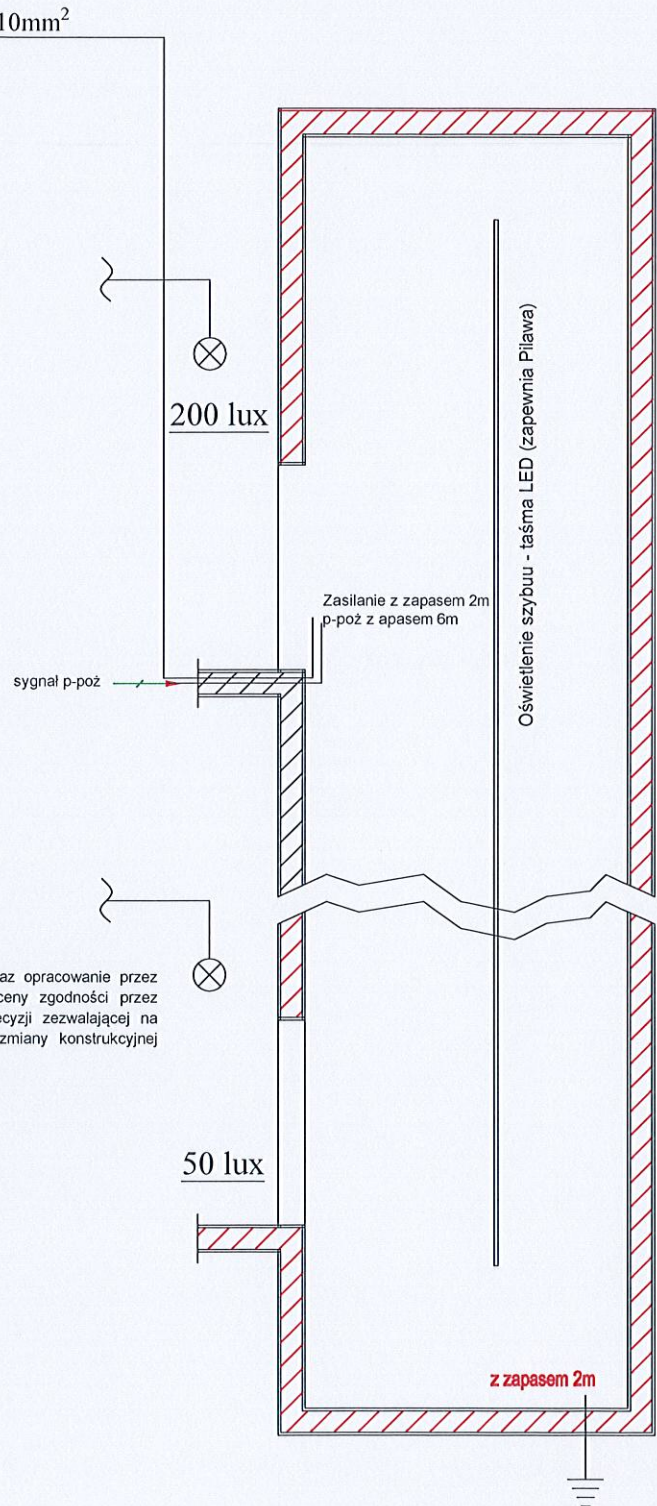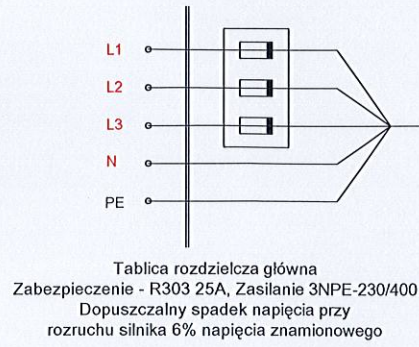

W projekcie przewidziano dostawę i montaż fabrycznie nowego dźwigu osobowego oraz opracowanie przez wykonawcę robót uzgodnienia dokumentacji techniczno-ruchowej, przeprowadzenie oceny zgodności przez Jednostkę Notyfikowaną oraz uczestnictwo w badaniu przed wydaniem pierwszej decyzji zezwalającej na eksploatację. Projektowana wind zamontowana zostanie w istniejącym szybie bez zmiany konstrukcyjnej istniejącego szybia i budynku. Nie naruszy stanów granicznych konstrukcji obiektu.


istniejące ściany szybu nie podlegające przebudowie




Uziemienie ("Bednarka"):

## Uwaga.

Montaż nowego dźwigu osobowego w istniejący szybie-nie naruszy stanów granicznych istniejących ścian.Nie spowoduje przebudowy szybia.

Firma	BIURO PROJEKTOWE Mirosław Piórkowski 78-550 Wierzbno, ul. Wąska Polna 14 tel/fax 94 3618185, kom. 662172440, e-mail piorkowski_m@poczta.fm www.piorkowski-projekt.pl	Projekt	DŹWIG OSOBOWY ELEKTRYCZNO - LINOWY						
			Treść	Schemat zasilania					
Udźwig	Q= 825 kg / 11 osób								
Prędkość	v= 0,5 m/s								
Nr fabr.						Nr rysunku			
Data	Jedn.		Skala	Format	Rev.	4			
	23.01.2024	[mm]	1:25	A3	01				
Inwestor:	Powiat Koszalin - Dom Pomocy Społecznej w Nowych Bielicach	Sporządził	Mirosław Piórkowski upr UAN N 7210 1039 88				data i podpis		
Obiekt	Dom Opieki Społecznej w Nowych Bielicach								



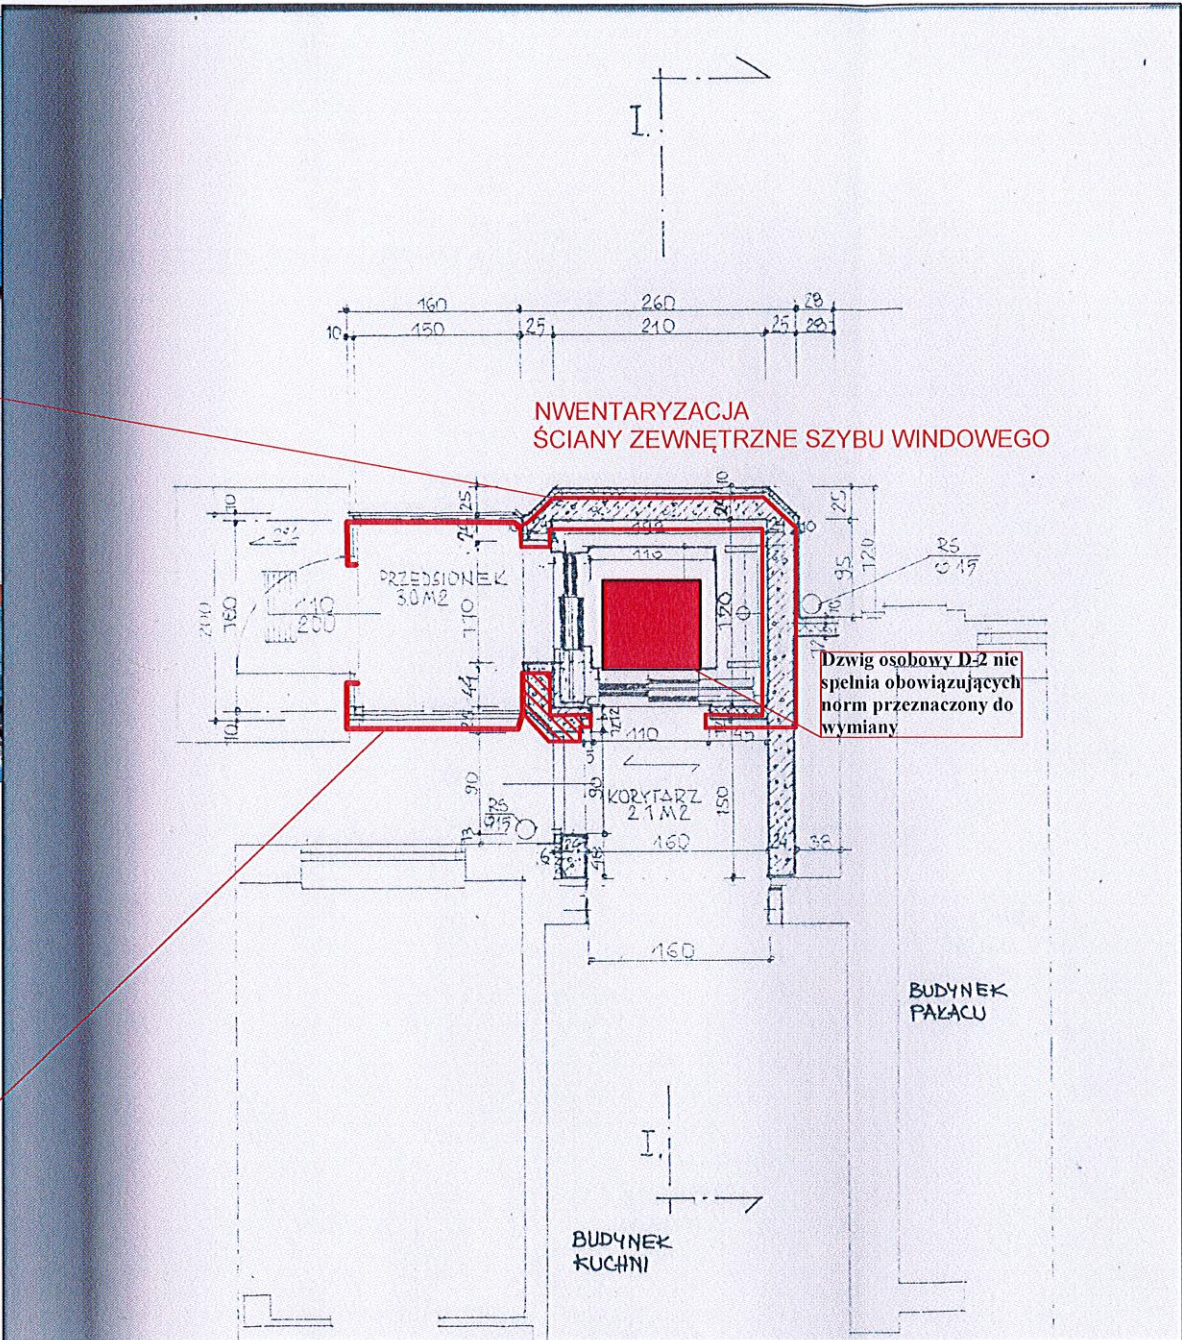


NWENTARYZACJA  
ŚCIANY ZEWNĘTRZNE SZYBU WINDOWEGO

II. Opis istniejącej windy.

- Dane techniczne windy:
- Producent SIDERON
  - Typ OH 525
  - Rok budowy 1994 r.
  - Udzwig 525 kg .
  - Ilość przystanków 4.
  - Napęd agregat hydrauliczny

Winda o około 30 letnim okresie użytkowania jest spawn technicznie ale nie spełnia obowiązujących norm. Dlatego zaprojektowano wymianę istniejącej windy na nową w istniejącym szybie wykonanym z elementów przeszklonych. Zakres prac związanych z wymianą windy (dzwigu osobowego) nie spowoduje zmiany w wyglądzie elewacji budynku. Istniejąca przeszklona obudowa szybu windy pozostaje do dalszego użytkowania bez zmian.

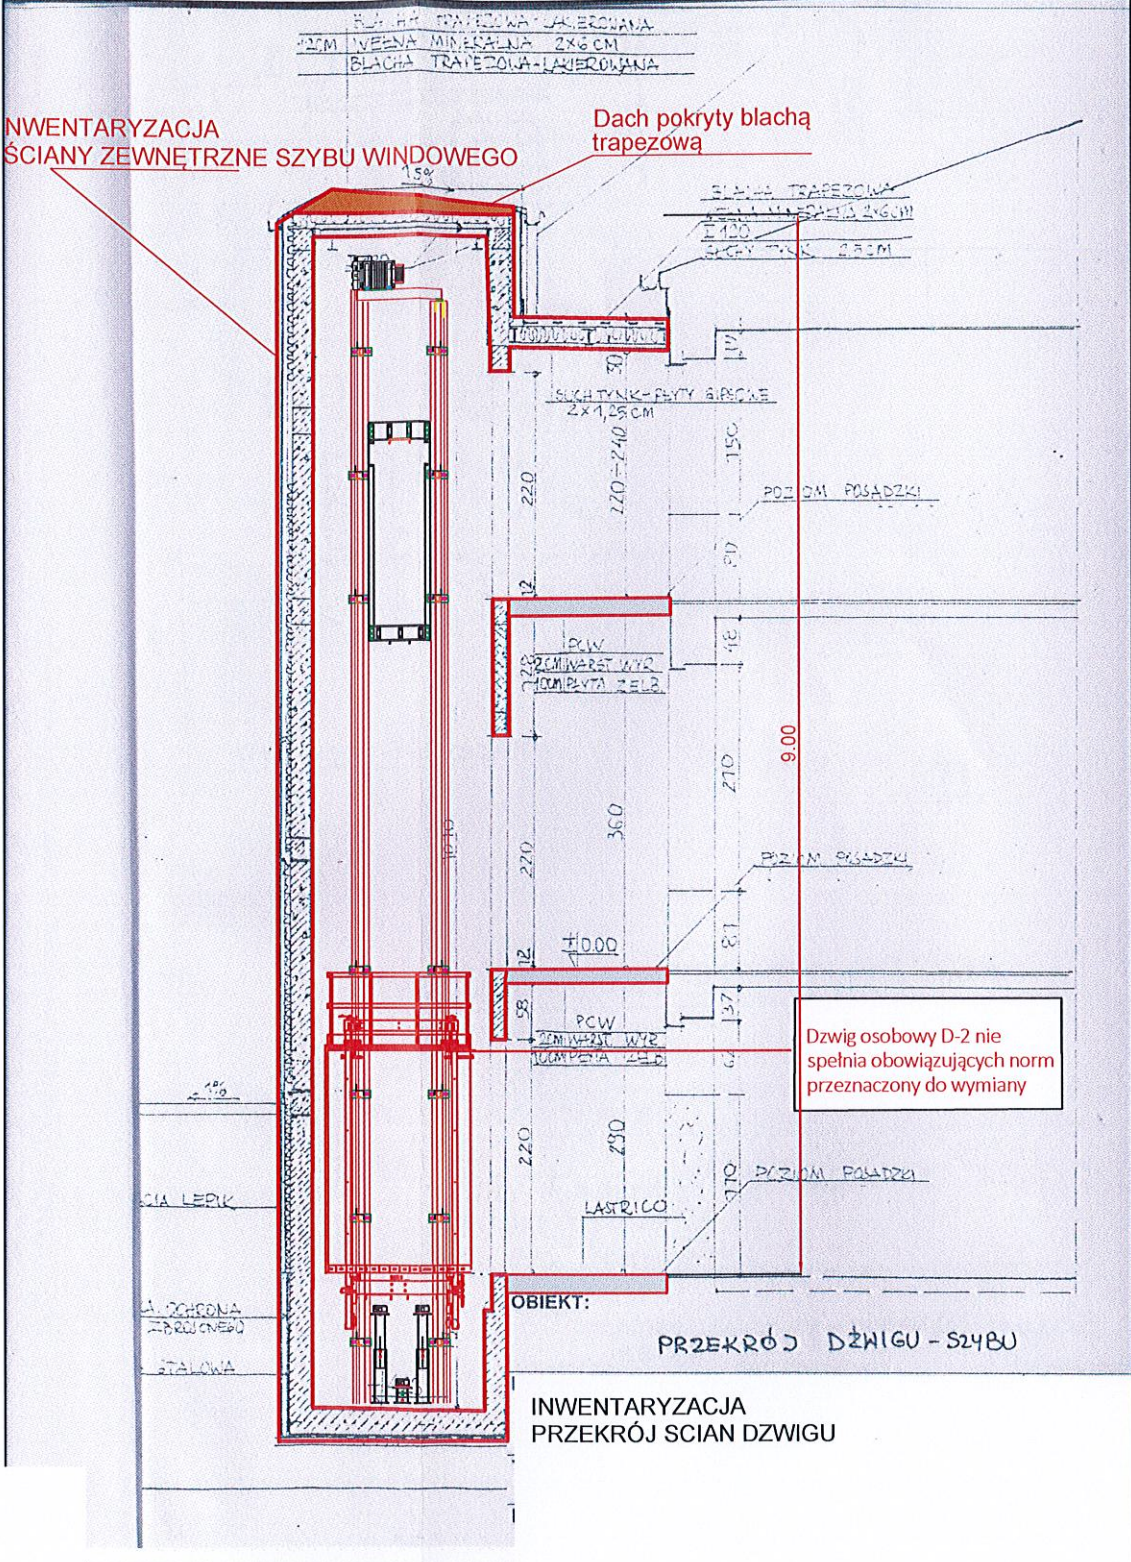

INWENTARYZACJA  
PRZEKRÓJ ŚCIAN DZWIU

Firma	BIURO PROJEKTOWE Mirosław Piórkowski 78-530 Wierzbowa, ul. Wojska Polskiego 14 tel/fax 94 3618185, kom. 662172440, e-mail: piorkowski_m@poczta.fm, www.piorkowski-projekty.com.pl				INWENTARYZACJA SZYBU			
					Treść Rzut szybu			
					Prędkość v= 0,5 m/s			
					Data 23.01.2024 Jedn. [mm] Skala 1:75 Format A3 Rew. 00			



## Remont ścian szybia windy




➤ Konstrukcja aluminiowa -  
stelaż do malowania i uszczelnienia

## ~~Z~~adaszenie do wymiany

~~Drzwi do wymiany~~

**Cokół z płytek do czyszczenia i fugowania**

Posadzka w przedsionku do wymiany

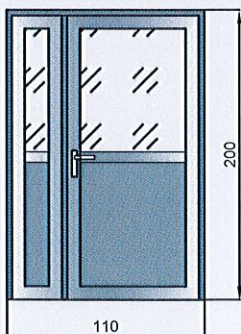

Zakres robót:

1. Drzwi nowe dwudzielne z ciepłego aluminium z szybą bezpieczną i panelem dolnym sztywnym w obu skrzydłach - klamka z zamkiem wejściową
2. Zadaszenie nad wejściem nowe z poliwęglanu litego przezroczystego gr. 10 mm.
3. Nowe płytki gresowe na cał powierzchnię przedsionka - płytki antypoślizgowe kolorystyka odpowiadająca jak poprzednie.
4. Stelaz aluminium oczyszczony z rdzy i starej farby pomalowany farbą zew. do aluminium - uszczelnienie łączy masą plastyczną sika.
5. Zabezpieczeni szybia folią
6. Mycie ręczne po skończonych robotach pow ścian szklanych i cokołu.

**UWAGA:**  
Obmiar drzwi i elementów zadaszenia do wymiany  
pobrać z natur.

	Projekt	Treść		Remont ścian szyby windy							
		Udźwig		Q = 825 kg / 11 osób							
		Prędkość		v = 0,5 m/s							
		Nr fabr.								Nr rysunku	
Inwestor:	Powiat Koszalin - Dom Pomocy Społecznej w Nowych Bielicach										
	Data 23.01.2024		Jedn. [mm]	Skala 1:25	Format A3	Rev. 01	6				
	Sporządził		Mirosław Piórkowski upr. UAN/N/7210/1039/88				data i podpis				
								