



DROGA WOJEWÓDZKA NR 734 MARSZAŁEK  
WOJEWÓDZTWA MAZOWIECKIEGO

od km  $5+620$  do km:  $5+803$

Zatwierdzam do realizacji stałą organizację ruchu  
w całości / w części bez zmian / po wprowadzeniu zmian.  
Niniejszą organizację ruchu należy wprowadzić do dnia 30.06.23

Termin wprowadzenia organizacji ruchu należy zgłosić co najmniej na 7 dni przed wprowadzeniem organizacji ruchu do:

Departamentu Nieruchomości i Infrastruktury  
03-472 Warszawa, ul. B. Brechta 3

Do wprowadzenia niniejszej organizacji ruchu należy zastosować znaki:

Pionowe: - wielkość .....  $p_{a+n}$  .....

- typ folli ..... 5

Poziome: ~~ciężko~~warstwowe / grubo ~~warstwowe~~  
żółte tasma

Z up. Marszałka Województwa  
294 26 MAJ 2022

*Marcin Sitarski*  
Zastępca Dyrektora Departamentu  
ds. Transportu Drogowego


06 KWI 2022

Wydział Ruchu Drogowego  
Komendy Stołecznej Policji  
projekt - szkielet


zabezpieczona ~~rodzaj~~ organizacji ruchu  
opiniuję pozytywnie - ~~negatywnie~~

Z upoważnienia  
Komendanta Stołecznego Policji

podkom. Jacek CHMIELEWSKI

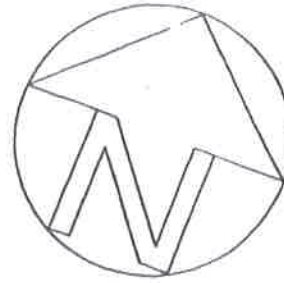

ROLA

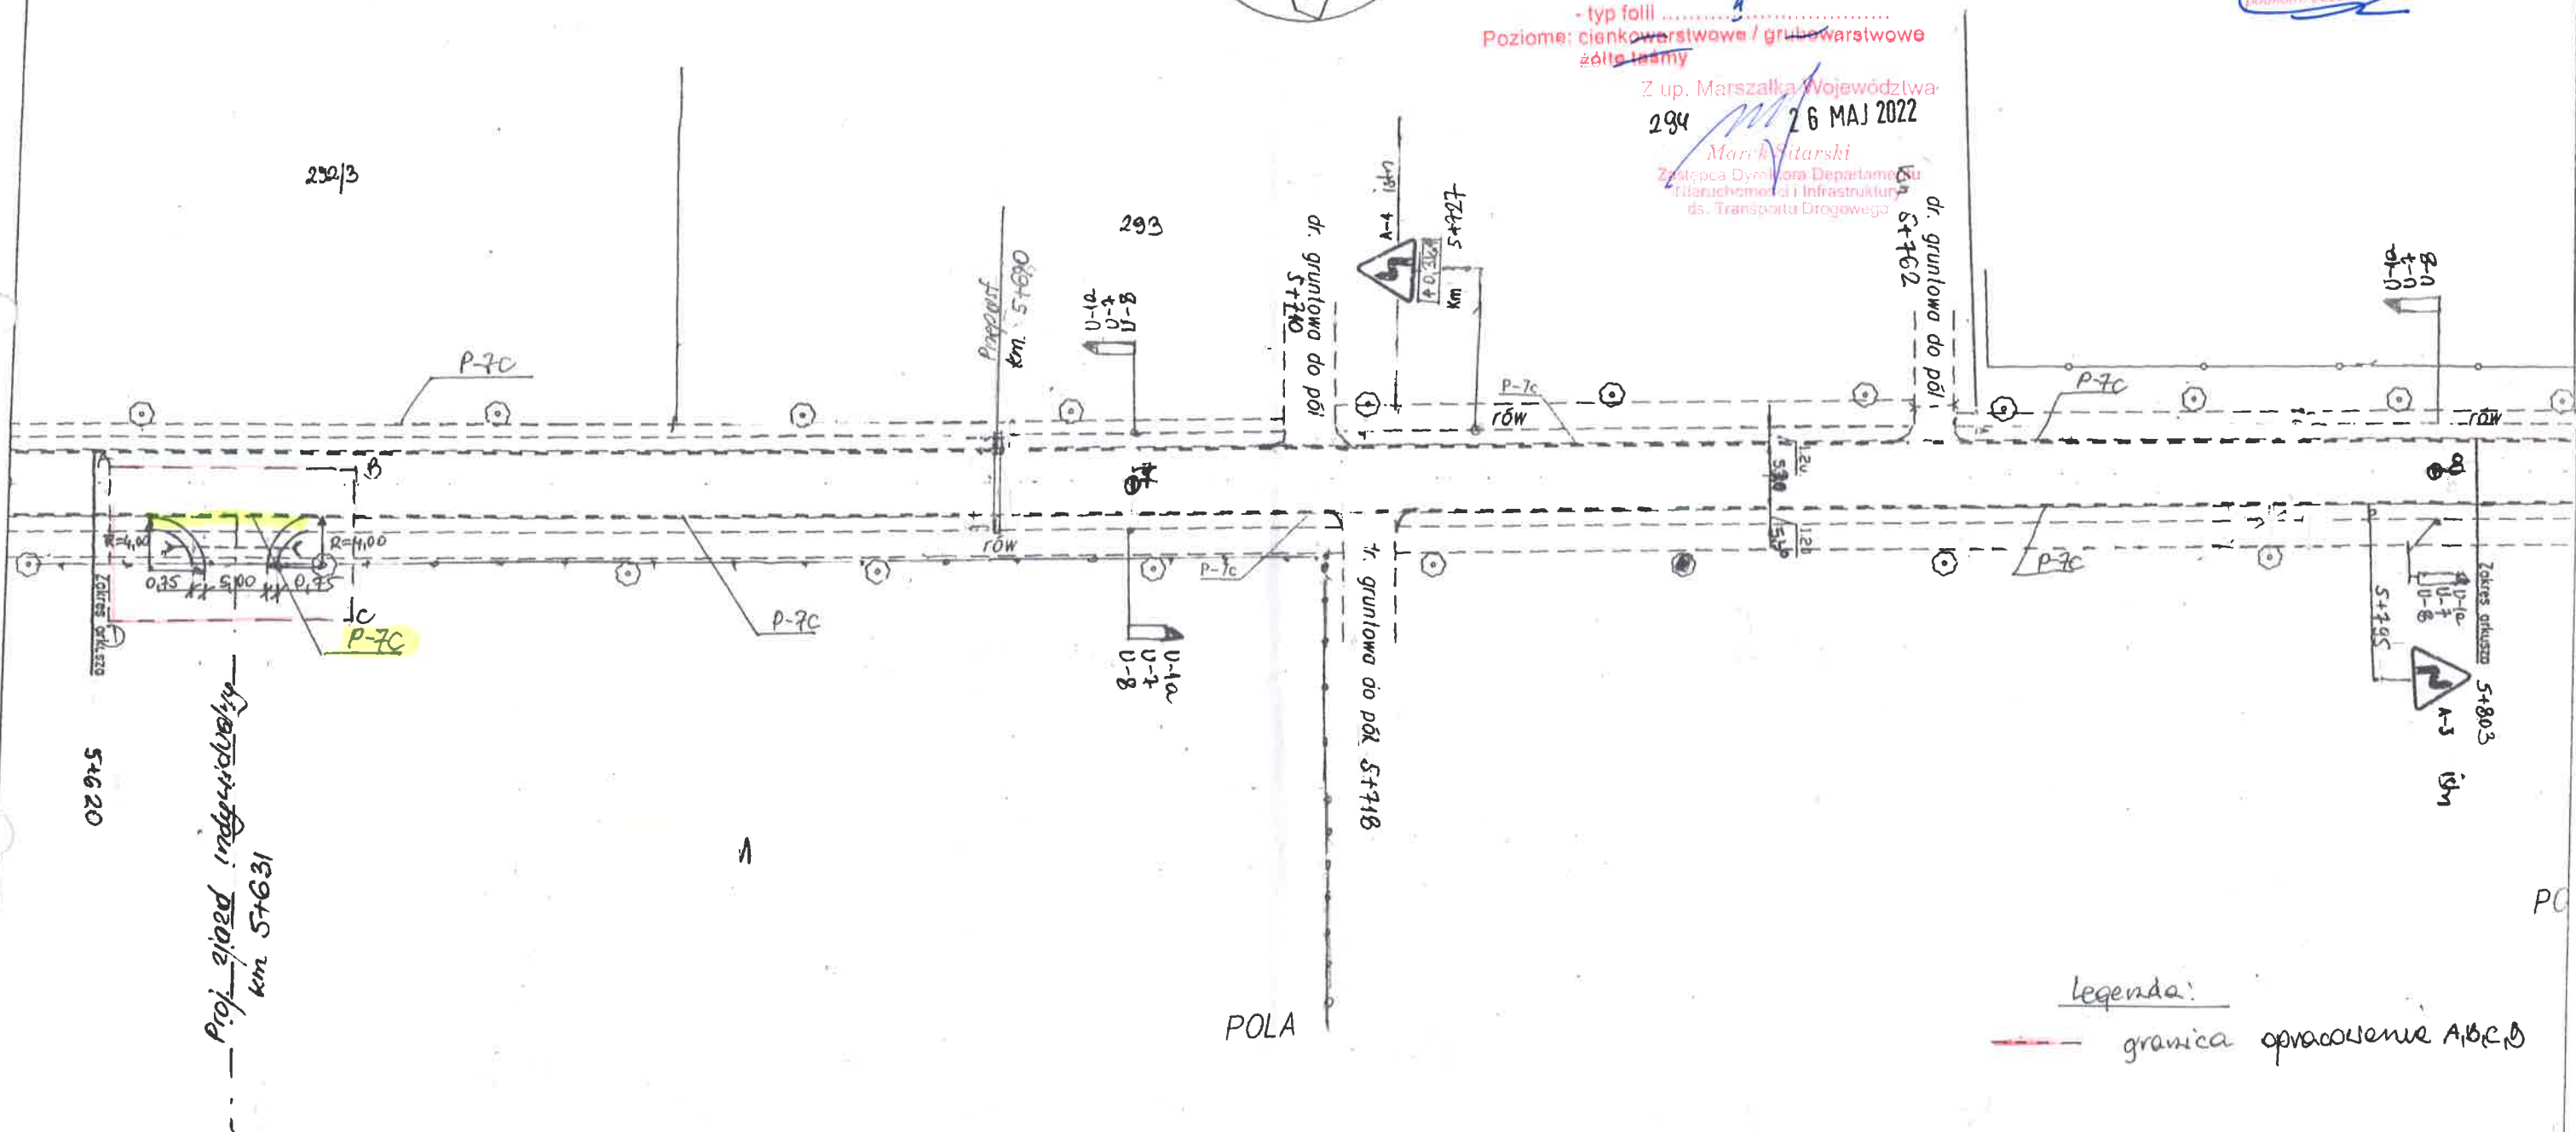

legenda:


Nazwa obiektu: Projekt stałej org. ruchu w związku z budową zjazdu indywid.. z drogi wojewódzkiej nr 734 na teren działki o nr ewid. 1 położonej w msc. Dębówka Gm. Konstancin-		Nr rys.:	
Część: Plan sytuacyjny		Inwestor: Wojciech Amaro Dębówka 37 05-520 Konstancin-Jeziorna	
Projektant	Imię i nazwisko Stanisław Gabriel Piotr Gabriel	Nr. ser. projekt. GP- III- 7342/88/92	Podpis <i>[Signature]</i> Piotr Gabriel
			Data XI 2021 Skala 1:500

ZATWIERDZENIE

NI.III.5418 - 102 / 03 ważne do 30.12.04


Zatwierdzam do realizacji projekt - sekcję stałej organizacji ruchu  
w całości - ze zmianami wniesionymi na projekcie  
Termin wprowadzenia niniejszej organizacji ruchu  
należy zgłosić do tutejszego departamentu

2003-09-11


Z up. Marszałka Województwa

mgr inż. Michał Lesiński  
Kierownik Biura Inżynierii Ruchu

POLA

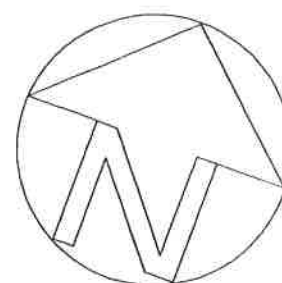

org-273-2022

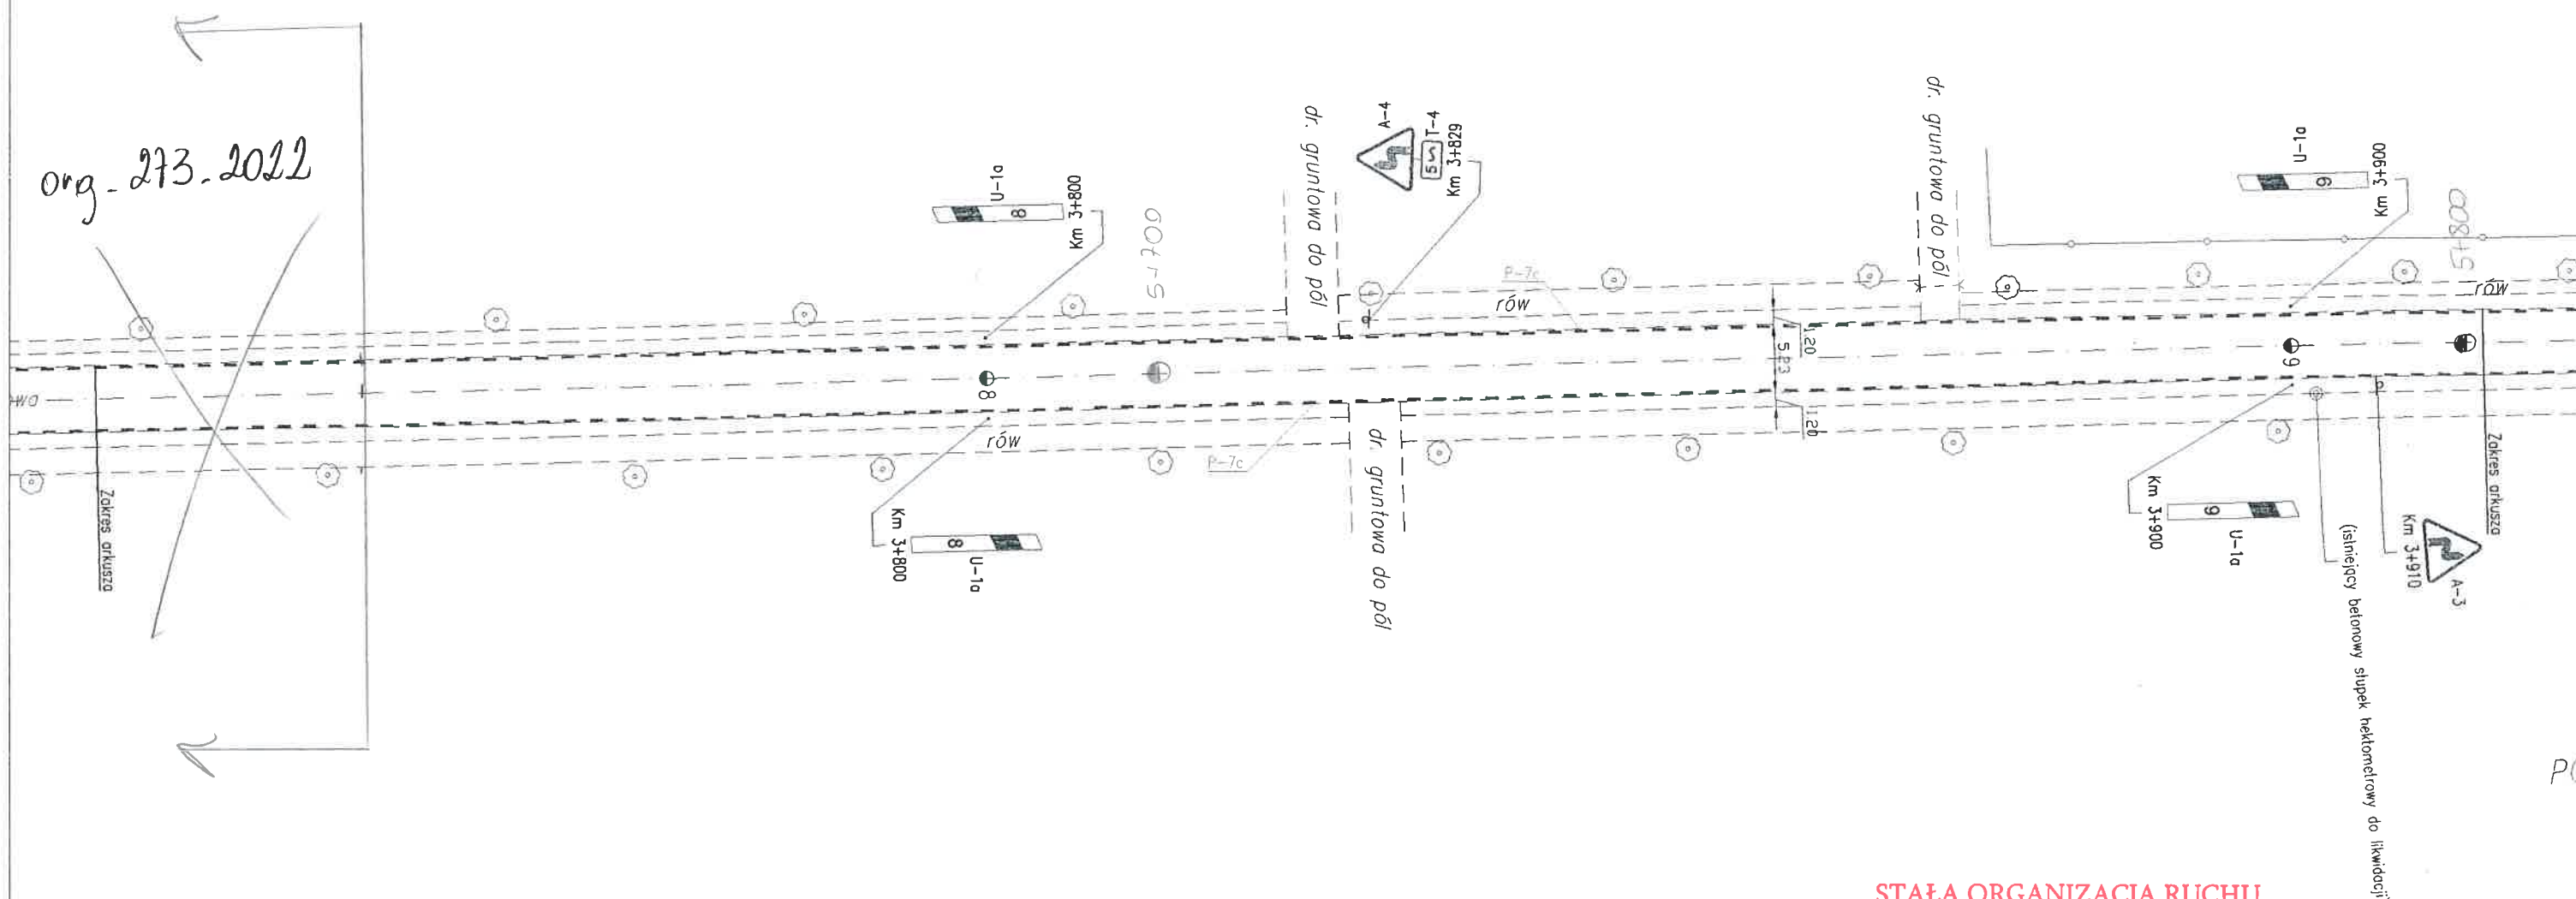

POLA

STAŁA ORGANIZACJA RUCHU

wprowadzona w dniu .....  
potwierdzenie wprowadzenia

Inwestor:  
Mazowiecki Zarząd Dróg Wojewódzkich  
w Warszawie  
ul. Kruczkowskiego 3

Biurowie projektowe:  
PRACOWNIA STUDIÓW I PROJEKTÓW DROGOWYCH  
KLOTODA s.c.  
Miroslaw Bajor, Andrzej Zygmunt  
30-011 Kraków, ul. Wrocławska 48-50/p.17

Nazwa opracowania:	PROJEKT STAŁEJ ORGANIZACJI RUCHU	Skala:	1:500
Nazwa rysunku:	PLAN SYTUACYJNY	Nr drogi:	DW 734
		Nr arkusza:	4



**ZATWIERDZENIE**

Z up. Marszałka Województwa

mgr inż. Michał Lesiński  
Kierownik Biura Inżynierii Ruchu



wprowadzona w dniu .....  
potwierdzenie wprowadzenia

Biuro projektowe:

 PRACOWNIA STUDIÓW I PROJEKTÓW DROGOWYCH  
**KŁOTOIDA** s.c.

Nirsaław Bajor, Andrzej Zygmunt

30-011 Kraków, ul. Wrocławską 48-50/p.17

Nazwa opracowania:	PROJEKT STAŁEJ ORGANIZACJI RUCHU			Skala:	1:500
Nazwa rysunku:	PLAN SYTUACYJNY	Nr drogi:	<b>DW 734</b>	Nr arkuszc:	<b>5</b>


ZATWIERDZENIE

NI.III.5418 - 107 03 ..... ważne do 30.02.09  
Zatwierdzam do realizacji projekt - stałej organizacji ruchu  
w całości - ze zmianami wniesionymi na projekcie  
Termin wprowadzenia niniejszej organizacji ruchu  
należy zgłosić do tutejszego departamentu

2003 -09- 11

Z up. Marszałka Województwa

mgr inż. Michał Lesiński  
Kierownik Biura Inżynierii Ruchu

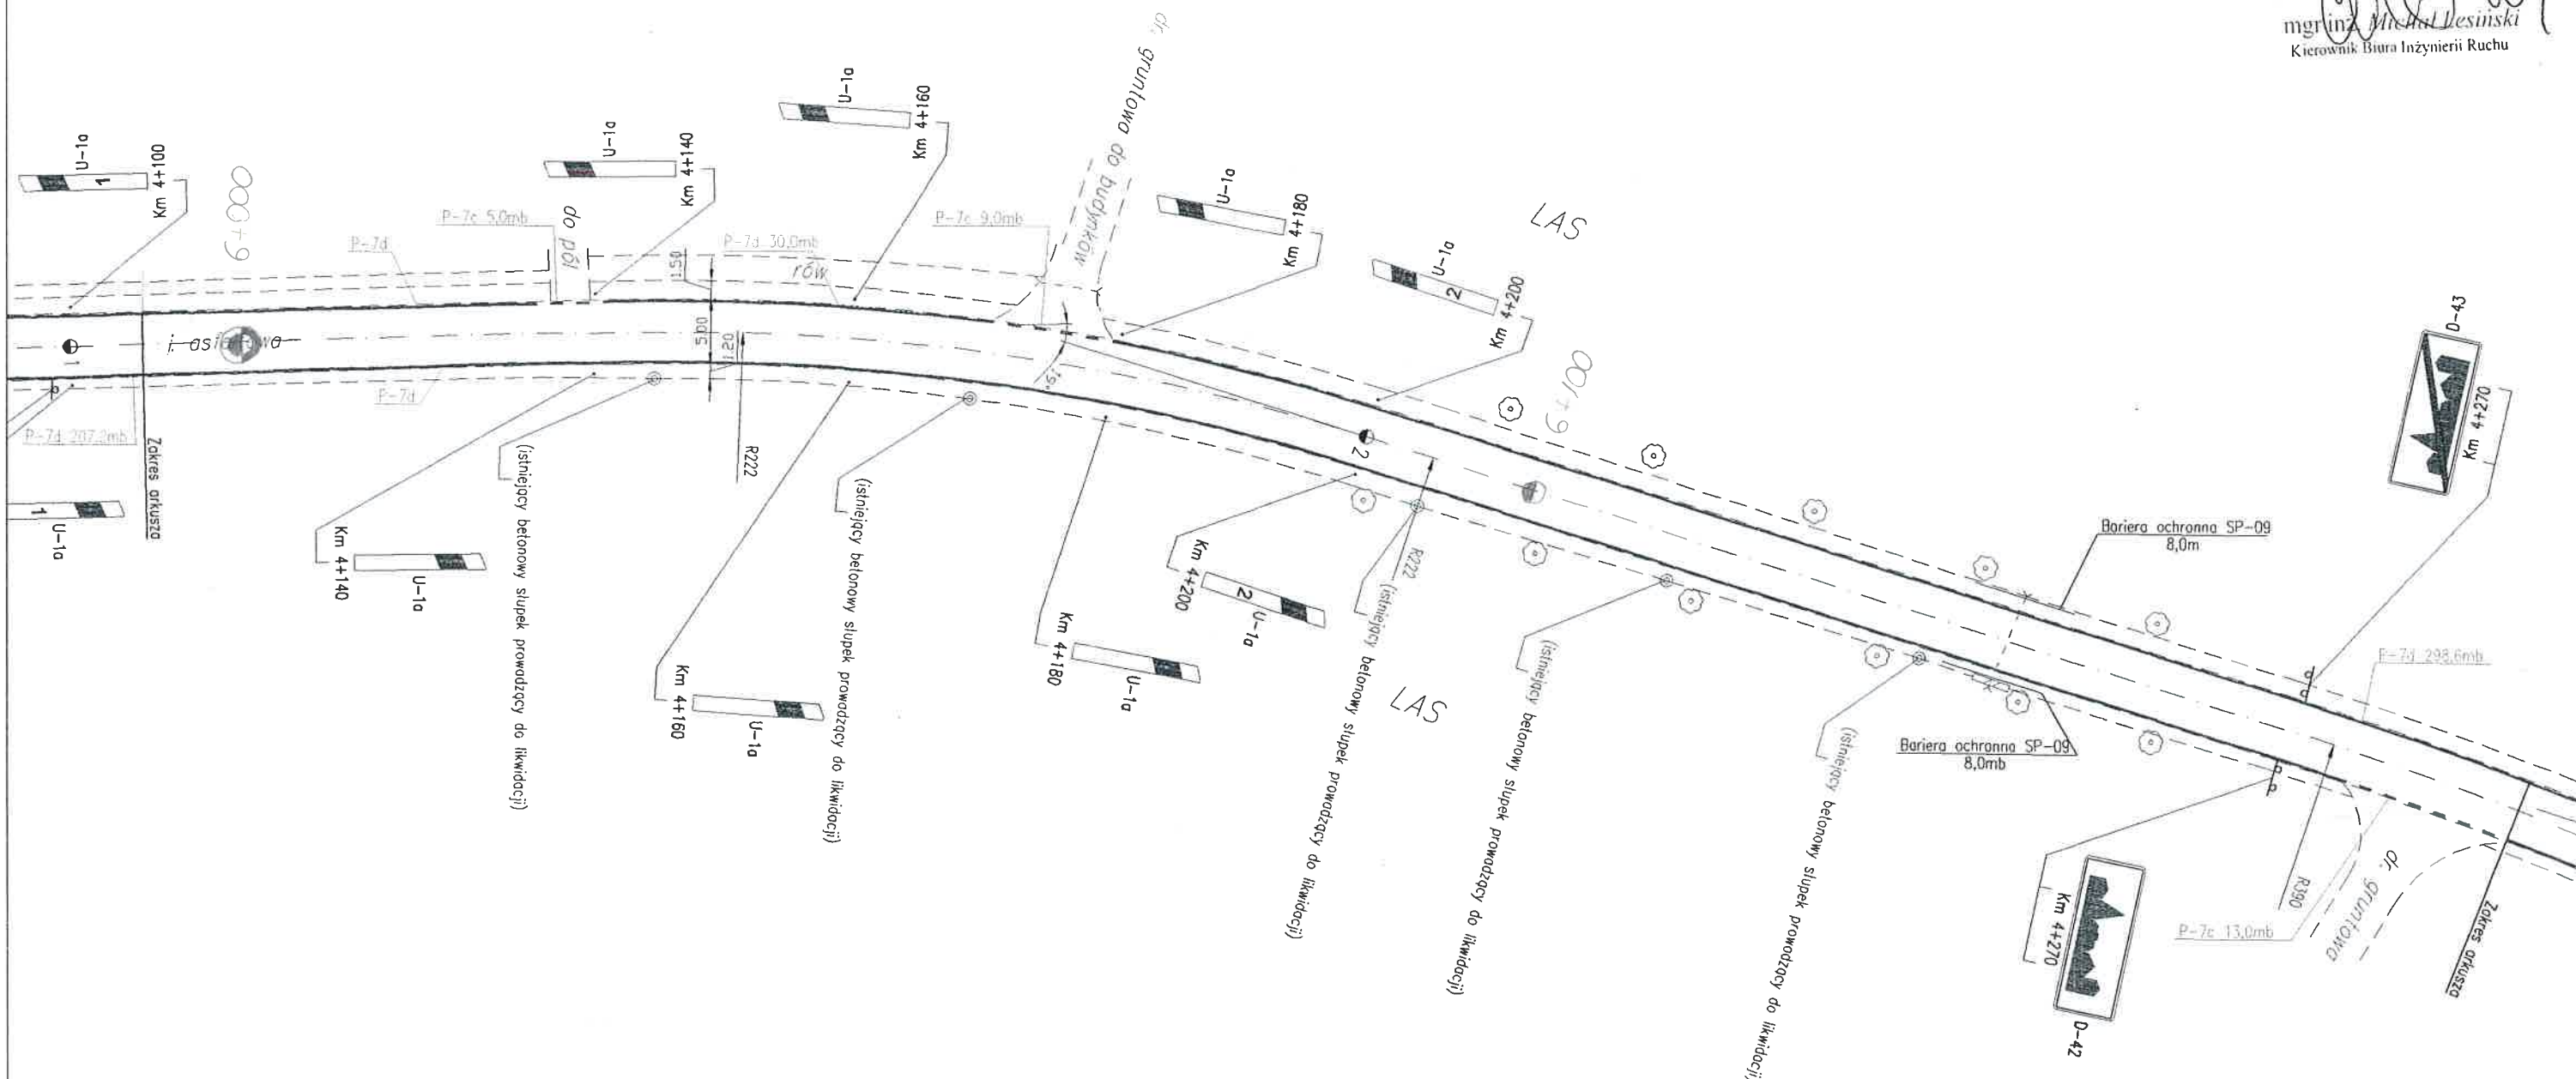

STAŁA ORGANIZACJA RUCHU

wprowadzona w dniu .....  
potwierdzenie wprowadzenia


Inwestor:	Mazowiecki Zarząd Dróg Wojewódzkich w Warszawie ul. Kruczkowskiego 3			Biuro projektowe:	PRACOWNIA STUDIÓW I PROJEKTÓW DROGOWYCH <b>KLOTODA</b> s.c. Miroslaw Bajor, Andrzej Zygmunt 30-011 Kraków, ul. Wrocławska 48-50/p.17		
Nazwa opracowania:	PROJEKT STAŁEJ ORGANIZACJI RUCHU			Skala:	1:500		
Nazwa rysunku:	PLAN SYTUACYJNY			Nr drogi:	DW 734		Nr arkusza: 6

**ZATWIERDZENIE**

2003 -09- 1 1

Z up. Marszałka Województwa


mgr inż. *Michał Lesiński*  
Kierownik Biura Inżynierii Ruchu

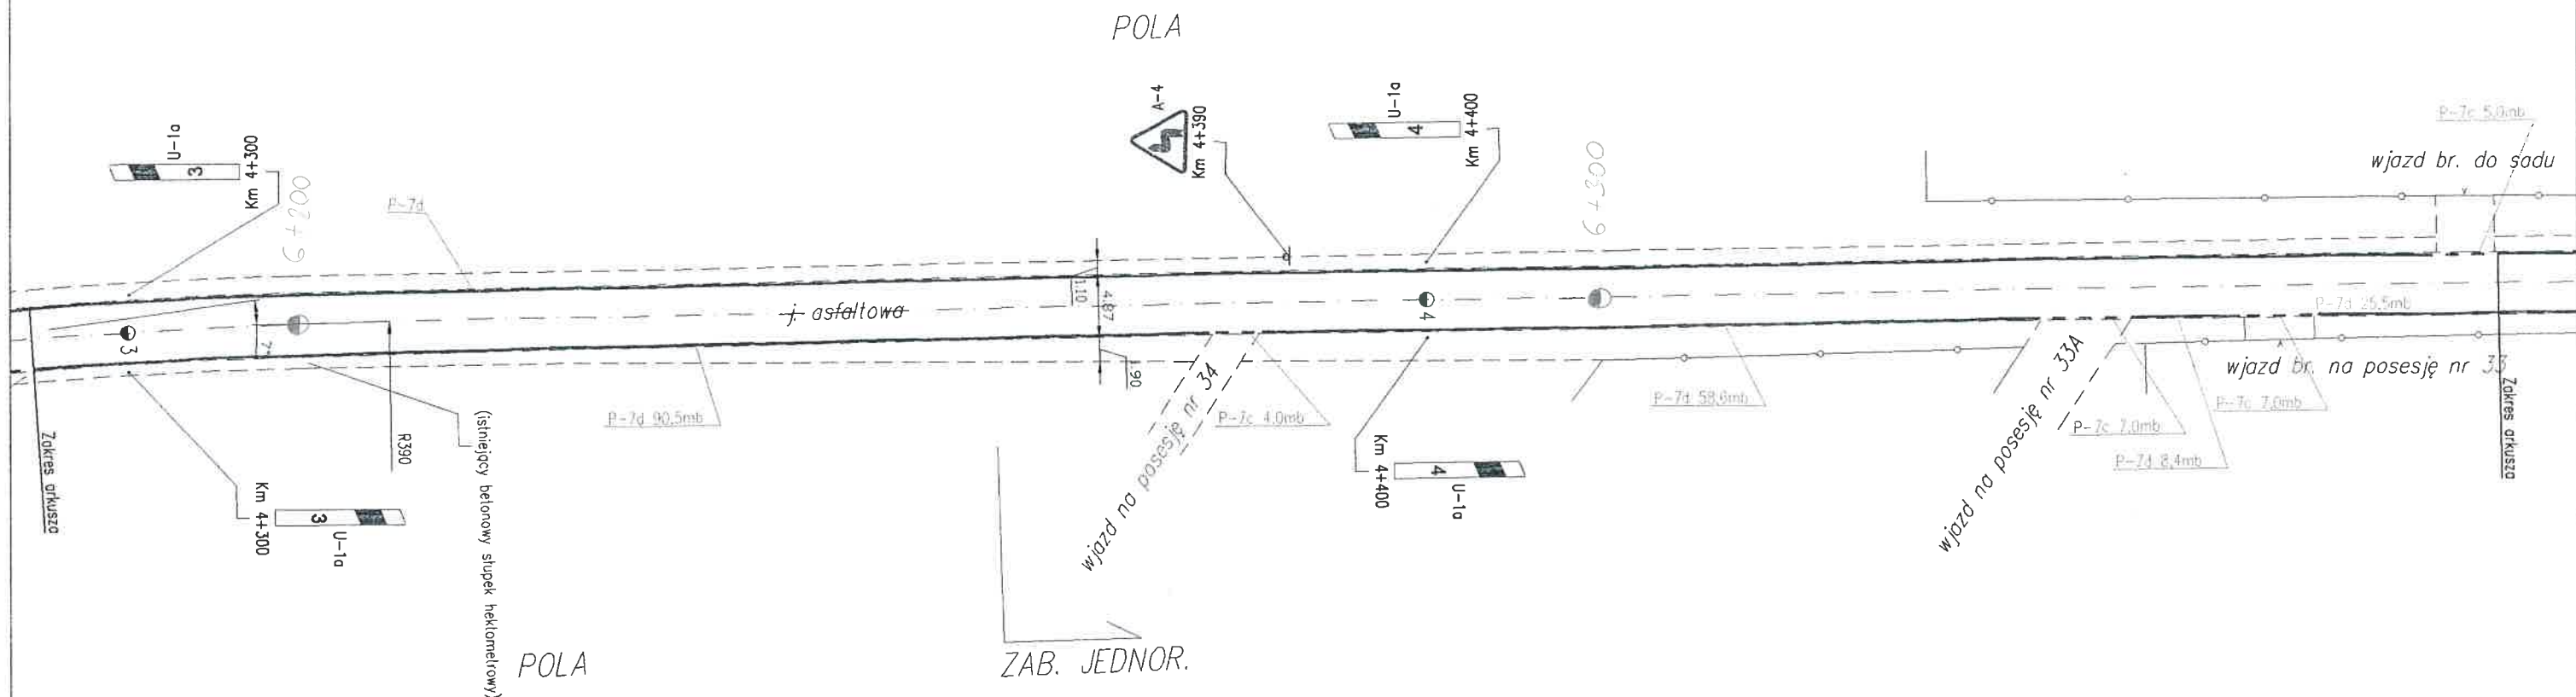

**potwierdzenie wprowadzenia**

Nazwa opracowania:	PROJEKT STAŁEJ ORGANIZACJI RUCHU			Skala:	1:500
Nazwa rysunku:	PLAN SYTUACYJNY	Nr drogi:	<b>DW 734</b>	Nr arkusza:	<b>7</b>



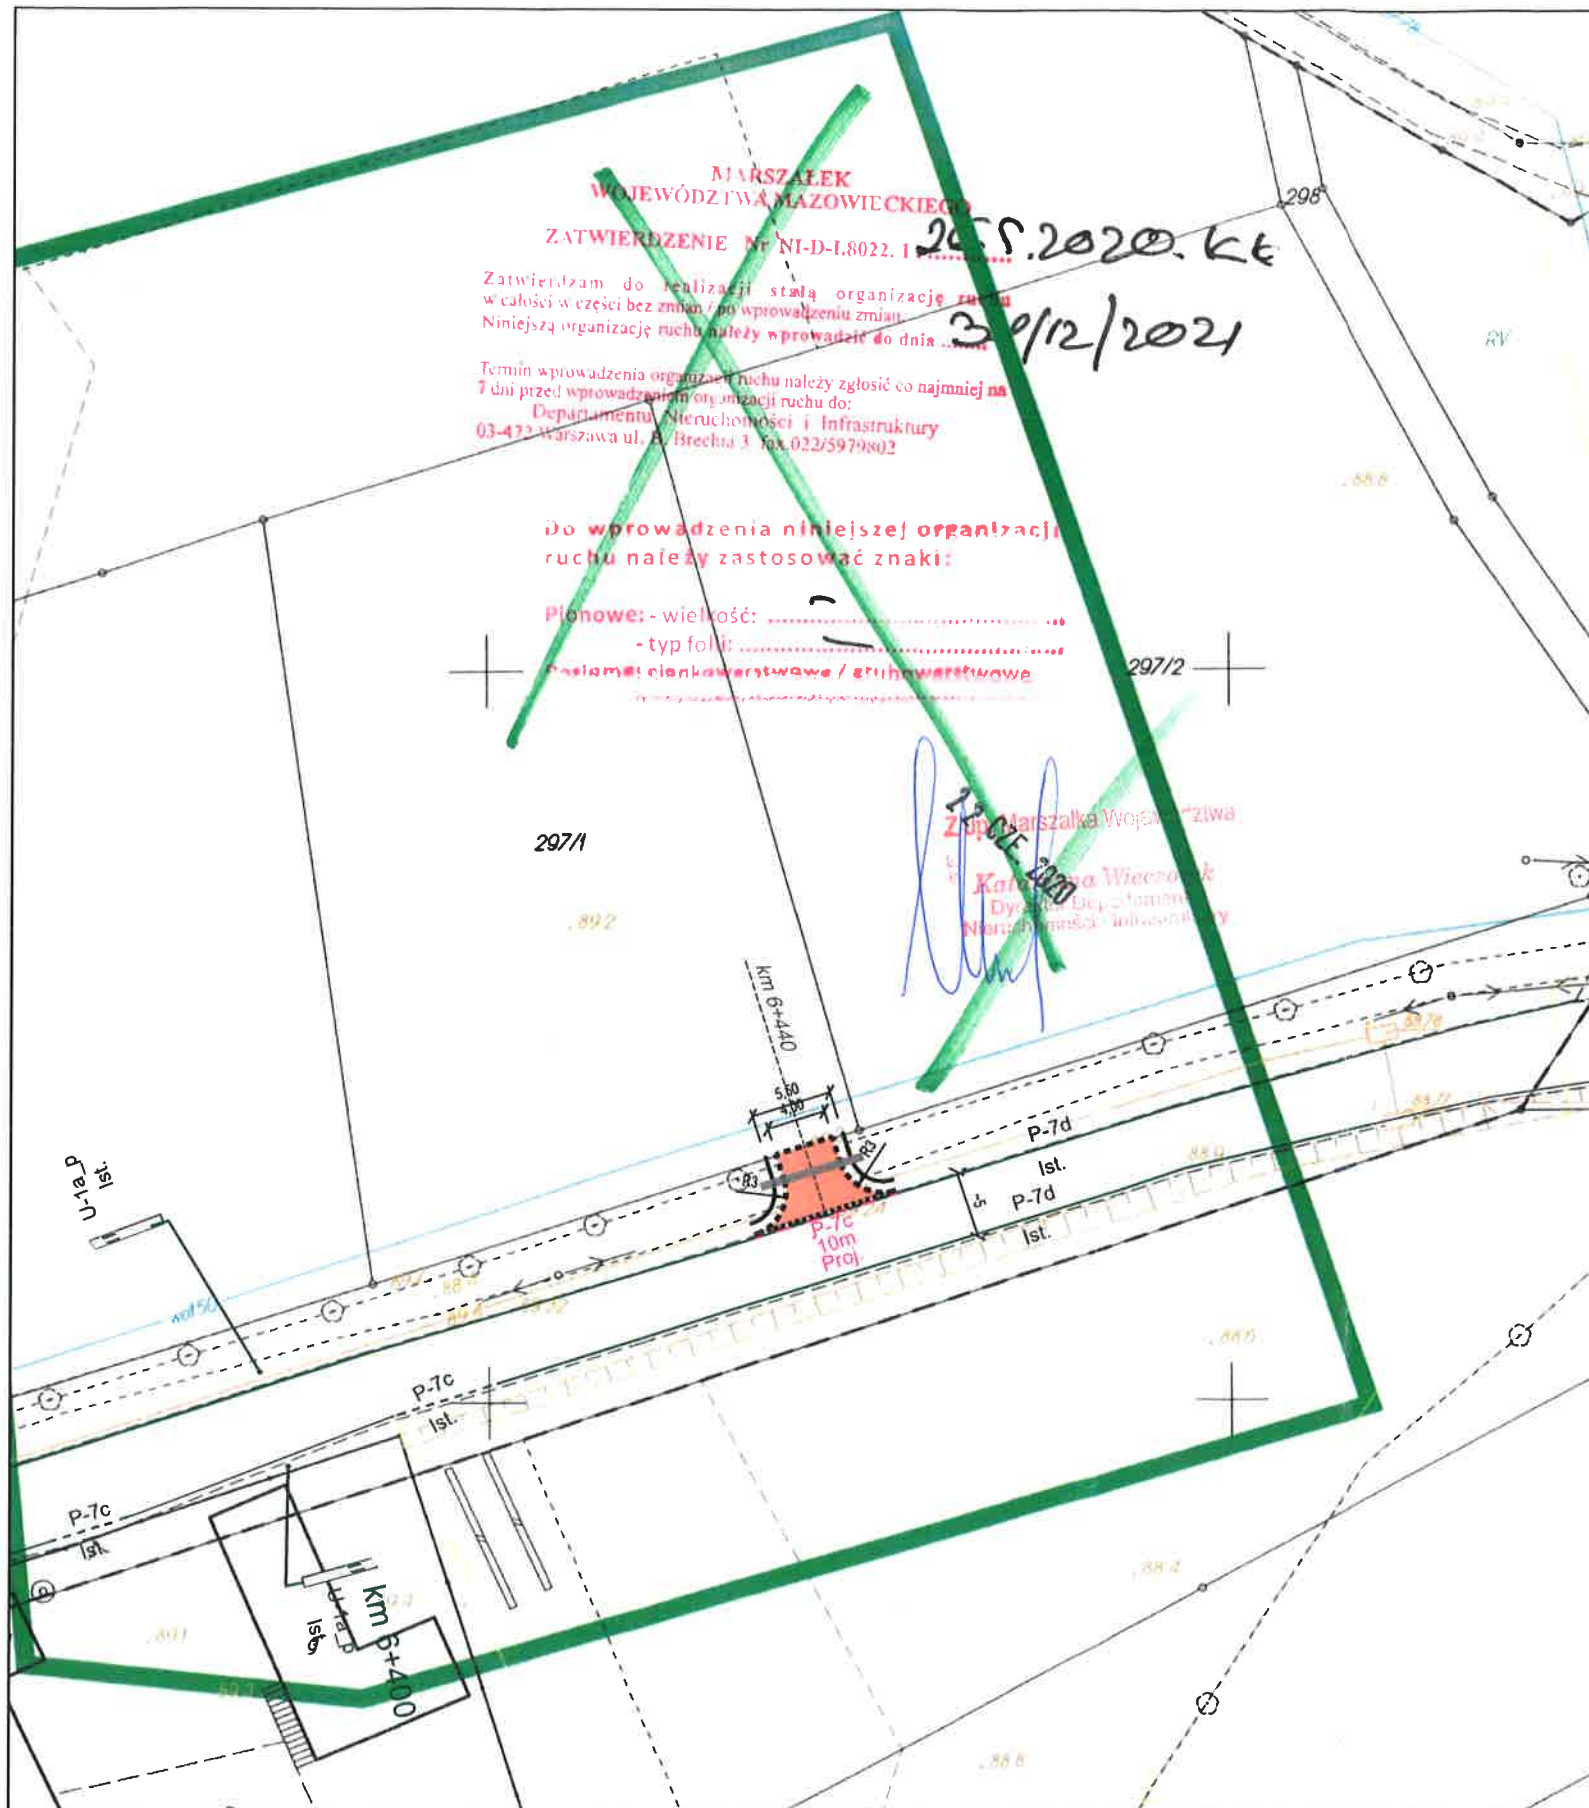

Wydrukował(a) Ela Kochan dn 2015 03 31 godz 8 34 07 Str 1/1

pochodzą z wektoryzacji mapy ewidencyjnej w skali 1:5000  
in dokładnościowych przewidzianych Rozporządzeniem Ministra Rozwoju Regionalnego i Budownictwa  
8 poz 454 z 2001 r.)

MARSZAŁEK  
WOJEWÓDZTWA MAZOWIECKIEGO


Zatwierdzam do realizacji stałą organizację ruchu  
w całości w części bez zmian / po wprowadzeniu zmian  
Niniejszą organizację ruchu należy wprowadzić do dnia 30.06.23

Termin wprowadzenia organizacji ruchu należy zgłosić co najmniej  
na 7 dni przed wprowadzeniem organizacji ruchu do:  
Departamentu Nieruchomości i Infrastruktury  
03-472 Warszawa, ul. B. Brechta 3

**LEGENDA:**

Do wprowadzenia niniejszej organizacji  
ruchu należy zastosować znaki:

Pionowe: - wielkość .....  
- typ folii .....  
Poziome: cienkowarstwowe / grubowarstwowe  
zółte taśmy

Z up. Marszałka Województwa  
27 CZE. 2022  
Marek Sitarski  
Zastępca Dyrektora Departamentu  
Nieruchomości i Infrastruktury  
ds. Transportu Drogowego

— projektowana krawędź pobocza  
- - - - - proj. krawężnik najazdowy 15x22 cm wyniesiony na 2 cm  
- - - - - proj. opornik betonowy 12x25 cm wtopiony  
[Symbol] proj. nawierzchnia z kostki betonowej  
= = = = = projektowany przepust  
- - - - - istniejące oznakowanie  
- - - - - projektowane oznakowanie

INWESTOR				
Karol Baran Dębówka 42 05-520 Konstancin Jeziorna				
JEDNOSTKA PROJEKTOWA				
Biuro Inżynierskie Łukasz Widalski Łukasz Widalski ul. Borowej Góry 1/54 01-354 Warszawa				
NAZWA OPRACOWANIA				STADIUM
"BUDOWA ZJAZDU INDYWIDUALNEGO Z DROGI WOJEWÓDZKIEJ NR 724				PROJEKT BUDOWLANY
NAZWA I ADRES / LOKALIZACJA OBIEKTU BUDOWLANEGO				BRANŻA
DZ. O NR EW. 300 W M. KAWĘCZYN (ZJAZD NA TEREN NIERUCHOMOŚCI O NR EW. 297/1 OBRĘB 0009)				DROGI
NAZWA RYSUNKU				SKALA
PROJEKT STAŁEJ ORGANIZACJI RUCHU				1:500
STANOWISKO	IMIĘ I NAZWISKO	NR UPRAWNIEN	PODPIS	DATA
PROJEKTANT	mgr inż. Łukasz Widalski	MAZ/0143/POOD/12		05.2020
				NR RYSUNKU
				02



ZATWIERDZENIE

NI.III.5418 - 107, 08 ..... ważne do 30.12.09  
Zatwierdzam do realizacji projekt - szkic stałej organizacji ruchu  
w całości - ze zmianami wniesionymi na projekcie  
Termin wprowadzenia niniejszej organizacji ruchu  
należy zgłosić do tutejszego departamentu

2003 -09- 11

Z up. Marszałka Województwa

mgr inż. Michał Lesiński  
Kierownik Biura Inżynierii Ruchu

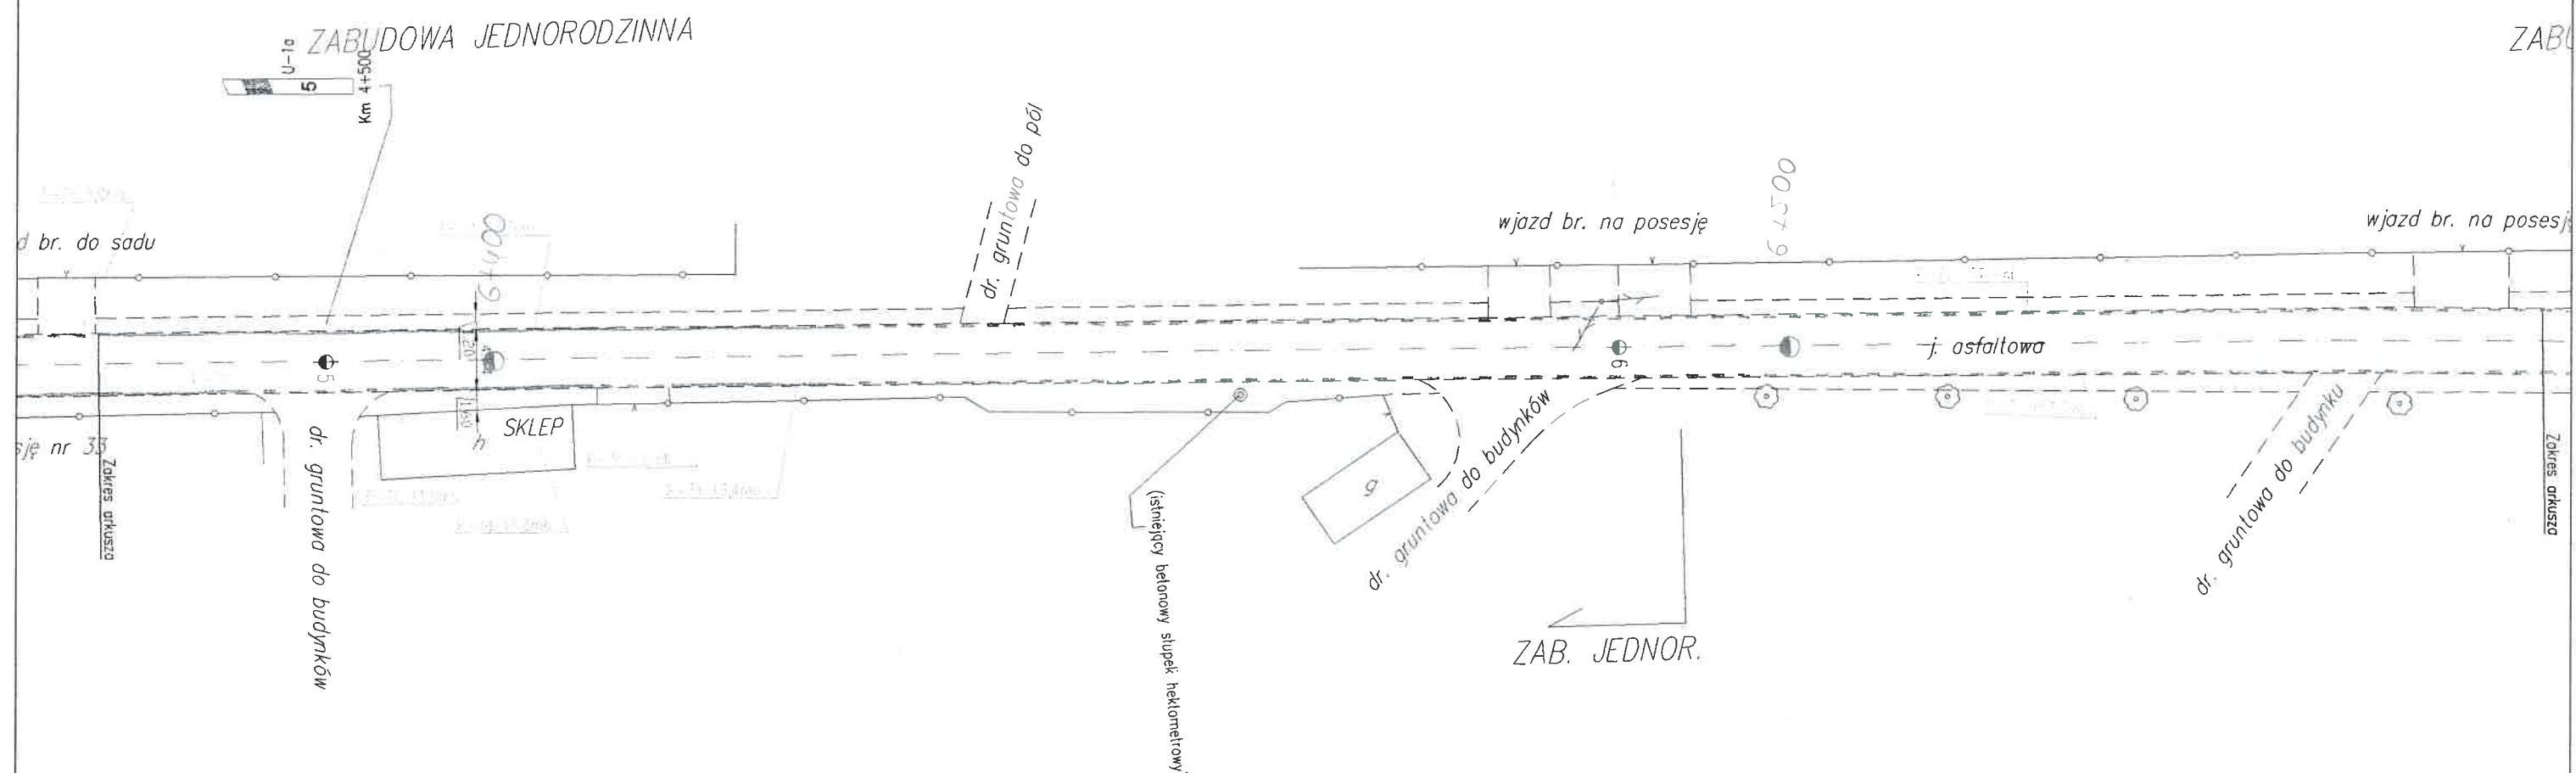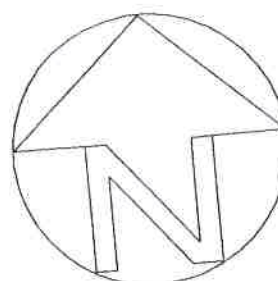


STAŁA ORGANIZACJA RUCHU

wprowadzona w dniu .....  
potwierdzenie wprowadzenia

Inwestor: Mazowiecki Zarząd Dróg Wojewódzkich w Warszawie ul. Kruczkowskiego 3		Biuro projektowe: PRACOWNIA STUDIÓ I PROJEKTÓW DROGOWYCH <b>KLOTODA</b> sp. z o.o. Mirosław Bajor, Andrzej Zygmunt 30-011 Kraków, ul. Wrocławska 48-50/p.17	
Nazwa opracowania:	PROJEKT STAŁEJ ORGANIZACJI RUCHU	Skala:	1:500
Nazwa rysunku:	PLAN SYTUACYJNY	Nr drogi:	DW 734
		Nr arkusza:	8



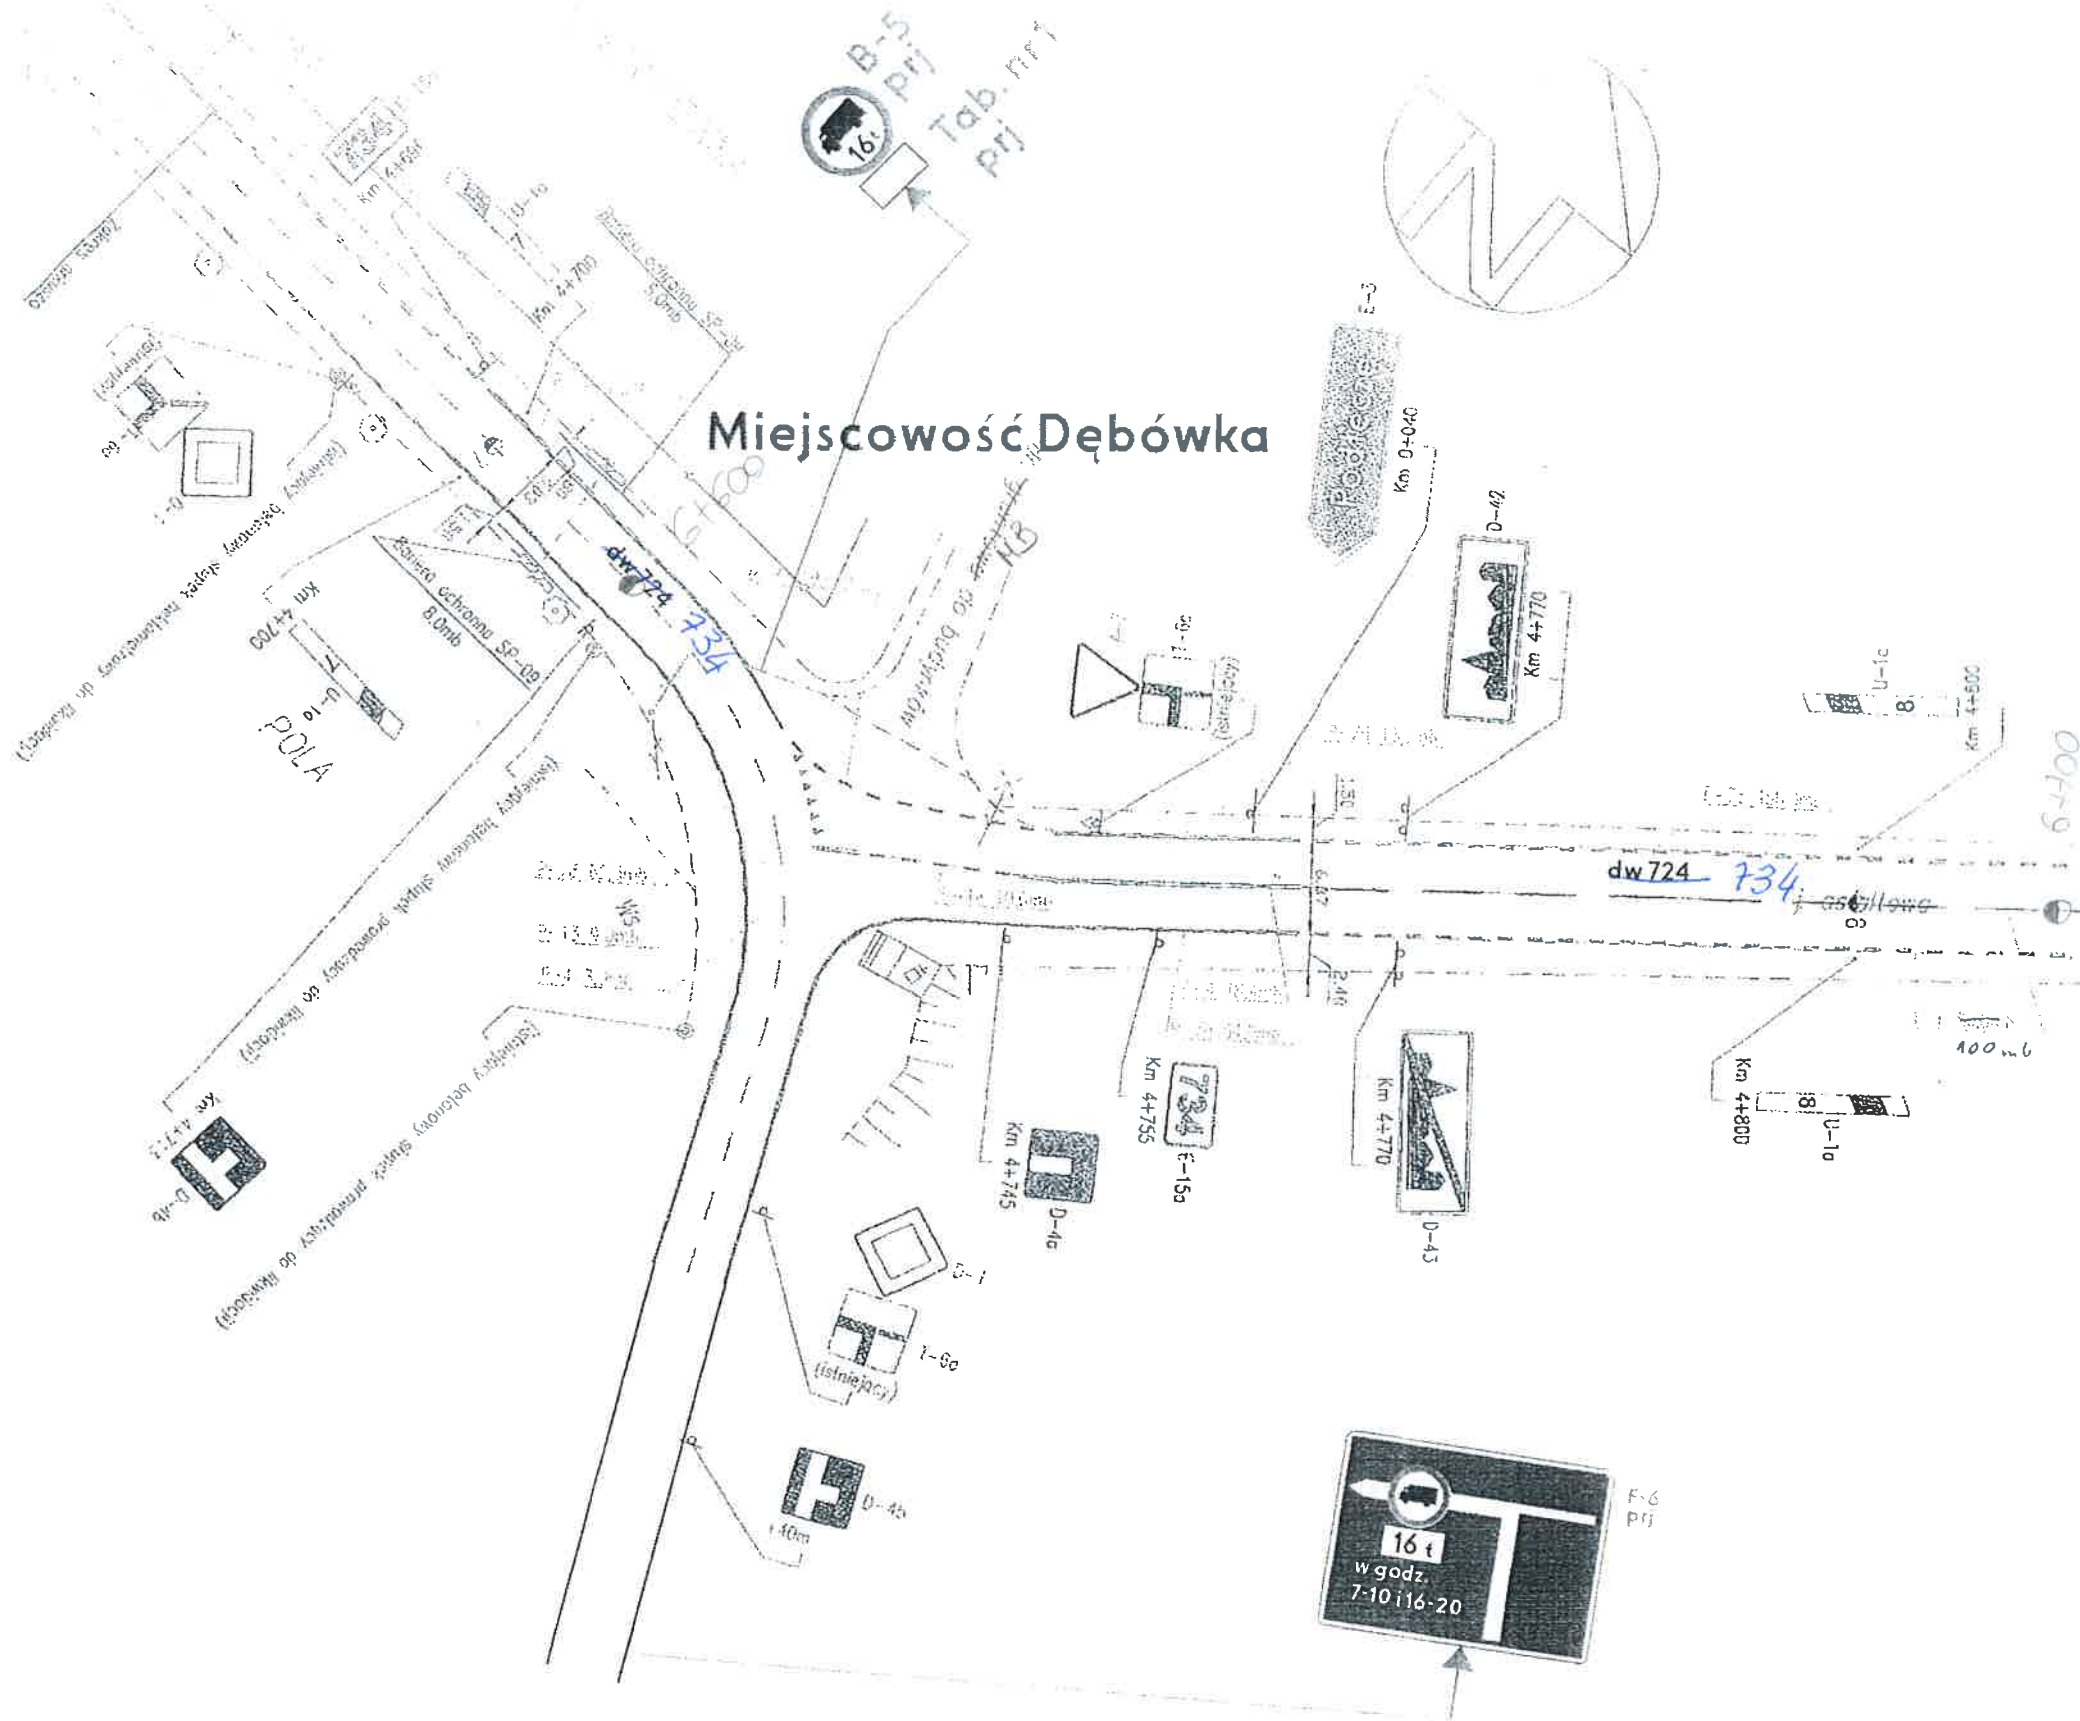

2.1.380.2002.304  
31.12.2013

30 SIE 2012

STAŁA ORGANIZACJA RUCHU  
wprowadzona w dniu 01.03.2012  
potwierdzenie wprowadzenia  
21/PP/2012 - PLANETA



03-289 WARSZAWA, ul. Zdziarska 21  
http://www.planeta.com.pl; biuro@planeta.com.pl  
tel.: (0 22) 675 27 97, 675 60 72, fax (0 22) 614 52 26

Investor:	Mazowiecki Zarząd Dróg Wojewódzkich w Warszawie, ul. Mazowiecka 14, 00-048 Warszawa	Nr arch.	
Temat:	Ograniczenia tonażu na drogach wojewódzkich na terenie gminy Konstancin-Jeziorna	Branża:	Inżynieria Ruchu
Nazwa zadania:	Droga wojewódzka nr 734	Stadium:	Stała Organizacja Ruchu
Nazwa rysunku:	Plan sytuacyjny oznakowania	Skala:	1:500
Imię i nazwisko:	mgr inż. Michał Lesiński	Data:	Lipiec 2012
Podpis:		Rys. nr:	1