

TAURON Dystrybucja S.A.
Oddział w Bielsku Białej
ul. Batorego 17a, 43-300 Bielsko-Biała
Infolinia: +48 32 606 0 616



Adres do korespondencji:
ul. Filarowa 18, 43-300 Bielsko-Biała
info@tauron-dystrybucja.pl

Żywiec 21-12-2020

1041179113 Pracownia Projektowa KBN Projekt
Inż. Arkadiusz Krzesak
ul. Mała 3/2
34-300 Żywiec



TD/OBB/OMD/ 2020-12-21/0000021
1015738113

Dotyczy: uzgodnienie przebudowy rowu odwadniającego wraz z budową przepustu pod dr S 1707 - Krzeszów.

Odpowiadając na wniosek z dnia 07-12-2020 r. (data wpływu 09-12-2020 r.) informujemy, że na wskazanym terenie nie posiadamy podziemnych urządzeń elektroenergetycznych, teletechnicznych i oświetlenia ulicznego. Na planie naniesiono orientacyjnie stanowiska słupów napowietrznej linii elektroenergetycznej nN. Dokładne przebiegi przewodów linii napowietrznej należy zinwentaryzować we własnym zakresie.

Wszelkie zbliżenia i skrzyżowania projektowanej inwestycji z urządzeniami TAURON Dystrybucja S.A. należy wykonać zgodnie z ogólnie obowiązującymi przepisami i normami. Prace przy urządzeniach energetycznych powinny być wykonywane z zachowaniem szczególnych środków ostrożności przez pracowników posiadających odpowiednie kwalifikacje. Odpowiedzialność za stosowanie bezpiecznych metod pracy, oraz ewentualne uszkodzenia naszych urządzeń ponosi kierujący pracami tj. osoba z uprawnieniami do robót elektrycznych, względnie kierownik budowy lub właściciel obiektu.

Przed przystąpieniem do prac w odległości mniejszej niż 3 m od przewodów linii napowietrznej nN, należy uzgodnić bezpieczne metody pracy ze Spółką eksploatującą sieć. Odległości powyższe dotyczą również użycia maszyn budowlanych, licząc odległość od najdalej wysuniętej części maszyny do skrajnego przewodu.

Ponadto informujemy, że na danym terenie mogą znajdować się urządzenia elektroenergetyczne i teletechniczne niebędące własnością TAURON Dystrybucja S.A. Oddział w Bielsku Białej.

Ważność uzgodnienia ustala się na okres dwóch lat, licząc od daty niniejszego pisma.

Nr uzgodnienia: TD/OBB/OMD/UB/CK/5555/2020
Załączniki: mapa szt. 1
Kopia: OMD6/CK

TAURON Dystrybucja S.A.
Oddział w Bielsku-Białej
Wydział Dokumentacji
Starszy Specjalista ds. Dokumentacji
ck
Cecylia Kapustka

MAPA DO CELÓW PROJEKTOWYCH

Woj. małopolskie
Gmina: Stryszawa
Obwód: Krzeszów
Nr obr. 121507_2.0002
KRG 6640.143.2020

Granice działek ewidencyjnych określono na podstawie
numerycznej mapy ewidencyjnej.
Granice nie służą do celów rozgraniczeniowych.

k.m. 7.118.07.02.2.2
k.m. 7.118.07.02.2.4
"Układ 2000"
Kronstadt 86
skala 1:500

Nie wyklucza się istnienia w terenie innych
sieci uzbrojenia, które nie zostały zgłoszone
do inwentaryzacji powykonawczej

Ze względu na charakter inwestycji mapa
nie zawiera służebności gruntowych.

Stan aktualny
na dzień 12.02.2019r.

Legenda:

42MN


oznaczenie przeznaczenia w MPZP

--- linie rozgraniczające przeznaczenie terenu w MPZP

--- nieprzekraczalna linia zabudowy

--- warstwica

ruina budynek w ruinie

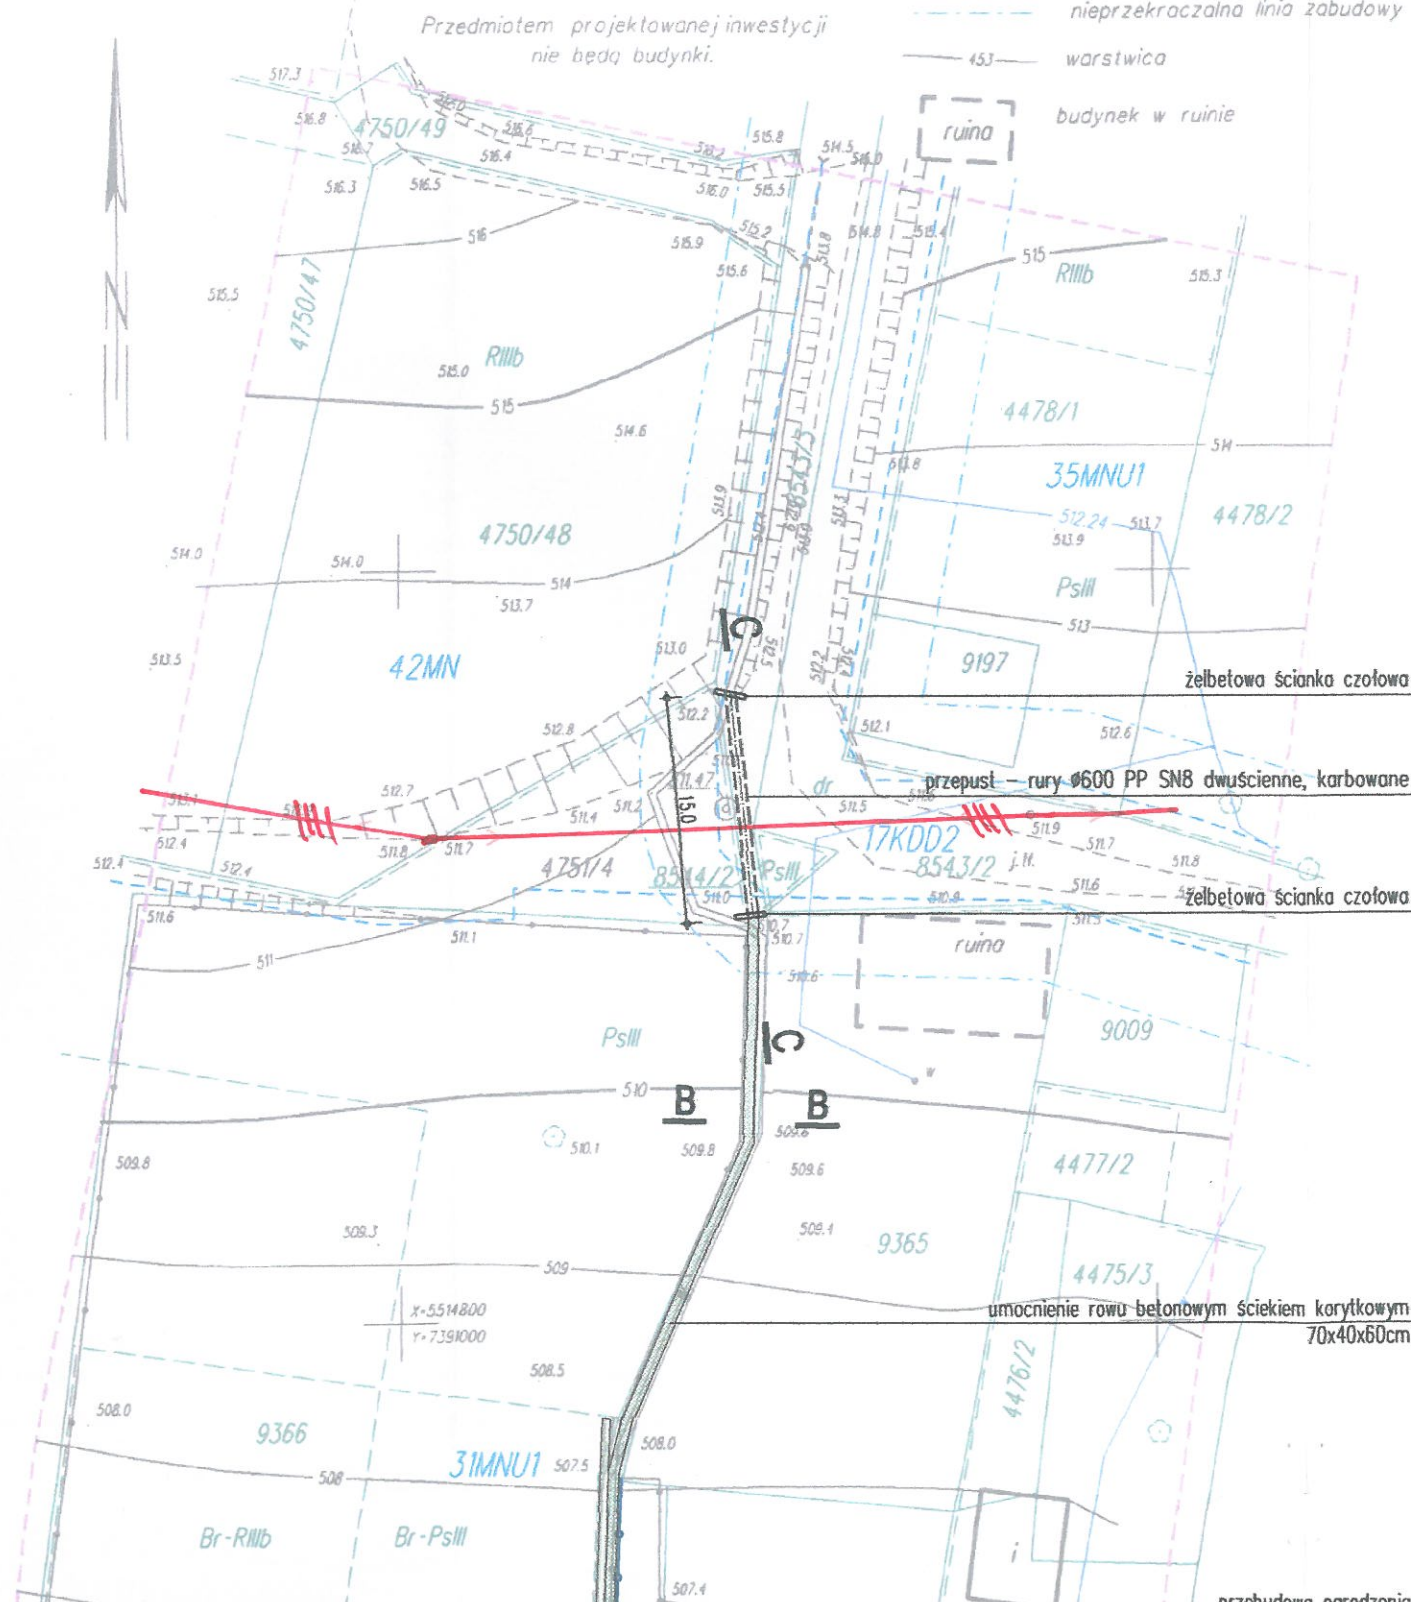

Przed przystąpieniem do prac w odległości mniejszej niż:
- 3m od skrajnych przewodów linii napowietrznych NN,
- 10m od skrajnych przewodów linii napowietrznych SN,
- 15m od skrajnych przewodów linii napowietrznych WN,
należy uzgodnić bezpieczne metody pracy ze Spółką
eksploatującą sieć. Odległości powyższe dotyczą również użycia
dźwigni, licząc odległość od najdalej wysuniętej części maszyny
do skrajnego przewodu. Prace ziemne należy prowadzić w ten
sposób, aby nie naruszać ustojów słupów linii jw., inaczej będą
musiały być odbudowane kosztem i szkodą winnego
ich uszkodzenia.

Uzgadnia się pod warunkiem
zachowania uwag zawartych
w piśmie

Znak TD/03B/OND/2020-12-21/0000021

Z dnia 21-12-2020

Uzgodnienie nr TD/03B/OND/2020-12-21/0000021

Data: 21-12-2020
W terenie w terenie określono przebieg (brak*)
urządzeń podziemnych własności TAURON Dystrybucja S.A.
Oddział w Bielsku-Białej
Linia napowietrzna widoczna w terenie.
* nieznane skreślić podpis

TAURON Dystrybucja S.A.
Oddział w Bielsku-Białej
Wydział Dokumentacji
Starszy Specjalista z Dokumentacji

Cecylia Kapustka