


- projektowane przyłącze wodociągowe
- projektowany przykanalik sanitarny grawitacyjny
- projektowany przykanalik sanitarny tłoczny
- projektowana kanalizacja deszczowa

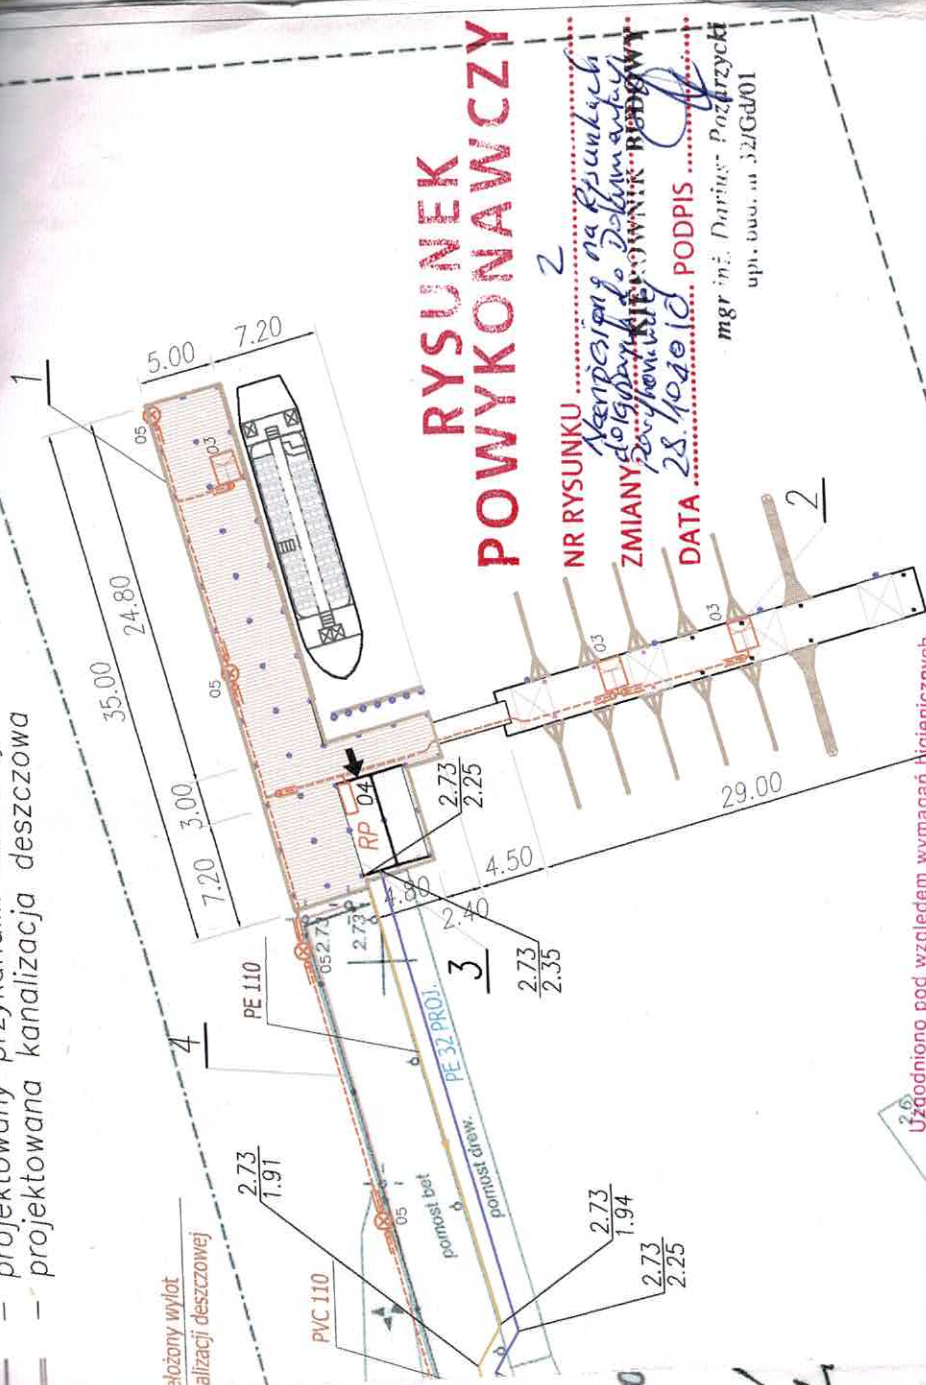

# RYСУNEK POWYKONAWCZY

NR RYSUNKU **2**  
*Wersja na rysunku*  
*zmiany do projektu wykonawczego*  
 ZMIANY DO PROJEKTU WYKONAWCZEGO  

mgr inż. Dariusz Pozrzycki  
 upł. bud. w 32/Gd/01

Uzgodniono pod względem wymagań higienicznych i zdrowotnych bez zastrzeżeń/zaszczerzeniami

PRACOWNIA PROJEKTOWA BIURO INŻYNIERII WODNEJ I OCHRONY ŚRODOWISKA  
 PRZECIWPÓZAROWYCH  
 mgr inż. Kazimierz Grubba nr upr. 315/94 i  
 inż. Tomasz Wapczarski nr upr. 03.144

Data **25.03.2009**  
 Lp. **19/III/09**

Racjonalizacja ds. sanitarnehigienicznych i ochrony środowiska  
 Nr upr. 95/99 i O/95  
 w zakresie budownictwa przemysłowego i ogólnego  
 84-200 Wejherowo, ul. Odrębna 14/2  
 tel. (0-58) 672 19-53, tel. kom. 0602-629-085

mgr inż. Kazimierz Grubba  
 • Racjonalizacja ds. bezp. ppok. upr. 315/94  
 • Racjonalizacja Środ. upr. Nr 7/2006  
 • upr. w specjalności inż. onst.-bud. Nr 6683/93  
 Wejherowo, ul. H. Kołłątaja 6, tel. 515 285 142

BIURO INŻYNIERII WODNEJ I OCHRONY ŚRODOWISKA  
 - M&I GAJDA -  
 Tytuł rysunku:  
**Plan zagospodarowania terenu**

Obiekt  
**PRZYSTĄN TURYSTYCZNO-ŻEGLARSKA W NADOLU**

Inwestor:  
 Urząd Gminy w Gniewinie  
 woj. pomorskie

Adres inwestycji:  
 Województwo pomorskie, powiat wejherowski  
 Gmina Gniewino, Nadole

mgr inż. K. Roman nr upr. POM/0089/PWOK/04	<i>[Signature]</i>	Nr proj.	08-2008r	Stadium	
arch. Bogumiła Gąsior nr upr. 5181/Gd/92	<i>[Signature]</i>	G-1004		PB	
inż. T. Pobłocki 182/GD/89	<i>[Signature]</i>	Skala	1:500	Nr rys.	2
mgr inż. M. Najdowski POM/0170/PWOS/07	<i>[Signature]</i>	Data			
mgr inż. I. Gajda	<i>[Signature]</i>				
mgr inż. M. Gajda nr upr. hydroł. 49/2004 nr upr. 2555/Gd/86	<i>[Signature]</i>				

Rysunek jest własnością BIUROŚ M&I GAJDA i przedmiotem ochrony prawnej. Nieautoryzowane wykorzystanie i rozpowszechnianie w całości lub części w jakikolwiek formie jest zabronione. Naruszenie zastrzeżenia będzie dochodzone zgodnie z przepisami kodeksu cywilnego i karnego.