


MARSZAŁEK
WOJEWÓDZTWA MAZOWIECKIEGO
ZATWIERDZENIE Nr N16-1.802 2.1. 293 2012.RS
Zatwierdzam do realizacji stałą organizację ruchu
w całości /w części /w części /po wprowadzeniu zmian,
Niniejszą organizację ruchu należy wprowadzić do dnia 31.03.2013
Termin wprowadzenia organizacji ruchu należy zgłosić co
najpóźniej na 3 dni przed wprowadzeniem organizacji ruchu do
Departamentu Sterowania i Kontrolingu
03-718 Warszawa, ul. R. Kordeckiego 3, fax 22/5979802

1.7 WRZ. 2012

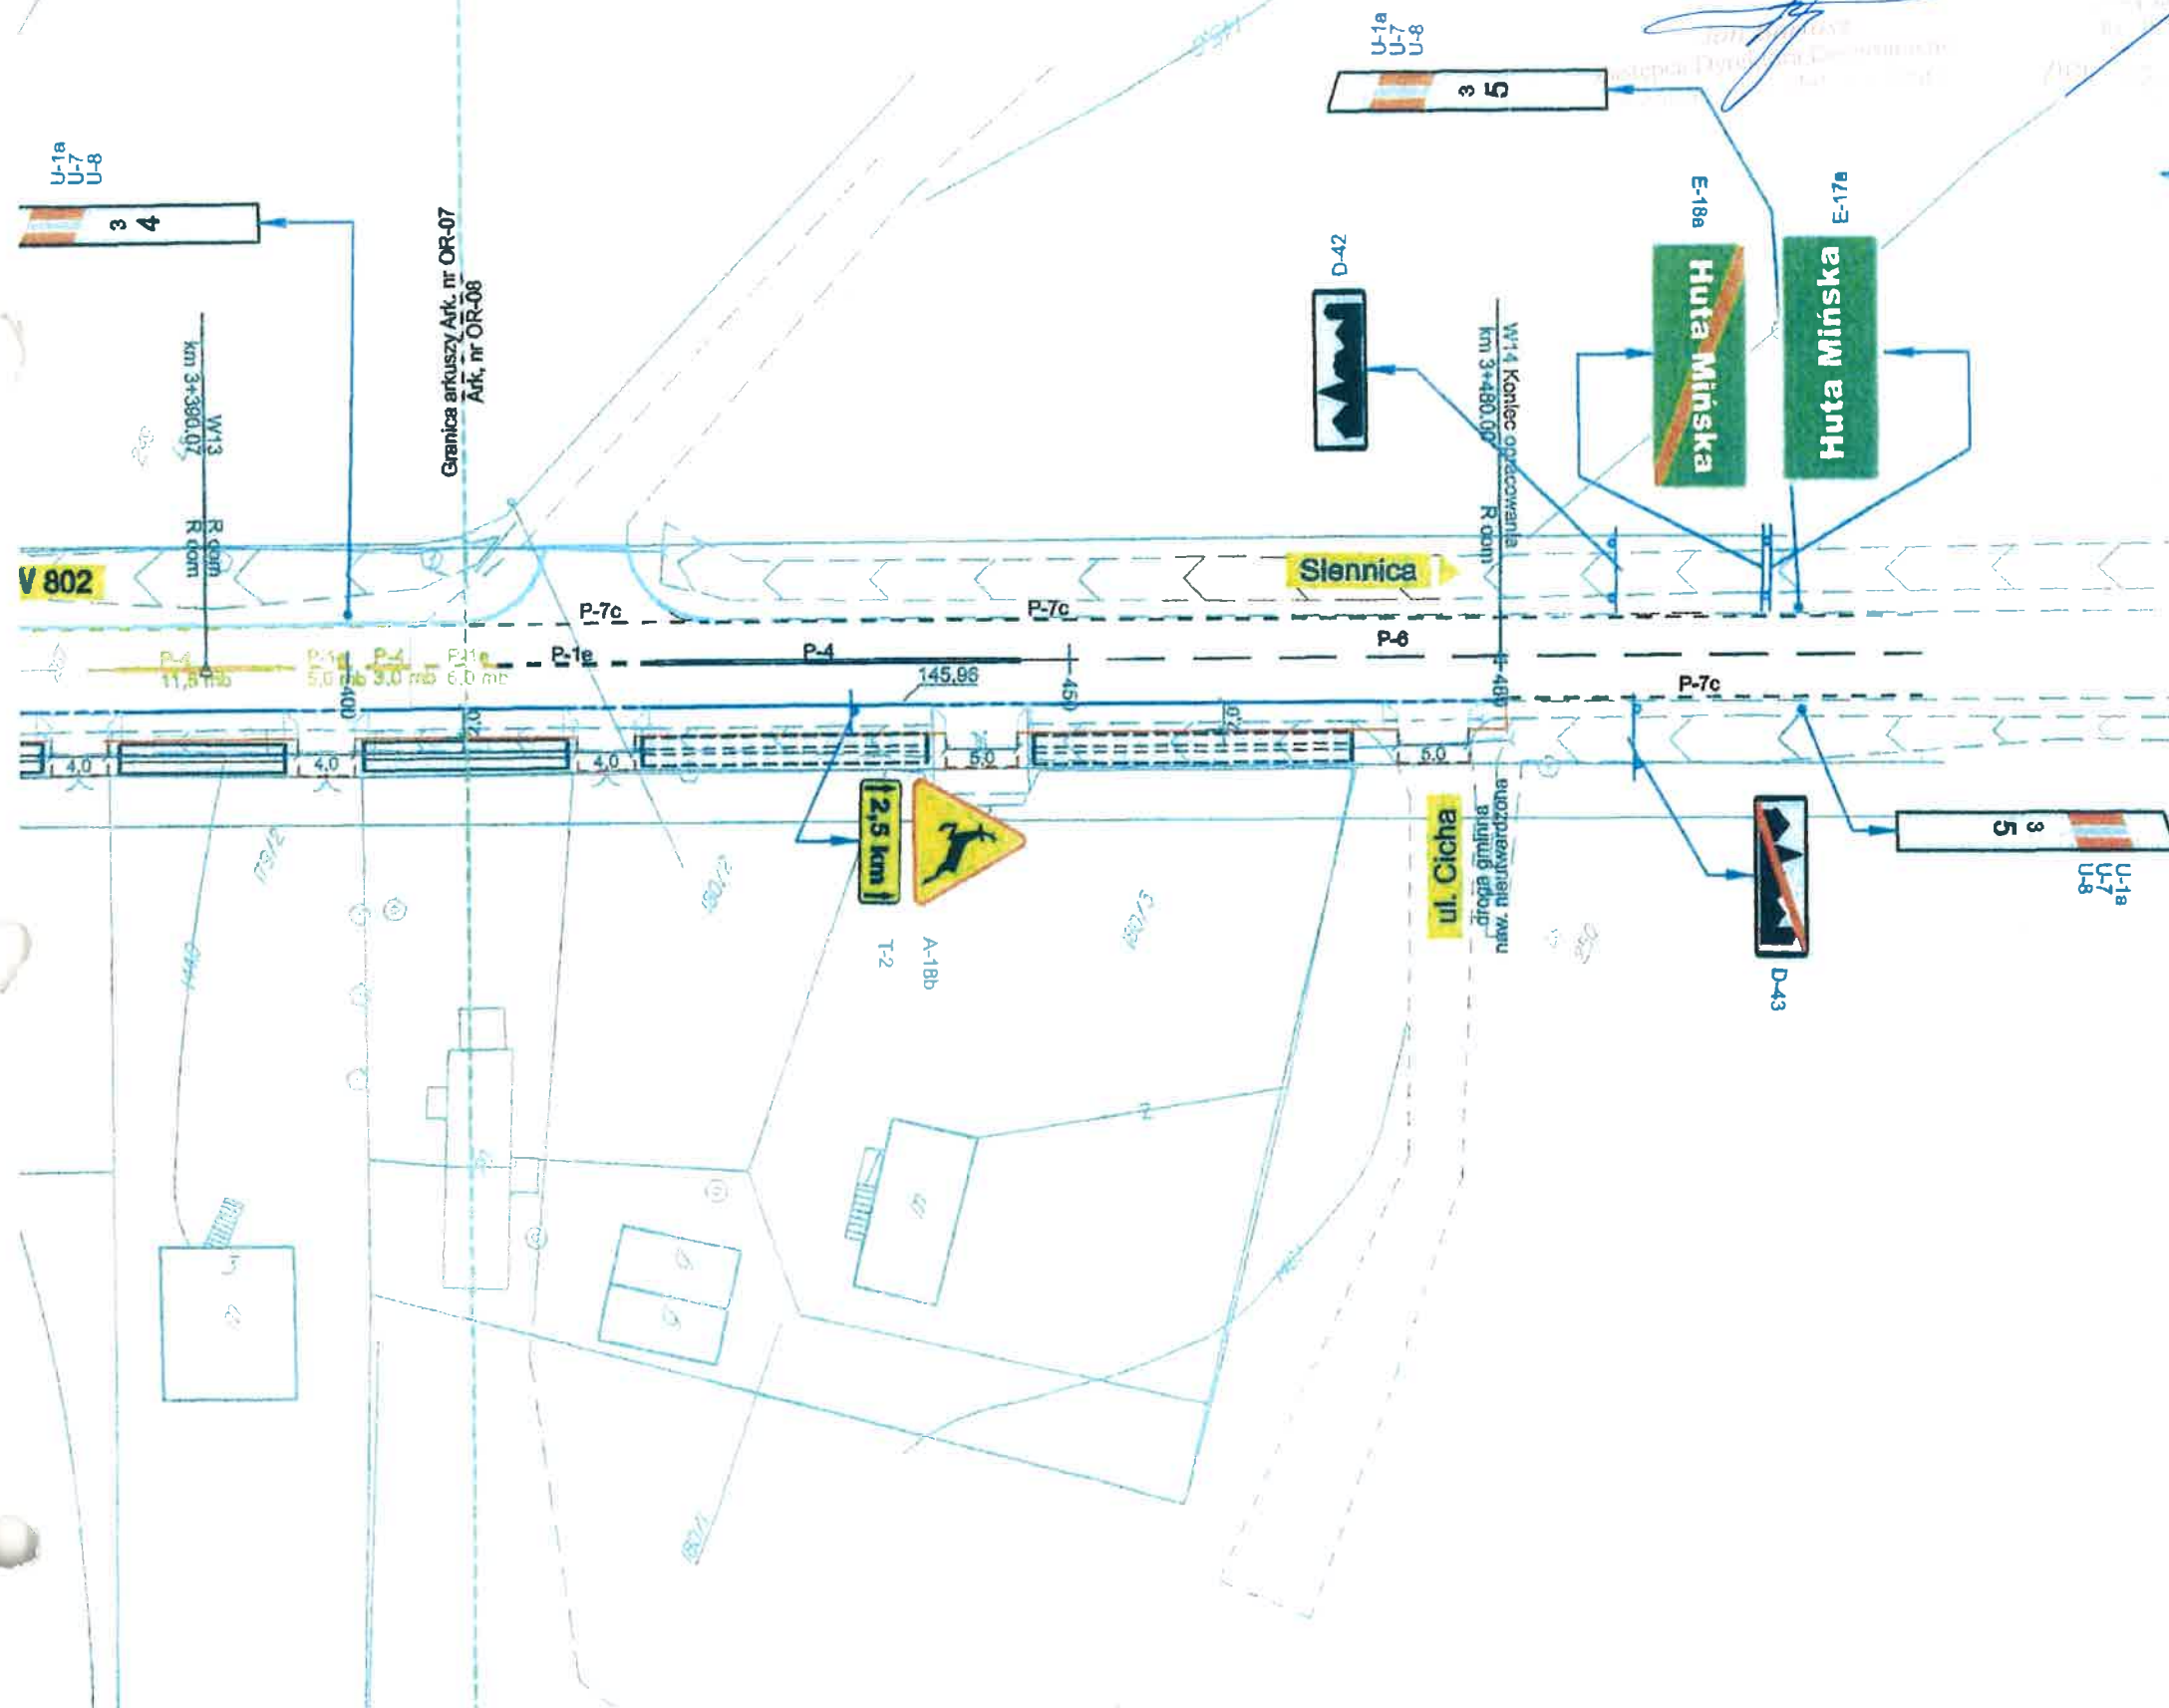

LEGENDA	
	A-16
	projektowane oznakowanie pionowe
	istniejące oznakowanie poziome
	projektowane oznakowanie poziome
	projektowany krawężnik
	projektowane krawężniki wtopione
	projektowany opasek wtopiony
	projektowany obrzeża
	projektowane krawędzie jezdni
	projektowany szczyt z elementami prefabrykowanych
	istniejący rów trawersowy do odroczenia

BIURO USŁUG INŻYNIERSKICH Bartłomiej Małotka ul. Cedrowa 22 Hipolitów, 05-074 Helinów USŁUGI PROJEKTOWO-KOSZTORYSOWE „PRZEMÓJ” Agnieszka Styś ul. 1-go Maja 44 A, 07-130 Łochów	
Przebudowa drogi wojewódzkiej nr 802 na odcinku od km 2+420 do km 3+480 przejście przez miejscowość Huta Mińska	
PLAN SYTUACYJNY OZNAKOWANIA	
Skala: 1:500	
Zlecający:	GMINA MIŃSK MAZOWIECKI ul. Chętnońskiego 14, 05-300 Mińsk Mazowiecki
Inwestor:	MAZOWIECKI ZARZĄD DRÓG WOJEWÓDZKICH z siedzibą ul. Mazowiecka 14, 00-048 Warszawa
Faza:	PROJEKT STAŁEJ ORGANIZACJI RUCHU
Projektował:	mgr inż. Bartłomiej Małotka
Opracowali:	mgr inż. Bartłomiej Małotka Maciej Styś
Data opracowania:	grudzień 2009
Rys. nr:	OR-08



ZATWIERDZENIE


N.I.I. 5418-.....81.....106.....31.12.2027
 Zastwierdzam do realizacji stałą organizację
 ruchu w całości - ze zmianami. Termin wprowadzenia
 niniejszej organizacji ruchu należy zgłosić do:
 Departamentu Nieruchomości i Infrastruktury
 03-718 Warszawa, ul. Ks. I. Kłopotowskiego 5 fax: 022/ 5979802

2006-07-07 Z up. Marszałka Województwa

mgr inż. *Michał Lesiński*
Kierownik Biura Inżynierii Ruchu

DROGA WOJEWÓDZKA NR 802
odc. od km 3+600 do km 4+200

ARKUSZ NR 8

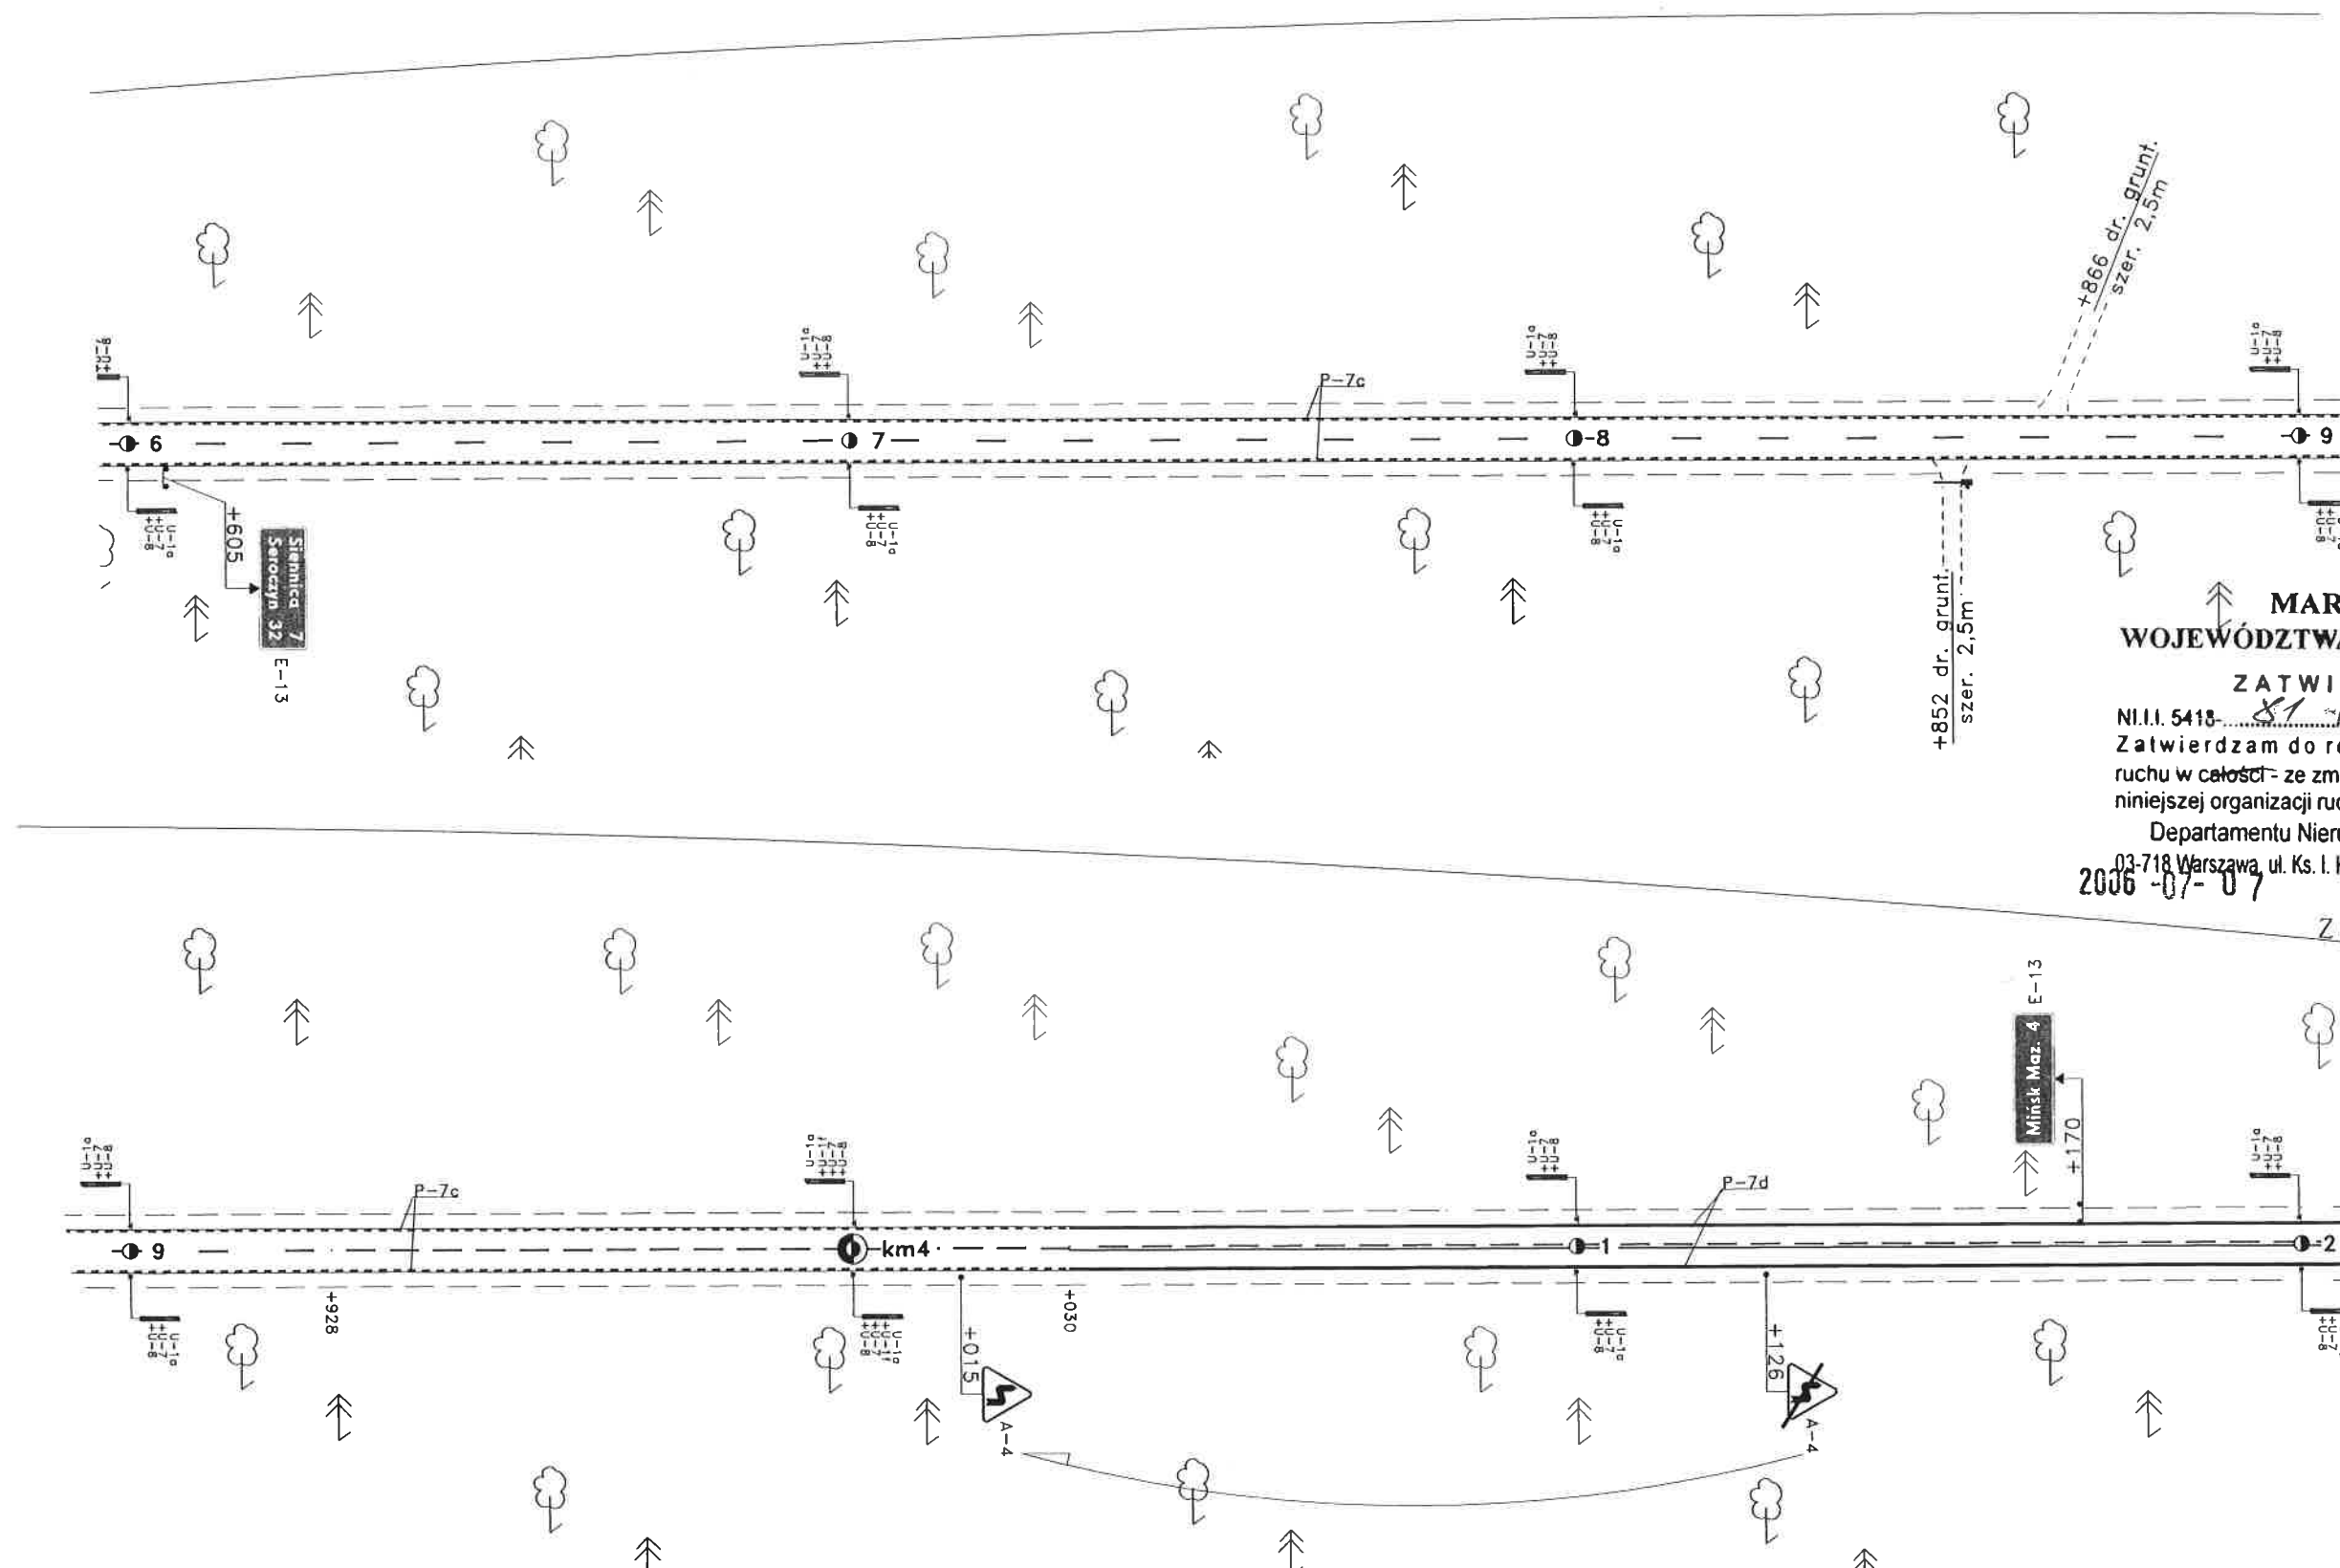

MARSZAŁEK
WOJEWÓDZTWA MAZOWIECKIEGO

ZATWIERDZENIE

N.I.I. 5418... 81... 06... 31.12.2007
Zatwierdzam do realizacji stałą organizację ruchu w całości ze zmianami. Termin wprowadzenia niniejszej organizacji ruchu należy zgłosić do:

Departamentu Nieruchomości i Infrastruktury
03-718 Warszawa, ul. Ks. I. Kłopotowskiego 5 fax: 022/ 5979802
2006-07-07

Z up. Marszałka Województwa

mgr inż. Michał Lesiński
Kierownik Biura Inżynierii Ruchu

Profil
Grupa ARCADIS Polska

SKALA 1 : 1000

14



LEGENDA

40 B-33 - docelowe oznakowanie pionowe

P-1e - docelowe oznakowanie poziome
 ——— - krawedz jezdni drogi gminnej
 ——— - krawedz zjazdu indywidualnego

MARSZAŁEK
 WOJEWÓDZTWA MAZOWIECKIEGO
 ZATWIERDZENIE Nr NI-D-1.802 z 1.6.5.2011

Zatwierdzam do realizacji stałą organizację ruchu
 w całości / w części bez zmian / po wprowadzeniu zmian.
 Niniejszą organizację ruchu należy wprowadzić do dnia 30.06.11

Termin wprowadzenia organizacji ruchu należy zgłosić co
 najmniej na 7 dni przed wprowadzeniem organizacji ruchu do
 Departamentu Nieruchomości i Infrastruktury
 00-718 Warszawa, ul. Ks. I. Kłopotowskiego 5, fax. 22/5979802

2011-03-28

z op. Marszałka Województwa

Jan Bartus
 Zastępca Dyrektora Departamentu
 Nieruchomości i Infrastruktury

Biurowe Usługi Inżynierskich <small>Bartłomiej Małętka</small>	BIURO USŁUG INŻYNIERSKICH Bartłomiej Małętka ul. Cedrowa 22 Hipolitów, 06-074 Halinów
Przebudowa skrzyżowania drogi wojewódzkiej nr 802 z drogą gminną nr 220810W w msc. Mikanów	
PLAN SYTUACYJNY OZNAKOWANIA 1/3	Skala: 1:500
Inwestor:	Gmina Mińsk Mazowiecki ul. Chelmońskiego 14 05-300 Mińsk Mazowiecki
Faza:	PROJEKT STAŁEJ ORGANIZACJI RUCHU
Branża:	INŻYNIERIA RUCHU
Projektował:	mgr inż. Bartłomiej Małętka
Opracował:	tech. Rafał Polak
Data opracowania: marzec 2011	Rys. nr: OR - 01

STAROSTA MIŃSKI
POWIATOWY OŚRODEK
DOKUMENTACJI GEODEZYJNEJ I KARTOGRAFICZNEJ
w Mińsku Mazowieckim

Niniejszym, ja, 24, podpisuję dokument ten, jeżeli opracowany w wyniku prac geodezyjnych i kartograficznych, którymi rezultaty zawiera operat techniczny wpisany do ewidencji materiałów geodezyjnego zasobu geodezyjnego i kartograficznego

P. 1442.2014.693
(identyfikator ewidencyjny materiału zasobu - operatu technicznego)

2014-02-12
(data wpisania operatu technicznego do ewidencji materiałów zasobu)

(inny) nazwisko i podpis osoby reprezentującej organ

Marek Ślęzak
Kierownik Powiatowego Ośrodka
Dokumentacji Geodezyjnej i Kartograficznej


Wydział Ruchu Drogowego
Komendy Stołecznej Policji
projekt - ~~szkie~~

zabezpieczenia robót organizacji ruchu
ocenił je pozytywnie - ~~negatywnie~~

Zupowaznienie
 Kierownika Sprawy

ZASTĘPCA NACZELNIKA
Wydziału Ruchu Drogowego
Komendy Stołecznej Policji

podinsp. Krzysztof OŁKA

~~GEODAR-BUD~~

ul. Akacjowa 50, ŁÓDŹ
55-304 STANISŁAWÓW
tel. 602-111-463
geodan_bud@wp.pl
NIP 822-146-78-11 KRS 00001465710218
www.geodanbud.pl

2014-02-03

193. 2014. H. LEGENDA:

zaczęty ruch
31/12/2014
znak pionowy drogowy
istniejący

22 5079802
znak pionowy drogowy
projektowany

znak drogowy poziomy
istniejący


znak drogowy poziomy
projektowany

poręcz ochronna U-11a

[illegible]

A - architektura
I - inżynieria
C - consulting

TEMAT I ADRES:		Budowa peronu autobusowego w ciągu drogi wojewódzkiej nr 802 w msc. Mikanów	
INWESTOR:		Gmina Mińsk Mazowiecki ul. Chelmońskiego 14, 05-300 Mińsk Mazowiecki	
FAZA:		Stała organizacja ruchu	
Projektant: mgr inż. Maciej Mazur adres: nr ewid. 74/72 W spec. drogowej nie og. Podpis:		Opracował: inż. Piotr Komuda Podpis:	
Miejscowość: 05-09-2014 r.		Tytuł rysunku: Stała organizacja ruchu	
		Nr rys.: Skala: Branża:	
		1 1:500 Drogowa	

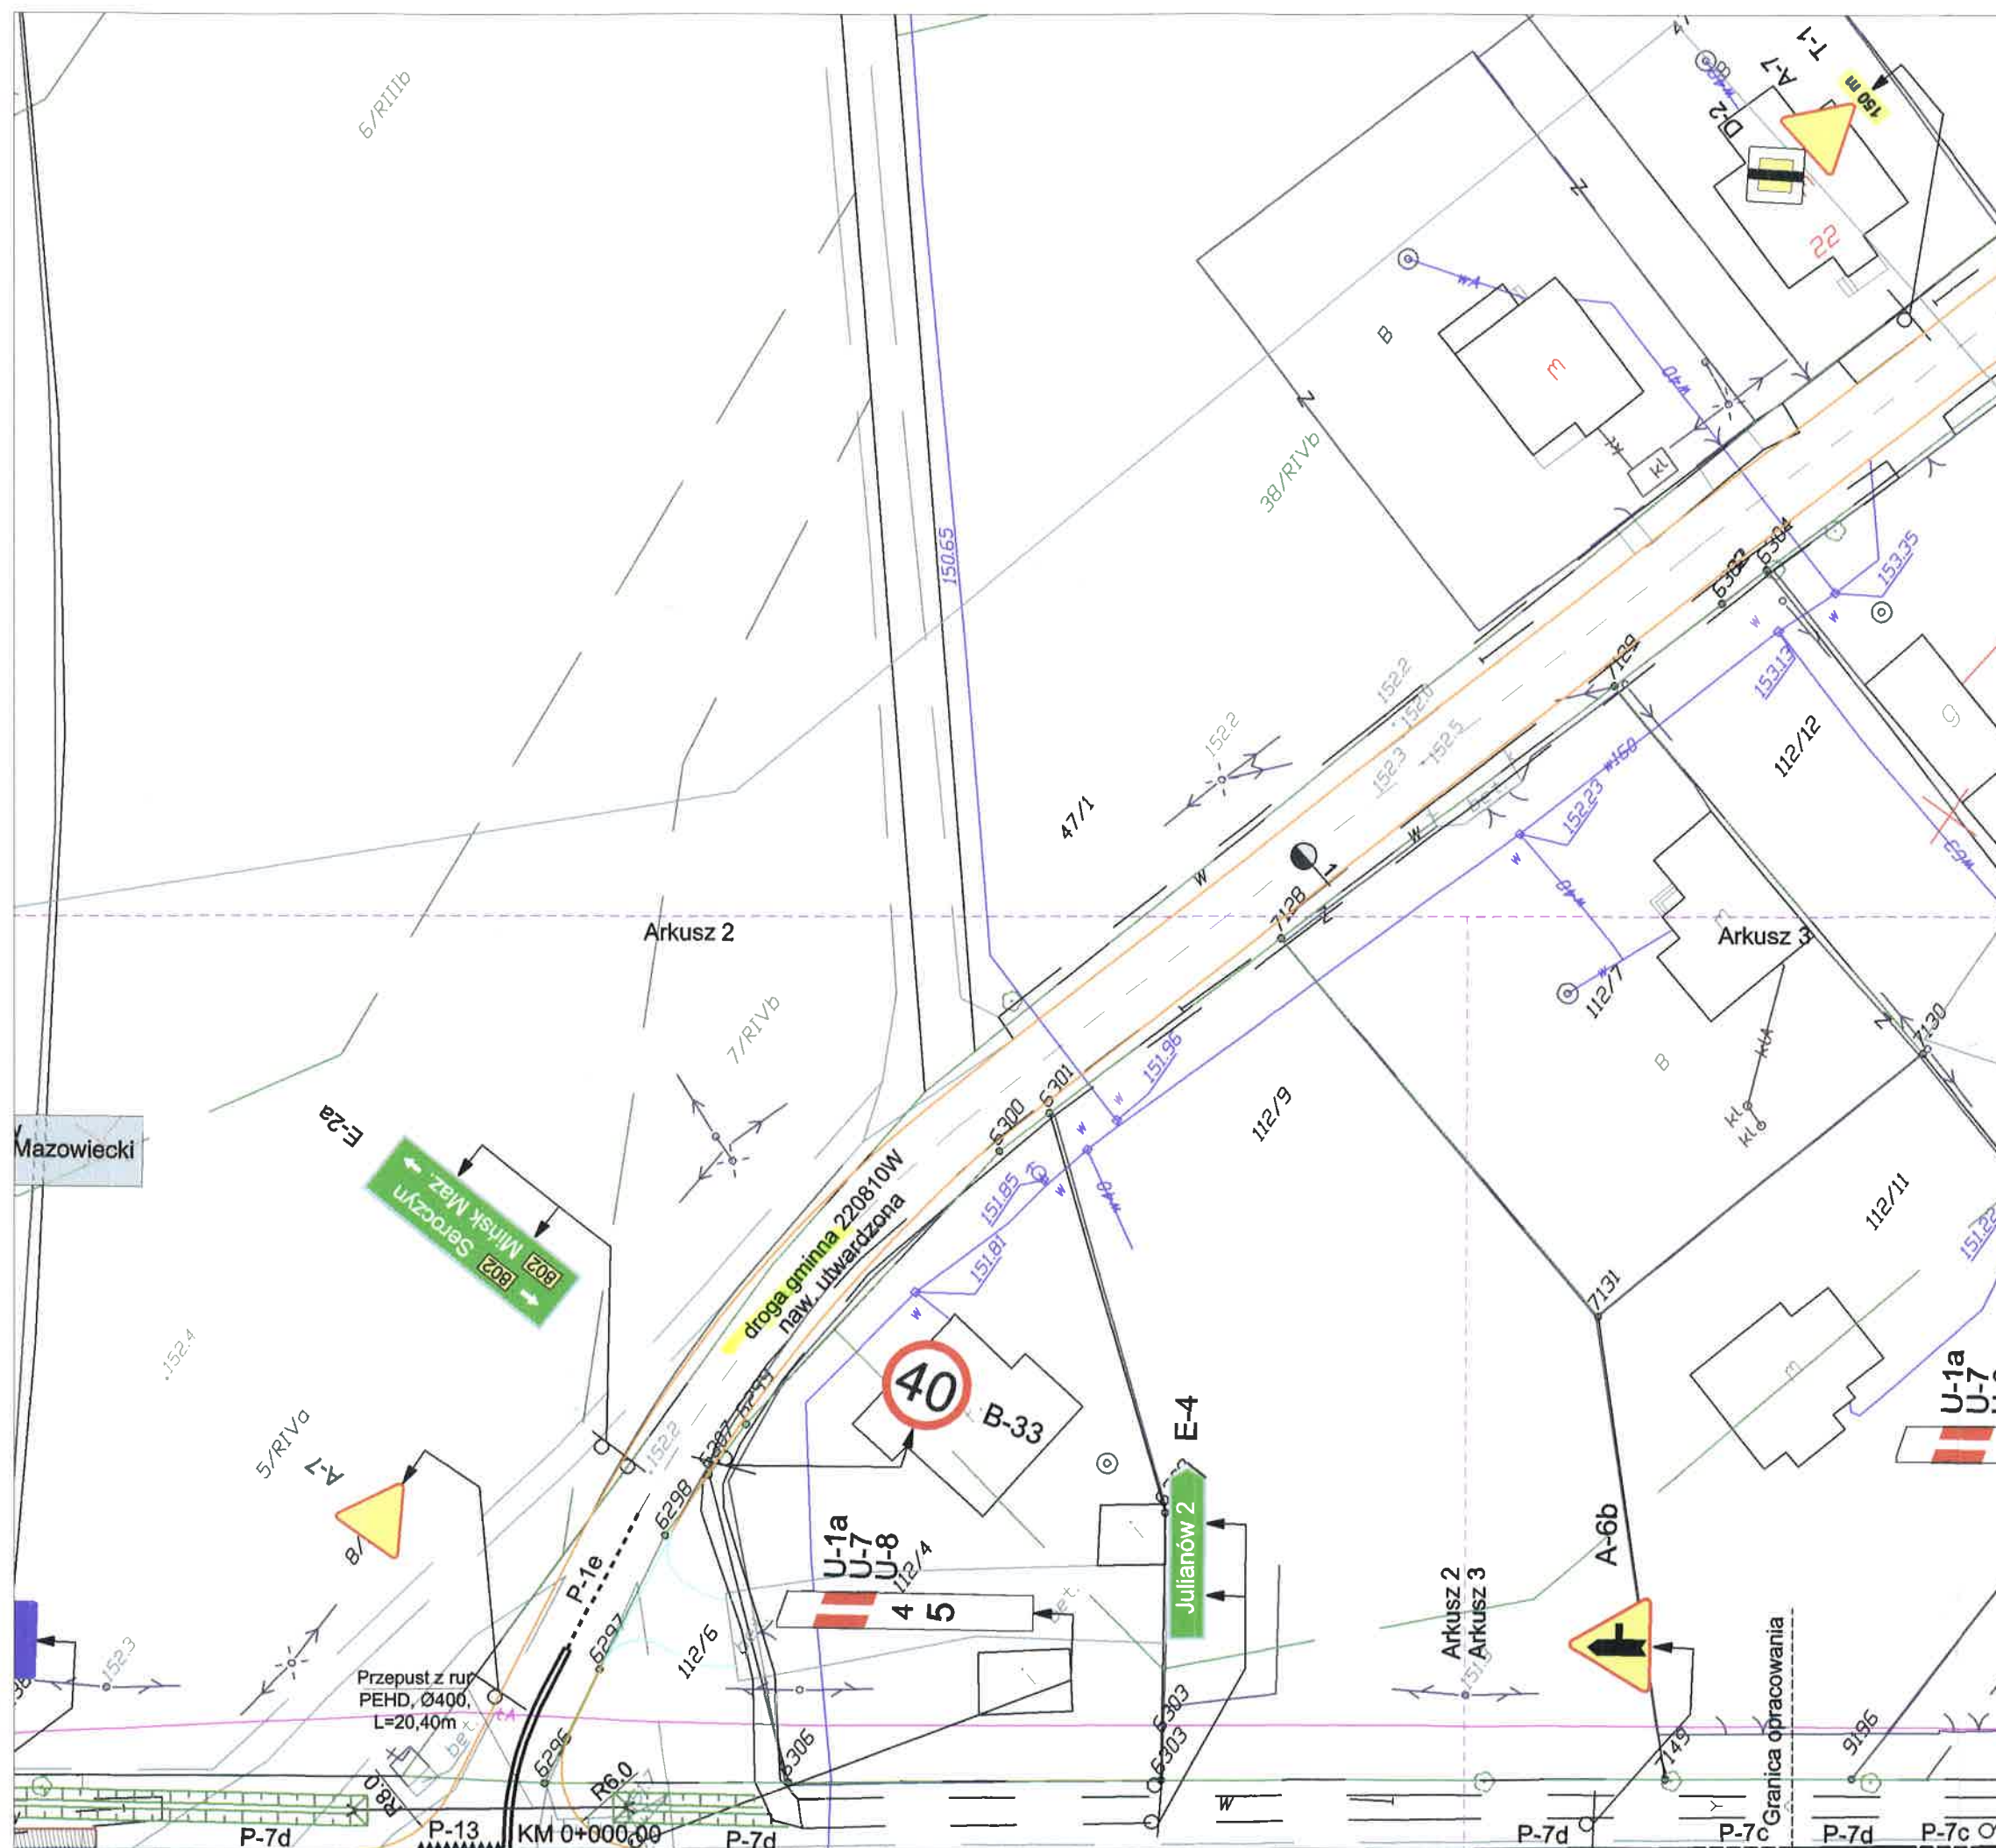

LEGENDA

- 40** B-33 - docelowe oznakowanie pionowe
- P-1e - docelowe oznakowanie poziome
- krawedz jezdni drogi gminnej
- krawedz zjazdu indywidualnego

MARSZAŁEK
WOJEWÓDZTWA MAZOWIECKIEGO

ZATWIERDZENIE Nr NI-D-L802-1-65.2011

Zatwierdzam do realizacji stałą organizację ruchu
w całości / w części bez zmian / po wprowadzeniu zmian.

Niniejszą organizację ruchu należy wprowadzić do dnia 30.06.11


Termin wprowadzenia organizacji ruchu należy zgłosić co
najmniej na 7 dni przed wprowadzeniem organizacji ruchu do
Departamentu Nieruchomości i Infrastruktury
03-718 Warszawa, ul. Ks. J. Kłopotowskiego 5, fax. 22/5979802

2011-03-28

z up. Marszałka Województwa

Jan Bortosz
Zastępca Dyrektora Departamentu
Nieruchomości i Infrastruktury

Biuro Usług Inżynierskich Bartłomiej Maletka	BIURO USŁUG INŻYNIERSKICH Bartłomiej Maletka ul. Cedrowa 22 Hipolitów, 05-074 Halinów
Przebudowa skrzyżowania drogi wojewódzkiej nr 802 z drogą gminną nr 220810W w msc. Mikanów	
PLAN SYTUACYJNY OZNAKOWANIA 4/4	Skala: 1:500
Inwestor:	Gmina Mińsk Mazowiecki ul. Chelmońskiego 14 05-300 Mińsk Mazowiecki
Faza:	PROJEKT STAŁEJ ORGANIZACJI RUCHU
Branża:	INŻYNIERIA RUCHU
Projektował:	mgr inż. Bartłomiej Maletka
Opracował:	tech. Rafał Polak
Data opracowania: marzec 2011	Rys. nr: OR - 04

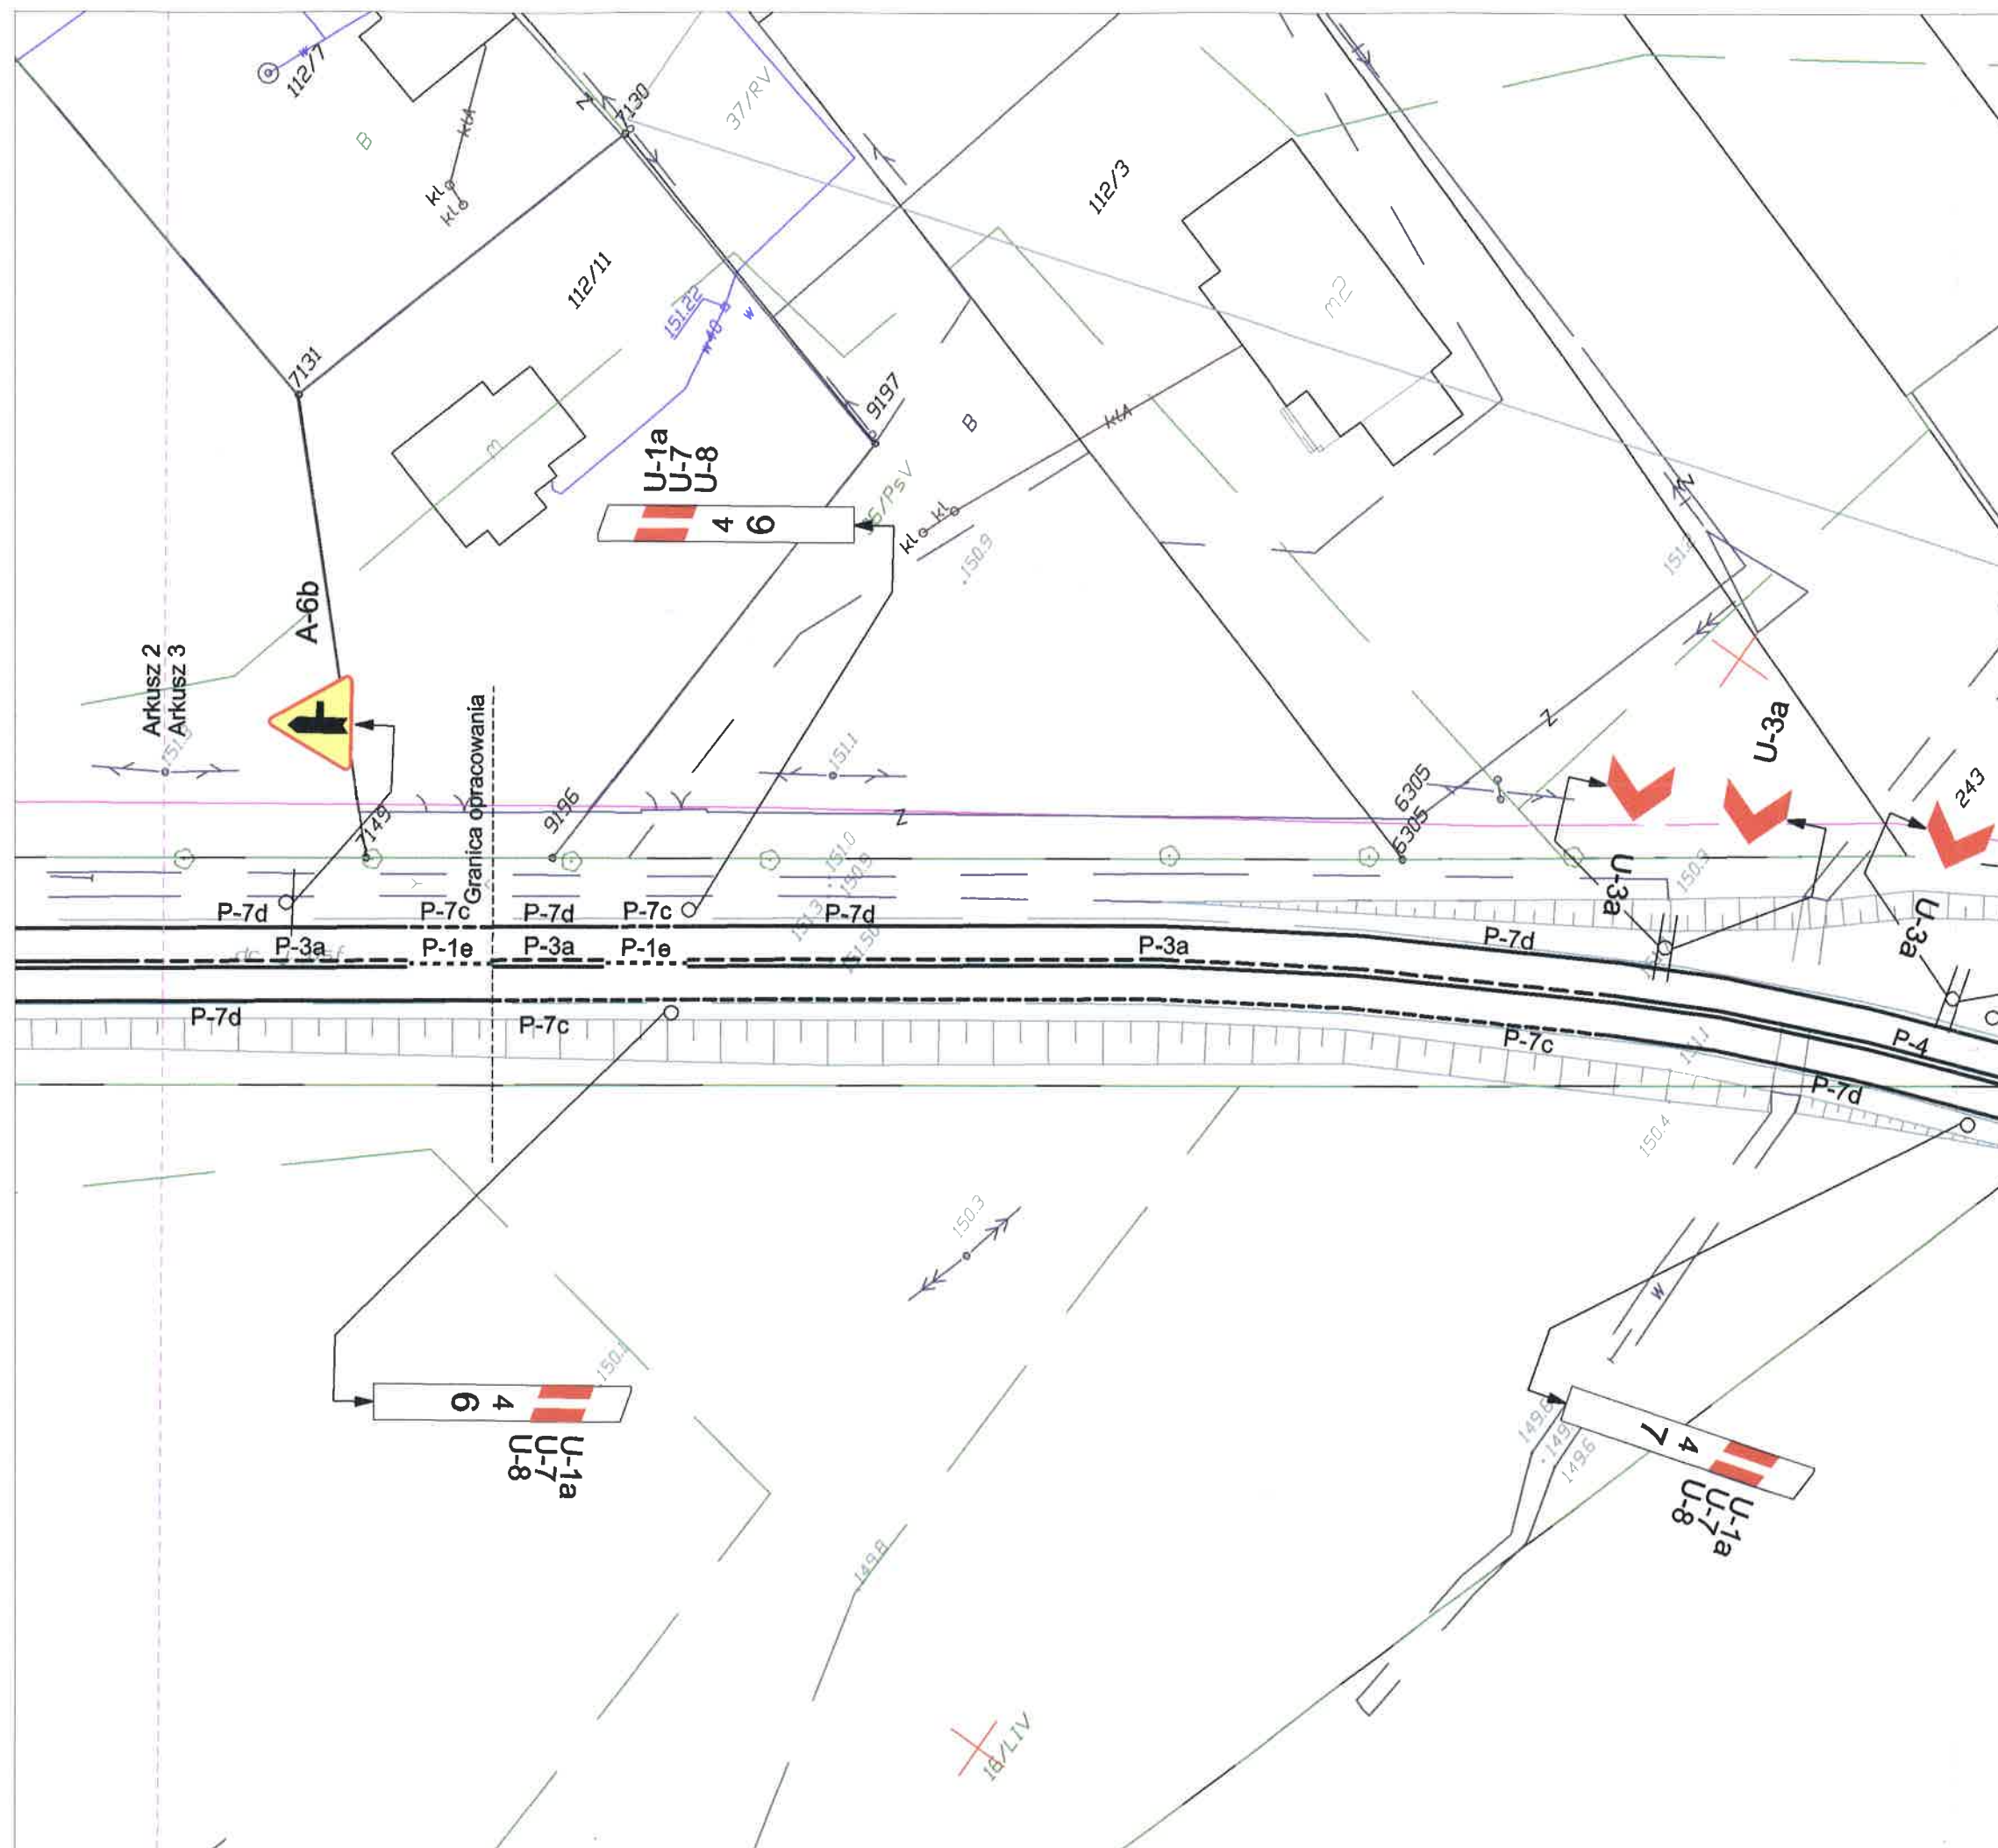

LEGENDA

- 40** B-33 - docelowe oznakowanie pionowe
- P-1e..... - docelowe oznakowanie poziome
- - krawedz jezdni drogi gminnej
- - krawedz zjazdu indywidualnego

MARSZAŁEK
WOJEWÓDZTWA MAZOWIECKIEGO
ZATWIERDZENIE Nr NI-D-I.802 *2.1.65.2011*
Zatwierdzam do realizacji stałą organizację ruchu
w całości / w części bez zmian / po wprowadzeniu zmian.
Niniejszą organizację ruchu należy wprowadzić do dnia *30.06.11*
Termin wprowadzenia organizacji ruchu należy zgłosić co
najmniej na 7 dni przed wprowadzeniem organizacji ruchu do
Departamentu Nieruchomości i Infrastruktury
03-718 Warszawa, ul. Ks. J. Kłopotowskiego 5, fax. 22/5979802
2011-03-28

z up. Marszałka Województwa
Jan Bartosz
Zastępca Dyrektora Departamentu
Nieruchomości i Infrastruktury

Biuro Usług
Inżynierskich
Bartłomiej Małetka

BIURO USŁUG INŻYNIERSKICH
Bartłomiej Małetka
ul. Cedrowa 22 Hipolitów, 06-074 Hallinów


Przebudowa skrzyżowania
drogi wojewódzkiej nr 802 z drogą gminną nr 220810W
w msc. Mikanów

PLAN SYTUACYJNY OZNAKOWANIA 3/3 Skala: 1:500

Inwestor:	Gmina Mińsk Mazowiecki ul. Chelmońskiego 14 05-300 Mińsk Mazowiecki
Faza:	PROJEKT STAŁEJ ORGANIZACJI RUCHU
Branża:	INŻYNIERIA RUCHU
Projektował:	mgr inż. Bartłomiej Małetka
Opracował:	tech. Rafał Polak
Data opracowania:	marzec 2011
Rys. nr:	OR - 03

DROGA WOJEWÓDZKA NR 802
odc. od km 4+200 do km 4+800

ARKUSZ NR 9

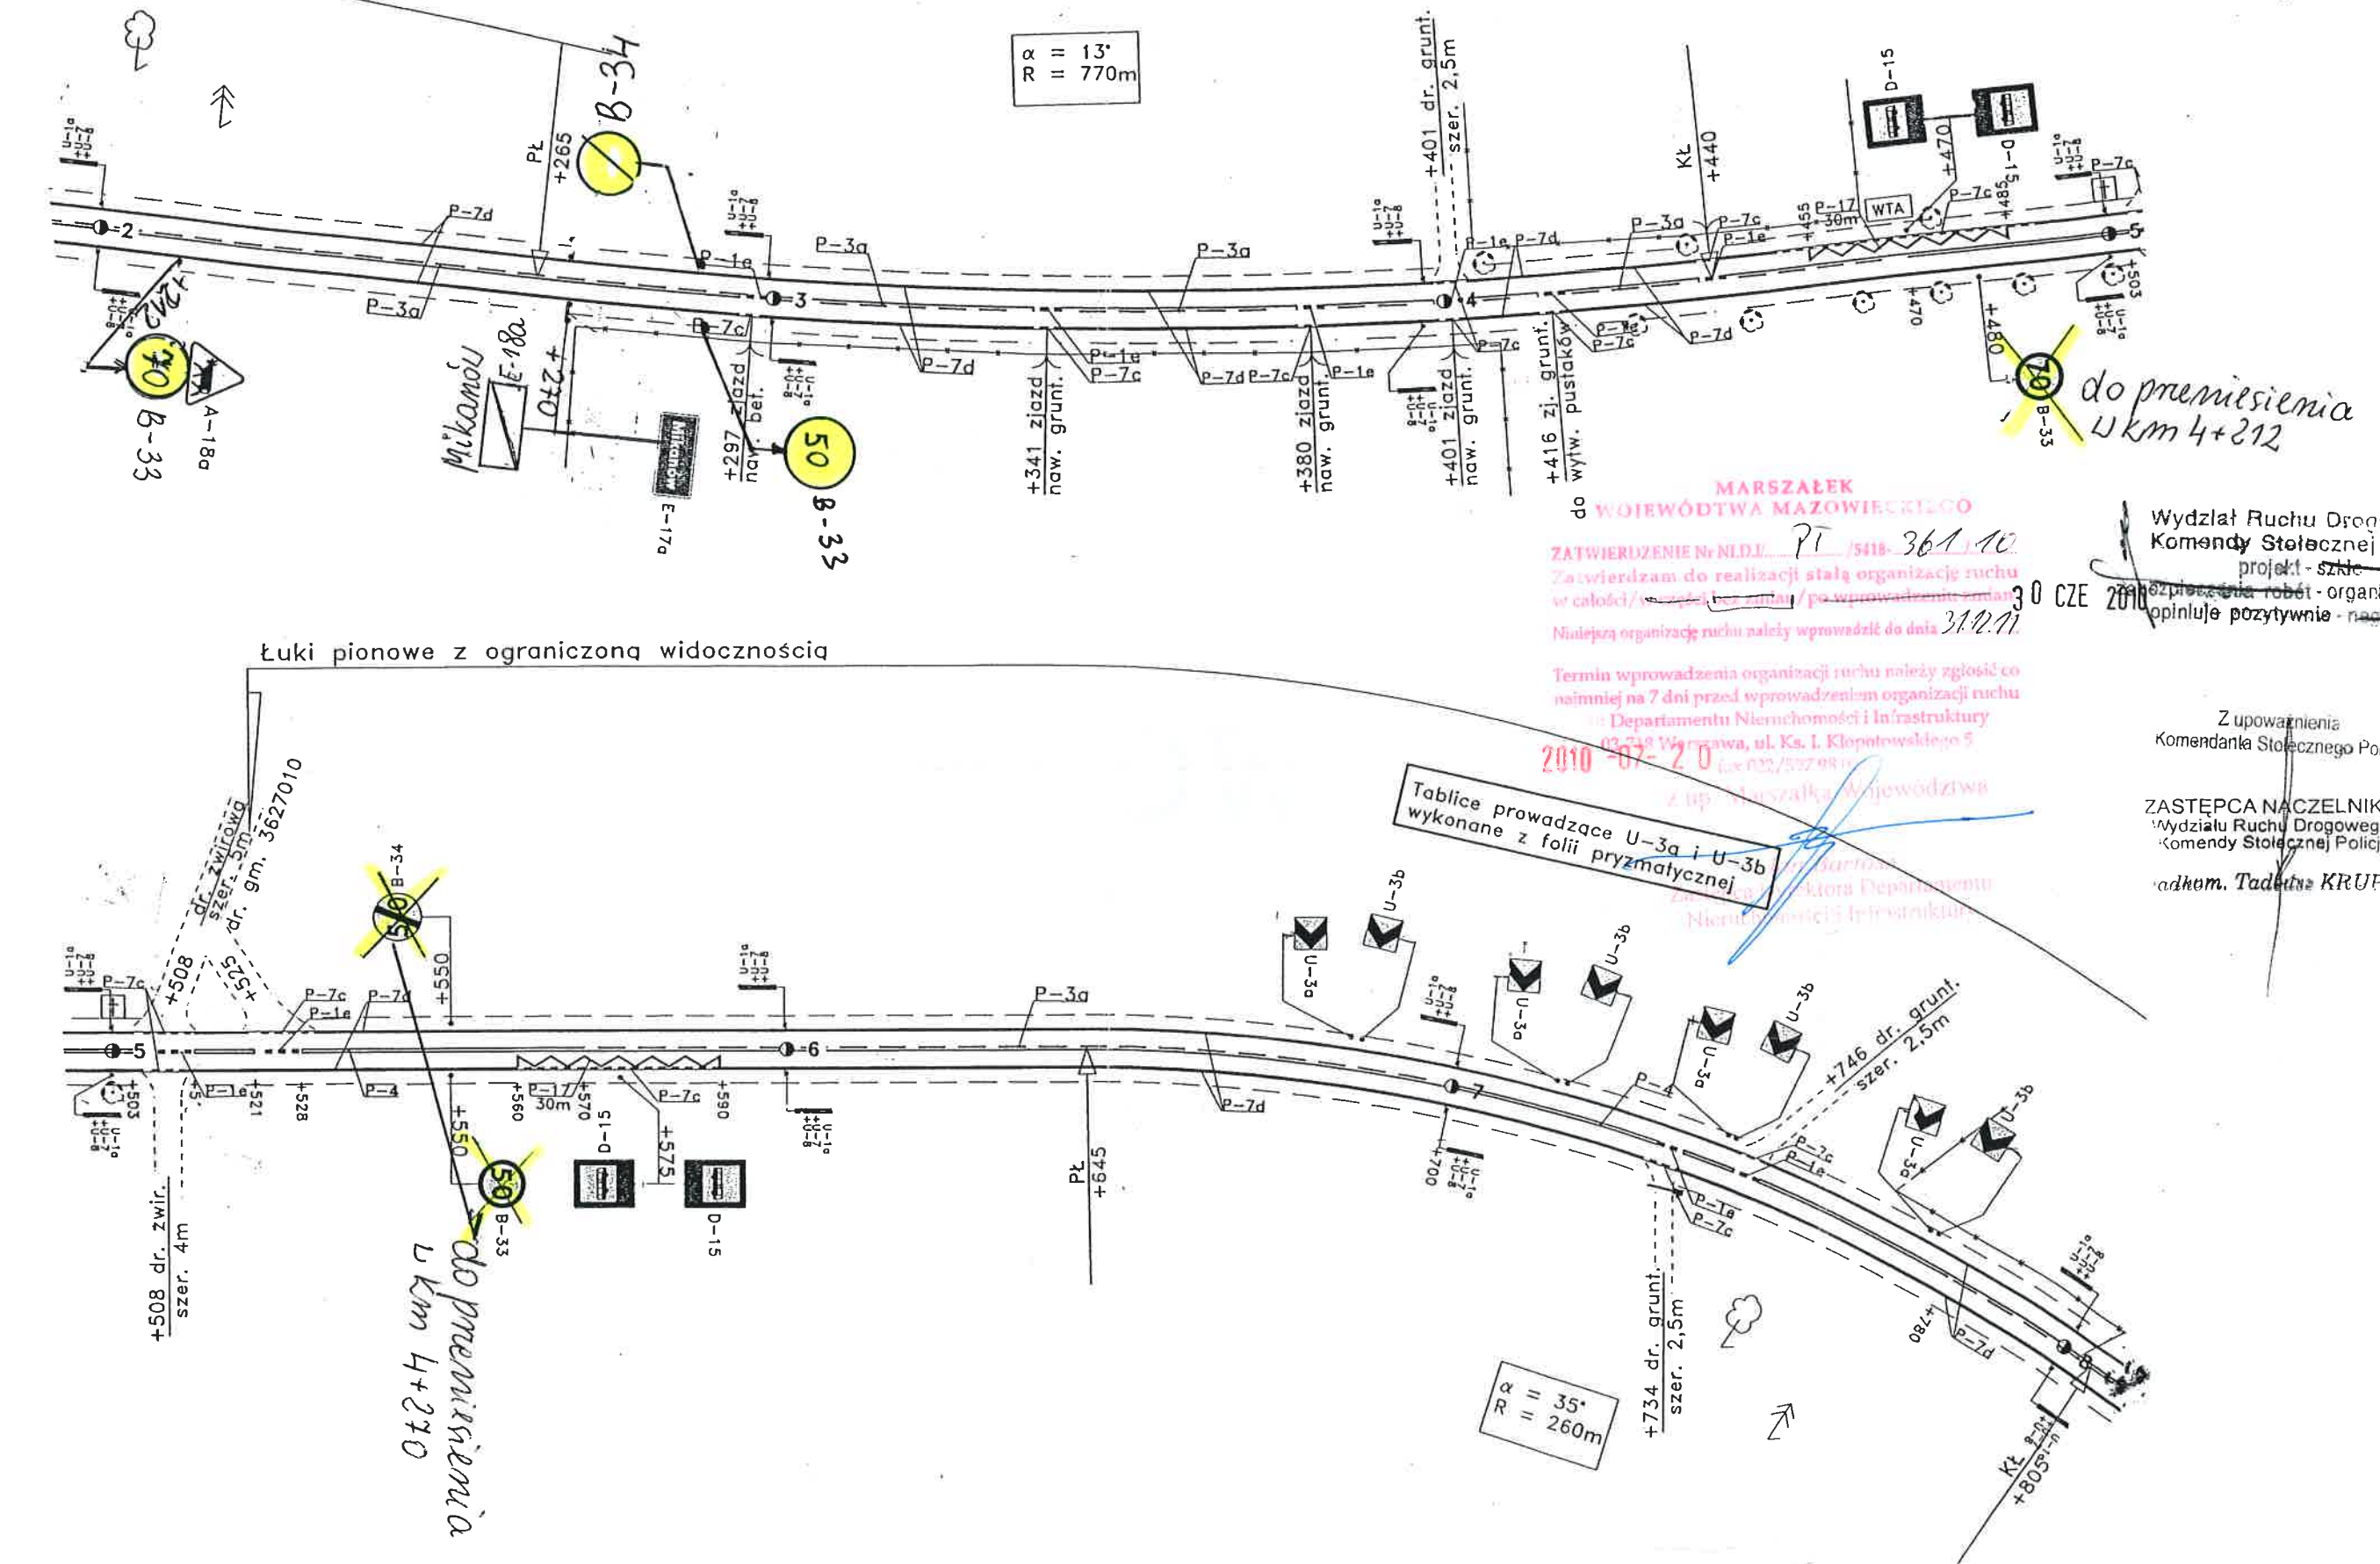

MARSZAŁEK
WOJEWÓDZTWA MAZOWIECKIEGO
ZATWIERDZENIE N.N.D.L. PT /5418-361/10
Zatwierdzam do realizacji stałą organizację ruchu
w całości /w części /po wprowadzeniu zmian /
Niniejszą organizację ruchu należy wprowadzić do dnia 31.12.11

Termin wprowadzenia organizacji ruchu należy zgłosić co
najmniej na 7 dni przed wprowadzeniem organizacji ruchu
Departamentu Nieruchomości i Infrastruktury
03-718 Warszawa, ul. Ka. I. Kłopotowskiego 5
tel. 022/537 98 10
2010-07-20

Tablice prowadzące U-3a i U-3b
wykonane z folii przyręcznej

Wydział Ruchu Drogowego
Komendy Stołecznej Policji
projekt - szkic
30 CZE 2010
opiniuje pozytywnie - negatywnie

Z upoważnienia
Komendantki Stołecznej Policji
ZASTĘPCA NACZELNIKA
Wydziału Ruchu Drogowego
Komendy Stołecznej Policji
adkom. Tadeusz KRUPA

Specjalista
ds. inżynierii ruchu
Małgorzata Babisiewicz


ARKUSZ NR 10

ZATWIERDZENIE

Departamentu Nieruchomości i Infrastruktury
03-718 Warszawa, ul. Ks. I. Kłopotowskiego 5 fax: 22/ 5979802


2006-07-07

mgr inż. *Michał Lesiński*
Kierownik Biura Inżynierii Ruchu

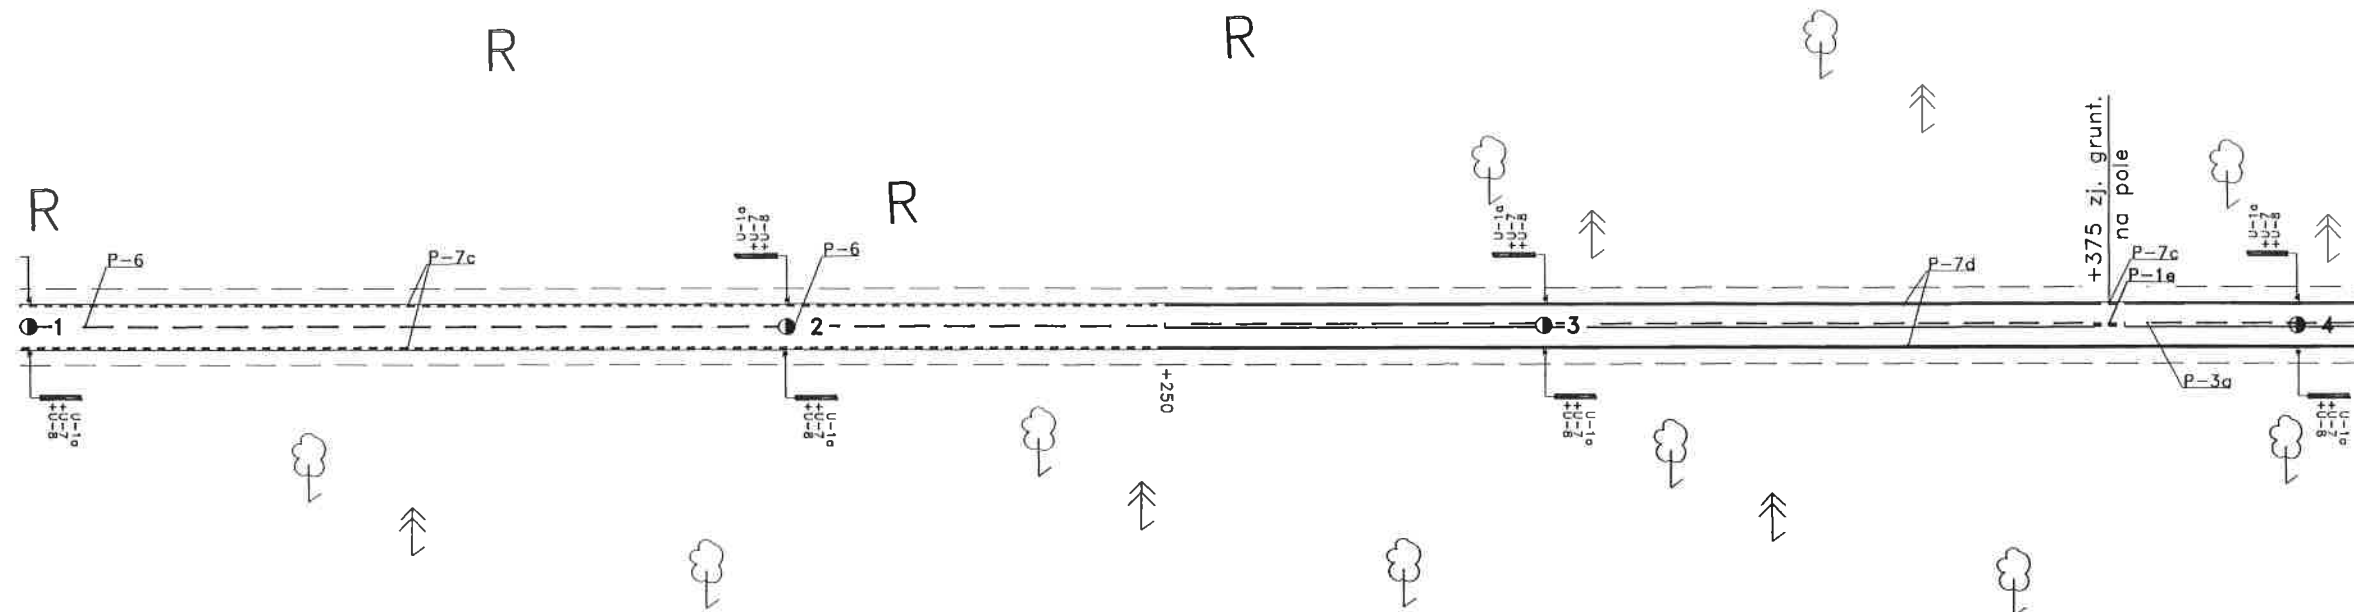[illegible]

DROGA WOJEWÓDZKA NR 802
odc. od km 5+400 do km 6+000

ARKUSZ NR 11

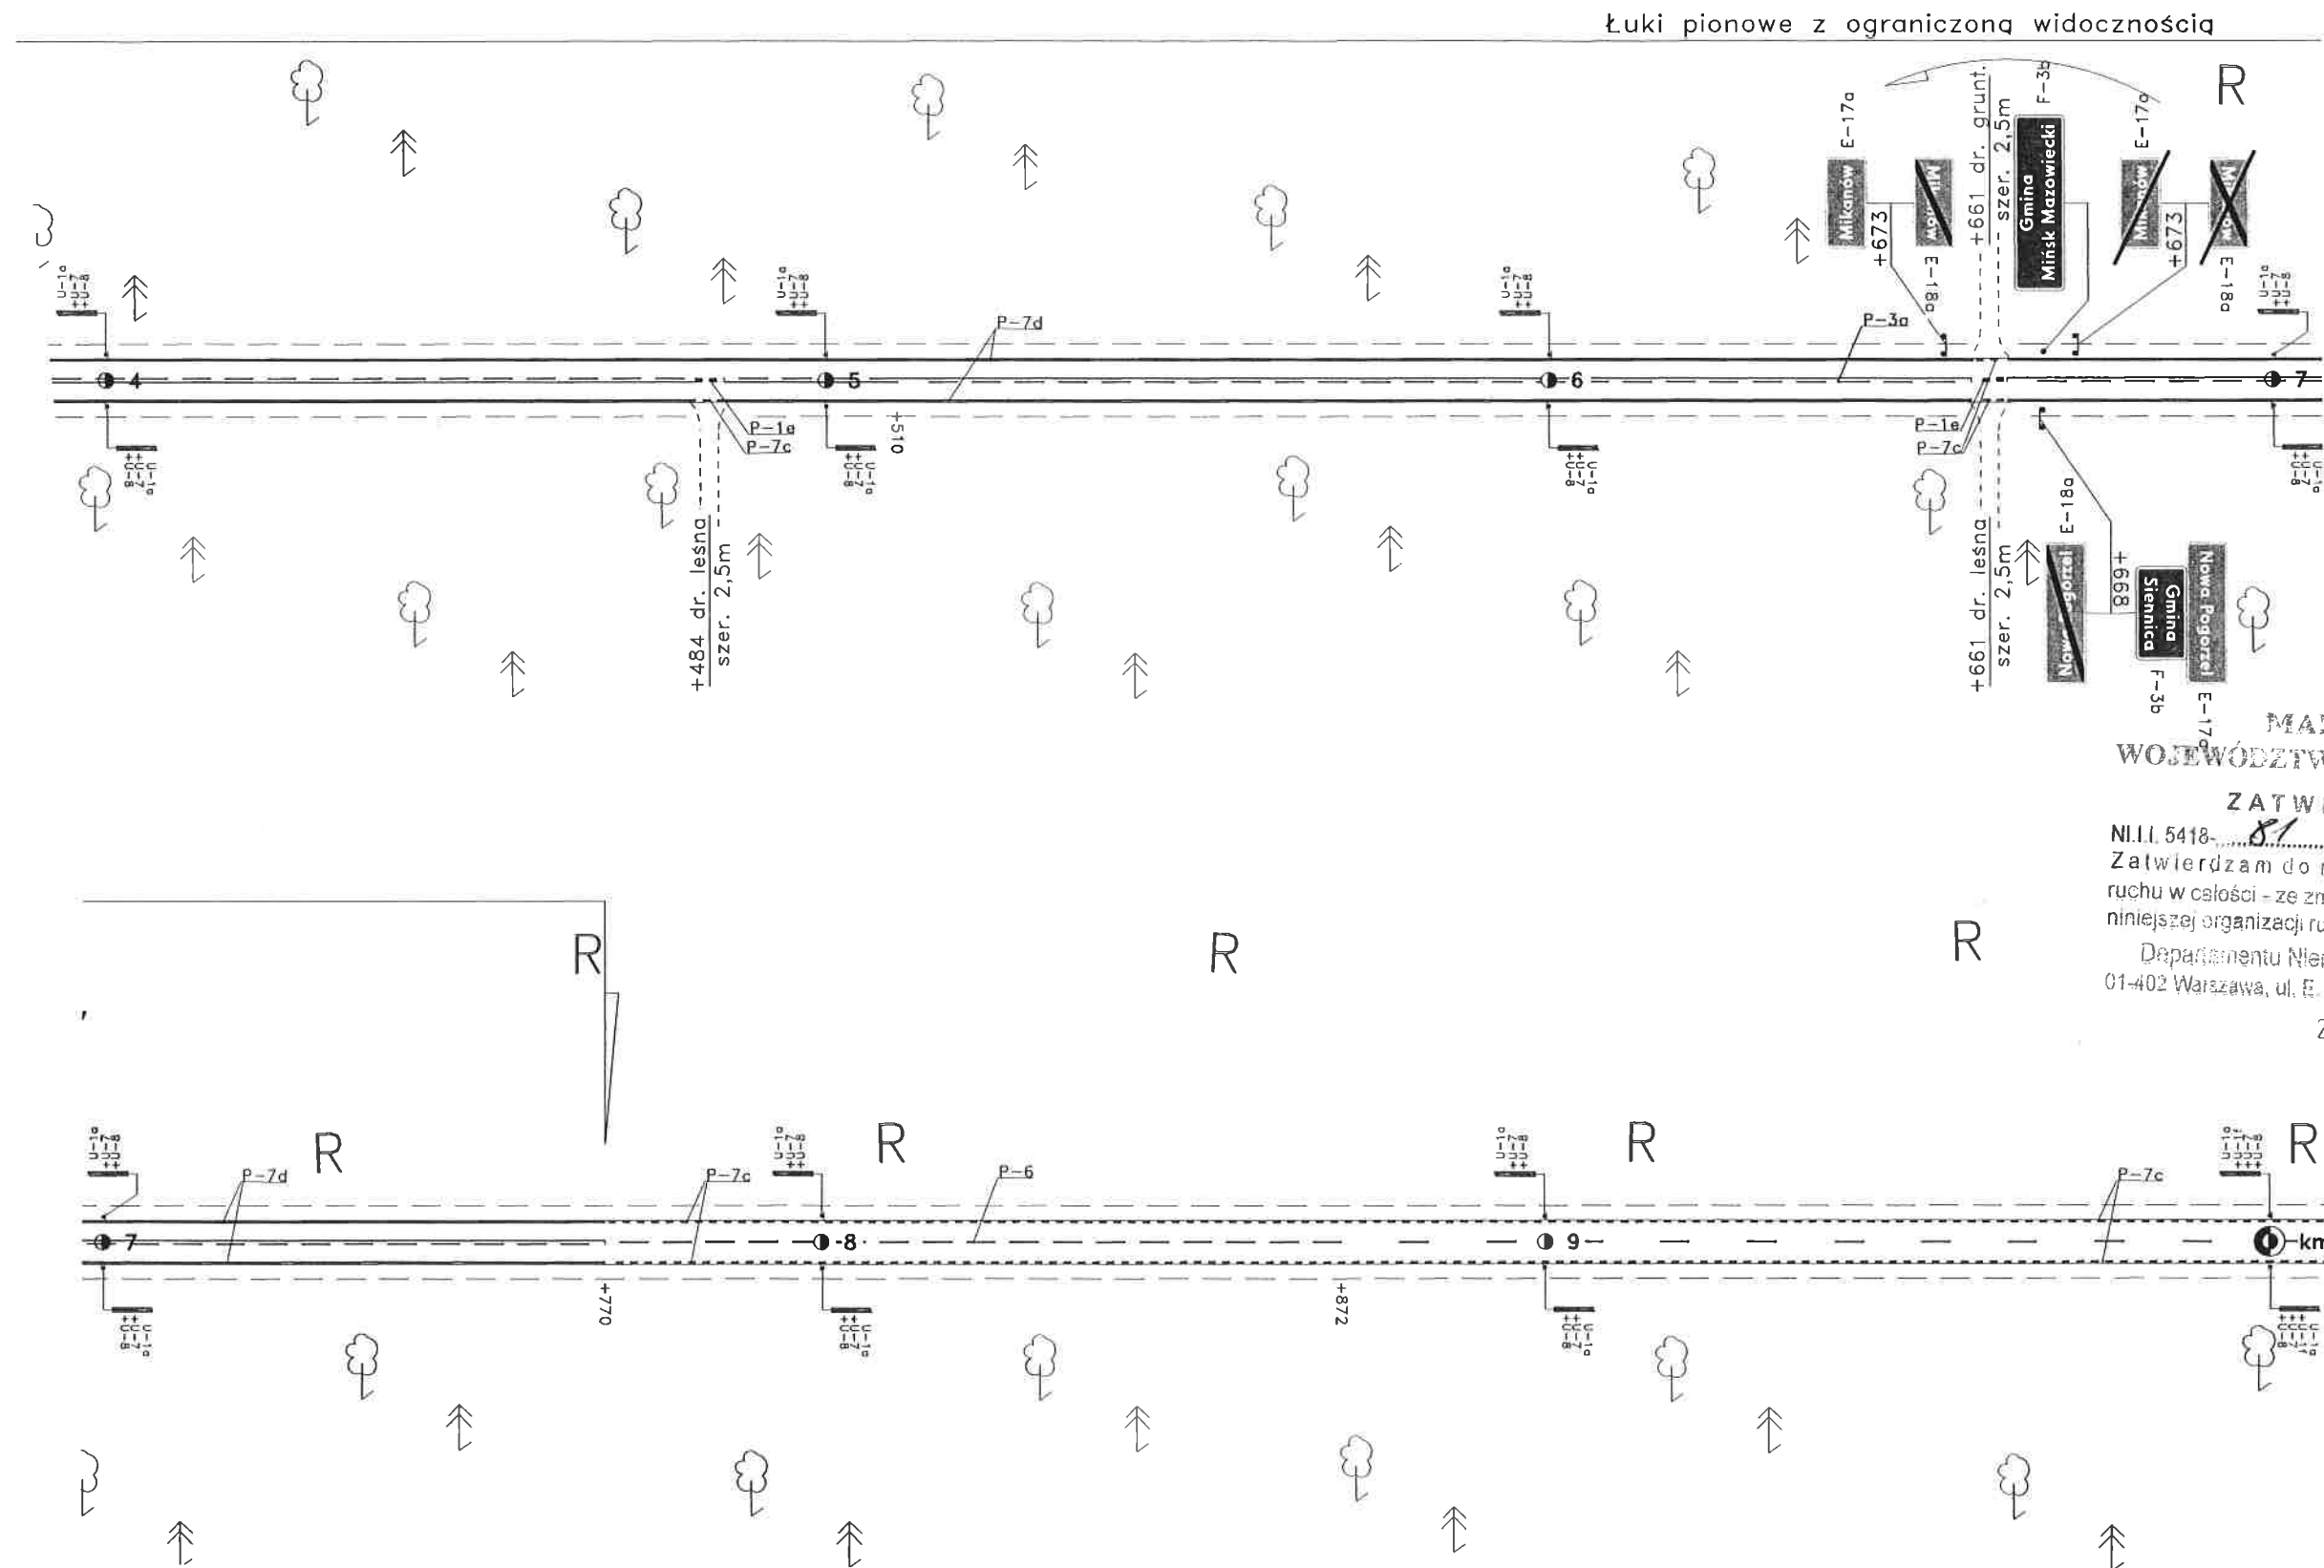

MARSZAŁEK
WOJEWÓDZTWA MAZOWIECKIEGO

ZATWIERDZENIE

NI.LI. 5418-... 81... 06... ważne do 31.12.2017

Zatwierdzam do realizacji stałą organizację ruchu w całości - ze zmianami. Termin wprowadzenia niniejszej organizacji ruchu należy zgłosić do:

Departamentu Nieruchomości i Infrastruktury
01-402 Warszawa, ul. E. Ciołka 10 a fax: 022 533 10 02

Z up. Marszałka Województwa

mgr inż. Michał Łosiński
Kierownik Biura Inżynierii Ruchu


Profil
Grupa ARCADIS Polska

SKALA 1 : 1000

17

DROGA WOJEWÓDZKA NR 802
odc. od km 6+000 do km 6+600

ARKUSZ NR 12

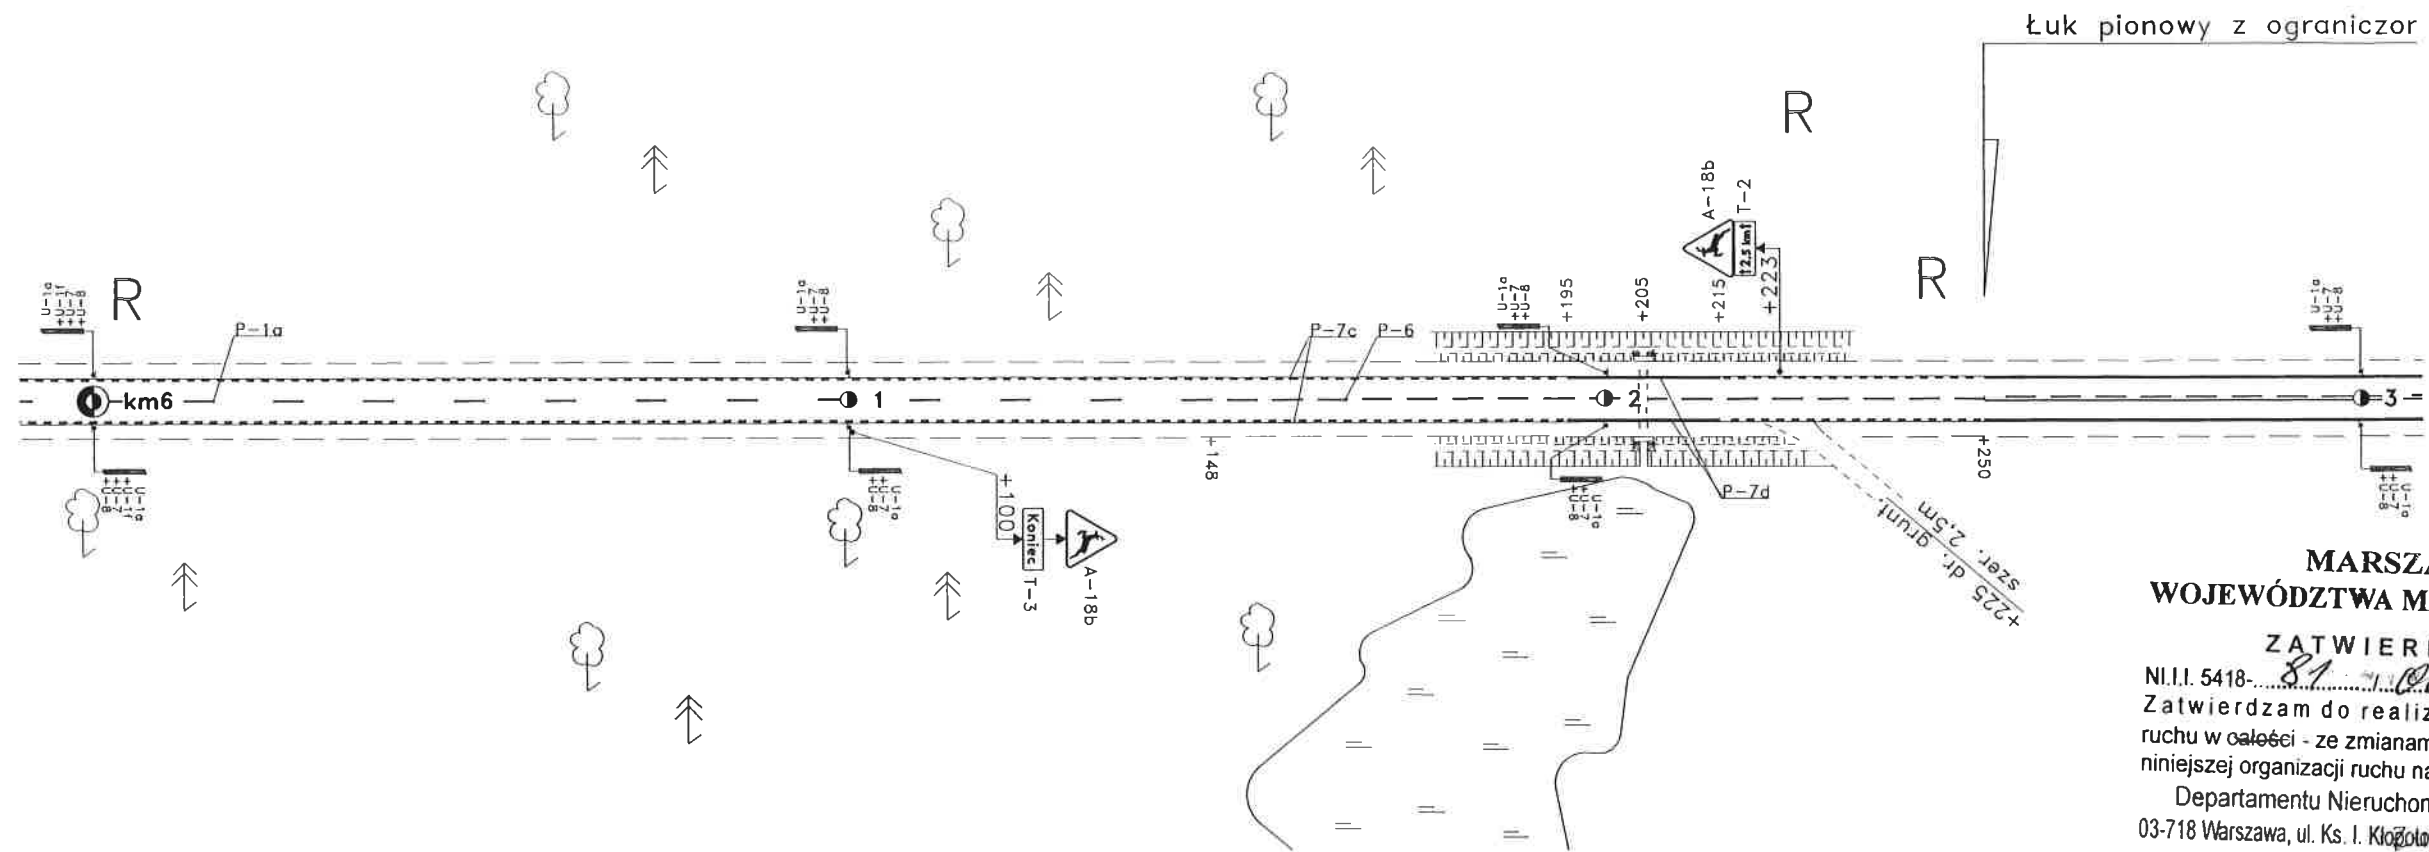

MARSZAŁEK
WOJEWÓDZTWA MAZOWIECKIEGO

ZATWIERDZENIE


NI.I.1. 5418-81-006-000 ważne do 31.12.2007
Zatwierdzam do realizacji stałą organizację
ruchu w całości - ze zmianami. Termin wprowadzenia
niniejszej organizacji ruchu należy zgłosić do:

Departamentu Nieruchomości i Infrastruktury
03-718 Warszawa, ul. Ks. I. Kłopotowskiego 5, fax: 022/ 5979802

2006-07-07

Łuk pionowy z mgr inż. Michał Lesiński
Kierownik Biura Inżynierskiego Ruchu

liczoną widocznością

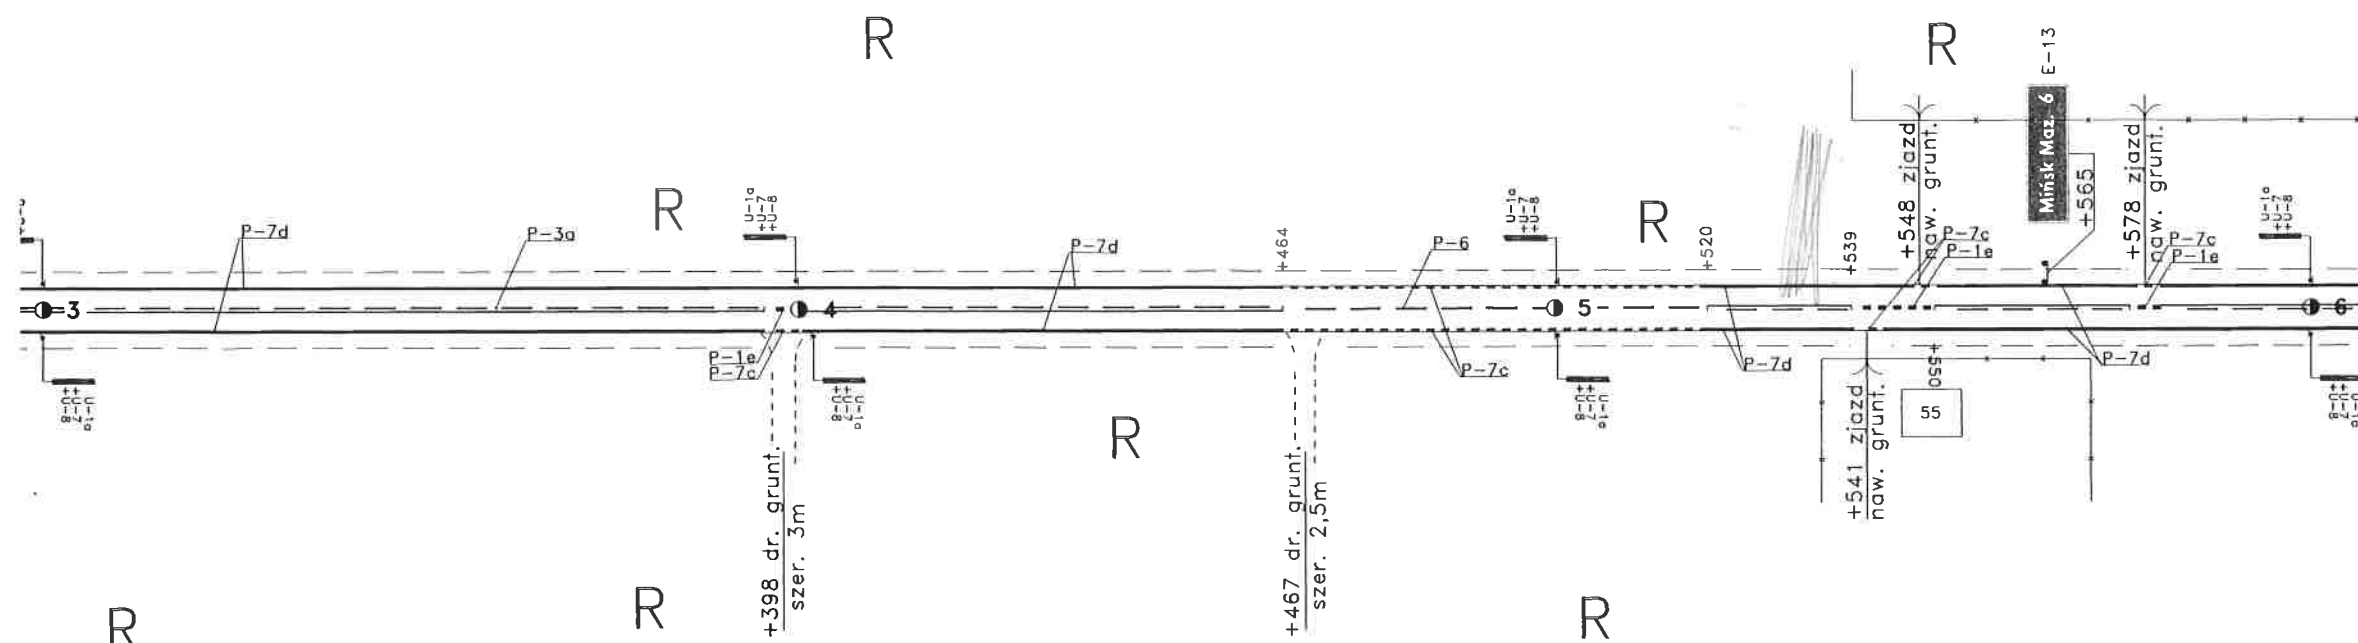

Profil
Grupa ARCADIS Polska

SKALA 1 : 1000

18


Tomasz Łeścański
Zastępca Dyrektora Departamentu
Planowania i Infrastruktury
dla Transportu Drogowego



P.W. B. U. I.
Tomasz Samson

**Stala organizacja ruchu po wybudowaniu
zjazdu indywidualnego z drogi wojewódzkiej
802 na działkę nr 337/2**

~~KW WSKAZUJĄCE NA IZOSTANIE WISOCIZACJI~~

~~rochu należy zastosować znaki:~~

Pionowe: ~~wielkość: -~~

~~- typ folii -~~

Pozorne ~~..... -~~

~~DOŁOŻYĆ DO ISTNIEJĄCEGO~~

04 LIP. 2017


Łuk pionowy z

niezależnie zastosować znaki

Płynne - wielkość
 - typ ioni
 Pozostałe - wielkość / grubość warstwy /
 do stosować do styrefenu

12/4^D, 2015

Zup
 K
 N

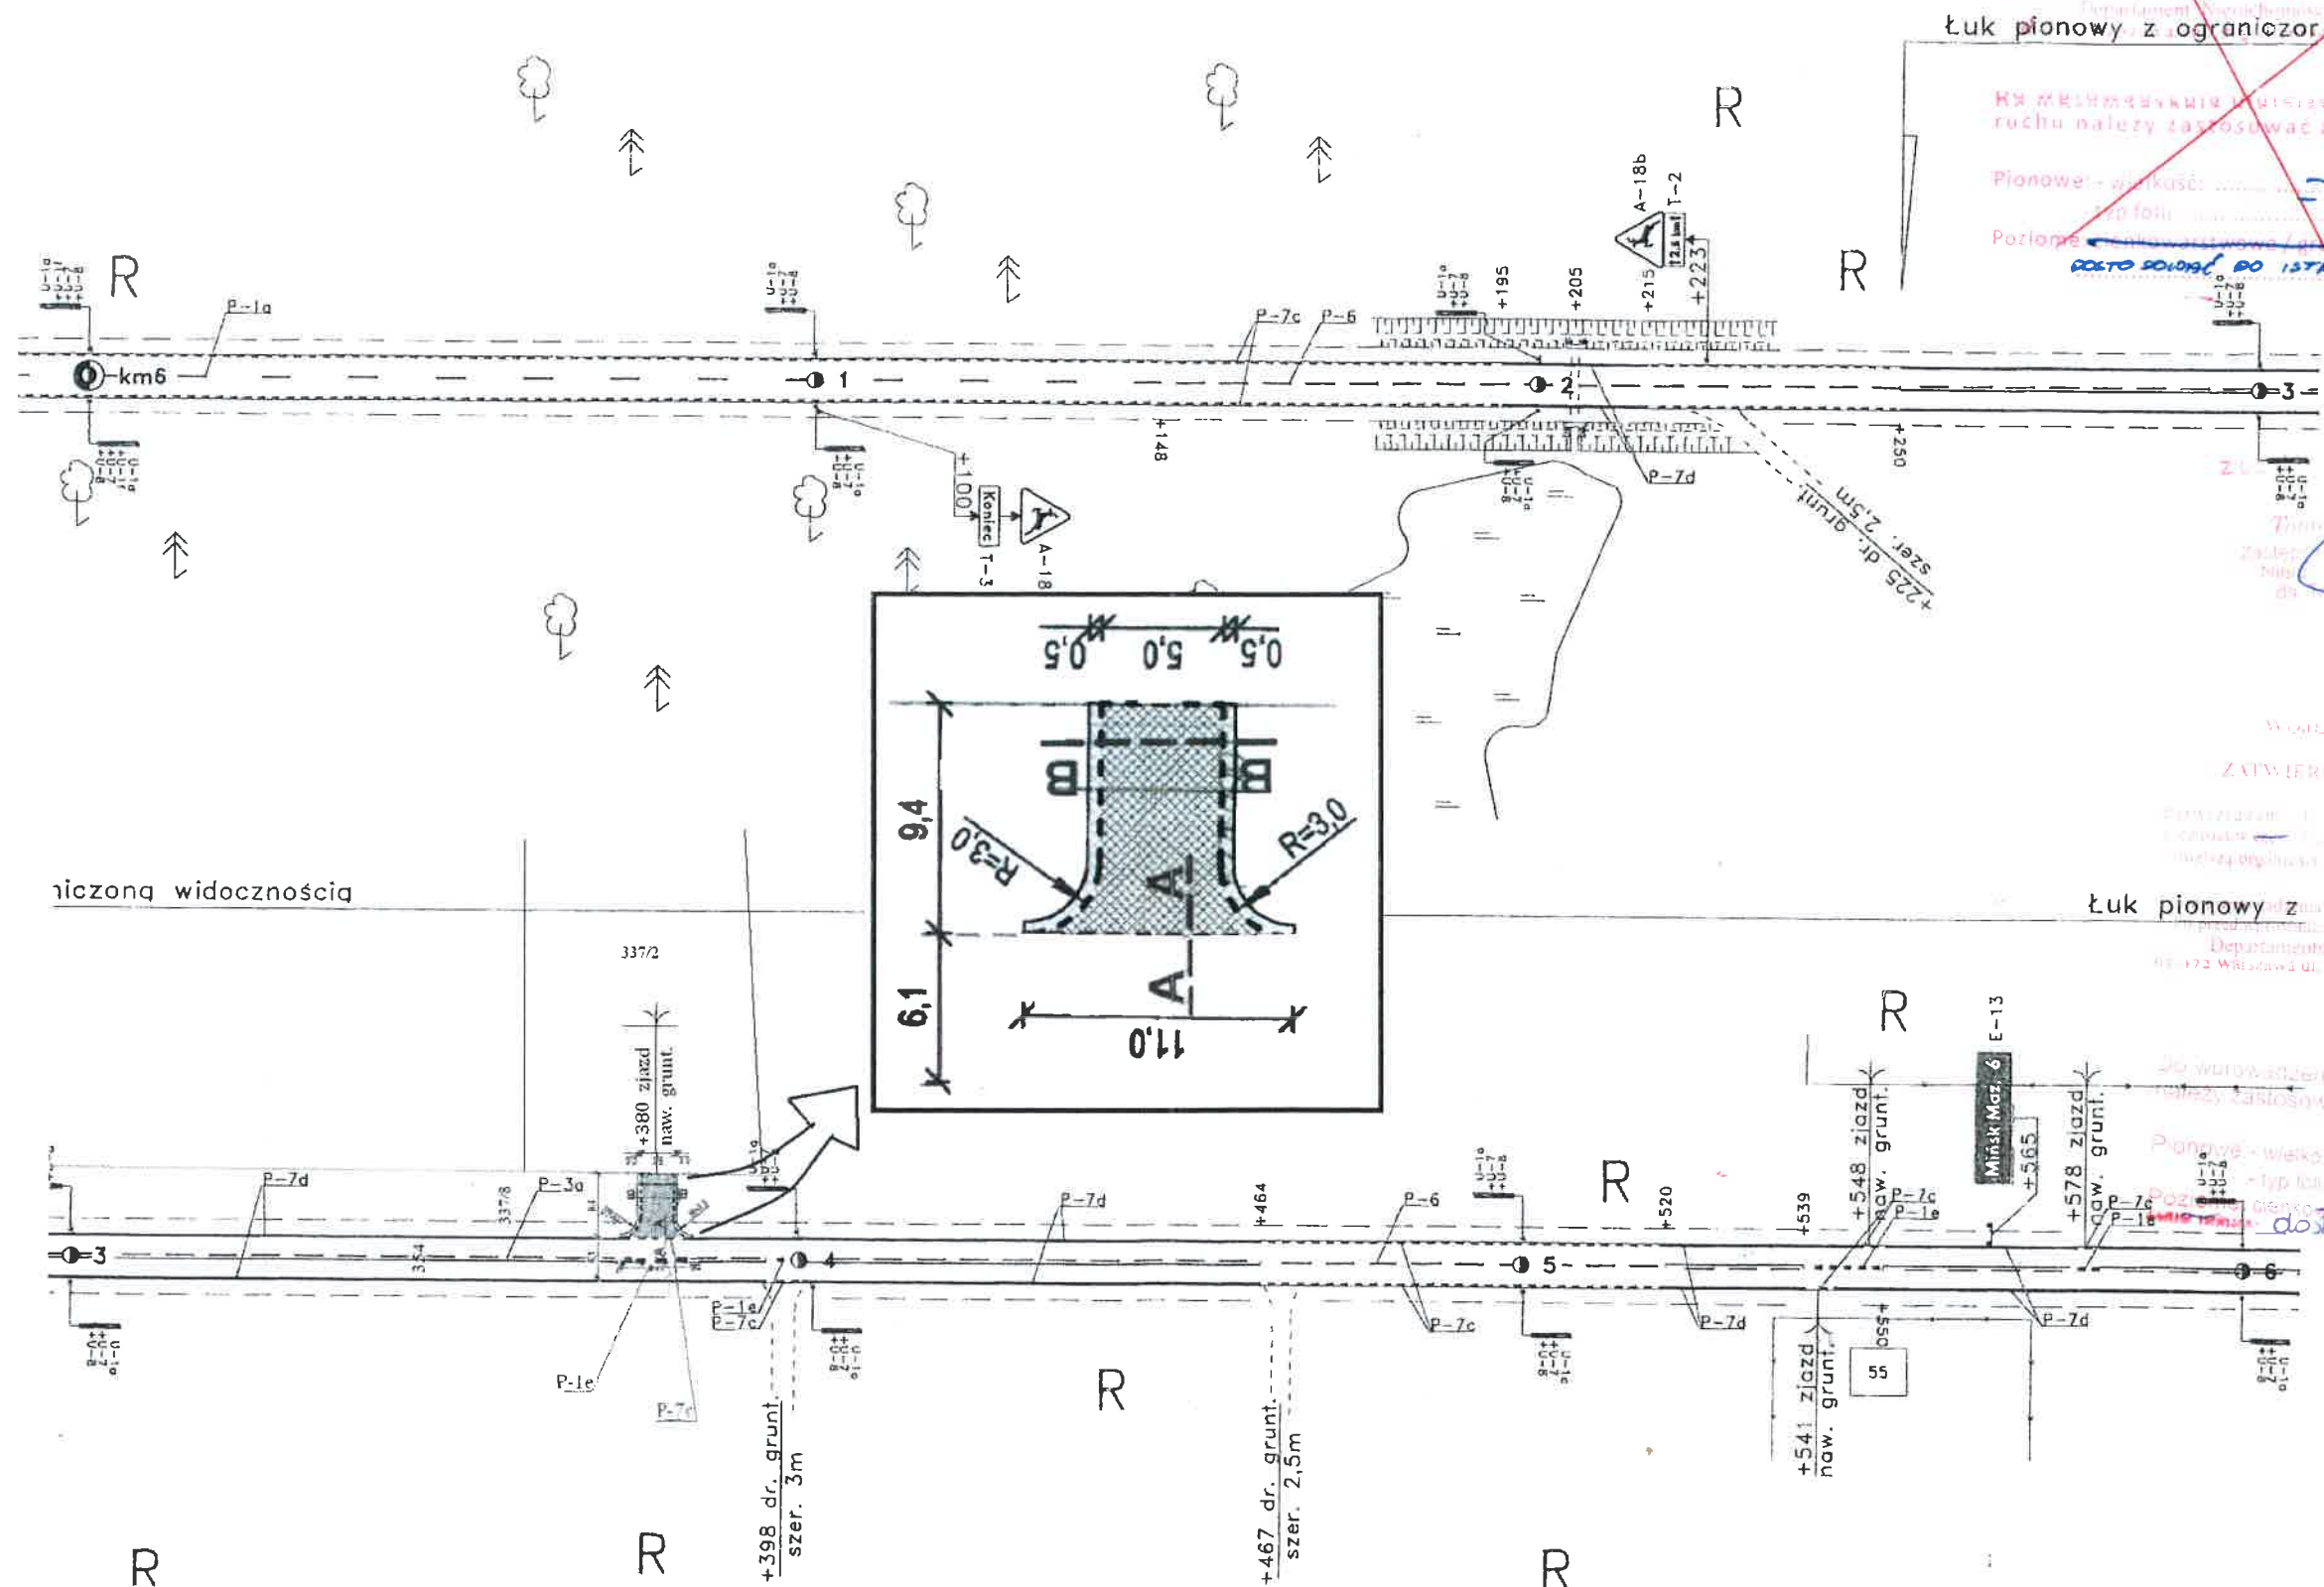

<p>Legenda:</p> <p>== - oznakowanie poziome istniejące</p> <p>--- - oznakowanie poziome projektowane</p>	Inwestor	Adrian Krasuski ul. Okrzei 20/17 05-300 Mińsk Mazowiecki		
	Obiekt	Budowa zjazdu indywidualnego z drogi wojewódzkiej nr 802 na dz. Nr 33/2 w m. Nowa Pogorzel gmina Siennica		
	Nazwa rysunku	Zmiana stałej organizacji ruchu		
	Data		Skala	1:1000