



Przekrój drogi

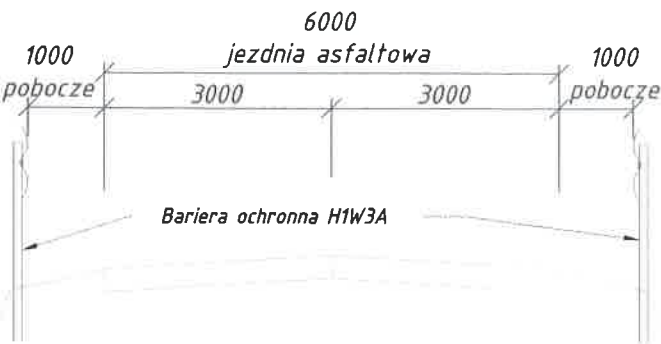

PLAN SYTUACYJNY


(skala 1:1000)

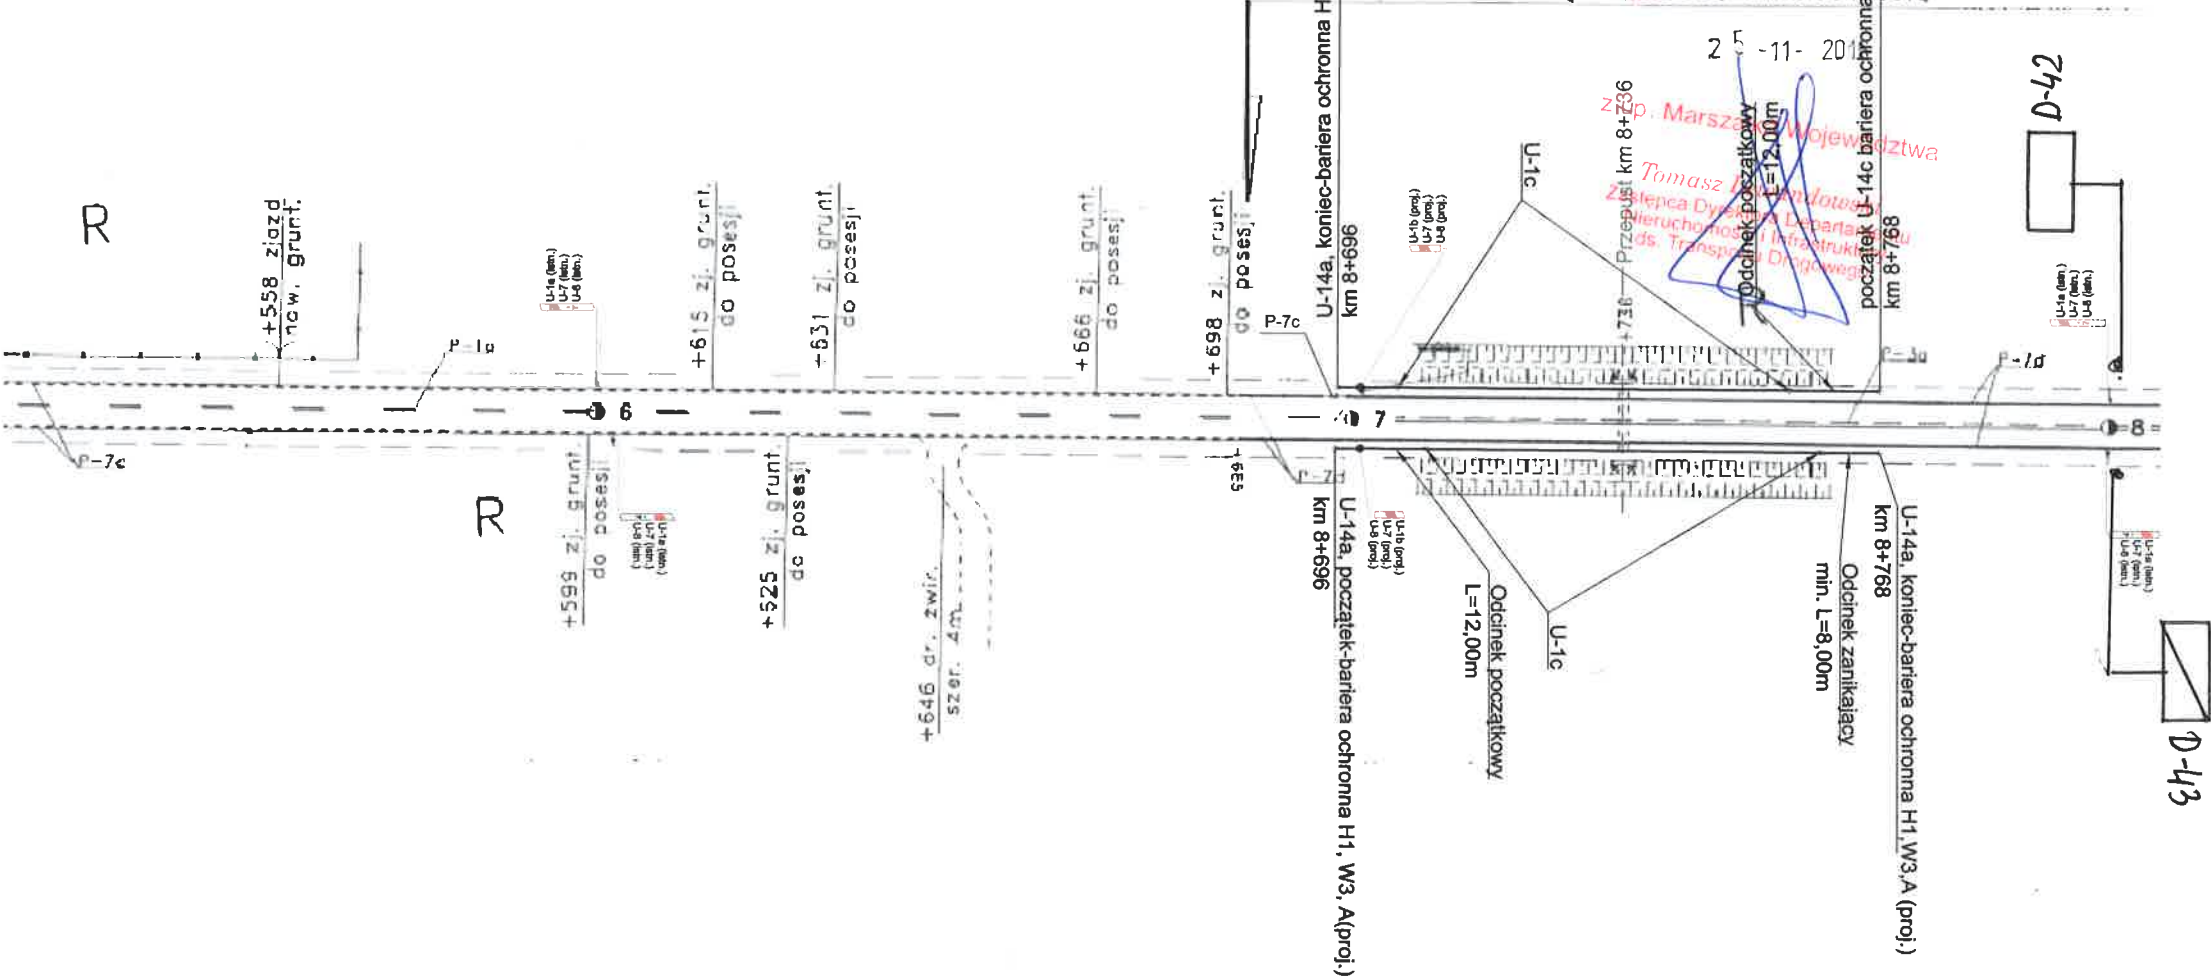

Uwaga:
Na odcinku projektowanego ustawienia barier ochronnych U-14a, wyposażonych w elementy odblaskow U-1c, zainwentaryzowano linie krawędziowe U-7d w związku z tym nie zachodzi potrzeba zaprojektowania dodatkowego oznakowania poziomego.


Zestawienie oznakowania pinowego istniejącego			Zestawienie oznakowania poziomego istniejącego			Urządzenie bezpieczeństwa ruchu		
L.p.	Znaki pionowe	Liczba [szt.]	L.p.	Znaki poziome	Długość [m]	Pow. [m²]	L.p.	rodzaj urządzenia
1	Typ A	0	1	Linia segregacyjna P-1a	185	44	1	U-14a Bariera ochronna H1, W3, A (projektowana)
2	Typ B	0	2	Linia segregacyjna ciągła P-2	0	0	2	U-1a U-1f U-7 U-8
3	Typ C	0	3	Linia segregacyjna P-3a	115	9	3	U-1a U-8 U-7
4	Typ D	1	4	Linia segregacyjna ciągła P-4	0	0	5	U-1a
5	Typ E	0	5	Linia ostrzegawcza P-6	0	0	5	U-1b U-8 U-7 (projektowany)
6	Typ F	0	6	Linia krawędziowa P-7c i P-7d	300	72	6	U-2
7	Typ G	0	7	Przejścia dla pieszych P-10	0	0	7	U-3
8	Typ T	0	8	Pow. wyłączone z ruchu P-21	0	0	8	U-9
9	Inne (nietypowe)	0	9	Inne	0	0	9	U-1c (projektowane)

Jednostka projektująca:



Domost Sp. z o.o.
ul. Kolejowa 30, 07-320 Małkonia
www.domost.eu

Investor:



Mazowiecki Zarząd Dróg Wojewódzkich w Warszawie

Uł. Mazowiecka 14, 00-048 Warszawa
tel. (22) 244 90 00 do 12
fax (22) 244 90 13
dyrekcja@mzdwr.pl
www.mzdwr.pl

Zadanie: Poprawa bezpieczeństwa ruchu w pasie drogi wojewódzkiej nr 802 km 1+772 miejscowość Mińsk Mazowiecki oraz km 8+698 miejscowość Siennica poprzez ustawienie barier energochłonnych na istniejących przepustach.

Nr drogi: DW nr 802 / Pikietaż rysunku: od km 8+500 do 8+800

Etap: **STAŁA ORGANIZACJA RUCHU**

Temat: Plan sytuacyjny oznakowania.

Funkcja	Imię i nazwisko	Podpis	Data:	Skala:	Nr rysunku:
Projektował:	Jonasz Jan	Janec	październik 2016	1:1000	02.b

MARSZAŁEK
WOJEWÓDZTWA ŁĄZOWIECKIEGO

ZATWIERDZENIE Nr NI-D-1.8022.1 *598.2017.26*

Zatwierdzam do realizacji stałą organizację ruchu
w całości lub części bez zmian / po wprowadzeniu zmian.
Niniejszą organizację ruchu należy wprowadzić do dnia *21.11.18*

Termin wprowadzenia organizacji ruchu należy zgłosić co najmniej na
7 dni przed wprowadzeniem organizacji ruchu do:
Departamentu Nieruchomości i Infrastruktury
03-472 Warszawa ul. B. Dąbrowskiego 100-102 tel. 022-5979502


Wprowadzenia niniejszej organizacji ruchu
należy zastosować znaki:

Pionowe - wielkość: *SREDNIA*
typ folii: *...*
Pozycyjne - wielkość: *...*
typ folii: *...*

29 LIS. 2017



2 up. Marszałka Województwa

Tomasz Łukaszewski
Zastępca Dyrektora Departamentu
Nieruchomości i Infrastruktury
ds. Transportu Drogowego

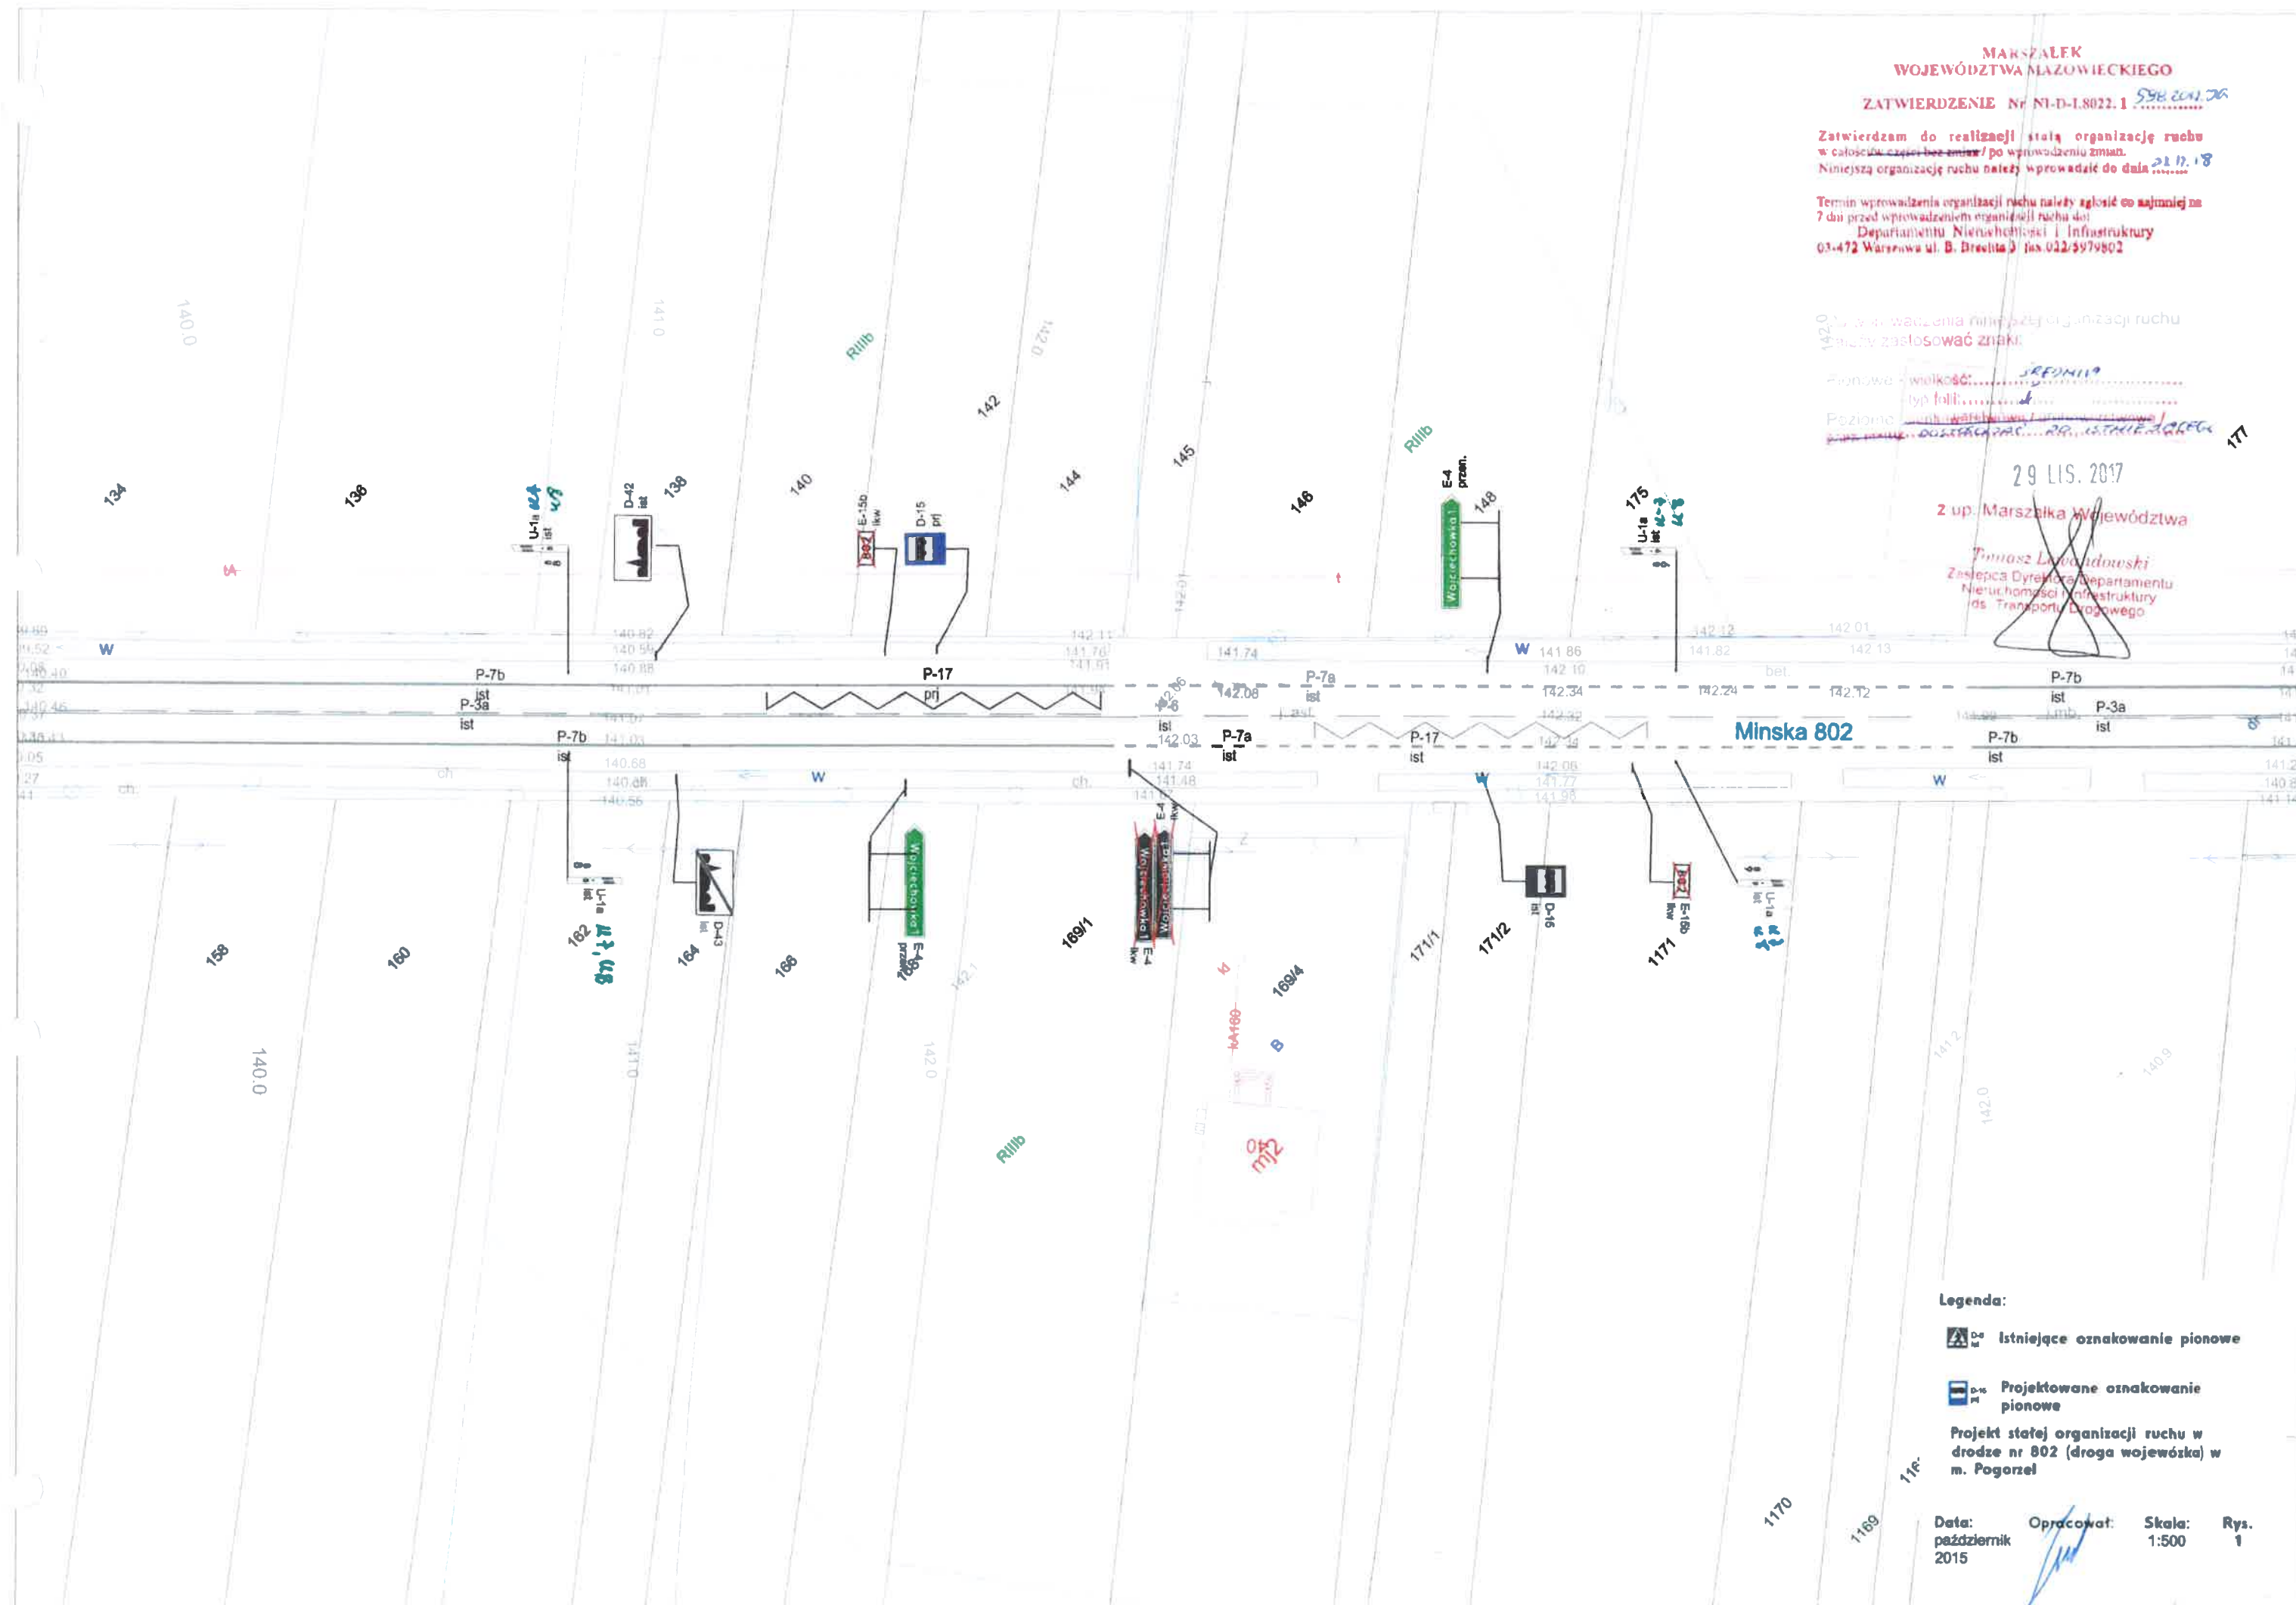

NI.I.1. 5418 89-106 ważne do 31.12.2007
Zatwierdzam do realizacji stałą organizację
ruchu w całości - ze zmianami. Termin wprowadzenia
niniejszej organizacji ruchu należy zgłosić do:
Departamentu Nieruchomości i Infrastruktury
03-718 Warszawa, ul. Ks. I. Kłopotowskiego 5 fax: 022 5979802
Z up. Marszałka Województwa

mgr inż. *Michał Lesiński*
Kierownik Biura Inżynierii Ruchu

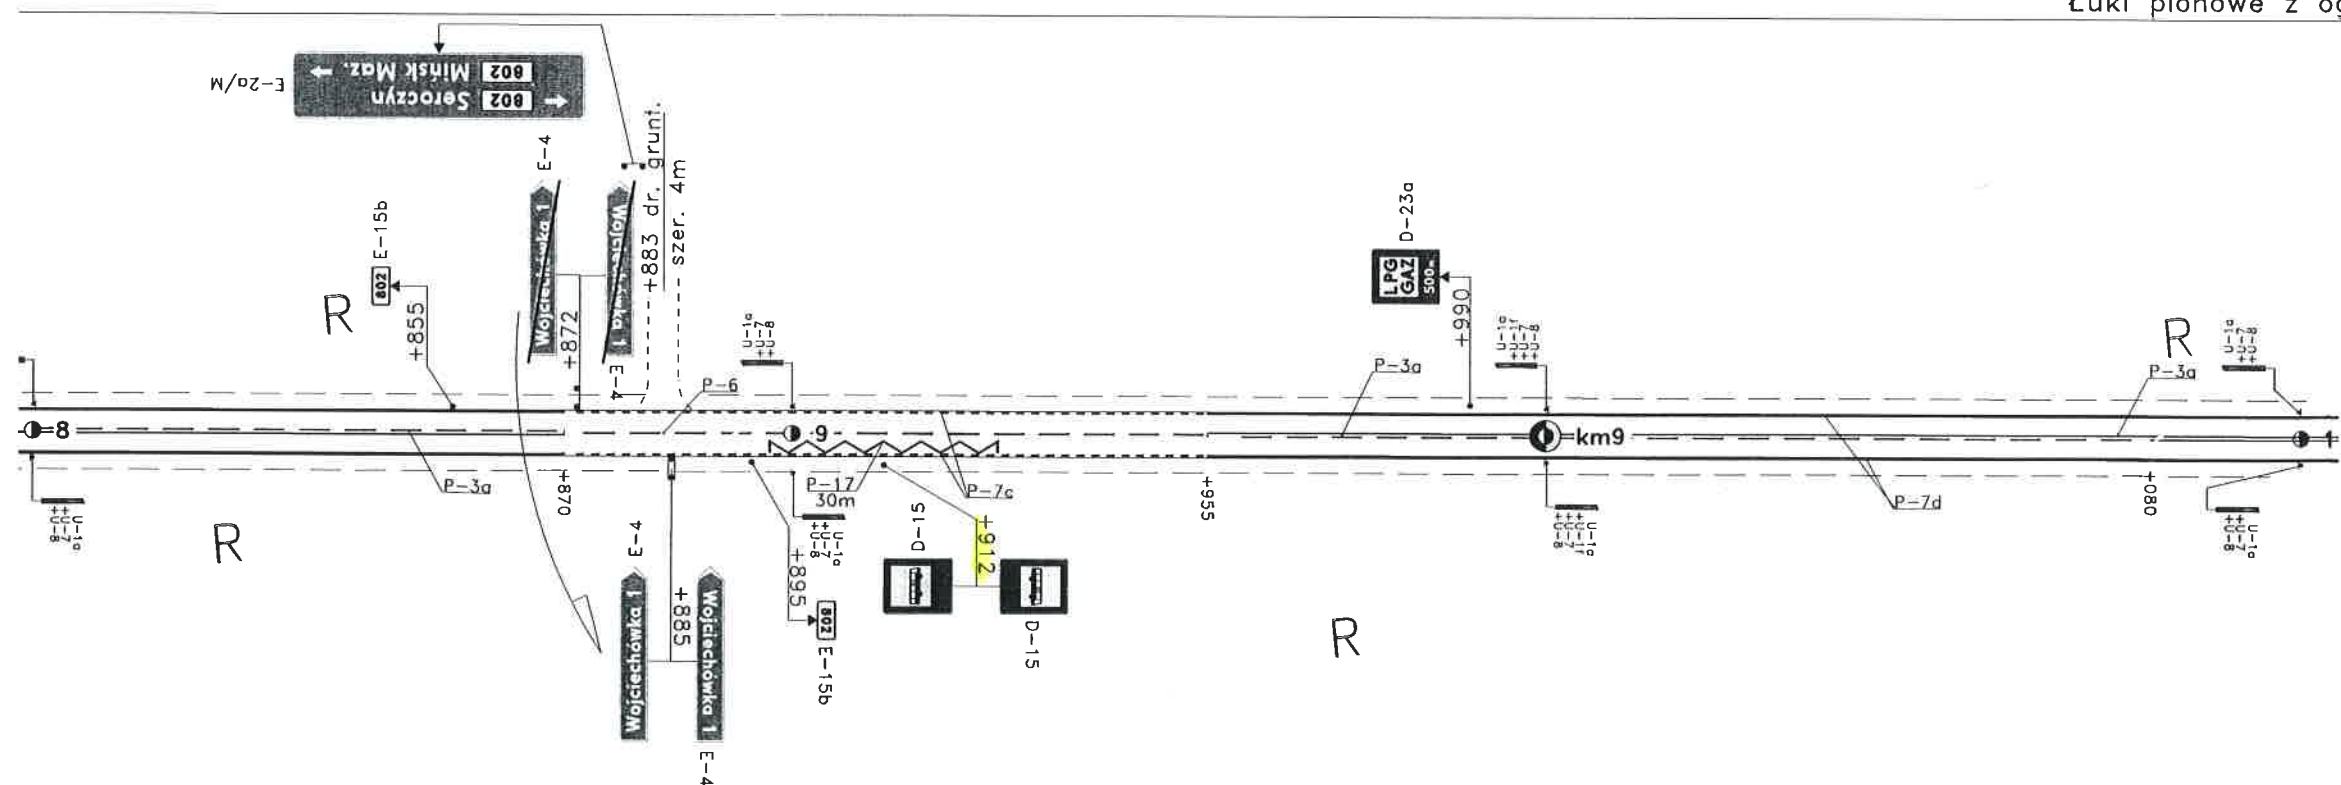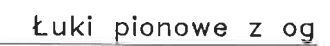

owe z ograniczoną widocznością

RU 2018/04/01/12/13/14/1042/


Pionowe: - wielkość:
- typ folii:
~~Poziome: pionowe / drzewce / drzewce~~



08 CZE. 2017

R

17

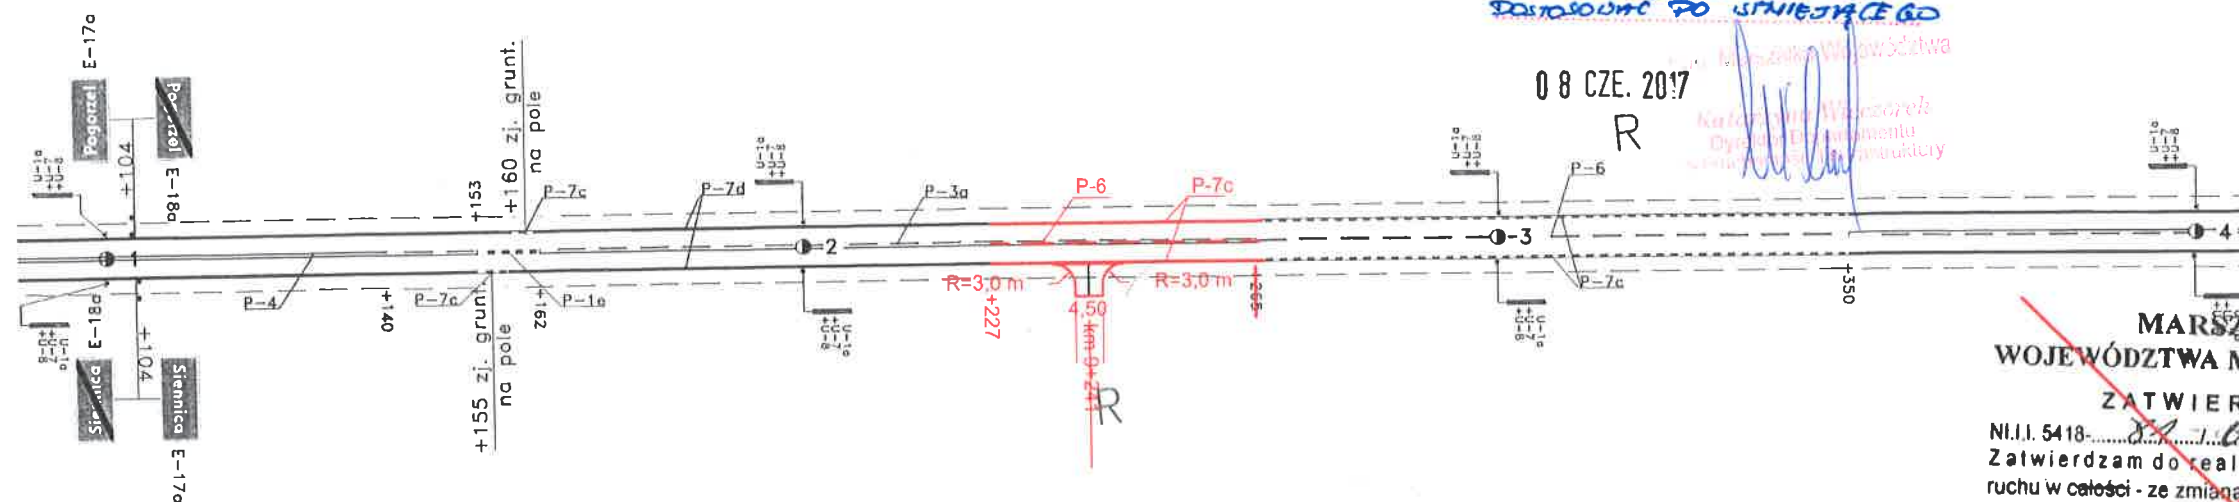

Łuki pionowe z ograniczoną widocznością

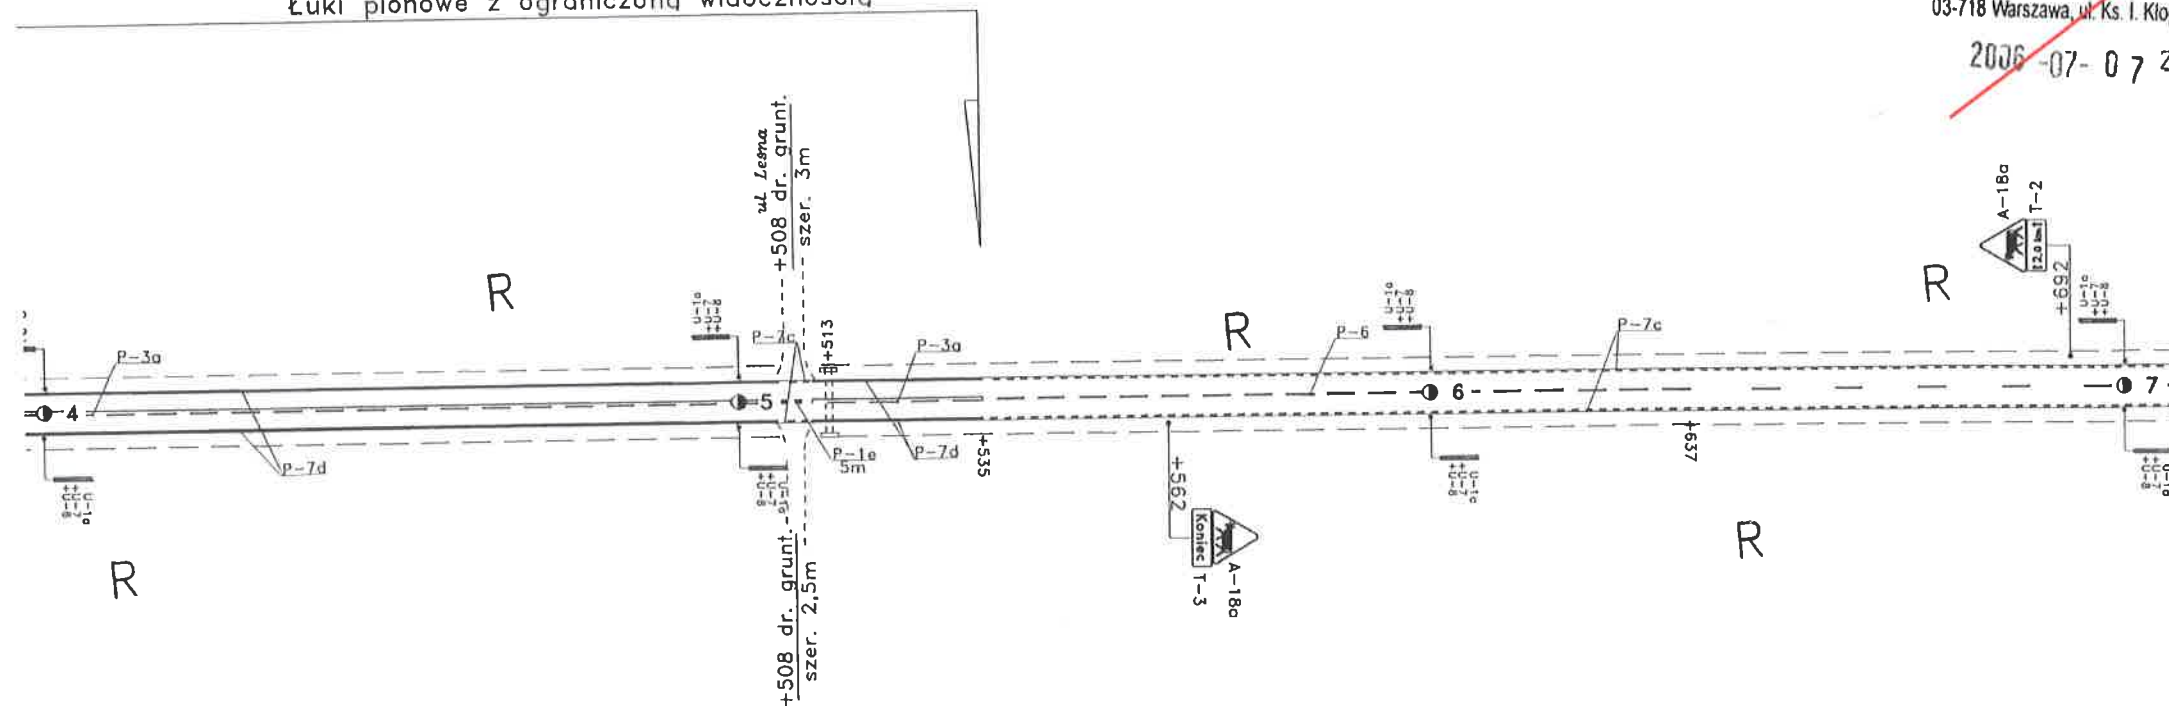

- projektowana zmiana oznakowania

Projekt zmiany stałej organizacji ruchu na drodze wojewódzkiej nr 802 w związku z budową wjazdu do działki nr ewid. 234/2 w m. Siennica, powiat miński	Rys. nr 2
PROJEKT OZNAKOWANIA	Skala 1:1000
Maj 2017 r.	Opracował: P.W. B. U. I.


Tomaz Samson

wprowadzono dn 12.02.2020

Nazwa projektu: Budowa zjazdu publicznego z drogi wojewódzkiej nr 802 (ul. Mińska) do projektowanego budynku handlowo-usługowego na działce nr 259/4 i 259/3 w m. Siennica		Nr rys OR-2
05-332 Siennica; gm. Siennica; pow. miński; woj. mazowieckie; dz. nr 234/2, 259/3		Skala 1:500
Typ projektu Zmiana stałej organizacji ruchu		Data styczeń 2020
Projektant: mgr inż. Marcin Piłkarski Nr upr. WKP8371POODY15 w spec. drogowej	podpis: <i>Piłkarski</i>	

LEGENDA:

- granica działek
- istn. oznakowanie poziome
- istn. oznakowanie pionowe
- proj. oznakowanie pionowe

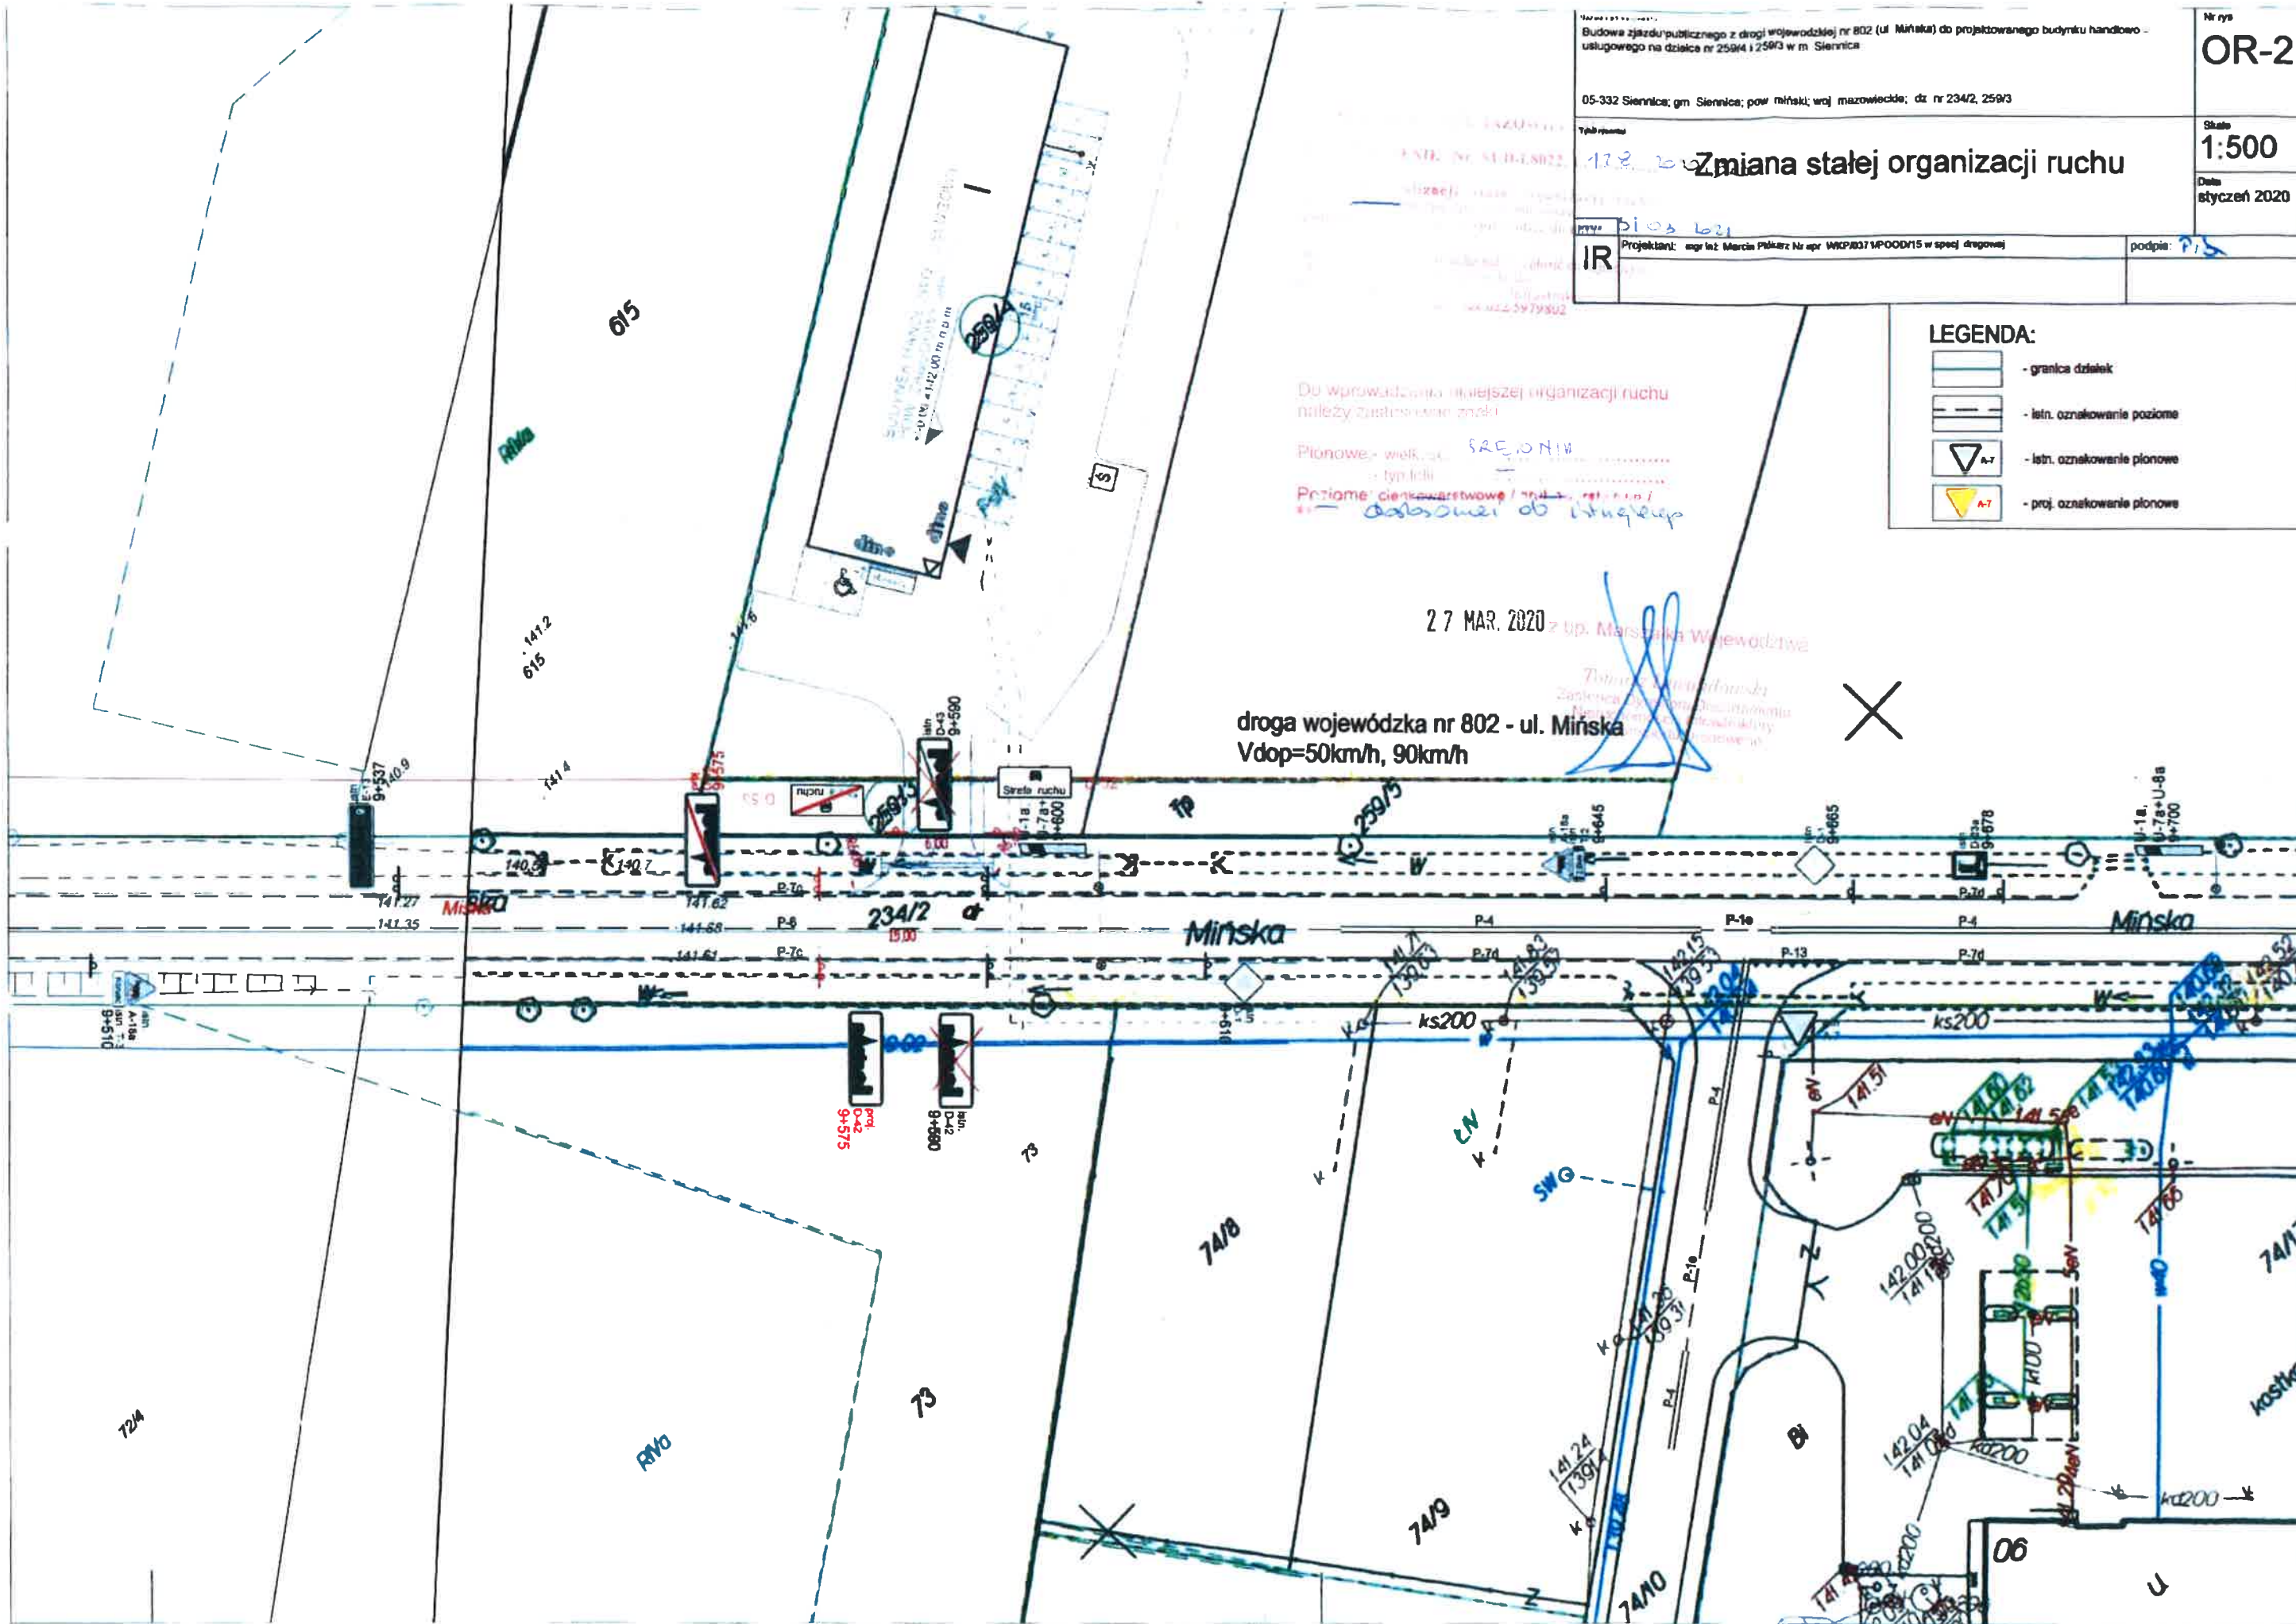

Wydział Ruchu Drogowego
Komendy Stołecznej Policji
projekt - ~~zakończony~~
zabezpieczenie robót - organizacja ruchu
opiniuje pozytywnie - ~~negatywnie~~

11 SIE. 2008

Z upoważnienia
Komendanta Stołecznej Policji

KIEROWNIK
sekcji Ruchu Drogowego
Wydziału Ruchu Drogowego KSP
podinsp. Adam PIOTROWSKI

MARSZAŁEK
WOJEWÓDZTWA MAZOWIECKIEGO

ZATWIERDZENIE

NI.DI.5418-235-08 ważne do 31.08.2009.

Zatwierdzam do realizacji stałą organizację
ruchu w całości - ze zmianami. Termin wprowadzenia
niniejszej organizacji ruchu należy zgłosić do:

Departamentu Nieruchomości i Infrastruktury


2008-08-20

z up. Marszałka Województwa

Zastępca Dyrektora Departamentu
Nieruchomości i Infrastruktury



MIŃSK MAZ. →

Jednostka projektowa:		SIGNUM - Inżynieria Ruchu	
ul. Kosynierów 8, 07-100 Węgrów, NIP: 824-158-71-32, Regon: 140773966			
Adres do korespondencji:			
ul. Fiedorfa 10/19, 03-984 Warszawa, tel.: 0-22 398 74 40, 0-606 397 433, fax 0-22 398 74 41, e-mail: signumir@aster.pl			
Projekt:		PROJEKT BUDOWLANY ZJAZDÓW DO STACJI PALIW PRZY DRODZE WOJEWÓDZKIEJ NR 802 W SIENNICY PROJEKT STAŁEJ ORGANIZACJI RUCHU	
Rysunek:		PLAN SYTUACYJNY	
Projektant: Robert Kucharek		Podpis:	
		Inwestor: Zdzisław Chruściński Calej 4, 21-460 Stoczek Łukowski	
		Skala: 1:500	
		Data: 07.2008	
		Nr rysunku: 2.1	

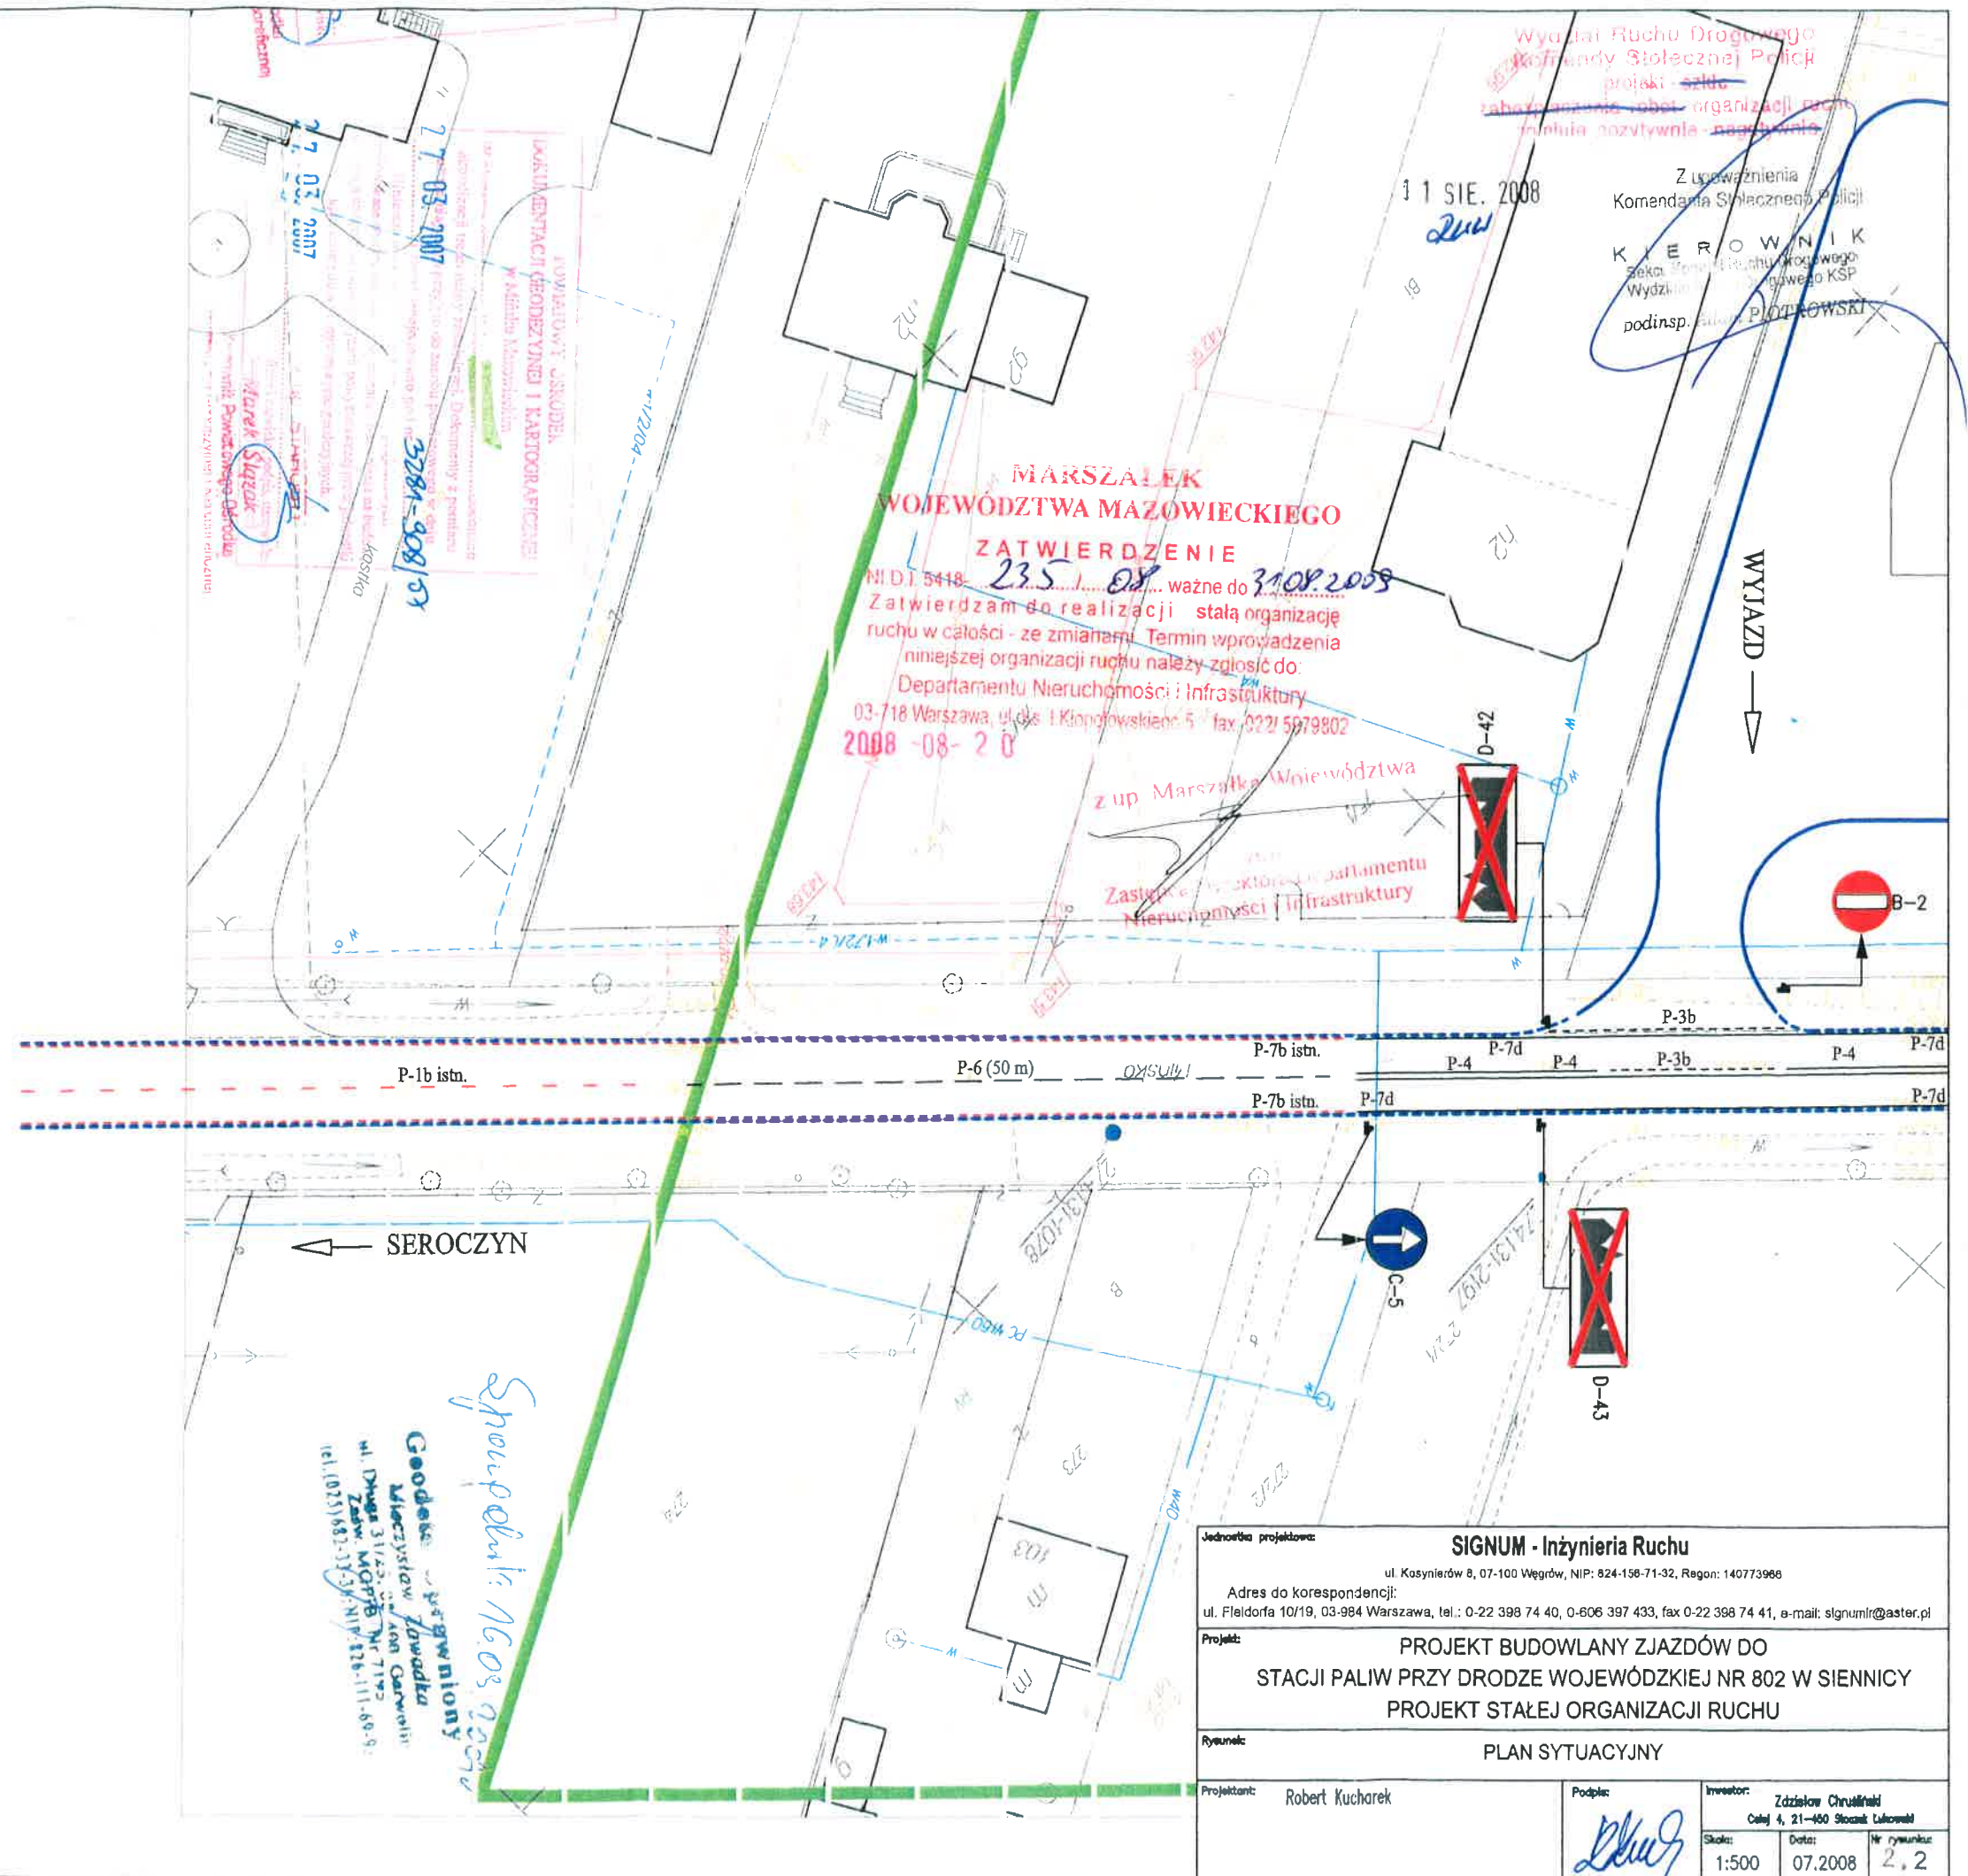


Minsk Maz 9 E-13 (1st.)


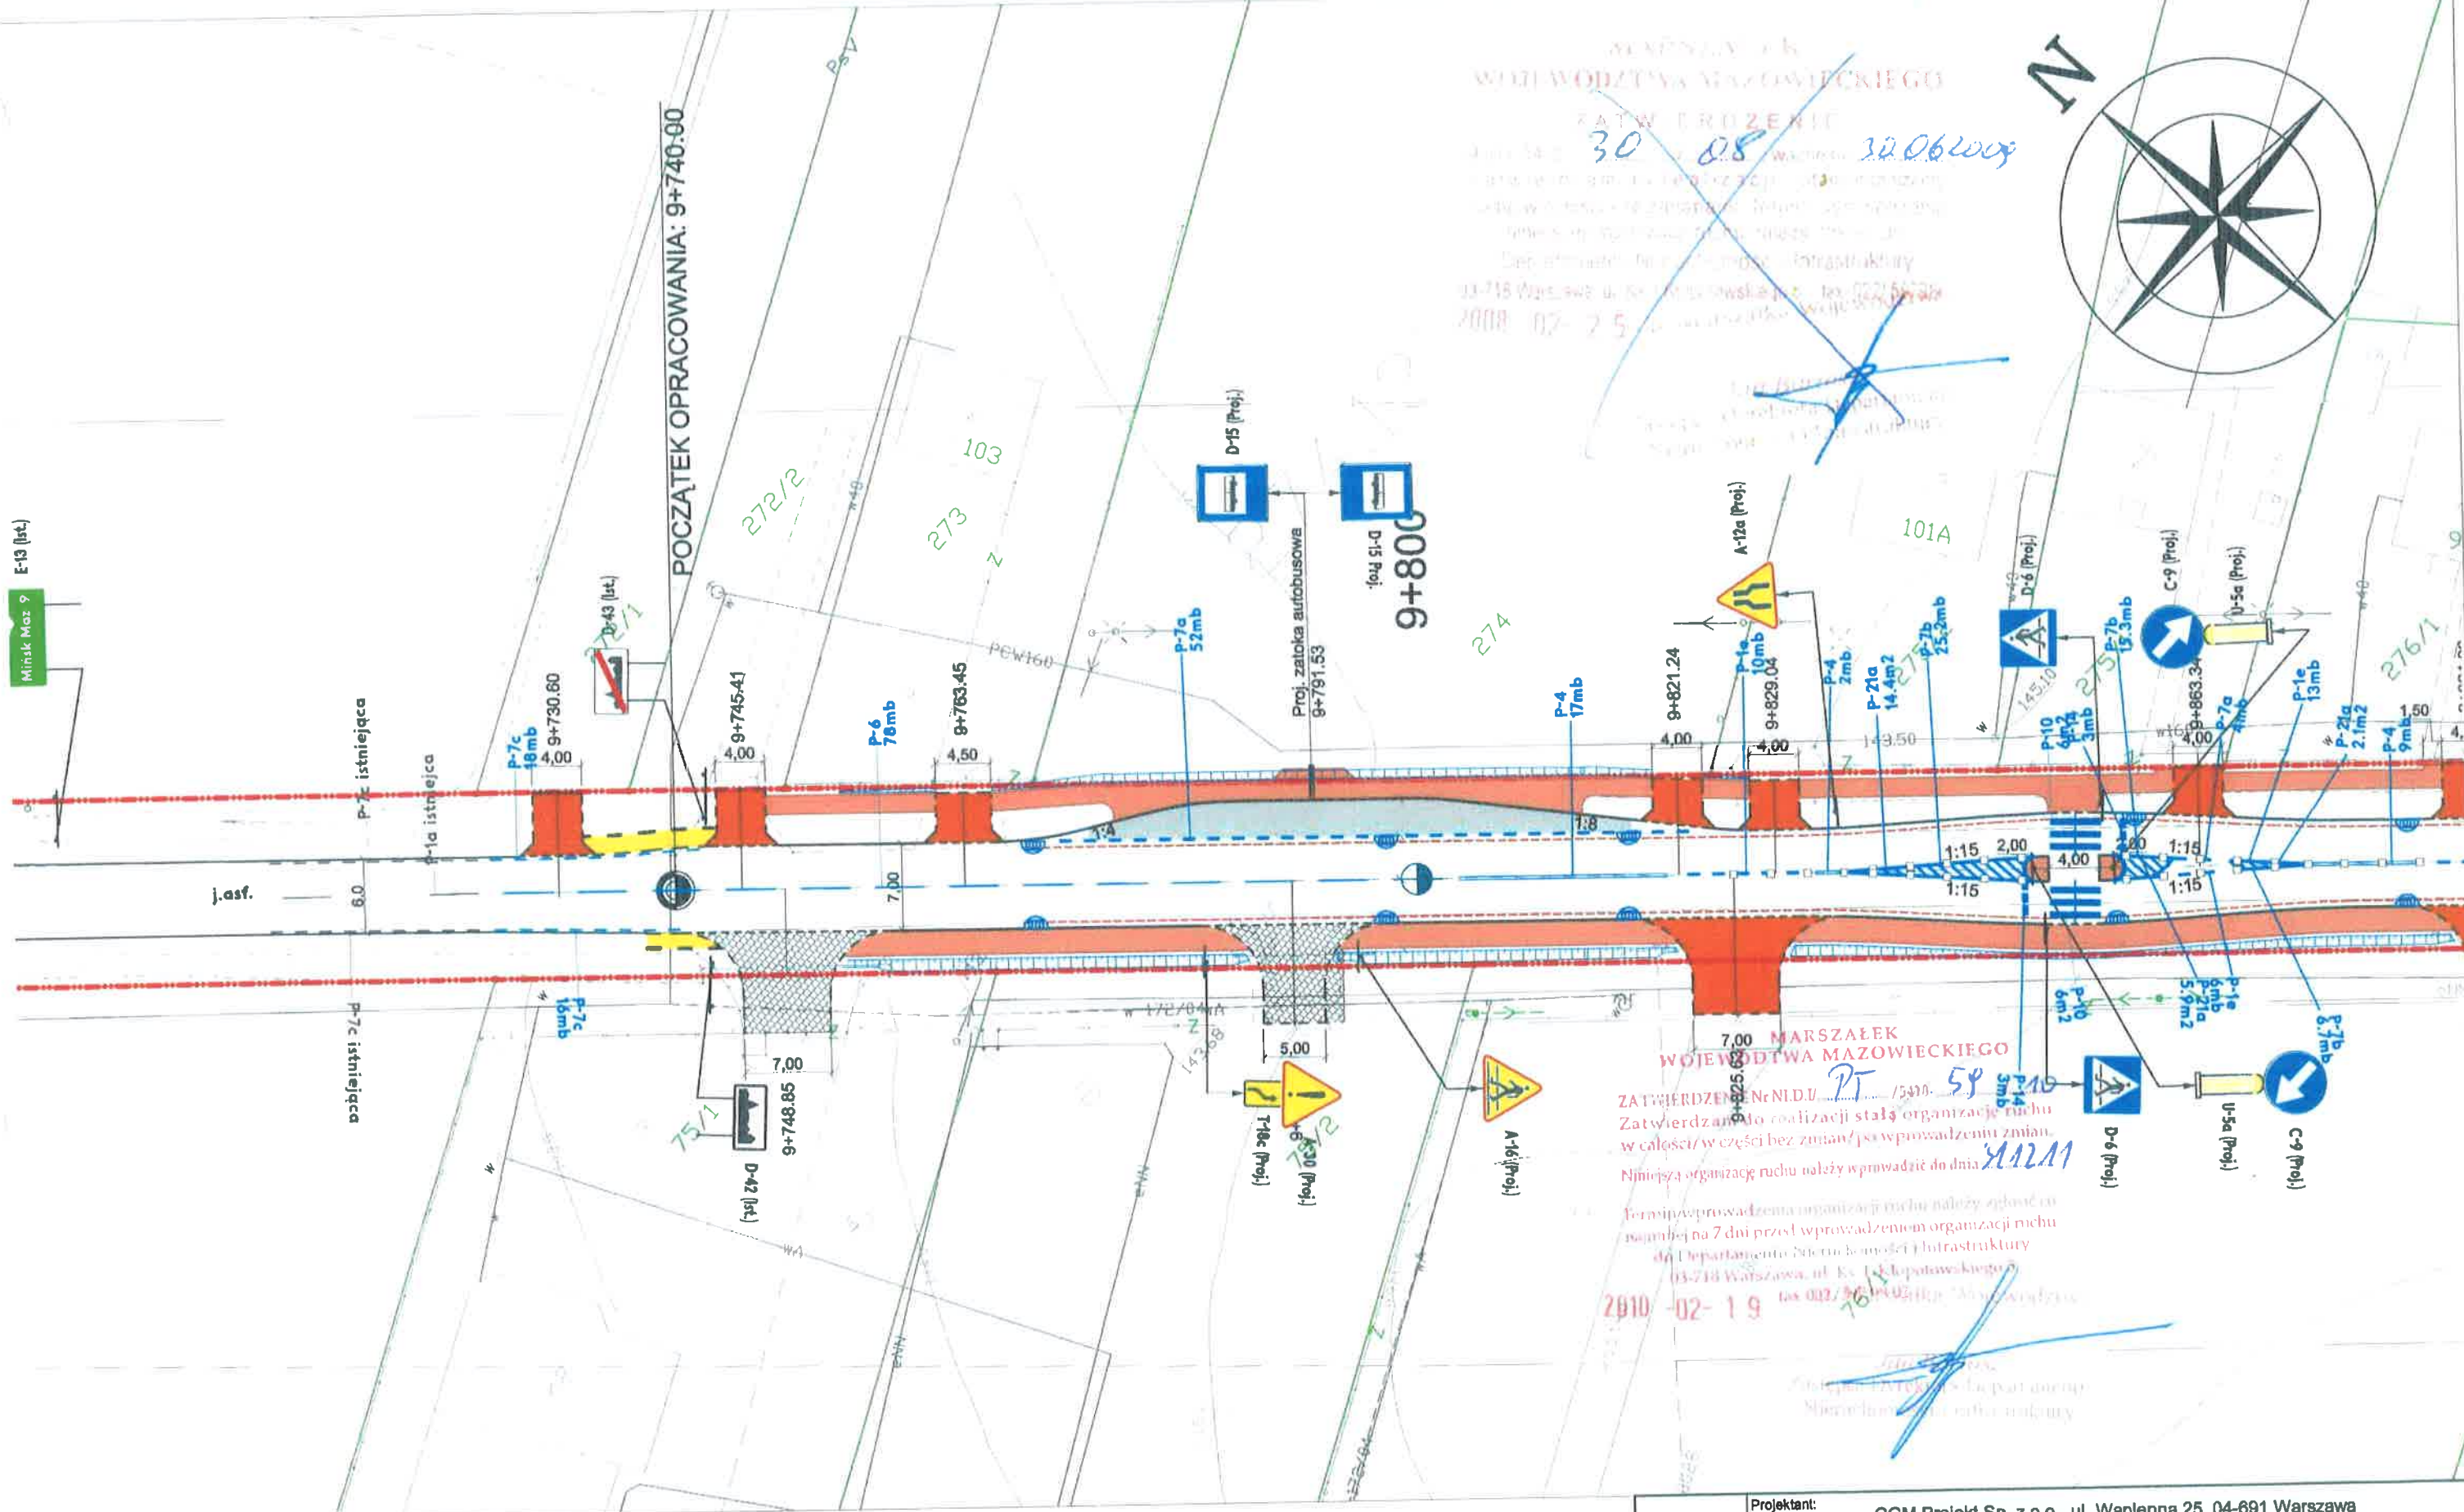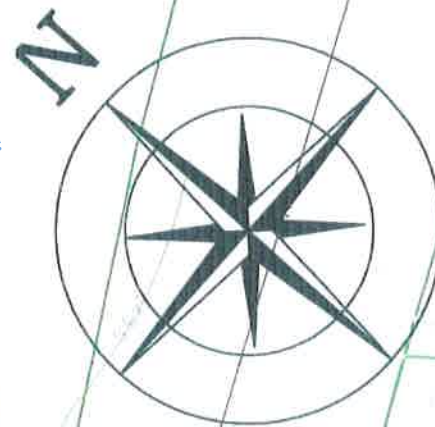

7,00 MARSZAŁEK
WOJEWÓDZTWA MAZOWIECKIEGO
ZATWIERDZENIE Nr NLDU 2T / 5410- 58 9310
Zatwierdzam do realizacji stałą organizację ruchu
w całości / w części bez zmian / po wprowadzeniu zmian
Niniejszą organizację ruchu należy wprowadzić do dnia 21.12.17
Termin wprowadzenia organizacji ruchu należy zgłosić co
najpóźniej na 7 dni przed wprowadzeniem organizacji ruchu
do Departamentu Inżynierii Komunikacji i Infrastruktury
03-718 Warszawa, ul. Ks. J. Kulpańskiego 7
2010-02-19 16.11.17

	Projektant:	CGM Projekt Sp. z o.o., ul. Wapleńska 25, 04-691 Warszawa	
	Inwestor:	Mazowiecki Zarząd Dróg Wojewódzkich w Warszawie ul. Kruczkowskiego 3, 00-380 Warszawa	
	Nazwa obiektu:	PROJEKT STAŁEJ ORGANIZACJI RUCHU DROGI WOJEWÓDZKIEJ NR 802 odc. przejście przez miejscowości Siennica i Starą Wieś	Nr rysunku: 1
	Nazwa rysunku:	Plan sytuacyjny oznakowania pionowego i poziomego na odc. od km 9+740 do km 11+900	Skala: 1:500