


# Mapa do celów projektowych

skala 1:500

## Bydgoszcz – ul. Smukalska

ZLEŻENIA DO SPRAW ZARZĄDZANIA  
PRZEDSIĘWZIENIAMI  
Bydgoszcz, dnia 22.04.2013 r.  
Zgodnie z projektem w sprawie  
niezgodności z przepisami  
budowlanymi

mapy: 520\_1944, 2033, 2422, 2511  
ew: 046101\_1, m Bydgoszcz  
: 350  
MPG: 0532/2013 PUWG 2000 s. 6  
R.G.: 1077/2013 ukt. wys. Amsterdam  
wykonano ustalenia obciążeń służebnościami gruntowymi.  
oszcz, dnia 22 kwietnia 2013 r.

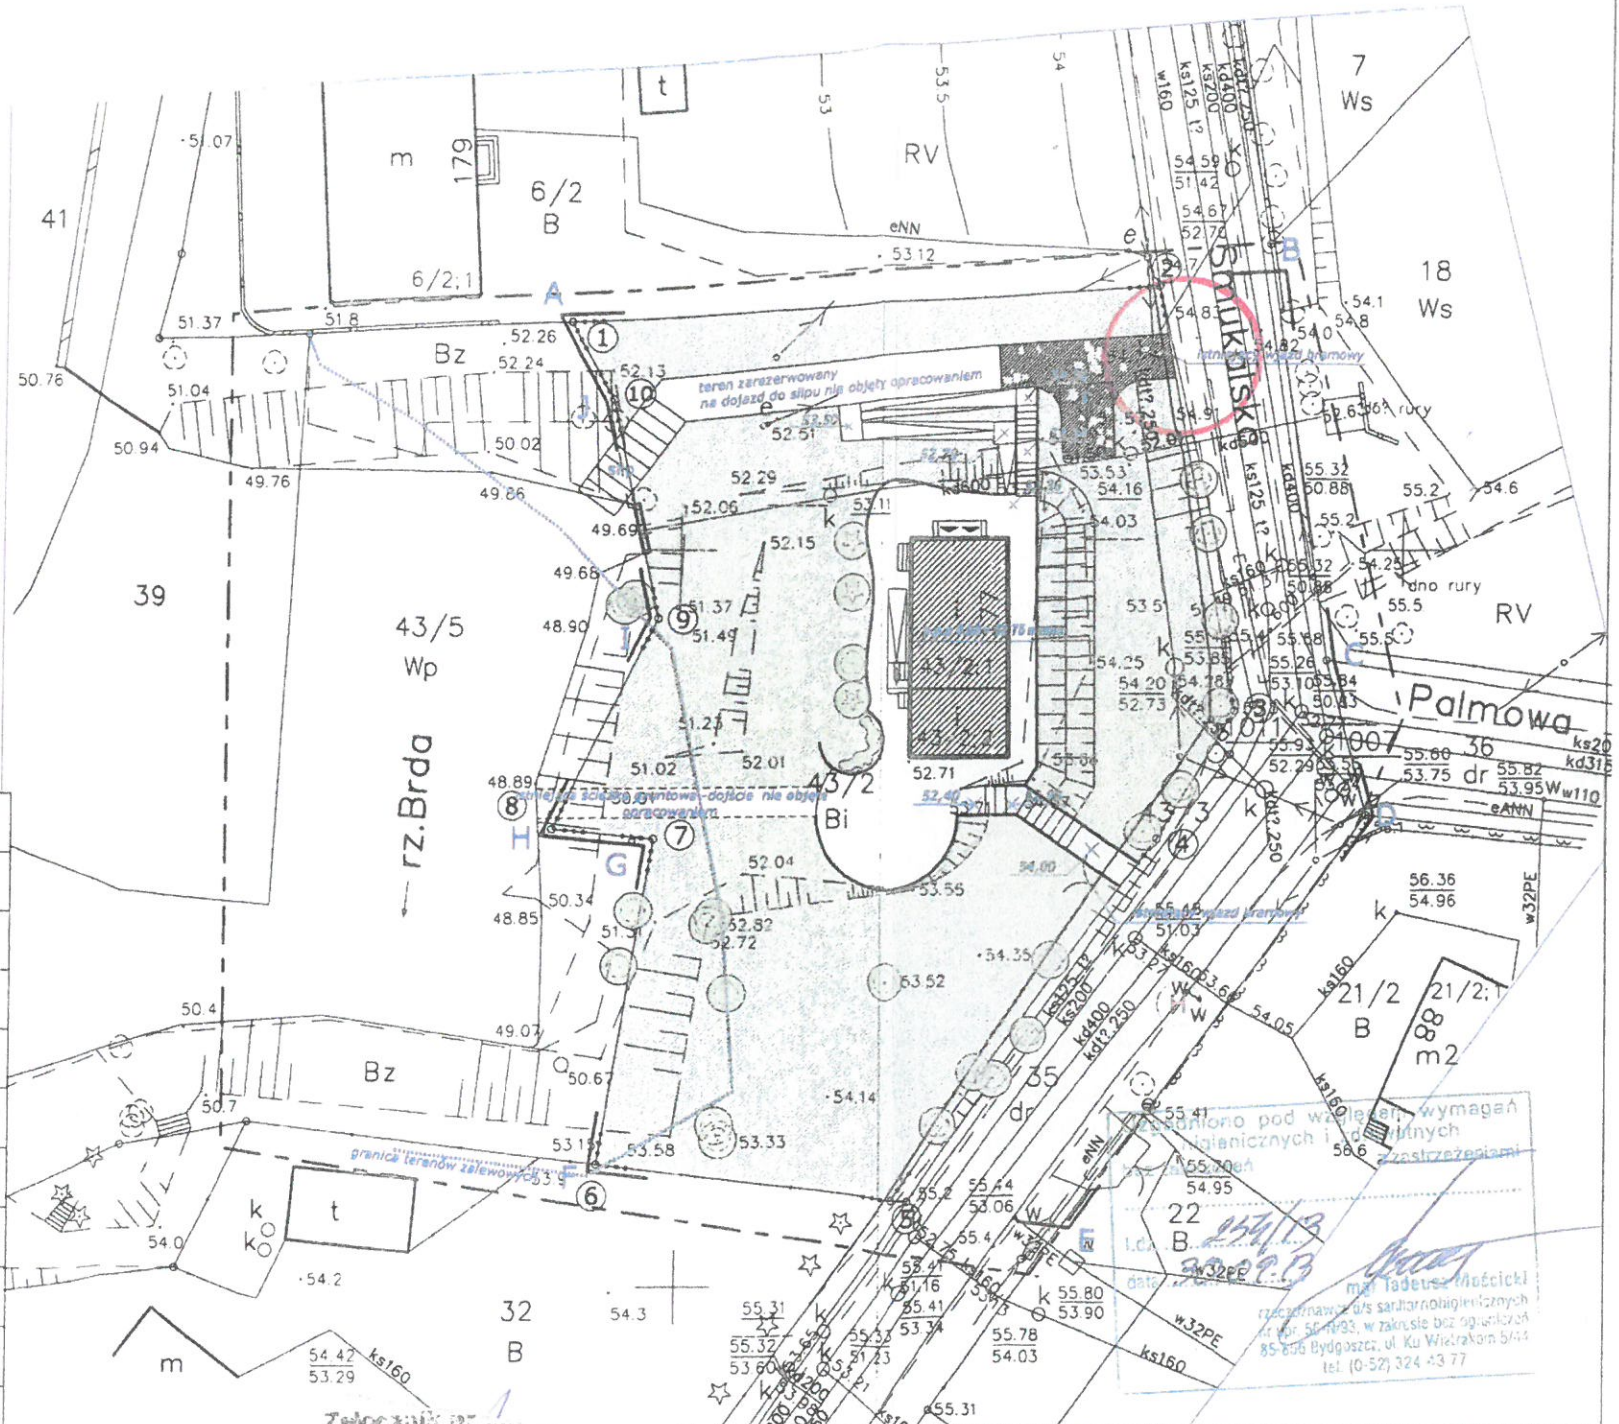

Oznaczenia:

	projektowane wejście do budynku
	istniejące ogrodzenie od strony pasa drogowego
	schody terenowe z belek drewnianych
	nawierzchnia utwardzona z polbruku
	projektowane stanowisko parkingowe
	granica opracowania (A-J)
	granice działki - dz.nr 43/2 ① - ⑩
	istniejące drzewa
	projektowany kwiatnik
	istniejący budynek objęty proj. robót budowlanych
	nawierzchnie zielone istniejące
	istniejący hydrant p.poż
	strefa zagrożenia zalewowego

MIEJSKA PRACOWNIA GEODEZYJNA  
Grodzki Ośrodek Dokumentacji  
Geodezyjnej i Kartograficznej w Bydgoszczy  
obszarze oznaczonym linią  
wzrostu w terenie aktualność treści mapy zasadniczej  
dokumenty potwierdzające aktualność mapy przyjęte  
do zasobu w dniu: 22 kwietnia 2013 r.  
zarejestrowano pod nr: 1077/2013  
\*jeżeli mapa może służyć do celów projektowych.  
\*składowe obiekty budowlane wymagające pozwolenia na  
budowę podlegają wyliczeniu i inwentaryzacji powykonawczej  
\*\*jednostki uprawnione do wykonywania prac geodezyjnych  
Bydgoszcz, dnia 22 kwietnia 2013 r.

Załącznik nr ...  
Do: opinii komunikacyjnej  
uzgodnienia  
decyzji administracyjnej  
znak: ul. Smukalska 179  
z dnia: 22.10.2013 r.

Zarząd Dróg Miejskich  
i Komunikacji Publicznej  
w Bydgoszczy  
85-644 Bydgoszcz, ul. Toruńska 174a  
tel. 52 582 27 71  
NIP 554-10-06 413

NAZWA RYSUNKU:	PROJEKT ZAGOSPODAROWANIA TERENU - plansza podstawowa	SKALA:	1:500	NR RYS:	1/2
ZADANIE INWESTYCYJNE:	Projekt przebudowy i rozbudowy budynku gospodarczego, uwzględniający zmianę sposobu użytkowania na funkcję usługowo-biurową z zapleczem socjalnym dla potrzeb UKS i Osiedlowego Centrum Kultury ul. Smukalska 179 Bydgoszcz	NR DZIAŁKI:	43/2, 43/3, i 35 obr. 350		
STADIUM:	projekt budowlany	DATA WYKONANIA PROJEKTU:	25-08-2013r		
BRANŻA:	architektura	NR UPRAWNIENI:	WBPP-NB-7210/40/81 w specjalności architektonicznej w zakresie pierwszym	podpis: <i>[Signature]</i>	
PROJEKTANT:	mgr inż. arch. Elżbieta Andrzejewska	SPRAWDZIŁ:	mgr inż. arch. Krzysztof Andrzejewski	WBPP-NB-7210/250/82 w specjalności architektonicznej w zakresie pierwszym	
INWESTOR:	MIASTO BYDGOSZCZ	ADRES INWESTORA:	ul. Jezuitska 1 85-102 BYDGOSZCZ	4.9	

wyłącza się istnienia w terenie również  
obiekty podziemne ułożonych, a nie  
złożonych do inwentaryzacji geodezyjnej.