


<b>AGRAD</b> <b>BIURO GEODEZYJNO – PROJEKTOWE</b> <i>Marcin Kostrzewski</i> 58 - 500 Jelenia Góra, ul. Jana Kilińskiego 4 tel./fax 75 64 32 412, kom. 607 427 738		<b>Mapa inwentaryzacji powykonawczej</b> <b>obiektów budowlanych</b> <b>skala 1:500</b>	
województwo:	dolnośląskie	Układ wsp. płaskich	PL-2000/15
powiat:	karkonoski	Układ wsp. wysokościowych	PL-EVRF2007-NH
jednostka ewidencyjna:	020605_2, Janowice Wielkie	nr ewid. zgłoszenia:	OD.6640.1537.2023
obręb:	0001, Janowice Wielkie	nr sekcji:	5.143.29.01.4.1, 3
obiekt:	Janowice Wielkie, ul. Rudawska 16, dz. 877/1.		
Data wykonania mapy:	21.11.2024 r.		
Podział sekcyjny (siatka kwadratów):	+ - układ 2000		

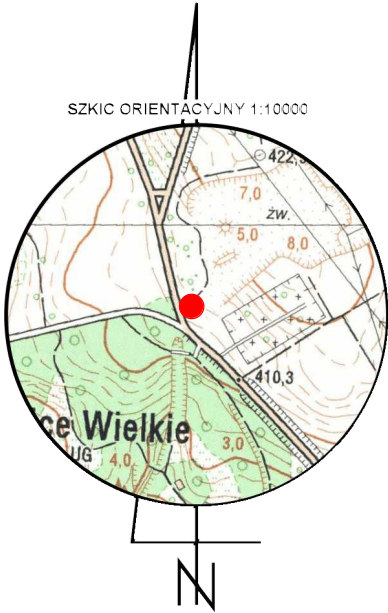

**AGRAD**  
**BIURO GEODEZYJNO-PROJEKTOWE**  
Marcin Kostrzewski  
58-500 Jelenia Góra, ul. Jana Kilińskiego 4  
tel. 75 64 32 412 kom. 607 427 738  
NIP 633-195-71-20 REGON 020055853

**mgr inż. Marcin Kostrzewski**  
**nr upr. 19635**

Poświadczam, że niniejszy dokument został opracowany w wyniku prac geodezyjnych i kartograficznych, których rezultaty zawiera operat techniczny pozytywnie zweryfikowany. Jednocześnie informuję, że jestem świadomy odpowiedzialności karnej za złożenie fałszywego oświadczenia.	
Identyfikator ewidencyjny materialu zasob operatu technicznego	P.0206.2024.1931
Organ służby geodezyjnej, który otrzymał zgłoszenie	Starosta Karkonoski
Wykonawca prac geodezyjnych	<b>AGRAD</b> <b>BIURO GEODEZYJNO – PROJEKTOWE</b> <i>Marcin Kostrzewski</i> 58 - 500 Jelenia Góra, ul. Kilińskiego 4 tel./fax 75 64 32 412, kom. 607 427 738
Nr oraz data sporządzenia dokumentu zawierającego wynik pozytywnej weryfikacji	Protokół Weryfikacji Nr OD.6640.1537.2023_1_p1 z daty 27.11.2024r.
Imię i nazwisko oraz nr uprawnień zawodowych kierownika prac	GEODETA UPRAWNIONY mgr inż. Marcin Kostrzewski nr upr. 19635

legenda: kolorem szarym oznaczono  
dodatkowe rzędnę na progach budynków