
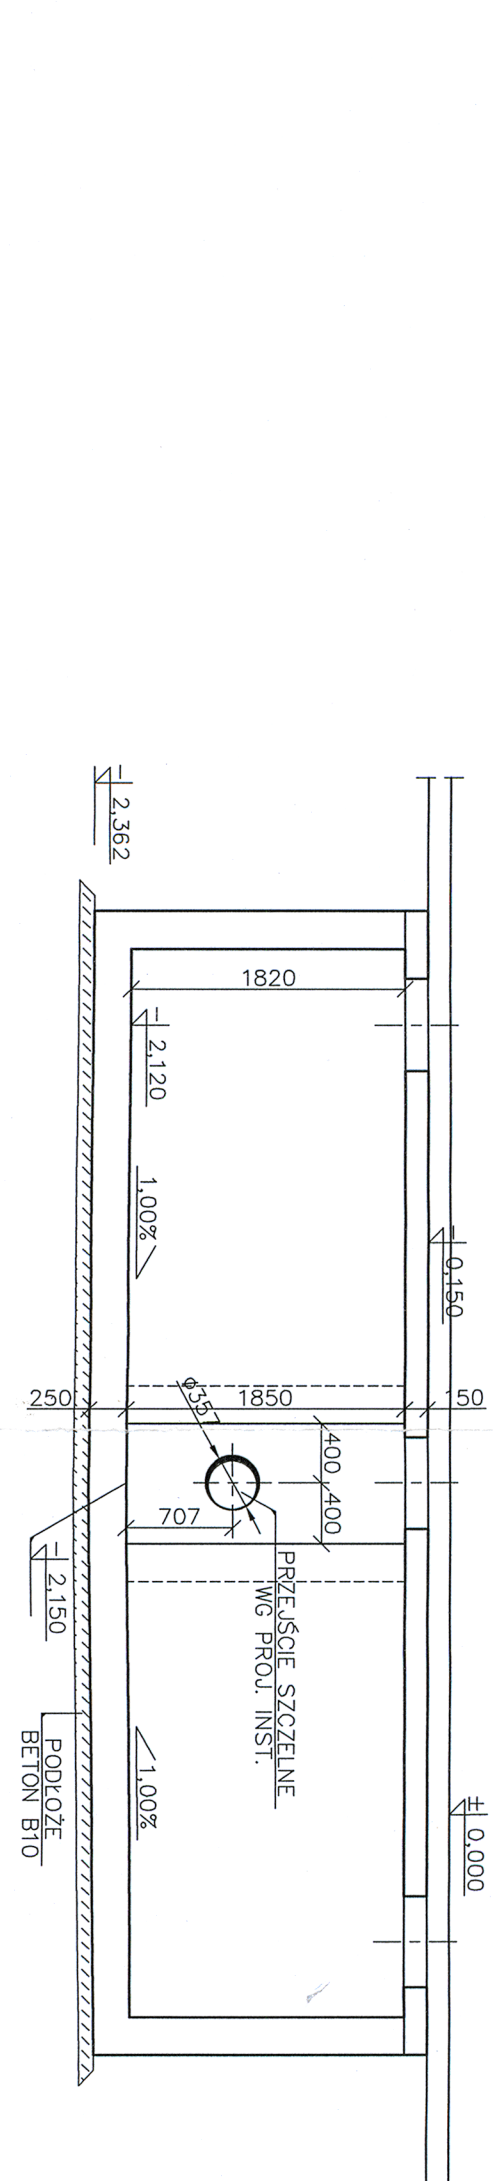
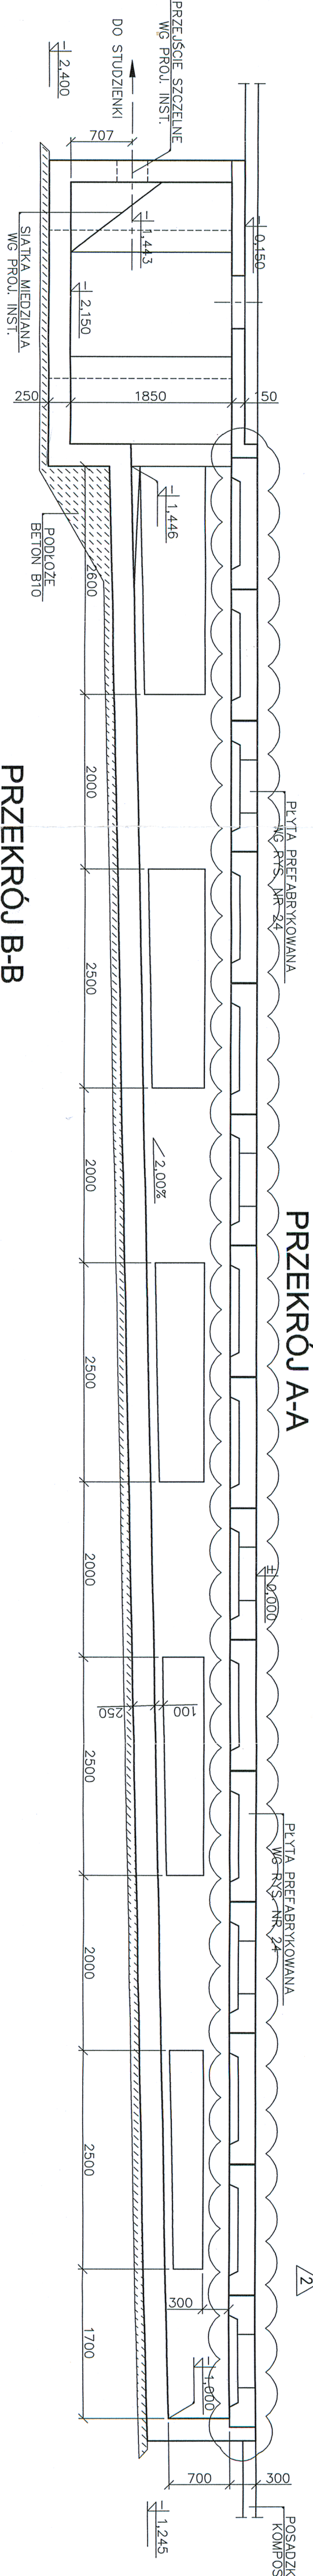


KOMORY NAPOWIETRZANIA - szt. 6

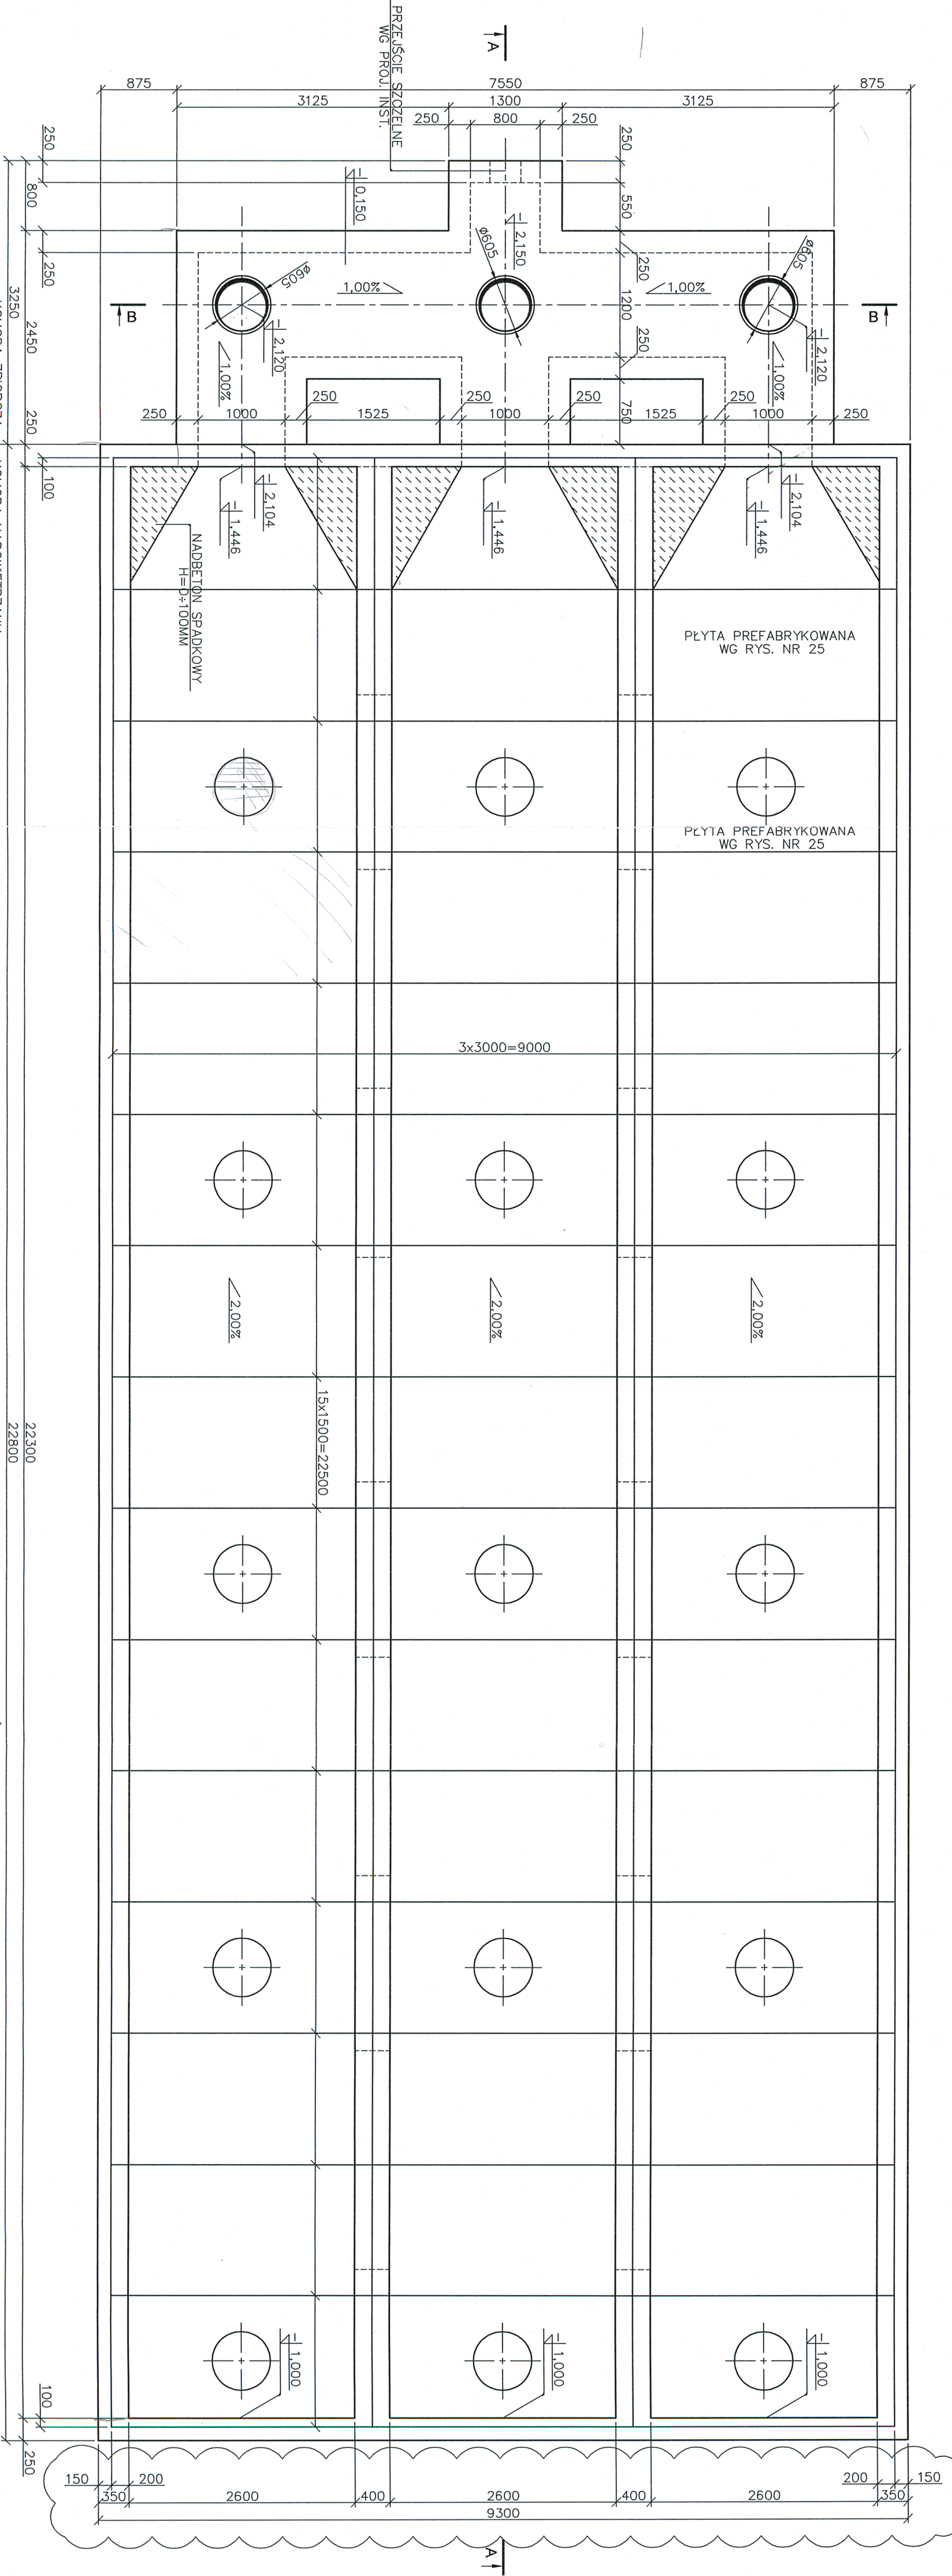

Wprowadzone zmiany kosztorysowe nie istnieją w kosztorysie od szacowanego projektu wykonawczego

*mgr inż. STANISŁAW KARASINSKI
inżynier architekt
w specjalności technicznej
bez ograniczeń w zakresie wykonywania
projektów budowlanych*

DOKUMENTACJA POWYKONAWCZA

- UWAGI:
1. Wszystkie wymiary podane w mm, a poziomy w m.
 2. Poziom $\pm 0,00 = 229,20$ m n.p.m. i odpowiada poziomowi posadzki hali.
 3. Rysunek niniejszy należy rozpatrywać z projektem architektonicznym, opisem technicznym oraz z rysunkiem Nr 12.
 4. Izolacje wg projektu architektonicznego.

Beton: konstrukcyjny B20 szczerły z dodatkiem HYDROBETU
podłoże B10 szczerły z dodatkiem HYDROBETU
płyty prefabrykowane B30 w ilości 2% wagi cementu

PROBUD SP. Z O.O.
ul. Borys Zaleskiego 4, tel: (014) 621 61 48, fax: (014) 628 37 21

PROJEKT WYKONAWCZY

OPRACOWANIE: ZAKŁAD GOSPODARSTWA KOMUNALNYM W REZOWIE
WRAZ Z NIEZBĘDNĄ INFRASTRUKTURĄ TECHNICZNĄ
PRZEDM. 40, 28-142 TUCZEJ
ZAKŁAD GOSPODARSTWA KOMUNALNYM W REZOWIE
KOMPOSTOWNIA, WENTYLATOROWNIA, BIOFILTRY, Obiekt Nr 13-17

BRANŻA: KONSTRUKCJA

SKALA: 1:50

NR RYS.: 23

Zespół autorów: mgr inż. Ewelina KARASINSKA nr upr. G1W-63/152/76 mgr inż. Bogusław ZIAŁOĆ	Podpis: 12.2004	Opis: 12.2004
Sprawił: mgr inż. Włodzisław PIASEK nr upr. G1W-63/152/77	Podpis: 12.2004	Opis: 12.2004
Rysunek: KOMORY NAPOWIETRZANIA	Skala: 1:50	NR RYS.: 23