

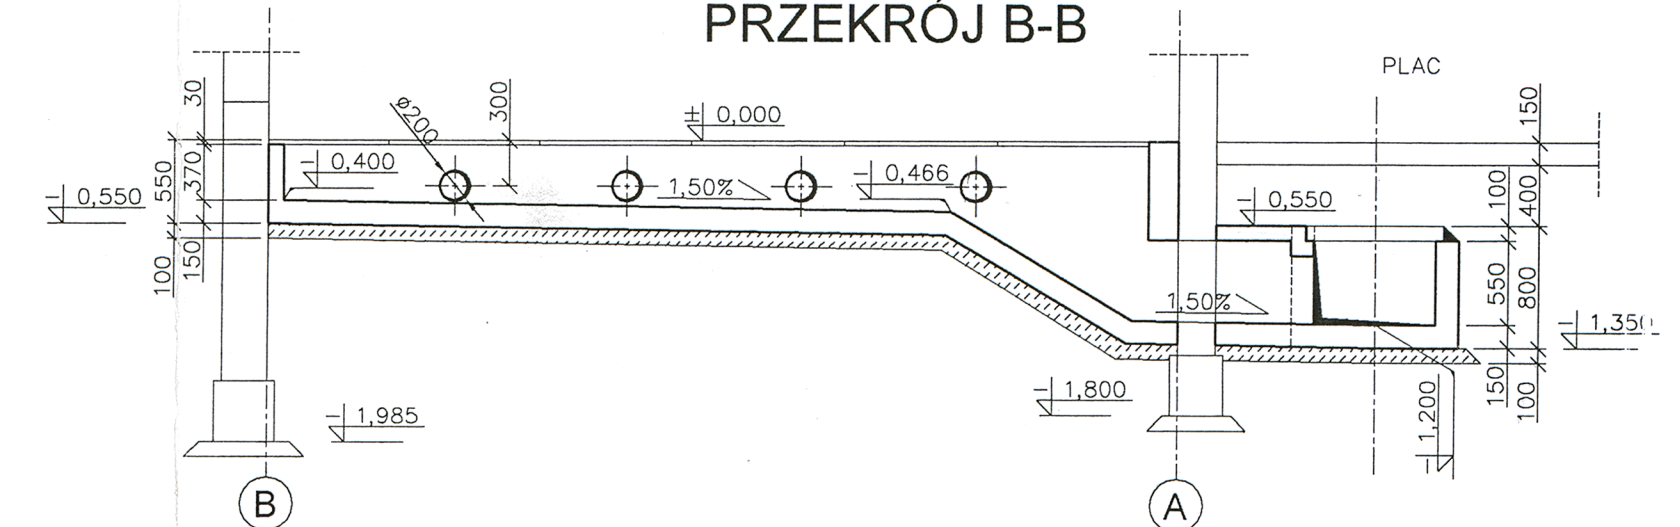



## KANAŁY NAPOWIERZANIA - szt. 2

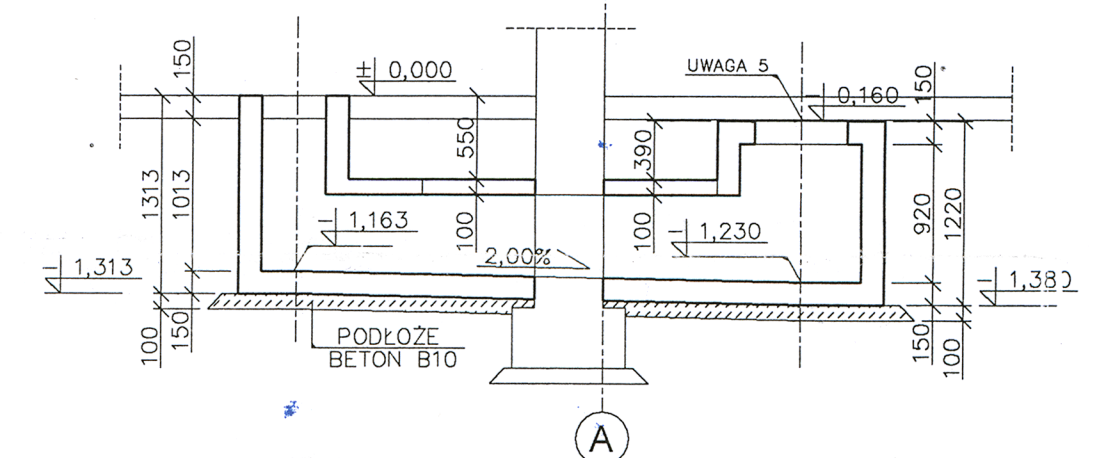


**DOKUMENTACJA POWYKONAWCZA**

**EIFFAGE POLSKA  
BUDOWNICTWO S.A.**  
Kierownik Budowy  
  
**Jarosław Jabko**  
nr upr. bud. KL 59/2000

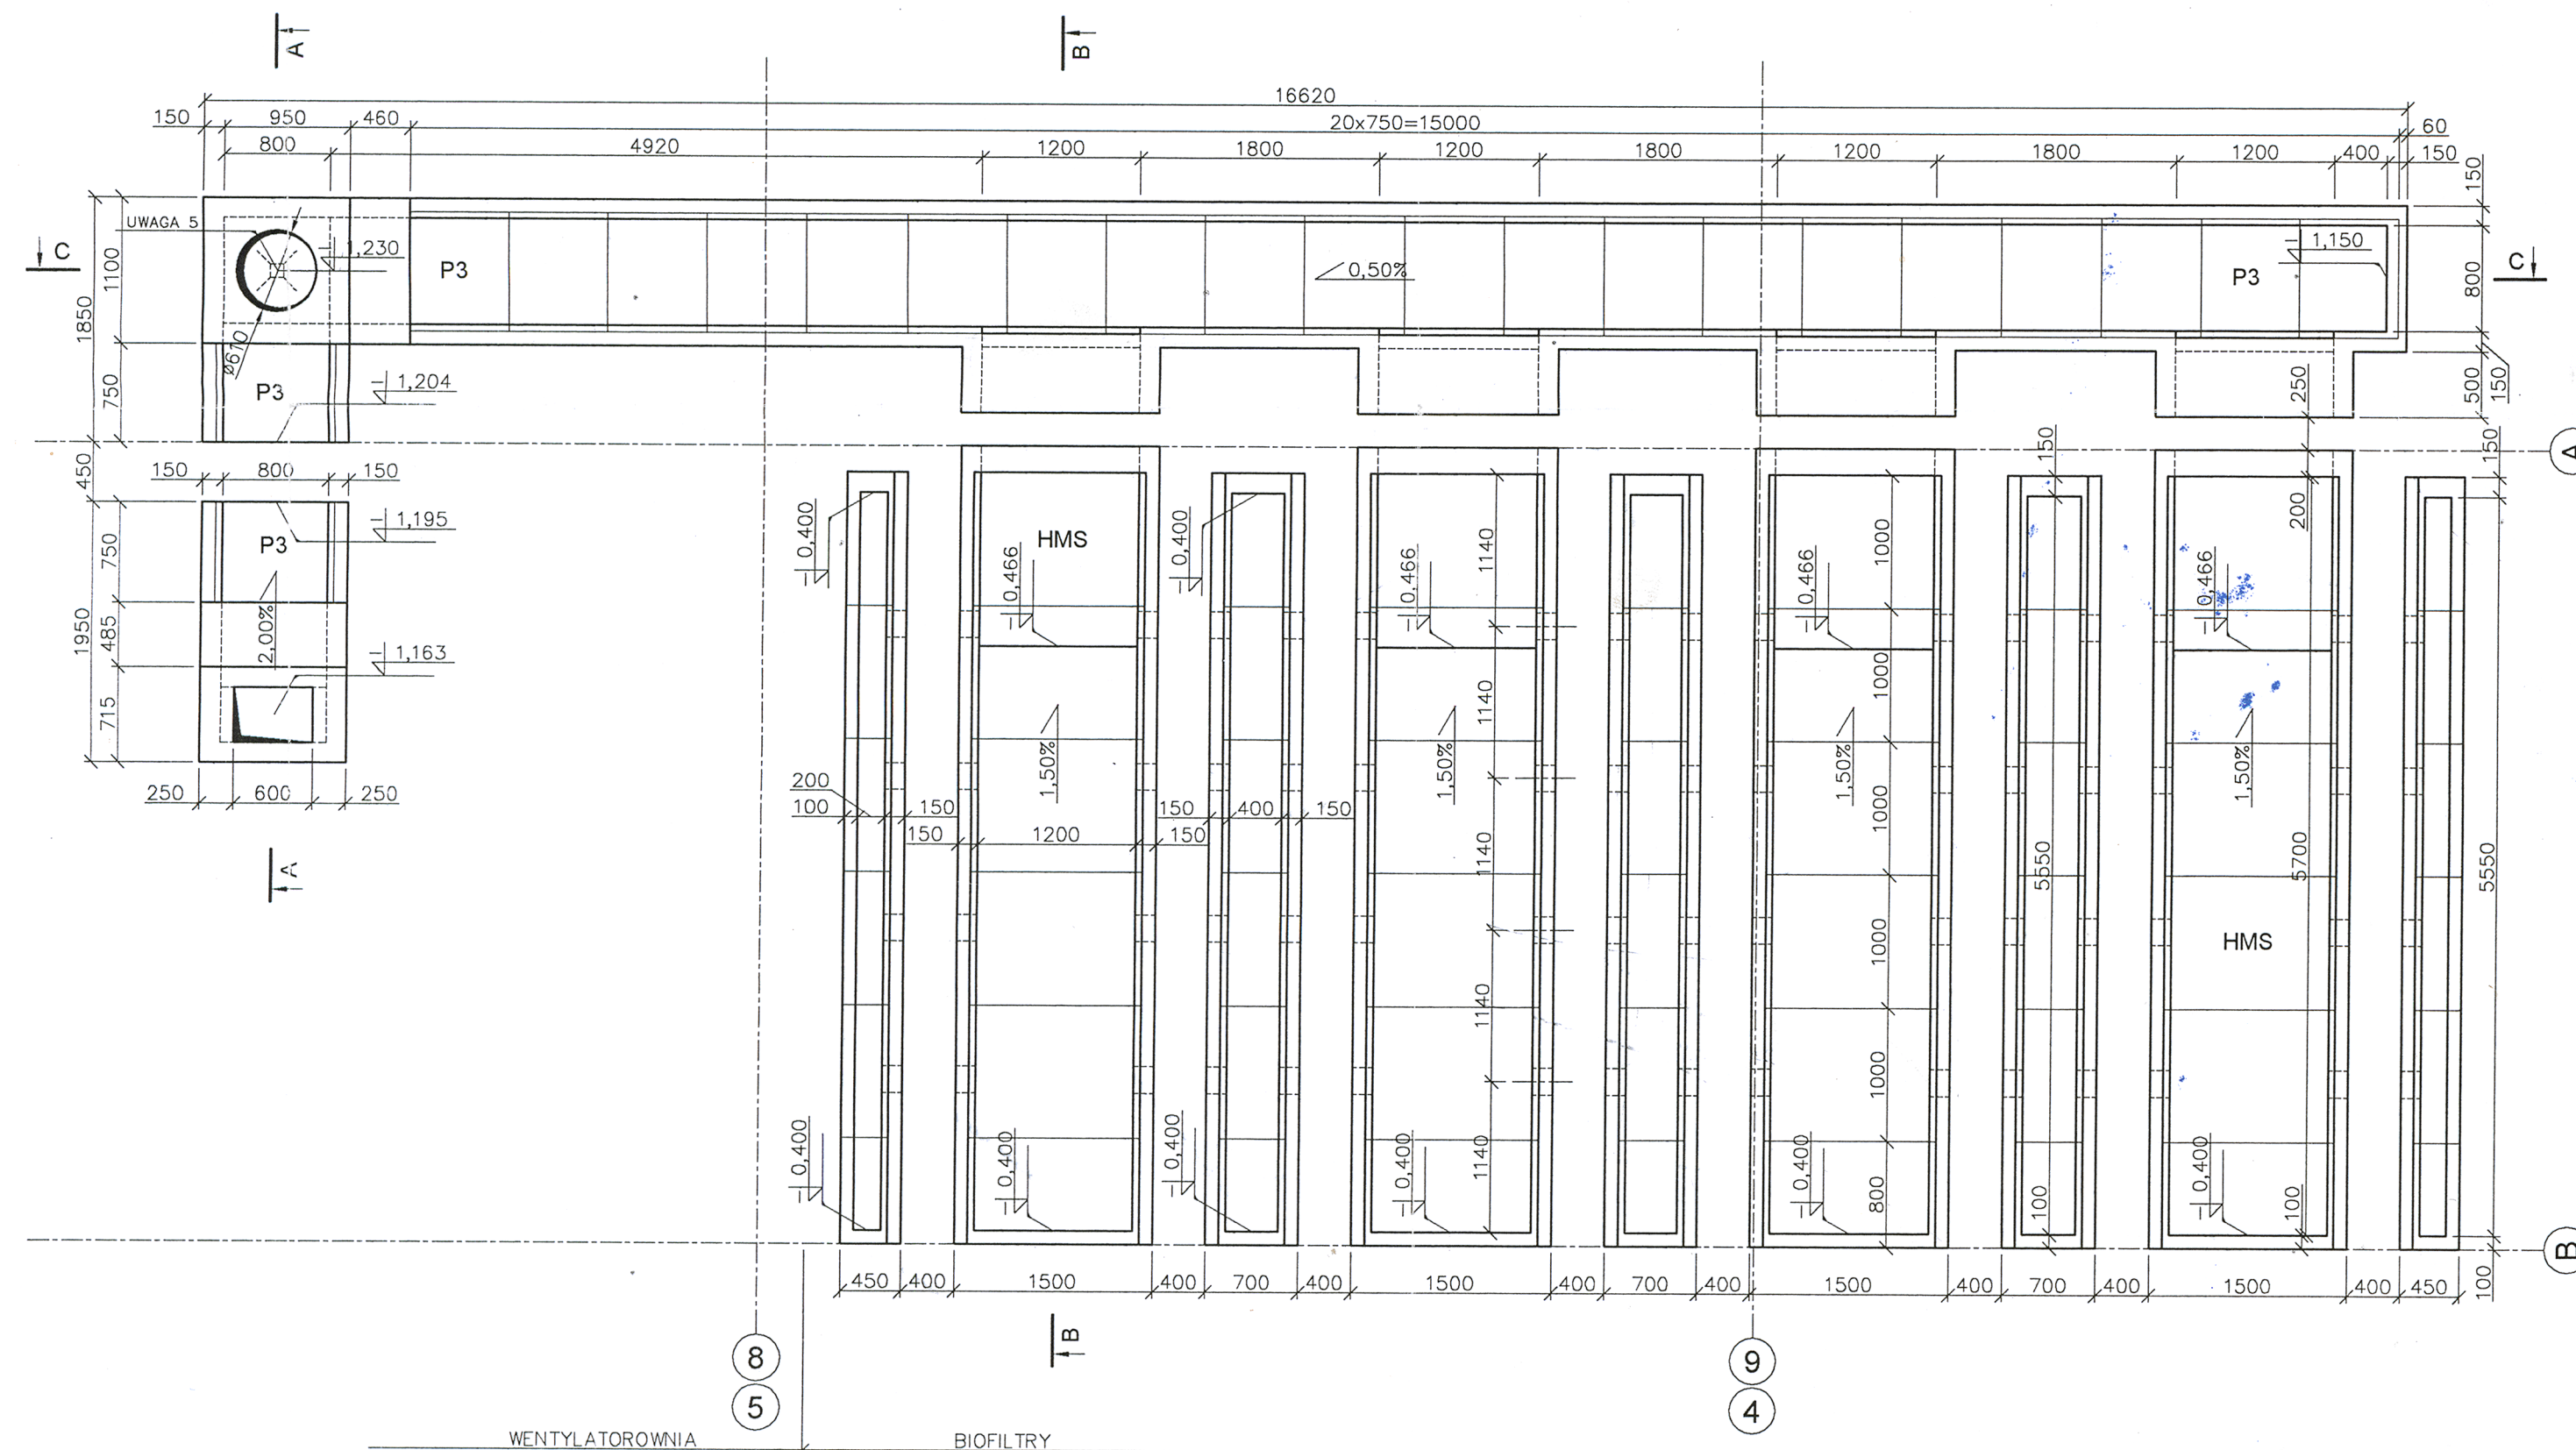


## UWAGI:

1. Wszystkie wymiary podano w mm, a poziomy w m.
2. Poziom  $\pm 0,00=229,20\text{m}$  n.p.m. i odpowiada poziomowi posadzki hali.
3. Rysunek niniejszy należy rozpatrywać z opisem technicznym oraz z rysunkiem Nr 12.
4. Izolacja wg projektu architektonicznego.
5. Wzr. kl. E 600 wg art. Nr 805 126 STAPORKÓW MEIER Sp. z o.o.

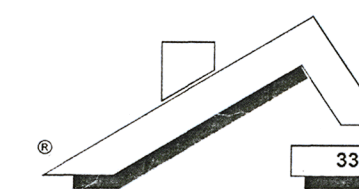Beton: konstrukcyjny B20 szczelny z dodatkiem HYDROBETONU  
podłoże B10 w ilości 2% wagi cementu

**PROBUD Sp. z o.o.**

33-100 TARNÓW, ul. Boya Żeleńskiego 4, tel: (014) 621 61 48, fax: (014) 628 37 21

<b>Zespół autorów:</b> mgr inż. Elżbieta KARASIŃSKA nr upr. GT-IV-63/152/76  mgr inż. Bogusław ZAJĄC	<b>Podpis:</b> 12.2004  12.2004 	<b>Opracowanie:</b> PROJEKT WYKONAWCZY  <b>Przedmiot:</b> ZAKŁAD GOSPODARKI ODPADAMI KOMUNALNYMI W RZĘDOWIE WRAZ Z NIEZBEDNYMI URZĄDZENIAMI INFRASTRUKTURY TECHNICZNEJ RZĘDOWEJ 40, 28-142 TUCZEPY ZAKŁAD GOSPODARKI ODPADAMI KOMUNALNYMI <b>KOMPOSTOWNIA, WENTYLATOROWNIA, BIOFILTRY</b> Obiekt Nr 13 17
<b>Sprawdził:</b> mgr inż. Włodzimierz PIASEK nr upr. GT-IV-63/52/77	12.2004 	<b>Branża:</b> KONSTRUKCJA  <b>Rysunek:</b> <b>KANAŁY NAPONIEWIERZANIA</b>
		<b>Skal:</b> 1:50  <b>Nr rys.:</b> 29