


PRZEKRÓJ A-A

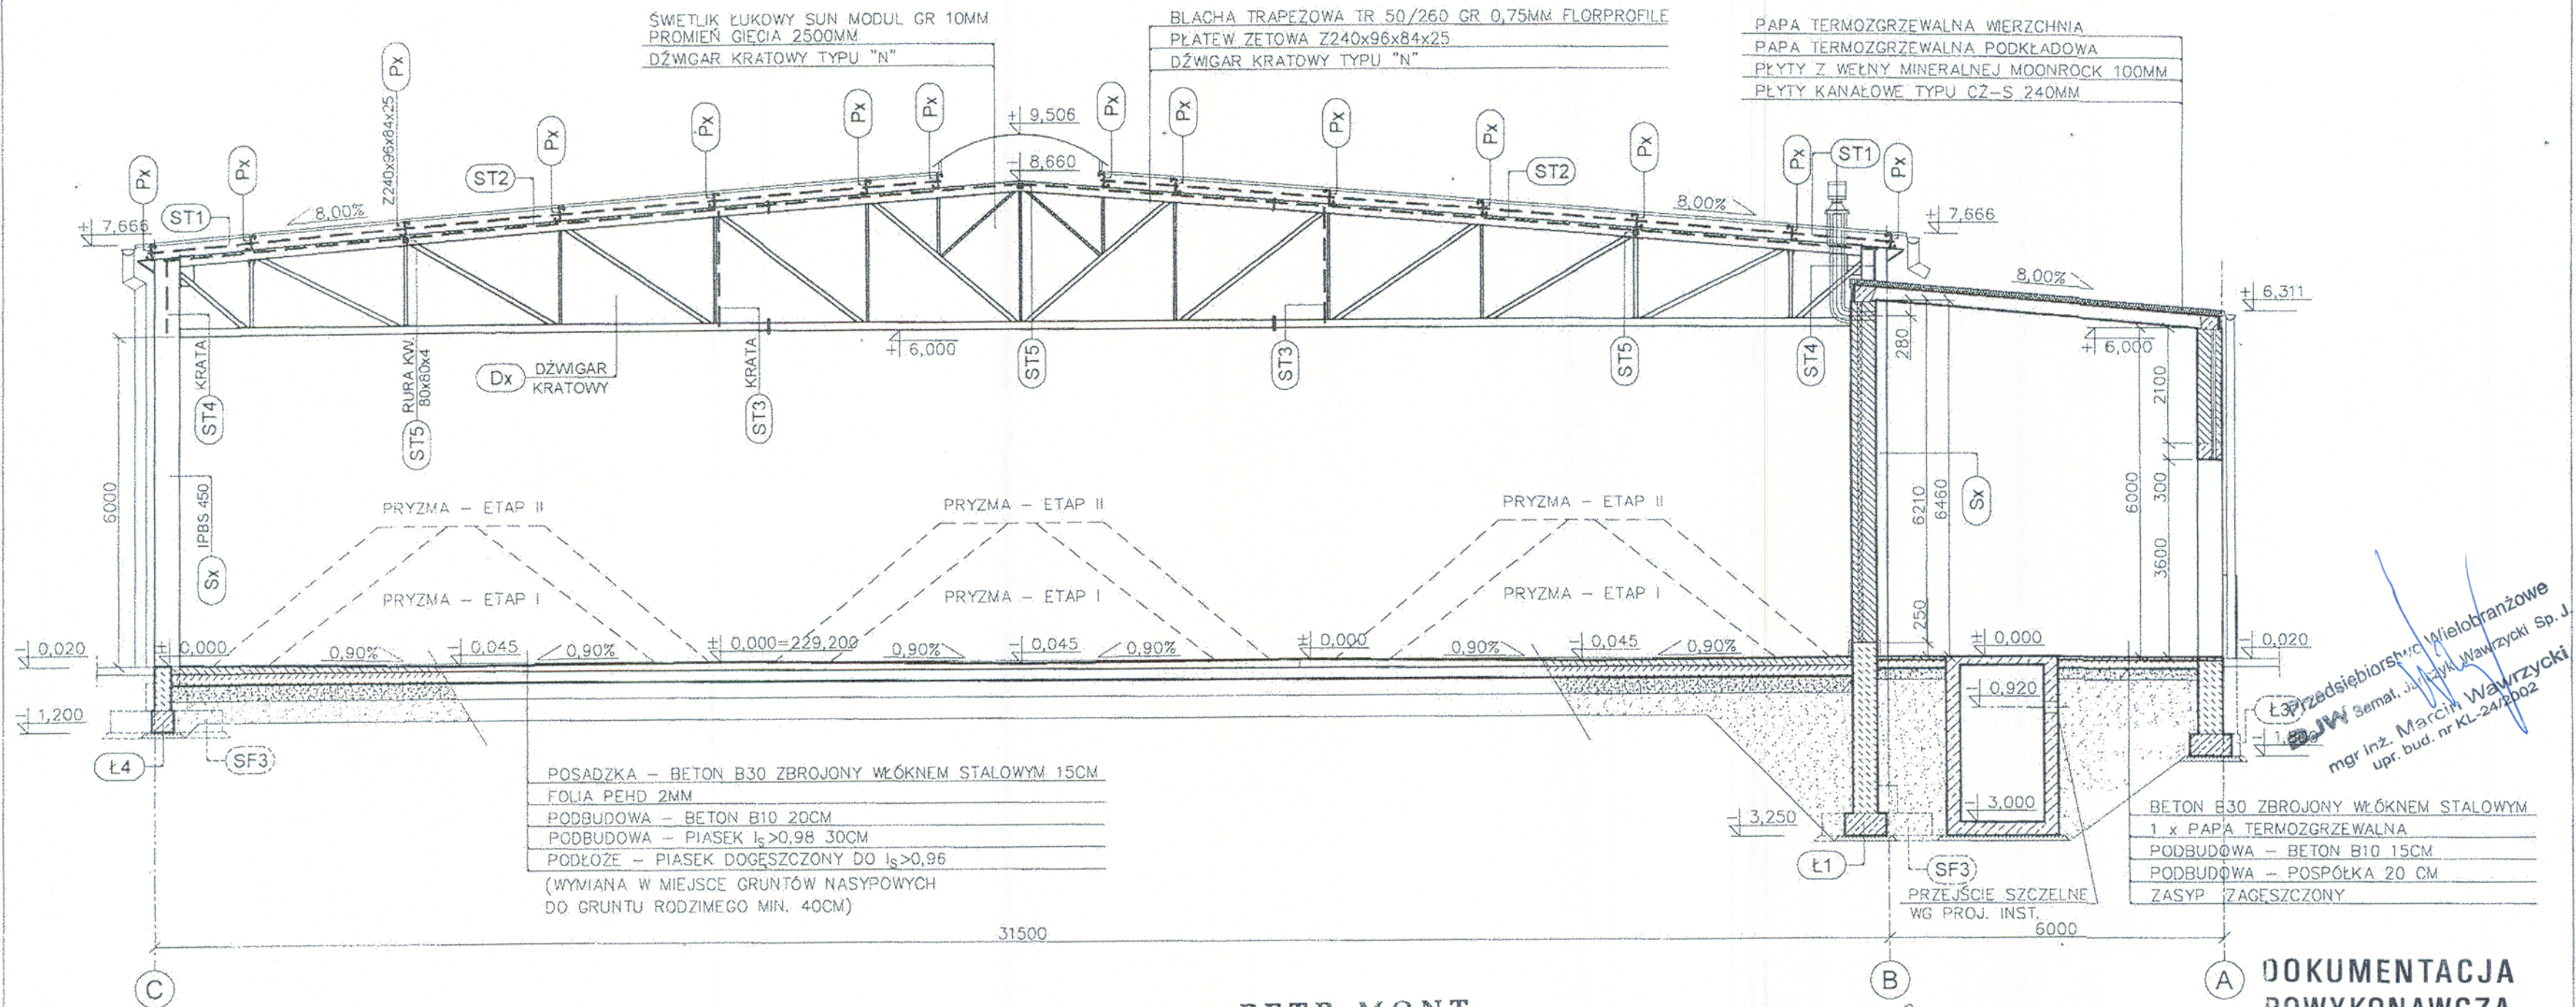

PETR-MONT

Piotr Mundzik
ul. Ogrodowa 51 26-680 Wierzbica
REG. 146118990 NIP 7991377033

Chem-Montaż Sp. z o.o.

26-670 PIONKI, ul. Przemysłowa 2
NIP 7962414895

PROBUD Sp. z o.o.

33-100 TARNÓW, ul. Boja Żeleńskiego 4, tel: (014) 621 61 48, fax: (014) 628 37 21

<p>Zespół autorski:</p> <p>mgr inż. arch. Małgorzata BARAN nr upr. proj. MPOIA 07/02</p> <p>mgr inż. Elżbieta KARASINSKA Nr upr. GT-IV-63/152/76</p> <p>mgr inż. Bogusław ZAJAC</p> <p>Sprawdził:</p> <p>mgr inż. arch. Maciej NEJMAN nr upr. proj. BUA-NB-8346/63/89</p> <p>mgr inż. Włodzimierz PIASEK Nr upr. GT-IV-63/52/77</p>	<p>Podpis:</p>	<p>Opracowanie: PROJEKT WYKONAWCZY</p> <p>Przedmiot: ZAKŁAD GOSPODARKI ODPADAMI KOMUNALNYMI W RZĘDOWIE WRAZ Z NIEZBEDNYMI URZĄDZENIAMI INFRASTRUKTURY TECHNICZNEJ RZĘDÓW 40, 28-142 TUCZEPY ZAKŁAD GOSPODARKI ODPADAMI KOMUNALNYMI KOMPOSTOWNIA, WENTYLATOROWNIA, BIOFILTRY Obiekt Nr 13-17</p> <p>Branża: BUDOWLANA</p> <p>Rysunek: PRZEKRÓJ A-A</p> <p>Skala: 1:100</p> <p>Nr rys.: 5</p>
---	----------------	---

DOKUMENTACJA POWYKONAWCZA

Przedsiębiorstwo Wielobranżowe
B+W Sam. J. Jankowski Sp. J.
mgr inż. Marcin Wawrzyski
upr. bud. nr KL-24/2002