


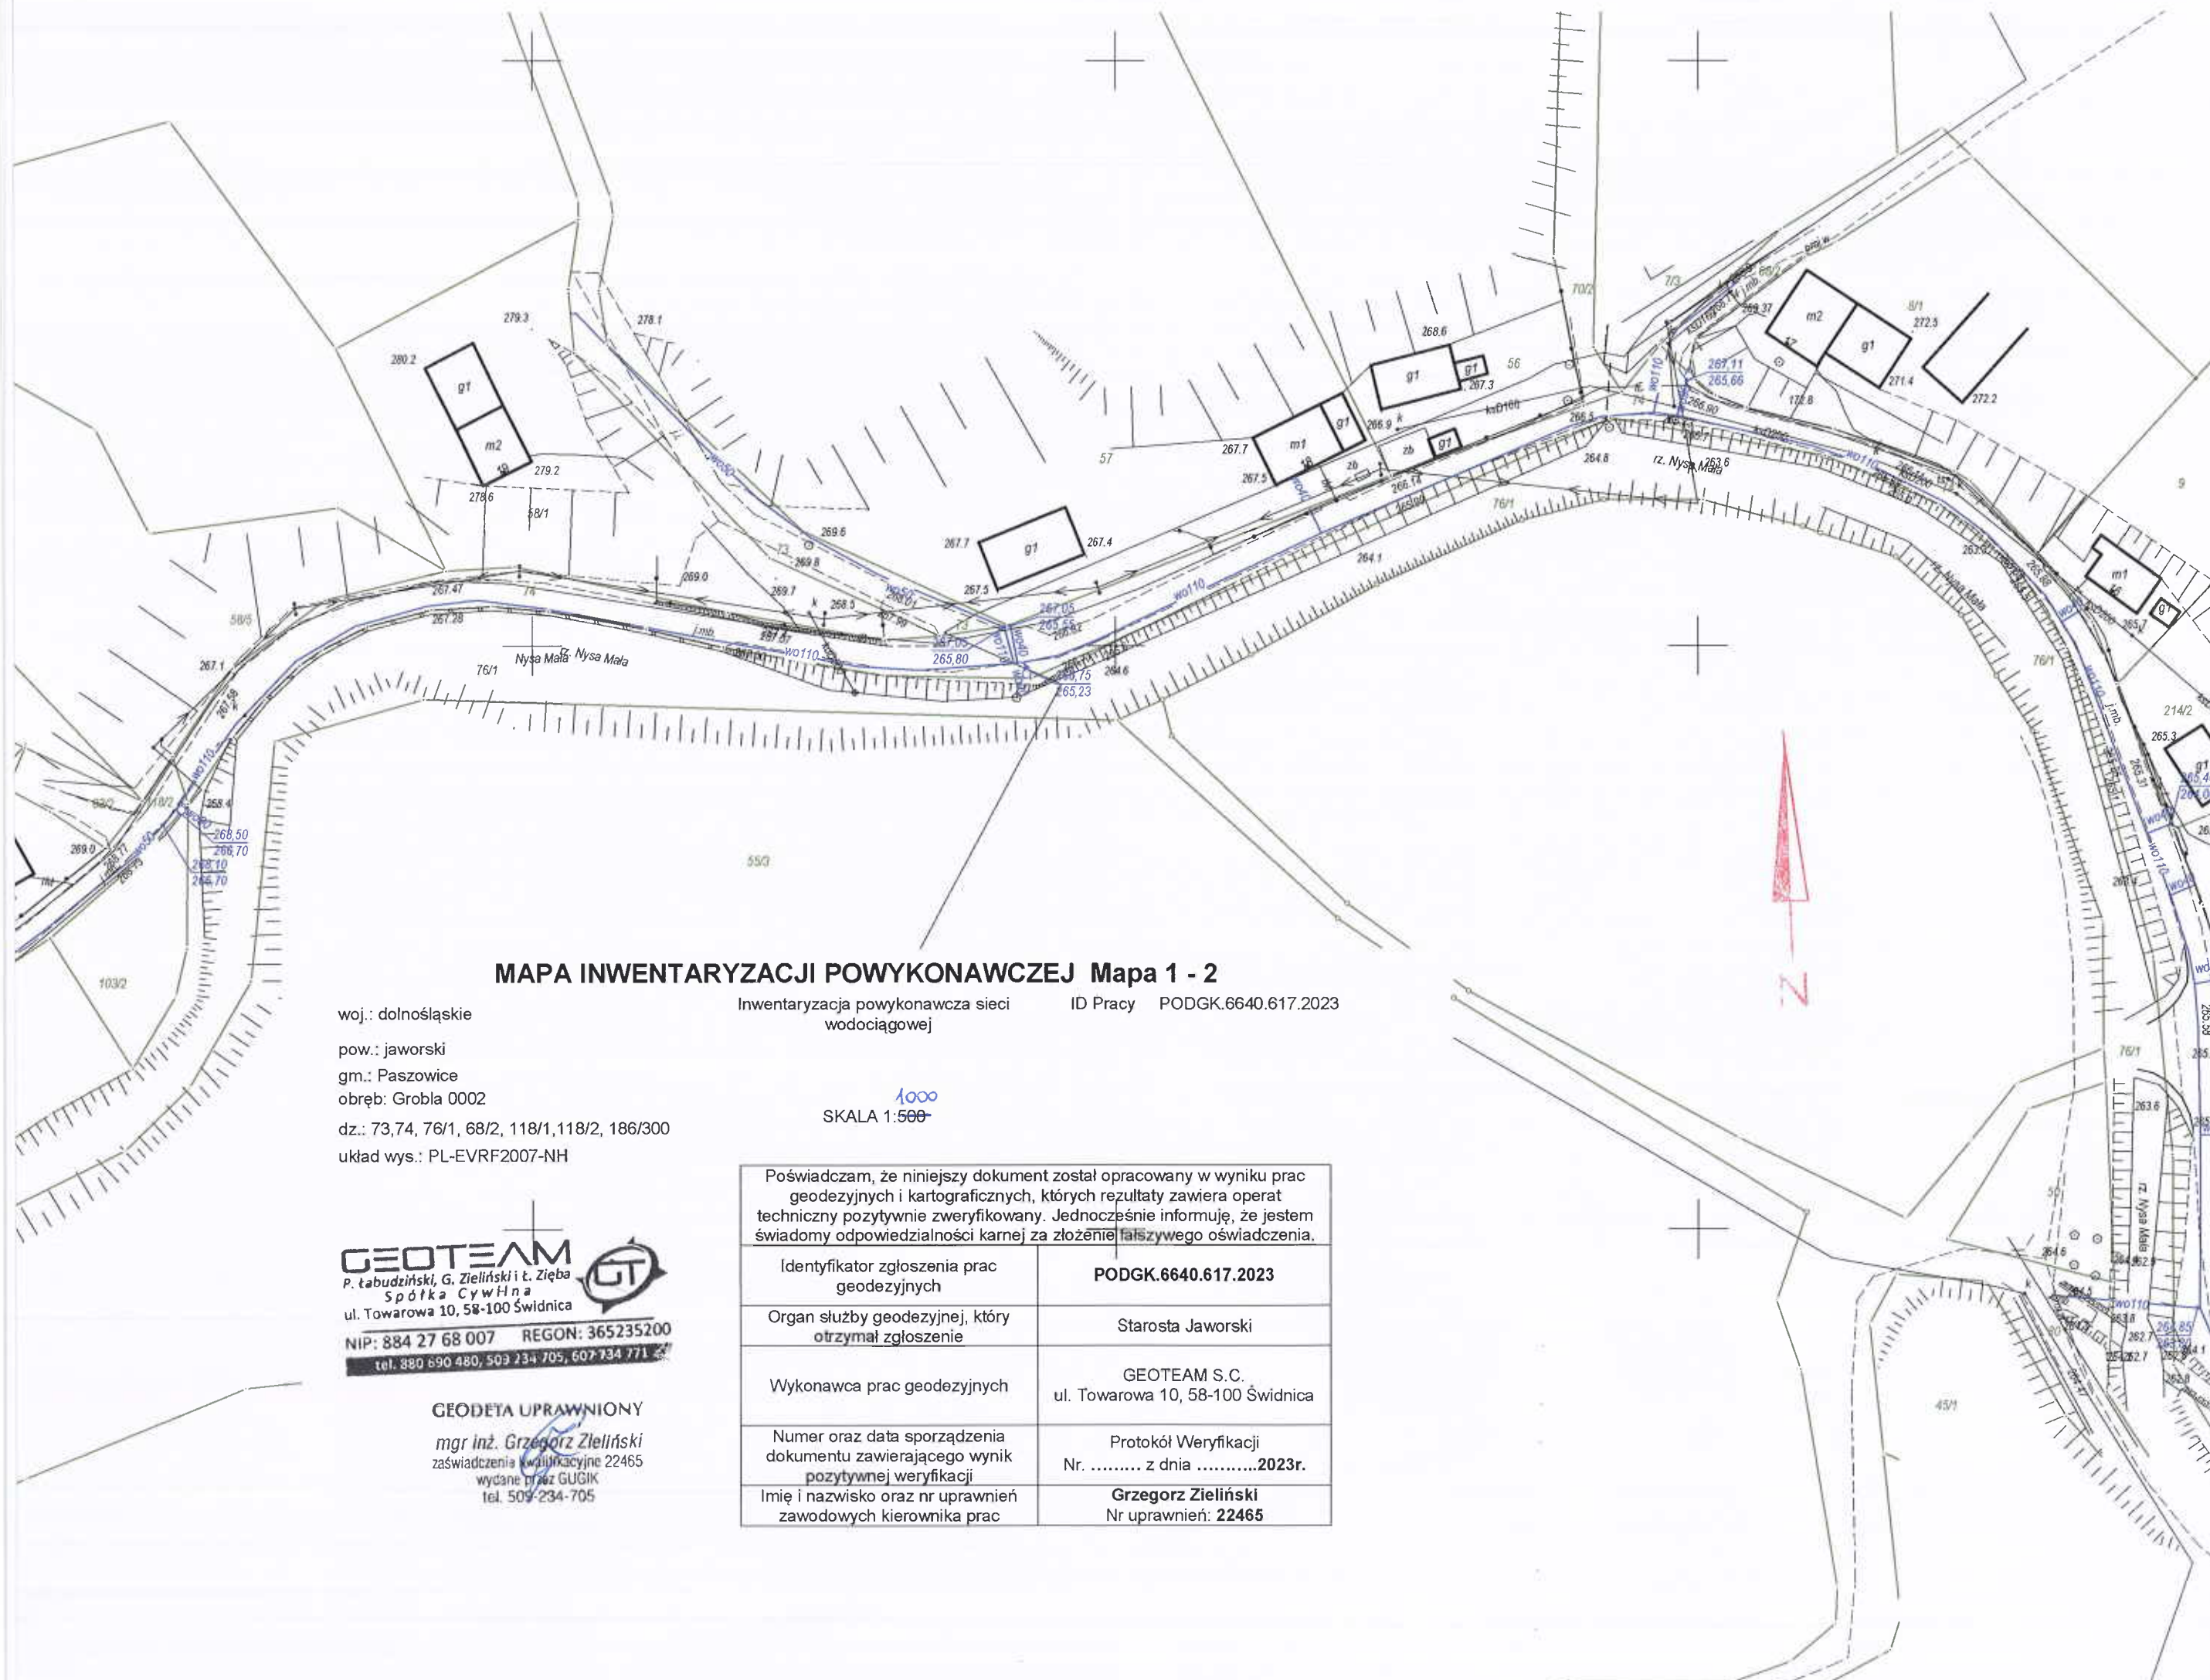

MAPA INWENTARYZACJI POWYKONAWCZEJ Mapa 1 - 2

woj.: dolnośląskie
pow.: jaworski
gm.: Paszowice
obręb: Grobla 0002
dz.: 73/74, 76/1, 68/2, 118/1, 118/2, 186/300
układ wys.: PL-EVRF2007-NH


Inwentaryzacja powykonawcza sieci wodociągowej ID Pracy PODGK.6640.617.2023

SKALA 1:500

GEOTEAM
P. Tabudziński, G. Zieliński i T. Zięba
Spółka Cywilna
ul. Towarowa 10, 58-100 Świdnica
NIP: 884 27 68 007 REGON: 365235200
tel. 380 690 480, 503 234 705, 607 734 771

GEODETA UPRAWNIONY
mgr inż. Grzegorz Zieliński
zaświadczenia kwalifikacyjne 22465
wydane przez GUGIK
tel. 509 234 705

Poświadczam, że niniejszy dokument został opracowany w wyniku prac geodezyjnych i kartograficznych, których rezultaty zawiera operat techniczny pozytywnie zweryfikowany. Jednocześnie informuję, że jestem świadomy odpowiedzialności karnej za złożenie fałszywego oświadczenia.	
Identyfikator zgłoszenia prac geodezyjnych	PODGK.6640.617.2023
Organ służby geodezyjnej, który otrzymał zgłoszenie	Starosta Jaworski
Wykonawca prac geodezyjnych	GEOTEAM S.C. ul. Towarowa 10, 58-100 Świdnica
Numer oraz data sporządzenia dokumentu zawierającego wynik pozytywnej weryfikacji	Protokół Weryfikacji Nr. z dnia2023r.
Imię i nazwisko oraz nr uprawnień zawodowych kierownika prac	Grzegorz Zieliński Nr uprawnień: 22465

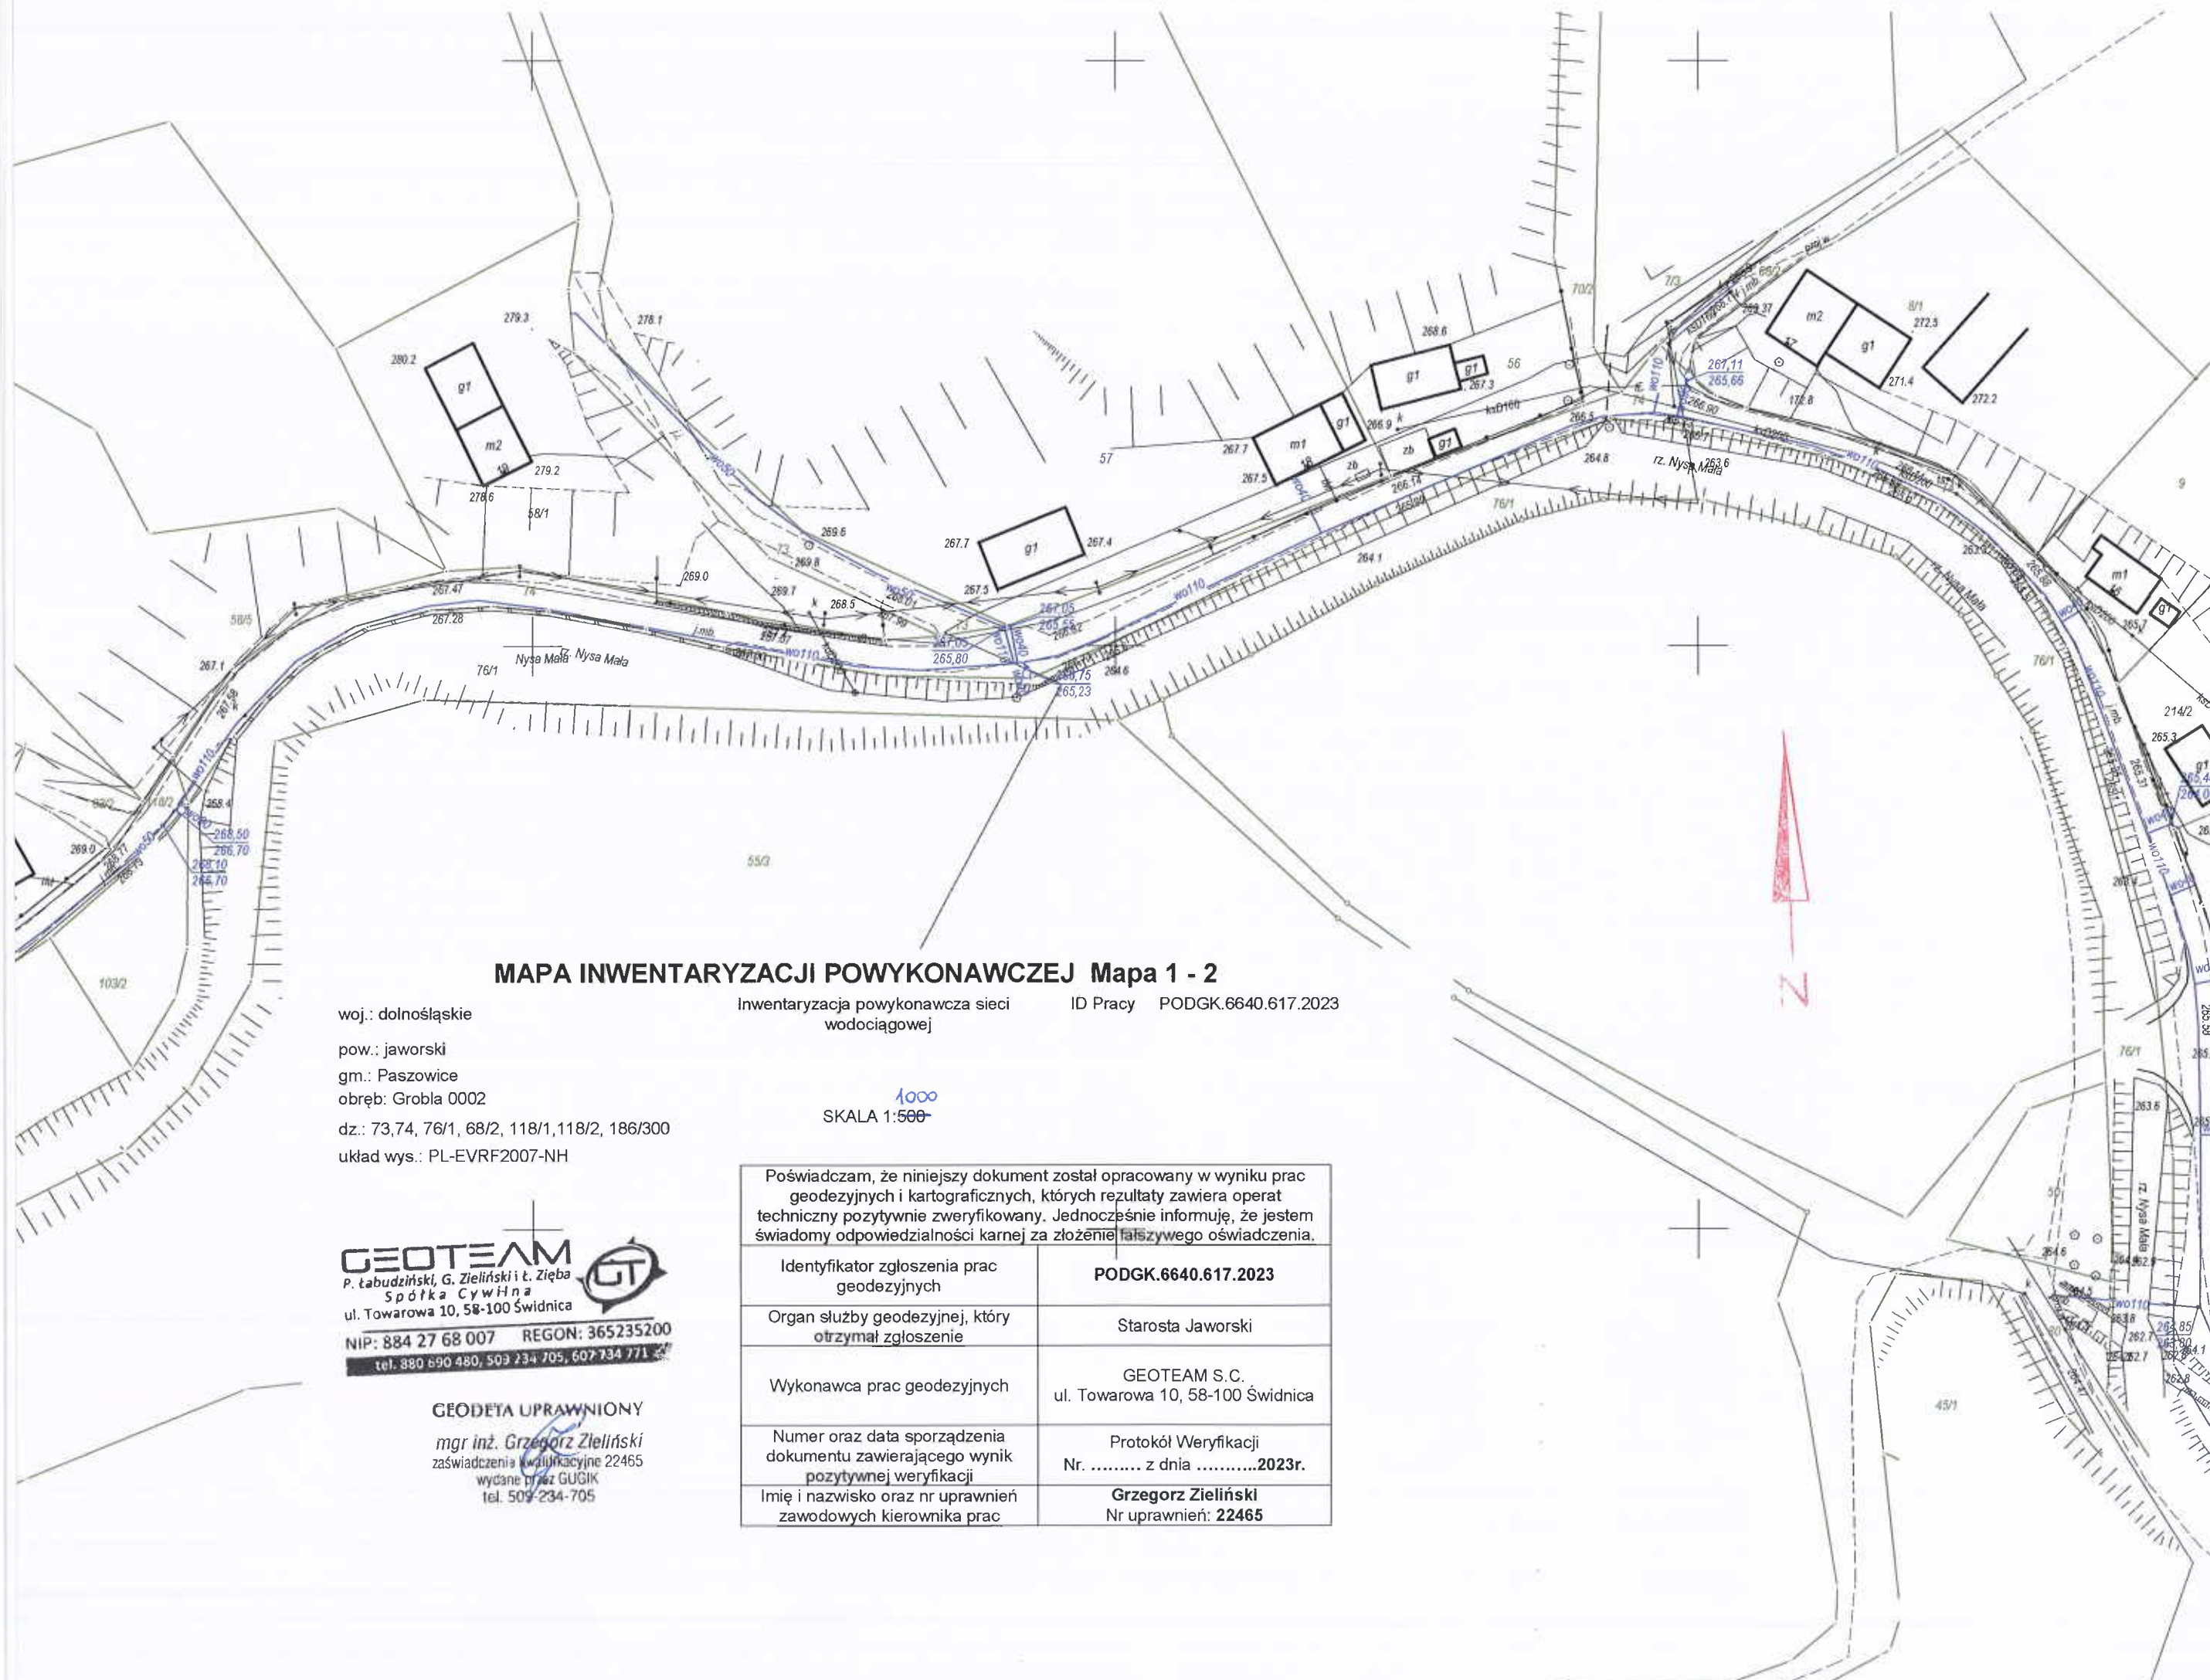

MAPA INWENTARYZACJI POWYKONAWCZEJ Mapa 1 - 2

woj.: dolnośląskie
pow.: jaworski
gm.: Paszowice
obręb: Grobla 0002
dz.: 73/74, 76/1, 68/2, 118/1, 118/2, 186/300
układ wys.: PL-EVRF2007-NH

Inwentaryzacja powykonawcza sieci wodociągowej ID Pracy PODGK.6640.617.2023

SKALA 1:500

GEOTEAM
P. Łabudziński, G. Zieliński i Ł. Zięba
Spółka Cywilna
ul. Towarowa 10, 58-100 Świdnica
NIP: 884 27 68 007 REGON: 365235200
tel. 380 690 480, 503 234 705, 607 734 771

GEODETA UPRAWNIONY
mgr inż. Grzegorz Zieliński
zaświadczenia kwalifikacyjne 22465
wydane przez GUGiK
tel. 503-234-705

Poświadczam, że niniejszy dokument został opracowany w wyniku prac geodezyjnych i kartograficznych, których rezultaty zawiera operat techniczny pozytywnie zweryfikowany. Jednocześnie informuję, że jestem świadomy odpowiedzialności karnej za złożenie fałszywego oświadczenia.	
Identyfikator zgłoszenia prac geodezyjnych	PODGK.6640.617.2023
Organ służby geodezyjnej, który otrzymał zgłoszenie	Starosta Jaworski
Wykonawca prac geodezyjnych	GEOTEAM S.C. ul. Towarowa 10, 58-100 Świdnica
Numer oraz data sporządzenia dokumentu zawierającego wynik pozytywnej weryfikacji	Protokół Weryfikacji Nr. z dnia2023r.
Imię i nazwisko oraz nr uprawnień zawodowych kierownika prac	Grzegorz Zieliński Nr uprawnień: 22465