


**DOKUMENTACJA
POWYKONAWCZA**

UWAGA: NINIEJSZY PROJEKT CHRONIONY JEST PRAWEM AUTORSKIM. ROZPOWIECZNIANIE NINIEJSZEGO OPRACOWANIA, JAK TEŻ JEGO FRAGMENTÓW, W TYM KONCEPCJI, WYKONAWCZY RYSUNKÓW, A PODĄTO UMIESZCZANIE W SYSTEMACH PRZECHOWYWANIA DANYCH, ZA WYJĄTKIEM WŁASNOŚCI ORGANÓW ADMINISTRACYJNYCH, PRZEKAZYWANIE W JAKIEJKOLWIEK FORMIE, W TYM ELEKTRONICZNEJ, MECHANICZNEJ, FOTOCOPPI, REPRODUKACJI, PREDUKCJI ORAZ DROCHOWANIE ZNAK BEZ PISEMIENNEJ ZGODY AUTORA, JEST ZABRONIONE I PODLEGA ODPOWIEDZIALNOŚCI KARNEJ Z MOCY ART. 176, 177, 178 USTAWY Z DNIA 4 LUTEGO 1994 R. O PRAWIE AUTORSKIM I PRAWACH POLEWNYCH (DZ.U. nr 24, poz. 83 z 1994).

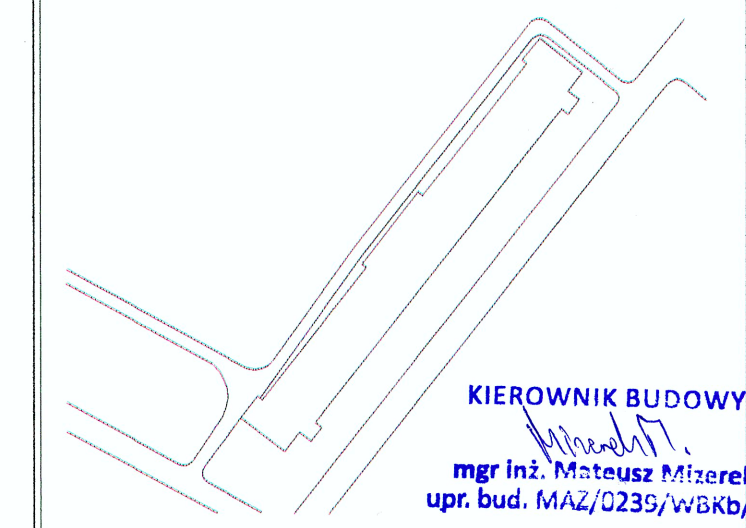

INWESTYCJA
Centrum Szkolenia Policji
ul. Zegrzyńska 121
05-119 Legionowo
dz. nr 8/2, obręb ew. 63
Jedn. ew. Legionowo

INWESTOR
Centrum Szkolenia Policji w Legionowie
ul. Zegrzyńska 121
05-119 Legionowo

inicyjatywa projektowa sp. z o.o.
00-738 Warszawa, ul. Świeńska 22/30 tel. 610
www.inicyjatywaprojektowa.pl, ip@inicyjatywaprojektowa.pl

PROJEKTANT	IMIĘ I NAZWISKO	NR UPRAWNIEN	PODPIS
PROJEKTANT	mgr inż. arch. MIKOŁAJ ZDANOWSKI	MA03310	
ZESPÓŁ PROJEKTYWNY	mgr inż. arch. DIANA KUĆCIARSKA		
SPRAWDZAJĄCY	mgr inż. arch. PIOTR STRASZAK	MM07314	
FAZA PROJEKTU	PROJEKT WYKONAWCZY	BRANŻA ARCHITEKTURA	

**RYSUNEK
RZUT DACHU**

NUMER RYSUNKU	LGI -PWZ- A - 204
SYMBOL PROJEKTU	FAZA BRANŻA NR RYSUNKU REMIZJA
1:100	24.10.2022
SKALA	DATA RYSOWAL

