



CONTRACTOR'S DOCUMENT REVIEW  
PRZEGŁĄD DOKUMENTU WYKONAWCY  
(Sub-Clause 5.2 General Conditions of Contract)  
(Sub-Klauzula 5.2 Warunków Ogólnych Kontraktu)

- A. Approved without comments / Zatwierdzono bez uwag ☒  
B. Approved with comments / Zatwierdzono z uwagami ☐  
C. Fails to comply with the Contract / Nie odpowiada Kontraktowi ☐

U Z G O D N I E N I A M I Ę D Z Y B R A N Z O W E

Branża	Imię i nazwisko	Nr uprawnień	Specjalność	Podpis	Data
Technologia	dr inż. Kazimierz Stefanowski	WBPP-NB-7210/43/83 303/88	technologia i met. wod.-kan.		
Konstrukcja	mgr inż. Anna Miklaszewicz	178/Sz/80	konstrukcje budowlane	inż. Roszczyk	
Architektura	mgr inż. arch. Małgorzata Śliwa	1/Sz/98	architektura	Małgorzata Śliwa	
Inst. Elektr.	inż. Józef Walczak	47/Sz/76	-	Józef Walczak	
Ogrz. i went.	Antoni Saganowicz	35/Sz/77	instalacje i urządz. sanitarne	Antoni Saganowicz	
Zagosp. Terenu	mgr inż. Bronisław Gaziński	4692/81	(plany) konstr. i instalacji	Bronisław Gaziński	

Nr	Imię i nazwisko	Imię i nazwisko
Data	Specjalność	Specjalność
	Nr uprawnień	Nr uprawnień
Nr	Imię i nazwisko	Imię i nazwisko
Data	Specjalność	Specjalność
	Nr uprawnień	Nr uprawnień
Nr	Imię i nazwisko	Imię i nazwisko
Data	Specjalność	Specjalność
	Nr uprawnień	Nr uprawnień
Projektant:		Modyfikacja
		Sprawdził:

Inwestycja  
BUDOWA POMPOWNI "GÓRNY BRZEG" Z CIŚNIENIOWYM RUROCIĄGIEM PRZESYŁOWYM DO PRZYSZŁEJ OCZYSZCZALNI ŚCIEKÓW "POMORZANY"

Tytuł projektu  
BUDYNEK POMPOWNI Z KOMORĄ ŚCIEKÓW AKP

Nr projektu  
B-587/II/I-2.1.5

Treec rysunku  
Moduł wejść analogowych AI-4.

Nr rysunku  
18

Nr umowy  
B-587

Stadium  
Projekt wykonawczy

Branża  
Automatyka

Skala

Stanowisko	Imię i nazwisko	Specjalność	Nr uprawnień	Podpis	Data
Projektował:	Arkadiusz Jurkiewicz			Arkadiusz Jurkiewicz	07,2005
Opracował:	Arkadiusz Jurkiewicz			Arkadiusz Jurkiewicz	07,2005
Sprawdził:	inż. Józef Walczak	instalacje elektryczne	47/Sz/76	Józef Walczak	07,2005
Główny projektant:	mgr inż. Bronisław Gaziński	konstr.bud.	4692/81	Bronisław Gaziński	07,2005


INWESTOR: ZAKŁAD WODOCIĄGÓW I KANALIZACJI Sp. z o.o. w SZCZECINIE



BIURO PROJEKTÓW  
BPBM "BIMOR" Sp. z o.o.  
70-382 SZCZECIN  
ul. Jagiellońska 67/68  
Tel.(091) 485-03-34  
Fax (091) 485-00-33  
Rok założenia 1949

WSZYSTKIE PRAWA ZASTRZEŻONE

Przepustnica Z5	Poziom scieków	Poziom scieków	Pomiar przepływu scieków
otwarcie przepustnicy	pomiar podstawowy	pomiar rezerwowy	

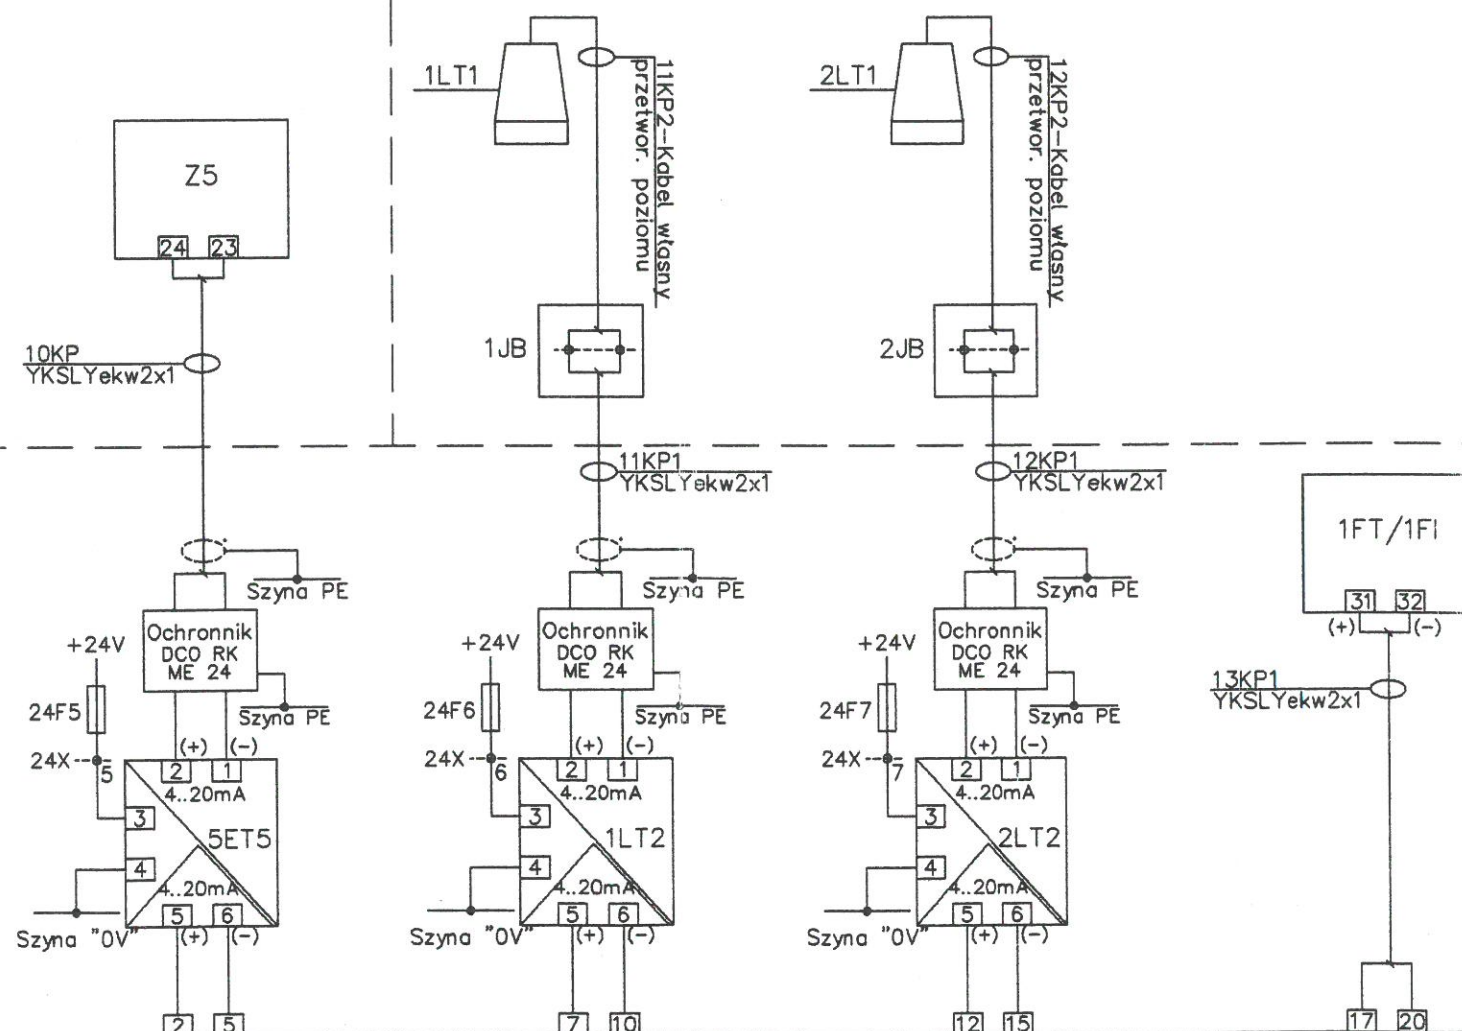


GRUPA/ADRES

KARTA: AI-4

STEROWNIK: PLC#1



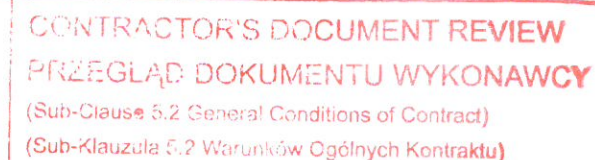





- ☒

UZGODNIENIA MIĘDZYBRANZOWE

Branża	Imię i nazwisko	inżynier Nr uprawnień	Specjalność	Podpis	Data
Technologia	dr inż. Kazimierz Stefanowski	WBPP-NB-7210/43/83 303/89	technologia + inst. wod.-kan.		
Konstrukcja	mgr inż. Anna Miklasiewicz	178/Sz/80	konstrukcje budowlane	Wz Roszko	
Architektura	mgr inż. arch. Małgorzata Słuka	1/Sz/98	architektura	Wz Słuchawski	
Inst. Elektr.	inż. Józef Walczak	47/Sz/78	-	Wz	
Ogrz. i went.	Antoni Sogonowicz	35/Sz/77	instalacje i urządz. wentylarne		
Zagosp. Terenu	mgr inż. Bronisław Gaziński	4692/81	(plany) konstr. i instalacji		

Nr	Imię i nazwisko		Imię i nazwisko
Data	Specjalność		Specjalność
	Nr uprawnień		Nr uprawnień
Nr	Imię i nazwisko		Imię i nazwisko
Data	Specjalność		Specjalność
	Nr uprawnień		Nr uprawnień
Nr	Imię i nazwisko		Imię i nazwisko
Data	Specjalność		Specjalność
	Nr uprawnień		Nr uprawnień
	Projektant:	Modyfikacja	Sprawdził:

BUDOWA POMPOWNI "GÓRNY BRZEG" Z CIŚNIENIOWYM RUROCIAGIEM PRZESYŁOWYM DO PRZYSZŁEJ OCZYSZCZALNI ŚCIEKÓW "POMORZANY"


Tytuł projektu BUDYNEK POMPOWNI Z KOMORĄ SCIEKÓW AKP				Nr projektu B-587/II/I-2.1.5		
Treść rysunku Moduł wejść analogowych AI-4.				Nr rysunku 19		
Nr umowy B-587		Stadium Projekt wykonawczy		Branża Automatyka		
Skala						
Stanowisko	Imię i nazwisko		Specjalność	Nr uprawnień	Podpis	Data
Projektował:	Arkadiusz Jurkiewicz					07,2005
Opracował:	Arkadiusz Jurkiewicz					07,2005
Sprawdził:	inż. Józef Walczak		instalacje elektryczne	47/Sz/76		07,2005
Główny projektant:	mgr inż. Bronisław Gazinski		konstr.bud.	4692/61		07,2005
INWESTOR:	ZAKŁAD WODOCIĄGÓW I KANALIZACJI Sp. z o.o. w SZCZECINIE					



BIURO PROJEKTOW 70-382 SZCZECIN  
BPBM "BIMOR" Sp. z o.o. ul. Jagiellonska 67/68  
Tel.(091) 485-03-34  
Fax (091) 485-00-33

WSZYSTKIE PRAWA ZASTRZEŻONE

## POMPOWNIĄ—RUROCIĄGI TŁOCZNE POMP

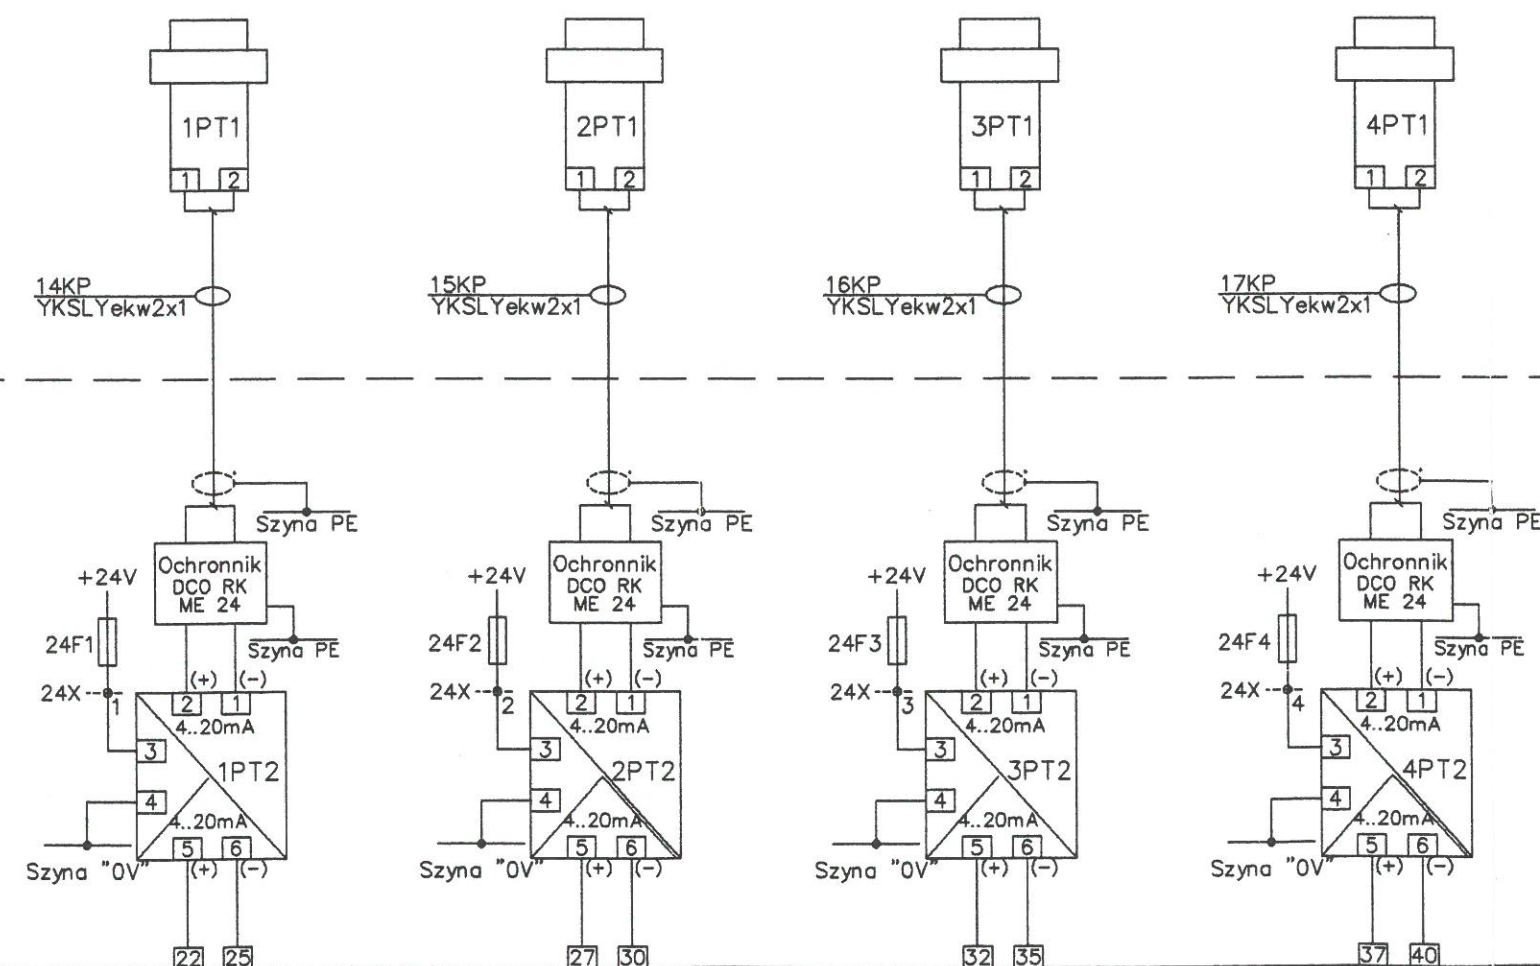
[illegible]

KARTA: AI-4

STEROWNIK: PLC#1



Pompa P1							Pompa P2
Sterowanie zdalne	Praca	Awaria	Zawilgocenie lub przeciążenie	Zadziałanie przycisku bezpieczeństwa	Softstarter zasilony	Awaria Softstartera	Sterowanie zdalne

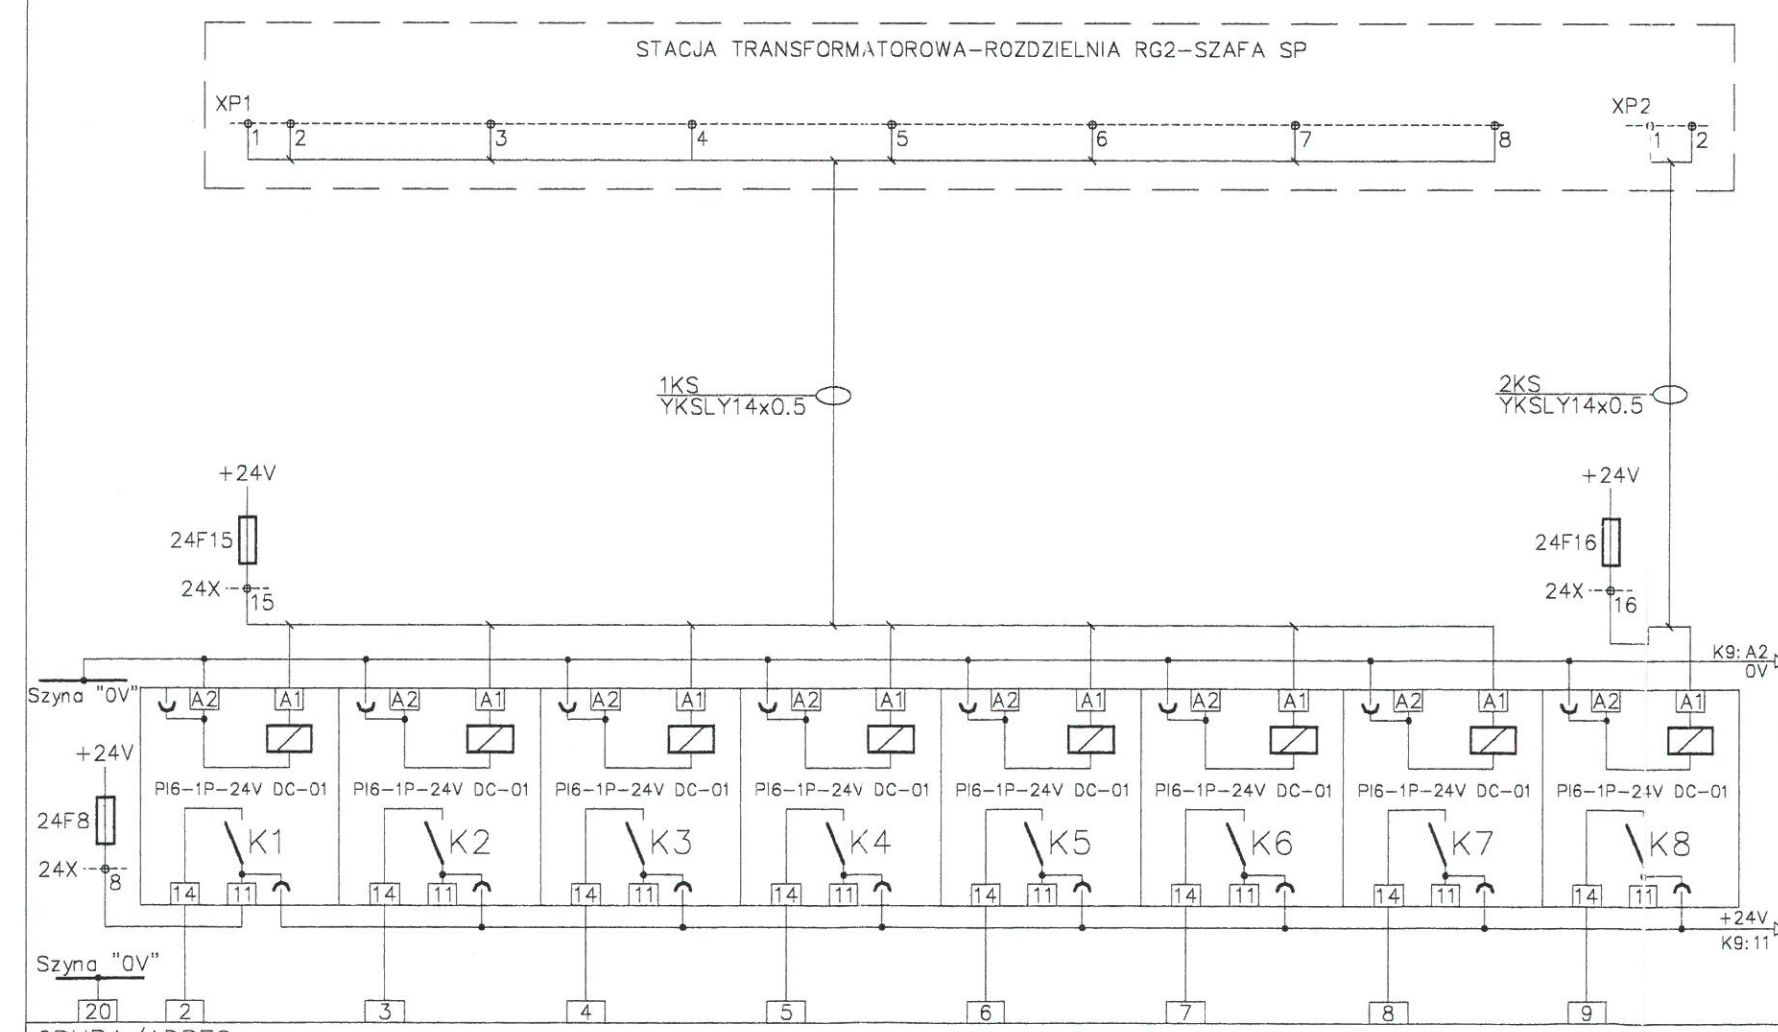

GRUPA/ADRES

KARTA: DI-1

STEROWNIK: PLC#1

UZGODNIENIA MIĘDZYBRANŻOWE					
Branża	Imię i nazwisko	Nr uprawnień	Specjalność	Podpis	Data
Technologia	dr inż. Kazimierz Stefanowski	WBPP-NB-7210/43/83 303/69	technologia + inst. wod.-kan.		
Konstrukcja	mgr inż. Anna Miklaszewicz	178/Sz/80	konstruuje budowlane		
Architektura	mgr inż. arch. Małgorzata Sliwa	1/Sz/98	architektura		
Inst. Elektr.	inż. Józef Walczak	47/Sz/76	-		
Ogrz. i went.	Antoni Saganowicz	35/Sz/77	instalacje i urz. sanit. (plany) konstr. i instalacj		
Zagosp. Terenu	mgr inż. Bronisław Gaziński	4892/61			

Nr	Imię i nazwisko	Imię i nazwisko
Data	Specjalność	Specjalność
Nr uprawnień	Nr uprawnień	Nr uprawnień
Nr	Imię i nazwisko	Imię i nazwisko
Data	Specjalność	Specjalność
Nr uprawnień	Nr uprawnień	Nr uprawnień
Nr	Imię i nazwisko	Imię i nazwisko
Data	Specjalność	Specjalność
Nr uprawnień	Nr uprawnień	Nr uprawnień
Projektant:		Modyfikacja
Sprawdził:		

Inwestycja

BUDOWA POMPOWNI "GÓRNY BRZEG" Z CIŚNIENIOWYM RUROCIĄGIEM PRZESYŁOWYM DO PRZYSZŁEJ OCZYSZCZALNI ŚCIEKÓW "POMORZANY"

Tytuł projektu	Nr projektu
BUDYNEK POMPOWNI Z KOMORĄ ŚCIEKÓW AKP	B-525/II/I-2.1.5
Treść rysunku	Nr rysunku
Wejścia binarne modułu DI-1.	20 ✓

Nr umowy B-525	Stadium Projekt wykonawczy	Branża Automatyka	Skala		
Stanowisko	Imię i nazwisko	Specjalność	Nr uprawnień	Podpis	Data
Projektował:	Arkadiusz Jurkiewicz				04,2004
Opracował:	Arkadiusz Jurkiewicz				04,2004
Sprawdził:	inż. Jozef Walczak	instalacje elektryczne	47/Sz/76		04,2004
Główny projektant:	mgr inż. Bronisław Gaziński	konstr.bud.	4692/61		04,2004
INWESTOR:	ZAKŁAD WODOCIĄGÓW I KANALIZACJI Sp. z o.o. w SZCZECINIE				



BIURO PROJEKTÓW  
BPBM "BIMOR" Sp. z o.o.  
Rok założenia 1949


70-382 SZCZECIN  
ul. Jagiellońska 67/68  
Tel.(091) 485-03-34  
Fax (091) 485-00-33

WSZYSTKIE PRAWA ZASTRZEŻONE



DOKUMENTACJA POWYKONAWCZA

Pompa P2						Pompa P3	
Praca	Awaria	Zawilgoczenie lub przeciążenie	Zadziałanie przycisku bezpieczeństwa	Softstarter zasilony	Awaria Softstartera	Sterowanie zdalne	Praca

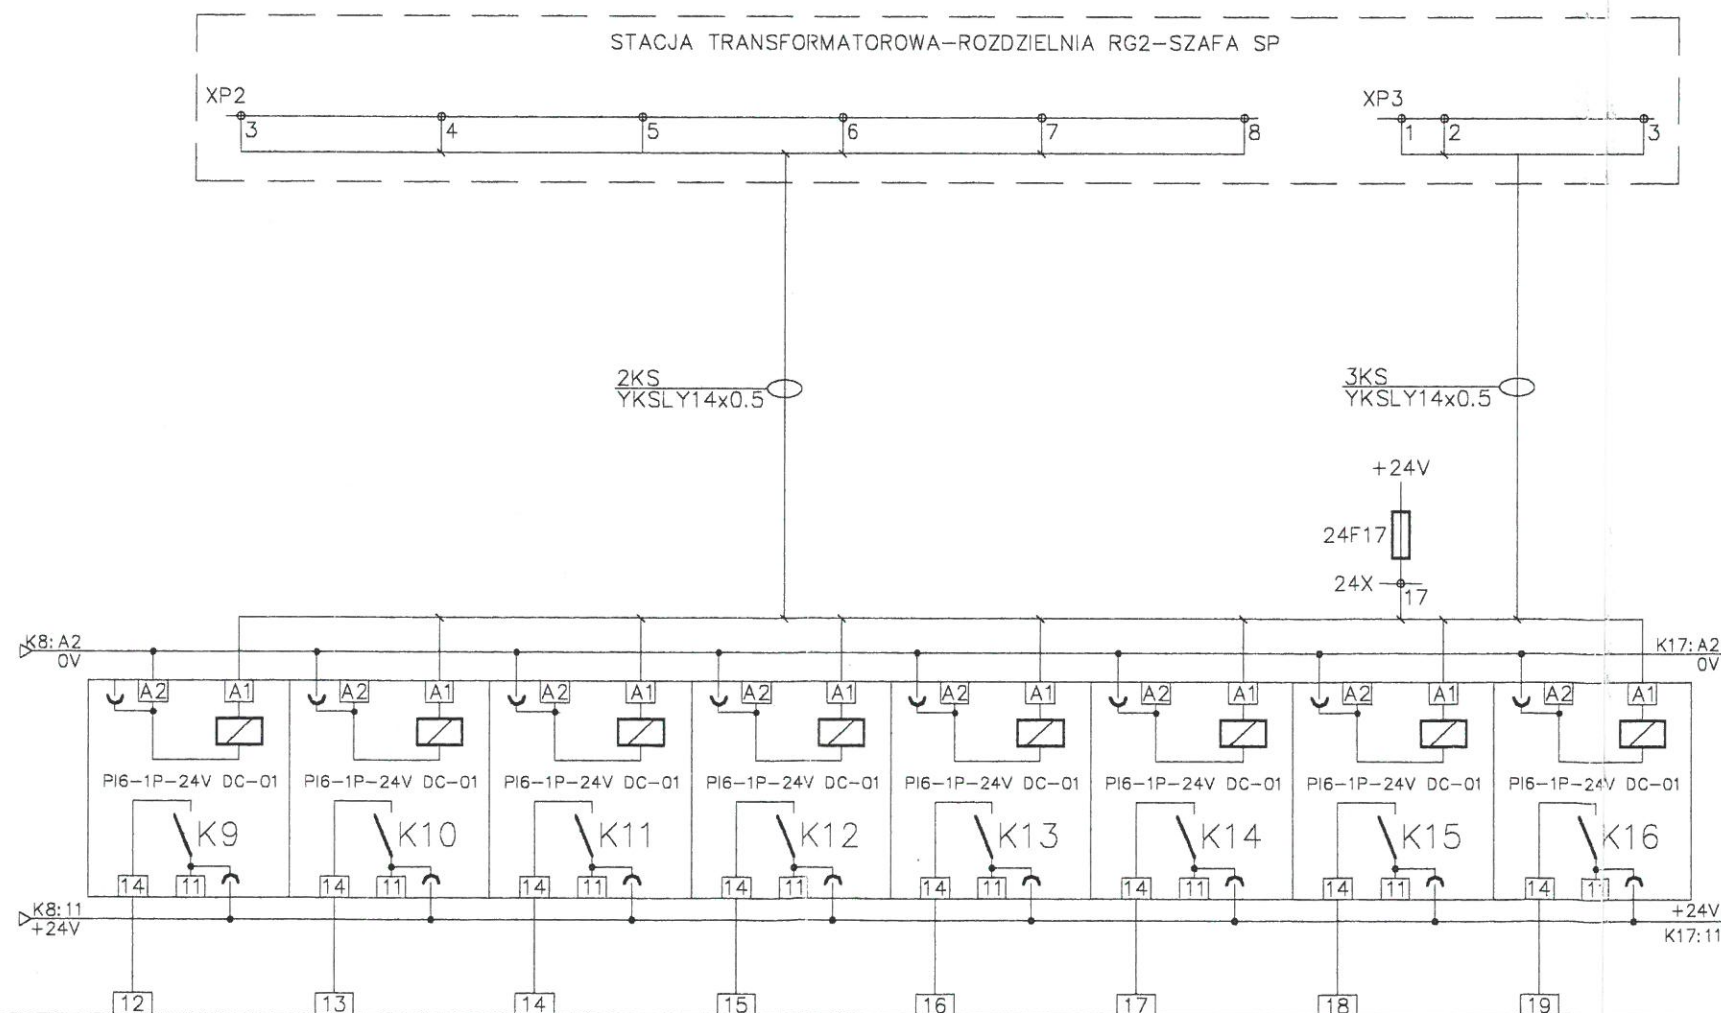





GRUPA/ADRES  
KARTA: DI-1  
STEROWNIK: PLC#1

UZGODNIENIA MIĘDZYBRANŻOWE					
Branża	Imię i nazwisko	Nr uprawnień	Specjalność	Podpis	Data
Technologia	dr inż. Kazimierz Stefanowski	WBPP-NB-7210/43/83 303/69	technologia + inst. wod.-kan.		
Konstrukcja	mgr inż. Anna Mikłaszewicz	178/Sz/80	konstrukcje budowlane		
Architektura	mgr inż. arch. Małgorzata Siłko	1/Sz/98	architektura		
Inst. Elektr.	inż. Józef Walczak	47/Sz/76	-		
Ogrz. i went.	Antoni Saganowicz	35/Sz/77	instalacje i urz. sanitarnie		
Zagosp. Terenu	mgr inż. Bronisław Gaziński	4692/61	(plany) konstr. i instalacj		

Nr	Imię i nazwisko	Imię i nazwisko
Data	Specjalność	Specjalność
Nr uprawnień	Nr uprawnień	Nr uprawnień
Nr	Imię i nazwisko	Imię i nazwisko
Data	Specjalność	Specjalność
Nr uprawnień	Nr uprawnień	Nr uprawnień
Nr	Imię i nazwisko	Imię i nazwisko
Data	Specjalność	Specjalność
Nr uprawnień	Nr uprawnień	Nr uprawnień
Projektant:		Sprawdził:

Inwestycja  
BUDOWA POMPOWNI "GÓRNY BRZEG" Z CIŚNIENIOWYM RUROCIĄGIEM PRZESYŁOWYM DO PRZYSZŁEJ OCZYSZCZALNI ŚCIEKÓW "POMORZANY"

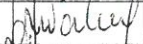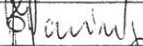Tytuł projektu BUDYNEK POMPOWNI Z KOMORĄ ŚCIEKÓW AKP			Nr projektu B-525/II/I-2.1.5		
Treść rysunku Wejścia binarne modułu DI-1.			Nr rysunku 21 ✓		
Nr umowy B-525	Stadium Projekt wykonawczy	Branża Automatyka	Skala		
Stanowisko	Imię i nazwisko	Specjalność	Nr uprawnień	Podpis	Data
Projektował:	Arkadiusz Jurkiewicz				04,2004
Opracował:	Arkadiusz Jurkiewicz				04,2004
Sprawdził:	inż. Józef Walczak	instalacje elektryczne	47/Sz/76		04,2004
Główny projektant:	mgr inż. Bronisław Gaziński	konstr.bud.	4692/61		04,2004
INWESTOR:	ZAKŁAD WODOCIĄGÓW I KANALIZACJI Sp. z o.o. w SZCZECINIE				



BIURO PROJEKTÓW  
BPBM "BIMOR" Sp. z o.o.  
70-382 SZCZECIN  
ul. Jagiellońska 67/68  
Tel.(091) 485-03-34  
Fax (091) 485-00-33


WSZYSTKIE PRAWA ZASTRZEŻONE



DOKUMENTACJA POWYKONAWCZA


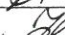
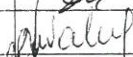
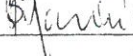
U Z G O D N I E N I A      M I Ę D Z Y B R A N Ż O W E

Branża	Imię i nazwisko	Nr uprawnień	Specjalność	Podpis	Data
Technologia	dr inż. Kazimierz Stefanowski	WBPP-NB-7210/43/83 303/69	technologia + inst. wod.-kan.		
Konstrukcja	mgr inż. Anna Miklaszewicz	178/Sz/80	konstrukcje budowlane		
Architektura	mgr inż. arch. Małgorzata Siłwa	1/Sz/98	architektura		
Inst. Elektr.	inż. Józef Walczak	47/Sz/76	—		
Ogrz. i went.	Antoni Saganowicz	35/Sz/77	instalacje i urz. sanitarn.		
Zagosp. Terenu	mgr inż. Bronisław Goziński	4892/61	(plany) konstr. i instalacj		

Nr	Imię i nazwisko		Imię i nazwisko
Data	Specjalność		Specjalność
	Nr uprawnień		Nr uprawnień
Nr	Imię i nazwisko		Imię i nazwisko
Data	Specjalność		Specjalność
	Nr uprawnień	<p>A. Approved without comments / Zdob</p> <p>B. Approved with comments / Zdob</p> <p>C. Not approved, need for Contract</p>	Nr uprawnień
Nr	Imię i nazwisko		Imię i nazwisko
Data	Specjalność	<p>28.06.2007</p>	Specjalność
	Nr uprawnień		Nr uprawnień
	Projektant:	Modyfikacja	Sprawdził:

Inwestycja


BUDOWA POMPOWNI "GÓRNY BRZEG" Z CIŚNIENIOWYM RUROCIĄGIEM PRZESYŁOWYM DO PRZYSZŁEJ OCZYSZCZALNI ŚCIEKÓW "POMORZANY"

Tytuł projektu BUDYNEK POMPOWNI Z KOMORĄ ŚCIEKÓW AKP				Nr projektu B-525/II/I-2.1.5	
Treść rysunku Wejścia binarne modułu DI-1.				Nr rysunku 22 ✓	
Nr umowy B-525		Stadium Projekt wykonawczy		Branża Automatyka	
Skala					
Stanowisko	Imię i nazwisko	Specjalność	Nr uprawnień	Podpis	Data
Projektował:	Arkadiusz Jurkiewicz				04,2004
Opracował:	Arkadiusz Jurkiewicz				04,2004
Sprawdził:	inż. Józef Walczak	instalacje elektryczne	47/Sz/76		04,2004
Główny projektant:	mgr inż. Bronisław Gazinski	konstr.bud.	4692/61		04,2004
INWESTOR:		ZAKŁAD WODOCIĄGÓW I KANALIZACJI Sp. z o.o. w SZCZECINIE			



BIURO PROJEKTÓW ul. Jagiellońska 67/68  
BPBM "BIMOR" Sp. z o.o. Tel. (091) 485-03-34  
Fax (091) 485-00-33

WSZYSTKIE PRAWA ZASTRZEŻONE

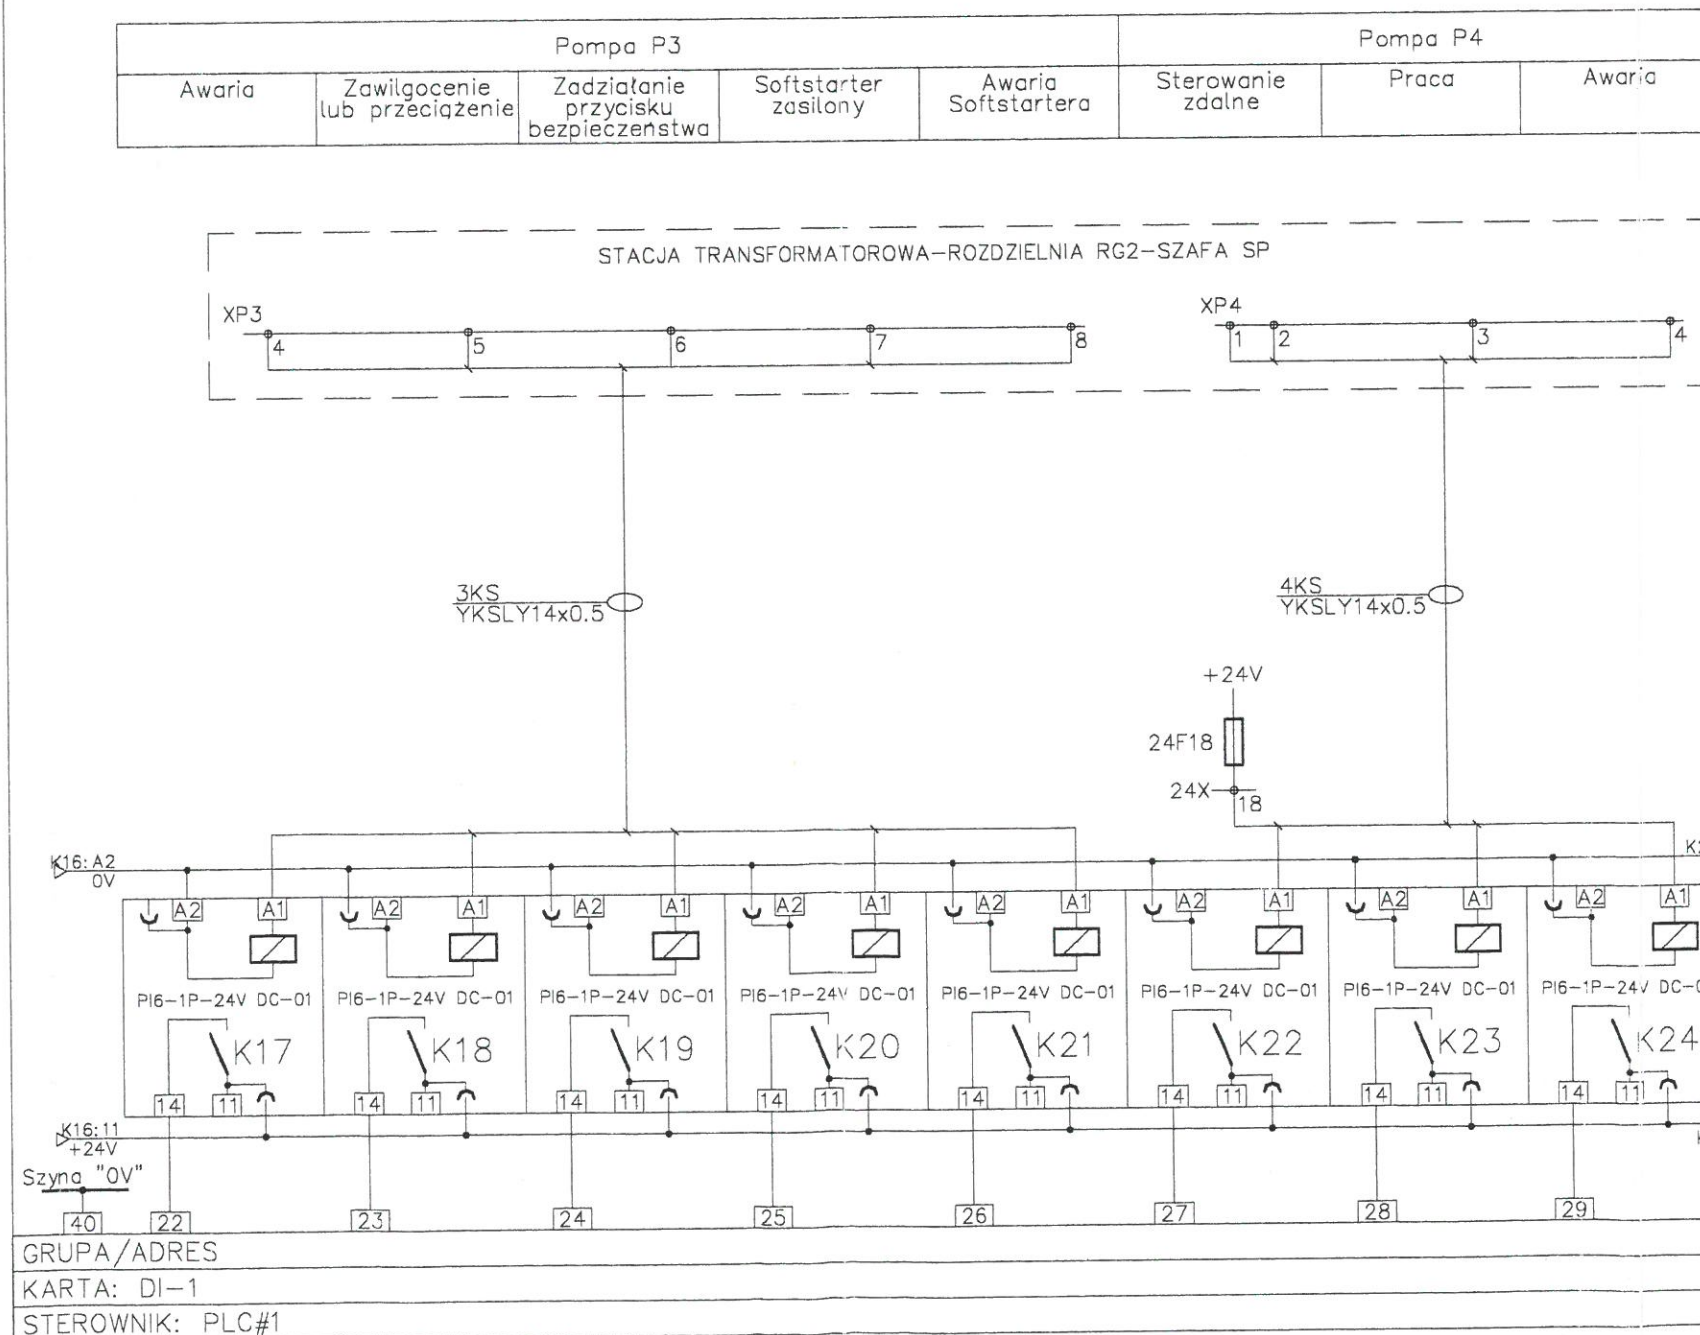



## DOKUMENTACJA POWYKONAWCZA

## UZGODNIENIA MIĘDZYBRANŻOWE

Branża	Imię i nazwisko	Nr uprawnień	Specjalność	Podpis	Data
Technologia	dr inż. Kazimierz Stefanowski	WBPP-NB-7210/43/83 303/69	technologia + inst. wod.-kan.		
Konstrukcja	mgr inż. Anna Niklaszewicz	178/Sz/80	konstrukcje budowlane		
Architektura	mgr inż. arch. Małgorzata Sliwa	1/Sz/98	architektura		
Inst. Elektr.	inż. Józef Walczak	47/Sz/76	-		
Ogrz. i went.	Antoni Saganowicz	35/Sz/77	instalacje i urządz. sanitarne		
Zagosp. Terenu	mgr inż. Bronisław Gazinski	4692/61	(plany) konstr. i instalacji		

Nr	Imię i nazwisko		Imię i nazwisko
Data	Specjalność		Specjalność
	Nr uprawnień		Nr uprawnień
Nr	Imię i nazwisko		Imię i nazwisko
Data	Specjalność		Specjalność
	Nr uprawnień		Nr uprawnień
Nr	Imię i nazwisko		Imię i nazwisko
Data	Specjalność		Specjalność
	Nr uprawnień		Nr uprawnień
	Projektant:	Modyfikacja	Sprawdził:

CONTRACT PRZEGŁAD  
(Sub-Clause 5.2)  
(Sub-Klauzula 5.2)  
Approved without comments / Z.  
Approved with comments / Z.  
Fail to comply with the Contract:  
Data: 28.06.2019

NT REVIEW  
WYKONAWCY

78.040.0062

Inwestycja

BUDOWA POMPOWNI "GÓRNY BRZEG" Z CIŚNIENIOWYM RUROCIĄGIEM PRZESYŁOWYM DO PRZYSZŁEJ OCZYSZCZALNI ŚCIEKÓW "POMORZANY"

Tytuł projektu  
BUDYNEK POMPOWNI Z KOMORĄ ŚCIEKÓW  
AKPNr projektu  
B-525/II/I-2.1.5Treść rysunku  
Wejścia binarne modułu DI-1.Nr rysunku  
23Nr umowy  
B-525Stadium  
Projekt wykonawczyBranża  
Automatyka

Skala


Stanowisko	Imię i nazwisko	Specjalność	Nr uprawnień	Podpis	Data
Projektował:	Arkadiusz Jurkiewicz				04,2004
Opracował:	Arkadiusz Jurkiewicz				04,2004
Sprawdził:	inż. Józef Walczak	instalacje elektryczne	47/Sz/76		04,2004
Główny projektant:	mgr inż. Bronisław Gazinski	konstr.bud.	4692/61		04,2004

INWESTOR: ZAKŁAD WODOCIĄGÓW I KANALIZACJI Sp. z o.o. w SZCZECINIE

BIURO PROJEKTÓW  
BPBM "BIMOR" Sp. z o.o.  
70-382 SZCZECIN  
ul. Jagiellońska 67/68  
Tel.(091) 485-03-34  
Fax (091) 485-00-33

WSZYSTKIE PRAWA ZASTRZEŻONE

Pompa P4				Pompa P5			
Zawilgocenie lub przeciążenie	Zadziałanie przycisku bezpieczeństwa	Softstarter zasilony	Awaria Softstartera	Sterowanie zdalne	Praca	Awaria	Zawilgocenie lub przeciążenie

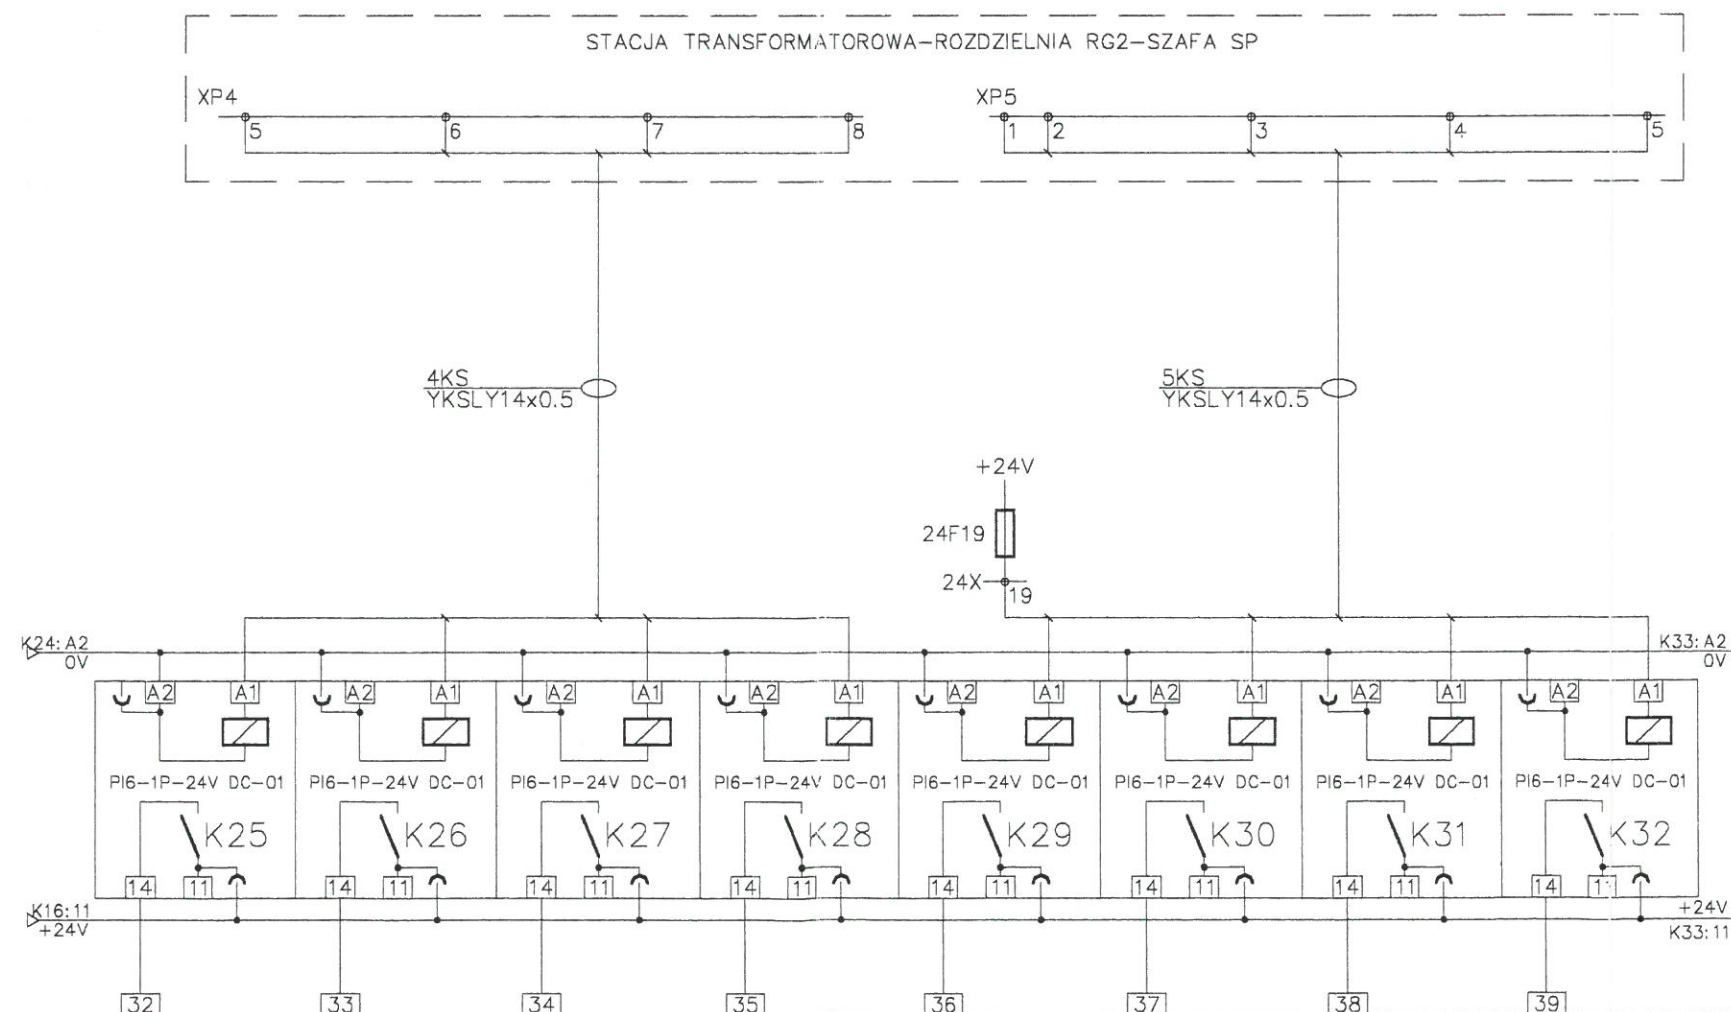

GRUPA/ADRES

KARTA: DI-1

STEROWNIK: PLC#1





CONTRACTOR'S DOCUMENT REVIEW  
PRZEGLĄD DOKUMENTU WYKONAWCY  
(Sub-Clause 5.2 General Conditions of Contract)  
(Sub-Klauzula 5.2 Warunków Ogólnych Kontraktu)

- A. Approved without comments / Zatwierdzone bez uwag ☒  
B. Approved with comments / Zatwierdzone z uwagami ☐  
C. Fails to comply with the Contract / Nie odpowiada Kontraktowi ☐

Date: \_\_\_\_\_  
Date: \_\_\_\_\_

Branża	Imię i nazwisko	Nr uprawnień	Specjalność	Podpis	Data
Technologia	dr inż. Kazimierz Stefanowski	WBPP-NB-7210/43/83 303/88	technologia + inst. wod.-kan.		
Konstrukcja	mgr inż. Anna Mikołajewicz	178/Sz/80	konstrukcja budowlana	uz Roszary	
Architektura	mgr inż. arch. Małgorzata Sitko	1/Sz/86	architektura	uz Roszary	
Inst. Elektr.	inż. Józef Walczak	47/Sz/76	-		
Ogrz. i went.	Antoni Saganowicz	36/Sz/77	instalacje i urządz. sanitarne		
Zagosp. Terenu	mgr inż. Bronisław Gaziński	4692/61	(plany) konstr. i instalacji		

Nr	Imię i nazwisko	Imię i nazwisko
Data	Specjalność	Specjalność
	Nr uprawnień	Nr uprawnień
Nr	Imię i nazwisko	Imię i nazwisko
Data	Specjalność	Specjalność
	Nr uprawnień	Nr uprawnień
Nr	Imię i nazwisko	Imię i nazwisko
Data	Specjalność	Specjalność
	Nr uprawnień	Nr uprawnień
Projektant:		Modyfikacja
		Sprawdził:

Inwestycja  
BUDOWA POMPOWNI "GÓRNY BRZEG" Z CIŚNIENIOWYM RUROCIĄGIEM PRZESYŁOWYM DO PRZYSZŁEJ OCZYSZCZALNI ŚCIEKÓW "POMORZANY"

Tytuł projektu  
BUDYNEK POMPOWNI Z KOMORĄ ŚCIEKÓW AKP

Treść rysunku  
Wejścia binarne modułu DI-2.

Nr umowy  
B-587

Stadium  
Projekt wykonawczy

Branża  
Automatyka

Skala

Stanowisko

Imię i nazwisko

Specjalność

Nr uprawnień

Podpis

Data

Projektował: Arkadiusz Jurkiewicz

Opracował: Arkadiusz Jurkiewicz

Sprawił: inż. Józef Walczak

instalacje elektryczne

47/Sz/76

07,2005

Główny projektant: mgr inż. Bronisław Gaziński

konstr.bud.

4692/61

07,2005

INWESTOR:

ZAKŁAD WODOCIĄGÓW I KANALIZACJI Sp. z o.o. w SZCZECINIE

70-382 SZCZECIN

ul. Jagiellońska 67/68

Tel.(091) 485-03-34


Fax (091) 485-00-33

BPBM "BIMOR" Sp. z o.o.

Rok założenia 1949

WSZYSTKIE PRAWA ZASTRZEŻONE

Pompa P5			Przepustnica Z1			Przepustnica Z2	
Zadziałanie przycisku bezpieczeństwa	Softstarter zasilony	Awaria Softstartera	Sterowanie zdalne	Otwarta	Zamknięta	Awaria	Sterowanie zdalne

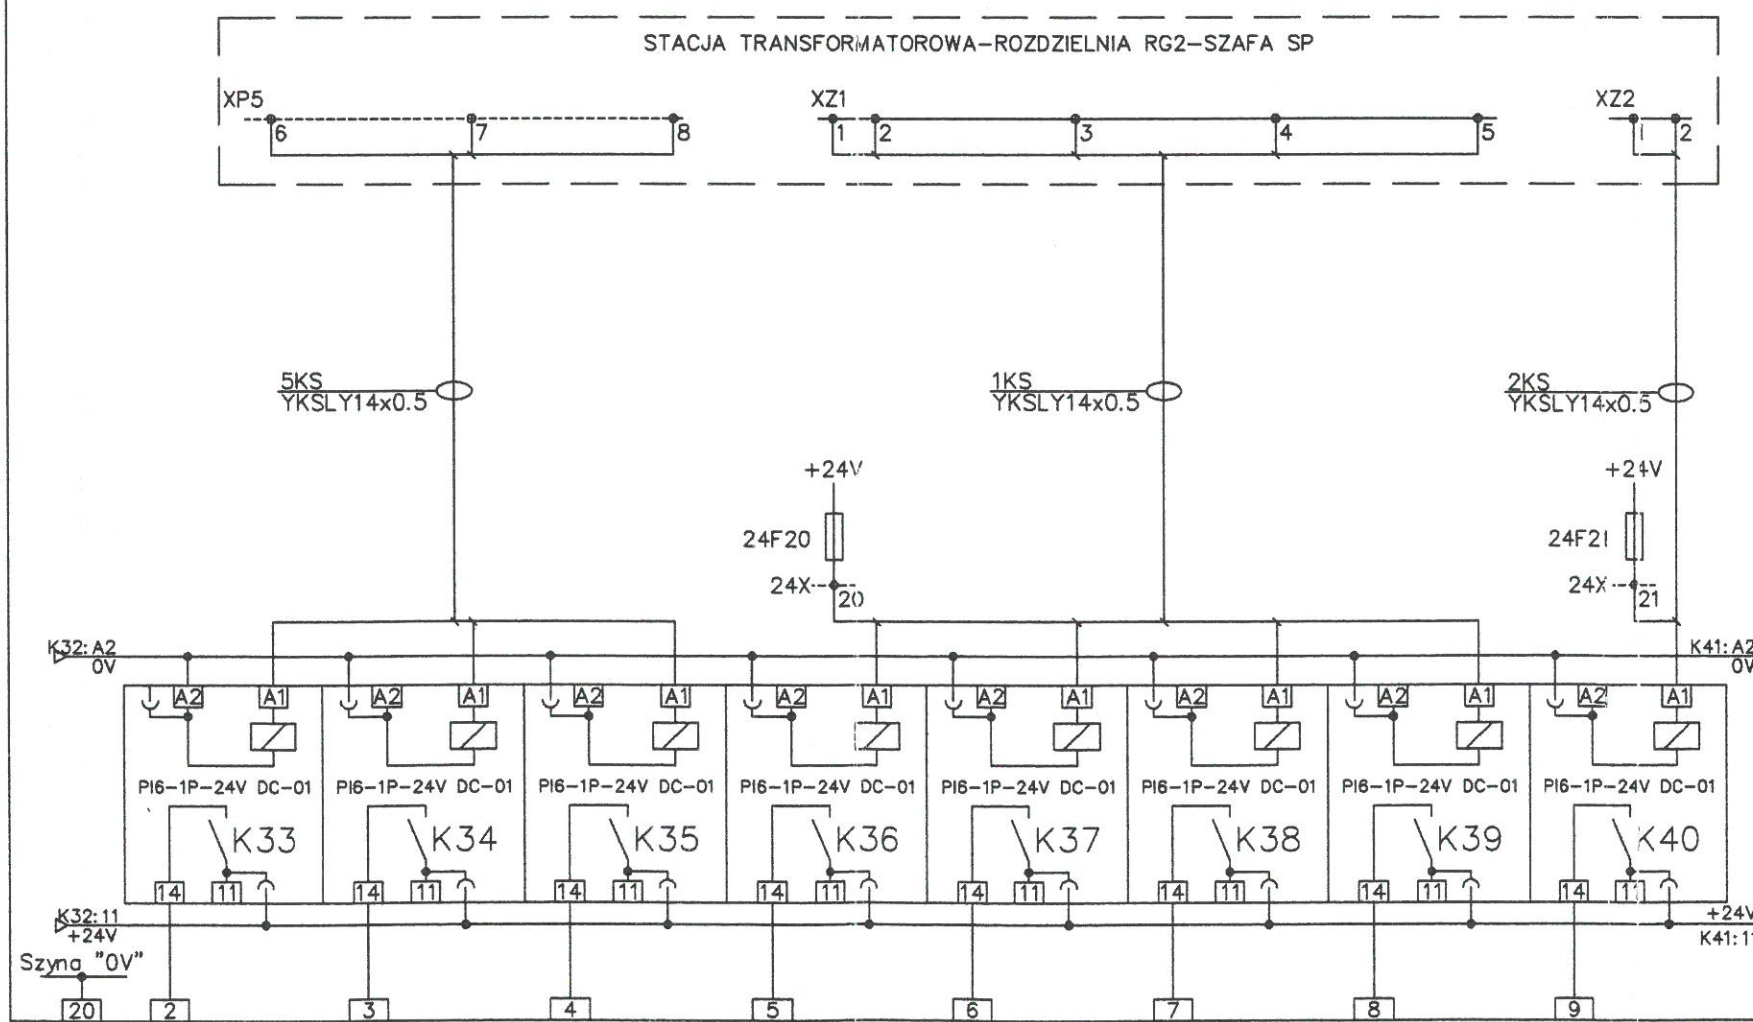


GRUPA/ADRES

KARTA: DI-2

STEROWNIK: PLC#1



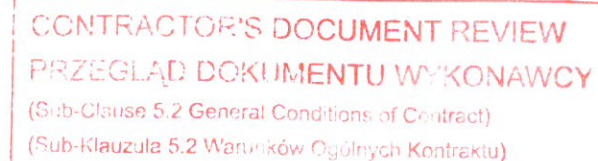

- A. **Approved without comments / Zatwierdzone bez uwag**  
 B. **Approved with comments / Zatwierdzone z uwagami**  
 C. **Fails to comply with the Contract / Nie odpowiada Kontraktowi**





Date: U Z G O D N I E N I A M I Ę D Z Y B R A N Ż O W E

Branża	Imię i nazwisko	Nr uprawnień	Specjalność	Podpis	Data
Technologia	dr inż. Kazimierz Stefanowski	WBPP-NB-7210/43/83 303/98	technologia + inst. wod.-kan.		
Konstrukcja	mgr inż. Anna Mikłaszewicz	178/Sz/80	konstrukcje budowlane	<i>W. Szewczyk</i>	
Architektura	mgr inż. arch. Małgorzata Stawe	1/Sz/98	architektura	<i>W. Stawe</i>	
Inst. Elektr.	inż. Józef Walczak	47/Sz/78	-	<i>W.</i>	
Ogrz. i went.	Antoni Sogałowicz	36/Sz/77	instalacje i urządz. sanitarne	<i>W.</i>	
Zagosp. Terenu	mgr inż. Bronisław Oaziński	4692/81	(plany) konstr. i instalacji	<i>W.</i>	

Nr	Imię i nazwisko		Imię i nazwisko
Data	Specjalność		Specjalność
	Nr uprawnień		Nr uprawnień
Nr	Imię i nazwisko		Imię i nazwisko
Data	Specjalność		Specjalność
	Nr uprawnień		Nr uprawnień
Nr	Imię i nazwisko		Imię i nazwisko
Data	Specjalność		Specjalność
	Nr uprawnień		Nr uprawnień
	Projektant:	Modyfikacja	Sprawdził:

Inwestycja

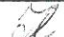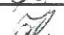BUDOWA POMPOWNI "GÓRNY BRZEG" Z CIŚNIENIOWYM RUROCIAGIEM PRZESYŁOWYM DO PRZYSZŁEJ OCZYSZCZALNI ŚCIEKÓW "POMORZANY"


Tytuł projektu BUDYNEK POMPOWNI Z KOMORĄ SCIEKÓW AKP				Nr projektu B-587/II/I-2.1.5		
Treść rysunku Wejścia binarne modułu DI-2.				Nr rysunku 25		
Nr umowy B-587		Stadium Projekt wykonawczy		Branża Automatyka		
Skala						
Stanowisko	Imię i nazwisko		Specjalność	Nr uprawnień	Podpis	Data
Projektował:	Arkadiusz Jurkiewicz					07,2005
Opracował:	Arkadiusz Jurkiewicz					07,2005
Sprawdził:	inż. Jozef Walczak		instalacje elektryczne	47/Sz/76		07,2005
Główny projektant:	mgr inż. Bronisław Gazinski		konstr.bud.	4692/61		07,2005
INWESTOR:	ZAKŁAD WODOCIĄGÓW I KANALIZACJI Sp. z o.o. w SZCZECINIE					



BIURO PROJEKTÓW  
BPBM "BIMOR" Sp. z o.o.

WSZYSTKIE PRAWA ZASTRZEŻONE

Przepustnica Z2			Przepustnica Z3			Przepustnica Z4	
Otwarta	Zamknięta	Awaria	Sterowanie zdalne	Otwarta	Zamknięta	Awaria	Sterowanie zdalne

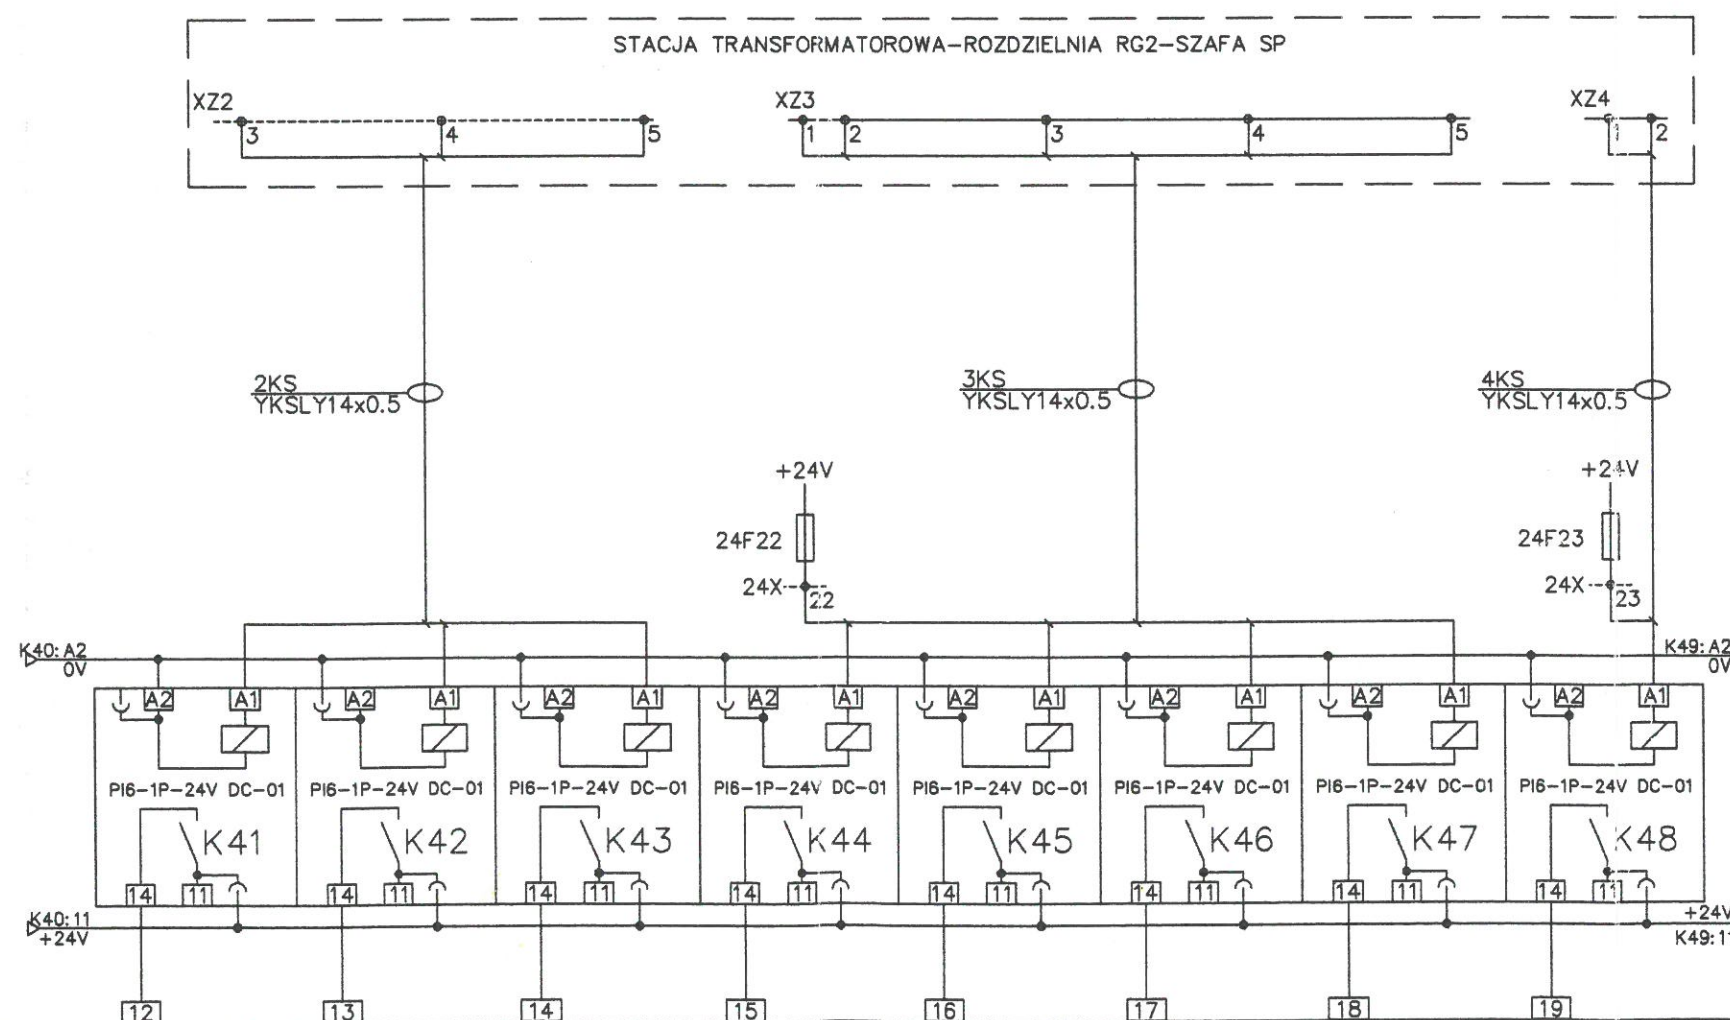

GRUPA/ADRES
KARTA: DI-2
STEROWNIK: PLC#1



PRM

CONTRACTOR'S DOCUMENT REVIEW  
PRZEGŁĄD DOKUMENTU WYKONAWCY  
(Sub-Clause 5.2 General Conditions of Contract)  
(Sub-Klauzula 5.2 Warunków Ogólnych Kontraktu)

A. Approved without comments / Zatwierdzone bez uwag

☒

B. Approved with comments / Zatwierdzone z uwagami

☐

C. Fails to comply with the Contract / Nie odpowiada Kontraktowi

☐

UZGODNIENIA  
30.08.2005

MIEDZYBRANŻOWE

Branża	Imię i nazwisko	Nr uprawnień	Specjalność	Podpis	Data
Technologia	dr inż. Kazimierz Stefanowski	WBPP-NB-7210/43/83 303/89	technologia i nat. wod.-kon.		
Konstrukcja	mgr inż. Anna Mikoszewicz	178/Sz/80	konstrukcje budowlane	W. Roszak	
Architektura	mgr inż. arch. Małgorzata Słuka	1/Sz/86	architektura	M. Słuka	
Inst. Elektr.	inż. Józef Walczak	47/Sz/76	-	J. Walczak	
Ogrz. i went.	Antoni Saganowicz	35/Sz/77	instalacje i urzadz. sanitarne	A. Saganowicz	
Zagosp. Terenu	mgr inż. Bronisław Gazinski	4692/81	(plany) konstr. i instalacji	B. Gazinski	

Nr	Imię i nazwisko	Zmiany wykonawstwa rozróżniamy KIEROWNIK BUDOWY inż. Kajetan upr. bud. Wp. (MAZ/BO) 22.02.2001	Imię i nazwisko
Data	Specjalność		Specjalność
Nr uprawnień	Nr uprawnień		Nr uprawnień
Nr	Imię i nazwisko		Imię i nazwisko
Data	Specjalność		Specjalność
Nr uprawnień	Nr uprawnień		Nr uprawnień
Nr	Imię i nazwisko		Imię i nazwisko
Data	Specjalność		Specjalność
Nr uprawnień	Nr uprawnień		Nr uprawnień
Projektant:		Modyfikacja	Sprawdził:

Inwestycja  
BUDOWA POMPOWNI "GÓRNY BRZEG" Z CIŚNIENIOWYM RUROCIĄGIEM PRZESYŁOWYM DO PRZYSZŁEJ OCZYSZCZALNI ŚCIEKÓW "POMORZANY"

Tytuł projektu BUDYNEK POMPOWNI Z KOMORĄ ŚCIEKÓW AKP		Nr projektu B-587/II/I-2.1.5	
Treść rysunku Wejścia binarne modułu DI-2.		Nr rysunku 26	
Nr umowy B-587	Stadium Projekt wykonawczy	Branża Automatyka	Skala

Stanowisko	Imię i nazwisko	Specjalność	Nr uprawnień	Podpis	Data
Projektował:	Arkadiusz Jurkiewicz			AK	07,2005
Opracował:	Arkadiusz Jurkiewicz			AK	07,2005
Sprawdził:	inż. Józef Walczak	instalacje elektryczne	47/Sz/76	J. Walczak	07,2005
Główny projektant:	mgr inż. Bronisław Gazinski	konstr.bud.	4692/81	B. Gazinski	07,2005
INWESTOR: ZAKŁAD WODOCIĄGÓW I KANALIZACJI Sp. z o.o. w SZCZECINIE					


Bimor

Rok założenia 1949

BIURO PROJEKTÓW  
BPBM "BIMOR" Sp. z o.o.  
70-382 SZCZECIN  
ul. Jagiellońska 67/68  
Tel.(091) 485-03-34  
Fax (091) 485-00-33

WSZYSTKIE PRAWA ZASTRZEŻONE

Przepustnica Z4			Przepustnica Z5			Przepustnica Z8	
Otwarta	Zamknięta	Awaria	Sterowanie zdalne	Otwarta	Zamknięta	Awaria	Sterowanie zdalne

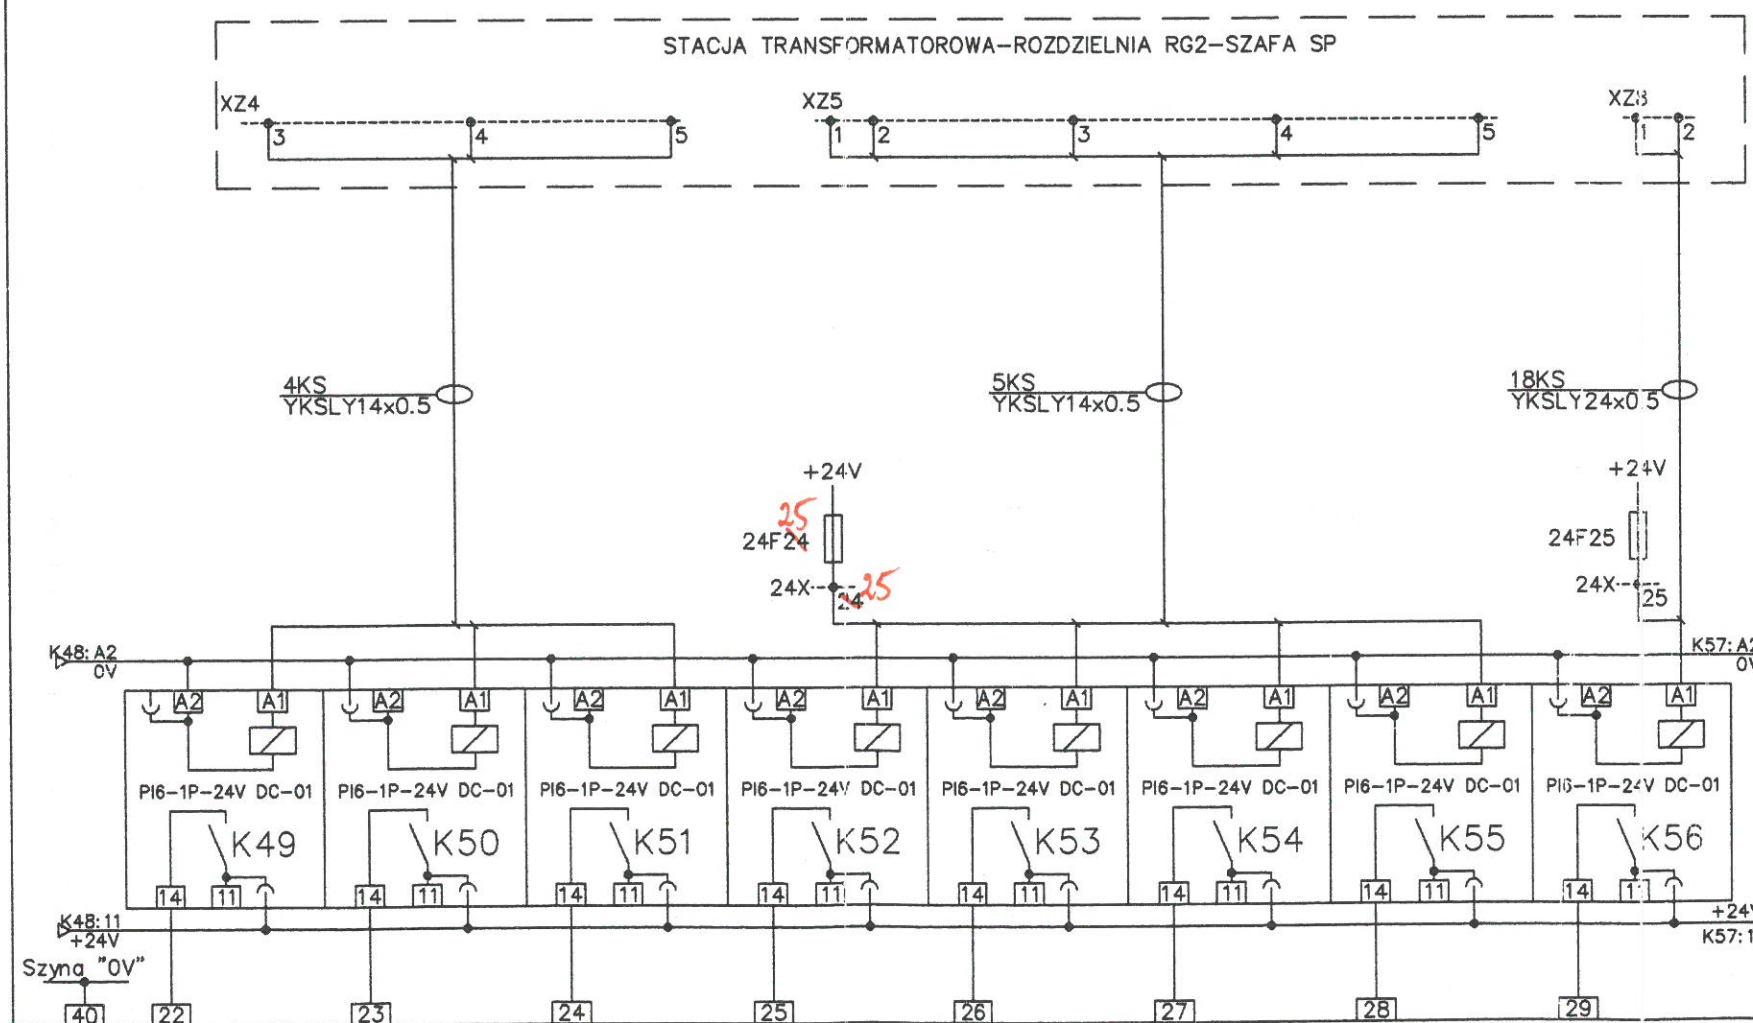

GRUPA/ADRES

KARTA: DI-2

STEROWNIK: PLC#1





CONTRACTOR'S DOCUMENT REVIEW  
PRZEGLĄD DOKUMENTU WYKONAWCZEGO  
(Sub-Clause 5.2 General Conditions of Contract)  
(Sub-Klauzula 5.2 Warunków Ogólnych Kontraktu)

Approved without comments / Zatwierdzono bez uwag  
Approved with comments / Zatwierdzono z uwagami  
Fails to comply with the Contract / Nie odpowiada Kontraktowi

UZGODNIENIA MIĘDZYBRANŻOWE

Branża	Imię i nazwisko	Nr uprawnień	Specjalność	Podpis	Data
Technologia	dr inż. Kazimierz Stefanowski	WBPP-NB-7210/43/83 303/88	technologia + inst. mod.-kan.		
Konstrukcja	mgr inż. Anna Mikłaszewicz	178/Sz/80	konstrukcja budowlana	W. Roszczyk	
Architektura	mgr inż. arch. Małgorzata Sliwa	1/Sz/88	architektura	W. Roszczyk	
Inst. Elektr.	inż. Józef Walczak	47/Sz/78	-		
Ogrz. i went.	Antoni Saganowicz	36/Sz/77	instalacje i urządz. sanitarne		
Zagosp. Terenu	mgr inż. Bronisław Gaziński	4692/81	(plany) konstr. i instalacji		

Nr	Imię i nazwisko	Imię i nazwisko
Data	Specjalność	Specjalność
	Nr uprawnień	Nr uprawnień
Nr	Imię i nazwisko	Imię i nazwisko
Data	Specjalność	Specjalność
	Nr uprawnień	Nr uprawnień
Nr	Imię i nazwisko	Imię i nazwisko
Data	Specjalność	Specjalność
	Nr uprawnień	Nr uprawnień
Projektant:		Modifikacja
		Sprawdził:

Investycja  
BUDOWA POMPOWNI "GÓRNY BRZEG" Z CIŚNIENIOWYM RUROCIĄGIEM PRZESYŁOWYM DO PRZYSZŁEJ OCZYSZCZALNI ŚCIEKÓW "POMORZANY"

Tytuł projektu  
BUDYNEK POMPOWNI Z KOMORĄ ŚCIEKÓW AKP  
Nr projektu  
B-587/II/I-2.1.5

Treść rysunku  
Wejścia binarne modułu DI-2.  
Nr rysunku  
27

Nr umowy	Stadium	Branża	Skala
B-587	Projekt wykonawczy	Automatyka	

Stanowisko	Imię i nazwisko	Specjalność	Nr uprawnień	Podpis	Data
Projektował:	Arkadiusz Jurkiewicz				07,2005
Opracował:	Arkadiusz Jurkiewicz				07,2005
Sprawdził:	inż. Józef Walczak	instalacje elektryczne	47/Sz/76		07,2005
Główny projektant:	mgr inż. Bronisław Gaziński	konstr.bud.	4692/81		07,2005


INWESTOR: ZAKŁAD WODOCIĄGÓW I KANALIZACJI Sp. z o.o. w SZCZECINIE



BIURO PROJEKTÓW  
BPBM "BIMOR" Sp. z o.o.  
70-382 SZCZECIN  
ul. Jagiellońska 67/68  
Tel.(091) 485-03-34  
Fax (091) 485-00-33

WSZYSTKIE PRAWA ZASTRZEŻONE

Przepustnica Z8			Rezerwa	Rezerwa	Mieszadło M1		
Otwarta	Zamknięta	Awaria			Sterowanie zdalne	Praca	Awaria

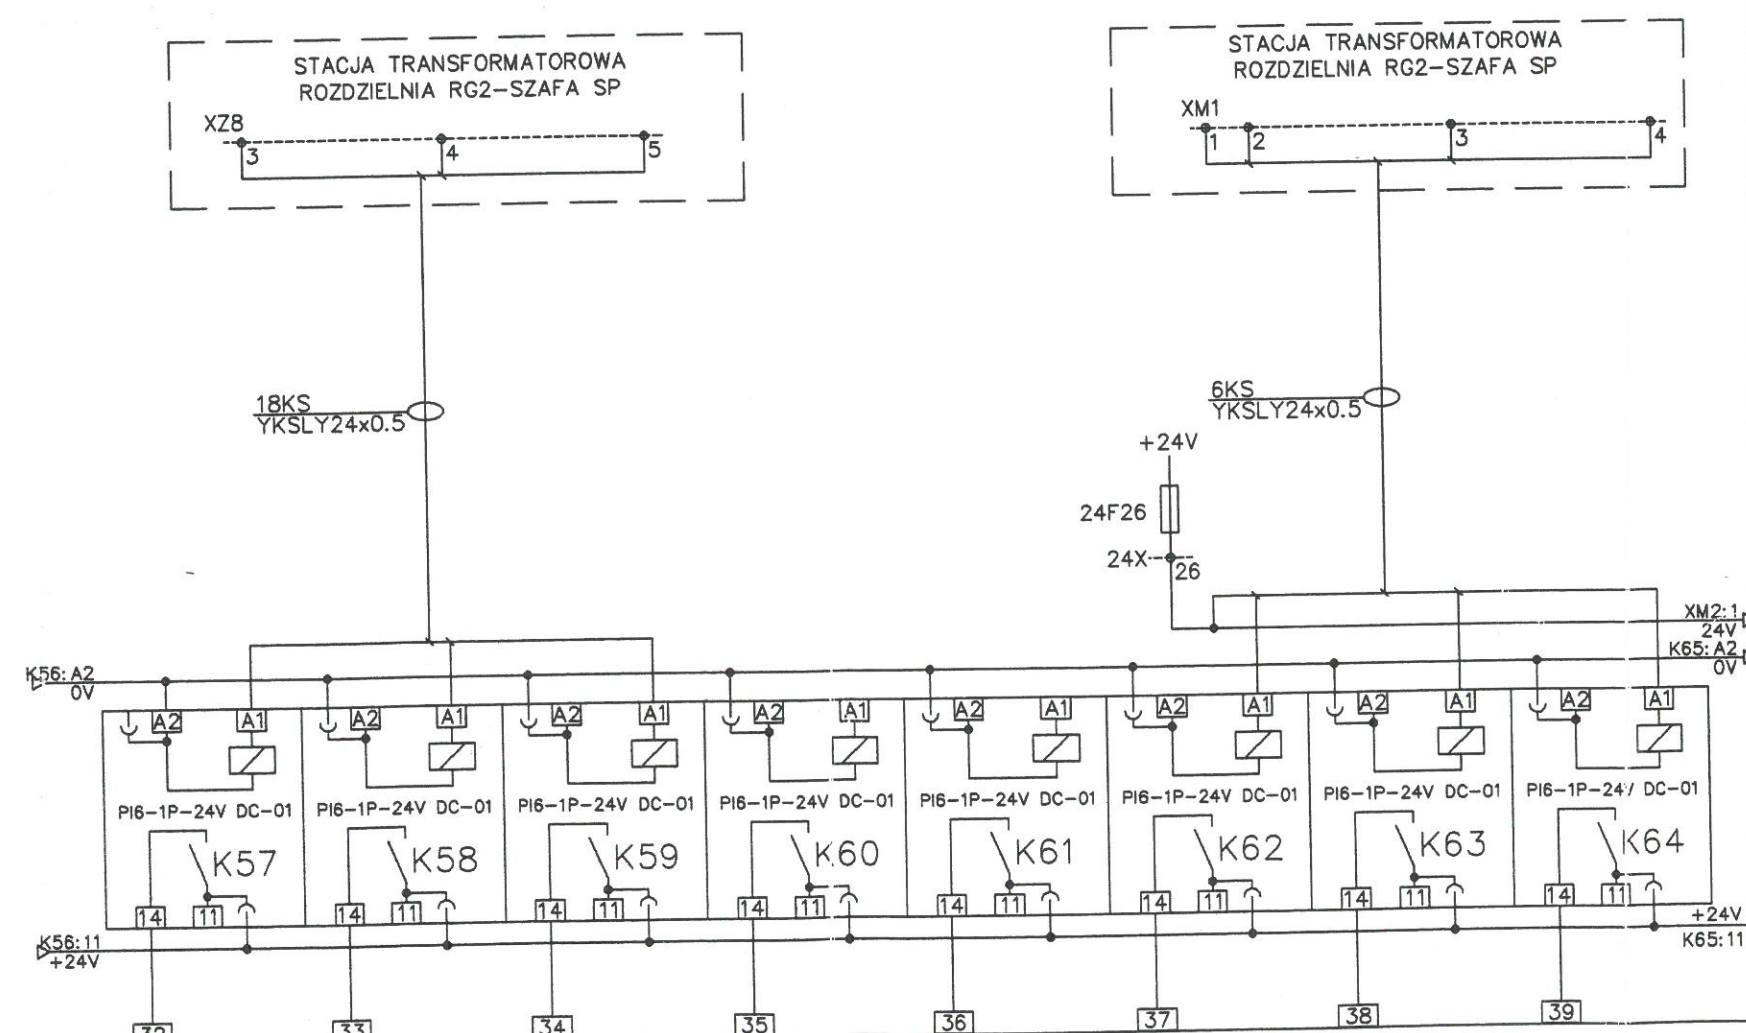

GRUPA/ADRES  
KARTA: DI-2  
STEROWNIK: PLC#1



<b>CONTRACTOR'S DOCUMENT REVIEW</b> <b>PRZEGLĄD DOKUMENTU WYKONAWCZEGO</b> (Sub-Clause 5.2 General Conditions of Contract) (Sub-Klauzula 5.2 Warunków Ogólnych Kontraktu)	
Approved without comments / Zatwierdzone bez uwag Approved with comments / Zatwierdzone z uwagami Fails to comply with the Contract / Nie odpowiada Kontraktowi	[ ] [ ] [ ]

DOKUMENTACJA POWYKONAWCZA


# UZGODNIENIA MIĘDZYBRANŻOWE

Branża	Imię i nazwisko	Nr uprawnień	Specjalność	Podpis	Data
Technologia	dr inż. Kazimierz Stefanowski	WBPP-MB-7210/43/83 303/88	technologia + inst. wod.-kan.		
Konstrukcja	mgr inż. Anna Mikoszewicz	178/Sz/80	konstrukcja budowlana	W. Roszka	
Architektura	mgr inż. arch. Małgorzata Sitka	1/Sz/98	architektura	W. Sitka	
Inst. Elektr.	inż. Józef Walczak	47/Sz/76	-	W. Walczak	
Ogrz. i went.	Antoni Saganowicz	36/Sz/77	instalacje i urządz. sanitarne		
Zagosp. Terenu	mgr inż. Bronisław Gaziński	4692/81	(plany) konstr. i instalacji		

Nr	Imię i nazwisko	Imię i nazwisko
Data	Specjalność	Specjalność
	Nr uprawnień	Nr uprawnień
Nr	Imię i nazwisko	Imię i nazwisko
Data	Specjalność	Specjalność
	Nr uprawnień	Nr uprawnień
Nr	Imię i nazwisko	Imię i nazwisko
Data	Specjalność	Specjalność
	Nr uprawnień	Nr uprawnień
	Projektant:	Modifikacja
		Sprawdził:

Inwestycja:  
 BUDOWA POMPOWNI "GÓRNY BRZEG" Z CIŚNIENIOWYM RUROCIĄGIEM PRZESYŁOWYM DO PRZYSZŁEJ OCZYSZCZALNI ŚCIEKÓW "POMORZANY"



Tytuł projektu	Nr projektu
BUDYNEK POMPOWNI Z KOMORĄ ŚCIEKÓW AKP	B-587/II/I-2.1.5
Treść rysunku	Nr rysunku
Wejścia binarne modułu DI-3.	28

Nr umowy B-587	Stadium Projekt wykonawczy	Branża Automatyka		Skala	
Stanowisko	Imię i nazwisko	Specjalność	Nr uprawnień	Podpis	Data
Projektował:	Arkadiusz Jurkiewicz				07,2005
Opracował:	Arkadiusz Jurkiewicz				07,2005
Sprawdził:	inż. Jozef Walczak	instalacje elektryczne	47/Sz/76		07,2005
Główny projektant:	mgr inż. Bronisław Gazinski	konstr.bud.	4692/61		07,2005
INWESTOR:	ZAKŁAD WODOCIĄGÓW I KANALIZACJI Sp. z o.o. w SZCZECINIE				

**Bimor** BIURO PROJEKTÓW 70-382 SZCZECIN  
 ul. Jagiellońska 67/68  
 BPBM "BIMOR" Sp. z o.o. Tel.(091) 485-03-34  
 Rok założenia 1949 Fax (091) 485-00-33


WSZYSTKIE PRAWA ZASTRZEŻONE

Mieszadło M2			Mieszadło M3			Mieszadło M4		
Sterowanie zdalne	Praca	Awaria	Sterowanie zdalne	Praca	Awaria	Sterowanie zdalne	Praca	

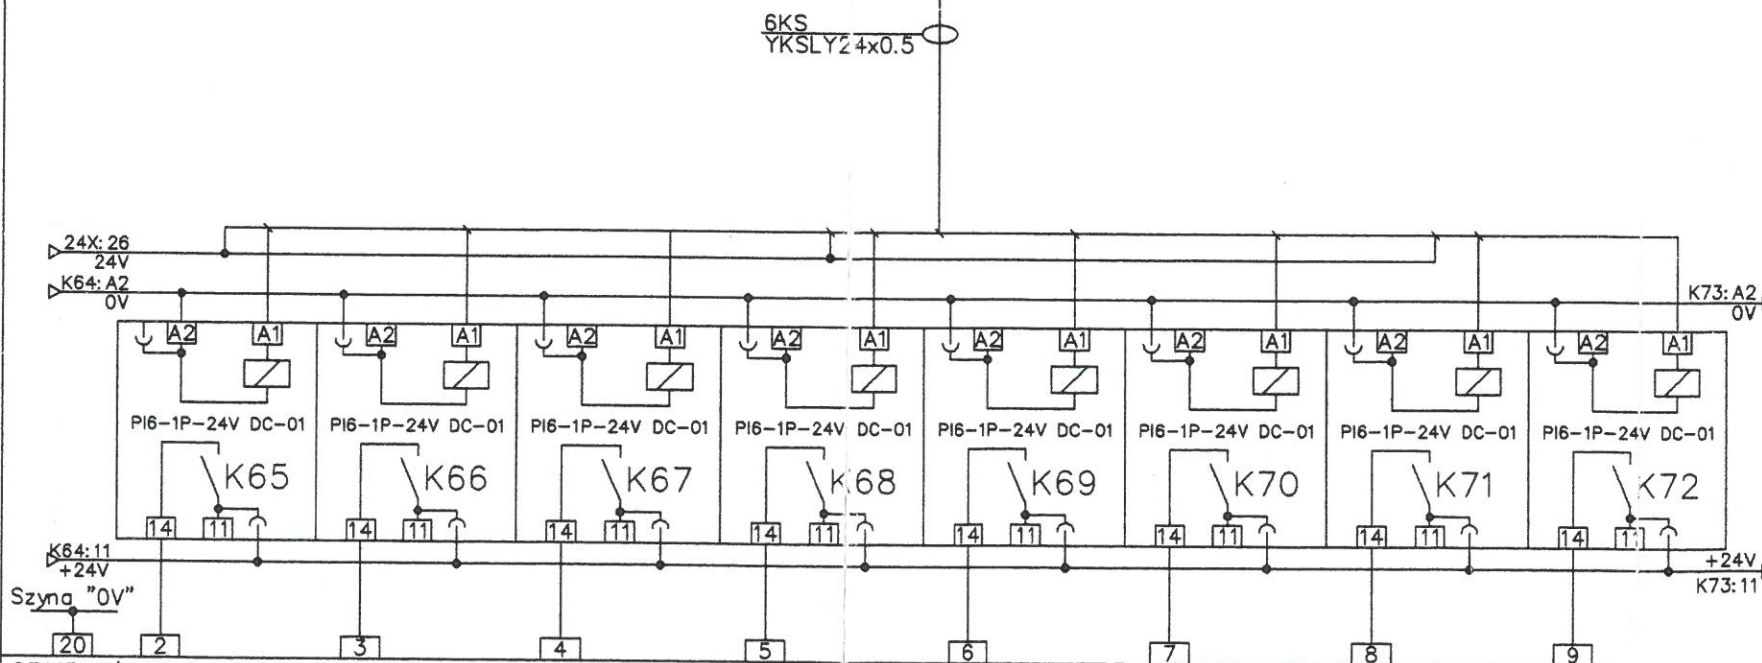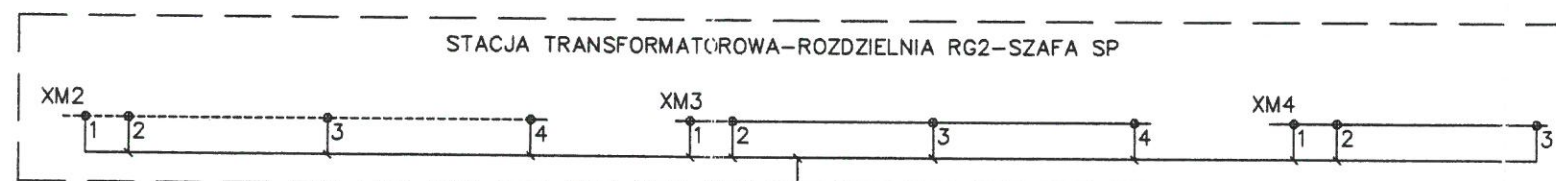

GRUPA/ADRES  
 KARTA: DI-3  
 STEROWNIK: PLC#1



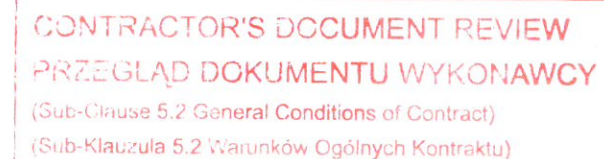





<input checked="" type="checkbox"/>	A. Approved without comments / Zatwierdzono bez uwag	<input checked="" type="checkbox"/>
<input type="checkbox"/>	B. Approved with comments / Zatwierdzono z uwagami	<input type="checkbox"/>
<input type="checkbox"/>	C. Fails to comply with the Contract / Nie odpowiada Kontraktowi	<input type="checkbox"/>

Date: UZGODNIENIA MIĘDZYBRANŻOWE

Branża	Imię i nazwisko	Nr uprawnień	Specjalność	Podpis	Data
Technologia	dr inż. Kazimierz Stefanowski	WBPP-NB-7210/43/83 303/88	technologia + inst. wod.-kan.		
Konstrukcja	mgr inż. Anna Miklaszewicz	178/Sz/80	konstrukcje budowlane	uz Roszka	
Architektura	mgr inż. arch. Małgorzata Sitka	1/Sz/98	architektura	uz Jankowski	
Inst. Elektr.	inż. Józef Wolczak	47/Sz/78	-		
Ogrz. i went.	Antoni Saganowicz	36/Sz/77	instalacje i urzadz. wentylacyjne		
Zagosp. Terenu	mgr inż. Bronisław Gaziński	4692/81	(plany) konstr. i instalacji		

Nr	Imię i nazwisko		Imię i nazwisko
Data	Specjalność		Specjalność
	Nr uprawnień		Nr uprawnień
Nr	Imię i nazwisko		Imię i nazwisko
Data	Specjalność		Specjalność
	Nr uprawnień		Nr uprawnień
Nr	Imię i nazwisko		Imię i nazwisko
Data	Specjalność		Specjalność
	Nr uprawnień		Nr uprawnień
	Projektant:	Modyfikacja	Sprawdził:

BUDOWA POMPOWNI "GÓRNY BRZEG" Z CIŚNIENIOWYM RUROCIĄGIEM PRZESYŁOWYM DO PRZYSZŁEJ OCZYSZCZALNI ŚCIEKÓW "POMORZANY"

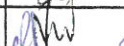Tytuł projektu BUDYNEK POMPOWNI Z KOMORĄ ŚCIEKÓW AKP				Nr projektu B-587/II/I-2.1.5	
Treść rysunku Wejścia binarne modułu DI-3.				Nr rysunku 29	
Nr umowy B-587		Stadium Projekt wykonawczy		Branża Automatyka	
				Skala	
Stanowisko	Imię i nazwisko	Specjalność	Nr uprawnień	Podpis	Data
Projektował:	Arkadiusz Jurkiewicz				07,2005
Opracował:	Arkadiusz Jurkiewicz				07,2005
Sprawdził:	inż. Józef Walczak	instalacje elektryczne	47/Sz/76		07,2005
Główny projektant:	mgr inż. Bronisław Gazinski	konstr.bud.	4692/61		07,2005
INWESTOR:		ZAKŁAD WODOCIĄGÓW I KANALIZACJI Sp. z o.o. w SZCZECINIE			




BIURO PROJEKTÓW  
BPBM "BIMOR" Sp. z o.o.

70-382 SZCZECIN  
ul. Jagiellońska 67/68  
Tel.(091) 485-03-34  
Fax (091) 485-00-33

WSZYSTKIE PRAWA ZASTRZEŻONE

Mieszadło M4	Pompa piasku P6					Pompa piasku P7	
Awaria	Sterowanie zdalne	Praca	Przeciążenie termiczne – pozystory	Przeciążenie termiczne – bimetale	Zawilgocenie oleju	Sterowanie zdalne	Praca

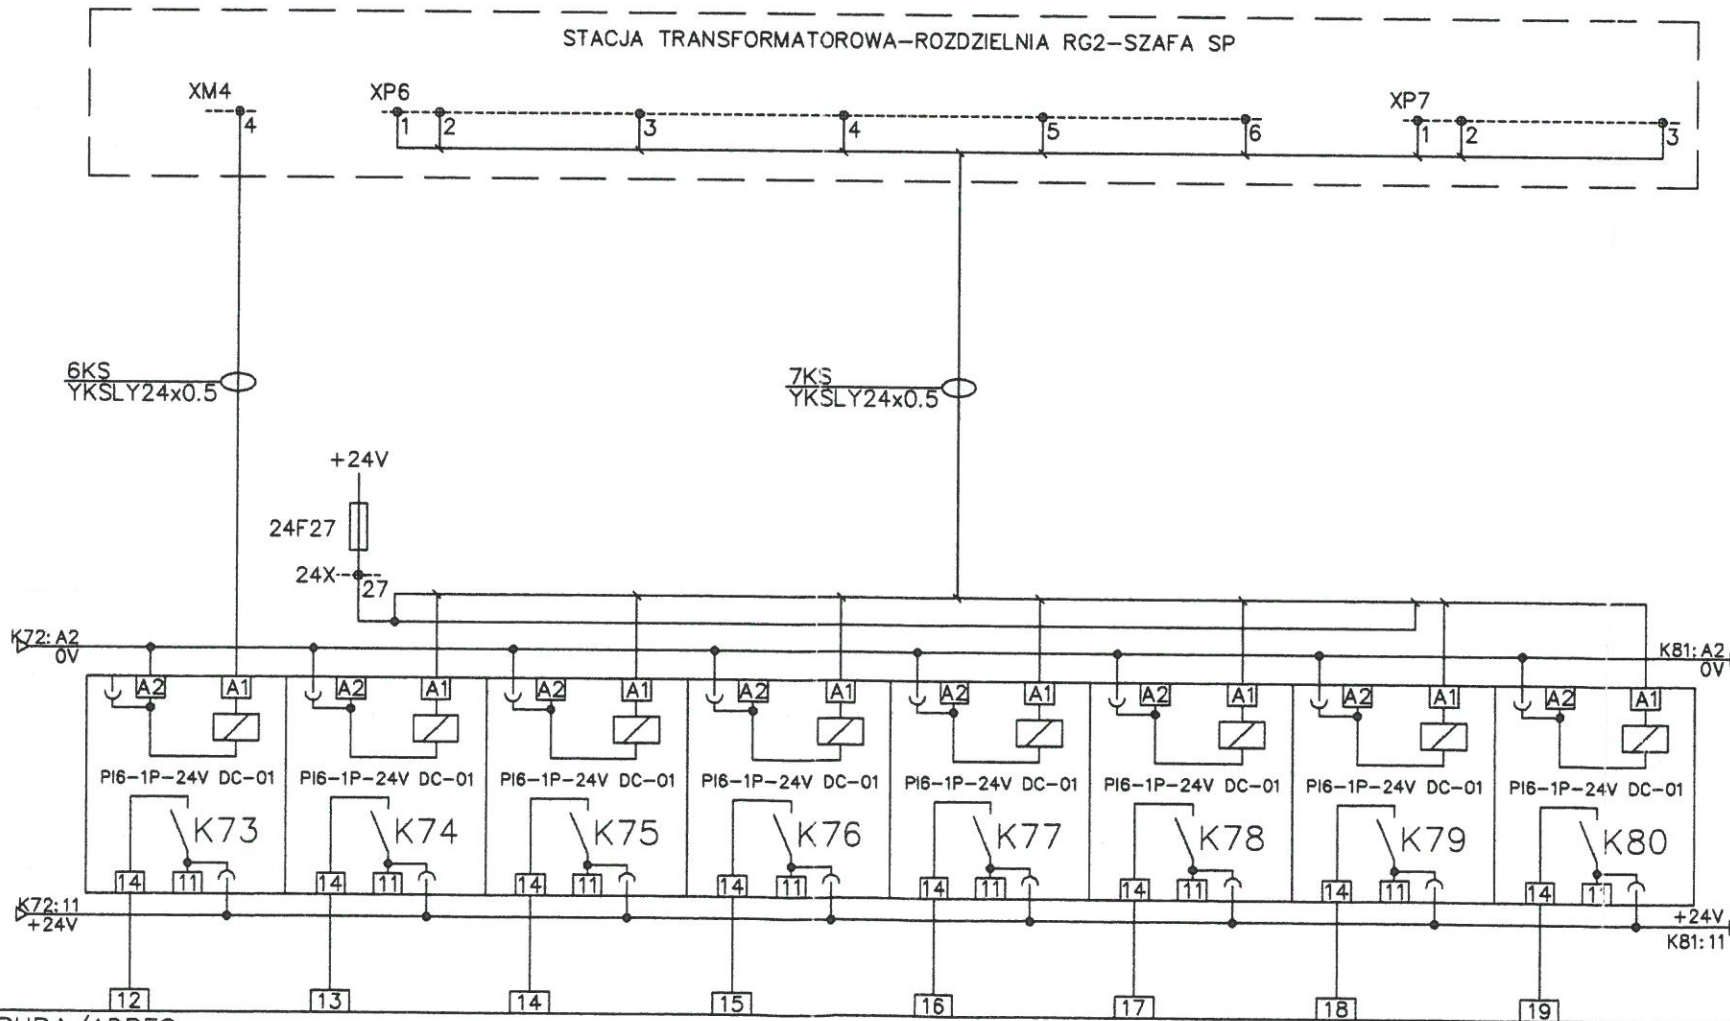

GRUPA/ADRES
KARTA: DI-3
STEROWNIK: PLC#1





CONTRACTOR'S DOCUMENT REVIEW  
PRZEGLĄD DOKUMENTU WYKONAWCY  
(Sub-Clause 5.2 General Conditions of Contract)  
(Sub-Klauzula 5.2 Warunków Ogólnych Kontraktu)

- A. Approved without comments / Zatwierdzono bez uwag ☒  
B. Approved with comments / Zatwierdzono z uwagami ☐  
C. Fails to comply with the Contract / Nie odpowiada Kontraktowi ☐

Date:  
Data:

UZGODNIENIA MIĘDZYBRANŻOWE

Branża	Imię i nazwisko	Nr uprawnień	Specjalność	Podpis	Data
Technologia	dr inż. Kazimierz Stefanowski	WBPP-NB-7210/43/83 303/88	technologia + inst. wod.-kon.		
Konstrukcja	mgr inż. Anna Mikołajewicz	178/Sz/80	konstrukcja budowlana	W. Kosta	
Architektura	mgr inż. arch. Małgorzata Siłko	1/Sz/98	architektura	W. Duchajny	
Inst. Elektr.	inż. Józef Walczak	47/Sz/76	-		
Ogrz. i went.	Antoni Saganowicz	35/Sz/77	instalacje i urzadz. sanitarne		
Zagosp. Terenu	mgr inż. Bronisław Gazinski	4692/81	(plany) konstr. i instalacje		

Nr	Imię i nazwisko	Imię i nazwisko
Data	Specjalność	Specjalność
Nr uprawnień		Nr uprawnień
Nr	Imię i nazwisko	Imię i nazwisko
Data	Specjalność	Specjalność
Nr uprawnień		Nr uprawnień
Nr	Imię i nazwisko	Imię i nazwisko
Data	Specjalność	Specjalność
Nr uprawnień		Nr uprawnień
Projektant:	Modyfikacja	Sprawdził:

Investycja  
BUDOWA POMPOWNI "GÓRNY BRZEG" Z CIŚNIENIOWYM RUROCIĄGIEM PRZESYŁOWYM DO PRZYSZŁEJ OCZYSZCZALNI ŚCIEKÓW "POMORZANY"

Tytuł projektu  
BUDYNEK POMPOWNI Z KOMORĄ ŚCIEKÓW AKP  
Nr projektu  
B-587/II/1-2.1.5

Treść rysunku  
Wejścia binarne modułu DI-3.  
Nr rysunku  
30

Nr umowy	Stadium	Branża	Skala
B-587	Projekt wykonawczy	Automatyka	

Stanowisko	Imię i nazwisko	Specjalność	Nr uprawnień	Podpis	Data
Projektował:	Arkadiusz Jurkiewicz				07,2005
Opracował:	Arkadiusz Jurkiewicz				07,2005
Sprawdził:	inż. Józef Walczak	instalacje elektryczne	47/Sz/76		07,2005
Główny projektant:	mgr inż. Bronisław Gazinski	konstr.bud.	4692/81		07,2005


INWESTOR: ZAKŁAD WODOCIĄGÓW I KANALIZACJI Sp. z o.o. w SZCZECINIE



BIURO PROJEKTOWE  
BPBM "BIMOR" Sp. z o.o.  
70-382 SZCZECIN  
ul. Jagiellońska 67/  
Tel.(091) 485-03-  
Fax (091) 485-00-

WSZYSTKIE PRAWA ZASTRZEŻONE

Pompa piasku P7	Wentylatory W1	Wentylatory W2	Pływak nr 1	Pływak nr 2	Centrala gazowa
Przeciążenie termiczne-pozystory	Praca	Praca	Poziom minimalny ścieków	Poziom maksymalny ścieków	Alarm ostrzegawczy

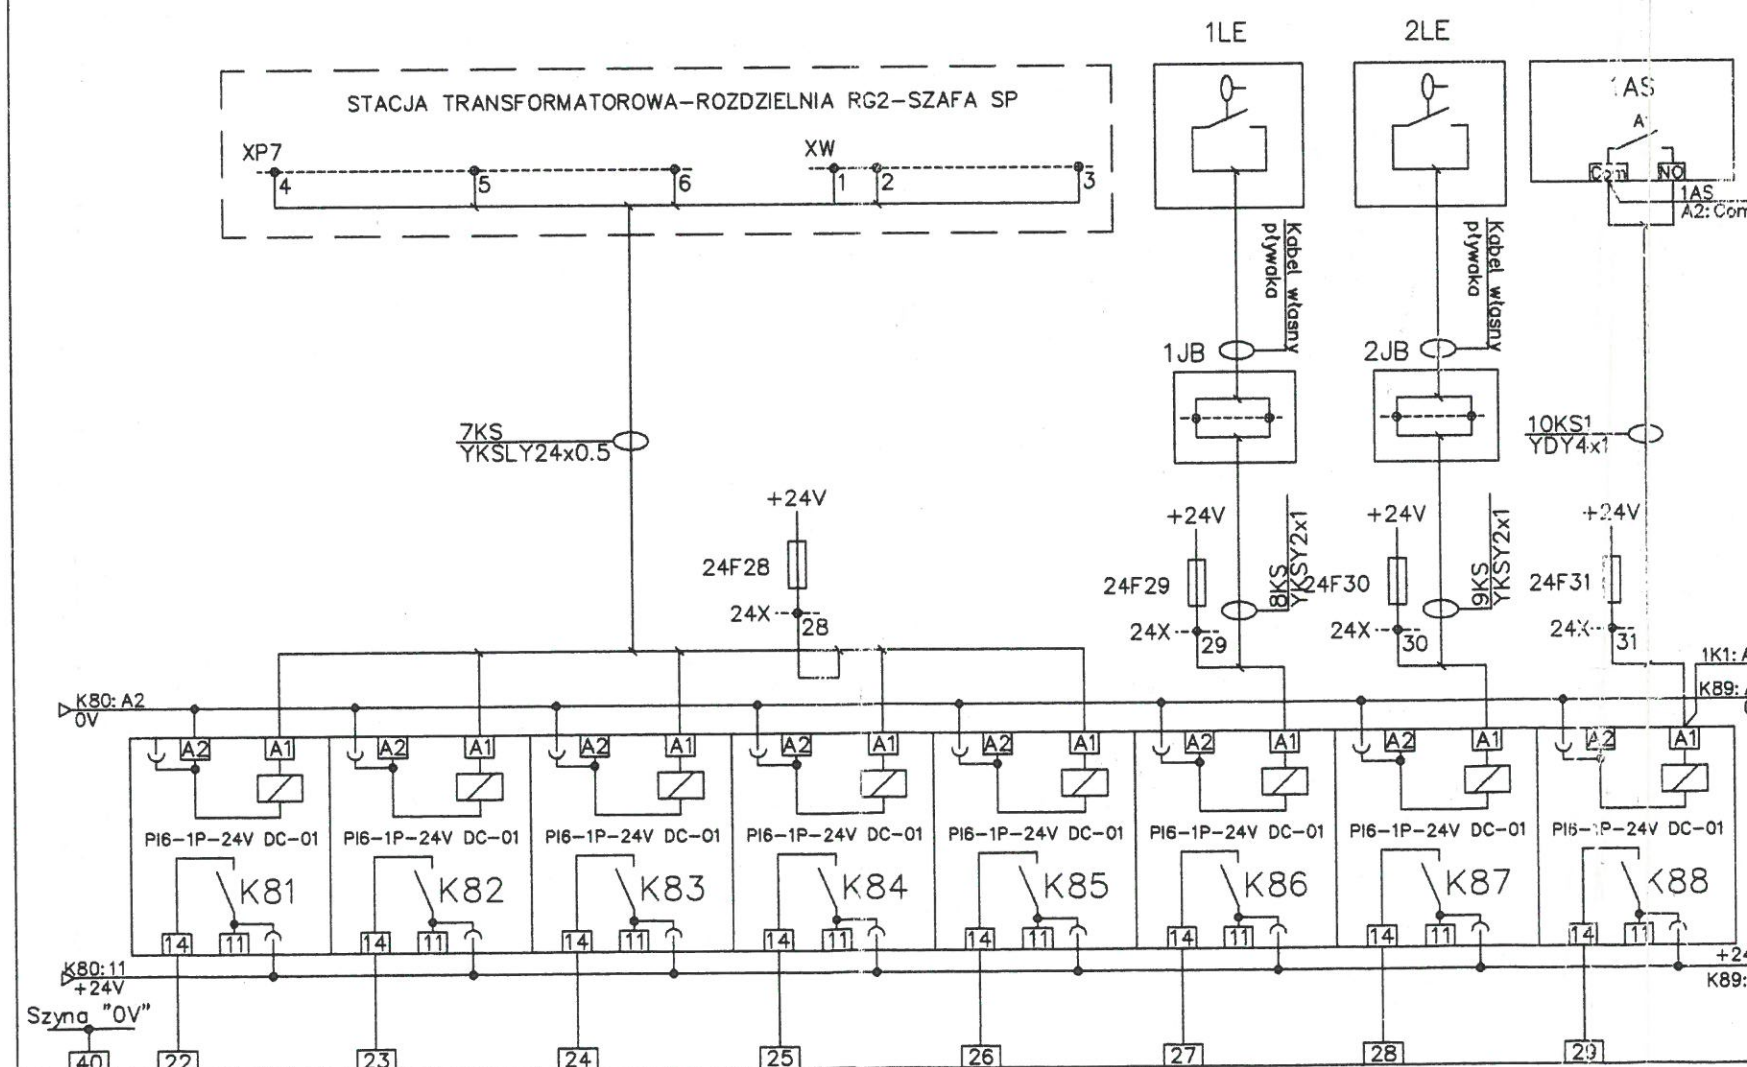

GRUPA/ADRES  
KARTA: DI-3  
STEROWNIK: PLC#1





## CONTRACTOR'S DOCUMENT REVIEW

## PRZEGŁĄD DOKUMENTU WYKONAW

(Sub-Clause 5.2 General Conditions of Contract)

(Sub-Klauzula 5.2 Warunków Ogólnych Kontraktu)

A. Approved without comments / Zatwierdzono bez uwag

B. Approved with comments / Zatwierdzono z uwagami

C. Fails to comply with the Contract / Nie odpowiada Kontraktowi

Date:  
Data:

UZGODNIENIA MIĘDZYBRANŻOWE

Branża	Imię i nazwisko	Nr uprawnień	Specjalność	Podpis	Data
Technologia	dr inż. Kazimierz Stefanowski	WBPP-NB-7210/43/83 303/88	technologia + inst. wod.-kan.		
Konstrukcja	mgr inż. Anna Mikoszewicz	178/Sz/80	konstrukcje budowlane	Wz Roszet	
Architektura	mgr inż. arch. Małgorzata Sliwa	1/Sz/88	architektura	Wz Roszet	
Inst. Elektr.	inż. Józef Walczak	47/Sz/76	-		
Ogrz. i went.	Antoni Saganowicz	35/Sz/77	instalacje i urządz. sanitarne		
Zagosp. Terenu	mgr inż. Bronisław Gazinski	4692/81	(plany) konstr. i instalacji		

Nr	Imię i nazwisko	Imię i nazwisko
Data	Specjalność	Specjalność
	Nr uprawnień	Nr uprawnień
Nr	Imię i nazwisko	Imię i nazwisko
Data	Specjalność	Specjalność
	Nr uprawnień	Nr uprawnień
Nr	Imię i nazwisko	Imię i nazwisko
Data	Specjalność	Specjalność
	Nr uprawnień	Nr uprawnień
Projektant:		Sprawdził:

## Inwestycja

BUDOWA POMPOWNI "GÓRNY BRZEG" Z CIŚNIENIOWYM RUROCIAGIEM PRZESYŁOWYM DO PRZYSZŁEJ OCZYSZCZALNI ŚCIEKÓW "POMORZANY"

## Tytuł projektu

BUDYNEK POMPOWNI Z KOMORĄ ŚCIEKÓW  
AKPNr projektu  
B-587/II/I-2.1.5

## Treść rysunku

Wejścia binarne modułu DI-3.

Nr rysunku  
31

## Nr umowy

B-587

## Stadium

Projekt wykonawczy

## Branża

Automatyka

## Skala

## Stanowisko

Imię i nazwisko

## Specjalność

Nr uprawnień

## Podpis

## Data

## Projektował:

Arkadiusz Jurkiewicz

## Opracował:

Arkadiusz Jurkiewicz

## Sprawdził:

inż. Józef Walczak

## Główny projektant:

mgr inż. Bronisław Gazinski

## Instalacje elektryczne

47/Sz/76

## konstr.bud.

4692/61


## INWESTOR:

ZAKŁAD WODOCIĄGÓW I KANALIZACJI Sp. z o.o. w SZCZECINIE

BIURO PROJEKTÓW  
BPM "BIMOR" Sp. z o.o.  
70-382 SZCZECIN  
ul. Jagiellońska 67/68  
Tel.(091) 485-03-34  
Fax (091) 485-00-33

WSZYSTKIE PRAWA ZASTRZEŻONE

Centralka gazowa	Sygnalizacja otwarcia drzwi Pompowni	Sygnalizacja otwarcia drzwi Stacji trafo.	Centralka alarmowa	Krata K1		Krata K2
Alarm odcinający				włamanie do bud. Pompowni	włamanie do bud. Stacji trafo	Praca
						Awaria

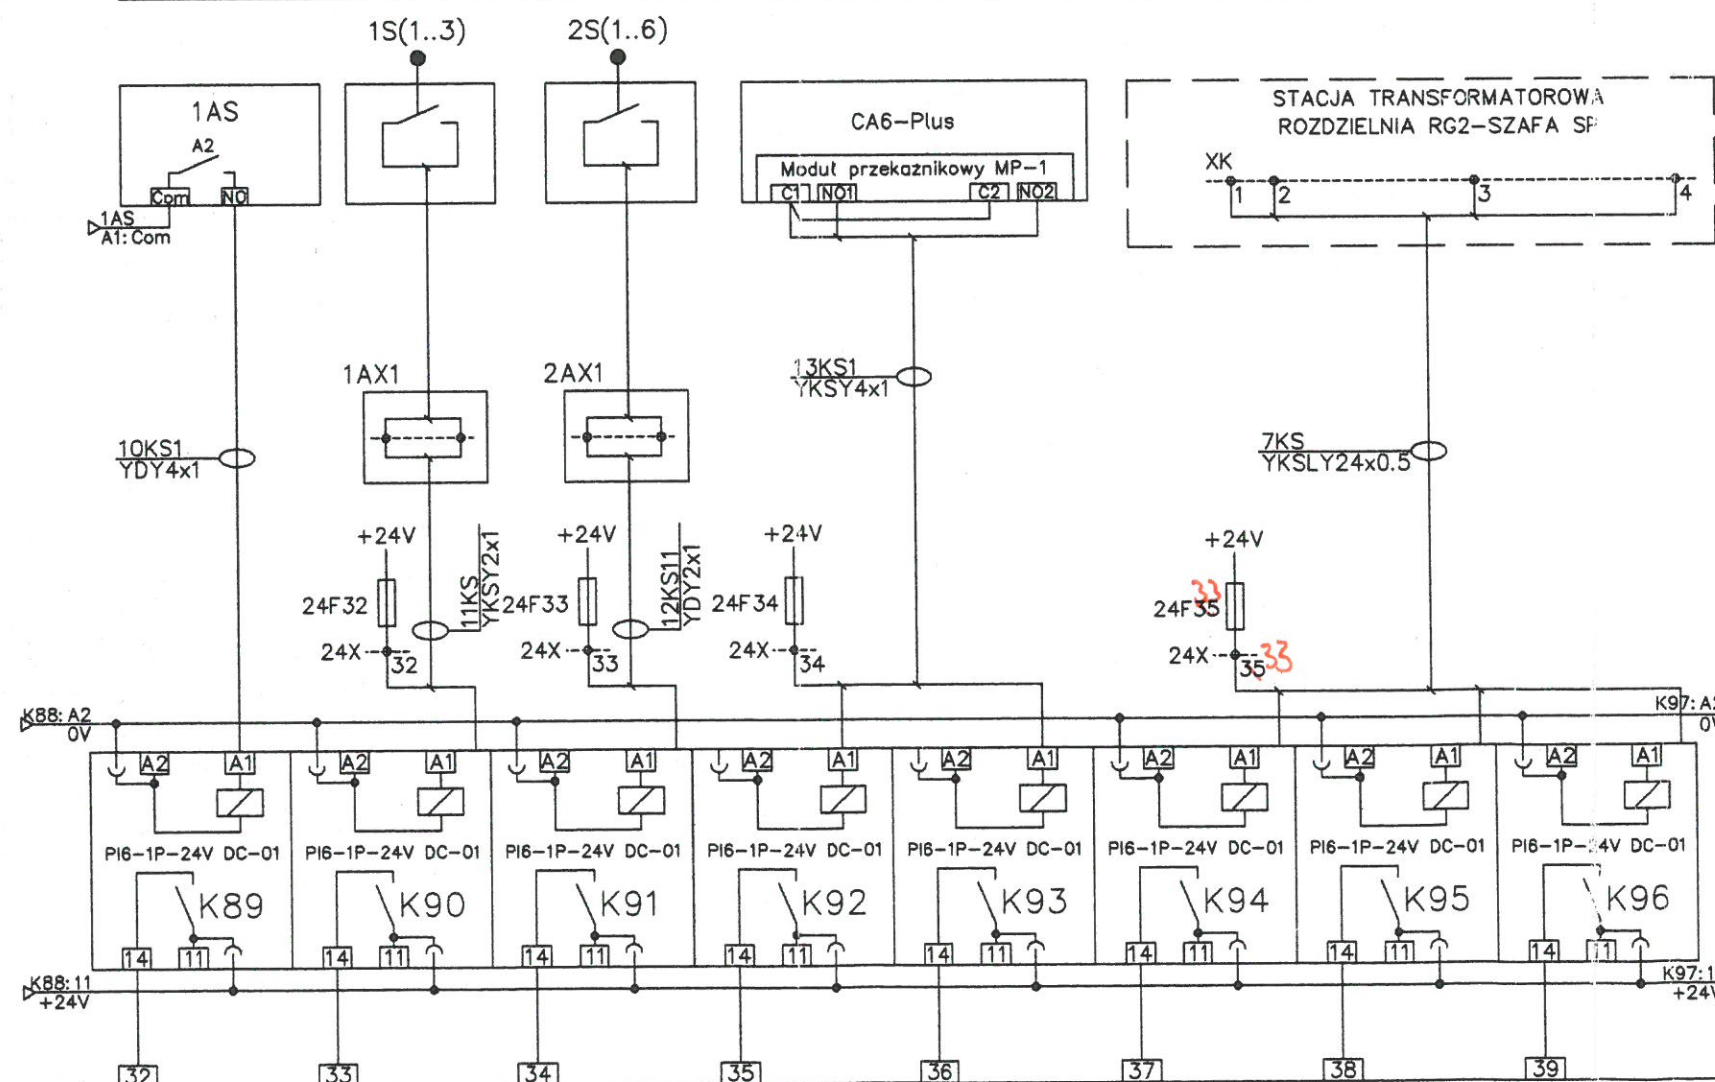

GRUPA/ADRES

KARTA: DI-3

STEROWNIK: PLC#1

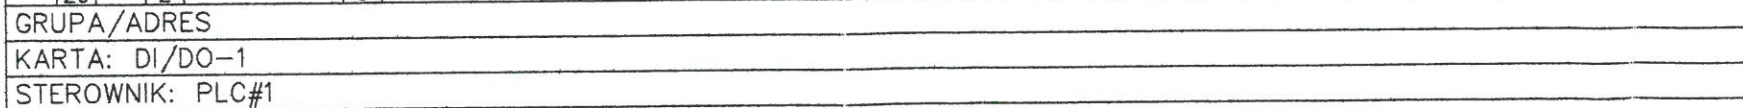









Branża	Imię i nazwisko	Nr uprawnień	Specjalność	Podpis	Data
Technologia	dr inż. Kazimierz Stefanowski	WBPP-NB-7210/43/83 303/89	technologia + inst. wod.-kan.	<i>[Signature]</i>	
Konstrukcja	mgr inż. Anna Mikłaszewicz	178/Sz/80	konstrukcja budowlana		
Architektura	mgr inż. arch. Małgorzata Słuska	1/Sz/88	architektura		
Inst. Elektr.	inż. Józef Walczek	47/Sz/78	—		
Ogrz. i went.	Antoni Saganowski	35/Sz/77	instalacje i urządz. sanitarne	<i>[Signature]</i>	
Zagosp. Terenu	mgr inż. Bronisław Gozinski	4892/B1	(plany) konstr. i instalacje	<i>[Signature]</i>	

INWESTYCJA

BUDOWA POMPOWNI "GÓRNY BRZEG" Z CIŚNIENIOWYM RUROCIĄGIEM PRZESYŁOWYM DO PRZYSZŁEJ OCZYSZCZALNI ŚCIEKÓW "POMORZANY"

Treść rysunku	<p>Wejścia binarne modułu wejść/wyść DI/DO-1.</p>	<p>Nr rysunku</p> <p>32</p>
---------------	---	-----------------------------

Stanowisko	Imię i nazwisko	Specjalność	Nr uprawnień	Podpis	Data
Projektował:	Arkadiusz Jurkiewicz				10,2004
Opracował:	Arkadiusz Jurkiewicz				10,2004
Sprawdził:	inz. Józef Walczak	instalacje elektryczne	47/Sz/76		10,2004
Główny projektant:	mgr inż. Bronisław Gazinski	konstr.bud.	4692/61		10,2004

**Bimor**  
Rok założenia 1949

BIURO PROJEKTÓW  
BPBM "BIMOR" Sp. z o.o.

70-382 SZCZECIN  
ul. Jagiellońska 67/68  
Tel.(091) 485-03-34  
Fax (091) 485-00-33

WSZYSTKIE PRAWA ZASTRZEŻONE