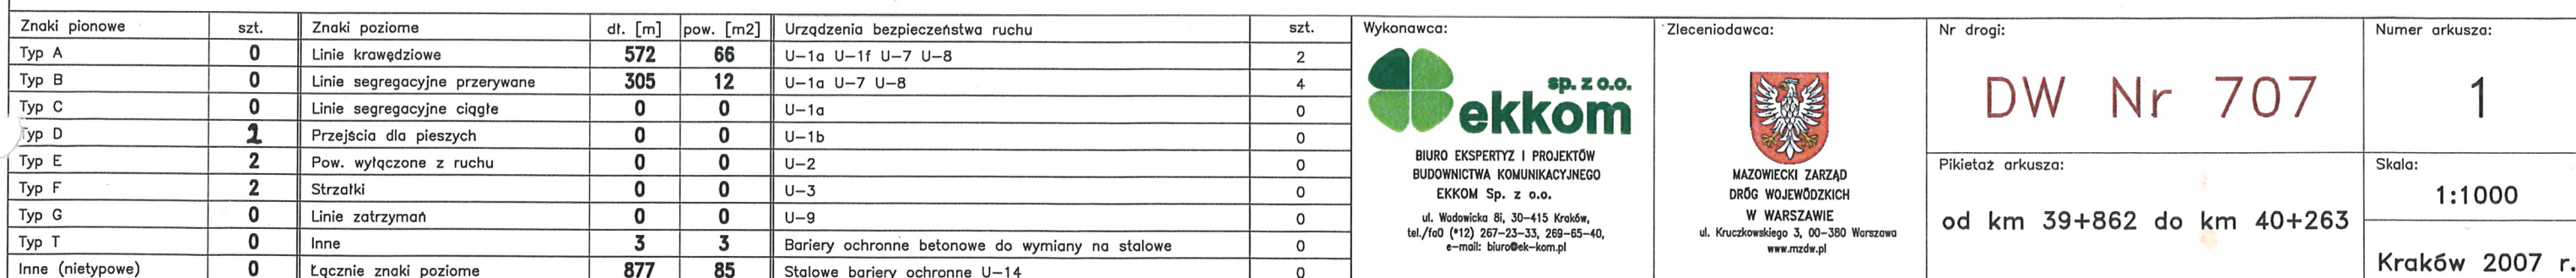


## R



MARSZAŁEK  
WOJEWÓDZTWA MAZOWIECKIEGO

ZATWIERDZENIE

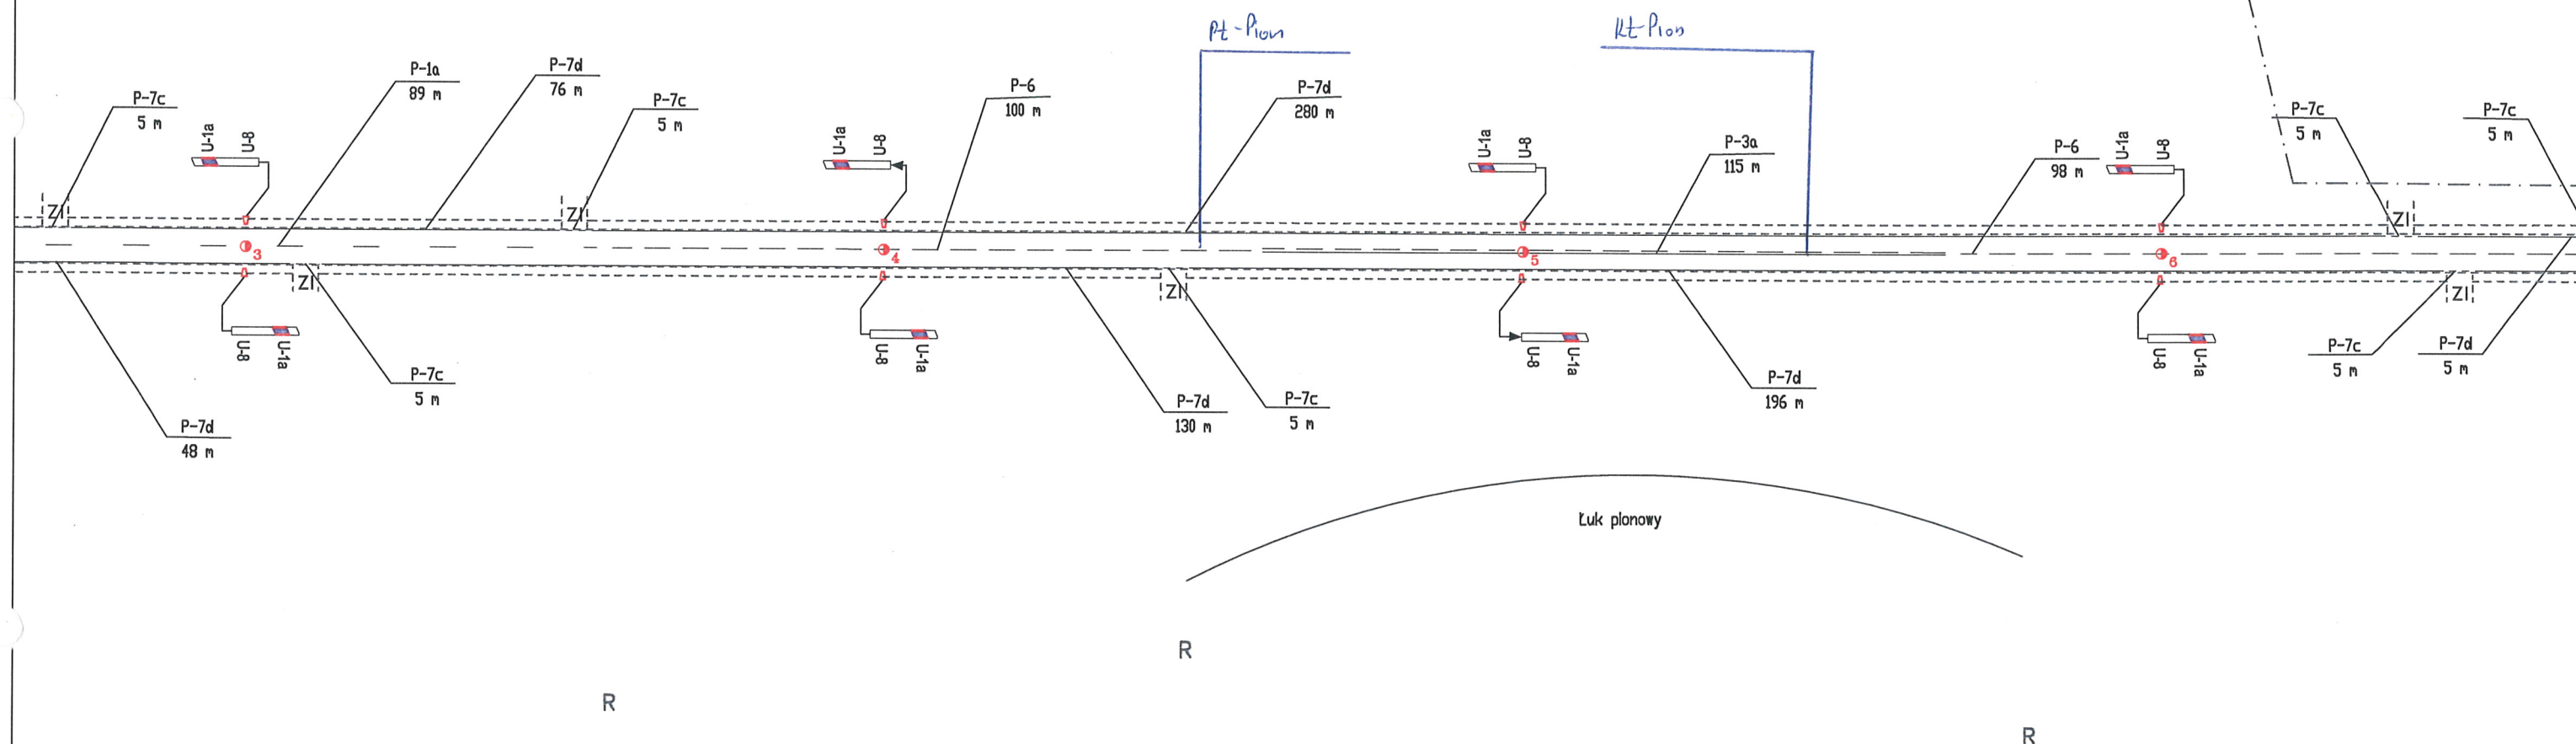
NI.D.I. 5418-326 07 31.12.07  
Zatwierdzam do realizacji stałą organizację  
ruchu w całości ze zmianami. Termin wprowadzenia  
niniejszej organizacji ruchu należy zgłosić do:  
Departamentu Nieruchomości i Infrastruktury  
03-718 Warszawa, ul. Ks. I. Kłopotowskiego 5 fax: 022/ 5979807



2007 -11- 2 9

Z up. Marszałka Województwa

mgr inż. Michał Lesiński  
Kierownik Biura Inżynierii Ruchu

Las



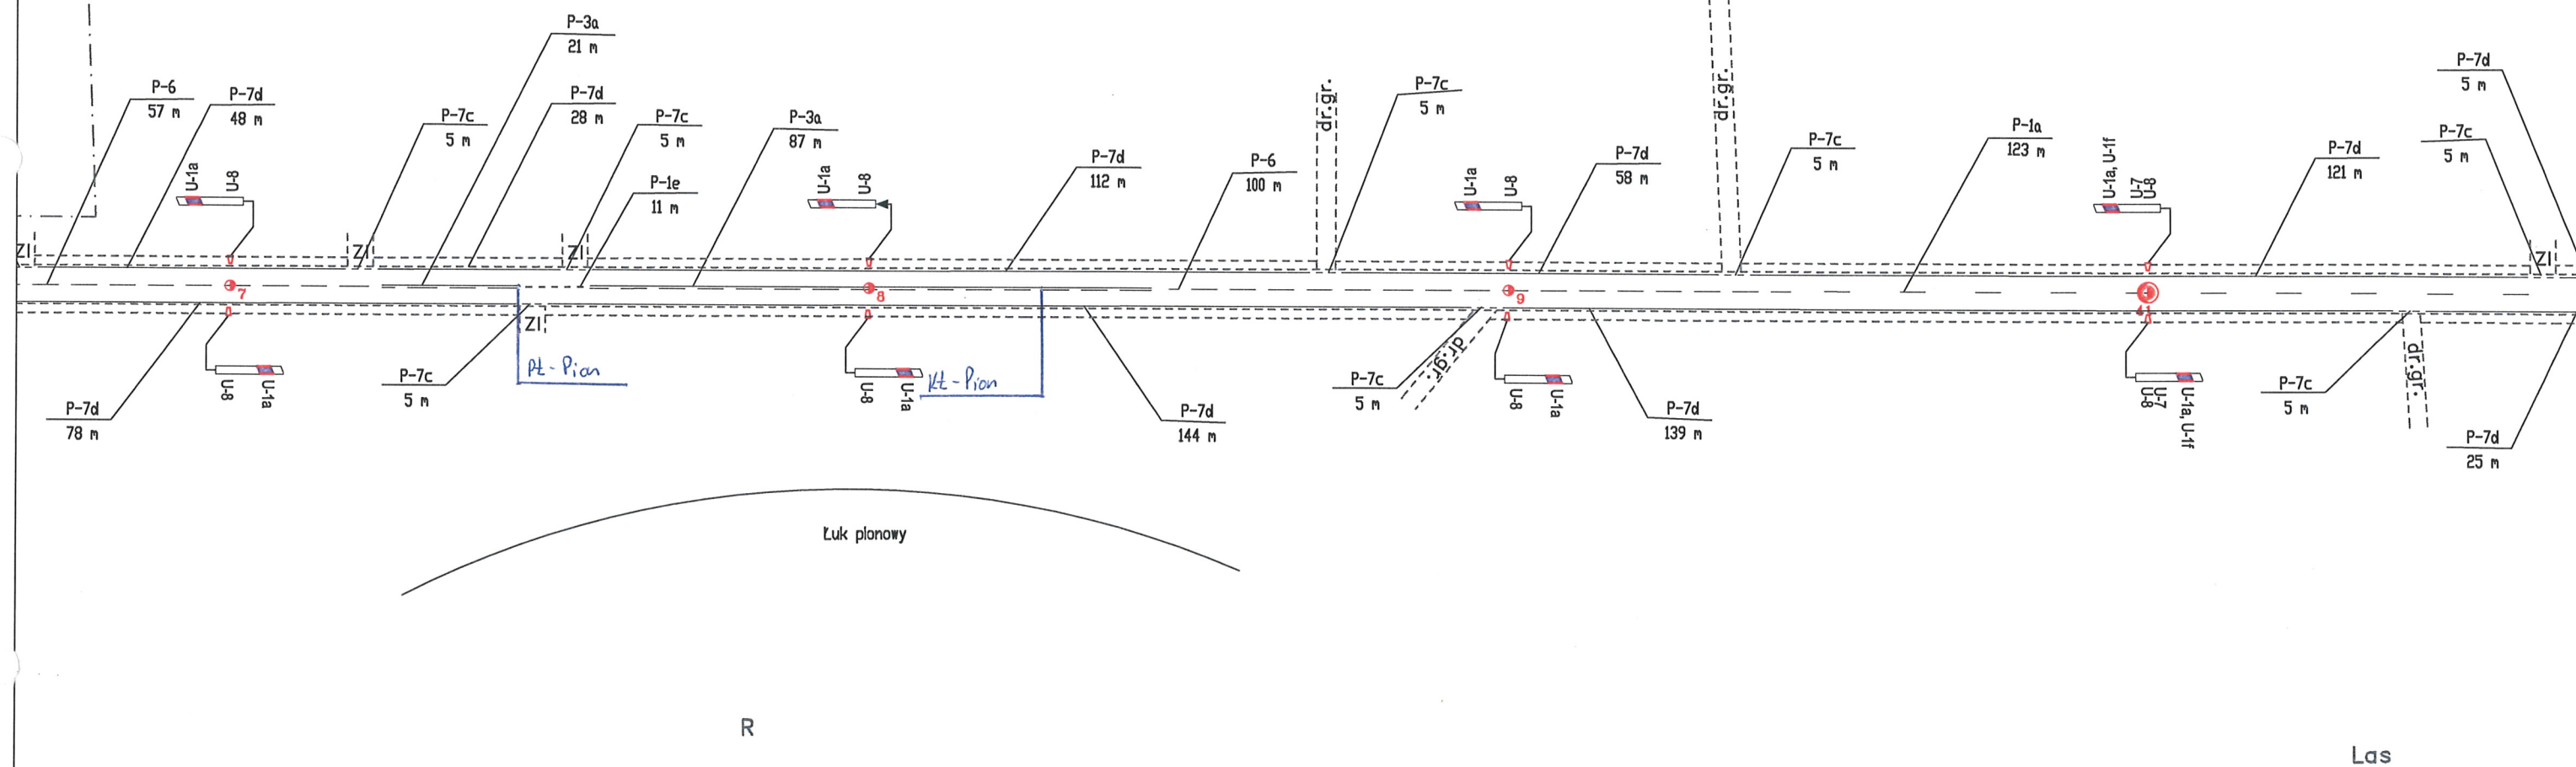
Znaki pionowe	szt.	Znaki poziome	dt. [m]	pow. [m2]	Urządzenia bezpieczeństwa ruchu	szt.	Wykonawca:	Zleciennodawca:	Nr drogi:	Numer arkusza:			
Typ A	0	Linie krawędziowe	770	90	U-1a U-1f U-7 U-8	0	 <p>BIURO EKSPERTYZ I PROJEKTÓW BUDOWNICTWA KOMUNIKACYJNEGO EKKOM Sp. z o.o. ul. Wodowicka 81, 30-415 Kraków, tel./fax (*12) 267-23-33, 269-65-40, e-mail: biuro@ek-kom.pl</p>	 <p>MAZOWIECKI ZARZĄD DRÓG WOJEWÓDZKICH W WARSZAWIE ul. Kruczkowskiego 3, 00-380 Warszawa www.mzdw.pl</p>	DW Nr 707	2			
Typ B	0	Linie segregacyjne przerywane	402	42	U-1a U-7 U-8	8							
Typ C	0	Linie segregacyjne ciągłe	0	0	U-1a	0							
Typ D	0	Przejścia dla pieszych	0	0	U-1b	0							
Typ E	0	Pow. wyłączone z ruchu	0	0	U-2	0							
Typ F	0	Strzałki	0	0	U-3	0							
Typ G	0	Linie zatrzymań	0	0	U-9	0							
Typ T	0	Inne	0	0	Barierki ochronne betonowe do wymiany na stalowe	0							
Inne (nietypowe)	0	Łącznie znaki poziome	1172	133	Stalowe barierki ochronne U-14	0							
							od km 40+263 do km 40+665						
							Skala: 1:1000						
							Kraków 2007 r.						





ZATWIERDZENIE  
326 / 07 ważne do 31.12.09

Z up. Marszałka Województwa  
mgr inż. *Michał Lesiński*  
Kierownik Biura Inżynierii Ruchu

2007 -11- 29



Znaki pionowe	szt.	Znaki poziome	dt. [m]	pow. [m2]	Urządzenia bezpieczeństwa ruchu	szt.	Wykonawca:	Zleceniodawca:	Nr drogi:	Numer arkusza:
Typ A	0	Linie krawędziowe	798	93	U-1a U-1f U-7 U-8	2	 <p>BIURO EKSPERTYZ I PROJEKTÓW BUDOWNICTWA KOMUNIKACYJNEGO EKKOM Sp. z o.o. ul. Wadowicka 8i, 30-415 Kraków, tel./fax (*12) 267-23-33, 268-65-40, e-mail: biuro@ek-kom.pl</p>	 <p>MAZOWIECKI ZARZĄD DRÓG WOJEWÓDZKICH W WARSZAWIE ul. Kruczkowskiego 3, 00-380 Warszawa www.mzdwl</p>	DW Nr 707	3
Typ B	0	Linie segregacyjne przerywane	407	42	U-1a U-7 U-8	6				
Typ C	0	Linie segregacyjne ciągłe	0	0	U-1a	0			Pikietaż arkusza:  od km 40+665 do km 41+069	Skala:  1:1000
Typ D	0	Przejścia dla pieszych	0	0	U-1b	0				
Typ E	0	Pow. wyłączzone z ruchu	0	0	U-2	0				
Typ F	0	Strzałki	0	0	U-3	0				
Typ G	0	Linie zatrzymań	0	0	U-9	0				
Typ T	0	Inne	0	0	Bariery ochronne betonowe do wymiany na stalowe	0			Kraków 2007 r.	
Inne (nietypowe)	0	Łącznie znaki poziome	1205	135	Stalowe bariery ochronne U-14	0				







<h1 style="margin: 0;">PROJEKT</h1> <h2 style="margin: 0;">STAŁEJ ORGANIZACJI RUCHU</h2>		
<p>Obiekt: <span style="float: right;">Droga wojewódzka Nr 707</span></p>		
<p>Temat: <span style="float: right;">Budowa zjazdu indywidualnego z drogi wojewódzkiej Nr 707 do działki nr 13/4, w m Żdżary, gmina Nowe Miasto nad Pilicą, powiat grójecki</span></p>		
<p>Nr rysunku:</p> <p style="font-size: 1.5em; text-align: center;">Etap I</p>	<p>Skala:</p> <p style="font-size: 1.5em; text-align: center;">1 : 1000</p>	<p>Legenda:</p> <div style="margin-top: 10px;">  - znaki projektowane   - znaki istniejące  - znaki istniejące do likwidacji </div>
<p>Projekt wykonał:</p> <div style="text-align: center; margin-top: 20px;"> <p style="font-size: 1.2em;">Witold Antonkiewicz</p> <p>Zam. Białymin-Podbór 51,</p> </div> <div style="text-align: right; margin-top: 20px;"> </div>		


Skala:

### Etap I

la:

1 : 1000

Legenda:

-  - znaki projektowane
-  - znaki istniejące
- znaki istniejące do likwidacji

Projekt wykonał:

Witold Antonkiewicz  
Zam. Białymin-Podbór 51,

MARSZAŁEK  
WOJEWÓDZTWA MAZOWIECKIEGO

ZATWIERDZENIE Nr NI-D-I.8022.1. 195.209.20

Zatwierdzam do realizacji stałą organizację ruchu  
w całości ~~z wyjątkiem zmian~~ po wprowadzeniu zmian.  
Niniejszą organizację ruchu należy wprowadzić do dnia ..... 21.12.20

Termin wprowadzenia organizacji ruchu należy zgłosić co najmniej na 7 dni przed wprowadzeniem organizacji ruchu do:  
Departamentu Mięsieianiości i Infrastruktury  
02-472 Warszawa ul. B. Brechta 3 fax.022/5979802

Do wprowadzenia niniejszej organizacji ruchu należy zastosować znaki:

Pionowa: wielkość:.....

\* typ folii.....  
 Poziom: ~~slonecznikowa / umiarkowanie~~  
 4x10 20mm **COSTOSOWAC DO ISTNIEJACEGO**

17 KWI. 2019

z up. Marszałka Województwa

Skrzyżowanie z DG  
km 42+125