STAROSTWO POWIATOWE W Łó
ul. Sienkiewicza nr 3
90-954 Łódź-4 Skr. 92

~~BLACHA TRAPEZOWA T55 gr. 0,7 mm~~
~~DŹWIGAR STAL. KRATOWY L = 15,0 m~~
~~SUFIT PODWIESZANY OCIEPLONY~~
~~WEŁNA, MINERALNA, GR. 15 cm~~

PŁYTA WARSTWOWA Z RDZENIEM STYROPIANOWYM GR. 15 cm
PŁATWIE Z DREWNA KLEJONEGO LUB ODRĘBNEGO OPRACOWANIA
DŹWIGAR Z DREWNA KLEJONEGO LUB ODRĘBNEGO OPRACOWANIA

BLACHA TRAPEZOWA T 55 GR. 0,55mm
ŁATY DREWNIANE POPRZECZNIE GR. 6×5 cm
W ROZSTAWIE CO ~ 1,0m
ŁATY DREWNIANE PODŁUŻNE 7,0 × 2,5 cm
FOLIA WYSOKOPRZEPUSZCZALNA ZBROJ.
SIATKĄ POLIPROPYLENOWĄ
KROKWIE DREWNIANE 7×16 cm
MIĘDZY KROKWIAMI WEŁNA MINERALNA 15 cm
FOLIA POLIETYLENOWA
PŁYTY GKF 2×1,25 cm

POS. PVC ANTYPOŚL.
GŁADŹ CEM. ZBROJ. 4 cm
STYROPIAN 2 cm
STROP TERIVA 24 cm
TYNK CEM.-WAP. KAT. III

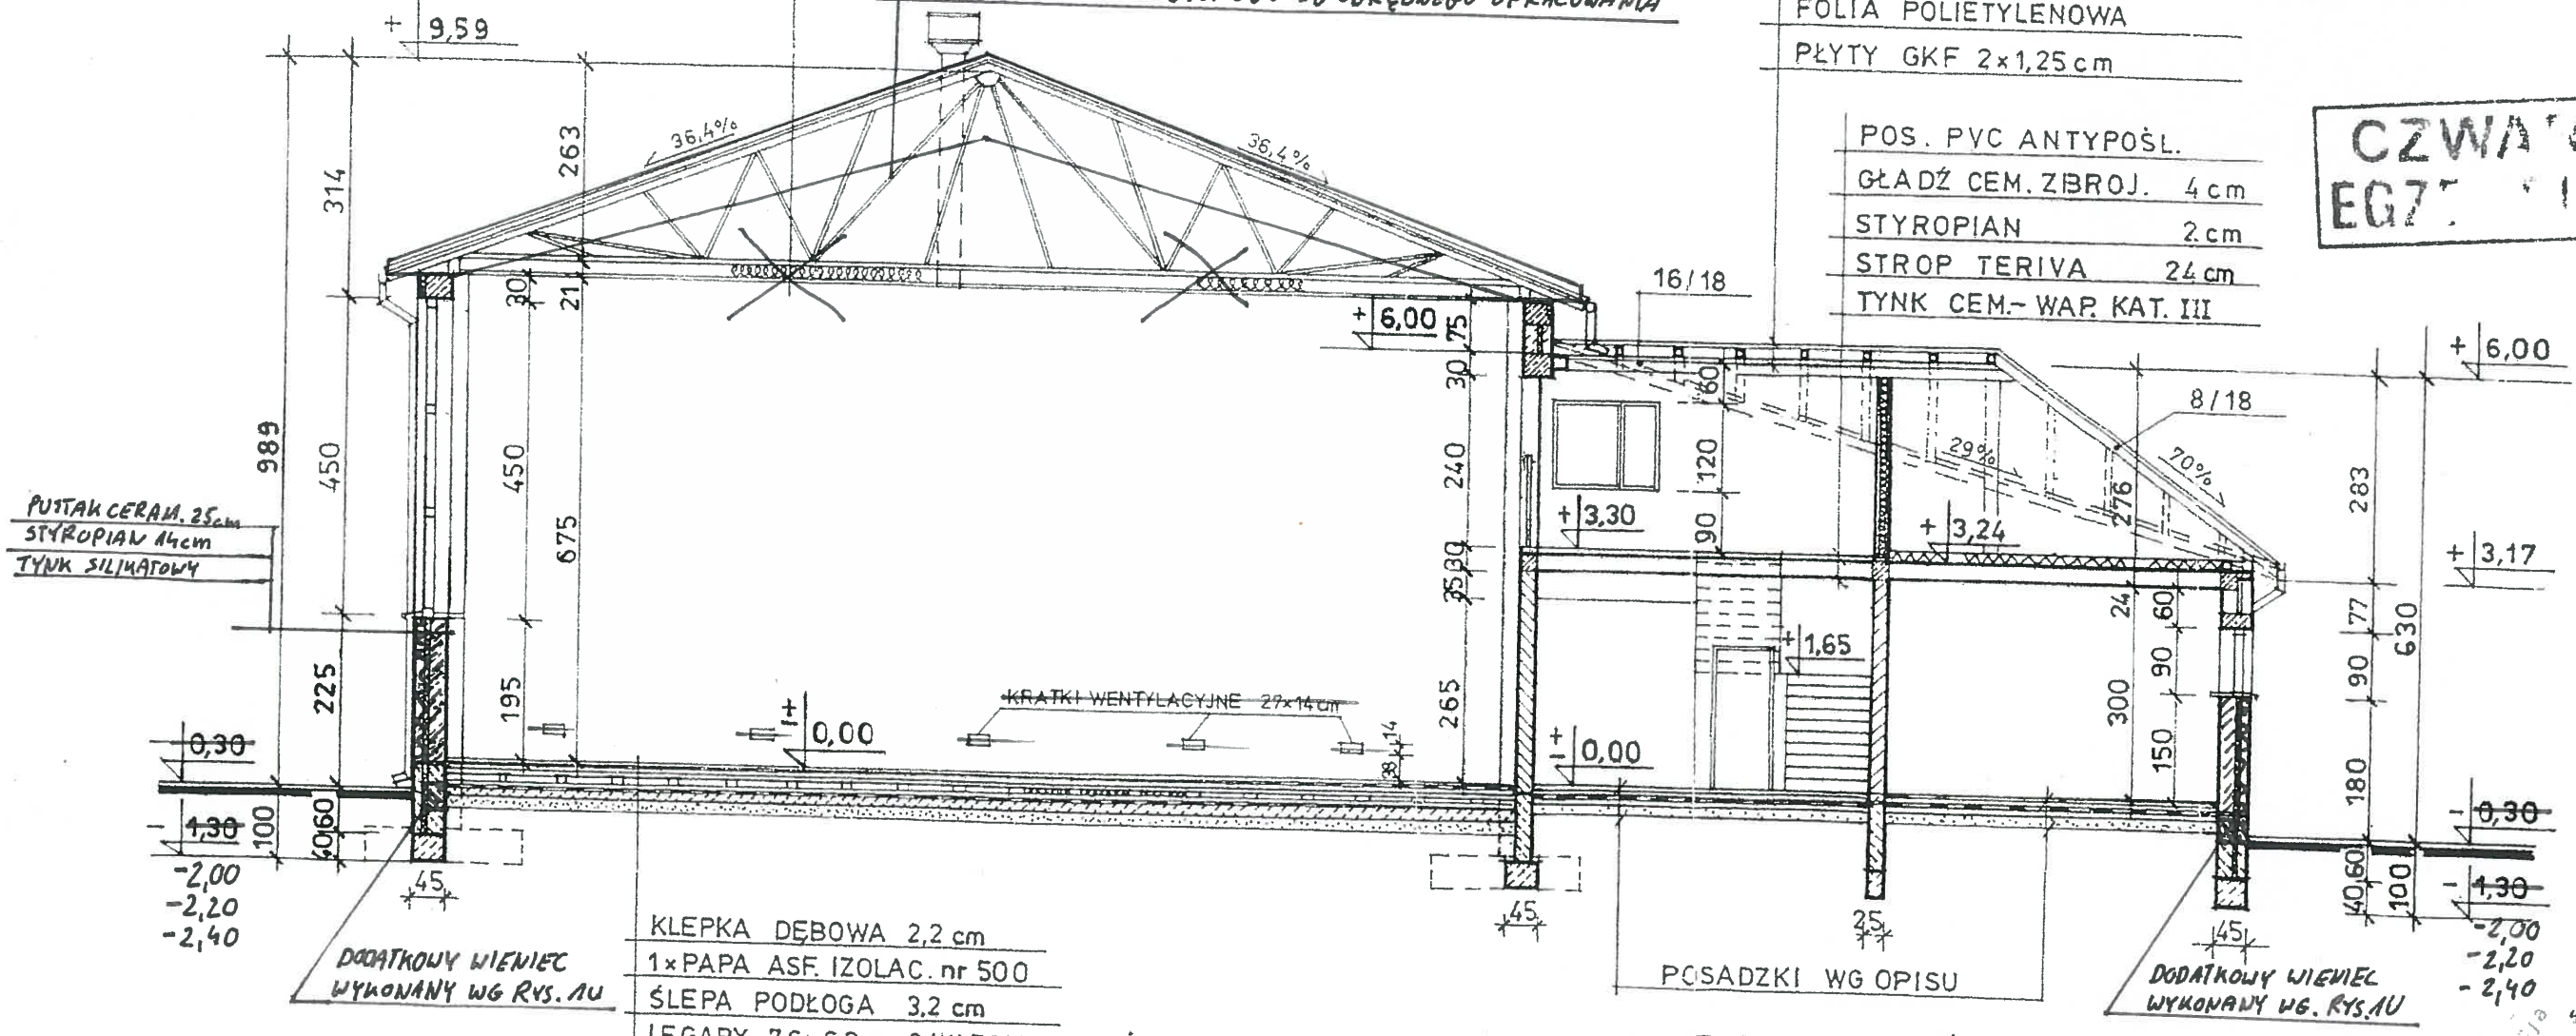

DODATKOWY WIENIEC WYKONANY WG RYS. AU

KLEPKA DĘBOWA 2,2 cm
1×PAPA ASF. IZOLAC. nr 500
ŚLEPA PODŁOGA 3,2 cm
LEGARY 7,6×6,2 cm 2 WARSTWY UŁOŻONE KRZYŻOWO co 80 cm
PAPA ASF. IZOL. NA PODKŁADKACH
PODKŁADKI BETON. 15×15×6 cm co 80 cm
MIĘDZY PODKŁADKAMI UŁOŻYĆ MIĘKKIE MATY Z WEŁNY MINERALNEJ 6 cm
GŁADŹ CEMENTOWA 3 cm
2×PAPA ASF. IZOL. NA LEPIKU ASF.
BETON B 10 Z ZATARCIEM 10 cm
WARSTWA PIASKU 10 cm

POSADZKI WG OPISU

DODATKOWY WIENIEC WYKONANY WG. RYS. AU

PRZEKRÓJ A-A 1:100

Kolorem czerwonym naniesiono wprowadzone zmiany.

mgr inż. **Robert Łuczak**
upr. bud. do kierowania robotami budowlanymi bez ograniczeń w specjalności konstrukcyjno-budowlanej nr ewid. LOD / 0724 / OWOK / 07

CZWARTY EGZ. EGZEMPLARZ

INWESTOR:
GMINA NOWOSOLNA
UL. RYNEK NOWOSOLNA
92-703 ŁÓDŹ
ADRES INWESTYCJI
LIPINY 14
GMINA NOWOSOLNA

WB-2065	Nr arch. 8230		Nr rys. 18	Przedmiot rysunku
Specjalność:	ARCHITEKTURA		Skala 1:100	SALA GIMNASTYCZNA
Projektant:		nr upr.	data	podpis
mgr inż. A. Bańkowski		560/Wa/73	2002 r.	
Sprawdzający: mgr inż.				PRZEKRÓJ A-A
arch. D. Kamińska		649/87	IX.2002	

mgr inż. Sylwester Piętak
ARCHITEKT
upr. bud. nr MA/014/07
do projektowania bez ograniczeń w specjalności architektonicznej