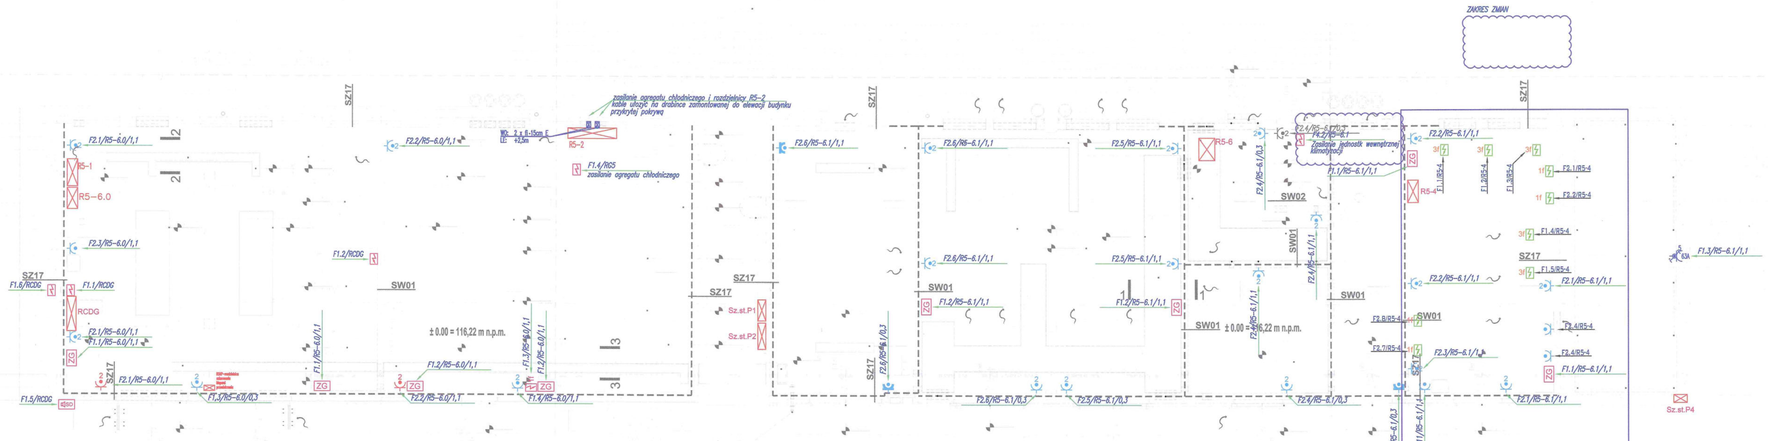

E	06.12.2013	PROJEKT WYKONAWCZY SCALONY	
D	20.11.2013	ZM. W ZAS. URZĄDZ. GAZ. MED. NA WNIOSEK WYK.	
C	14.06.2013	ODPOWIEDZ NA WWoI 262/2013 –ZAŚ KLIM.	
B	13.05.2013	USZCZEGÓŁOWIENIE WWoI 093/2013	
REWIZJA	DATA	OPIS ZMIAN	STATUS

OPRACOWANIE ZOSTAŁO WYKONANE ZA POMOCĄ LICENCJONOWANEGO OPROGRAMOWANIA AUTOCAD LT

Inwestor:
NOWY SZPITAL WOJEWÓDZKI SP. Z O.O.
ul. Igielna 13
50-117 Wrocław

generalny wykonawca:
KONSORCJUM FIRM:
VILLART BOGDAN KOŁTOWSKI
– LIDER KONSORCJUM
ul. Szczyglicka 36/2, 50-382 Wrocław
P.W. HARAS ARKADIUSZ HARASIMOWICZ
– CZŁONEK KONSORCJUM
ul. Białoskórnicza 22/23/4, 50-134 Wrocław
NR UMOWY: DN-I/2127/09

VILLART
ARCH. BIURO ARCHITEKTONICZNE
HARAS

jednostka projektowa:
główny projektant / koordynacja projektu:
VILLART BOGDAN KOŁTOWSKI
ul. Szczyglicka 36/2, 50-382 Wrocław
tel/fax 71-33-68-344

VILLART
ARCH. BIURO ARCHITEKTONICZNE

podwykonawca w zakresie architektury, opracował: koordynacji i koordynacji międzybranżowej:
MAĆKÓW PRACOWNIA PROJEKTOWA
ul. Podwale 61/1, 50-010 Wrocław
tel/fax 71-377-00-77

MAĆKÓW PRACOWNIA PROJEKTOWA SP. Z O.O.
tel. 071.372.00.77
fax 071.377.00.66
web www.mackow.pl
e-mail mackow@mackow.pl
adres ul. Podwale 61/1, 50-010 Wrocław

temat:
Budowa "Nowego Szpitala" wraz z niezbędną infrastrukturą techniczną oraz z zagospodarowaniem terenu;
Wrocław obręb: Stabłowice, ul. Kosmonautów, Działki nr.36/3, 39/3, 43/3, 45/4, 29/14, AM-33; Działka nr14/9, AM-34

nr projektu: 0948-03

AUTORZY PROJEKTU:

		nr uprawnień:	podpis:
główny projektant:	mgr inż. arch. Bogdan Kołtowski	230/89 DUW	

branża:			
architektura i koordynacja:		nr uprawnień:	podpis:
projektował:	mgr inż. arch. Zbigniew Maciołek	122/87/UW	
sprawdzający:	mgr inż. arch. Jerzy Kopka	55/2010/ISOOA	

instalacje elektryczne:		nr uprawnień:	podpis:
projektował:	mgr inż. Mariusz Kubiak	WKP/0287/PWOE/04	
	mgr inż. Łukasz Schönwicz		
	mgr inż. Piotr Płeszkun		
	mgr inż. Jarosław Staszak		
sprawdzający:	mgr inż. Wiesław Janura	7131/14/P/2001	

Kierownik Budowy mgr inż. Witold Cezary Wyka upr. bud. bez ograniczeń bb w specjalności konstrukcyjno-budowlanej nr ew. 44/88 ZIU

stadium: PW–PROJEKT WYKONAWCZY	branża: INST. ELEKTR.	data: 2013–12–06
nr kontraktu / nr fazy / faza / branża / typ rys. / kondygn. / sekcja: 0948 | 04 | PW | E | GP | XX | XX	podziałka: E	skala: 1:100
temat rysunku: INSTALACJA SIŁY I GNIAZD BUDYNKU TECHNICZNEGO		nr rysunku: E–40

DOKUMENTACJA POWYKONAWCZA