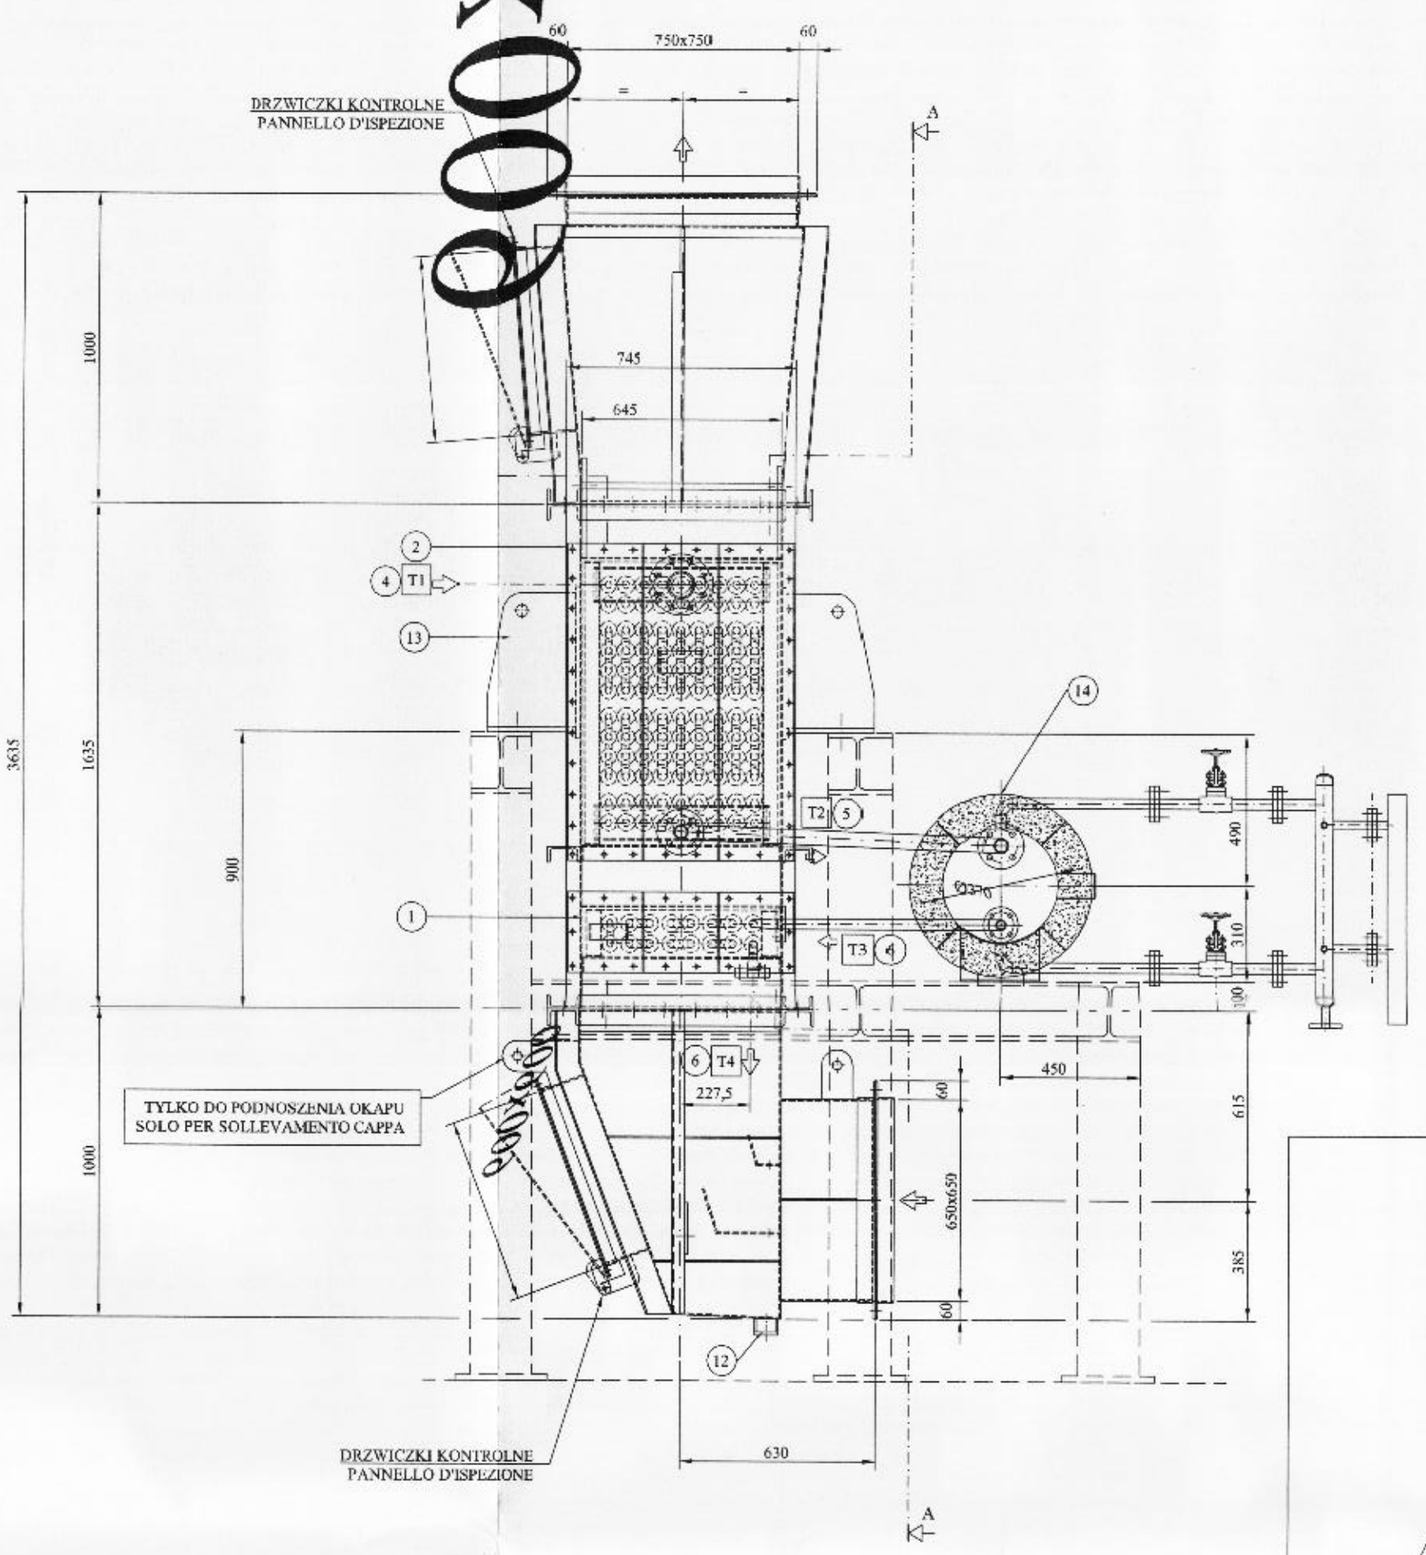

UTILIZZARE N°2 GRU
ZASTOSOWAĆ 2 ŻURAWIE

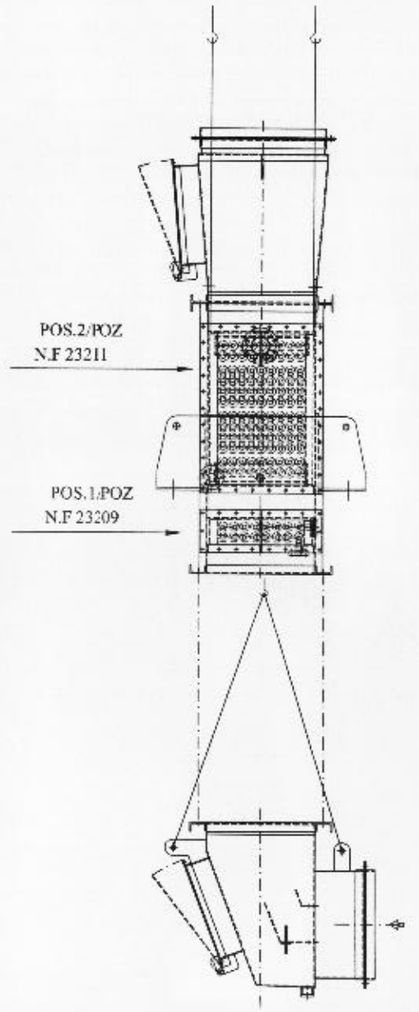

SEZIONAMENTO PER TRASPORTO
PODZIAŁ NA CZAS TRANSPORTU
SCHEMA DI MONTAGGIO
SCHEMAT MONTAŻOWY

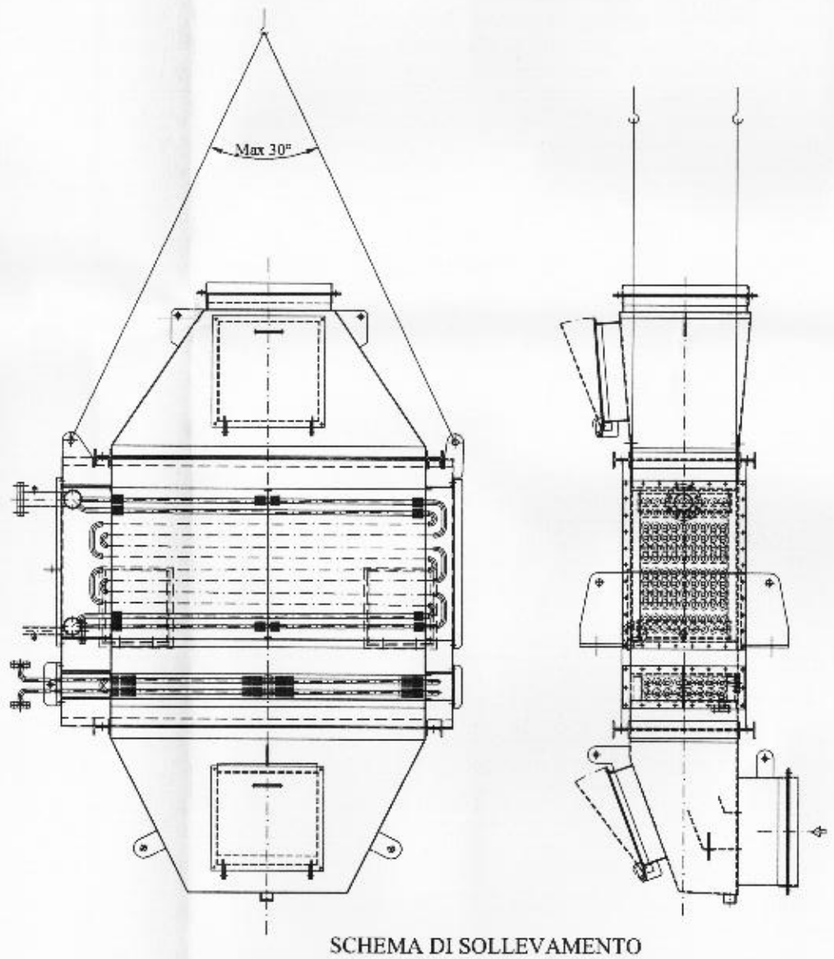

SCHEMA DI SOLLEVAMENTO
SCHEMAT PODNOSZENIA
UTILIZZARE N°2 GRU
ZASTOSOWAĆ 2 ŻURAWIE

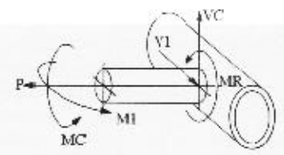

80	202	202	303	1001	1001	845
25	37	37	37	62	62	160
40	54	54	71.5	333	333	511
D.N.	MC	M1	MR	VC	V1	P
Nr rozm.	MOMENTI(Nm)	momenty (Nm)		FORZE(N)	siły(N)	
	CARICHI MAX.SUI BOCCHELLI	max obciążenie na wlotach				

OGGETTO	Przedmiot	
NORME DI CALCOLO	Zasady obliczania	EN 13445 - 97/23/EC
APPROVAZIONE	Zatwierdzenie	
OVALIZZAZIONE	Owalizacja	-
MATERIALI	Materiały	EN13445-2
SALDATURE	Spawanie	EURONORM
TALLONE	Krawędź	-
PROVE SULLE SALDATURE	Próby na ścięgach spawalniczych	vedi/patrz WPS
PROCEDIMENTO DI SALDATURA	Proces spawania	vedi/patrz WPS
QUALIFICA PROCEDIMENTO	Kwalifikacja technologii	EN 15614-1/EN 288
QUALIFICA SALDATORI	Kwalifikacje spawaczy	EN 287-1
ELETTRODI	Elektrody	vedi/patrz WPS
TRATTAMENTO TERMICO	Obróbka termiczna	-

PESO A VUOTO ciężar bez obciążenia	PESO FASCIO 1/2 ciężar wiązki 1/2	PESO PIENO ACQUA ciężar z pełnym ładunkiem wody	SUPERFICIE LATO TUBI powierzchnia strony rur	TYP WG TEMA
kg ~ 3150	kg 130/750	kg 3259	m^2 32.1/283.3	-

IDENTIFICAZIONE	identyfikacja			
N° DI FABBRICA	Nr seryjny	23209 (POS.1/POZ)		23211 (POS.2/POZ)
ANNO DI COSTRUZIONE	Rok produkcji	2014		
QUANTITA' APPARECCHI RICH.	Ilość/szt. Urządzeń	1		
CATEGORIA/MODULO	Kategoria/moduł		II/H	Art.3 Par.3
PRESSIONE DI PROGETTO	Ciśnienie projektowe bar(g)	0.15	8.3	8.3
PRESSIONE DI ESERCIZIO	Ciśnienie robocze bar(g)			
PRESSIONE DI PROVA	Ciśnienie próbne bar(g)	0.16	12.7	14.8
TEMPER. PROGETTO	Temper. Projektowa °C	0/+150	0/+230	0/+230
TEMPER. ESERCIZIO	Temper. Robocza °C		+176/+151	+151/+80
CONTENUTO/STATO FISICO	Zawartość/stan fizyczny	POWIETRZE ARIA	PARA VAPORE	SKROPLINY CONDENSA
CAPACITA'	Pojemność lt		97	12
SUPERFICIE	Powierzchnia m^2		283.3	32.1
EFFICIENZA GIUNTI	Skuteczność połączeń		patrz obliczenia rysunkowe VEDERE CALCOLI DI PROGETTO	patrz obliczenia rysunkowe VEDERE CALCOLI DI PROGETTO
SOVRASPESSORE DI CORROSIONE	Naddatek obróbkowy mm	0	0	0
COLLAUDO	Próba techniczna			

DATI DI PROGETTO			dane projektu		LATO MANTELLO storna płaszcza		LATO TUBI 2 strona rur 2	LATO TUBI 1 strona rur 1
T6	½"	NPT	3000	-	-	–	–	DRENAŻ/SCARICO
T5	½"	NPT	3000	-	-	–	–	UPUST/SFIATO
T4	25	EN 1092-1 TYPE 01-A	PN16	-	Ø33.4x3.38	–	–	WYJŚCIE SKROPLIN/USCITA CONDENSA
T3	25	EN 1092-1 TYPE 01-A	PN16	-	Ø33.4x3.38	–	–	WEJŚCIE SKROPLIN/INGRESSO CONDENSA
T2	40	EN 1092-1 TYPE 01-A	PN16	-	Ø48.3x3.68	–	–	WYJŚCIE PARY/USCITA VAPORE
T1	80	EN 1092-1 TYPE 01-A	PN16	-	Ø88.9x5.49	–	–	WEJŚCIE PARY/INGRESSO VAPORE
SIGLA Znak	DN wymiar	TIPO typ	SERIE seria	FACCIA pow. czoł.	TRONCHETTO przewód	SPORG. wyst.	RINFORZO wzmocnienie	SERVIZIO praca

ELENCO CONNESSIONI - spis podłączeń

REW REV	DATA	OPIS DESCRIZIONE	KREŚ.	ZATW.
3				
2				
1	22/04/14	WYDANO DO KONSTRUKCJI EMESSO PER COSTRUZIONE	VA	RM
0	14/04/14	WYDANO DO KONSTRUKCJI EMESSO PER COSTRUZIONE	VA	RM

CIĘŻAR BEZ OBCIĄŻENIA/PESO A VUOTO Kg ~ 3150 | skala 1:20

WYMIENNIK CIEPŁA POWIETRZA WTÓRNEGO (RYSUNEK ZŁOŻENIOWY) LINIA 2
RISCALDATORE D'ARIA SECONDARIA (DISEGNO D'ASSIEME) LINEA 2
TYTUŁ/TITOLO

UNITERM

NR RYS. DIS.N° 16014

ZLECENIE/COMMESSA 14019 | SZTUK /PEZZI 1

Niniejszy rysunek jest naszą własnością i nie wolno przekazywać lub pokazywać osobom trzecim zarówno oryginału jak i kopii (Art.1153,53 K.C. 298 K. K.)

INFRASTRUKTURA I ŚRODOWISKO
KARDOWA STRATEGIA SPÓJNOŚCI

Pro Natura

UNIA EUROPEJSKA
FUNDUSZ SPÓJNOŚCI

KIEROWNIK BUDOWY
mgr inż. Jerzy Peliński

Uprawnienia bez ograniczeń
Nr ewid. 70/02/PUW

02		-	THIRD ISSUE
01	22/04/2014	-	WYDANIE DRUGIE SECOND ISSUE

DOKUMENTACJA POWYKONAWCZA