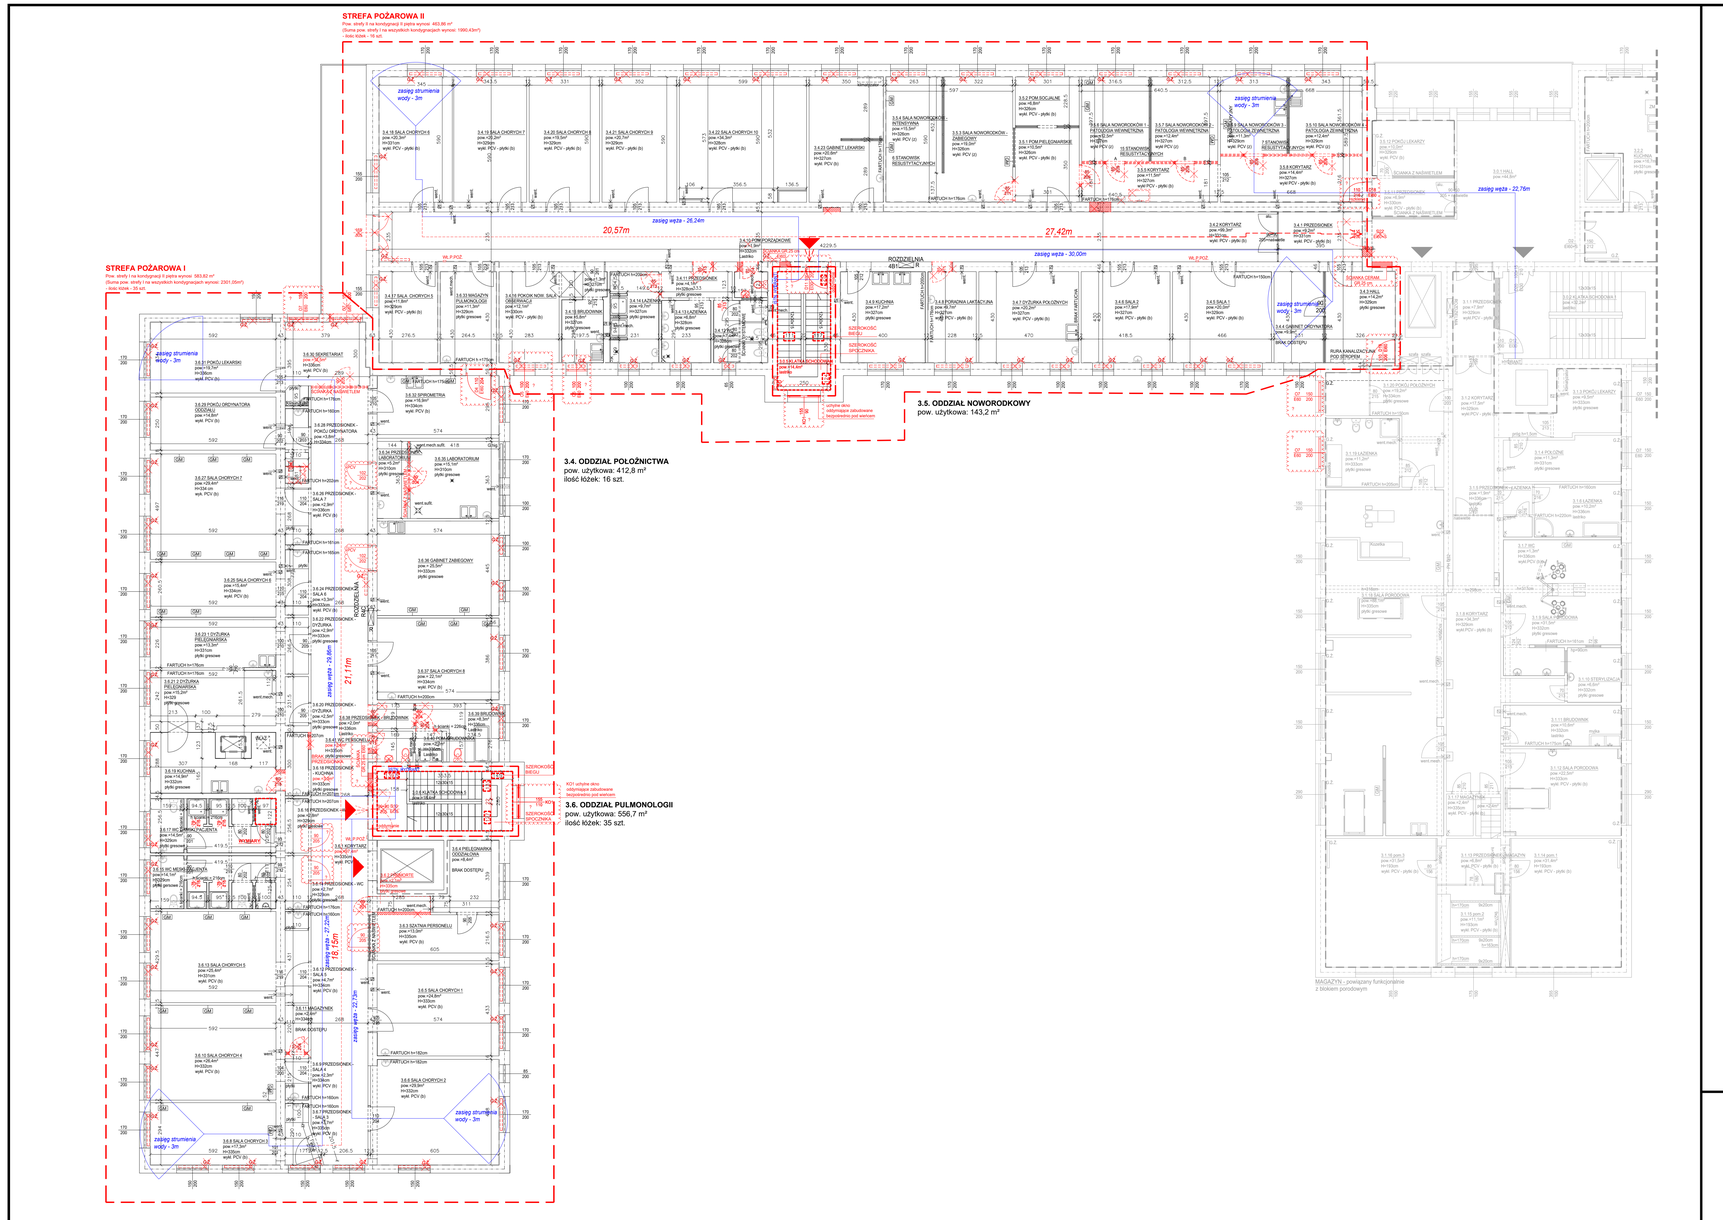

3.0 KOMUNIKACJA OGÓLNA

NUMER	NAZWA POMIESZCZENIA	POSADZKA	POWIERZCHNIA UŻYTKOWA (m²)	POWIERZCHNIA CAŁKOWITA (m²)
2.0.1	HALL	wykł. PCV+płytki (b)	44,9	44,9
2.0.2	KLATKA SCHODOWA 1	lastriko	32,2	93,2
2.0.3	KLATKA SCHODOWA 2	lastriko	13,8	
2.0.4	KLATKA SCHODOWA 3	lastriko	14,9	
2.0.5	KLATKA SCHODOWA 4	lastriko	13,8	
2.0.6	KLATKA SCHODOWA 5	lastriko	16,5	
	SUMA		136,1	138,1

3.4 ODDZIAŁ POŁOŻNICTWA

NUMER	NAZWA POMIESZCZENIA	POSADZKA	POWIERZCHNIA UŻYTKOWA (m²)	POWIERZCHNIA CAŁKOWITA (m²)
3.4.1	PRZEDSIONEK	wykł. PCV+płytki (b)	9,2	
3.4.2	KORYTARZ	płytki gresowe	99,3	
3.4.3	HALL	płytki gresowe	14,2	
3.4.4	GABINET ORDYNATORA	BRAK DOSTĘPU	9,9	
3.4.5	SALA 1	wykł. PCV+płytki (b)	20,0	
3.4.6	SALA 2	wykł. PCV+płytki (b)	17,9	
3.4.7	DYŻURKA POŁOŻNICH	wykł. PCV+płytki (b)	20,2	
3.4.8	PORADNIA LAKTACYJNA	wykł. PCV+płytki (b)	9,7	
3.4.9	KUCHNIA	płytki gresowe	17,2	
3.4.10	POMIESZCZENIE PORZĄDKOWE	lastriko	1,9	
3.4.11	PRZEDSIONEK	płytki gresowe	4,1	
3.4.12	WC	płytki gresowe	~~0,8~~	
3.4.13	ŁAZIENKA	płytki gresowe	~~6,8~~	
3.4.14	ŁAZIENKA	płytki gresowe	9,7	
3.4.15	BRUDOWNIK	płytki gresowe	5,8	
3.4.16	POKÓJ NOWORODKÓW – SALA OBSERWACJI	wykł. PCV+płytki (b)	12,1	
3.4.17	SALA 5	wykł. PCV+płytki (b)	11,8	
3.4.18	SALA CHORYCH 6	wykł. PCV+płytki (b)	20,3	
3.4.19	SALA CHORYCH 7	wykł. PCV+płytki (b)	20,2	
3.4.20	SALA CHORYCH 8	wykł. PCV+płytki (b)	19,5	
3.4.21	SALA CHORYCH 9	wykł. PCV+płytki (b)	20,7	
3.4.22	SALA CHORYCH 10	wykł. PCV+płytki (b)	34,3	
3.4.23	GABINET LEKARSKI	wykł. PCV (b)	20,6	
	SUMA		~~412,8~~	456,9

3.5 ODDZIAŁ NOWORODKOWY

NUMER	NAZWA POMIESZCZENIA	POSADZKA	POWIERZCHNIA UŻYTKOWA (m²)	POWIERZCHNIA CAŁKOWITA (m²)
3.5.1	POM. PIELĘGNIARSKIE	wykł. PCV+płytki (b)	10,5	
3.5.2	POM. SOCJALNE	wykł. PCV+płytki (b)	6,8	
3.5.3	SALA NOWORODKÓW – ZABIEGOWY	wykł. PCV (z)	19,0	
3.5.4	SALA NOWORODKÓW – INTENSYWNA	wykł. PCV (z)	15,3	
3.5.5	KORYTARZ	wykł. PCV+płytki (b)	11,5	
3.5.6	SALA NOWORODKÓW 1 – PATOLOGIA WEWNĘTRZNA	wykł. PCV (z)	12,5	
3.5.7	SALA NOWORODKÓW 2 – PATOLOGIA WEWNĘTRZNA	wykł. PCV (z)	12,4	
3.5.8	KORYTARZ	wykł. PCV+płytki (b)	14,4	
3.5.9	SALA NOWORODKÓW 3 – PATOLOGIA ZEWNĘTRZNA	wykł. PCV (z)	11,3	
3.5.10	SALA NOWORODKÓW 4 – PATOLOGIA ZEWNĘTRZNA	wykł. PCV (z)	12,4	
3.5.11	PRZEDSIONEK	wykł. PCV+płytki (b)	6,9	
3.5.12	POKÓJ LEKARZY	wykł. PCV+płytki (b)	10,0	
	SUMA		143,2	151,6

3.6 ODDZIAŁ PULMUNOLOGII

NUMER	NAZWA POMIESZCZENIA	POSADZKA	POWIERZCHNIA UŻYTKOWA (m²)	POWIERZCHNIA CAŁKOWITA (m²)
3.6.1	KORYTARZ	wykł. PCV (b)	~~37,4~~	
3.6.2	PREMATERE	płytki gresowe	2,1	
3.6.3	SZATNIA PERSONELU	wykł. PCV (b)	~~1,0~~	
3.6.4	PIELĘGNIARKA DODYŻUROWA	wykł. PCV (b)	8,4	
3.6.5	SALA CHORYCH 1	wykł. PCV (b)	24,8	
3.6.6	SALA CHORYCH 2	wykł. PCV (b)	29,9	
3.6.7	PRZEDSIONEK – SALA 3	wykł. PCV (b)	3,7	
3.6.8	SALA CHORYCH 3	wykł. PCV (b)	17,3	
3.6.9	PRZEDSIONEK – SALA 4	wykł. PCV (b)	2,3	
3.6.10	SALA CHORYCH 4	wykł. PCV (b)	26,4	
3.6.11	MAGAZYNEK	BRAK DOSTĘPU	2,4	
3.6.12	PRZEDSIONEK – SALA 5	płytki gresowe	4,7	
3.6.13	SALA CHORYCH 5	wykł. PCV (b)	25,4	
3.6.14	PRZEDSIONEK WC	płytki gresowe	2,7	
3.6.15	WC MATKI PACJENTA	płytki gresowe	~~1,1~~	
3.6.16	PRZEDSIONEK WC	płytki gresowe	2,8	
3.6.17	WC OJCA PACJENTA	płytki gresowe	~~1,6~~	
3.6.18	PRZEDSIONEK – KUCHNIA	płytki gresowe	3,3	
3.6.19	KUCHNIA	płytki gresowe	14,9	
3.6.20	PRZEDSIONEK – DYŻURKA	płytki gresowe	2,5	
3.6.21	DYŻURKA PIELĘGNIARSKA	płytki gresowe	15,2	
3.6.22	PRZEDSIONEK – DYŻURKA	płytki gresowe	2,9	
3.6.23	DYŻURKA PIELĘGNIARSKA	płytki gresowe	13,3	
3.6.24	PRZEDSIONEK – SALA 6	wykł. PCV (b)	3,3	
3.6.25	SALA CHORYCH 6	wykł. PCV (b)	15,4	
3.6.26	PRZEDSIONEK – SALA 7	wykł. PCV (b)	2,9	
3.6.27	SALA CHORYCH 7	wykł. PCV (b)	29,4	
3.6.28	PRZEDSIONEK – POKÓJ ORDYNATORA	wykł. PCV (b)	3,8	
3.6.29	POKÓJ ORDYNATORA ODDZIAŁU	wykł. PCV (b)	14,8	
3.6.30	SEKRETARIAT	wykł. PCV (b)	~~12,6~~	
3.6.31	POKÓJ LEKARZY	wykł. PCV (b)	19,7	
3.6.32	SPIROMETRIA	wykł. PCV (b)	16,9	
3.6.33	MAGAZYN PULMONOLOGII	płytki gresowe	11,3	
3.6.34	PRZEDSIONEK – LABOLATORIUM	płytki gresowe	5,2	
3.6.35	LABOLATORIUM	płytki gresowe	15,1	
3.6.36	GABINET ZABIEGOWY	płytki gresowe	25,5	
3.6.37	SALA CHORYCH 8	wykł. PCV (b)	22,1	
3.6.38	PRZEDSIONEK – BRUDOWNIK	lastriko	2,0	
3.6.39	BRUDOWNIK	lastriko	6,3	
3.6.40	POMIESZCZENIE BRUDOWNIKA	lastriko	2,1	
3.6.41	WC PERSONELU	płytki gresowe	~~2,4~~	
	SUMA		~~556,7~~	617,4

LEGENDA

- ZAKRES STREFY P.POŻ.
- SCIANY DO WYBURZENIA
- DO DEMONTAŻU, DO USUNIĘCIA, DO UWIĘKSZAJ
- NEZCESNOŚĆ Z WARUNAM TECHNICZNYM

DO SPRAWDZENIA, ZWERYFIKOWANIA, POTWIERDZENIA
OKNA ORAZ DRZWI OZNACZONE W DOSTARCZONYM PRZEZ SPÓŁKĘ W WIELUNIU OPRACOWANIU PRZEDSTAWIONY Z ZESTAW JAKO ELEMENT ELEMENT ORAZ W CZĘŚCI NIE POSIADAJĄ WYMAGANYCH OZNACZEŃ CO UNIEMOŻLIWIA STWIERDZENIE, ŻE SĄ ZGODNE Z DOSTARCZONĄ DOKUMENTACJĄ, NALEŻY WYKONAĆ OTWIERACIA STOLARKI OKNOWEJ ORAZ DRZWIOWEJ ZGODNIE Z AKTUALNYM PRZETARGIEM.
WYKONANIE NA ZAMÓWIENIE STANOWIĄCE CZY WCZYTAĆ ZGODNIE.
- POSTANOWIENIE UZGODNIENIE KONSERWATORA WOJEWÓDZKIEGO PRZETOWNIE CZNYCH PODAŃCA W ZGODZIE NR BC-0595-462/10 Z DNIA 30.03.2010R.
- POSTANOWIENIE UZGODNIEŃ KONSERWATORA WOJEWÓDZKIEGO PRZETOWNIE CZNYCH PODAŃCA W ZGODZIE NR BC-0595-463/10 Z DNIA 30.03.2010R.
- POSTANOWIENIE UZGODNIEŃ KONSERWATORA WOJEWÓDZKIEGO PRZETOWNIE CZNYCH PODAŃCA W ZGODZIE NR BC-0595-464/10 Z DNIA 30.03.2010R. ZGODNY WYKONANIE W PRZYPADKU STWIERDZENIA NIEZGODNOŚCI STANU FAKTYCZNEGO Z DOPUSZCZAŃ I ZGŁOSZAĆ ORAZ INWENTARYZACJA WALTY WYKONAĆ ZGŁOSZAĆ W/W POSTANOWIEŃ ORAZ ZGODNIE Z AKTUALNYM PRZETARGIEM

TEMAT OPRACOWANIA:	PRZEBUDOWA POMIESZCZEŃ BUDYNKU GŁÓWNEGO SAMODZIELNEGO PUBLICZNEGO ZAKŁADU OPIEKI ZDROWOTNEJ W WIELUNIU - PRZEBUDOWA POMIESZCZEŃ NISKIEGO PARTERU NA PRACOWNIĘ ANGIOGRAFICZNĄ
LOKALIZACJA:	ul. Szpitalna 15, 98 - 300 Wieluń działka nr ewid. 30/13, obr. 8, 13 i 14
INWESTOR:	Samodzielny Publiczny Zakład Opieki Zdrowotnej w Wieluniu ul. Szpitalna 16, 98 - 300 Wieluń
PROJEKTOWAŁ:	mgr inż. arch. Katarzyna Rusin — NR UPRAWNIEŃ: WP-OA/OKK/Ug/B/3/2010 — PODPIS:
SPRAWDZIŁ:	mgr inż. arch. Magdalena Mazolkowska — NR UPRAWNIEŃ: MP-01/01/01/AP/P/2005 — PODPIS:
ARCHOWAŁ:	mgr inż. arch. Michał Hass, mgr inż. arch. Marzena Jungermann, mgr inż. arch. Jerzy Podolski
BRANŻA:	ARCHITEKTURA — STADIUM: PROJEKT BUDOWLANY — SKALA: 1:100 — DATA: 10.2020
TYTUŁ RYSUNKU:	RZUT POMIESZCZEŃ - II PIĘTRO STREFA POŻAROWA I i II - STAN ISTNIEJĄCY Z WYBURZENIAMI, DEMONTAŻ

FORMEDIS DESIGN
Sp. z o.o.
61-803 Poznań
ul.Św.Marcin 6/6

NR RYSUNKU: PB.A.05
SCHEMA AP: .....