AGEOS USŁUGI GEODEZYJNE
Piotr Piszczek
34-460 Szczawnica, os. Połoniny 4a/5
kom. 501 585 227, tel./fax 18 262 23 53
NIP 735-214-57-29

Woj.: ***małopolskie***
Powiat: ***nowotarski***
Jedn. Ewid. ***121102_5 Szczawnica***
Obręb: ***Biała Woda***
GK: ***6640.2344.2022***

GEODEZYJNA INWENTARYZACJA POWYKONAWCZA MOSTU NA POTOKU BIAŁA WODA – DZ. 58

skala ***1: 500***

sekcja: ***7.110.17.07.1.3***

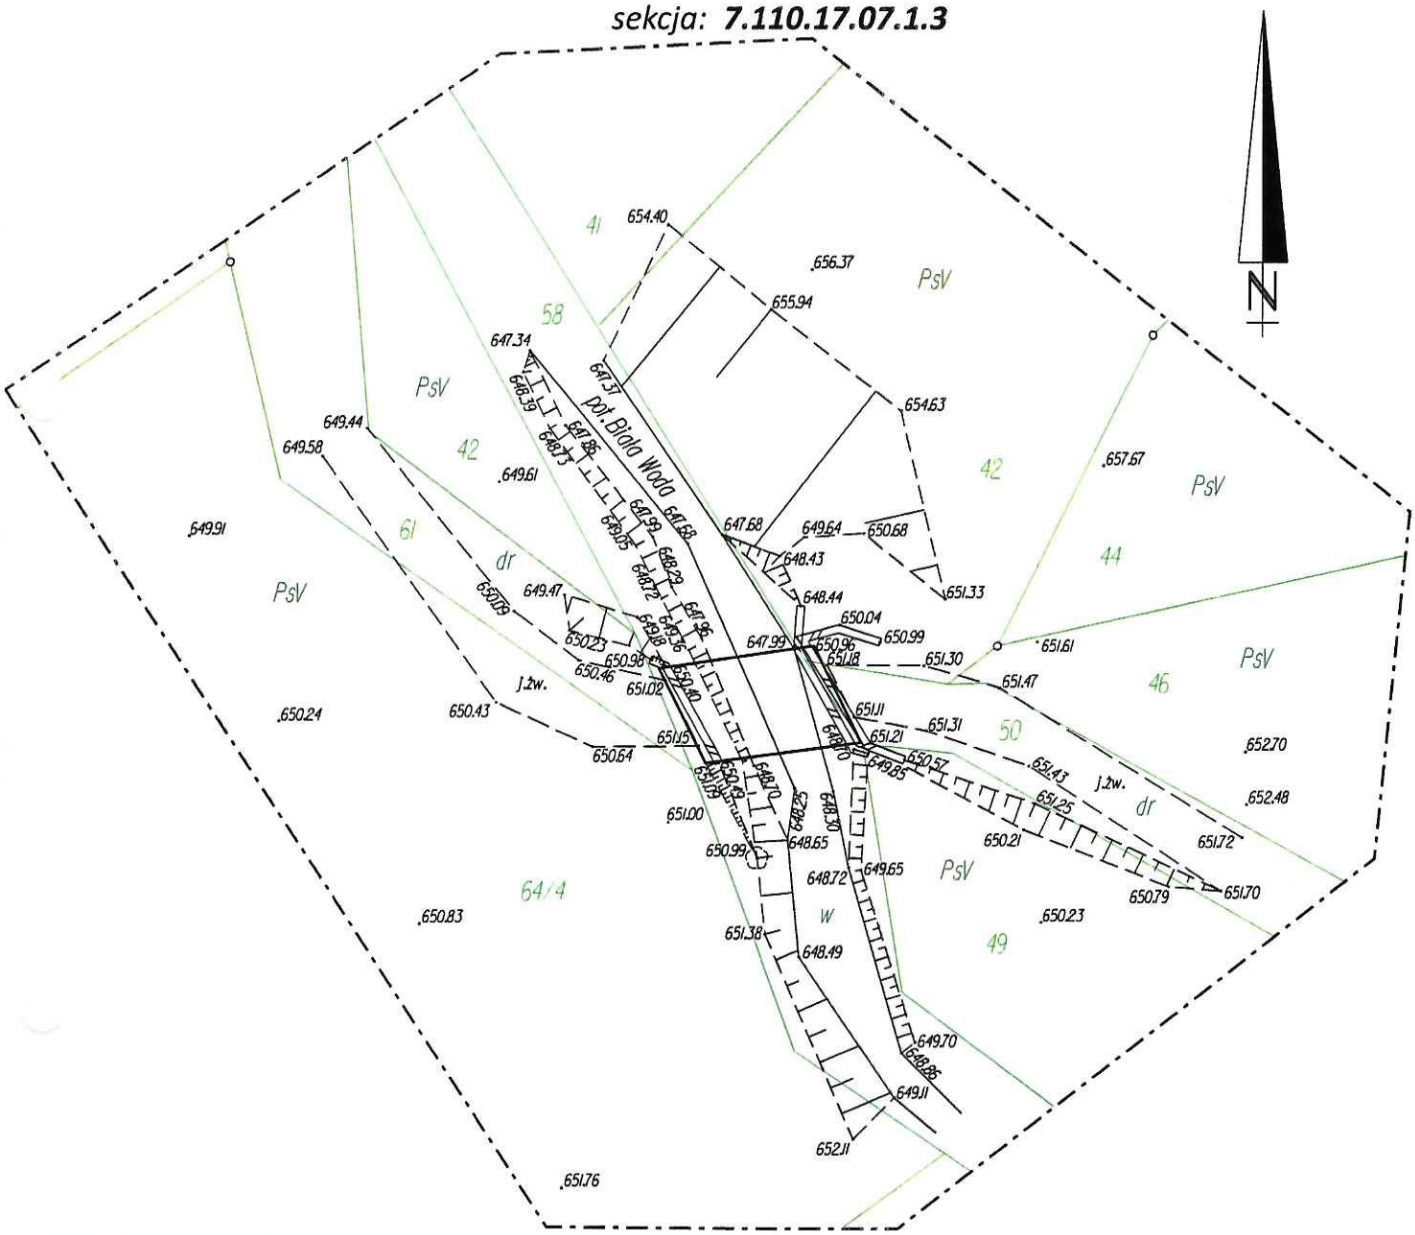

Poświadczam, że niniejszy dokument został opracowany w wyniku prac geodezyjnych, których rezultaty zawiera operat techniczny pozytywnie zweryfikowany. Jednocześnie informuję, że jestem świadomy odpowiedzialności karnej za złożenie fałszywego oświadczenia.	
Identyfikator zgłoszenia prac geodezyjnych:	GK.6640.2344.2022
Organ Służby Geodezyjnej, który otrzymał zgłoszenie:	Starosta Nowotarski
Wykonawca prac geodezyjnych:	AGEOS Usługi Geodezyjne
Numer oraz data sporządzenia protokołu weryfikacji:	GK.6640.2344.2022_1 z 27 kwietnia 2022 r.
Imię i nazwisko oraz nr uprawnień zawodowych kierownika prac:	GEODETA UPRAWNIONY *Piotr Piszczek* UPR. GUGiK nr 20892 34-460 Szczawnica, os. Połoniny 4a/5

Sporządził: geodeta PIOTR PISZCZEK
34-460 Szczawnica, os. Połoniny 4a/5
UPR. GUGIK NR 20892
Zamówienie: 173 / 2022
Szczawnica: 27.04.2022
data podpis