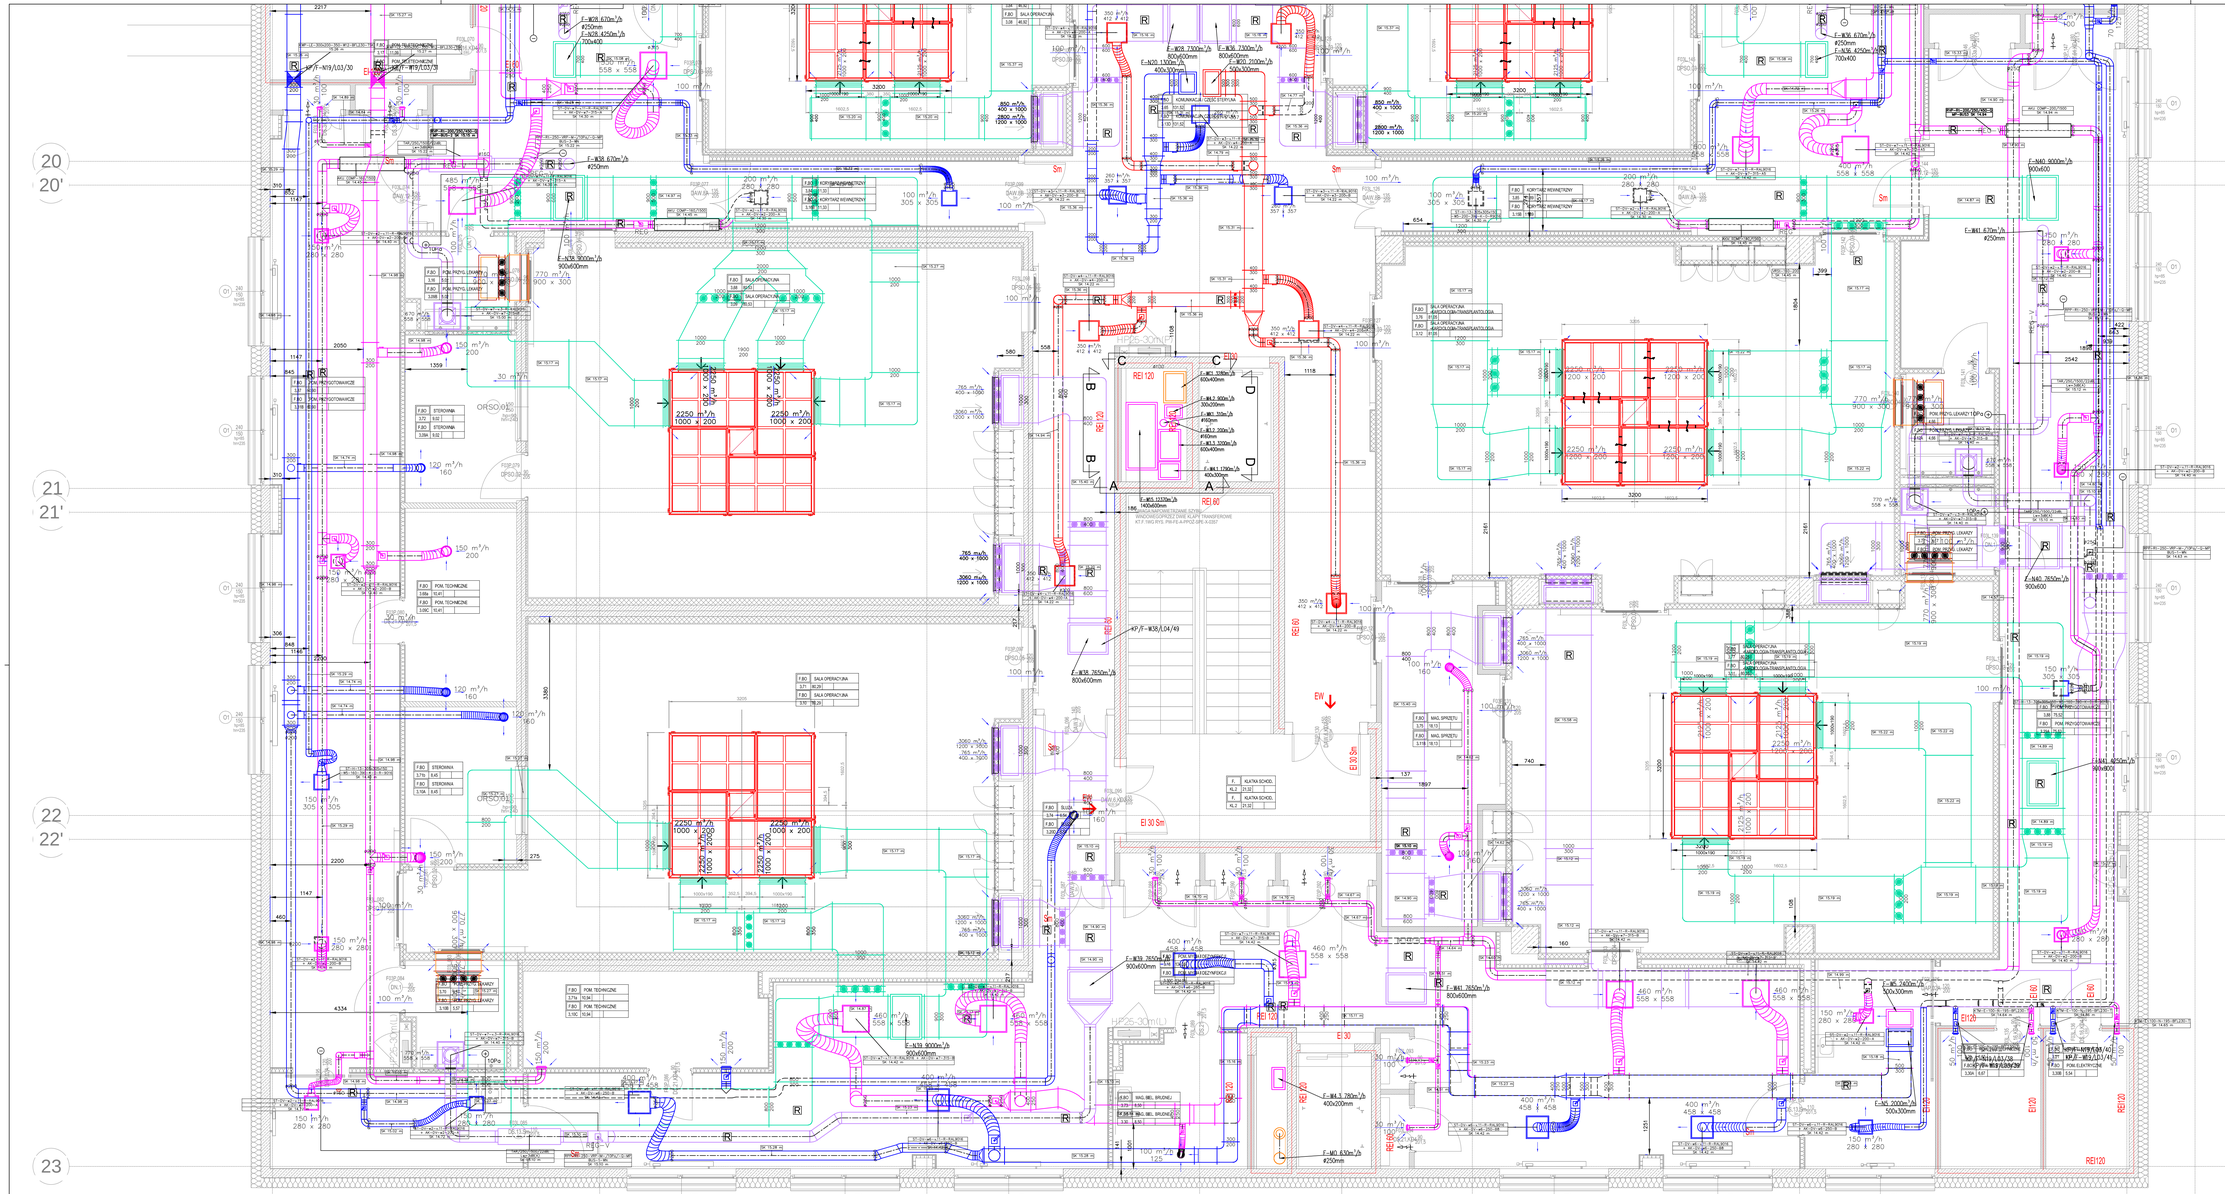

LEGENDA:

- Przepustnica okrągła
- Przepustnica wielopłaszczyznowa
- REG / REG / REG — Regulator stałego przepływu
- REG-V / REG-V / REG-V — Regulator zmiennego przepływu
- Klapa wentylacji pożarowej okrągła
- Klapa wentylacji pożarowej prostokątna
- Tłumik
- Rzędna spodu kanału (bez izolacji) liczona od poziomu 0,00
- Kanał w izolacji pożarowej EIS 120

Szerokość S boku przewodu, w którym zainstalowano pokrywę rewizyjną (mm)	Minimalne wymiary otworów w ściankach przewodów AxB (mm)
S < 200	300x100
200 < S < 500	400x200
500 < S	500x400

Średnica nominalna przewodu D (mm)	Minimalne wymiary otworów w ściankach przewodów AxB (mm)
100 < D < 200	180x80
200 < D < 315	200x100
315 < D < 500	300x200
500 < S	400x300

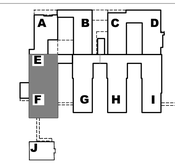

Konsorcjum WARBUD SA - PORR (POLSKA) SA-VAMED
ul. Domaniewska 32, 02- 672 Warszawa

INDUSTRIA PROJECT
al. Zwycięstwa 46/1
80-210 Gdańsk

Lider konsorcjum *Partner konsorcjum* *Partner konsorcjum*

Zamawiający/Inwestor

Uniwersytet Jagielloński
Collegium Medicum
ul. Św. Anny 12, 31-008 Kraków

Nazwa inwestycji
Name of the investment
NOWA SIEDZIBA SZPITALA UNIWERSYTECKIEGO UJ CM KRAKÓW-PROKOCIM

Nazwa i adres obiektu budowlanego
Name and address of a building object
WOJEWÓDZTWO MAŁOPOLSKIE, POWIAT KRAKOWSKI, GMINA KRAKÓW, MIASTO KRAKÓW dz. nr: 188, 112/16, obr. 59 - Podgórze, nr 32, 33/1, 33/2, 37, 38/32, 40/1, 40/5, 40/8, 41, 42/1, 44/1, 45/1, 45/1, 52/7, 52/8, 182/1 obr. 58 - Podgórze przy ul. Jakubowskiego/Kostanckiego w Krakowie

Projektował *Designed by*	mgr inż. Anna Goździewska w specjalności instalacyjnej	MAZ/0406/POOS/12	
Opracował *Drawn by*	mgr inż. Agnieszka Teisseyre		
	mgr inż. Michał Szustkiewicz		
	mgr inż. Dagmara Zacharek		
Sprawdził *Checked by*	mgr inż. Magdalena Wrona w specjalności instalacyjnej	MAZ/0426/POOS/12	

Nr projektu *Project No.*	Nr rysunku *Drawing No.*	PW-FE-M-MV-P-L03-0016	Nr Wydania *Edition No.*
IBG-P/110/14	Branża *Design discipline*	SANITARNA	II
	Data *Date*	15.01.2019	Faza *Stage*
	Skala *Scale*	1:50	POWYKONAWCZY
Tytuł rysunku *Drawing title*	INSTALACJA MV BUDYNEK F+E - RZUT POZIOMU +3 cz. 3		Rewizja *Rev. No.* -