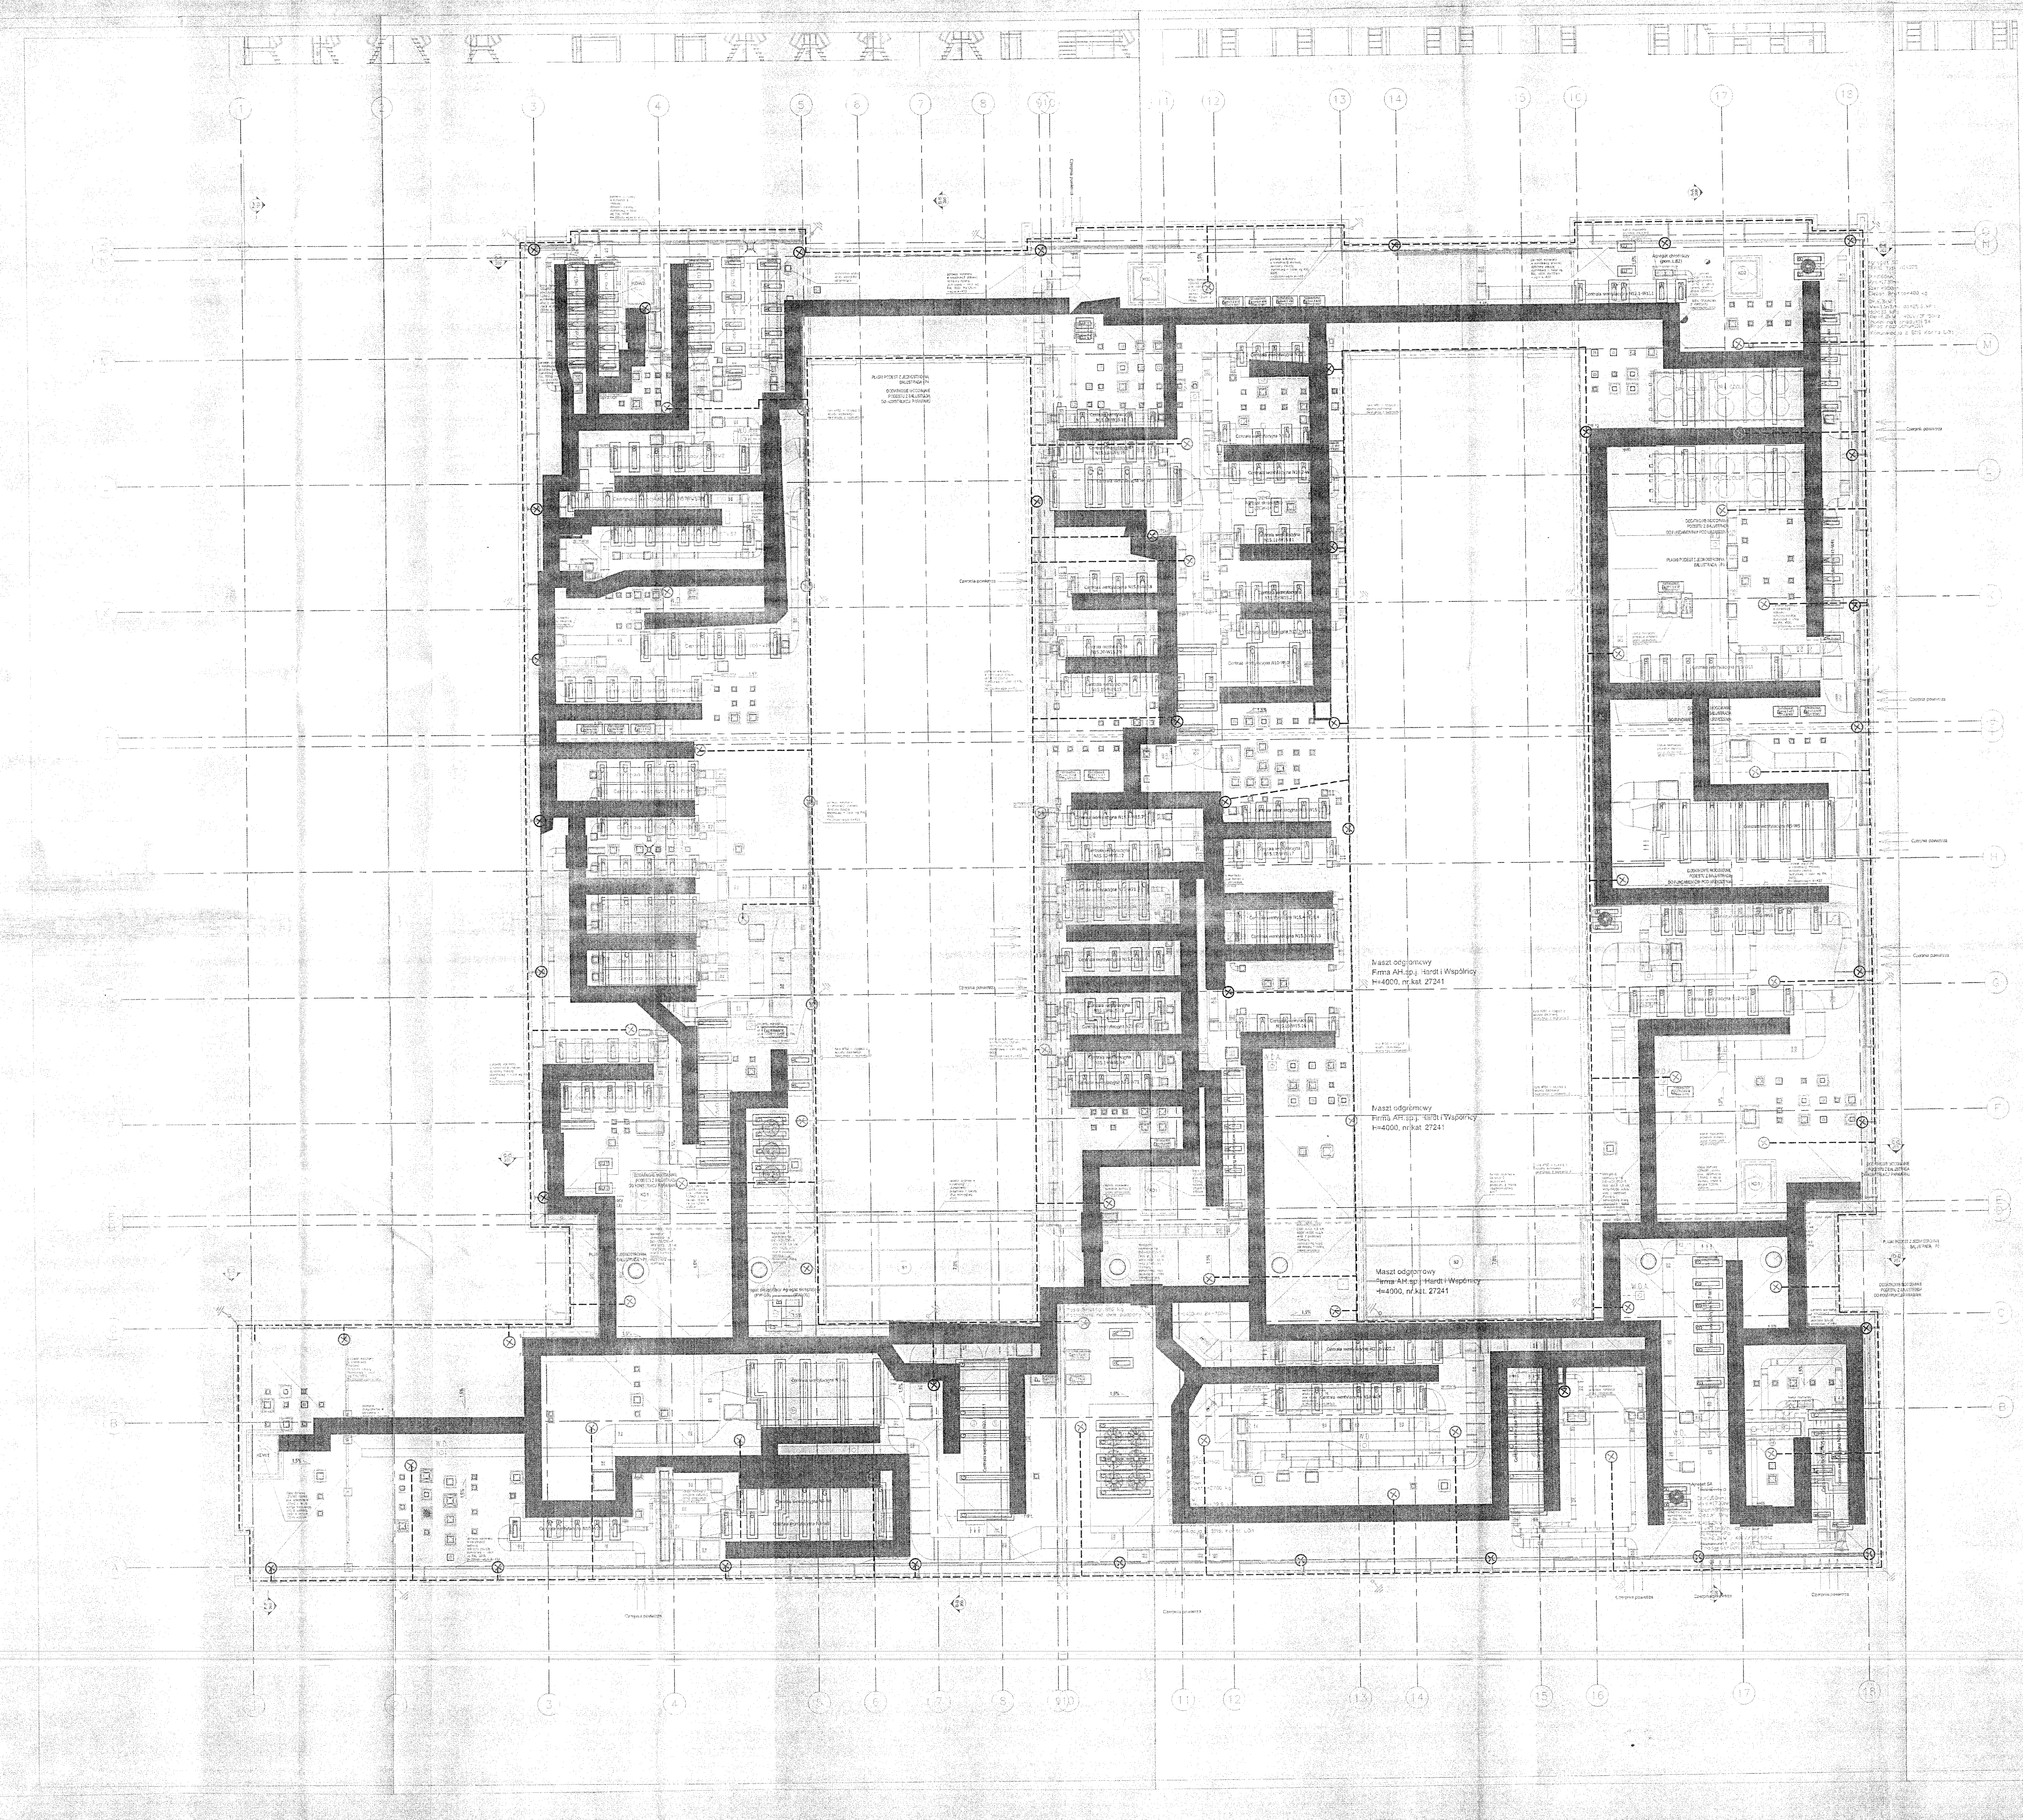

DOKUMENTACJA POWYKONAWCZA

INSTYTUT ZOOLOGII
UNIWERSYTETU JAGIELLOŃSKIEGO
W KRAKOWIE

PROJEKT WYKONAWCZY
INSTALACJE ELEKTRYCZNE WEWNĘTRZNE

ELPROSERVICE s.c.
40-170 KATOWICE ul.BRZOZOWA 13
TEL. (032) 325-69-25

CZORA CZORA
PRACOWNIA ARCHITEKTONICZNA

GŁ. PROJ.	ARCH. ALEKSANDER CZORA	UPR.PROJ.NR 656/86
AUTOR:	ANDRZEJ PYKA MGR INŻ. ŁUKASZ PYKA MGR INŻ. EMIL MIŚKIEWICZ	NR UPR. 138/90
SPRAWDZ.:	MGR INŻ. WŁODZIMIERZ FIKS	NR UPR. 46/90/WŁ

ELEKTR.	RZUT DACHU - INSTALACJA ODGROMOWA		
04.2011	1:100	308-PW-IE-321-B	C

321