DROGA WOJEWÓDZKA NR. 575

od km 31+530 do km 32+260

Mazowiecki Zarząd Dróg Wojewódzkich w Warszawie

603.2021.26

30.06.23

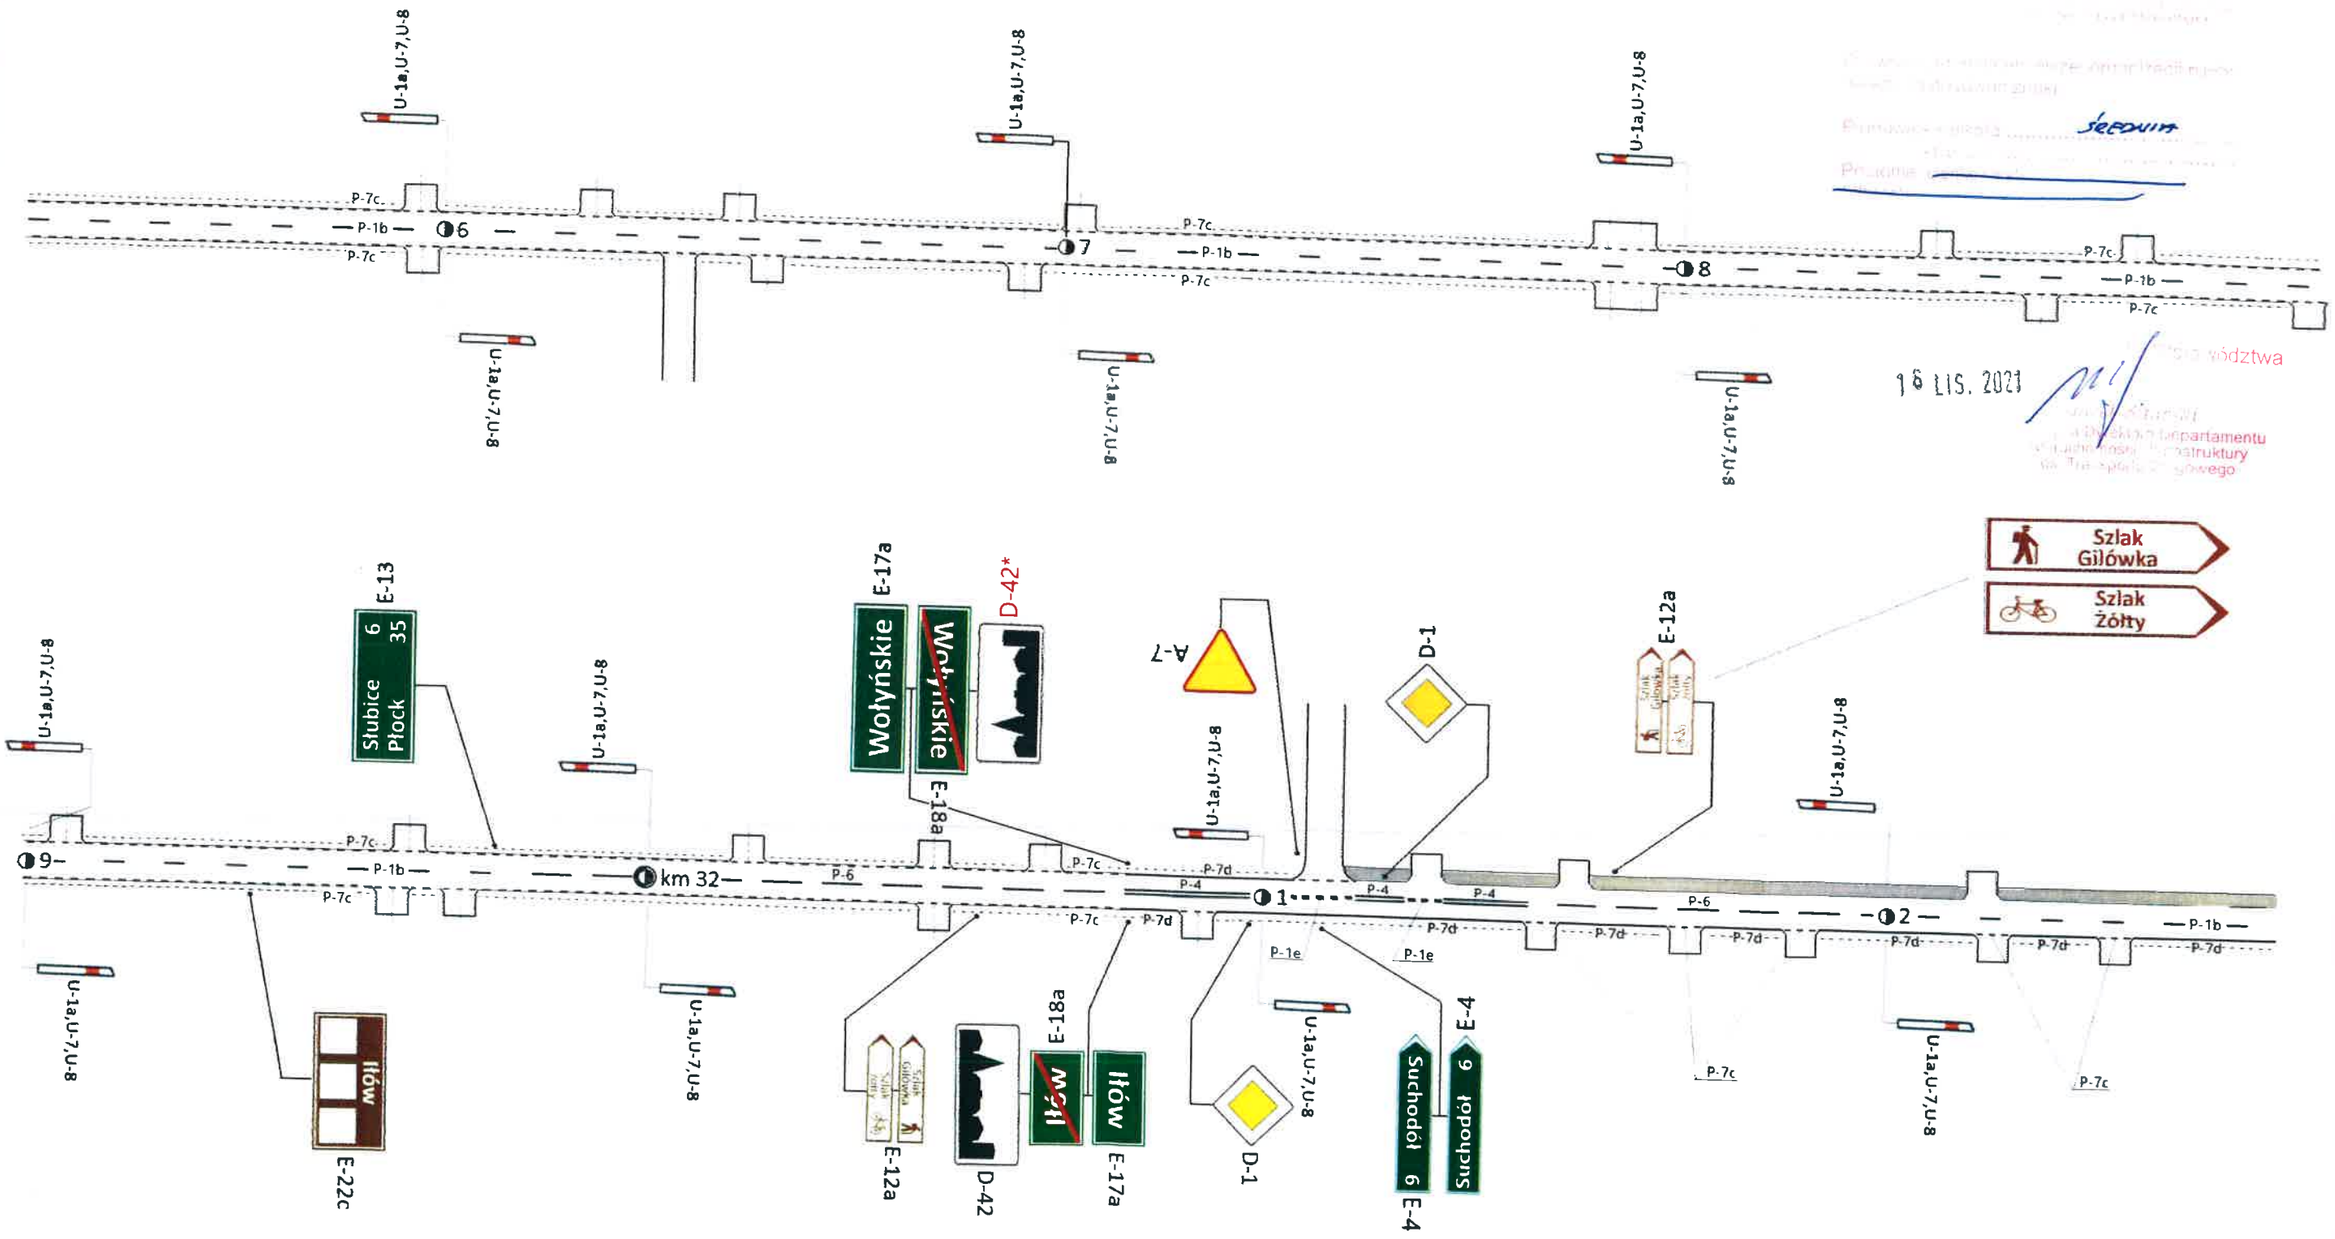

16 LIS. 2021

A*,B*,C*-oznakowanie projektowane
A,B,C-oznakowanie istniejące

ZMIANY WPROWADZIŁ
Pomoc Techniczna
Marek Wajszczak

PROJEKT STAŁEJ ORGANIZACJI RUCHU REJON DROGOWY GOSTYNIN-PŁOCK		D.W.NR.575
SKALA 1:1000	NR.RYSUNKU 2	DATA WRZESIEŃ 2021

droga wojewódzka nr 575 m. Iłów

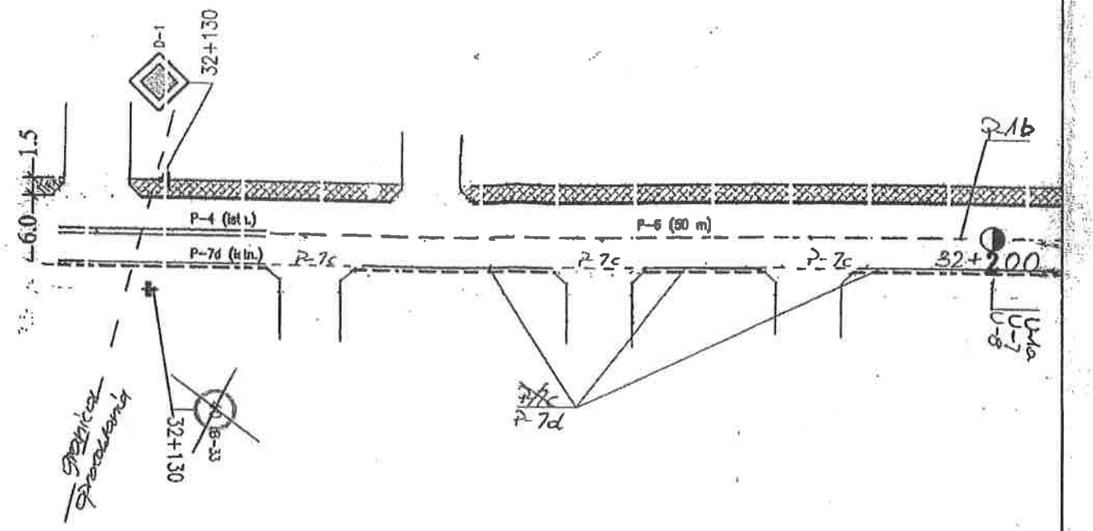

MARSZAŁEK
WOJEWÓDZTWA MAZOWIECKIEGO
ZATWIERDZENIE SP ST.D-4.8022.1.185.2013.JG
Zatwierdzono do realizacji [illegible]
Niniejszy egzemplarz [illegible] do dnia 30.12.13
Decyzja wydana [illegible] na mocy art. [illegible] ustawy z dnia [illegible] o [illegible] i [illegible] (Dz.U. [illegible] poz. [illegible]) [illegible] Wawrzyńca Ostrzeszowskiego 5, [illegible]
2013-05-15
z up. Marszałka
Zastępca Dyrektora Departamentu Nieruchomości i Infrastruktury

Skala 1:500

droga wojewódzka nr 575 m. Iłów

MARSZAŁEK
WOJEWÓDZTWA MAZOWIECKIEGO
ZATWIERDZENIE Nr NI-D-I.8022.1.745.2014.36
Zatwierdzam do realizacji stałą organizację ruchu w całości/~~w części bez zmian~~/po wprowadzeniu zmian.
Niniejszą organizację ruchu należy wprowadzić do dnia 30.12.14
Termin wprowadzenia organizacji ruchu należy zgłosić co najmniej na 7 dni przed wprowadzeniem organizacji ruchu do:
Departament Nieruchomości i Infrastruktury
2014 -04- 04

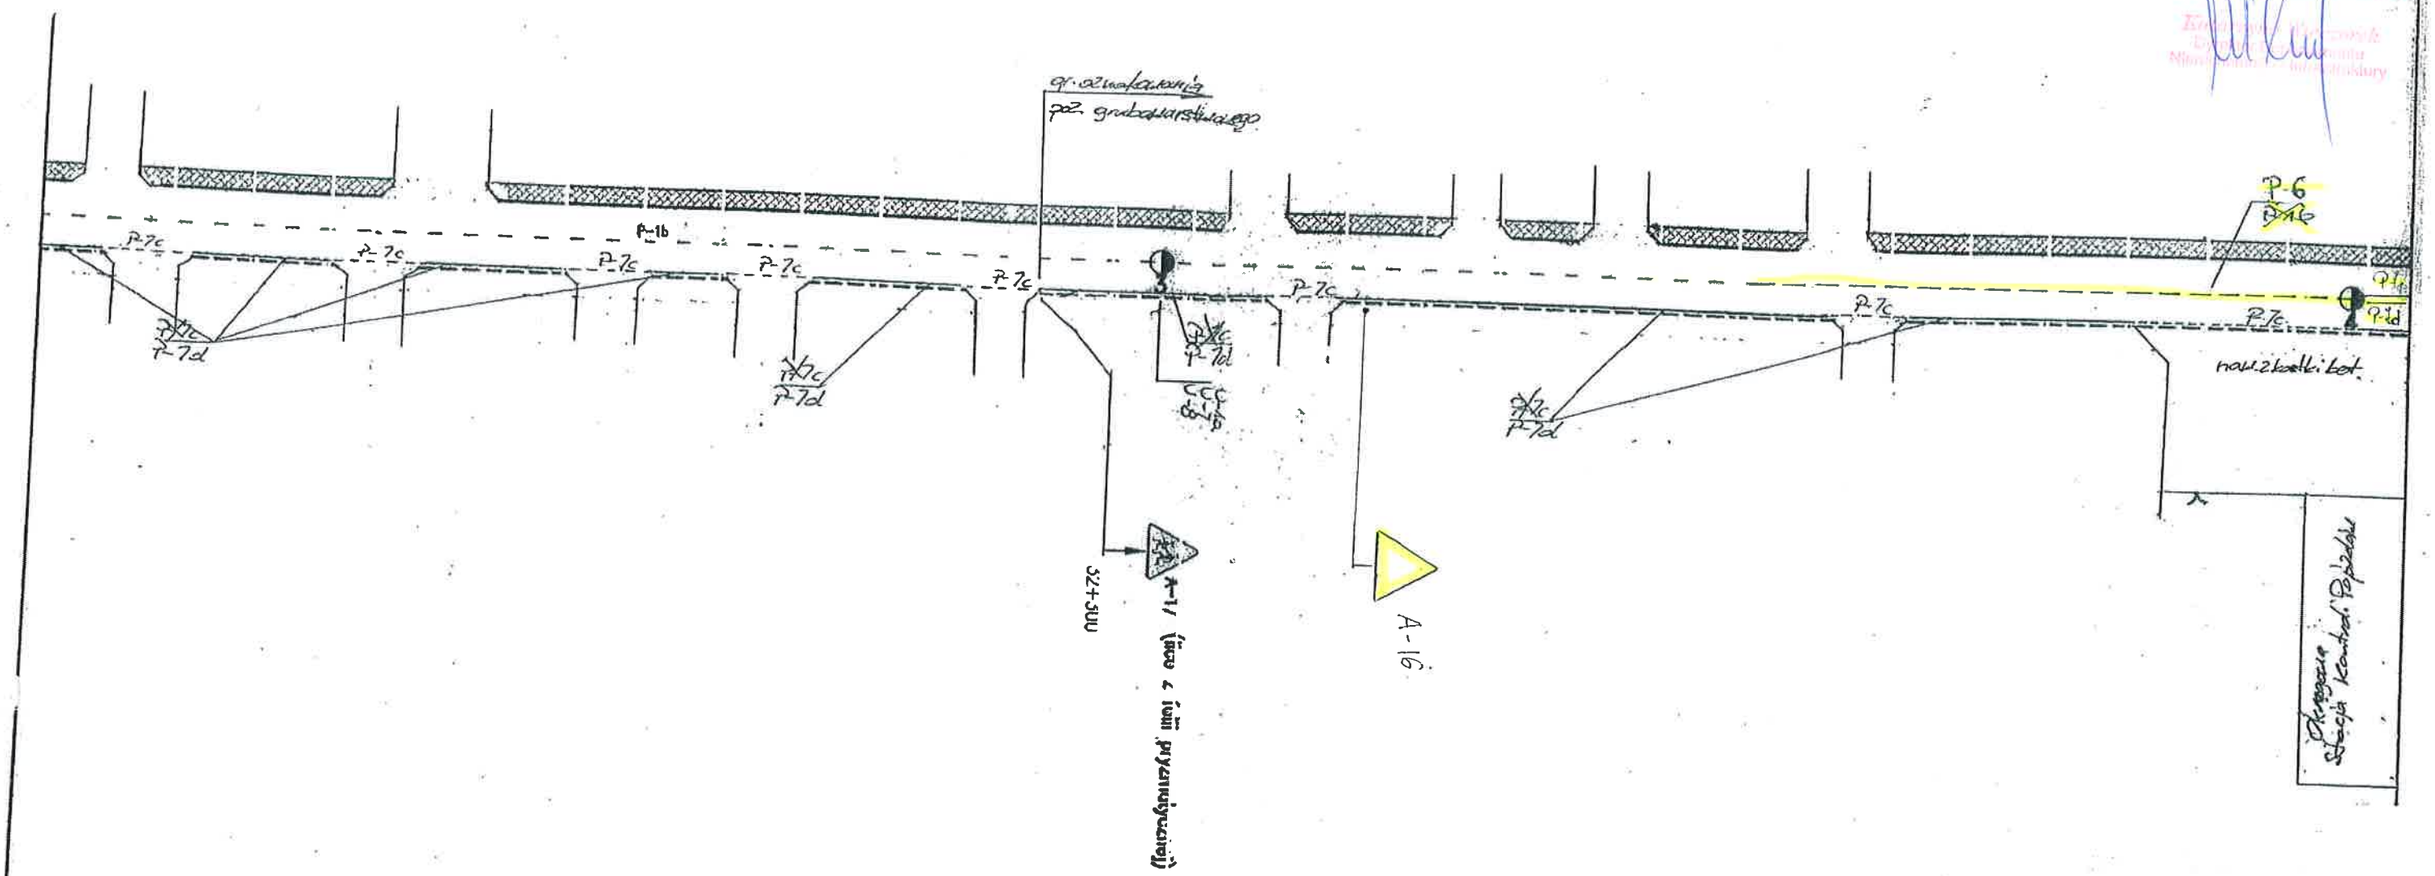

— projektowane oznakowanie

Zmiany wprowadził:

Z up. WÓJTA GMINY
Sekretarz Gminy
Przemysław Nowacki

Skala 1:500

MARSZAŁEK
WOJEWÓDZTWA MAZOWIECKIEGO
ZATWIERDZENIE Nr SI-D-I.8022.1.98.2020.KK
Z zwrotem dnia ... stałej organizacji ruchu w całości lub w części uzgodnionej przy pismem z dnia ... Niniejszy projekt organizacji ruchu należy wprowadzić do dnia 30/06/2020
Termin zawiadomienia organów, przed których należy zgłosić co najmniej na 7 dni przed rozpoczęciem robót mogących wpływać na bezpieczeństwo i płynność ruchu drogowego
... należy zastosować ...
Pionowe: · wielkość E
· typ folii 1 DG-typ 2
· jakość materiałów odblaskowych / grubowarstwowe
z up. Marszałka Województwa
18 LUT. 2020
Tomasz ...
Zastępca Dyrektora Departamentu Infrastruktury
ds. Transportu Drogowego

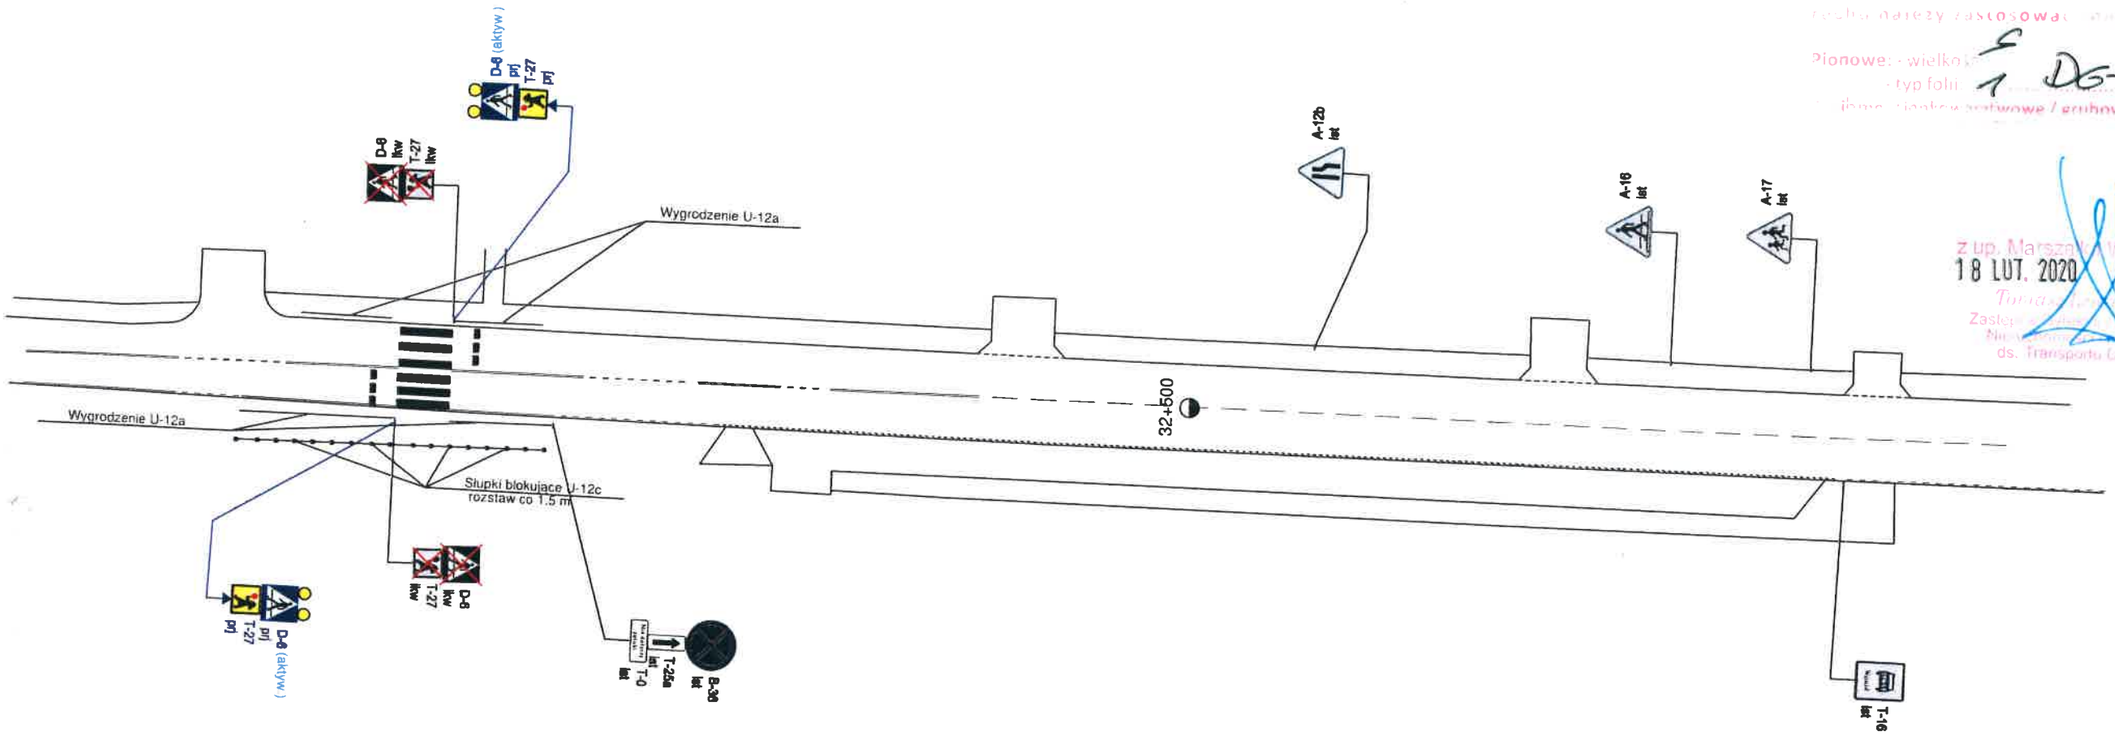

MZDW w Warszawie RD GOSTYNIN - PŁOCK ul. Krośniewicka 5, 09-500 Gostynin			
Tytuł rysunku: Projekt stałej organizacji ruchu DW 575 odc od km 32+410 do 32+570			
Wykonał: STARSZY SPECJALISTA mgr inż. Adam Wiśniewski	Skala: 1:500	Data: 12.2019	Nr rys.: 1

DROGA WOJEWÓDZKA NR. 575

REJON DROGOWY GOSTYNIN - PŁOCK

Mazowiecki Zarząd Dróg Wojewódzkich w Warszawie

MARSZAŁEK WOJEWÓDZTWA MAZOWIECKIEGO

ZATWIERDZENIE Nr NI-D-I.8022.1.737.2023.26

Zatwierdzam do realizacji stałą organizację ruchu w całości ~~w części~~ z dniem wprowadzenia zmian

Niniejszą organizację ruchu należy wprowadzić do dnia 30.06.25

Termin wprowadzenia organizacji, który należy zgłosić co najmniej na 7 dni przed wprowadzeniem organizacji ruchu do

Departamentu Nieruchomości i Infrastruktury
03-472 Warszawa, ul. B. Brechta 3

SKŁONIM

ZNAKI W UTRZYMANIU STAŁYM DO RETNIEGO GOŁO.

20 GRU. 2023

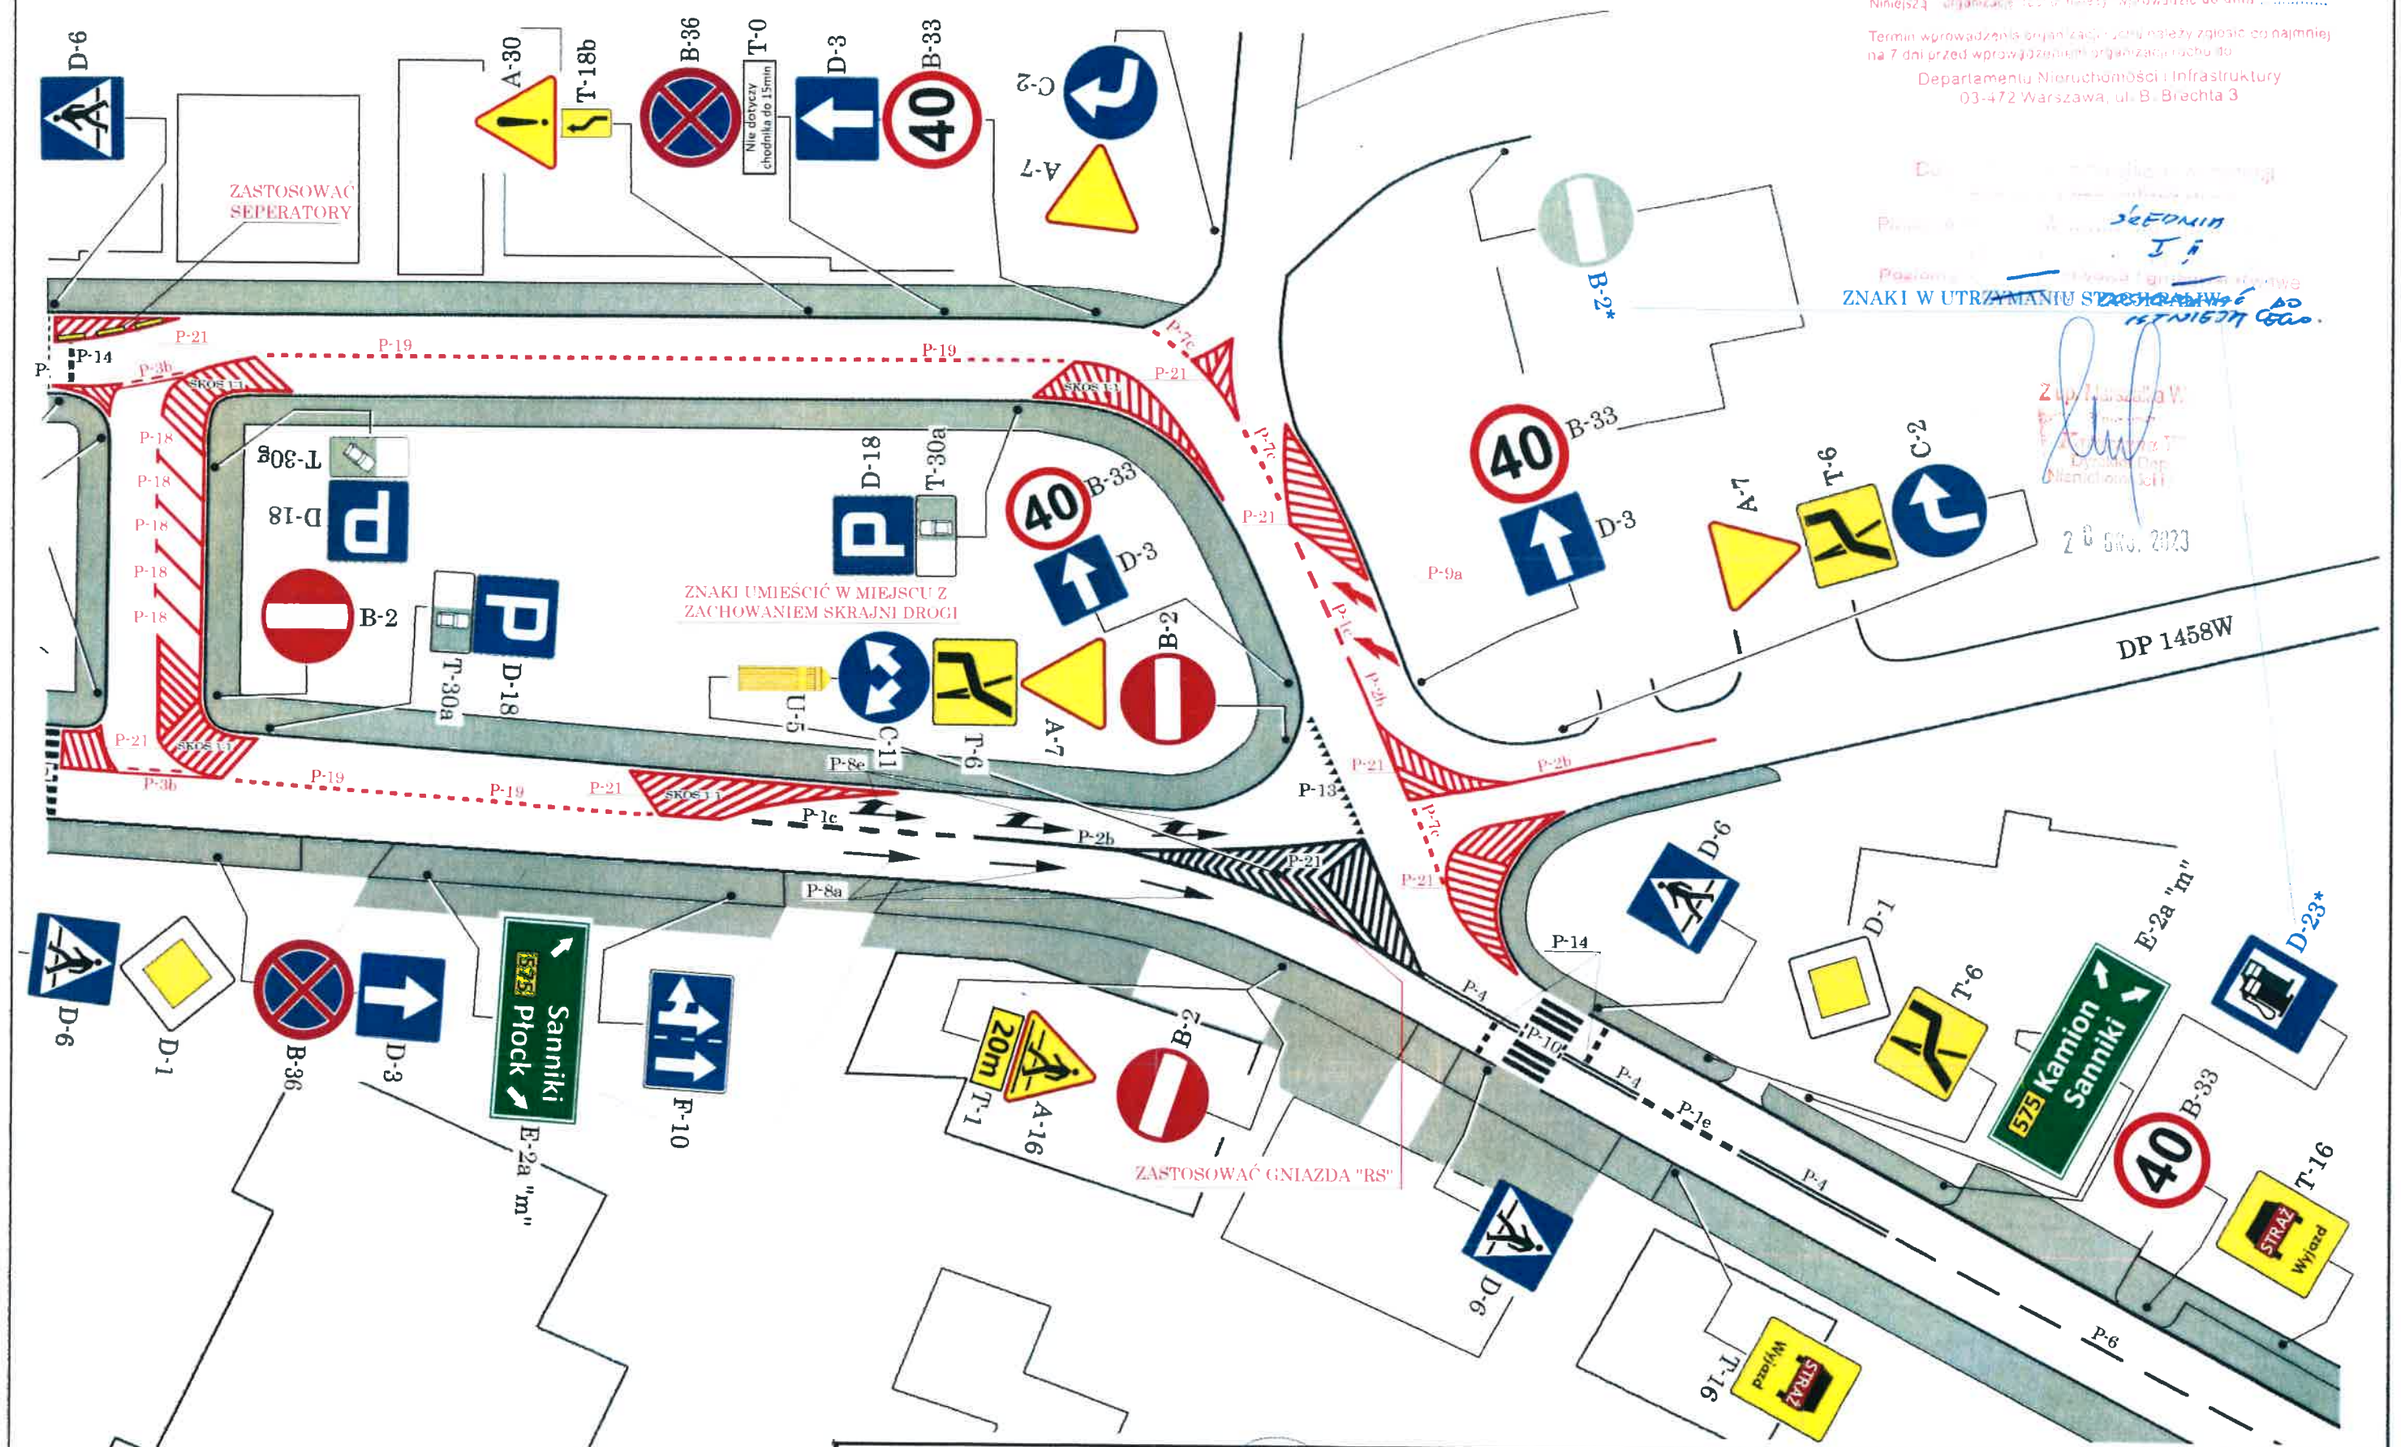

PIKIETAŻ DROGI:	ZMIANY WPROWADZIŁ	PROJEKT STAŁEJ ORGANIZACJI RUCHU REJON DROGOWY GOSTYNIN-PŁOCK			DWnr.575
km ➡ 32+570 - 33+000	Specjalista Marek Wajszczak	SKALA 1:500	NR.RYSUNKU	NR.STRONY —	DATA LISTOPAD 2023

DROGA WOJEWÓDZKA NR. 575

REJON DROGOWY GOSTYNIN - PŁOCK

Mazowiecki Zarząd Dróg Wojewódzkich w Warszawie

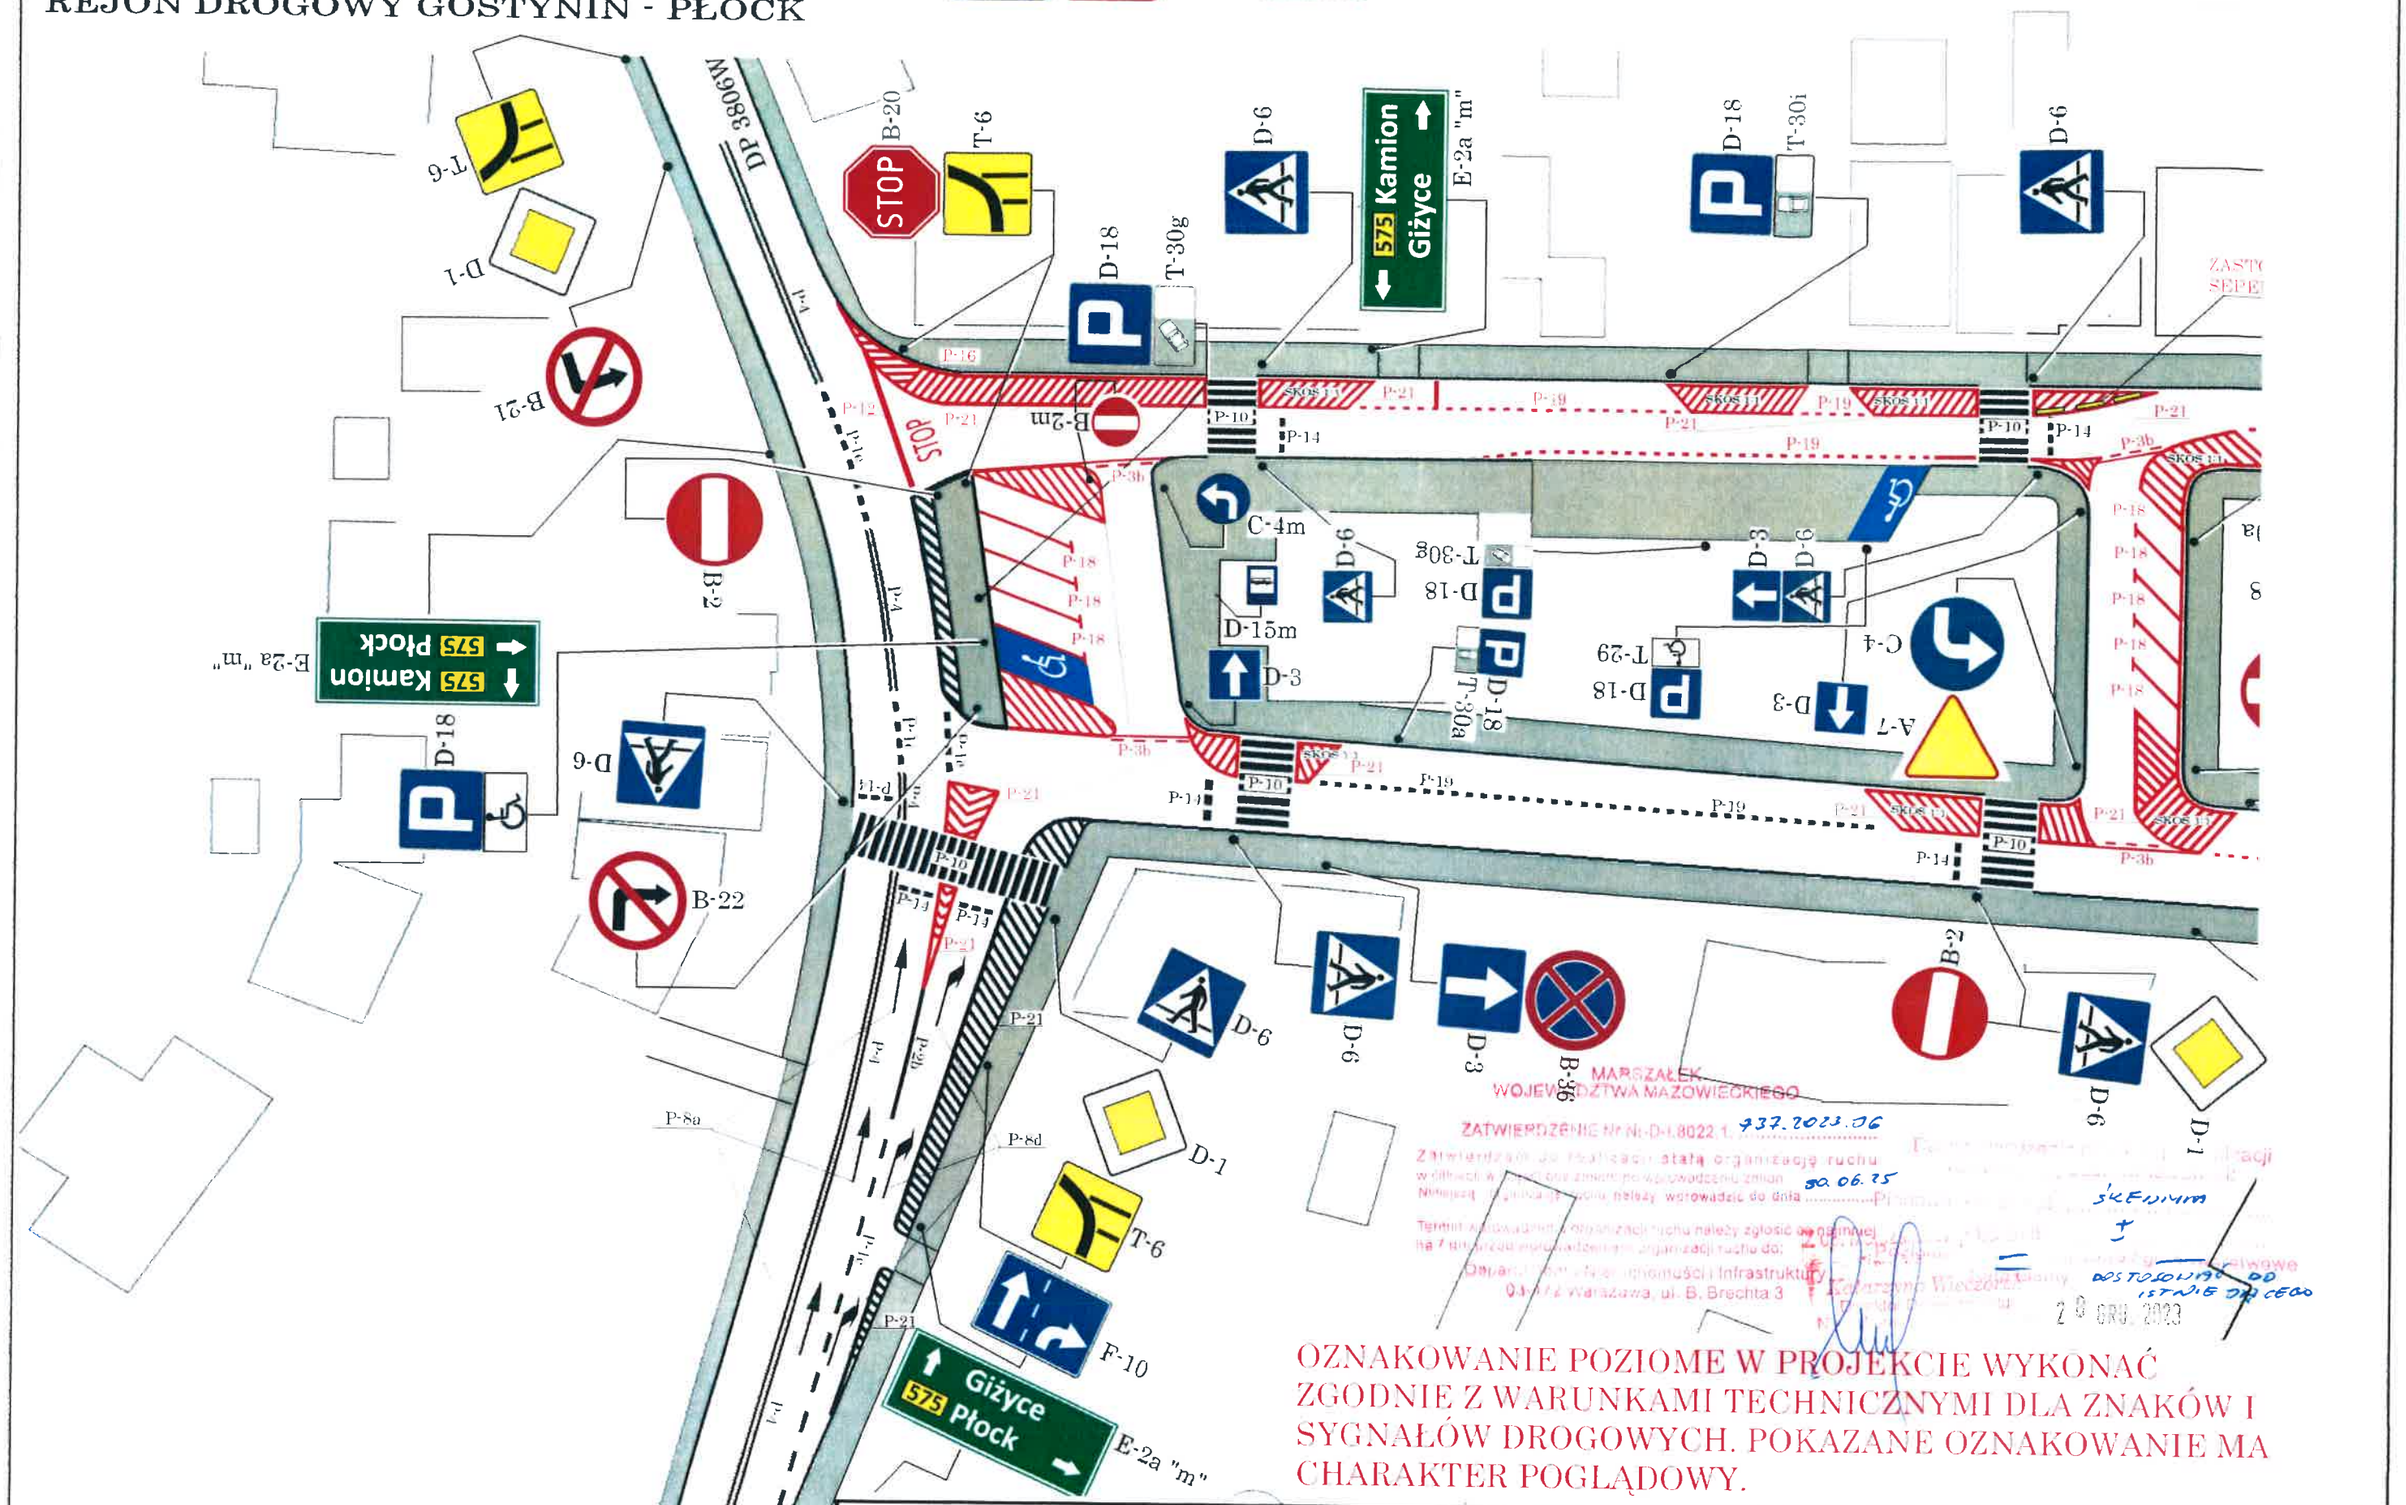

OZNAKOWANIE POZIOME W PROJEKCIE WYKONAĆ ZGODNIE Z WARUNKAMI TECHNICZNYMI DLA ZNAKÓW I SYGNAŁÓW DROGOWYCH. POKAZANE OZNAKOWANIE MA CHARAKTER POGLĄDOWY.

PIKIETAŻ DROGI: km → 32+570 - 33+000	ZMIANY WPROWADZIŁ Specjalista Marek Wajszczak	PROJEKT STAŁEJ ORGANIZACJI RUCHU REJON DROGOWY GOSTYNIN-PŁOCK			DWnr.575
		SKALA 1:500	NR.RYSUNKU	NR.STRONY —	DATA LISTOPAD 2023